
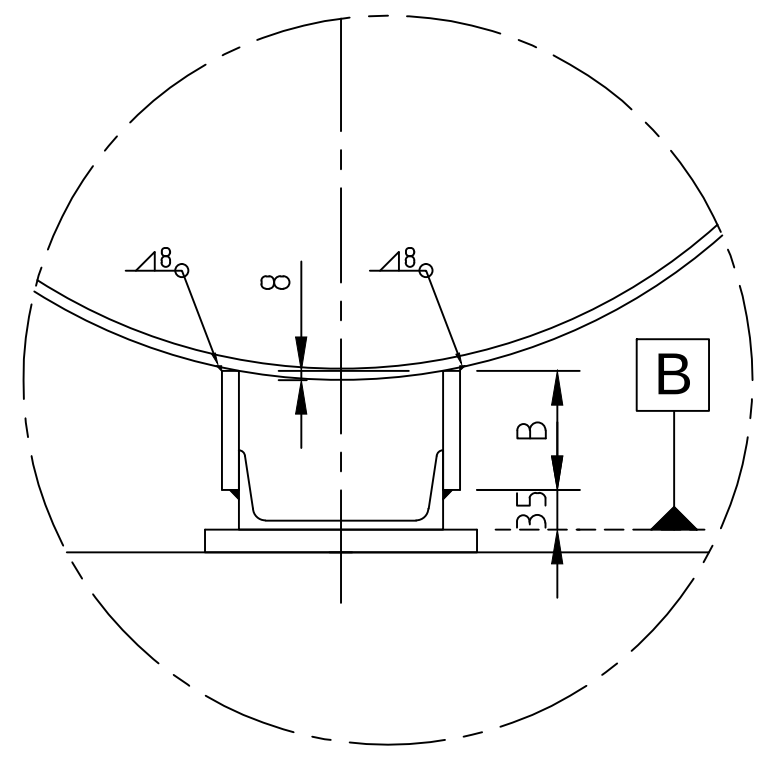
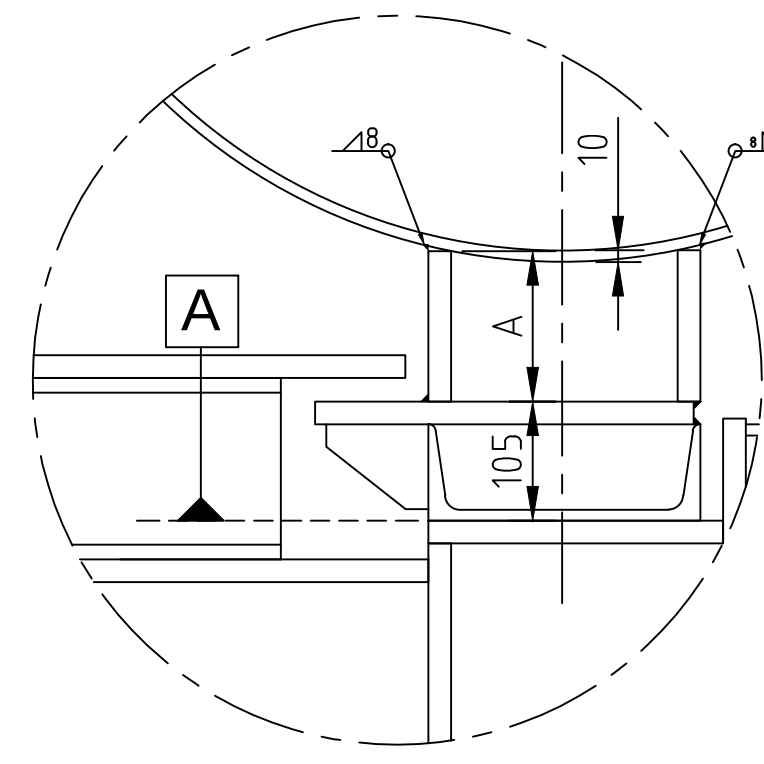






SECTIE 5

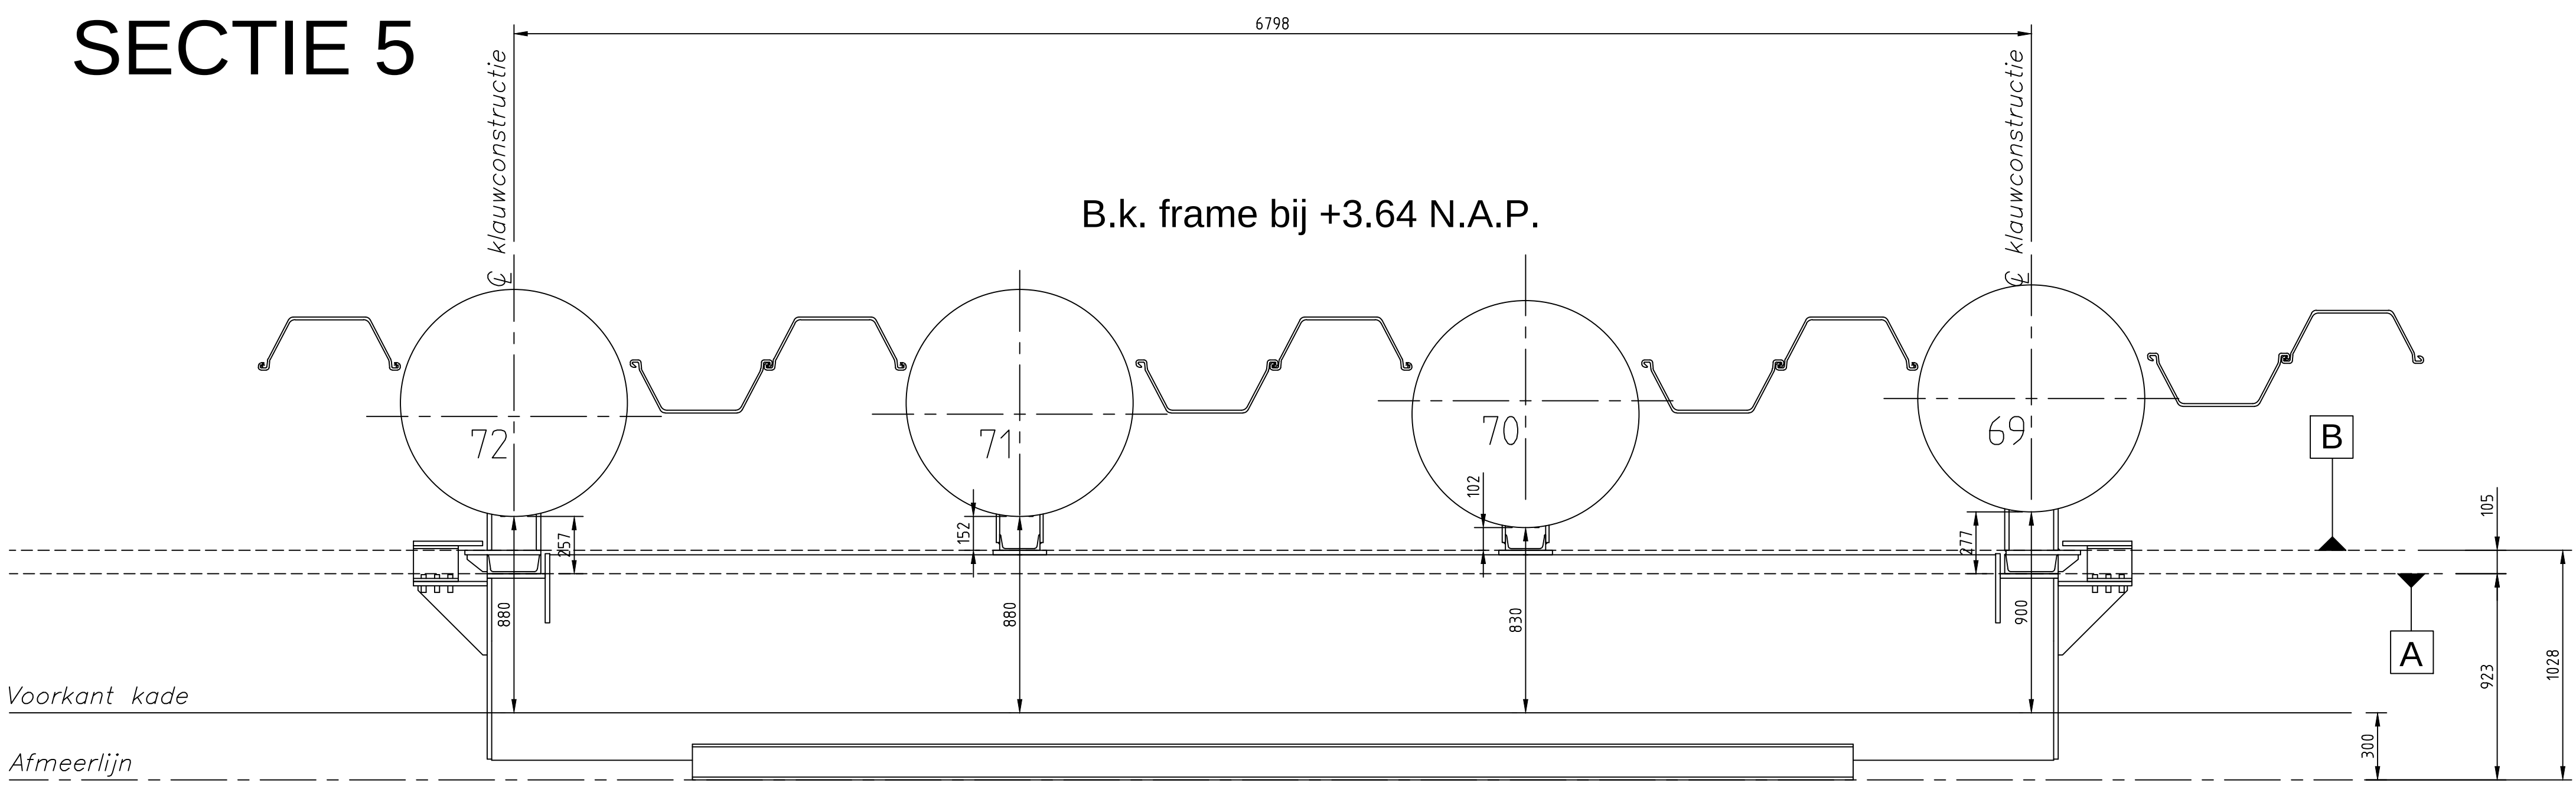

Afmetingen schetsplaten t.b.v. sectie 5

22-9-2014

Paalnummer:		72	71	70	69
O.k. Strip: N.A.P.	Breedte strip:	KLAUW (A)	VLAK (B)	VLAK (B)	KLAUW (A)
+3.40	min	165	127	80	184
+3.10	max	168	130	85	187
+2.70	min	173	134	93	191
+2.40	max	177	137	99	194
+2.00	min	182	141	106	198
+1.70	max	185	144	112	201
+1.30	min	190	148	119	205
+1.00	max	194	151	125	208
+0.60	min	198	155	133	212
+0.30	max	202	158	138	215
-0.10	min	207	162	146	219
-0.40	max	210	165	152	222
-0.80	min	215	169	159	226
-1.10	max	219	172	165	229
-1.50	min	224	176	173	233
-1.80	max	227	179	178	236
-2.20	min	232	183	186	240
-2.50	max	236	186	192	243
-2.90	min	240	190	199	247
-3.20	max	244	193	205	250
-3.60	min	249	197	213	254
-3.90	max	252	200	218	257

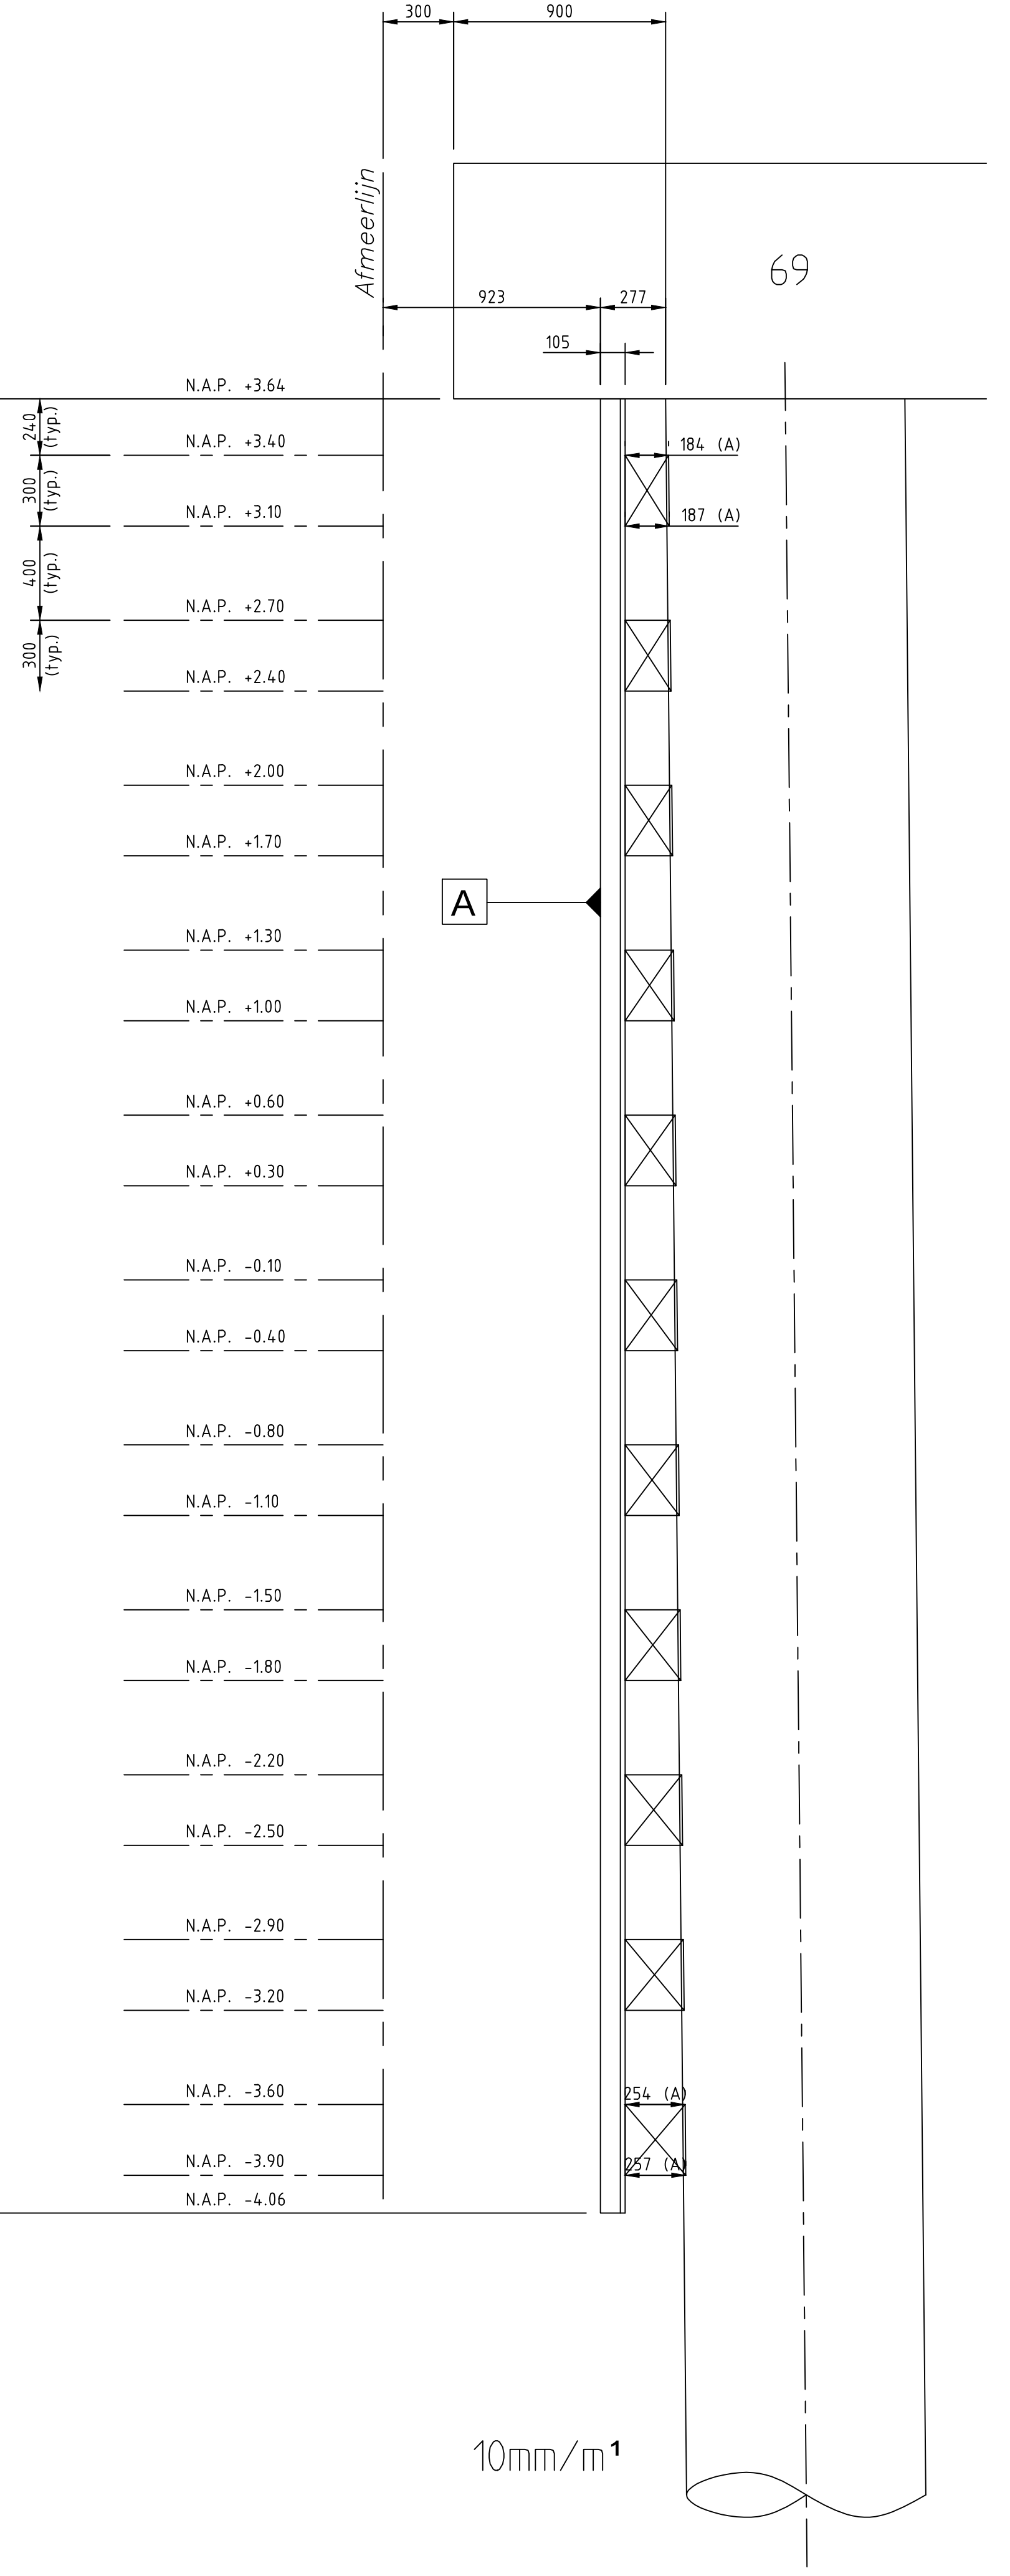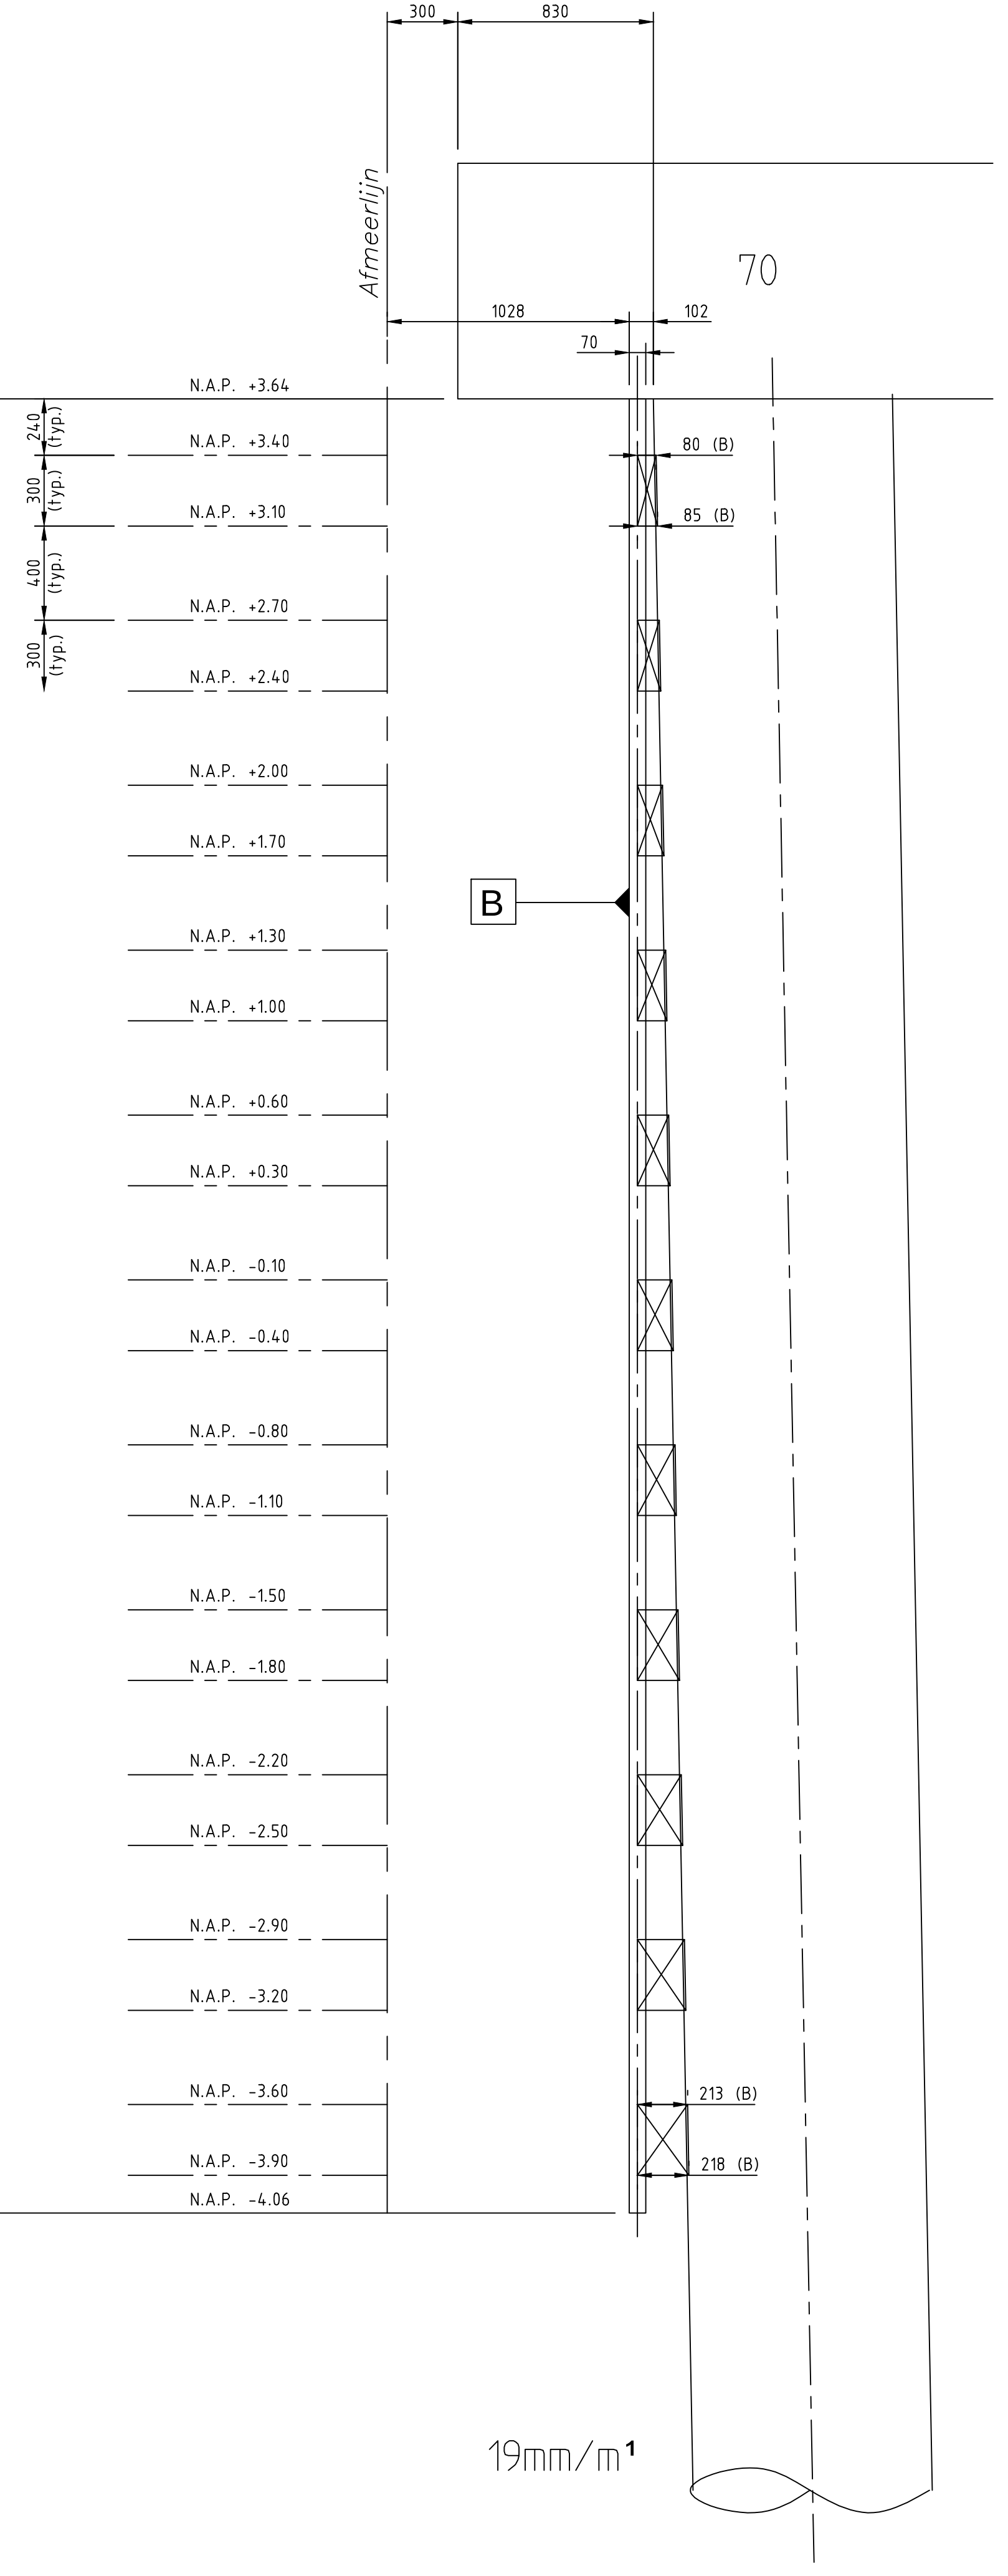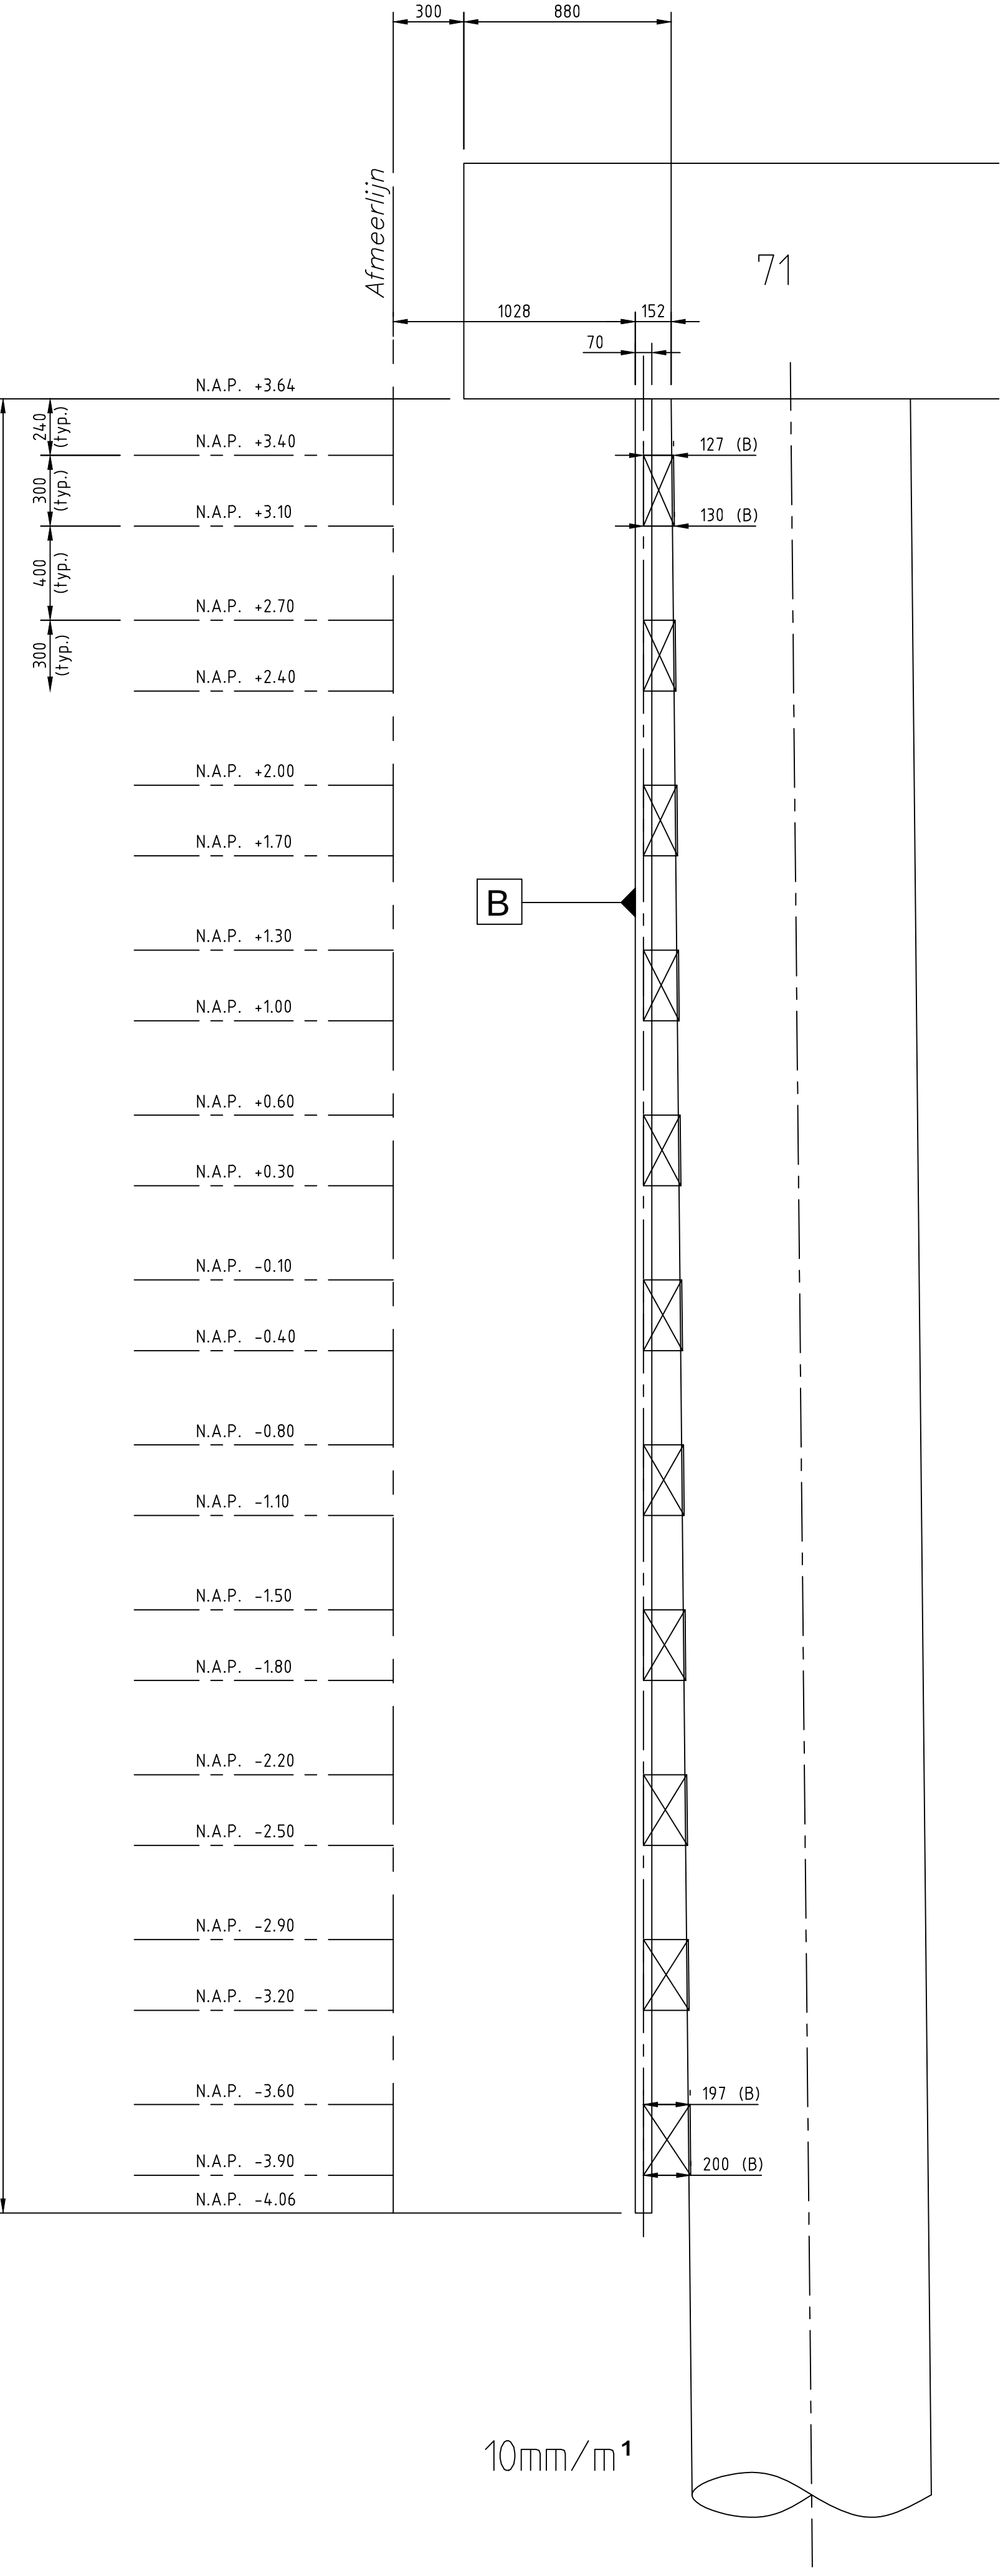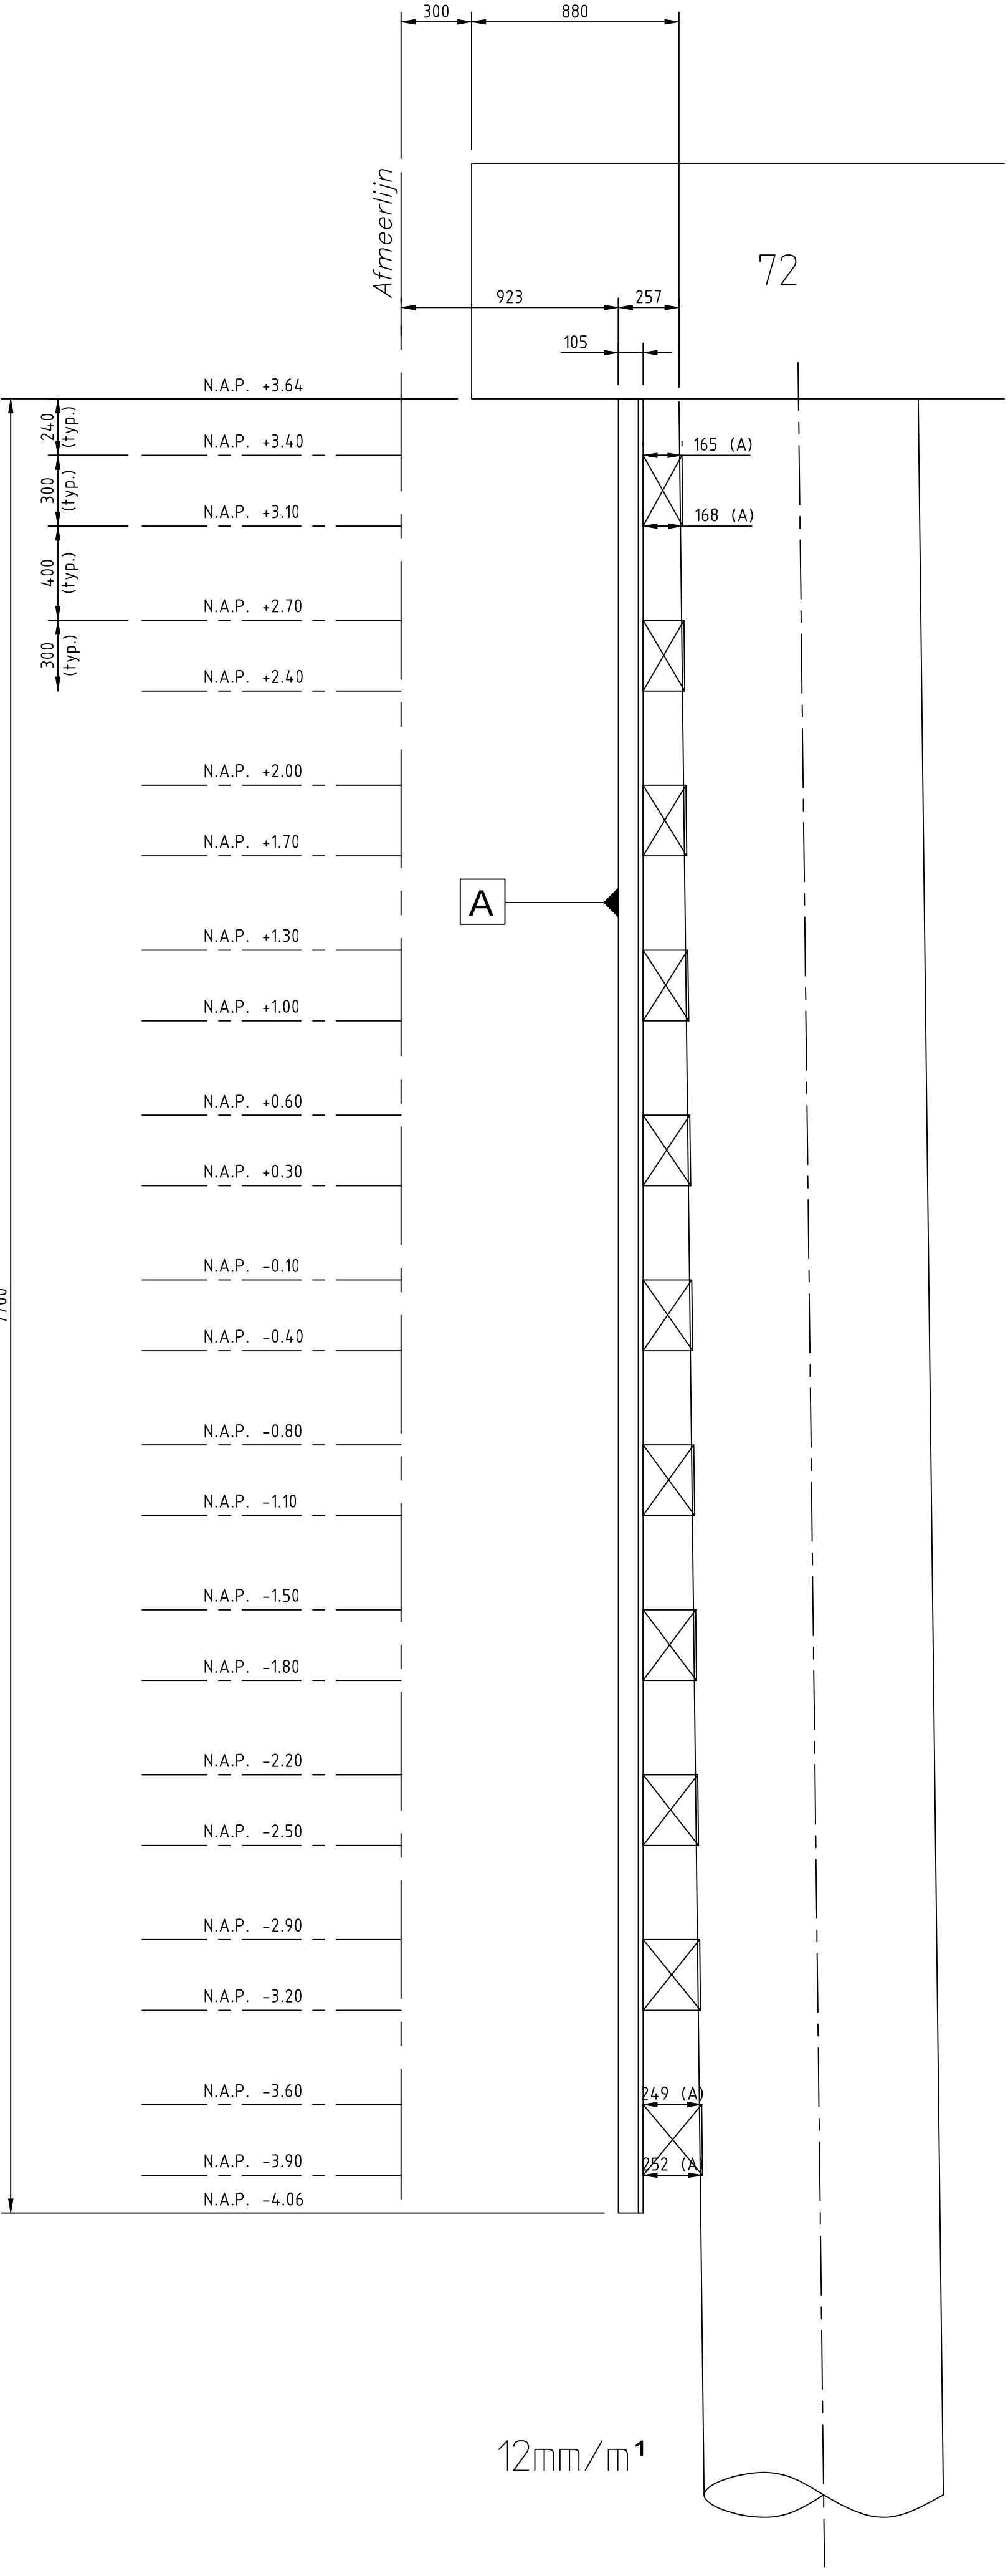

RENVOL:
Alle maten in mm, tenzij anders aangegeven
Alle hoeken in het 360° stelsel
STAALKWALITEIT: S355, tenzij anders vermeld
Alle lassen a=6mm rondom, tenzij anders vermeld
Materiaal bouten etc.: Thermisch verzinkt - Kwaliteit 8.8

REFERENTIE TEKENINGEN:
7518-013 : Samenstelling, fenderframe, Doorsneden en details
Referentietekening: Inmeting d.d. 08-09-2014



Hakkers
CONSTRUCTIEF IN WATERBOUW

Outas II
Postbus 11
4230 DA Werkendam
Tel: 0183-501122
Fax: 0183-501665
E-mail: info@hakkers.nl Internet: info@hakkers.nl

Werk: **Kade FMT Quarleshaven**

Opdrachtgever: **Zeeland Seaports**
Scheepsweg 2
4031 RD Terneuzen
Tel 0115-647400

Directie: **Zeeland Seaports**
Scheepsweg 2
4031 RD Terneuzen
Tel 0115-647400

Opmerkingen:

Nr.: _____ Datum: 09-04-2015 Naam: SM Wijziging: REVISIE

Formaat: B41x1189 (A0) Schaal: 1:1000
Taal: in m.t.o.v. N.A.P. Maten in mm

Revisietekening

Get.: QS Datum: 22-09-14
Paraaf: _____

Acc.: JK Wippl Datum: 22-09-14
Paraaf: _____

Bestek: ZSP207
Tek. nr.: 14013-TEK-016 REV

AS BUILT