

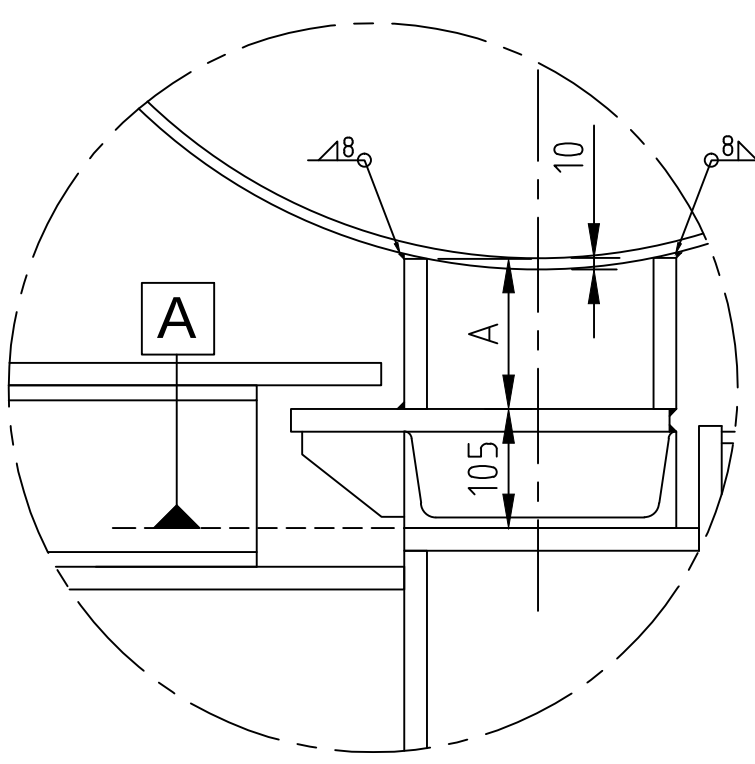


SECTIE 7

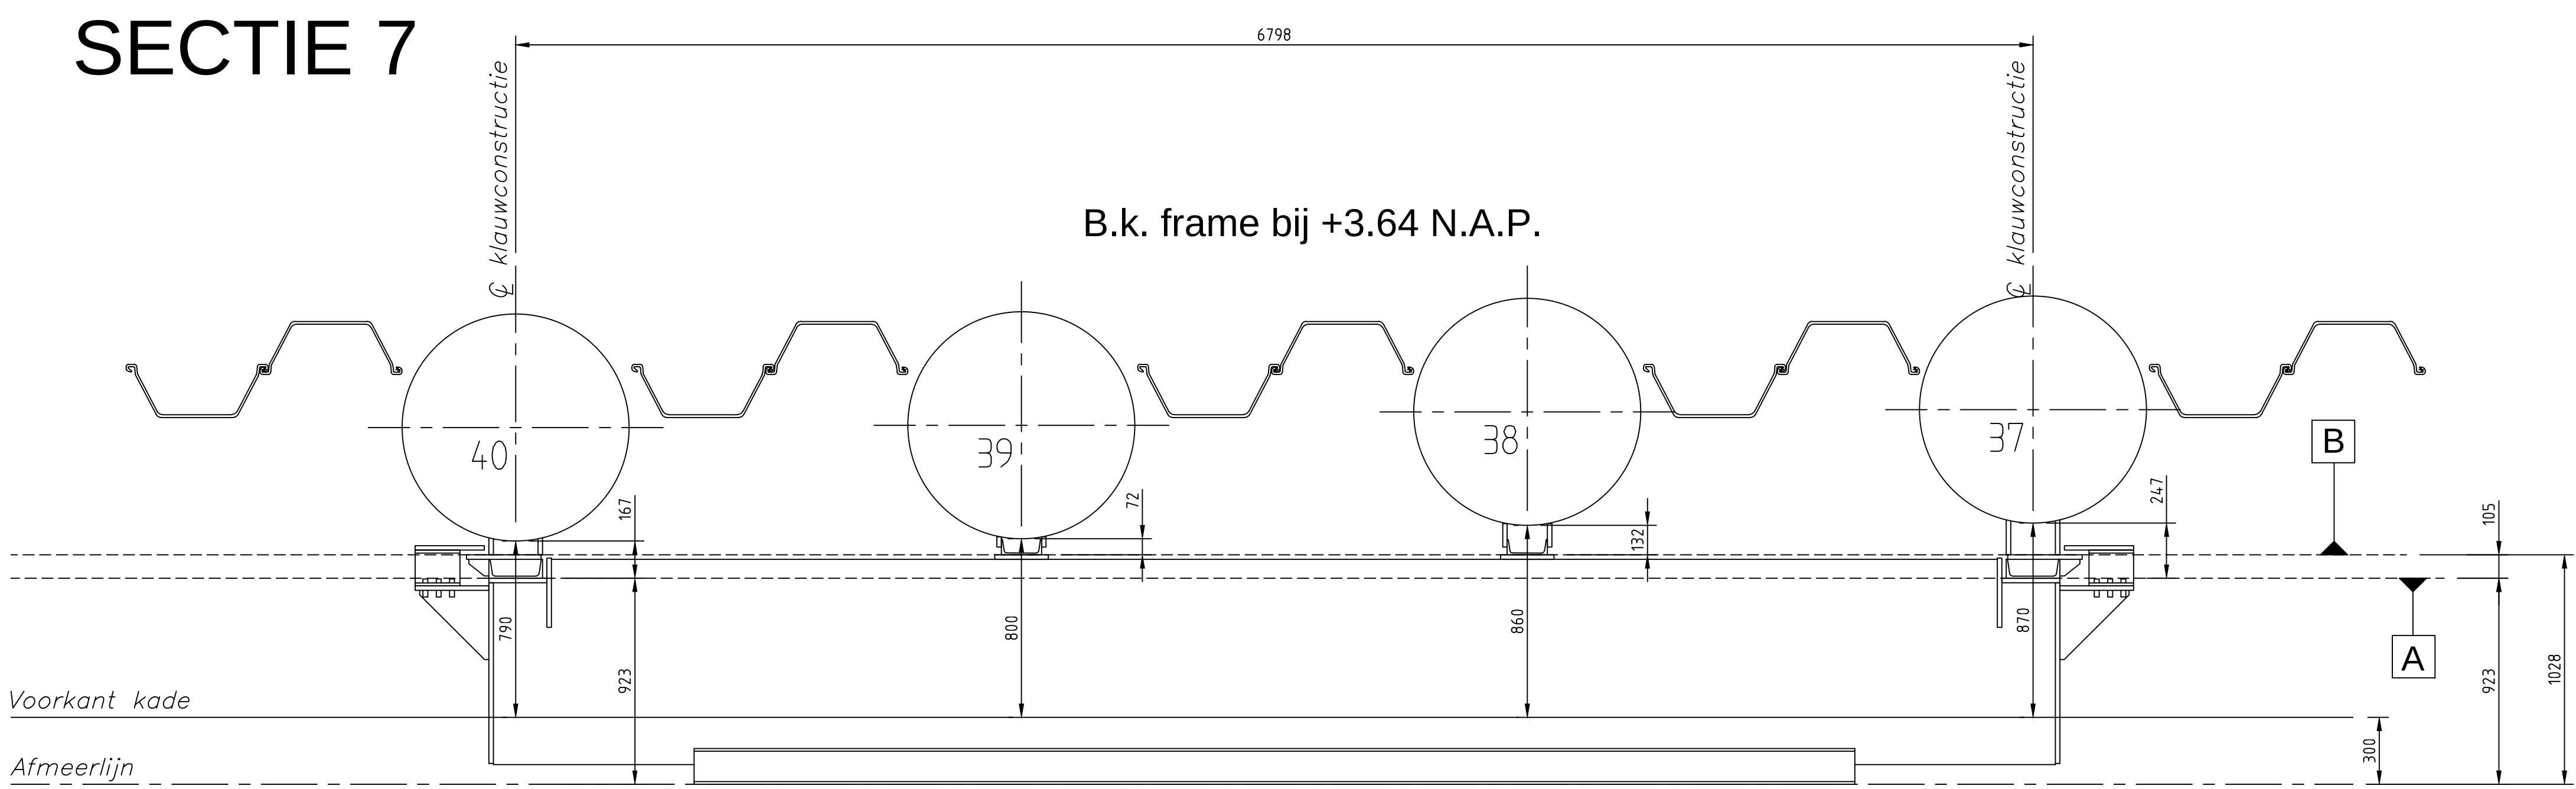

REFERENTIE "A"
t.p.v.
KLAUWCONSTRUCTIE
(PAAL 37/40)
ZIE TABEL




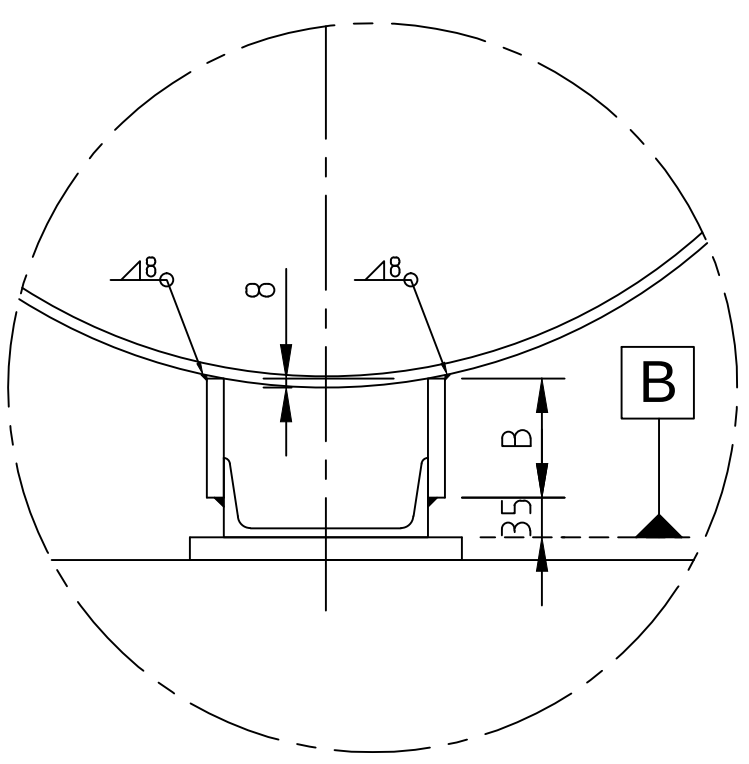


REFERENTIE "B" t.p.v.
SCHUIFCONSTRUCTIE
(PAAL 38/39)
ZIE TABEL

Afmetingen schetsplaten t.b.v. sectie 7

22-9-2014

O.k. Strip: N.A.P.	Breedte strip:	KLAUW (A)	VLAUW (B)	VLAUW (B)	KLAUW (A)
+3.40	min	76	50	108	154
+3.10	max	82	56	111	158
+2.70	min	89	64	116	162
+2.40	max	94	70	120	165
+2.00	min	101	78	125	169
+1.70	max	107	84	128	172
+1.30	min	114	92	133	176
+1.00	max	120	98	137	179
+0.60	min	127	106	142	183
+0.30	max	132	112	145	186
-0.10	min	139	120	150	190
-0.40	max	145	126	154	193
-0.80	min	152	134	158	197
-1.10	max	157	140	162	200
-1.50	min	165	148	167	205
-1.80	max	170	154	170	208
-2.20	min	177	162	175	212
-2.50	max	183	168	179	215
-2.90	min	190	176	184	219
-3.20	max	195	182	187	222
-3.60	min	202	190	192	226
-3.90	max	208	196	196	229

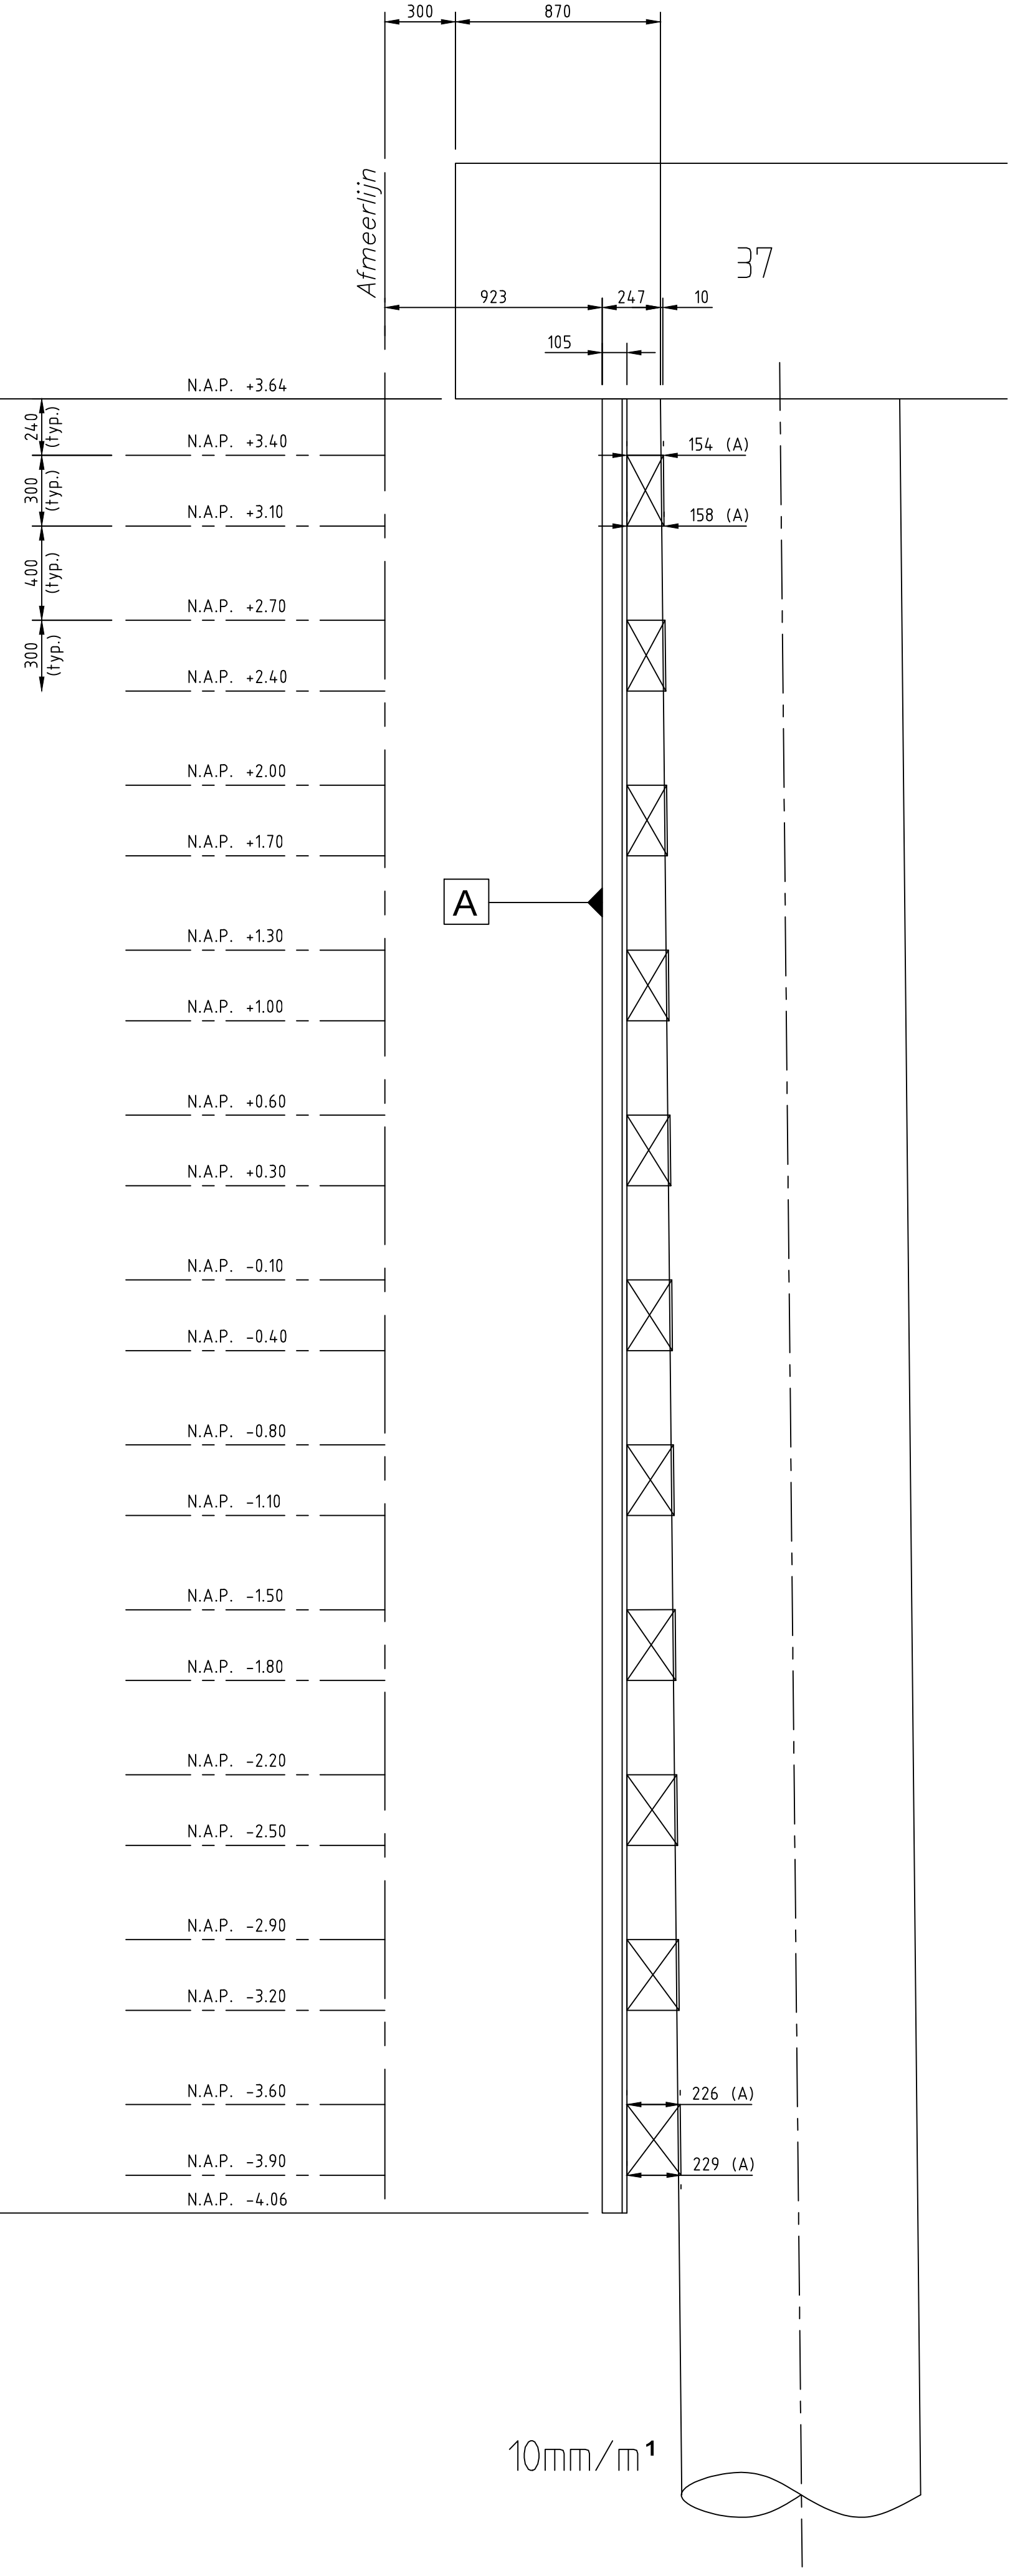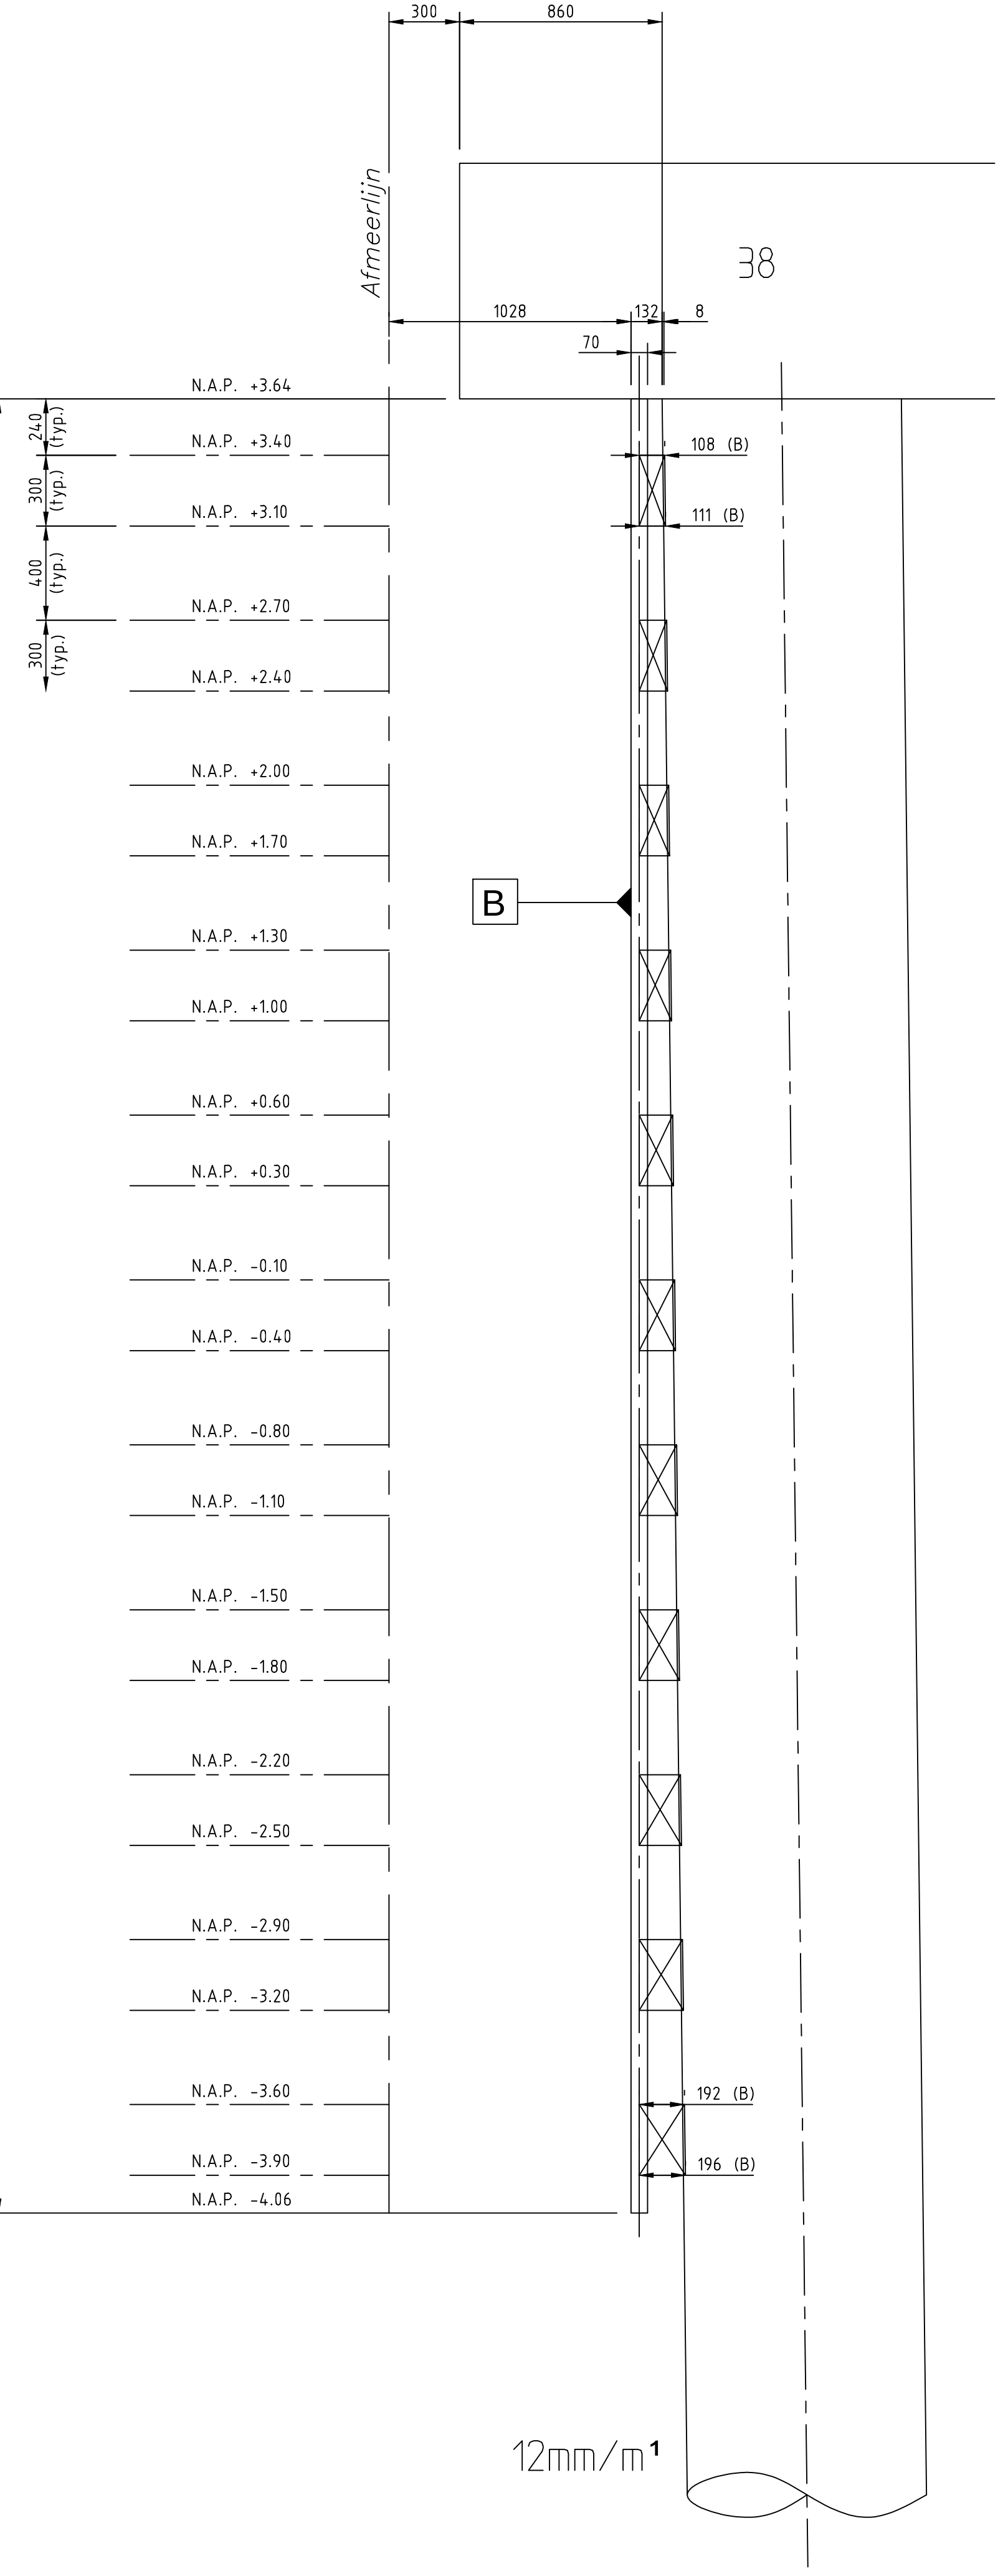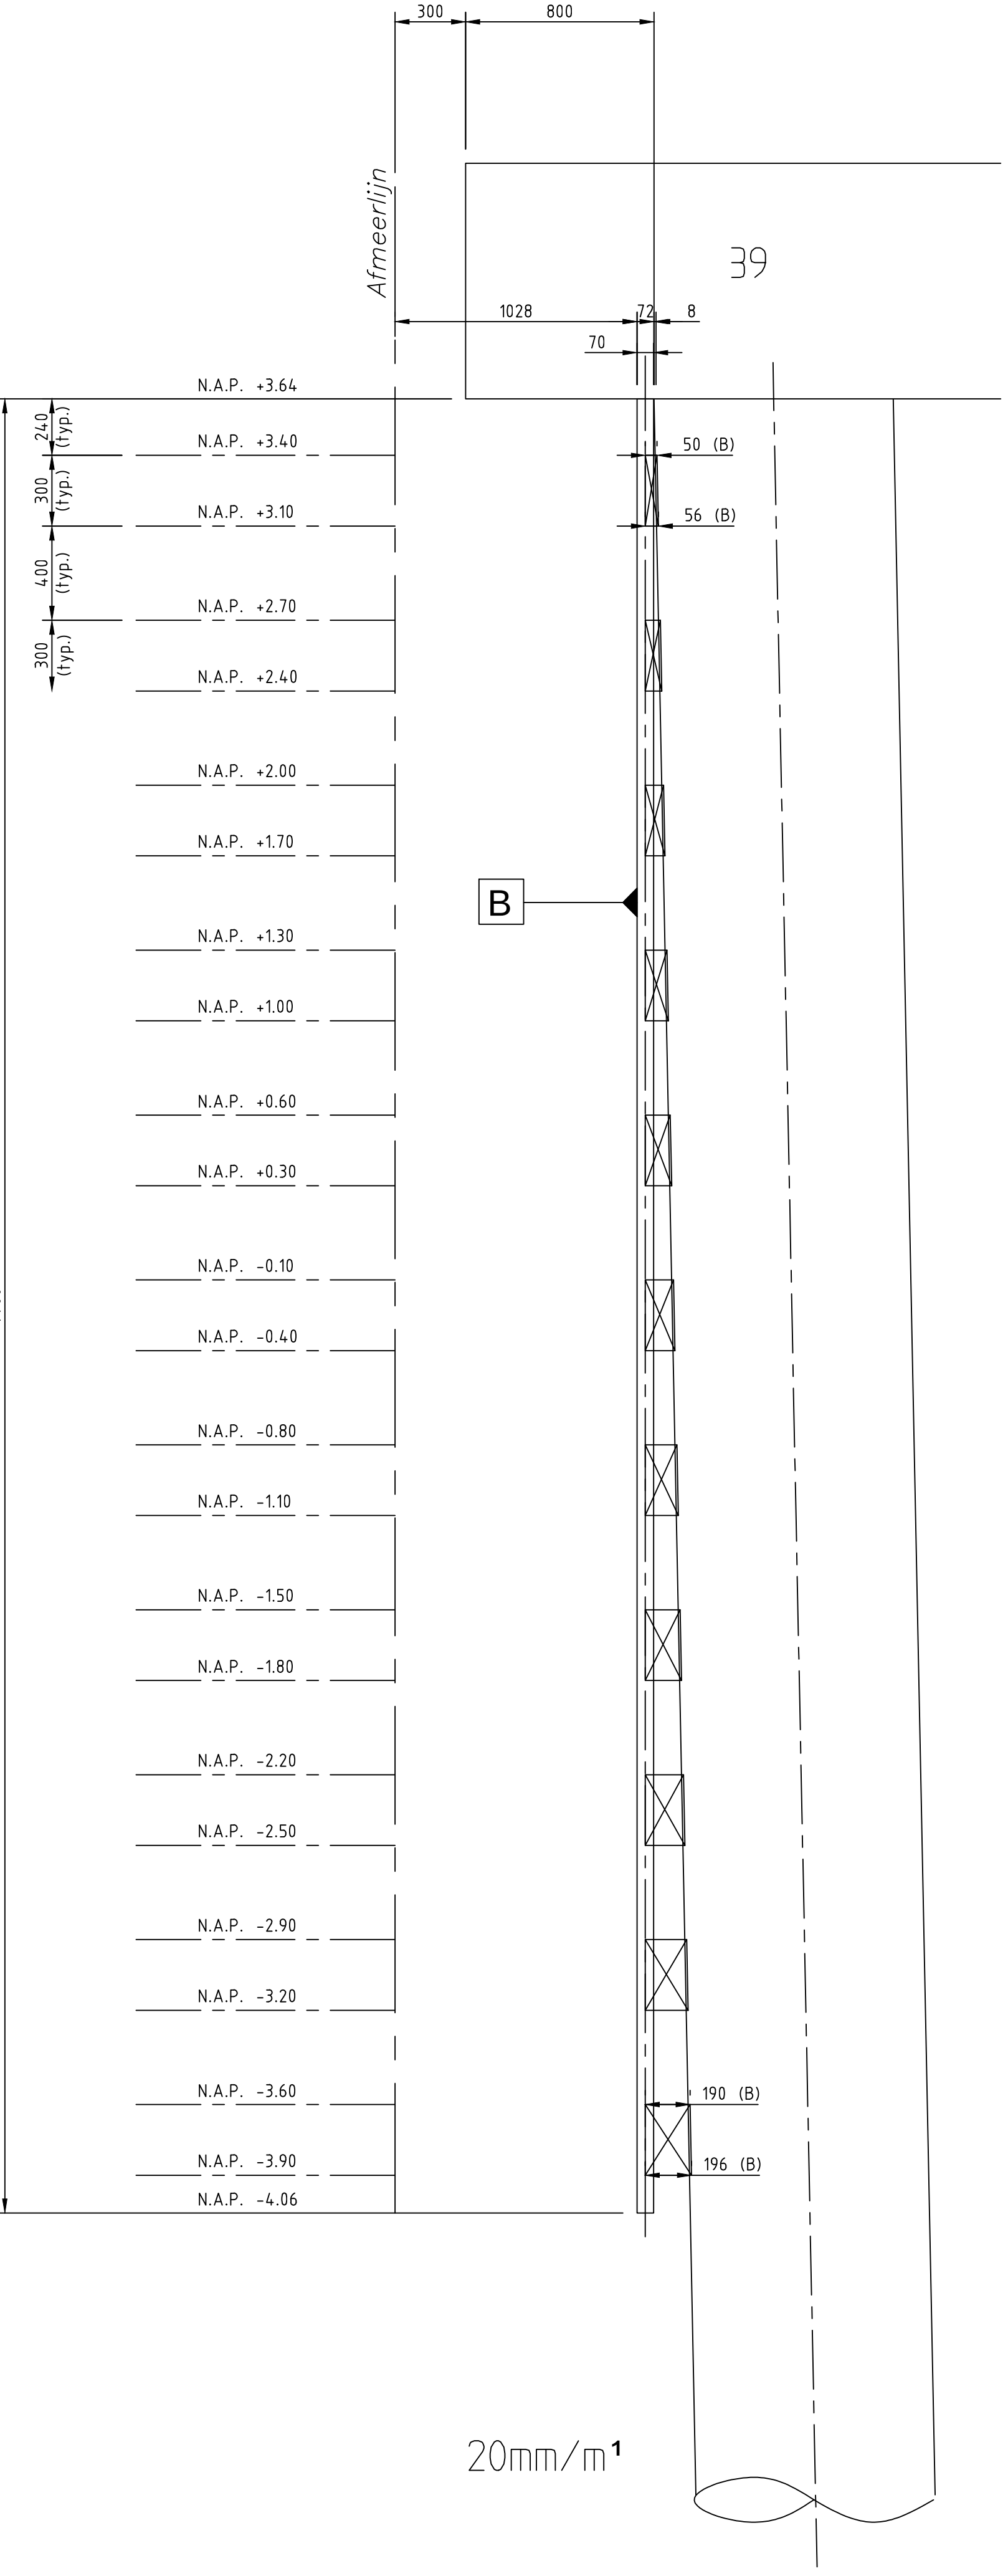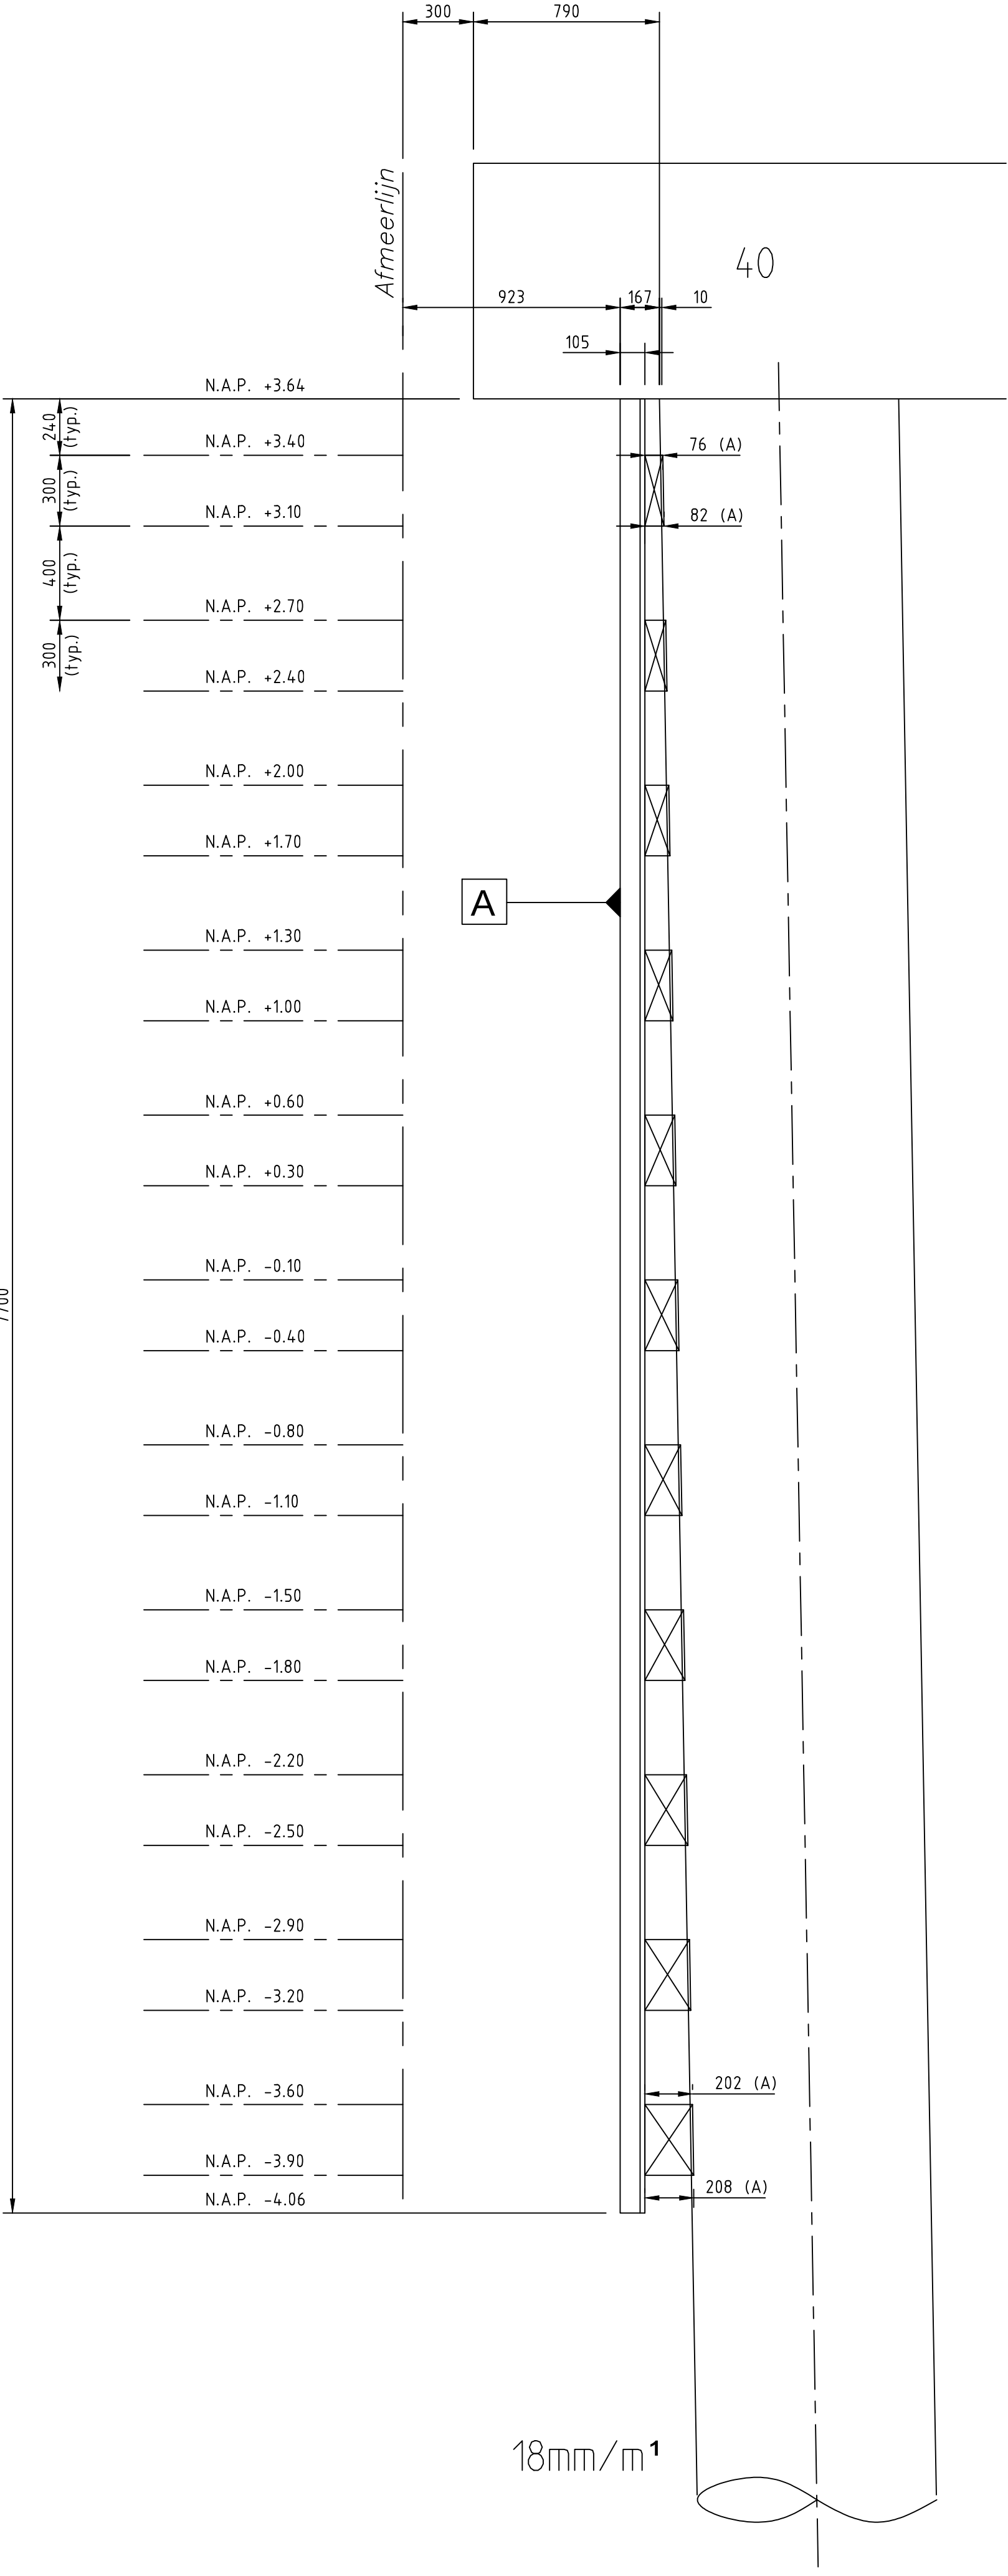

RENVOL:
Alle maten in mm, tenzij anders aangegeven
Alle hoeken in het 360° stelsel
STAALKWALITEIT: S355, tenzij anders vermeld
Alle lassen a=6mm rondom, tenzij anders vermeld
Materiaal bouten etc.: Thermisch verzinkt - Kwaliteit 8.8

REFERENTIE TEKENINGEN:
7518-013 Samenstelling, fenderframe, Doorsneden en details
Referentietekening: Inmeting d.d. 08-09-2014

Hakkers
CONSTRUCTIEF IN WATERBOUW

Werk: Kade FMT Quarleshaven
Onderdeel: Afmetingen schetsplaten:
Sectie 7: palen 37 t/m 40

Opdrachtgever: Zeeland Seaports
Scheepsweg 2
4031 PD Terneuzen
Tel 0115-647400

Directie: Zeeland Seaports
Scheepsweg 2
4031 PD Terneuzen
Tel 0115-647400

Opmerkingen:

Nr: Datum: Naam: Wijziging: Formaat: B41x1189 (A0) Schaal: 1:100
REV: 09-04-2015 SP1 REVISIE: Hoogten in m t.o.v. N.A.P. Maten in mm

Revisietekening
Gek.: QS Datum: 22-09-14
Paraaf: Paraaf:
Acc.: JK Klippel Datum: 22-09-14
Paraaf: Paraaf:
Bestek: ZSP207
Tek. nr.: 14013-TEK-018 REV

AS BUILT

Outas II
Postbus 11
4250 DA Werkendam
Tel: 0183-501122
Fax: 0183-501665
E-mail: info@hakkers.nl internet: www.hakkers.nl

© HAKKERS B.V. Het ontwerp is een eigendom van Hakkers Constructief in Waterbouw. Het ontwerp is beschermd door het auteursrecht. Het ontwerp is niet te kopiëren, verspreiden of openbaar te maken. Het ontwerp is niet te gebruiken voor andere projecten. Het ontwerp is niet te kopiëren, verspreiden of openbaar te maken. Het ontwerp is niet te gebruiken voor andere projecten.

