




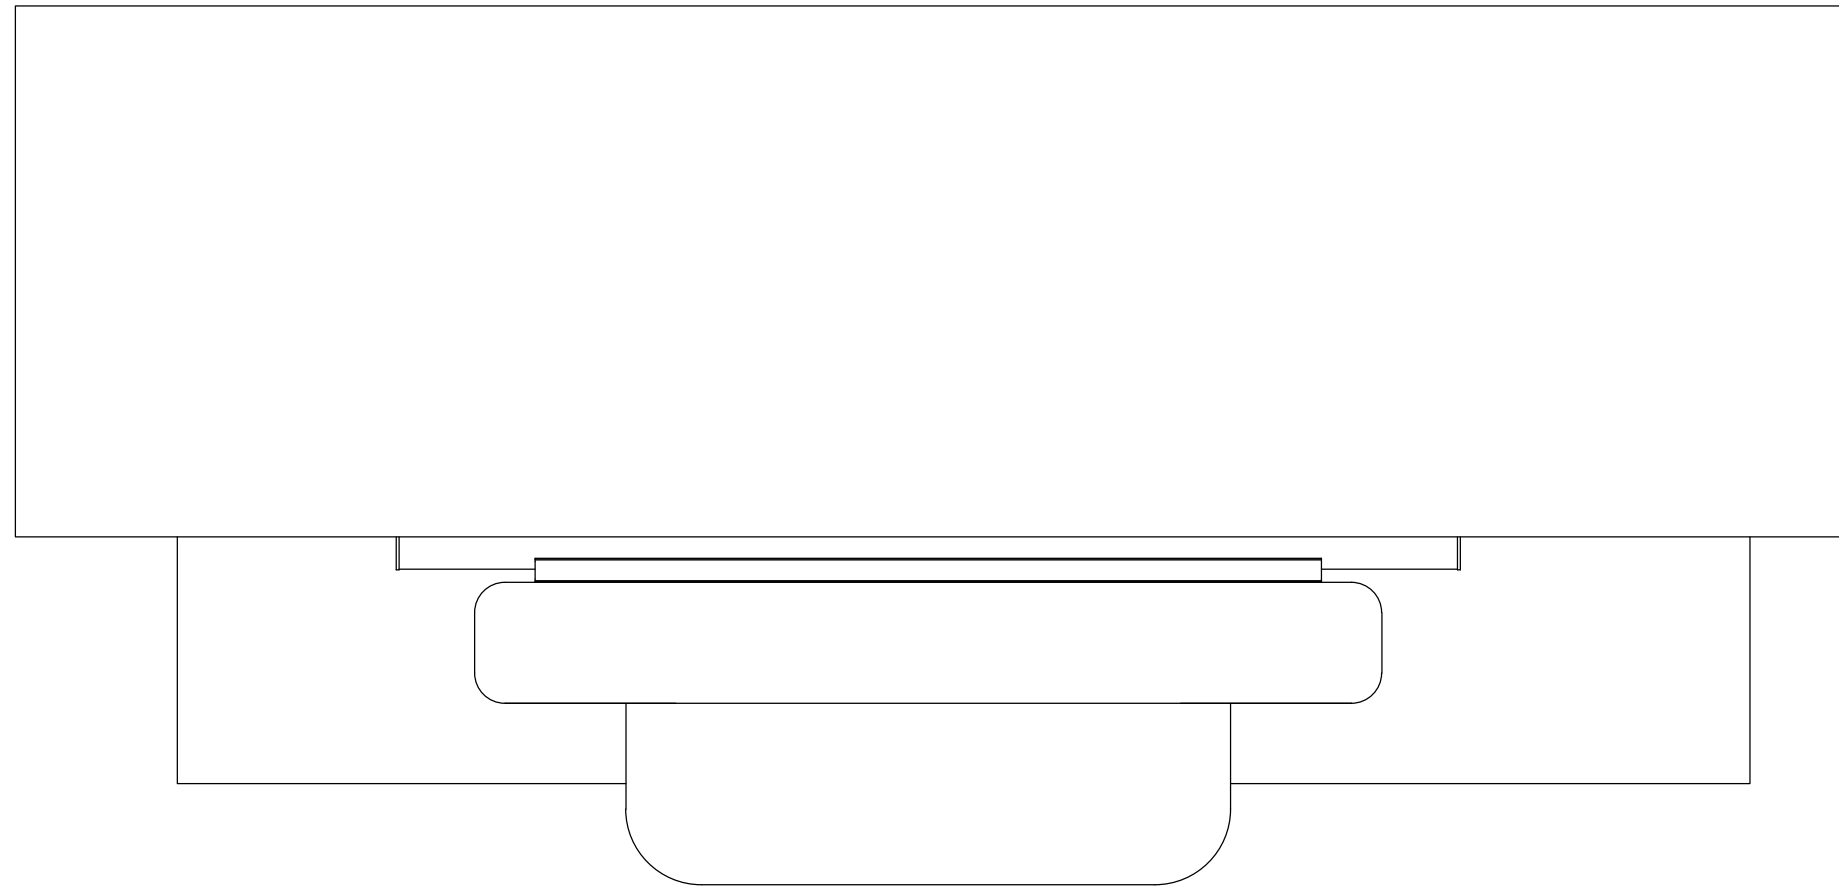


BOVENAANZICHT
Schaal: 150

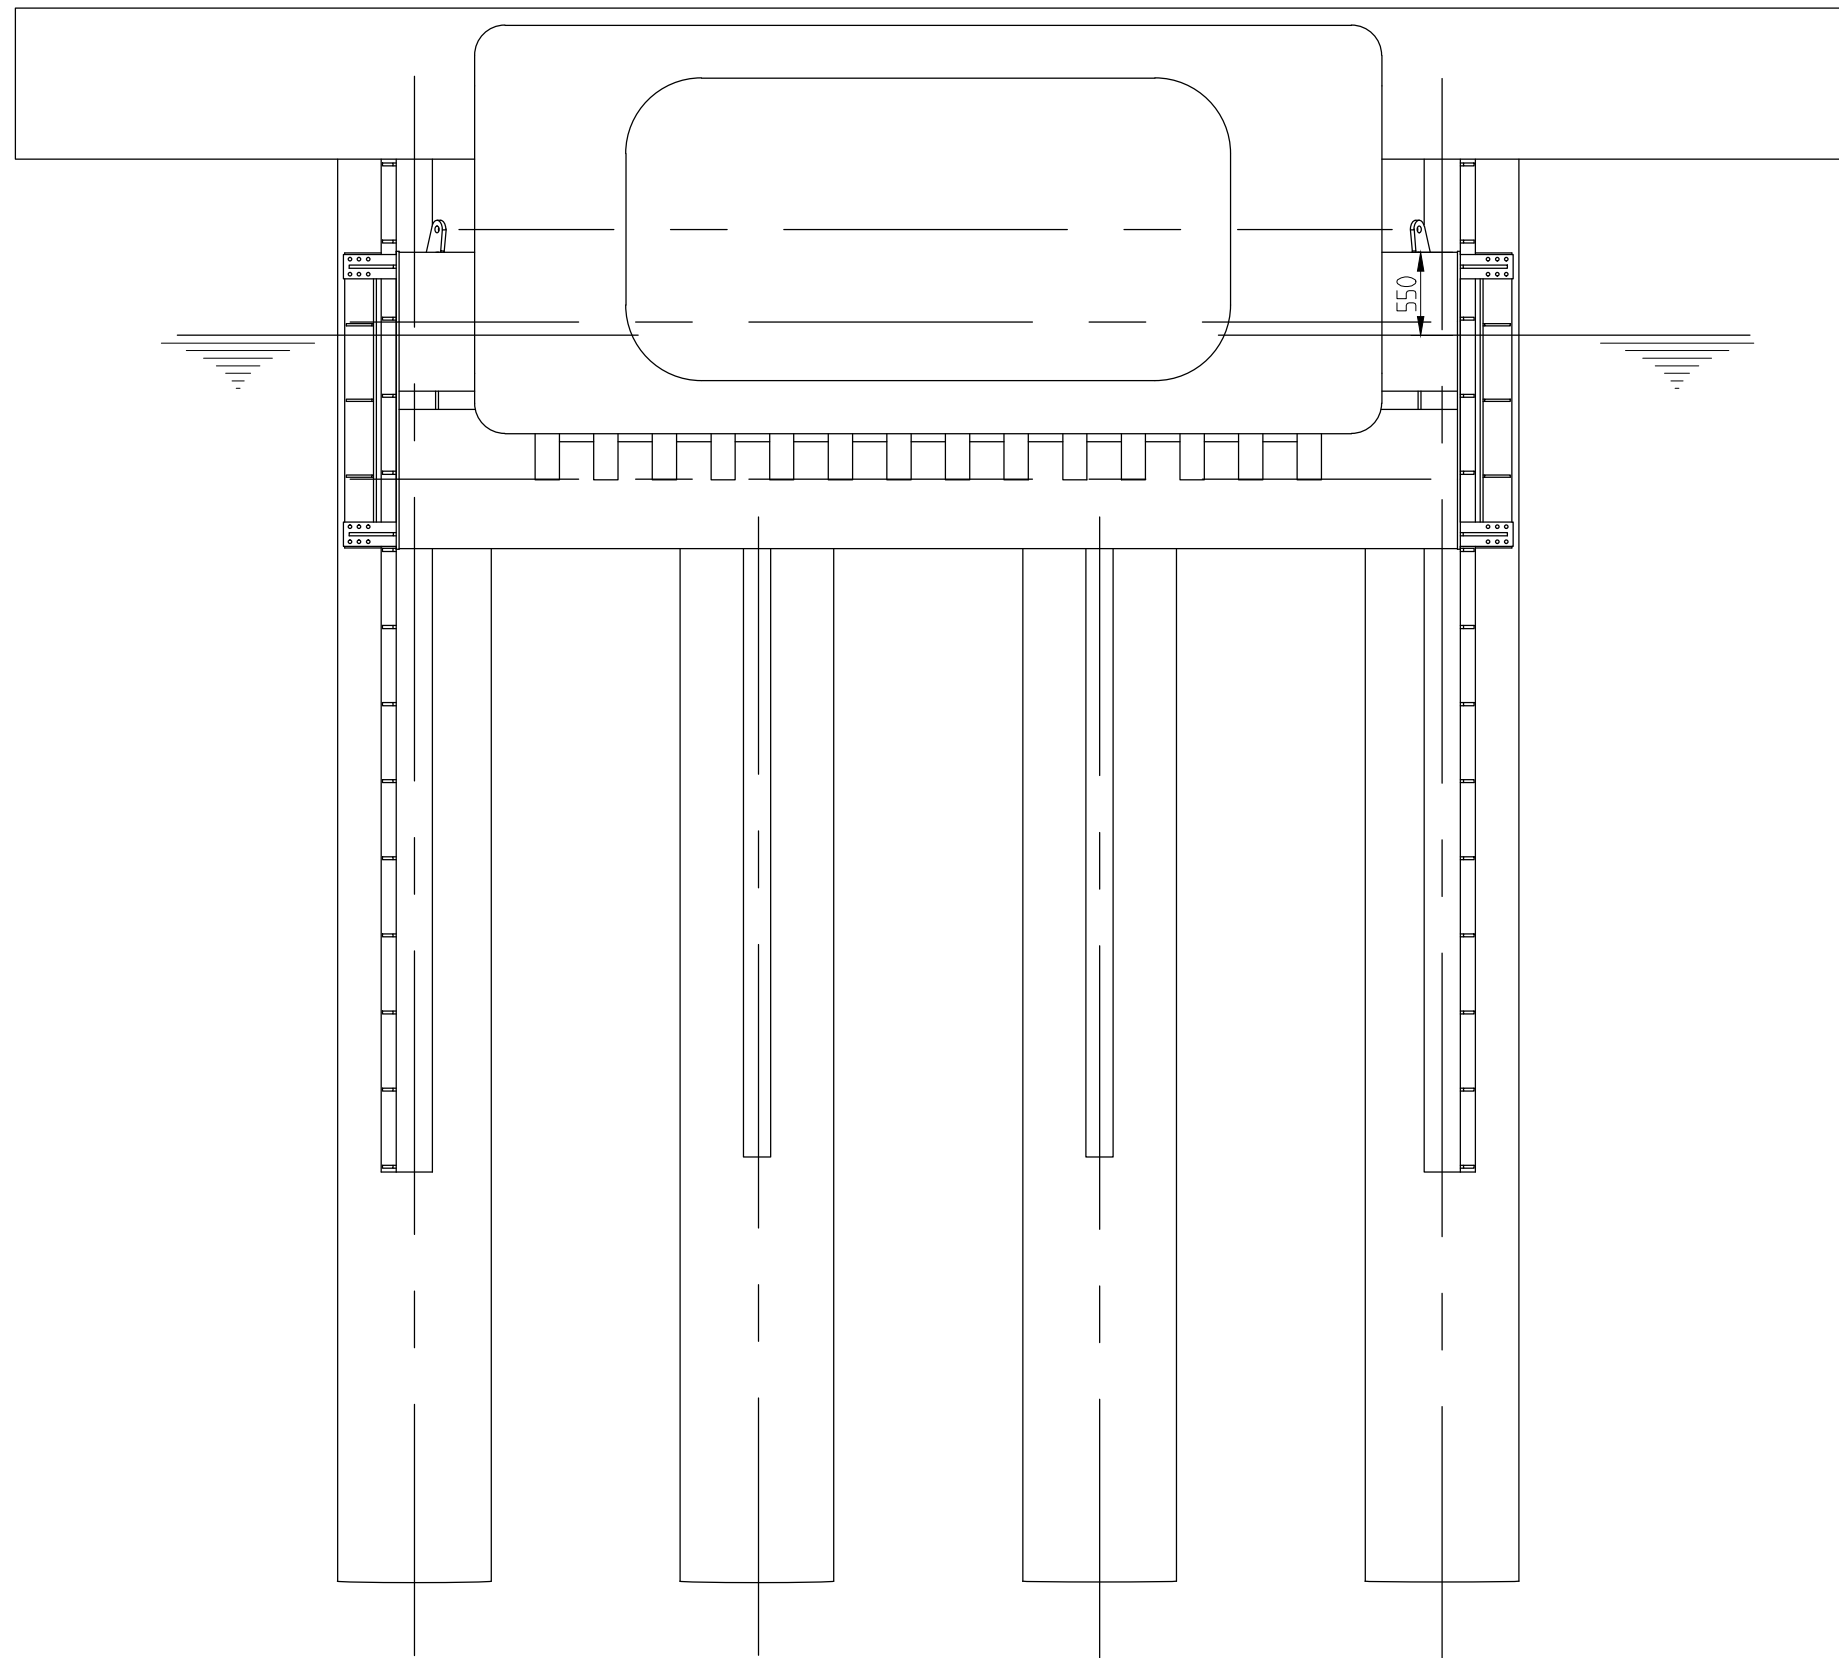


VOORAANZICHT
Schaal: 150

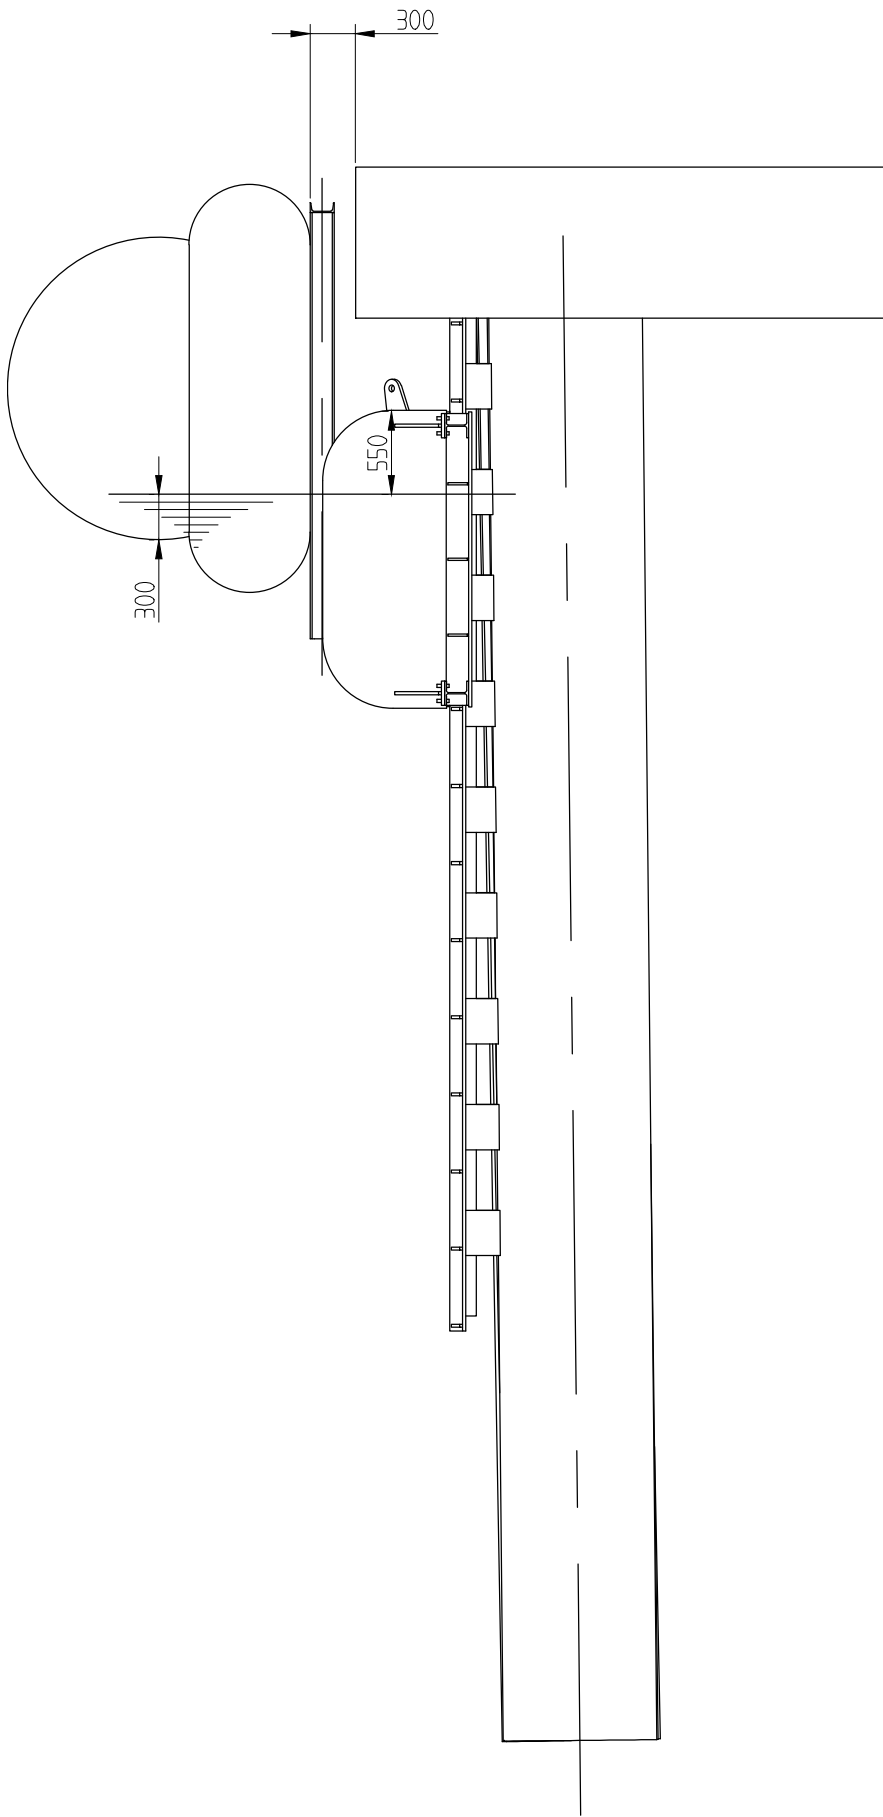


ZIJAAANZICHT
Schaal: 150

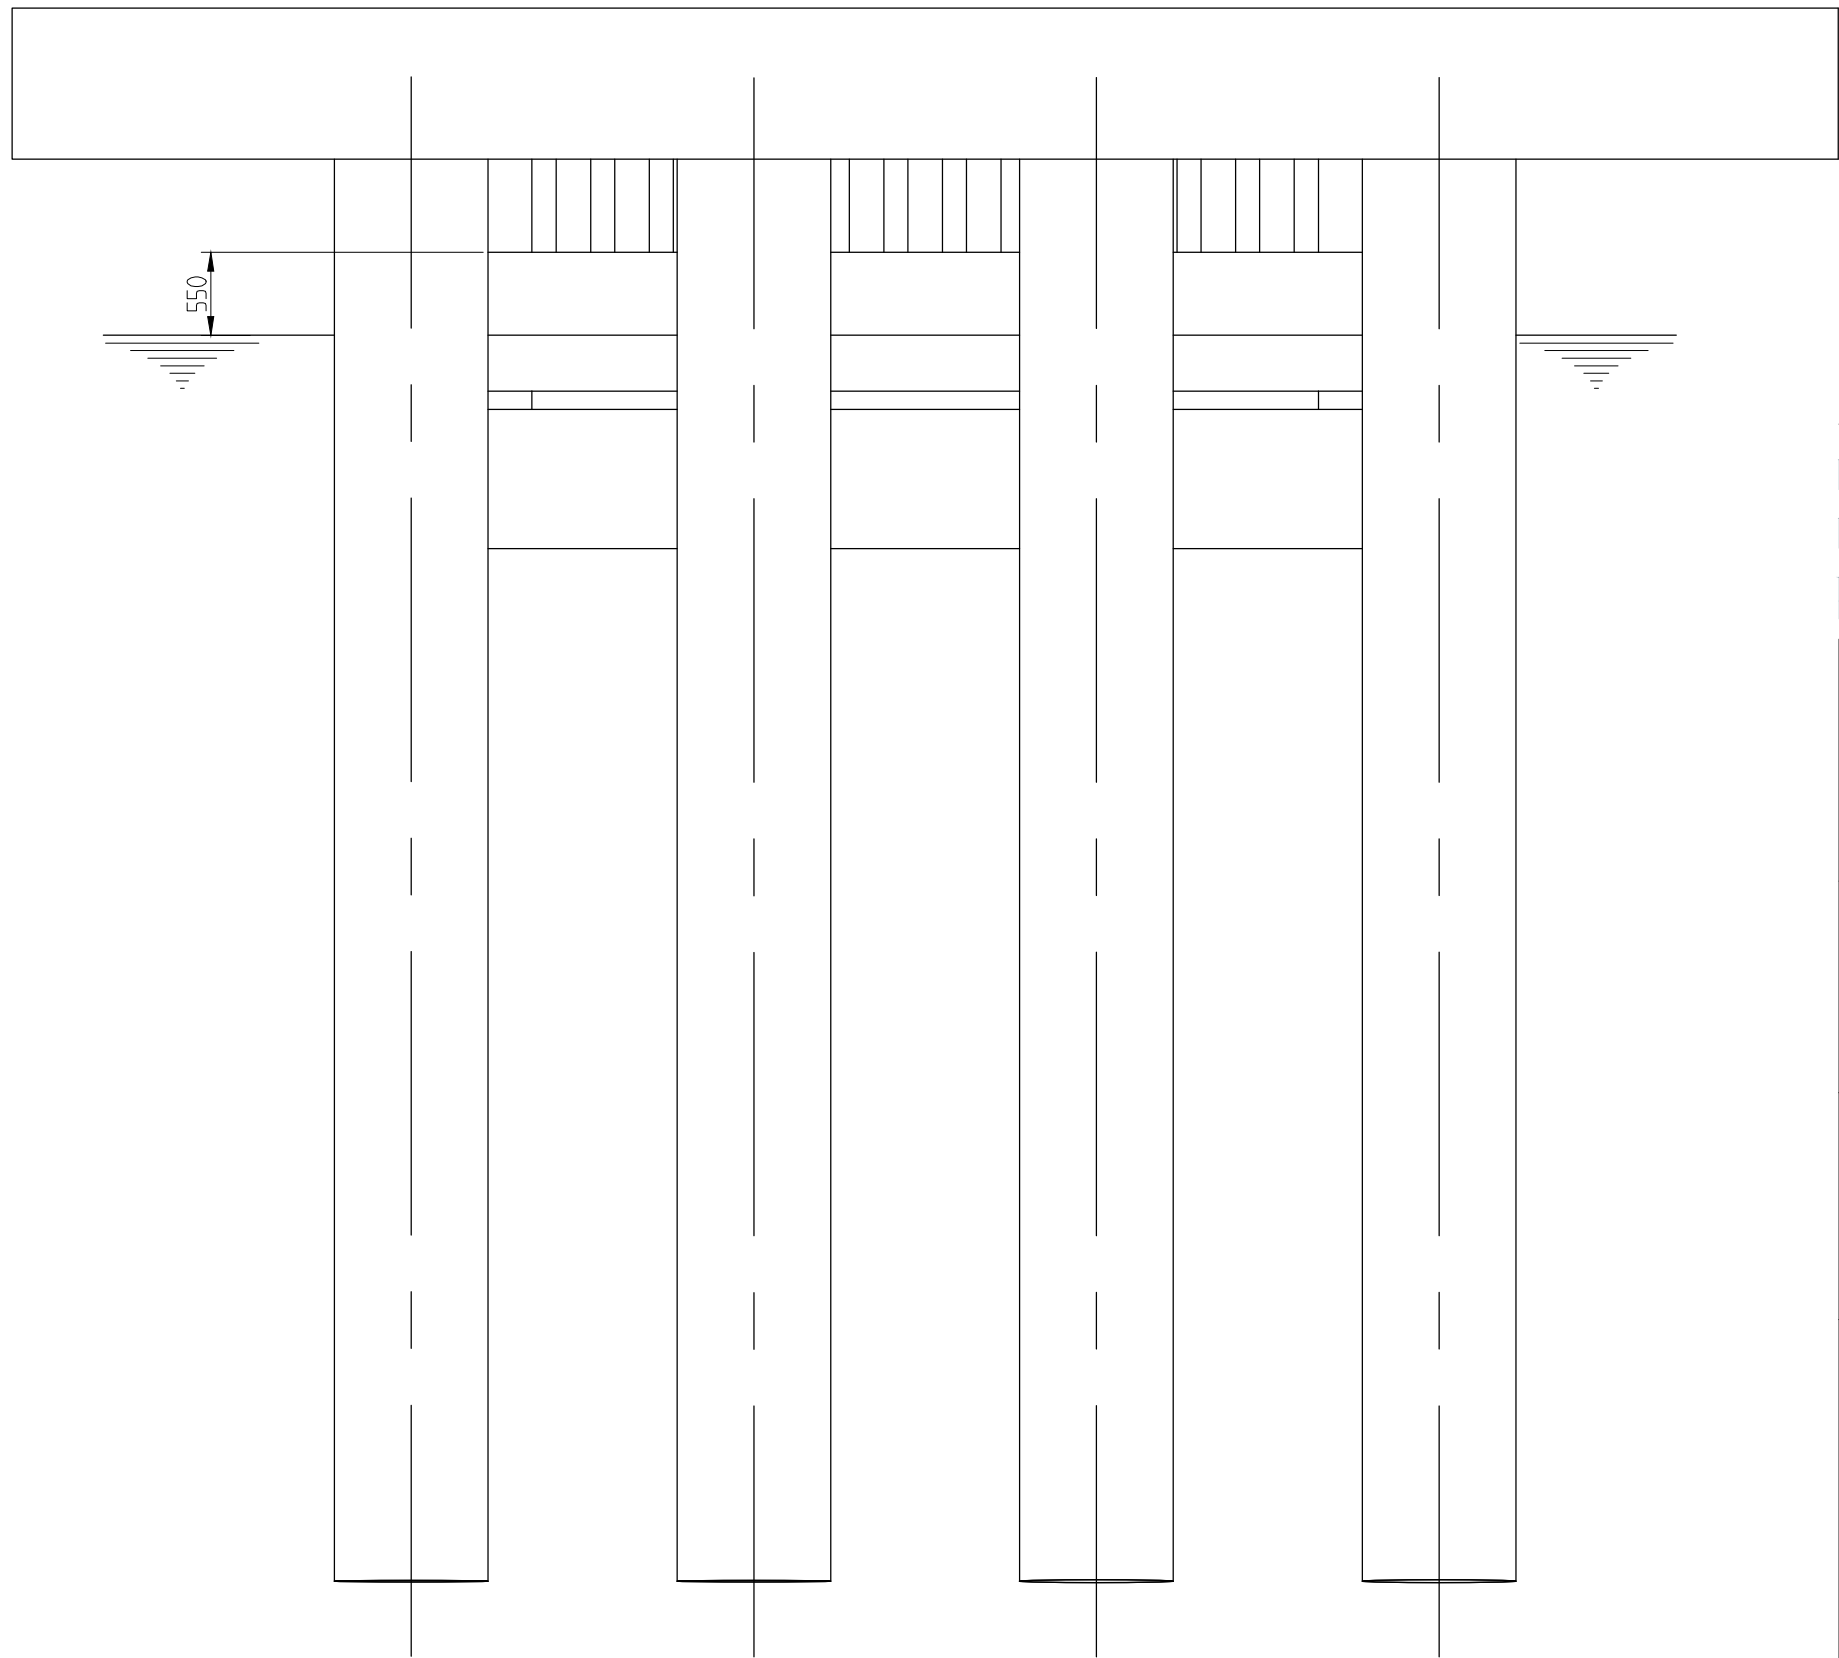

ACHTERAANZICHT
Schaal: 150

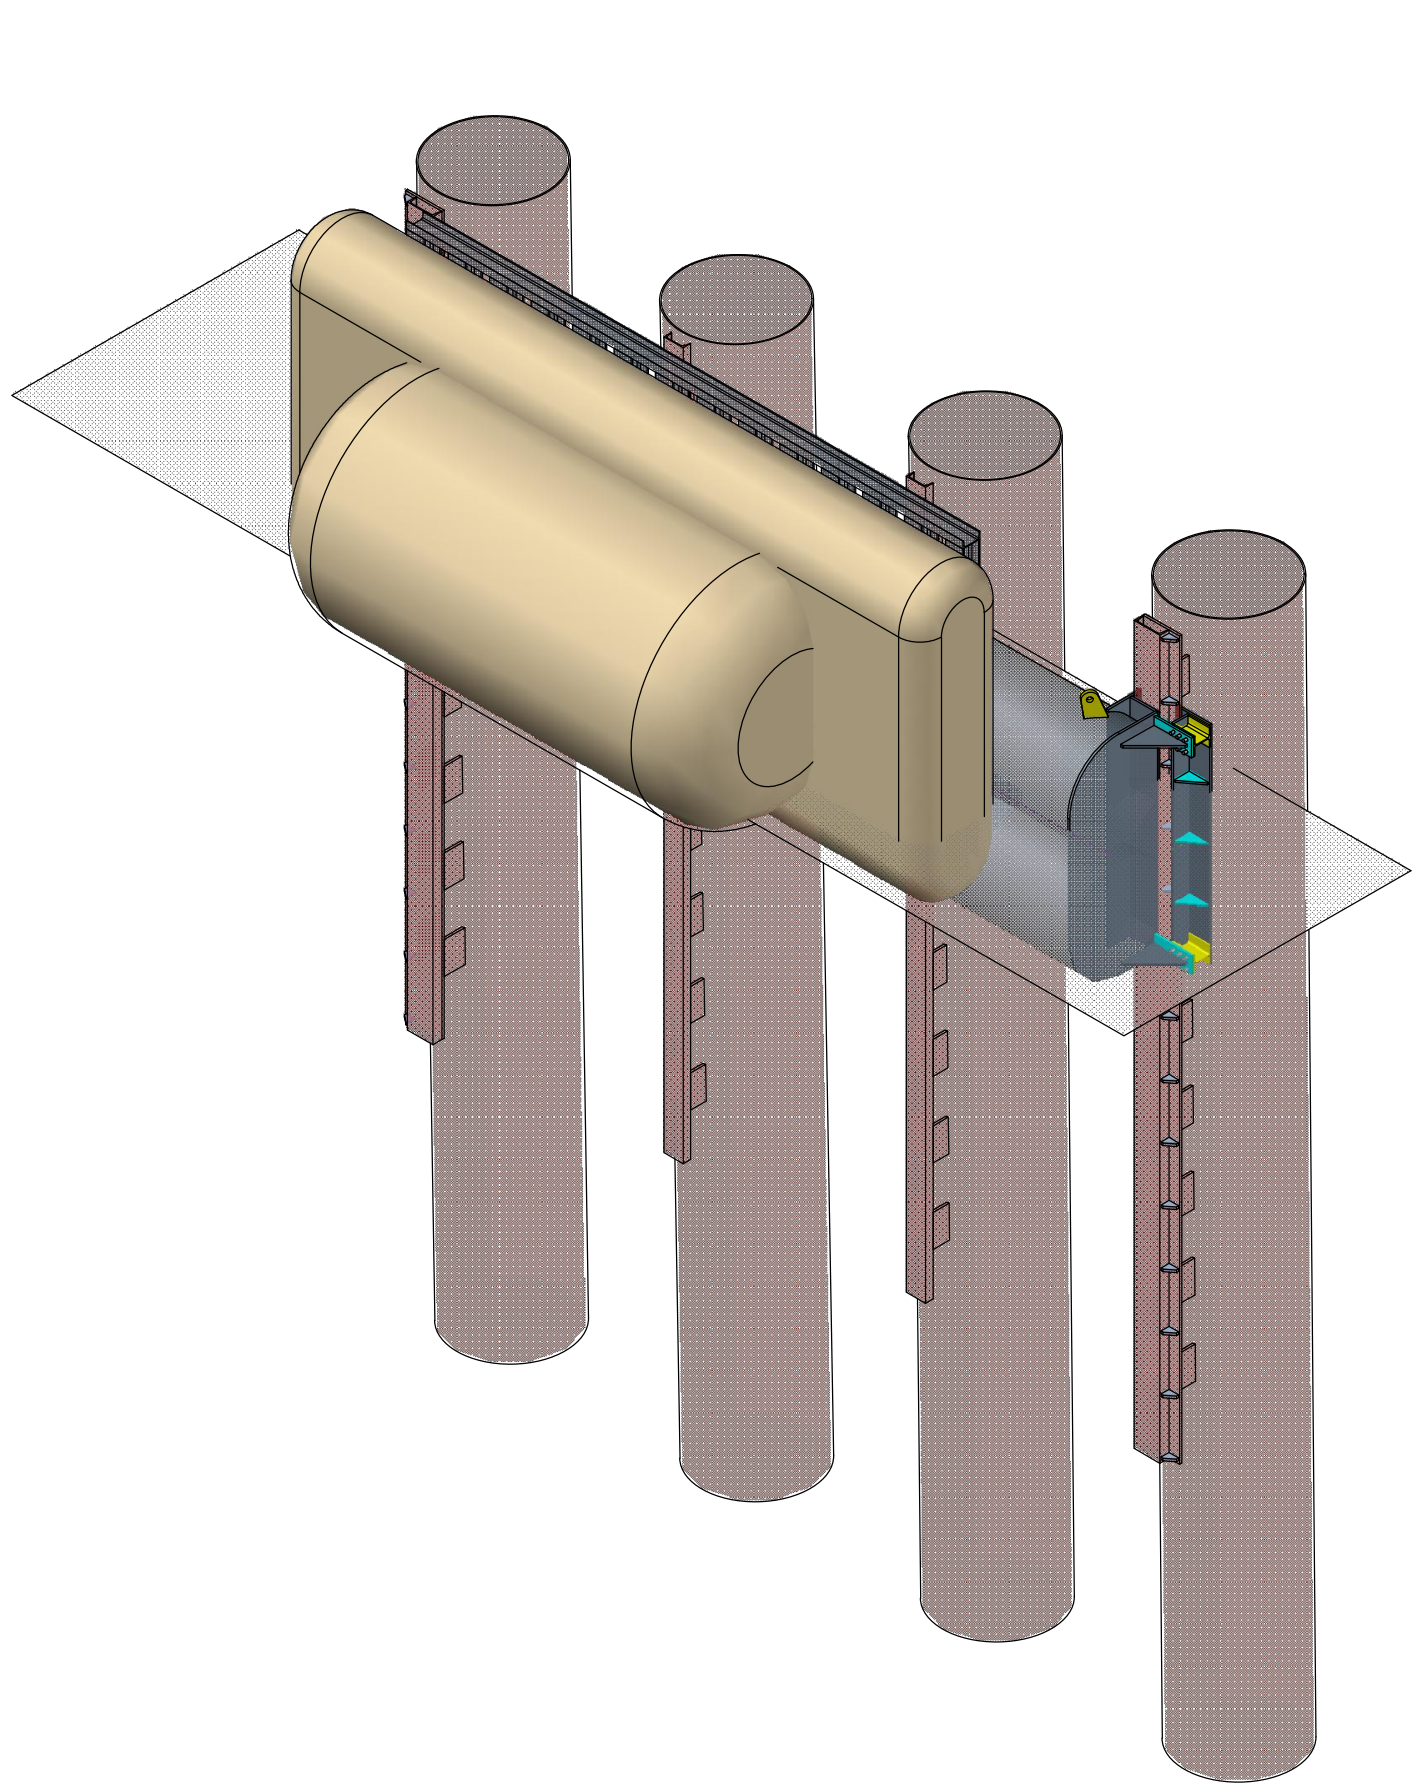

3D-VIEW - VOORZIJDE
Schaal: 150

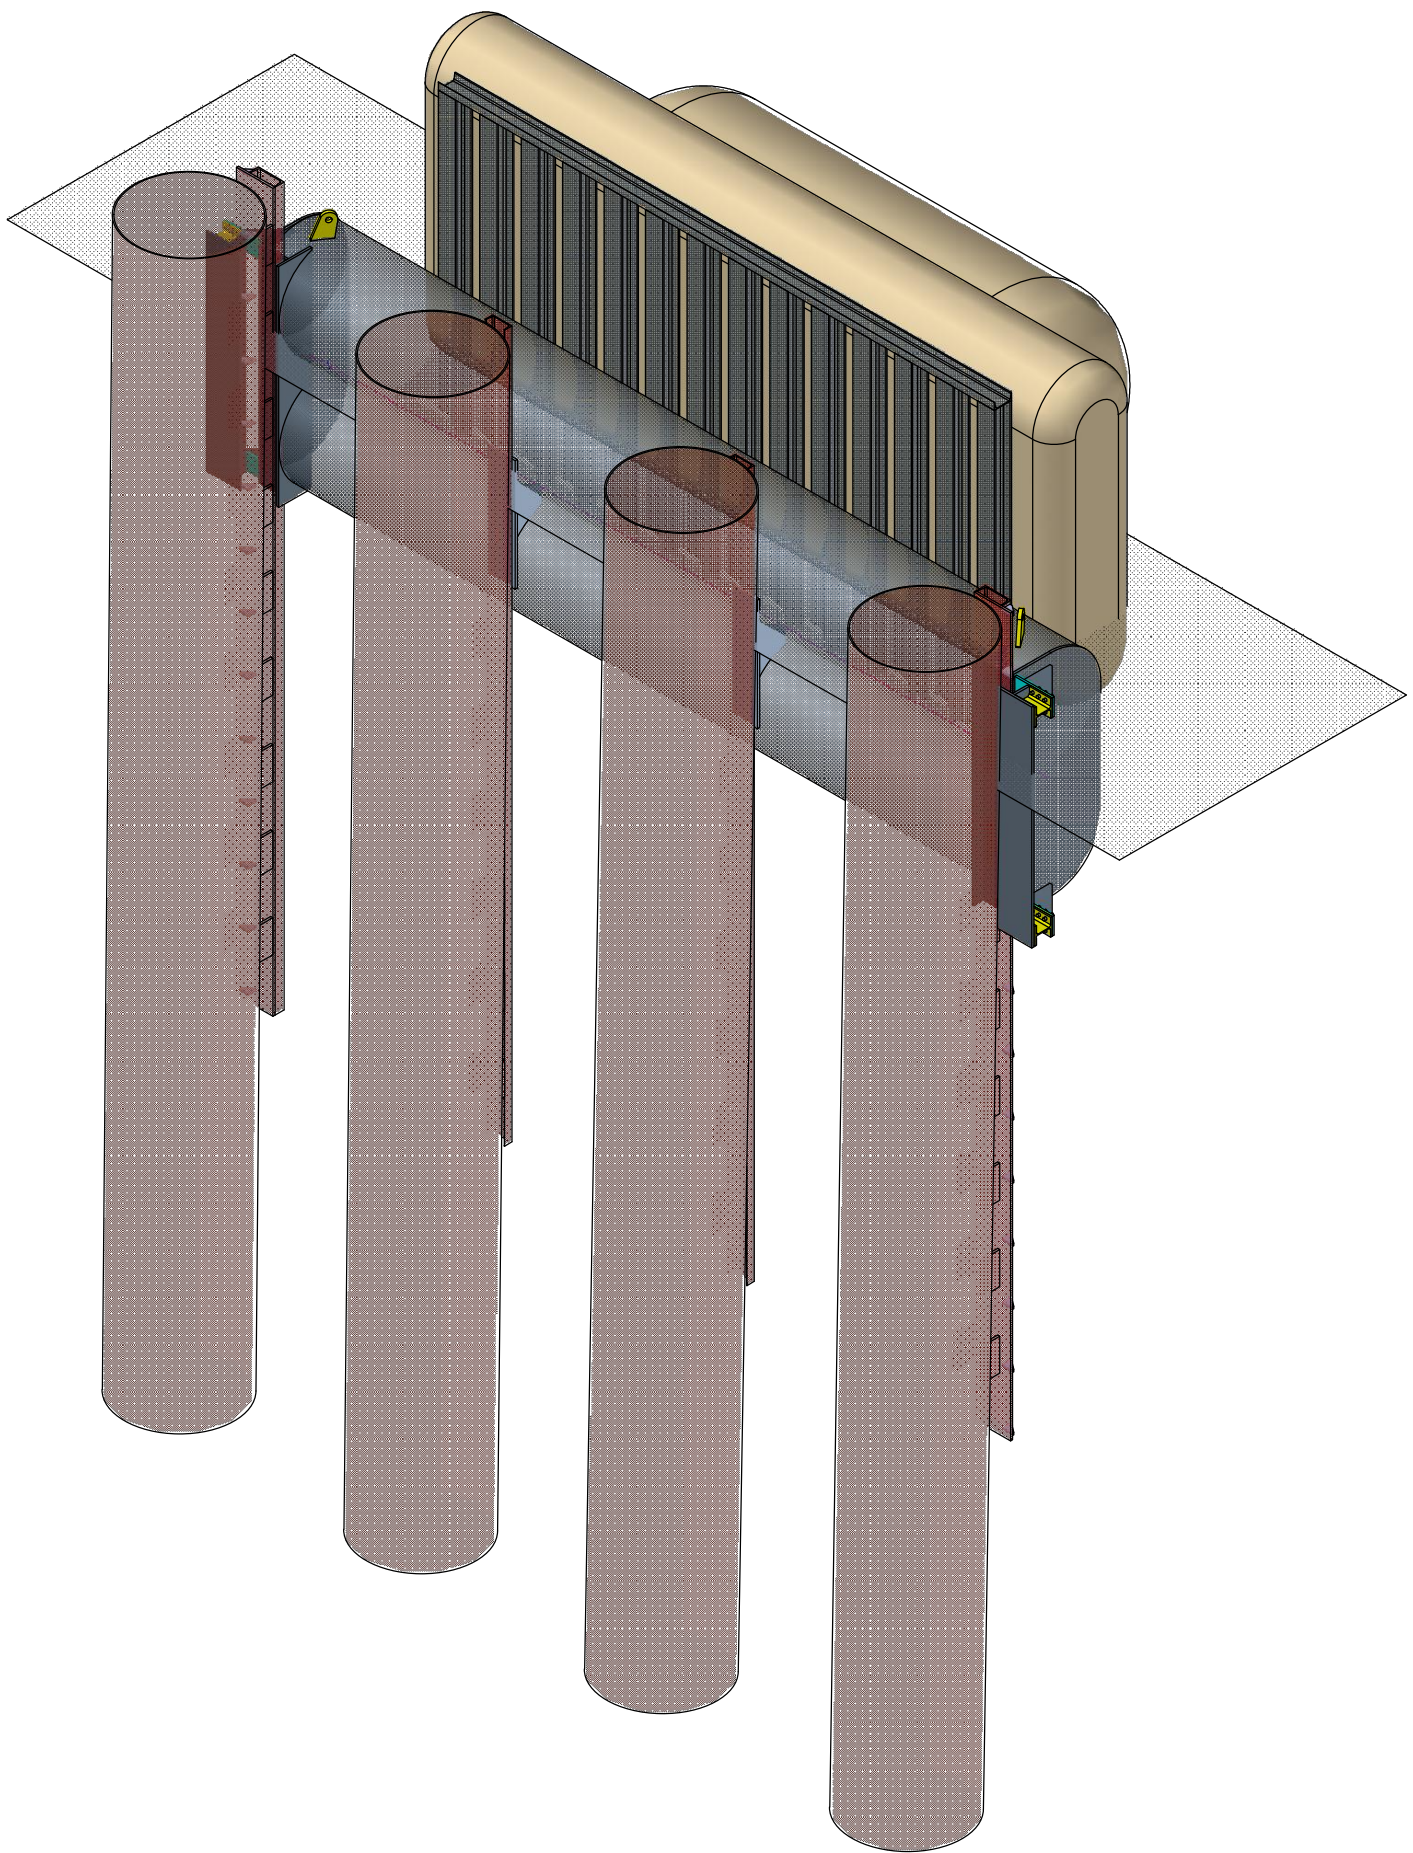

3D-VIEW - ACHTERZIJDE
Schaal: 150



Hakkers
CONSTRUCTIEF IN WATERBOUW

Oudass 11
Postbus 11
4250 DA 't Werkendam
Tel: 0183-501122
Fax: 0183-501665
Email: info@hakkers.com / Internet: http://www.hakkers.com

Werk: **Kade FMT Quarleshaven**
Onderdeel: **Aanzichten fenderframe - diepteligging**

Opdrachtgever: **Zeeland Seaports**
Schelpenpad 2
4531 PD Terneuzen
Tel: 0115-647400

Directie: **Zeeland Seaports**
Schelpenpad 2
4531 PD Terneuzen
Tel: 0115-647400

Opmerkingen:

Nr:	Datum:	Naam:	Wijziging:	Formaat	841x594 (A1)	Schaal	: zie tek.
REV	09-04-2015	SM	REVISIE	Hoogten in	: m t.o.v. N.A.P.	Maten in	: mm
Revisietekening							
Get.:	GJS	Datum:	8-10-2014	Paraaf:			
Acc.:	J.K. Klippel	Datum:	8-10-2014	Paraaf:			
Bestek:	ZSP207						
Tek. nr.:	14013-TEK-020_REV						

AS BUILT