



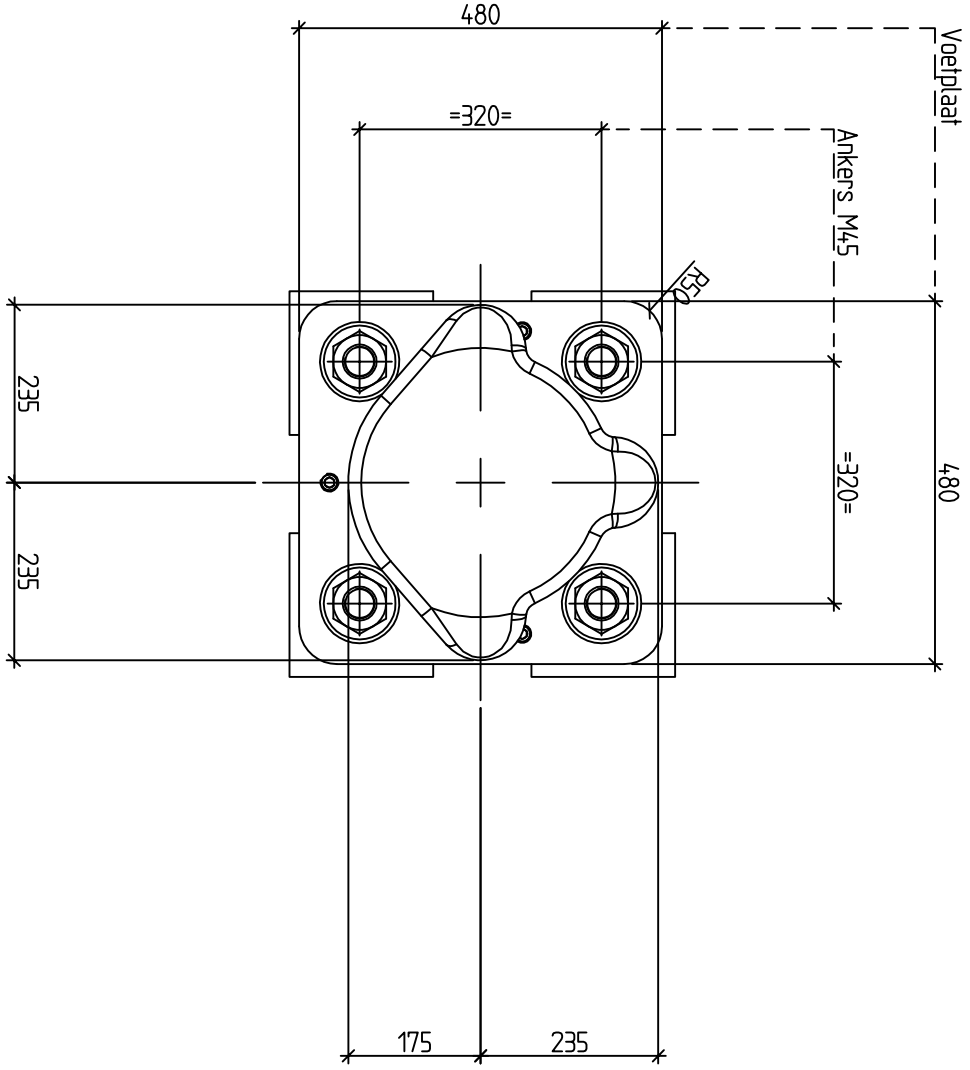


Bovenaanzicht bolder

Schaal 1:10

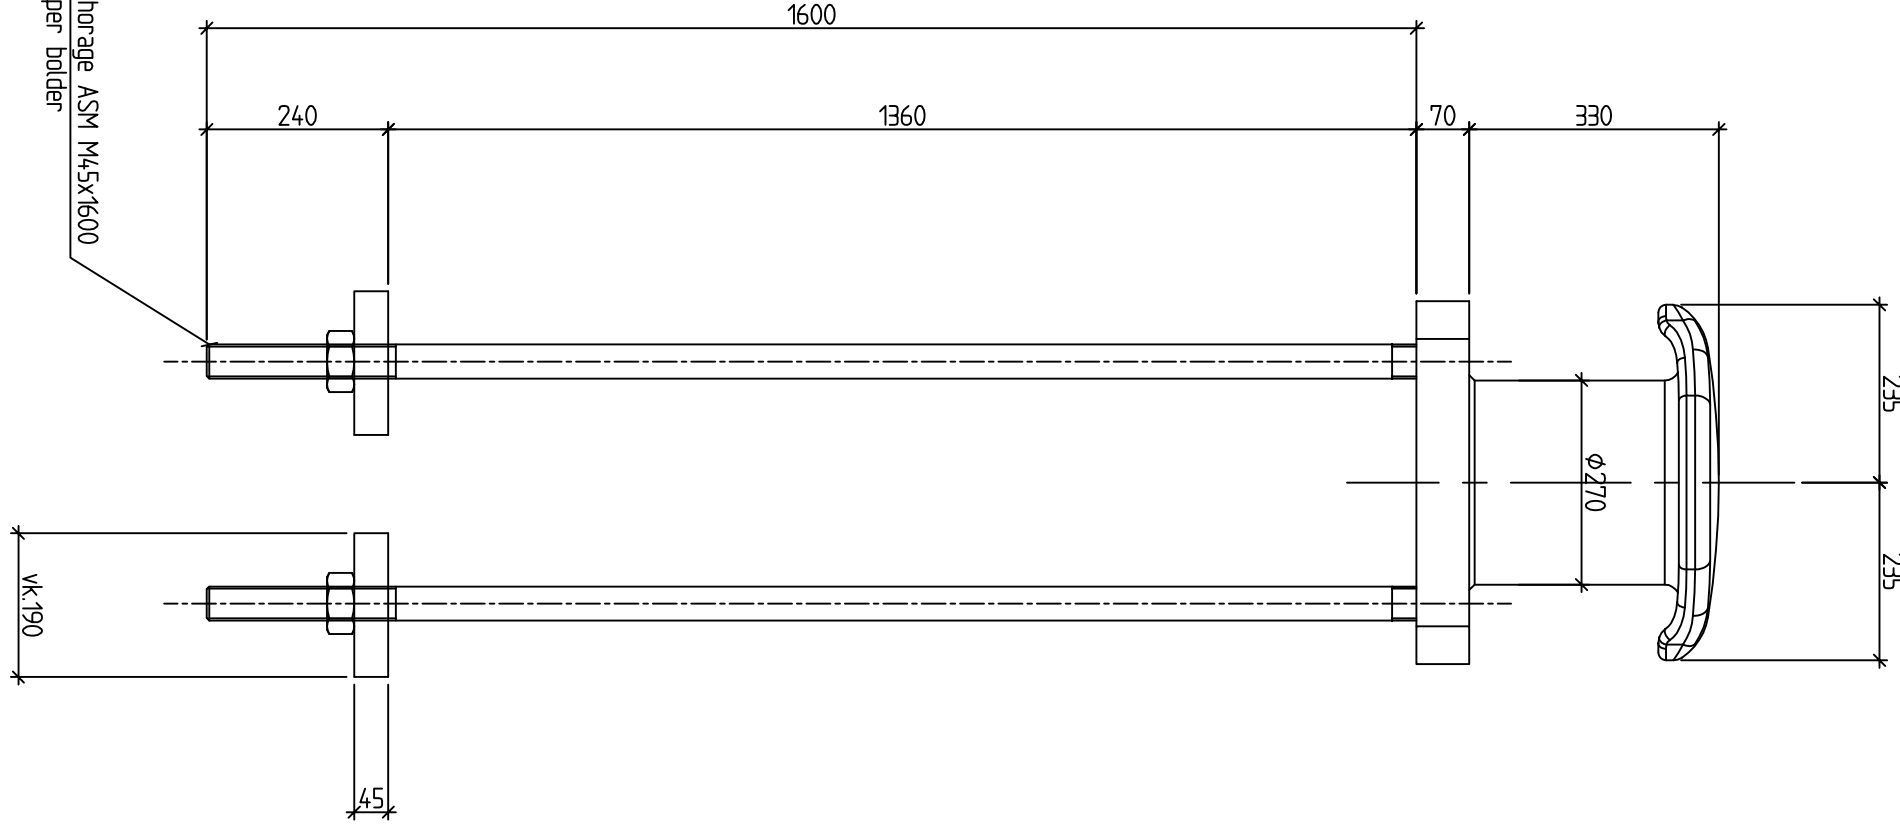


Voor-aanzicht bolder

Schaal 1:10

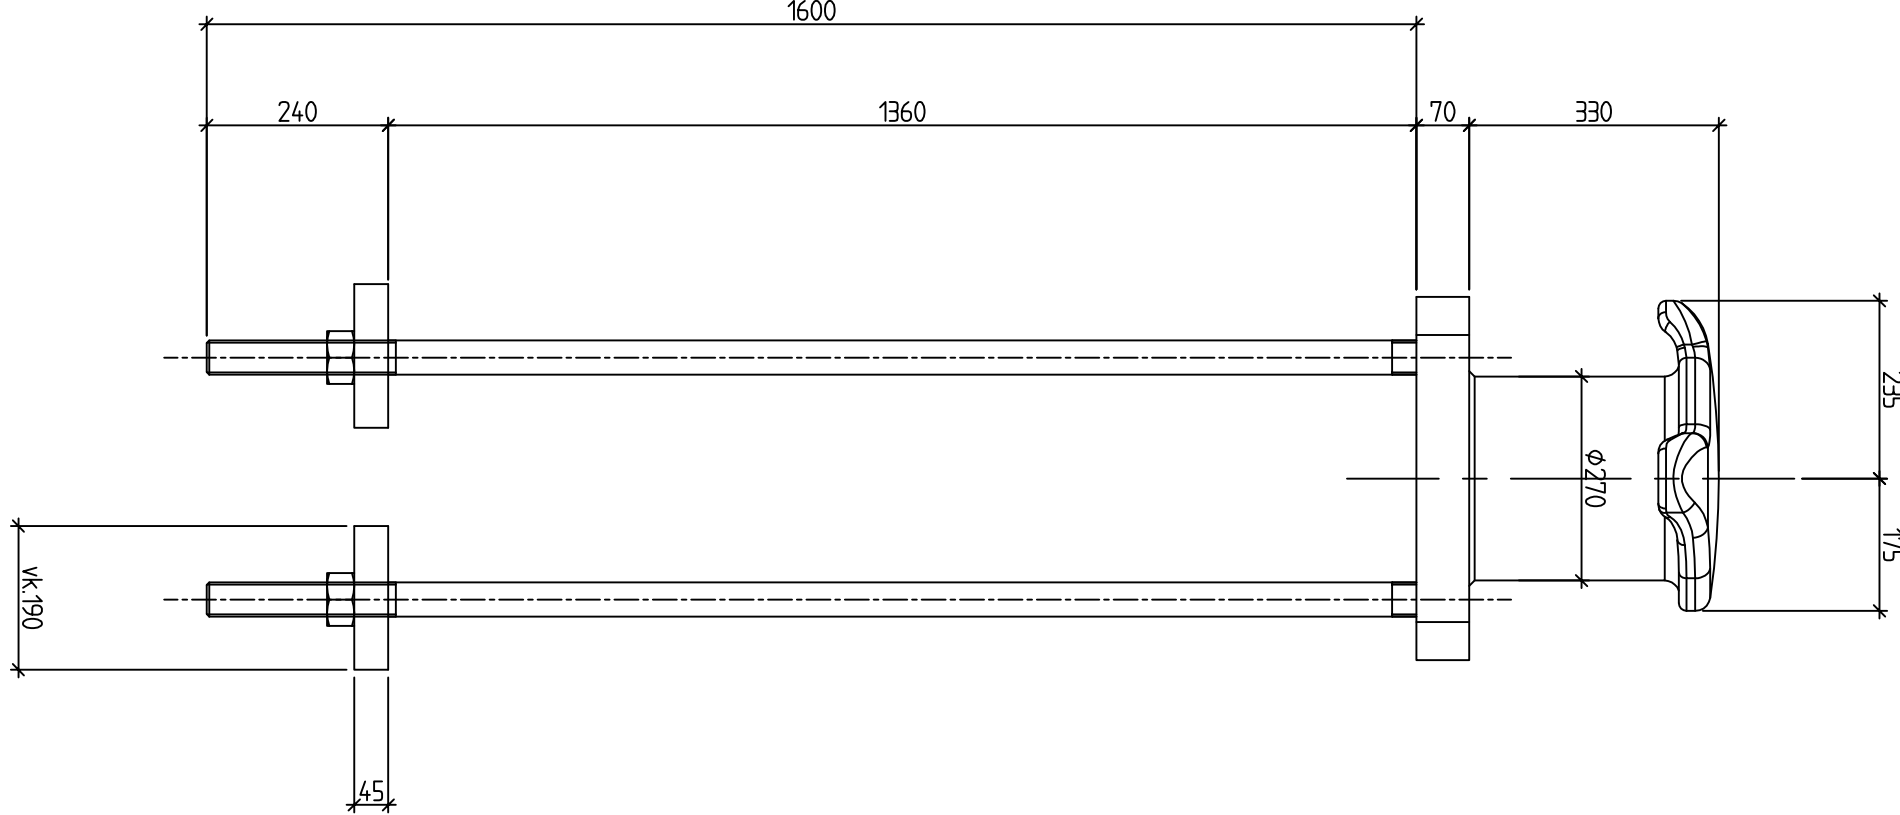


Zijaanzicht bolder

Schaal 1:10

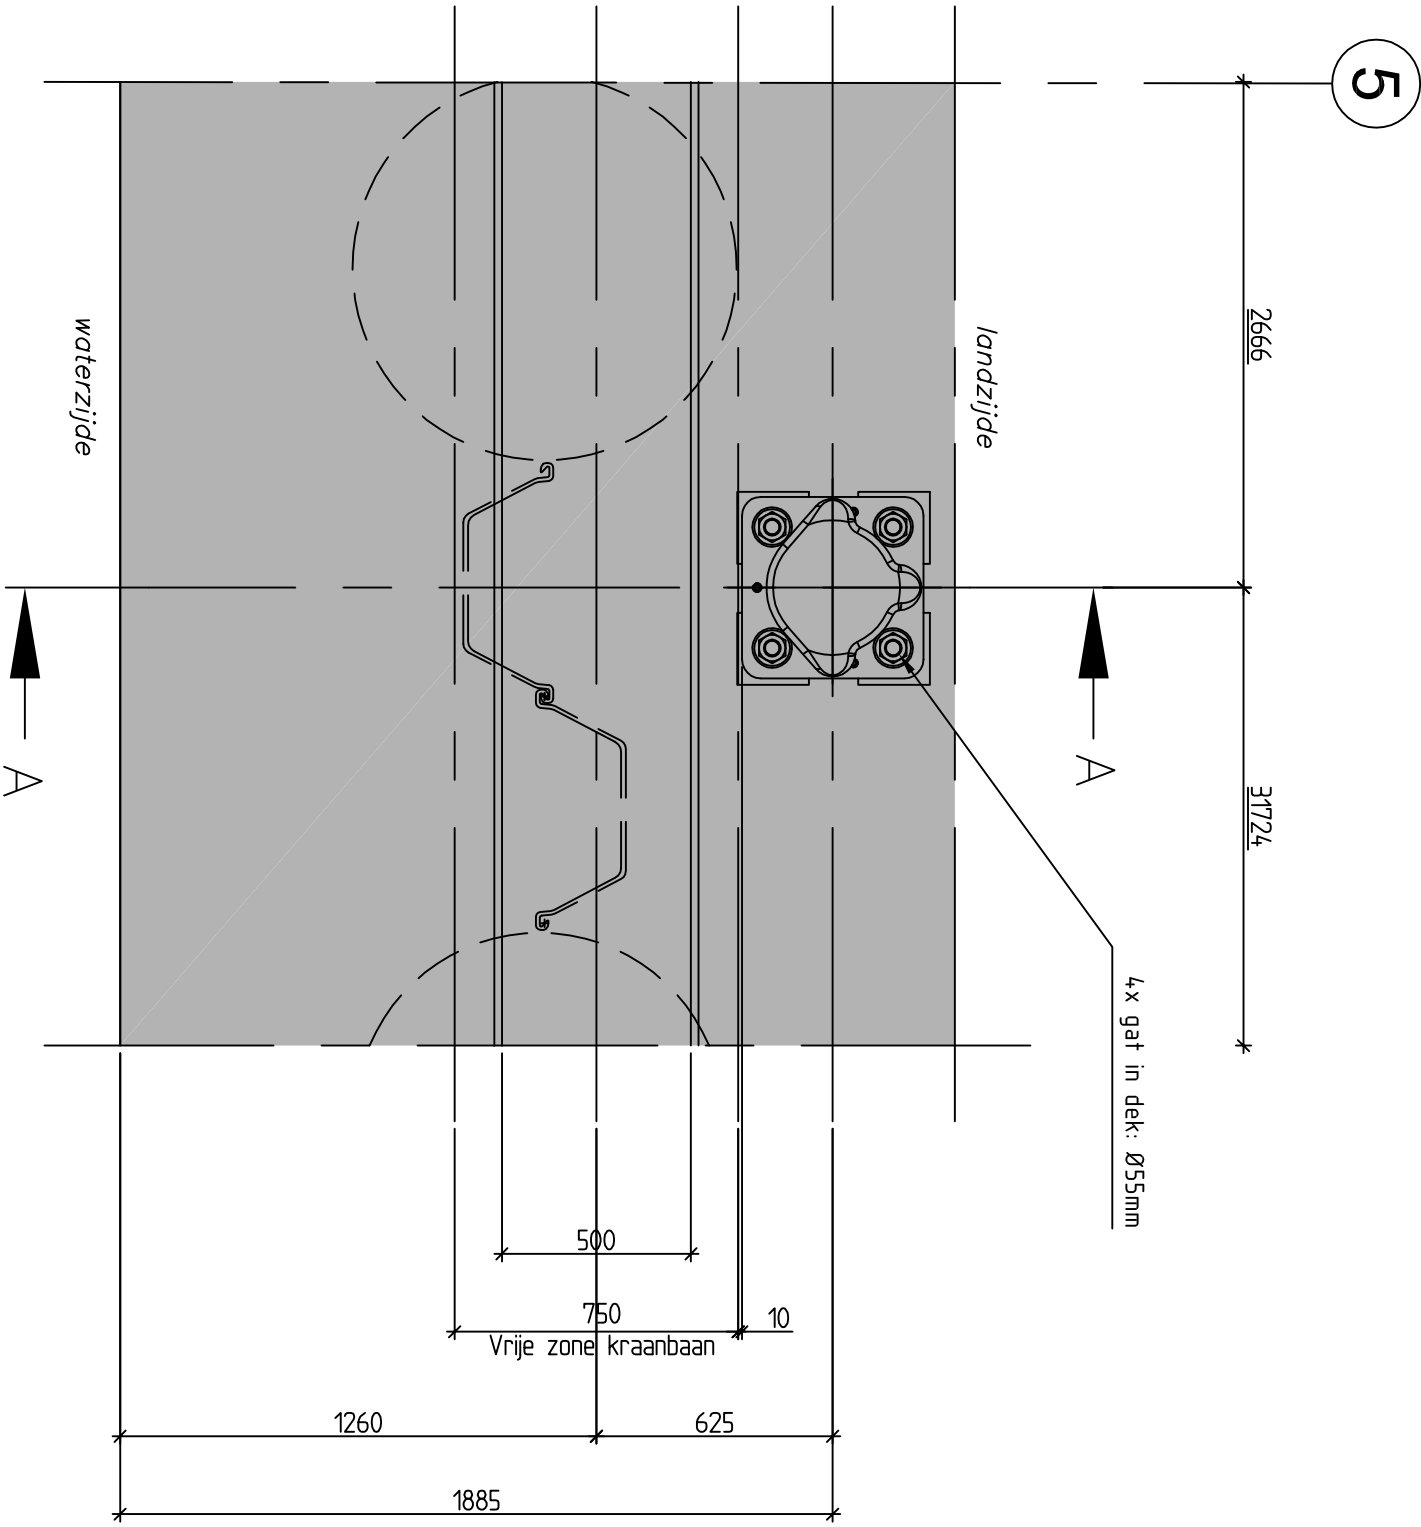


Bovenaanzicht positie bolder op kade (t.p.v. stramien 5)

Schaal 1:20

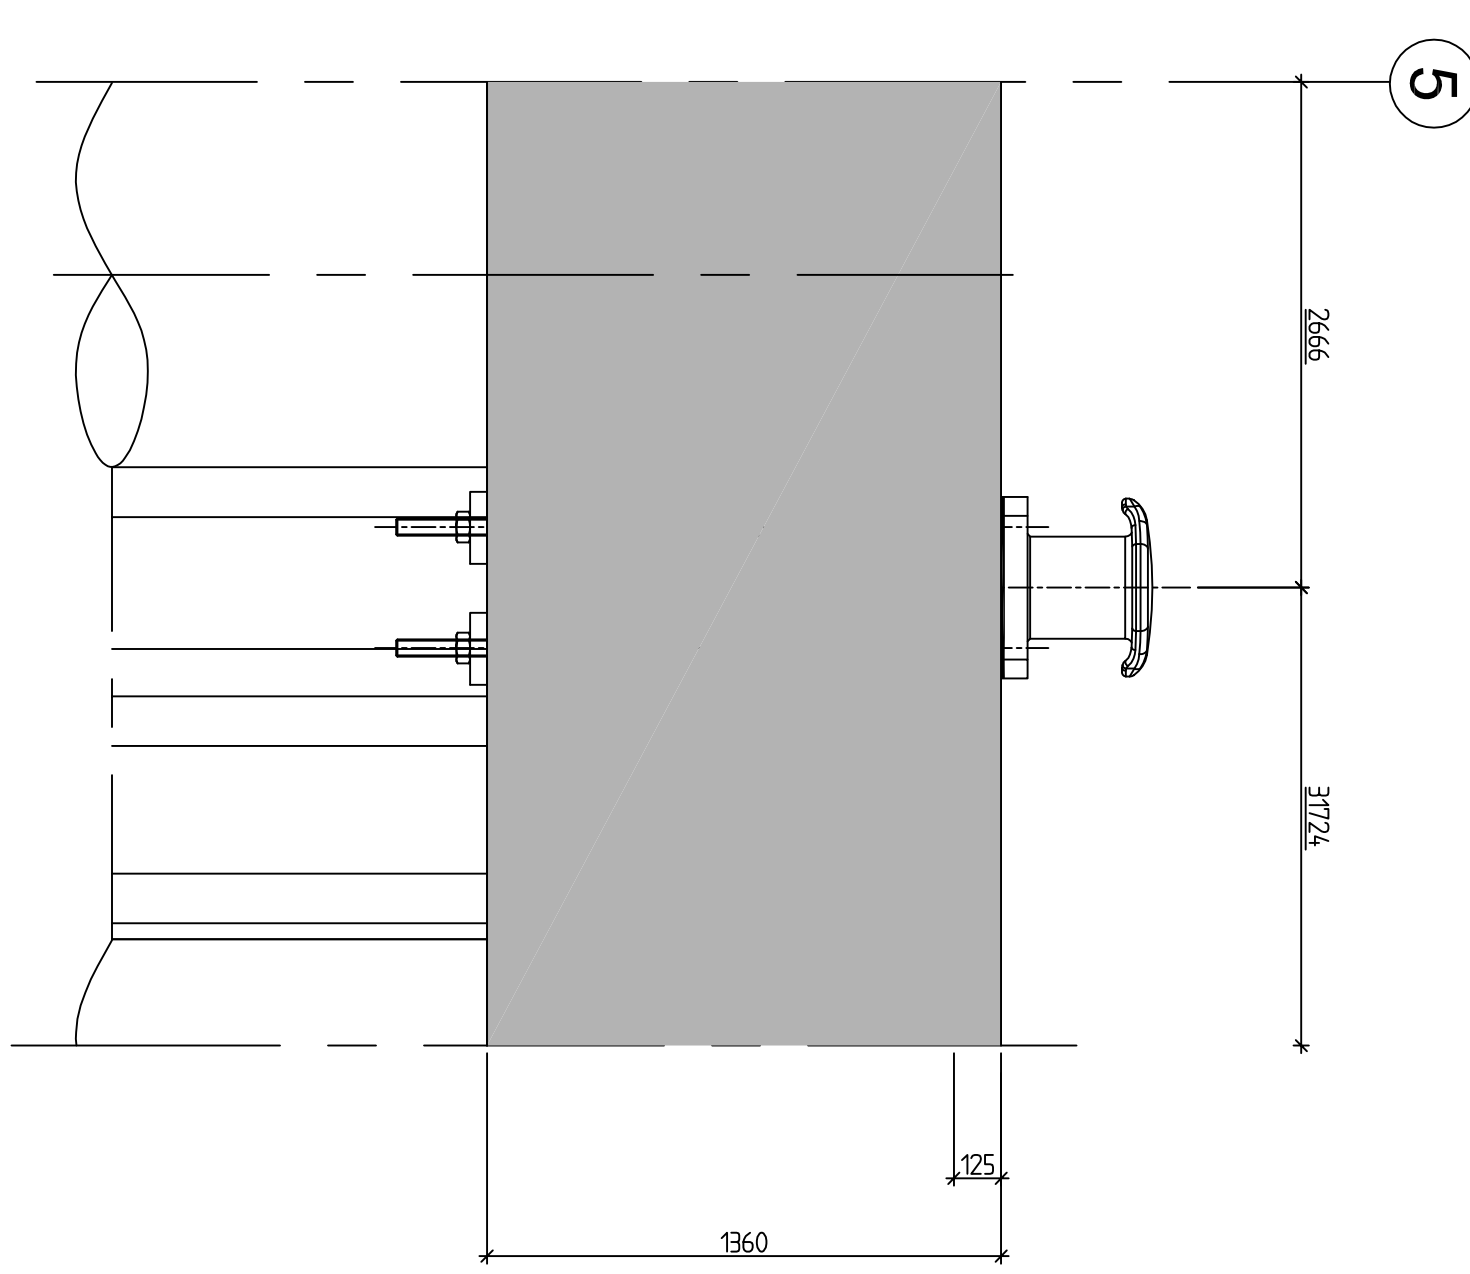

Voor-aanzicht positie bolder op kade (t.p.v. stramien 5)

Schaal 1:20
- Positie gespiegeld t.b.v. stramien 6

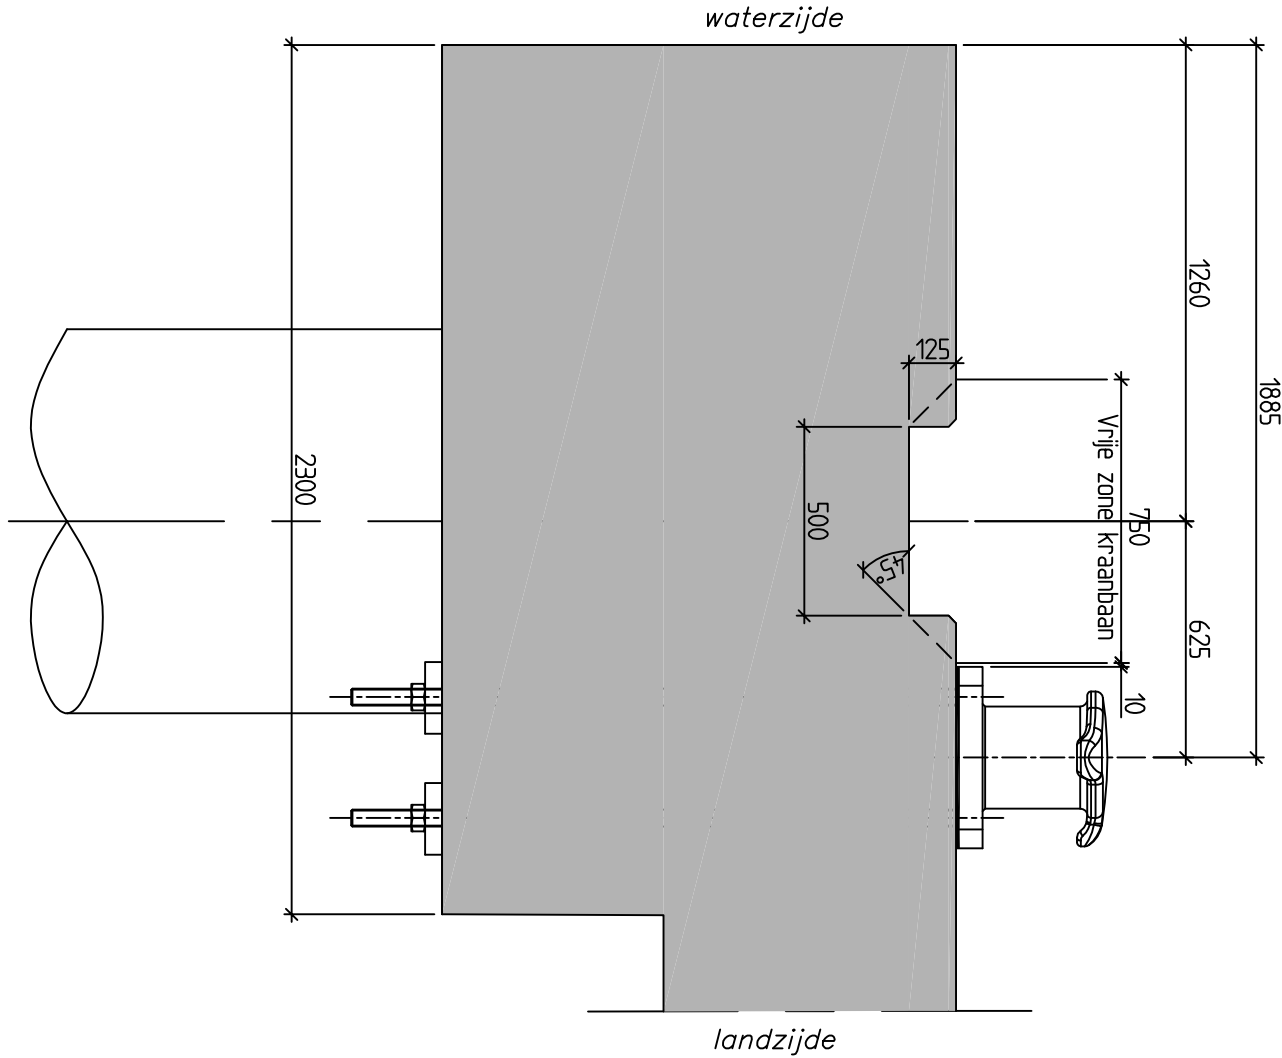

Doorsnede A-A

Schaal 1:20

RENVOL:
Alle maten in mm, tenzij anders aangegeven
Alle hoeken in het 360° stelsel
STAALKWALITEIT: S355, tenzij anders vermeld
Alle lassen a-6mm rondom, tenzij anders vermeld
2x uitvoeren
REFERENTIE TEKENINGEN
4420-TEK-001 : Sluwing, aanrechten en doorsnede, kade 5
EUBOTTECH BENELUX BV 91000200C : ETG BOLLARD 0600M - 0270 - GA

Hakkers
CONSTRUCTIEF IN WATERBOUW
Oudest 11
Postbus 11
4150 DA Waterdun
Tel. 0183.501122
Fax. 0183.501655
Email: info@hakkers.com / internet: http://www.hakkers.com

Werk:
Onderdeel:
Kade FMT Quarreshaven
Principe dekbolder (600kN)

Opdrachtgever:
Schelpenpad 2
4531 PD Terneuzen
Tel: 0115-647400

Directie:
Schelpenpad 2
4531 PD Terneuzen
Tel: 0115-647400

Opmerkingen:

Nr.:	Datum:	Naam:	Wijziging:
REV	09-04-2015	SV1	REVISIE
AS BUILT			
Revisietoelening			
Formaat:	0841-534 (A1)	Schaal:	1:200
Hoogte:	1:100, 1:200	Plaats:	1:100
Get.:	CL, Snelman	Datum:	01-10-2014
Acc.:	JK, Kippen	Datum:	01-10-2014
Beoordel.:	ZSP207		
Tek. nr.:	14013-TEK-021	REV	