
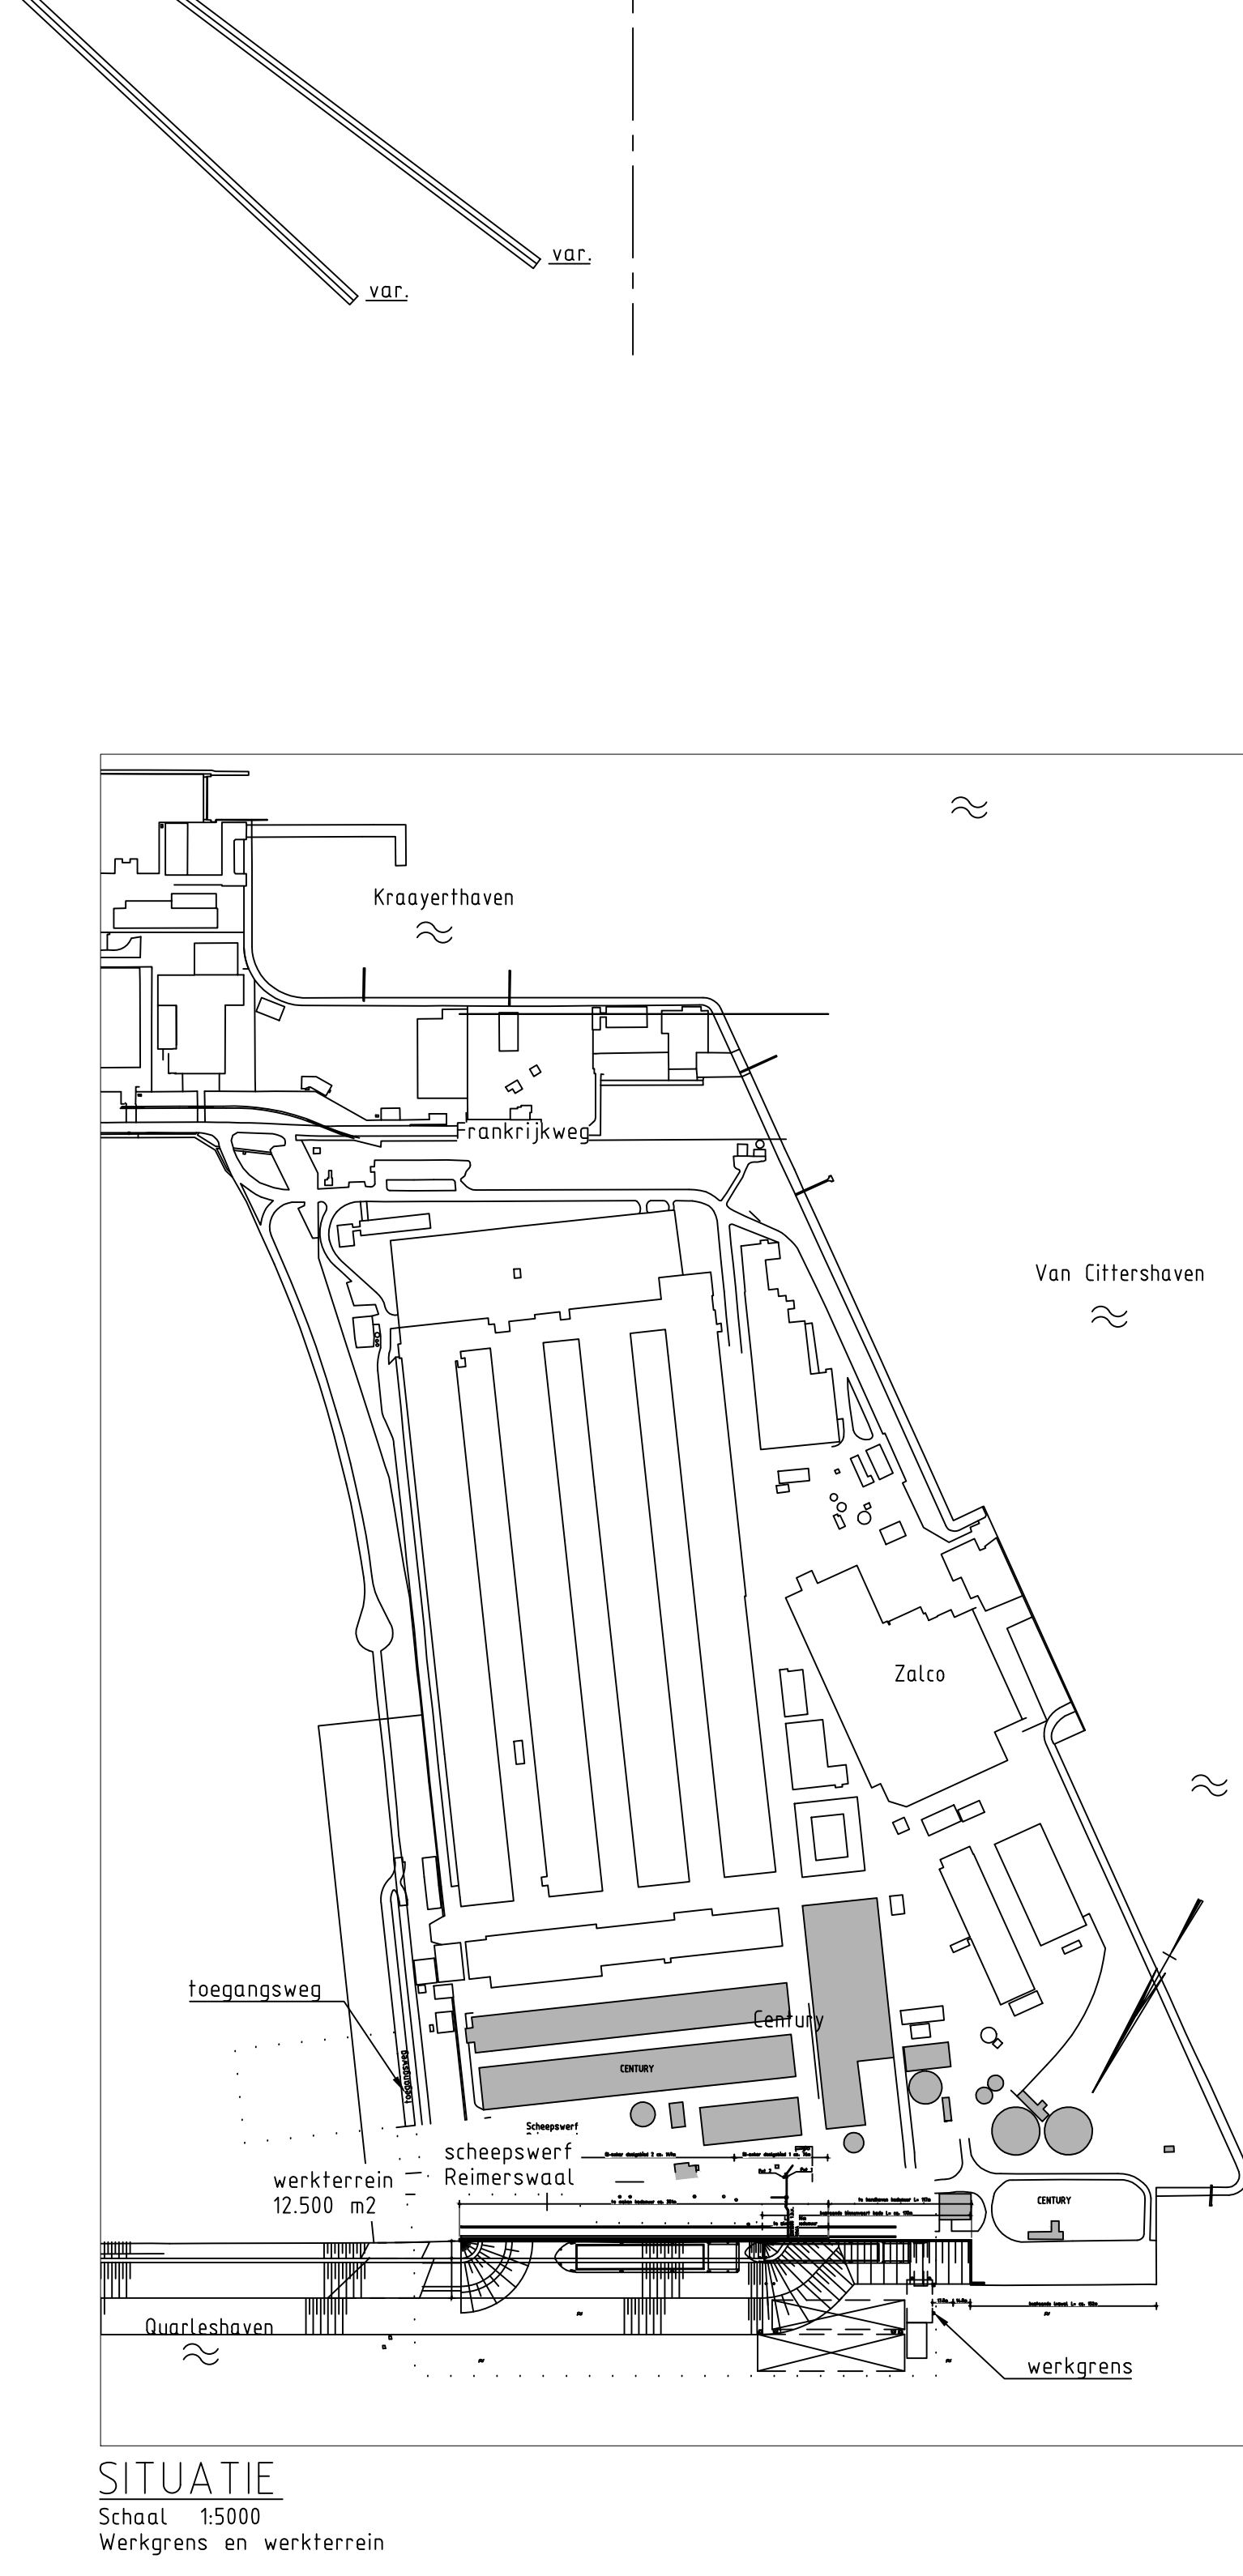
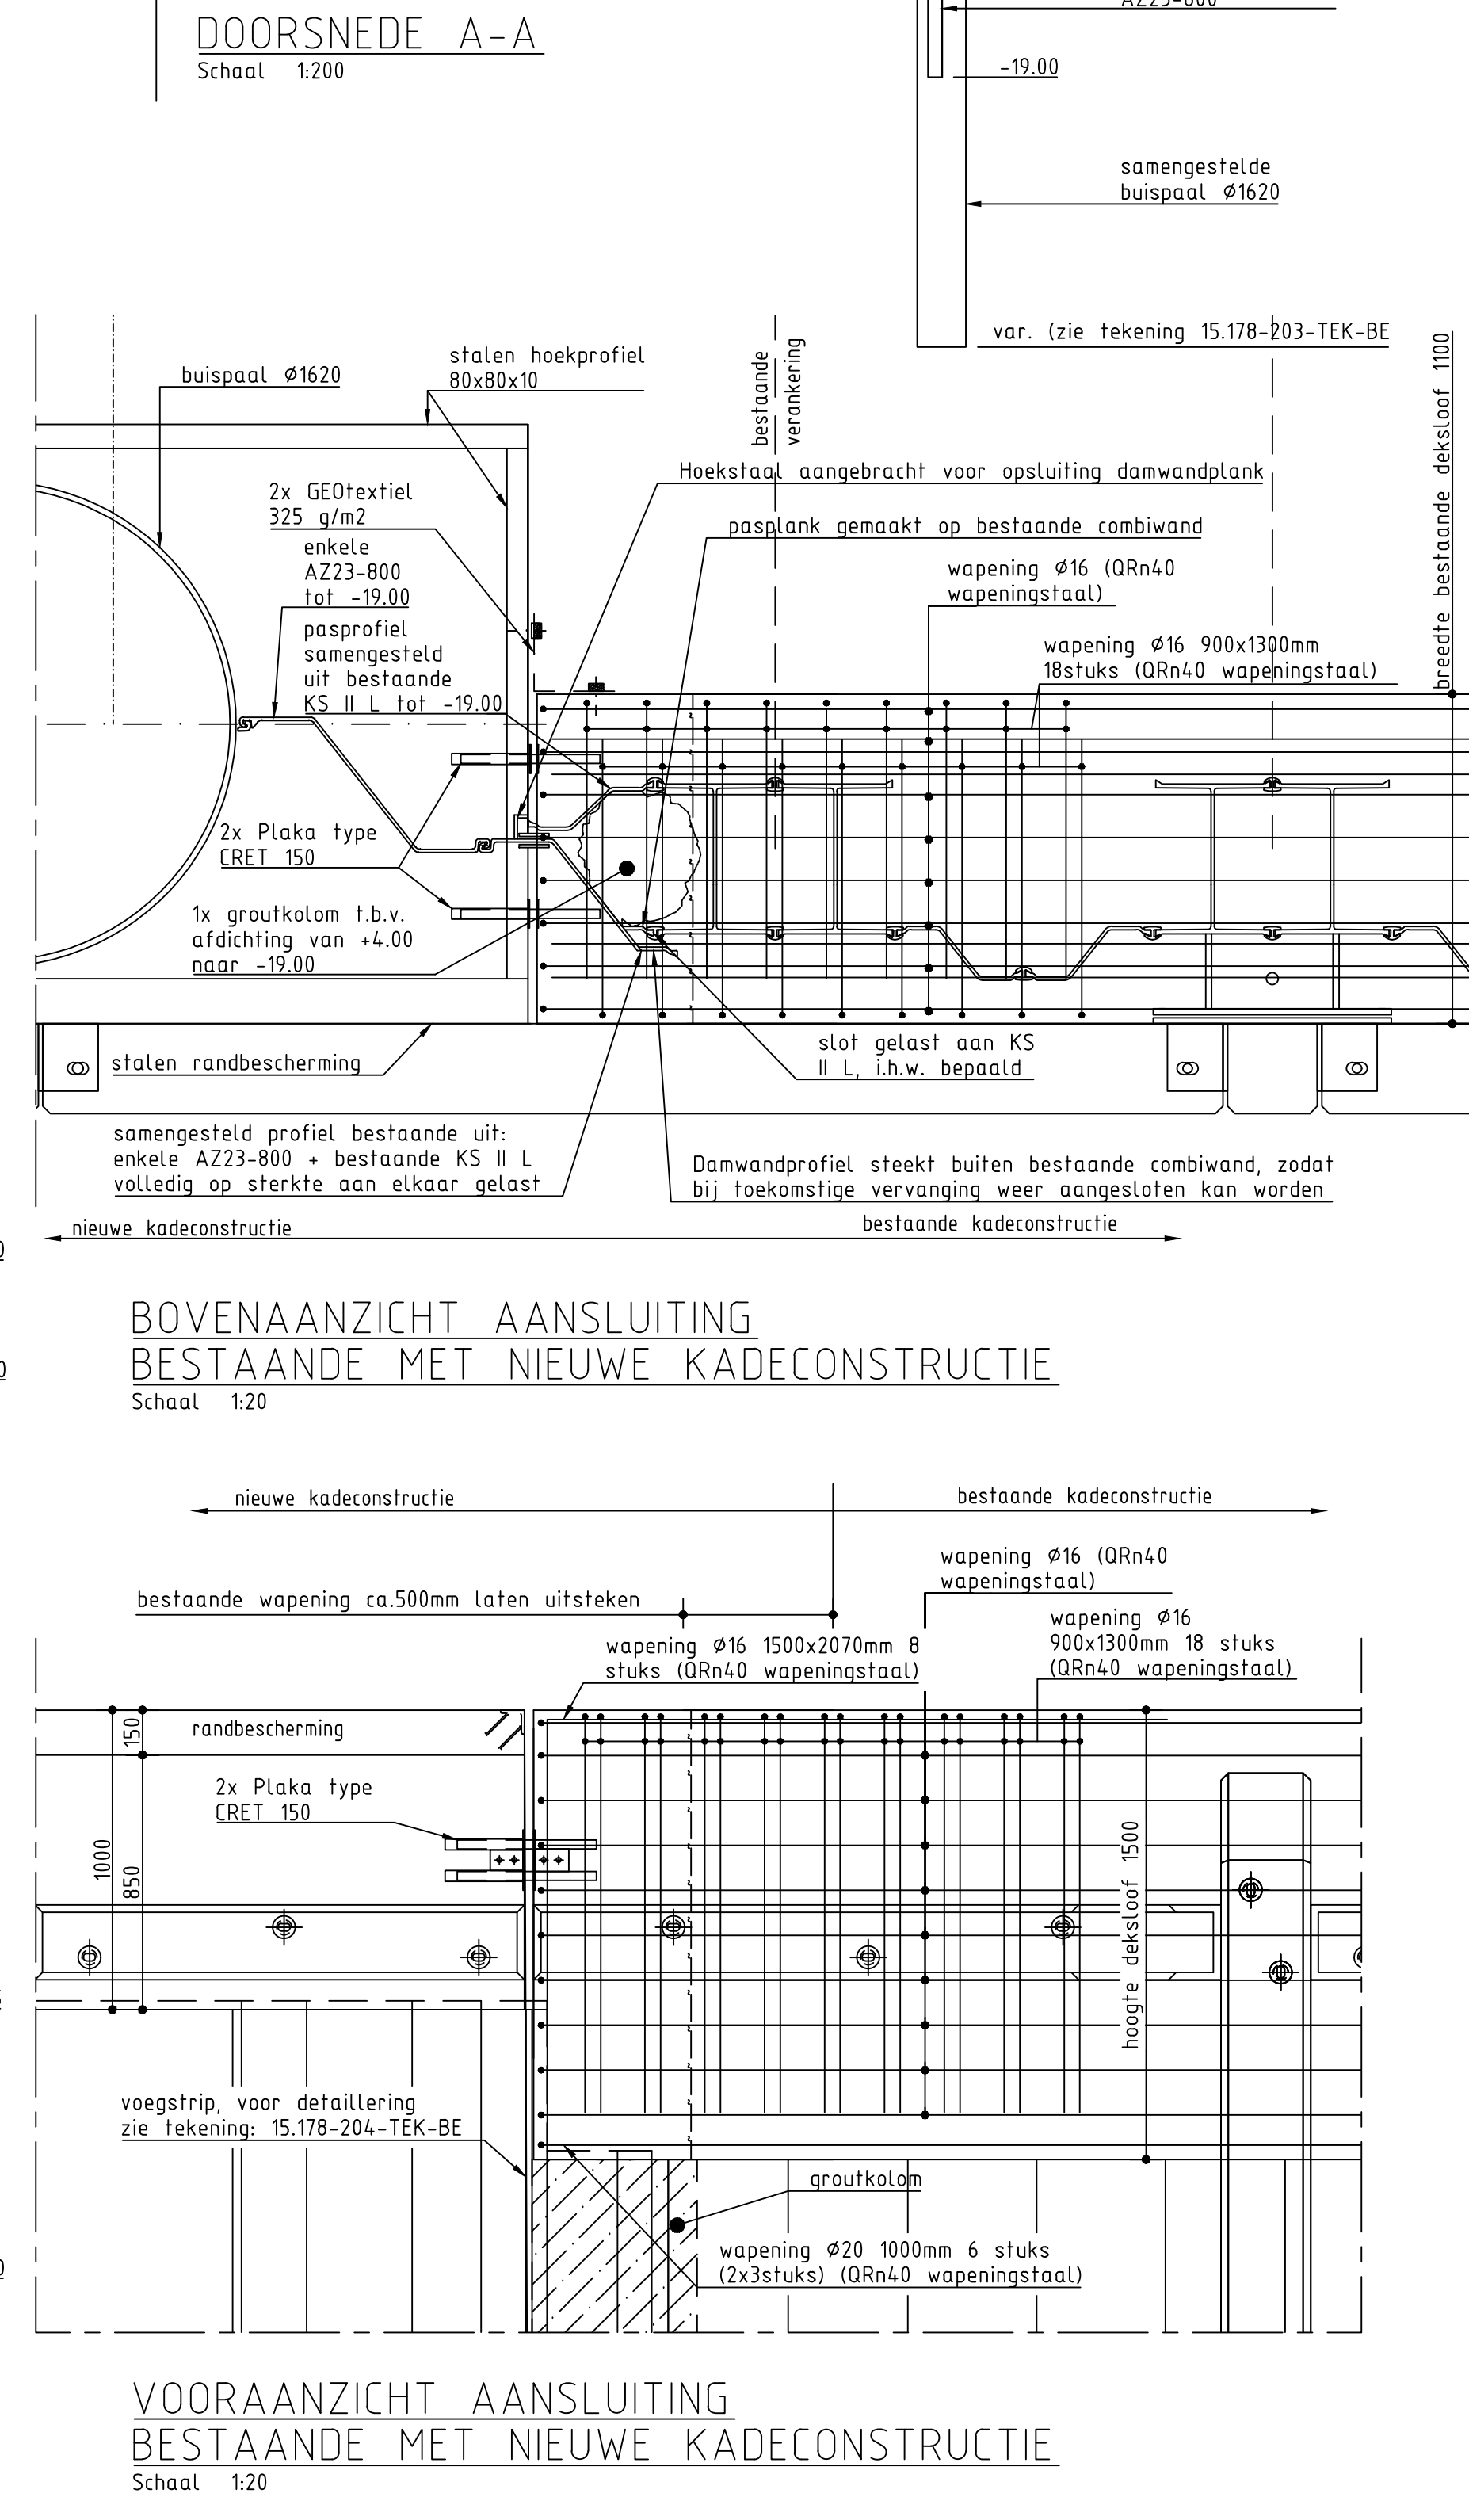
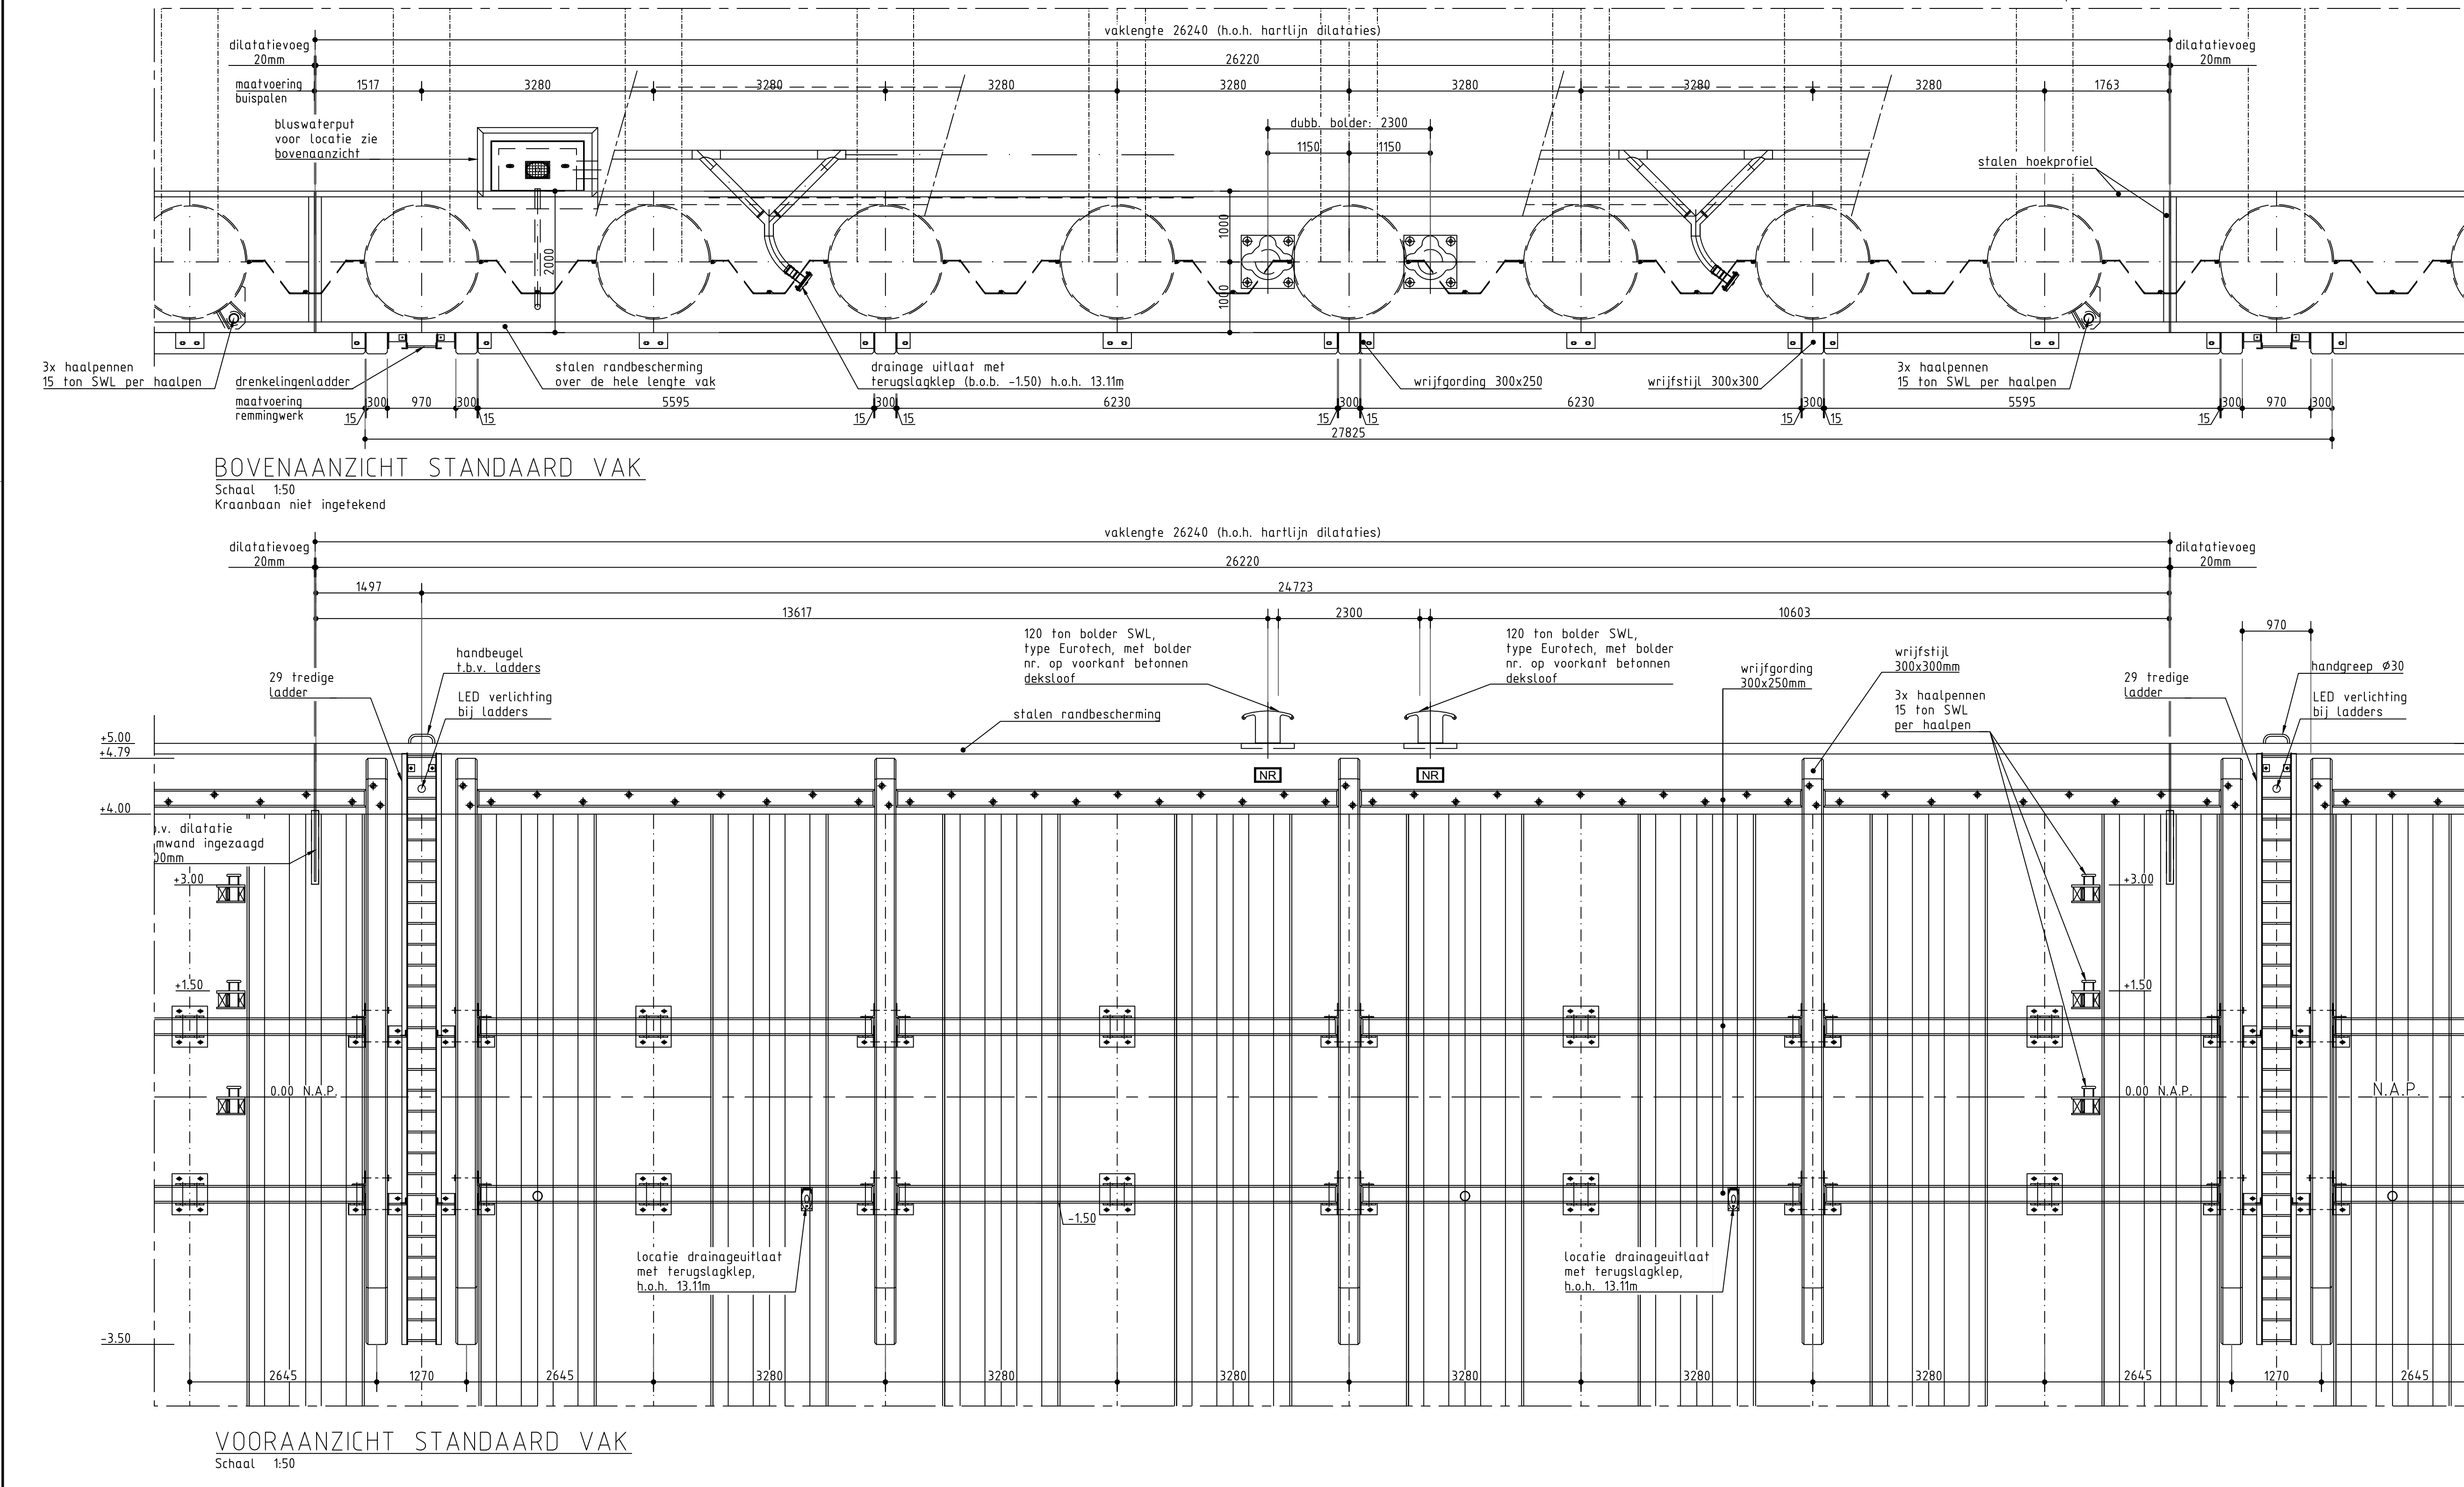
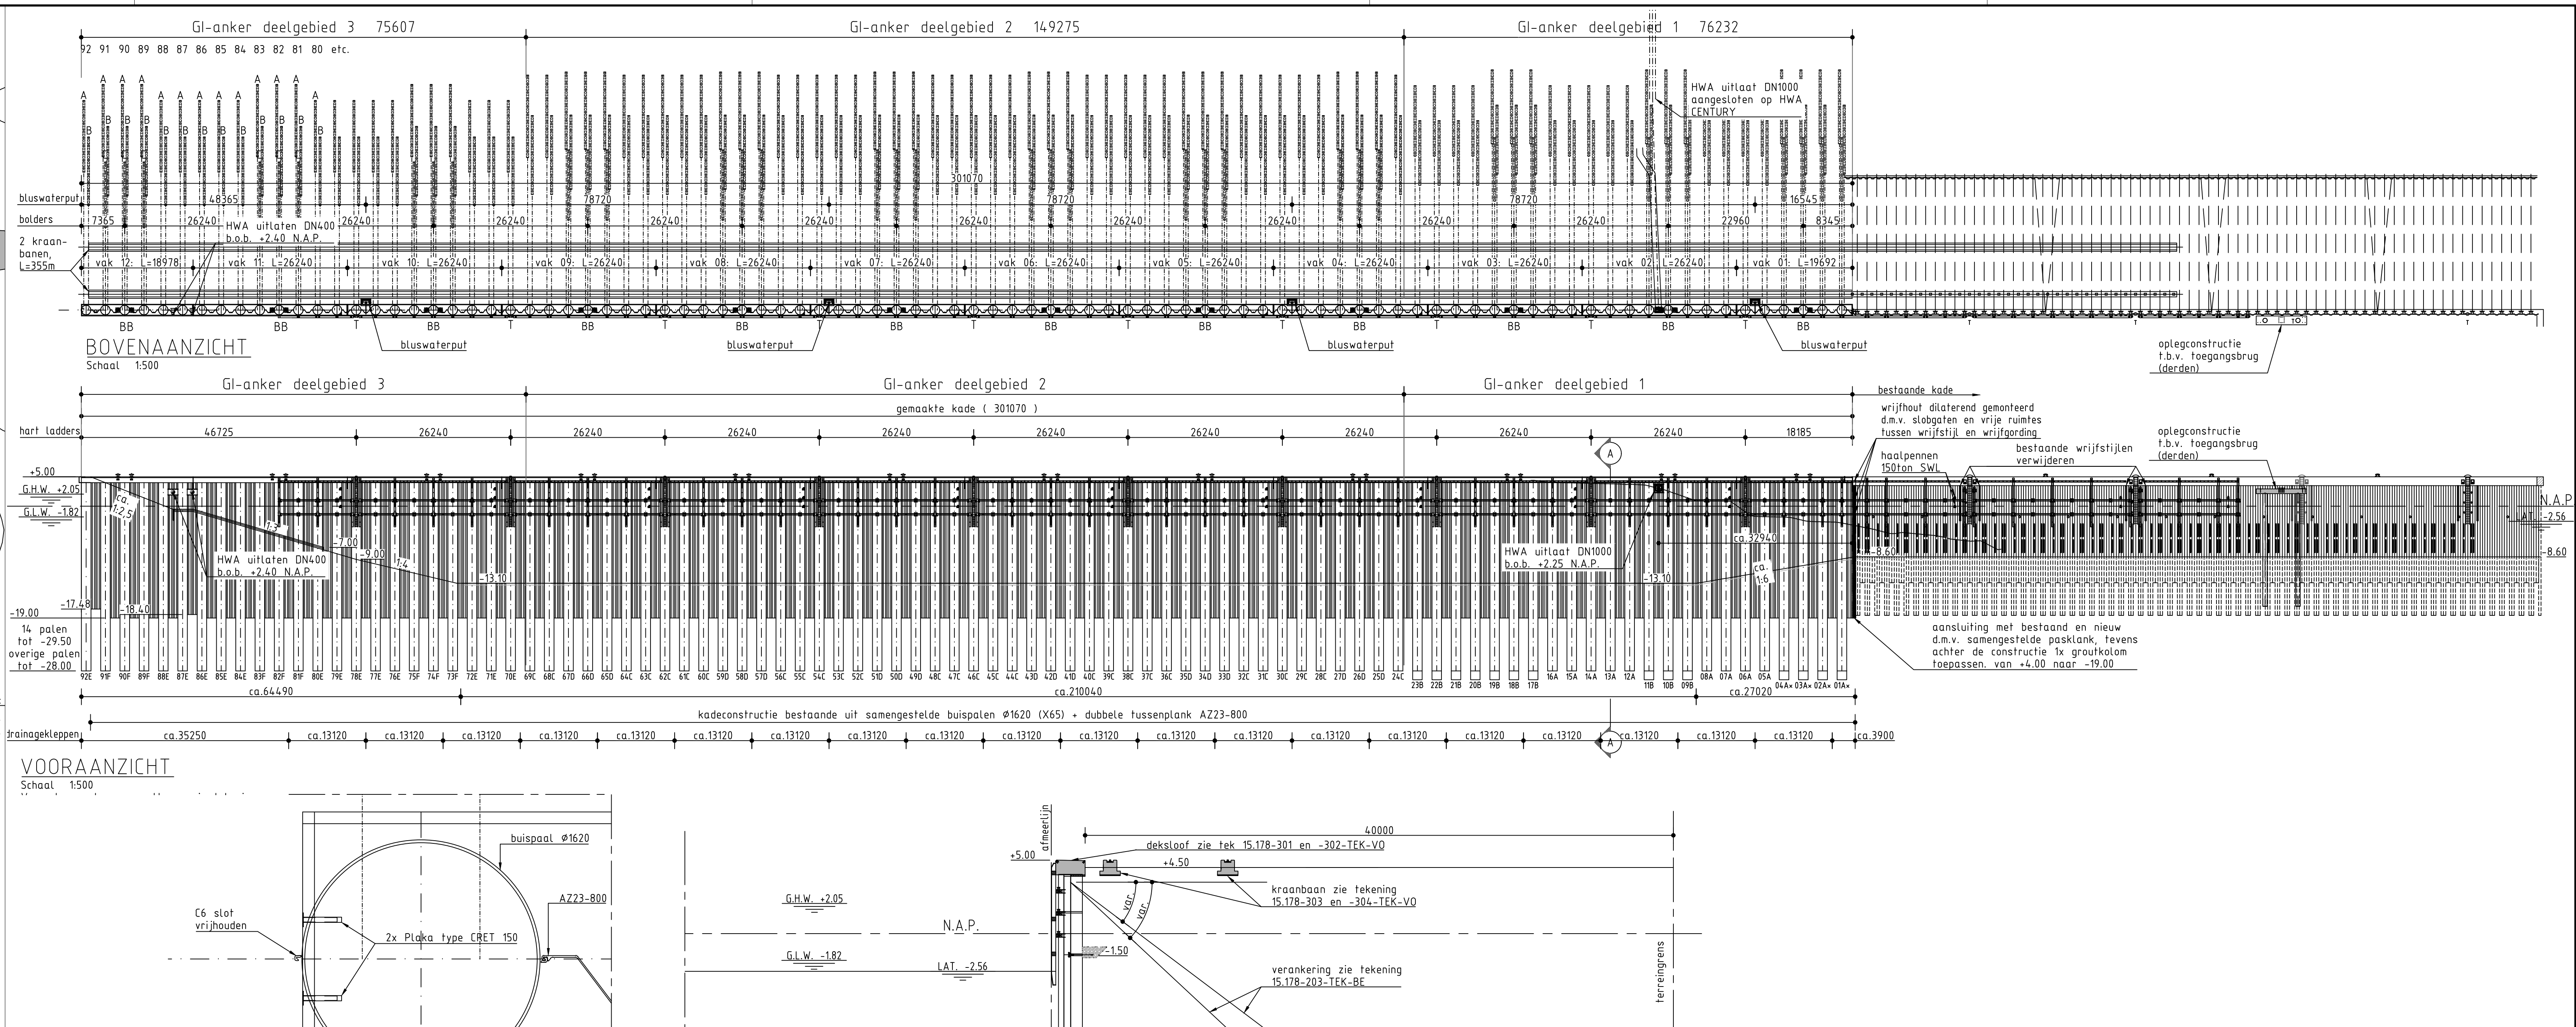


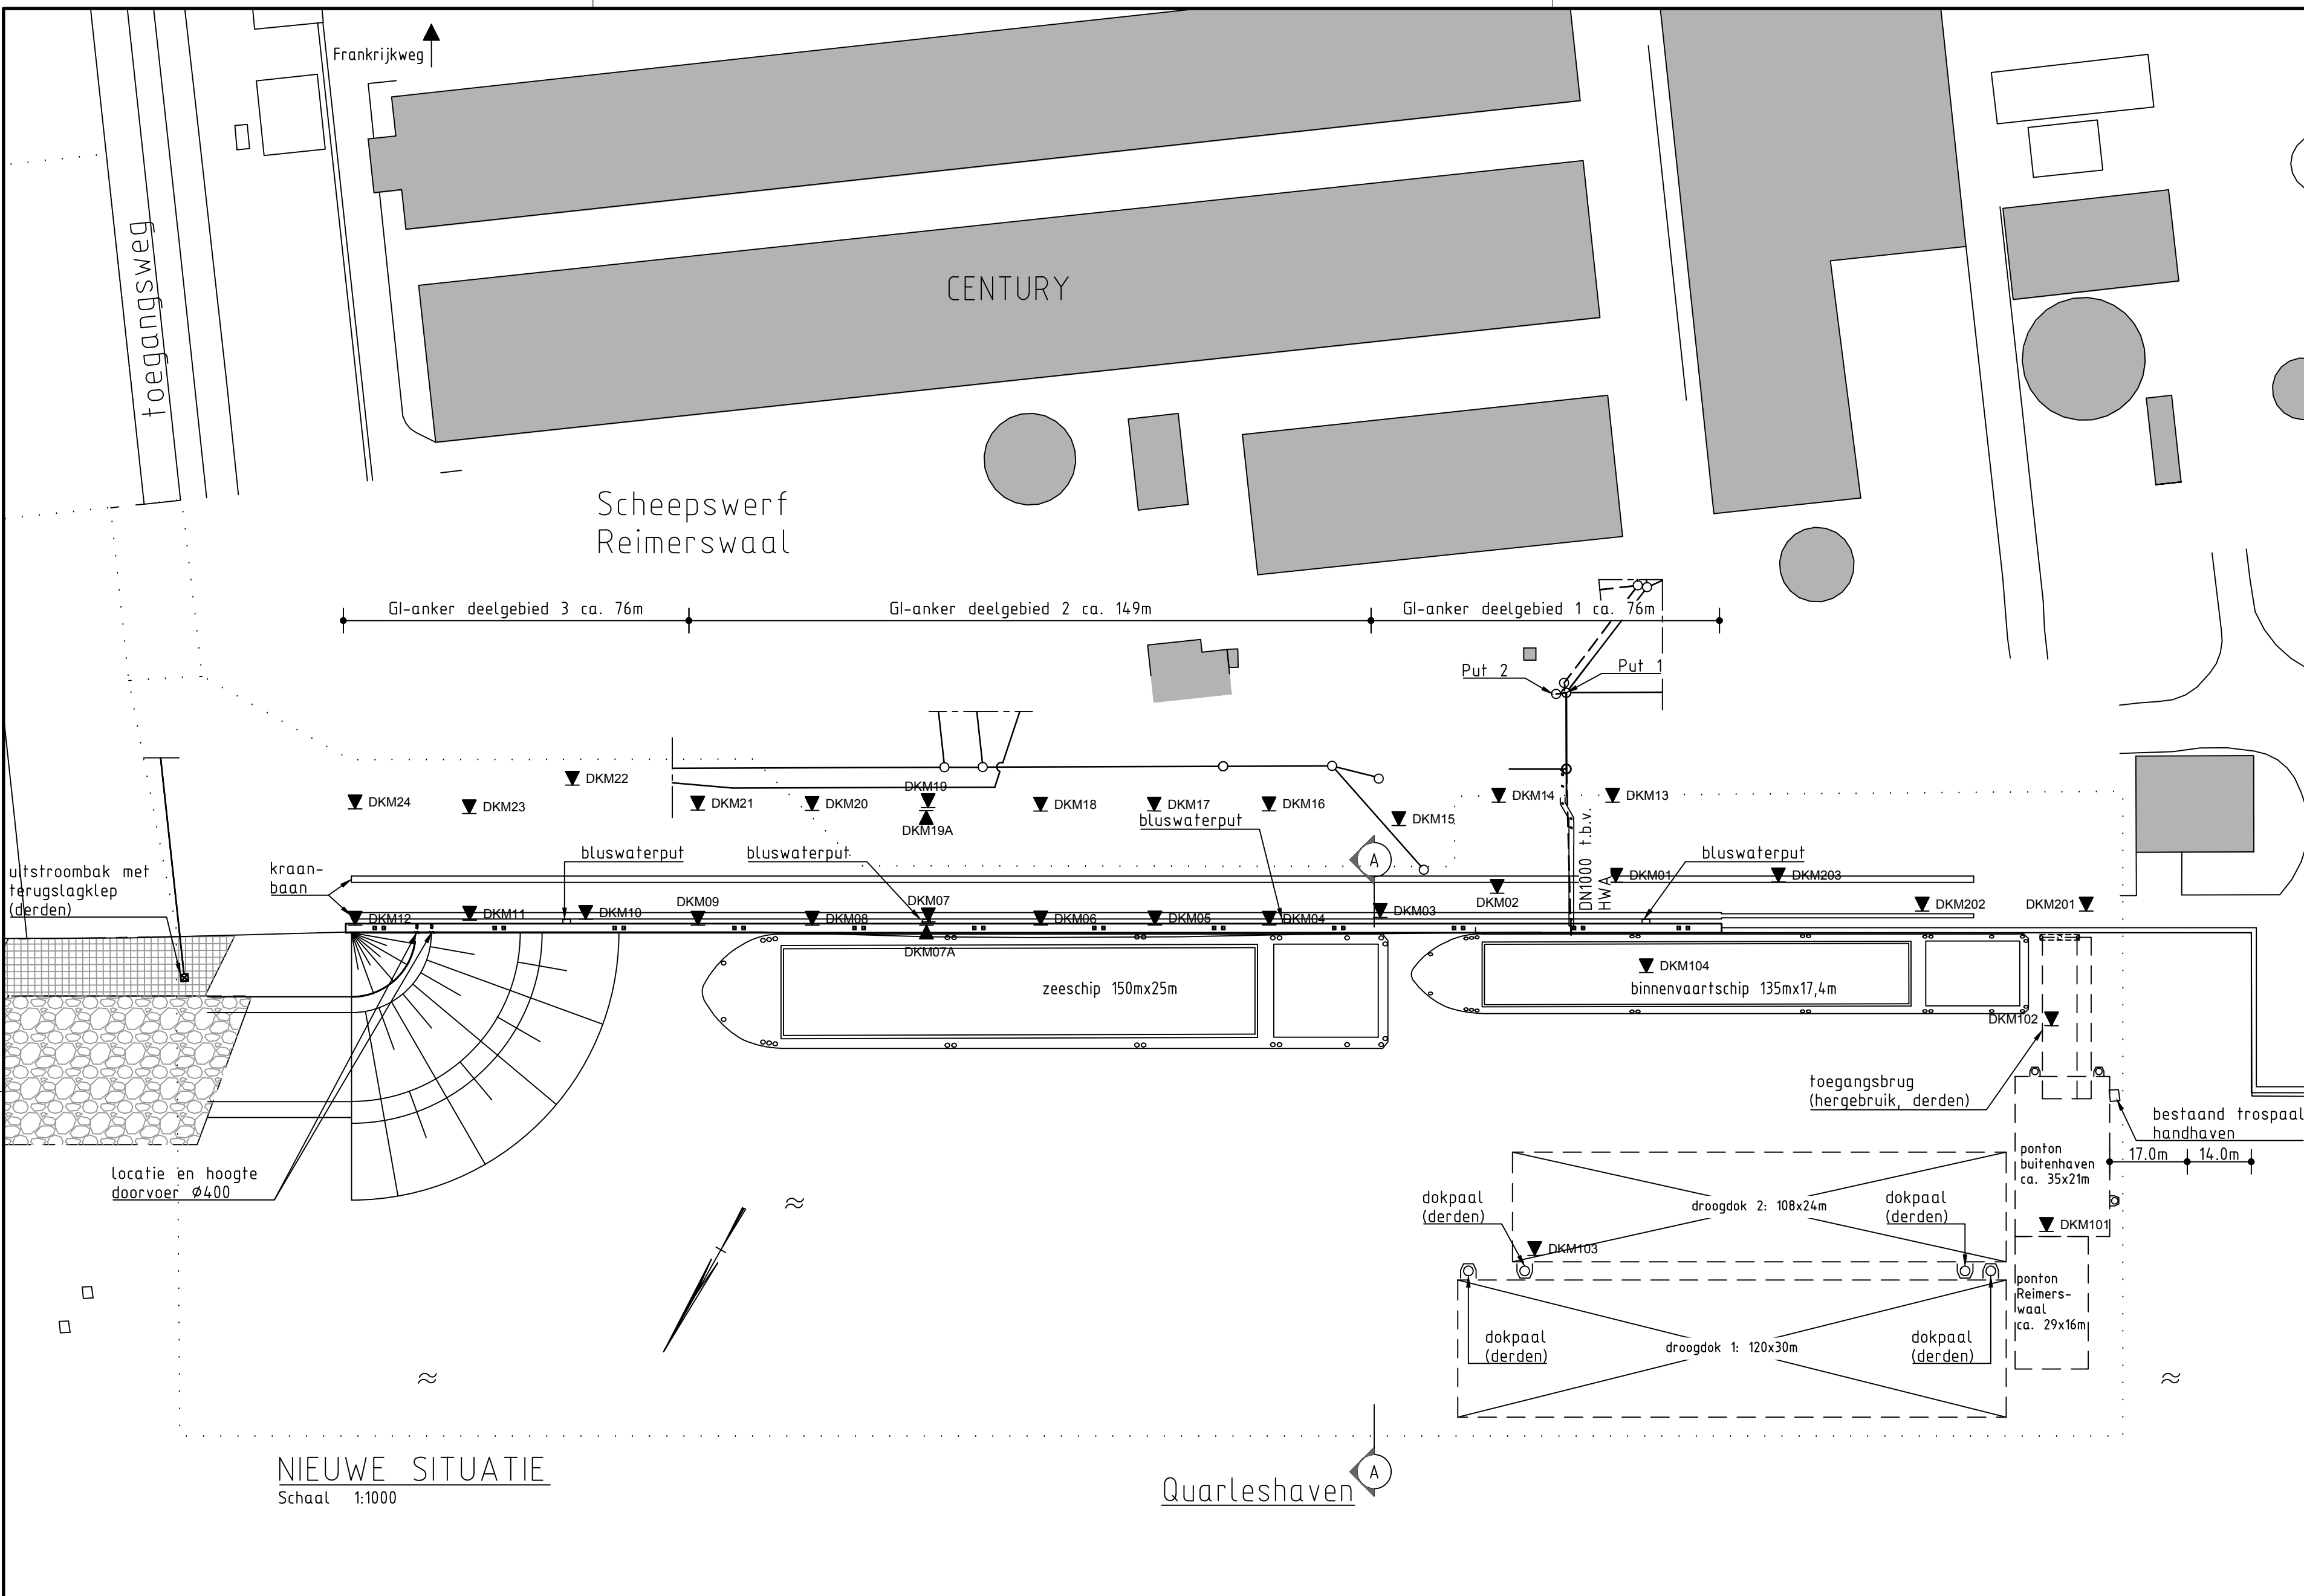

LEGENDA			
—	Stortstraat	—	Bestaand zeewater
—	Werkgrans - werken	—	Bestaand zeewaterleiding
▼ DKM10	Gemakke sondering door FUGRO d.d. 21-09-2015	—	Nieuw HWA
—	Opdracht: 1315-0000-000	—	Locatie drinkleidingladder
—	Bestaand regenwaterafvoer	—	Locatie dubbele bolder

GEGEVENS M.B.T. IN HET WERK GESTORT BETON			
Ordnr	Betonkwaliteit	Milieuklasse	Betondekking
Dekslaf / pal	C30/37	XC4 / XD / XS3 / XF2 / XA1	50 mm
Buispaal	C30/37	XC4 / XD / XS3 / XF2 / XA1	50 mm
Cement: CEM III 52,5 N-LH/SR Betonstaal: B500B Werkvoortrein: 100mm aangegeven dekking is totale dekking dus inclusief eventuele nabewerking en eventuele onconcretiebestaanheid			
uitvoeren volgens: NEN-EN 13670 + NEN-EN 206-1 + NEN 8005			

GEGEVENS STAAL	
Buispaal	Kwaliteit X65
Stalen	S 355 GP
Damwand	S 355 GP
Ladders	S 355 J2, thermisch verzinkt, treden: wapeningstaal 7 25 B500B
Oving staal	S 355 J2, thermisch verzinkt, terzij anders vermeld
Bewegingen	Sterkklasse 8.8, thermisch verzinkt
Lassen	a=5mm, terzij anders vermeld

- OPMERKINGEN**
- Maatvoering in millimeters
 - Hoogtematen in meters t.o.v. N.A.P.
 - Oriëntatie: Blauwkaart Nederland (3 B.N.) indicatief weergegeven
 - Bovenkant dekstrook ruw afgevoerd d.m.v. licht raspansen, vellingladder 25x25mm, terzij anders aangegeven
 - Kleur ladder RAL 1003 (grisaalgeel)
 - Staalweld: G.I. ankers E470, A233-800, S355GP, buispaal Ø1620 API 5L X65
 - * * * * * palen bovenzijde 1.50m opgetild
 - Voor inmeting buispaal zie tek. A233-16467 inmeting 161020 en misstanden 241016-Model
 - De drainagekopp (aan de waterzijde) tussen paal 89 en 90 is niet aangebracht i.v.m. de taakdefinitie
 - De drainagekopp ligt ter beschikking op de Maatschappij
 - Voor de detailtekening van de drainage zie tekening 15.178-207 en tekening 15.178-209

Ingenieursburo Maters en de Koning

Multatullen 8
4707 LZ Roosendaal
Tel: (0165) 524 524

Blokkeweg 2
2800 AV Capelle a/d IJssel
Tel: (010) 258 18 20

Weg- en Waterbouwkunde, Beton- en Staalconstructies, Bouwkunde, Grondmechanica
www.matersendekoning.nl

AS BUILT
5-7-17

PROJECTOMSCHRIJVING
Aanbrengen zeevaartroute met bijkomende werkzaamheden
Quarleshaven 22 te Vlissingen
Bestek-tekening

PROJECTOMSCHRIJVING
Nieuwe situatie

OPDRACHTGEVER
Zeeland Seaports N.V.
Schelpenpad 2, Postbus 132, 4530 AC Terneuzen

DATUM **GETEKEND** **GECONTROLEERD** **OMSCHRIJVING** **REVISIE**

02 juni 2016 H. Claessens G. maters Werkgrans depot, toegangsweg, rooivink

08 feb 2016 P. de Koning M.P. Bal 15.178 202 TEK BE B