




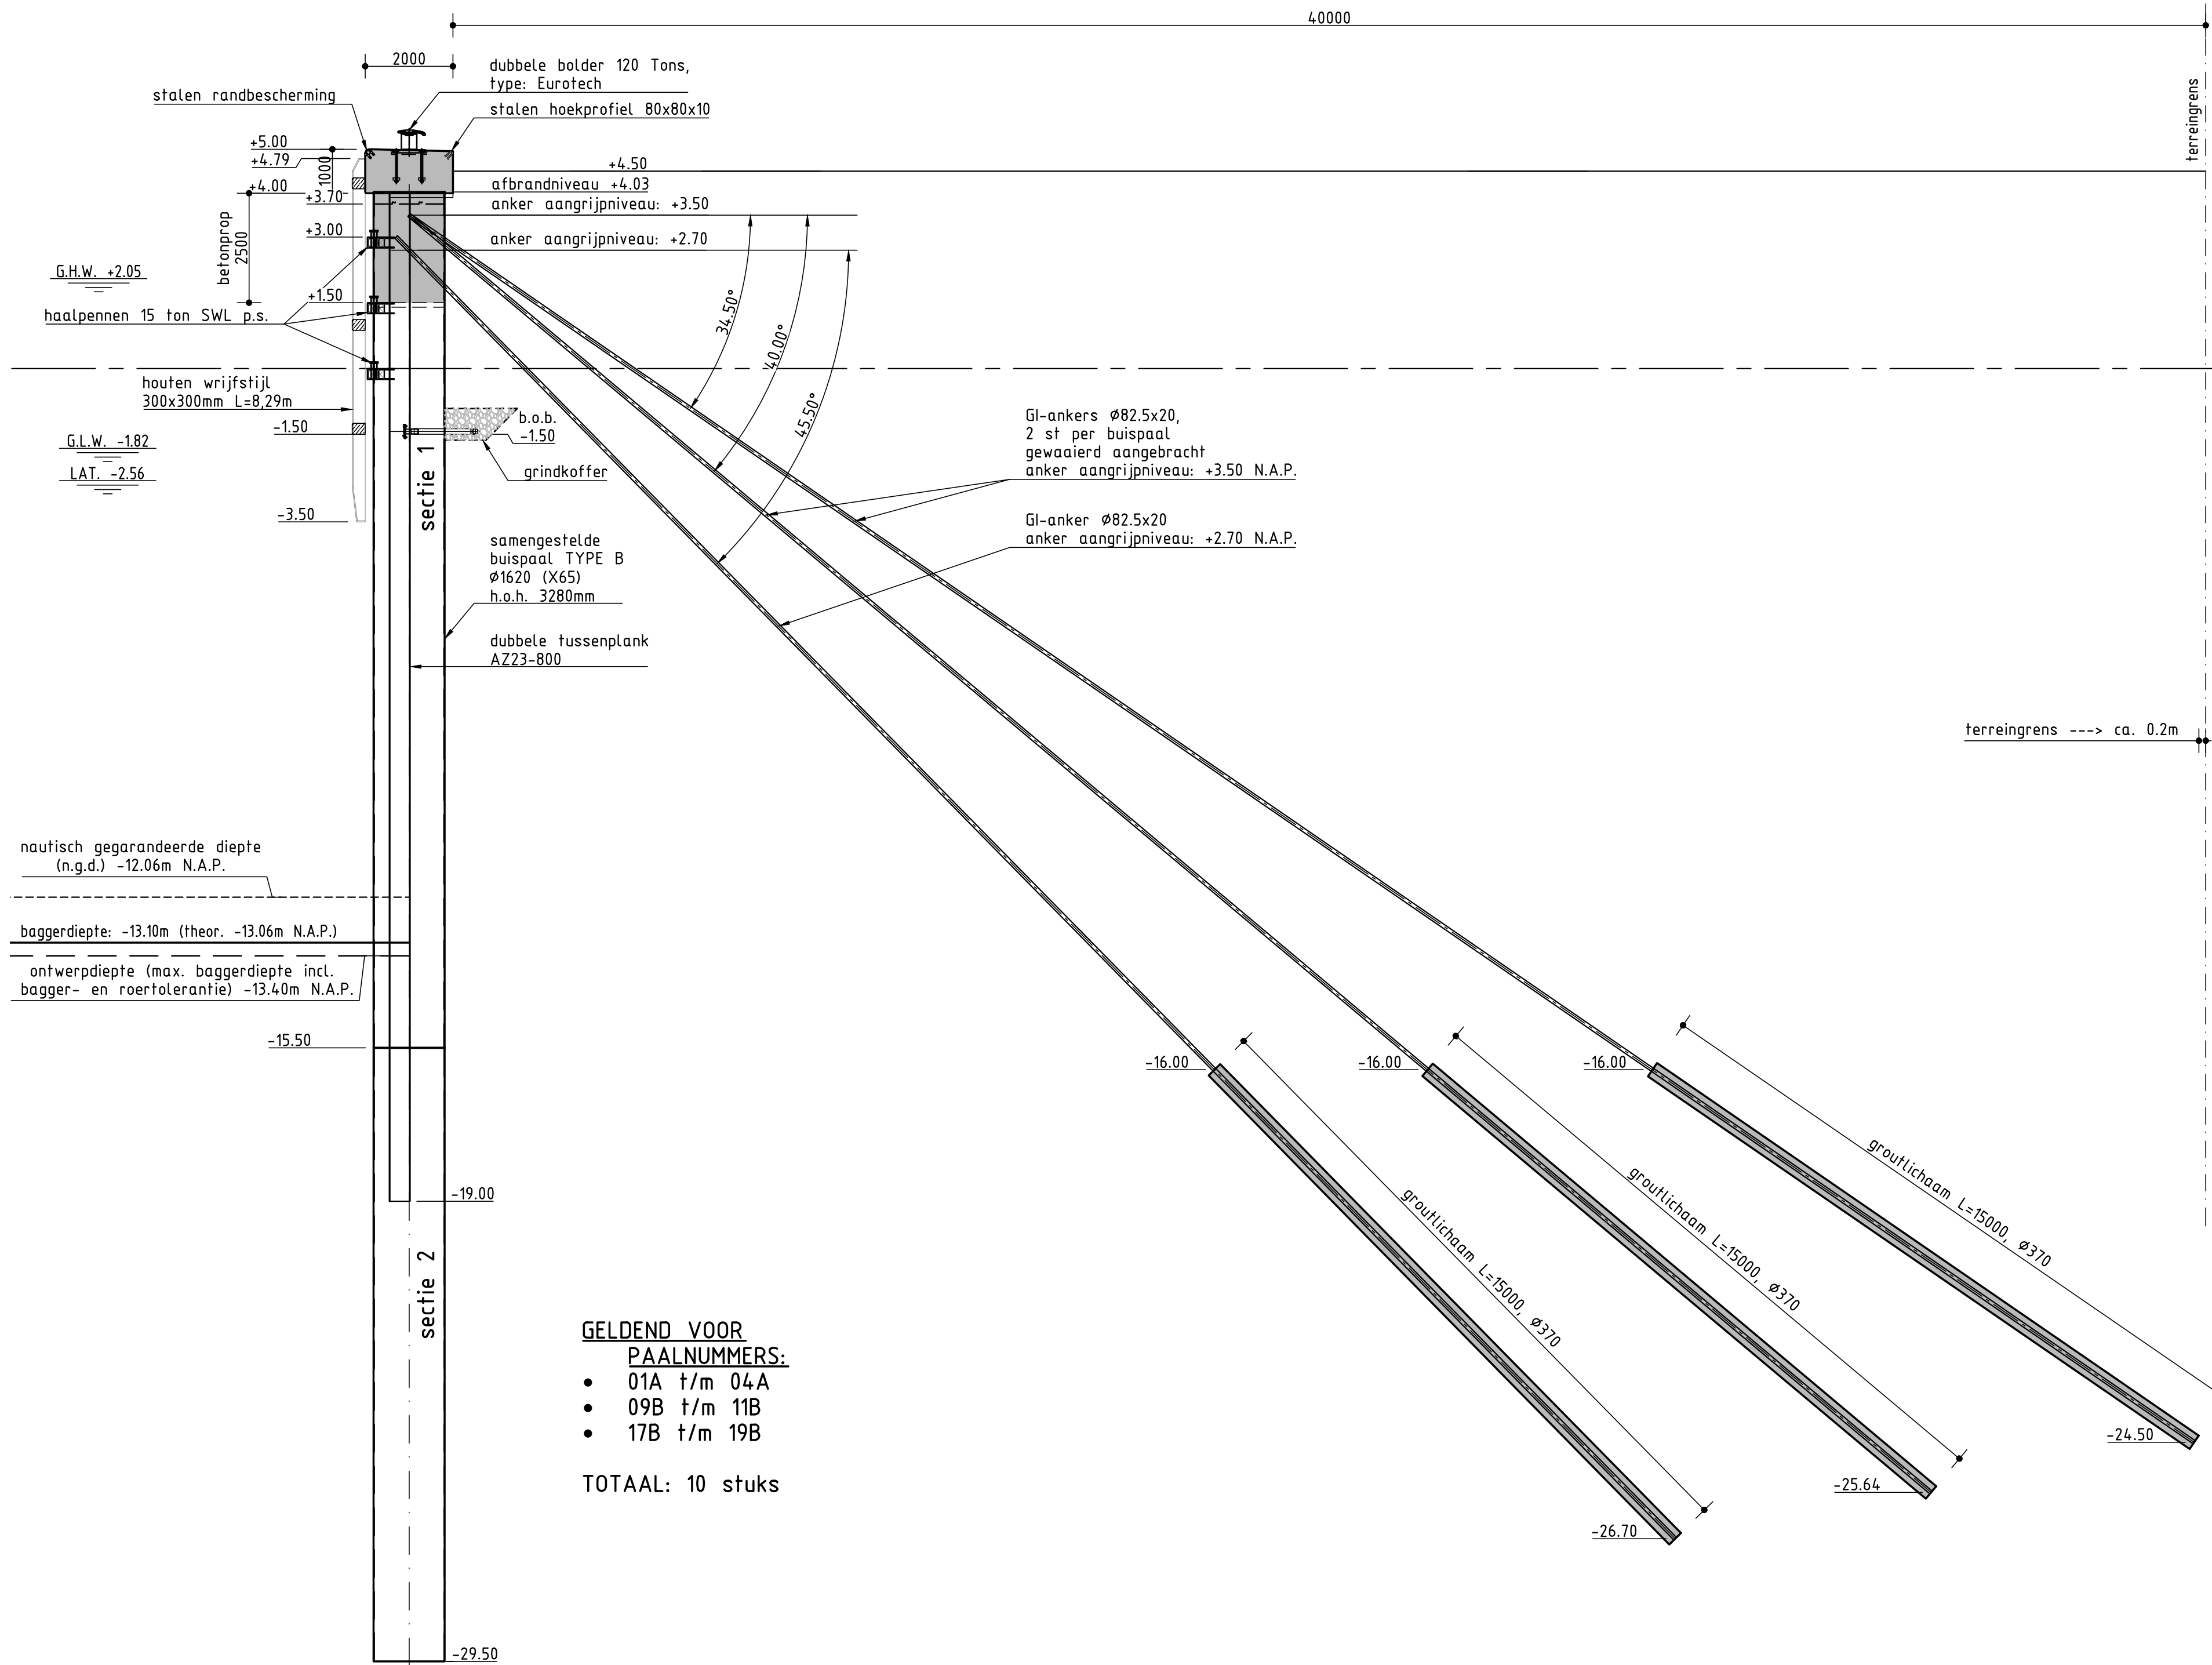


DOORSNEDE DEELGEBIED 1
Schaal 1:100
Doorsnede t.p.v. bod. buispaal TYPE B
Kraanbaan niet ingetekend

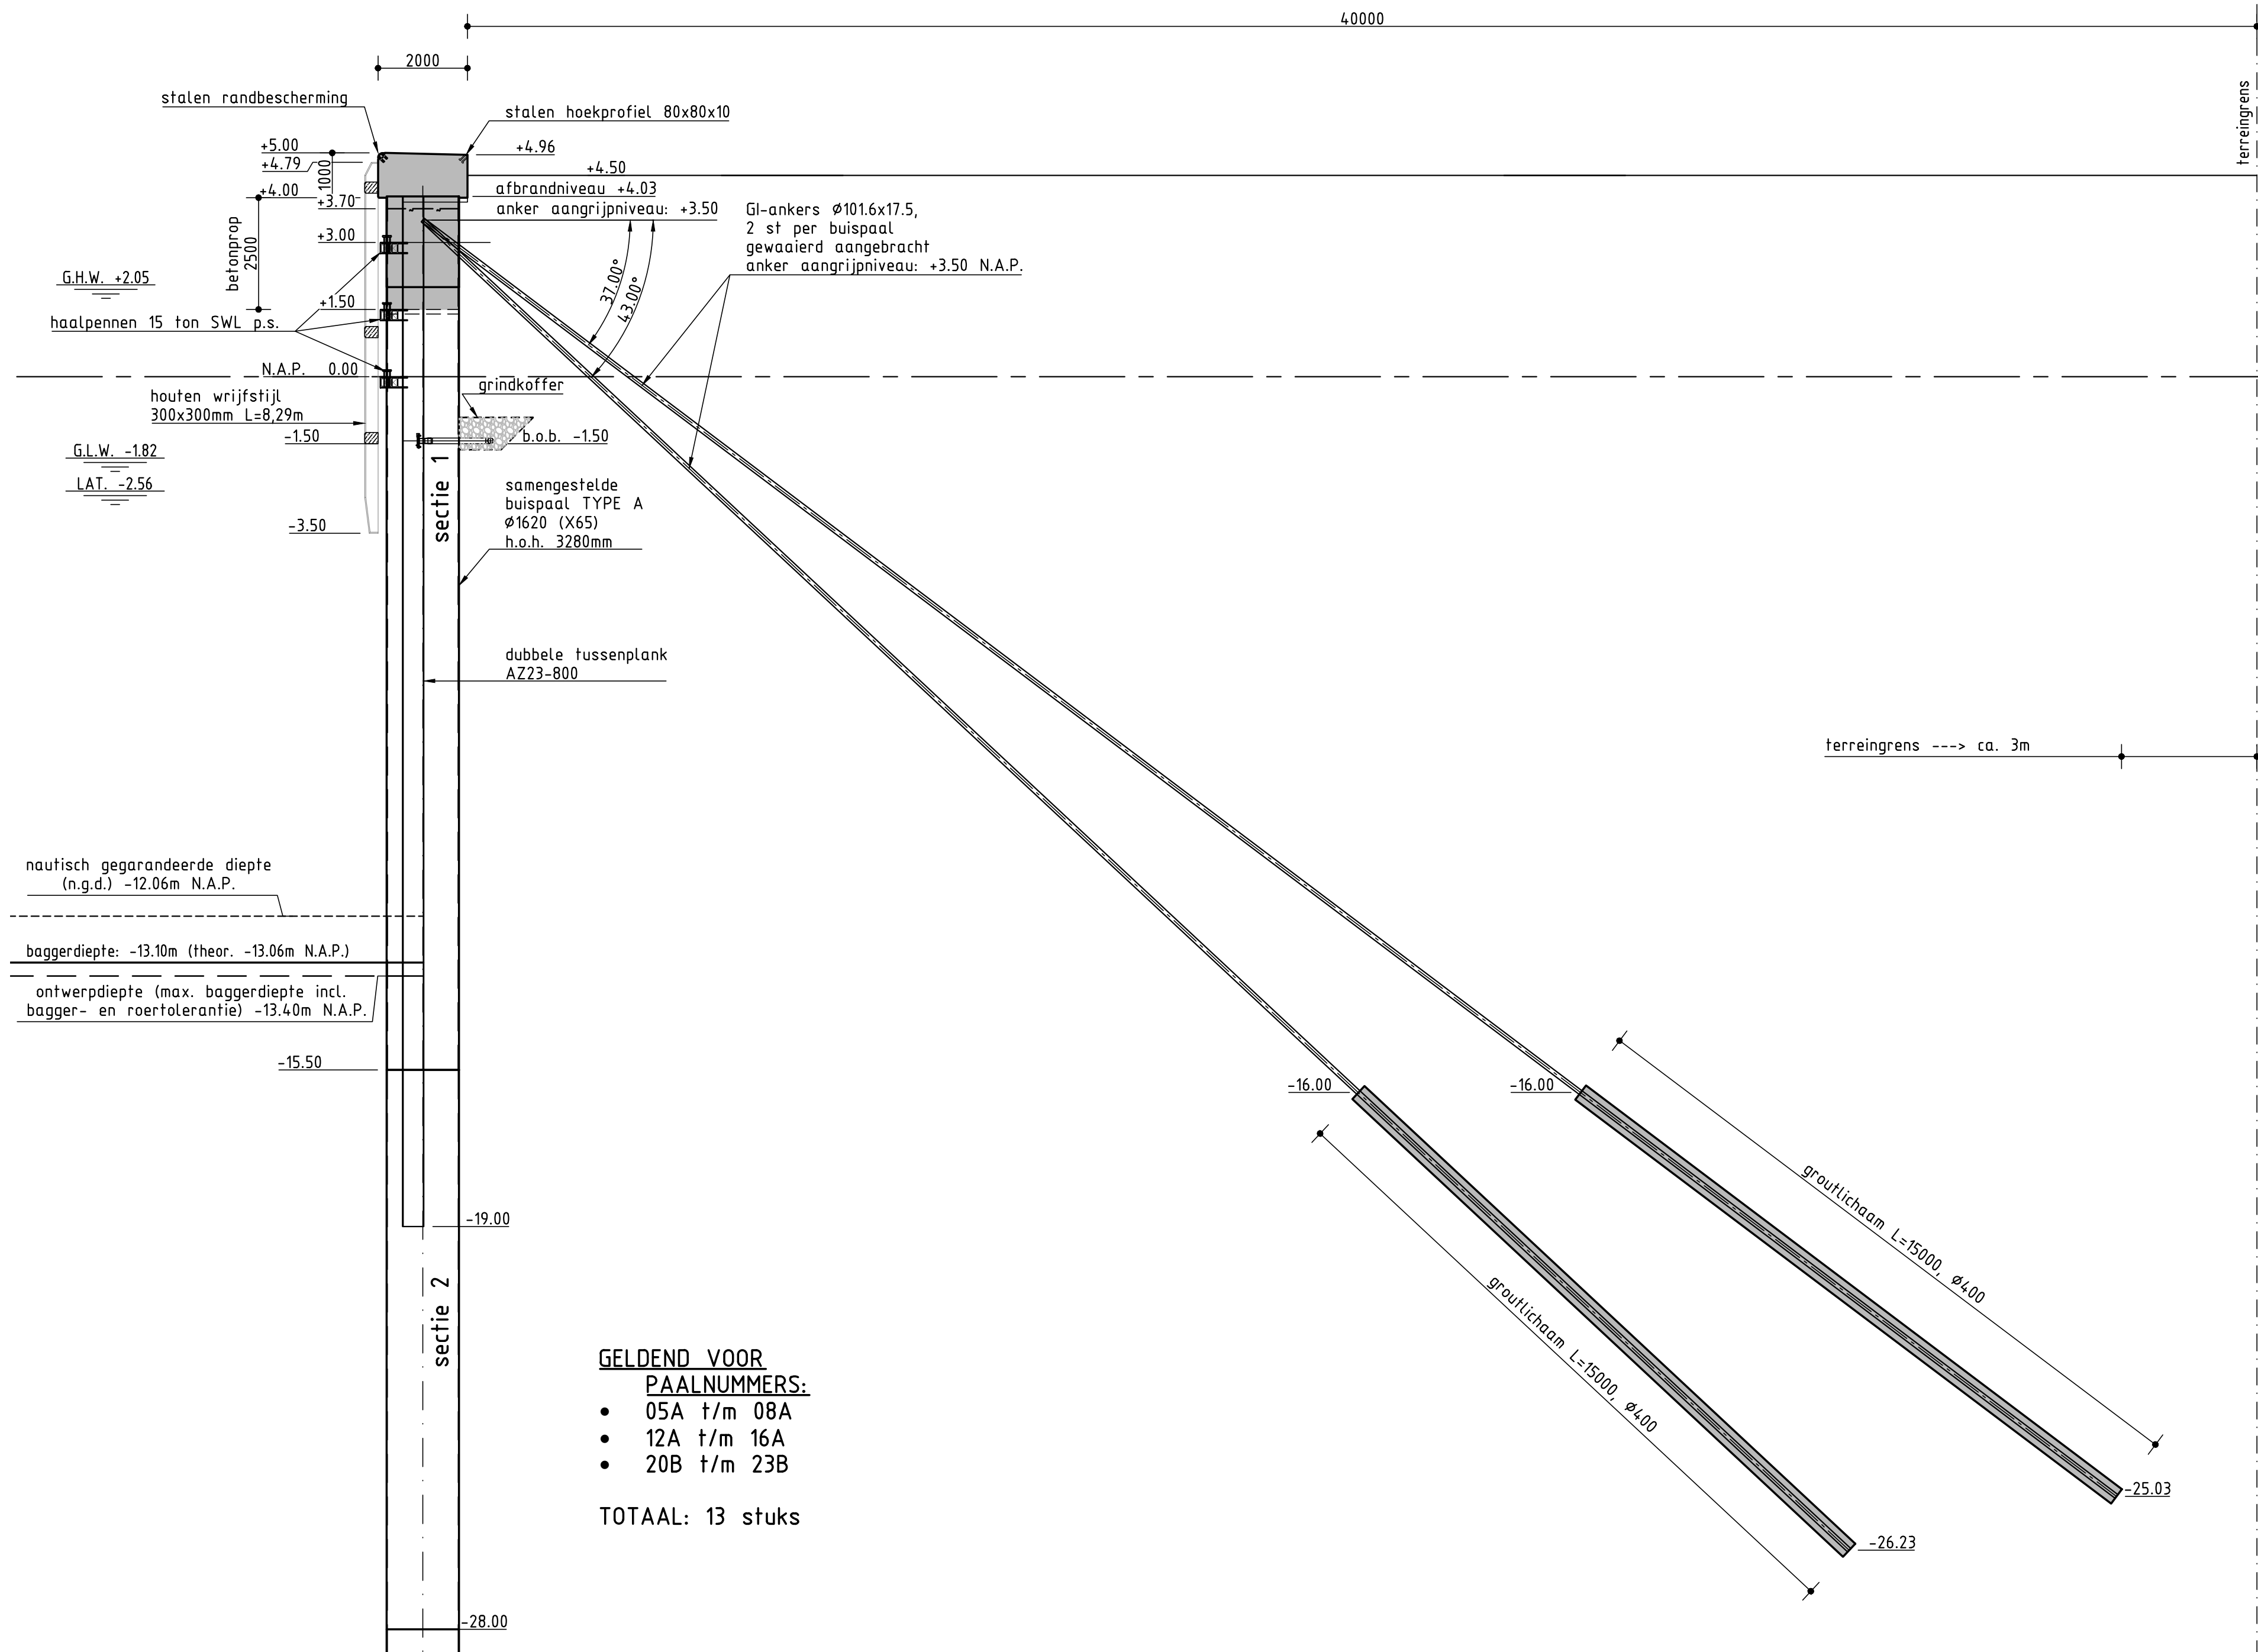


DOORSNEDE DEELGEBIED 1
Schaal 1:100
Doorsnede, buispaal TYPE A
Kraanbaan niet ingetekend

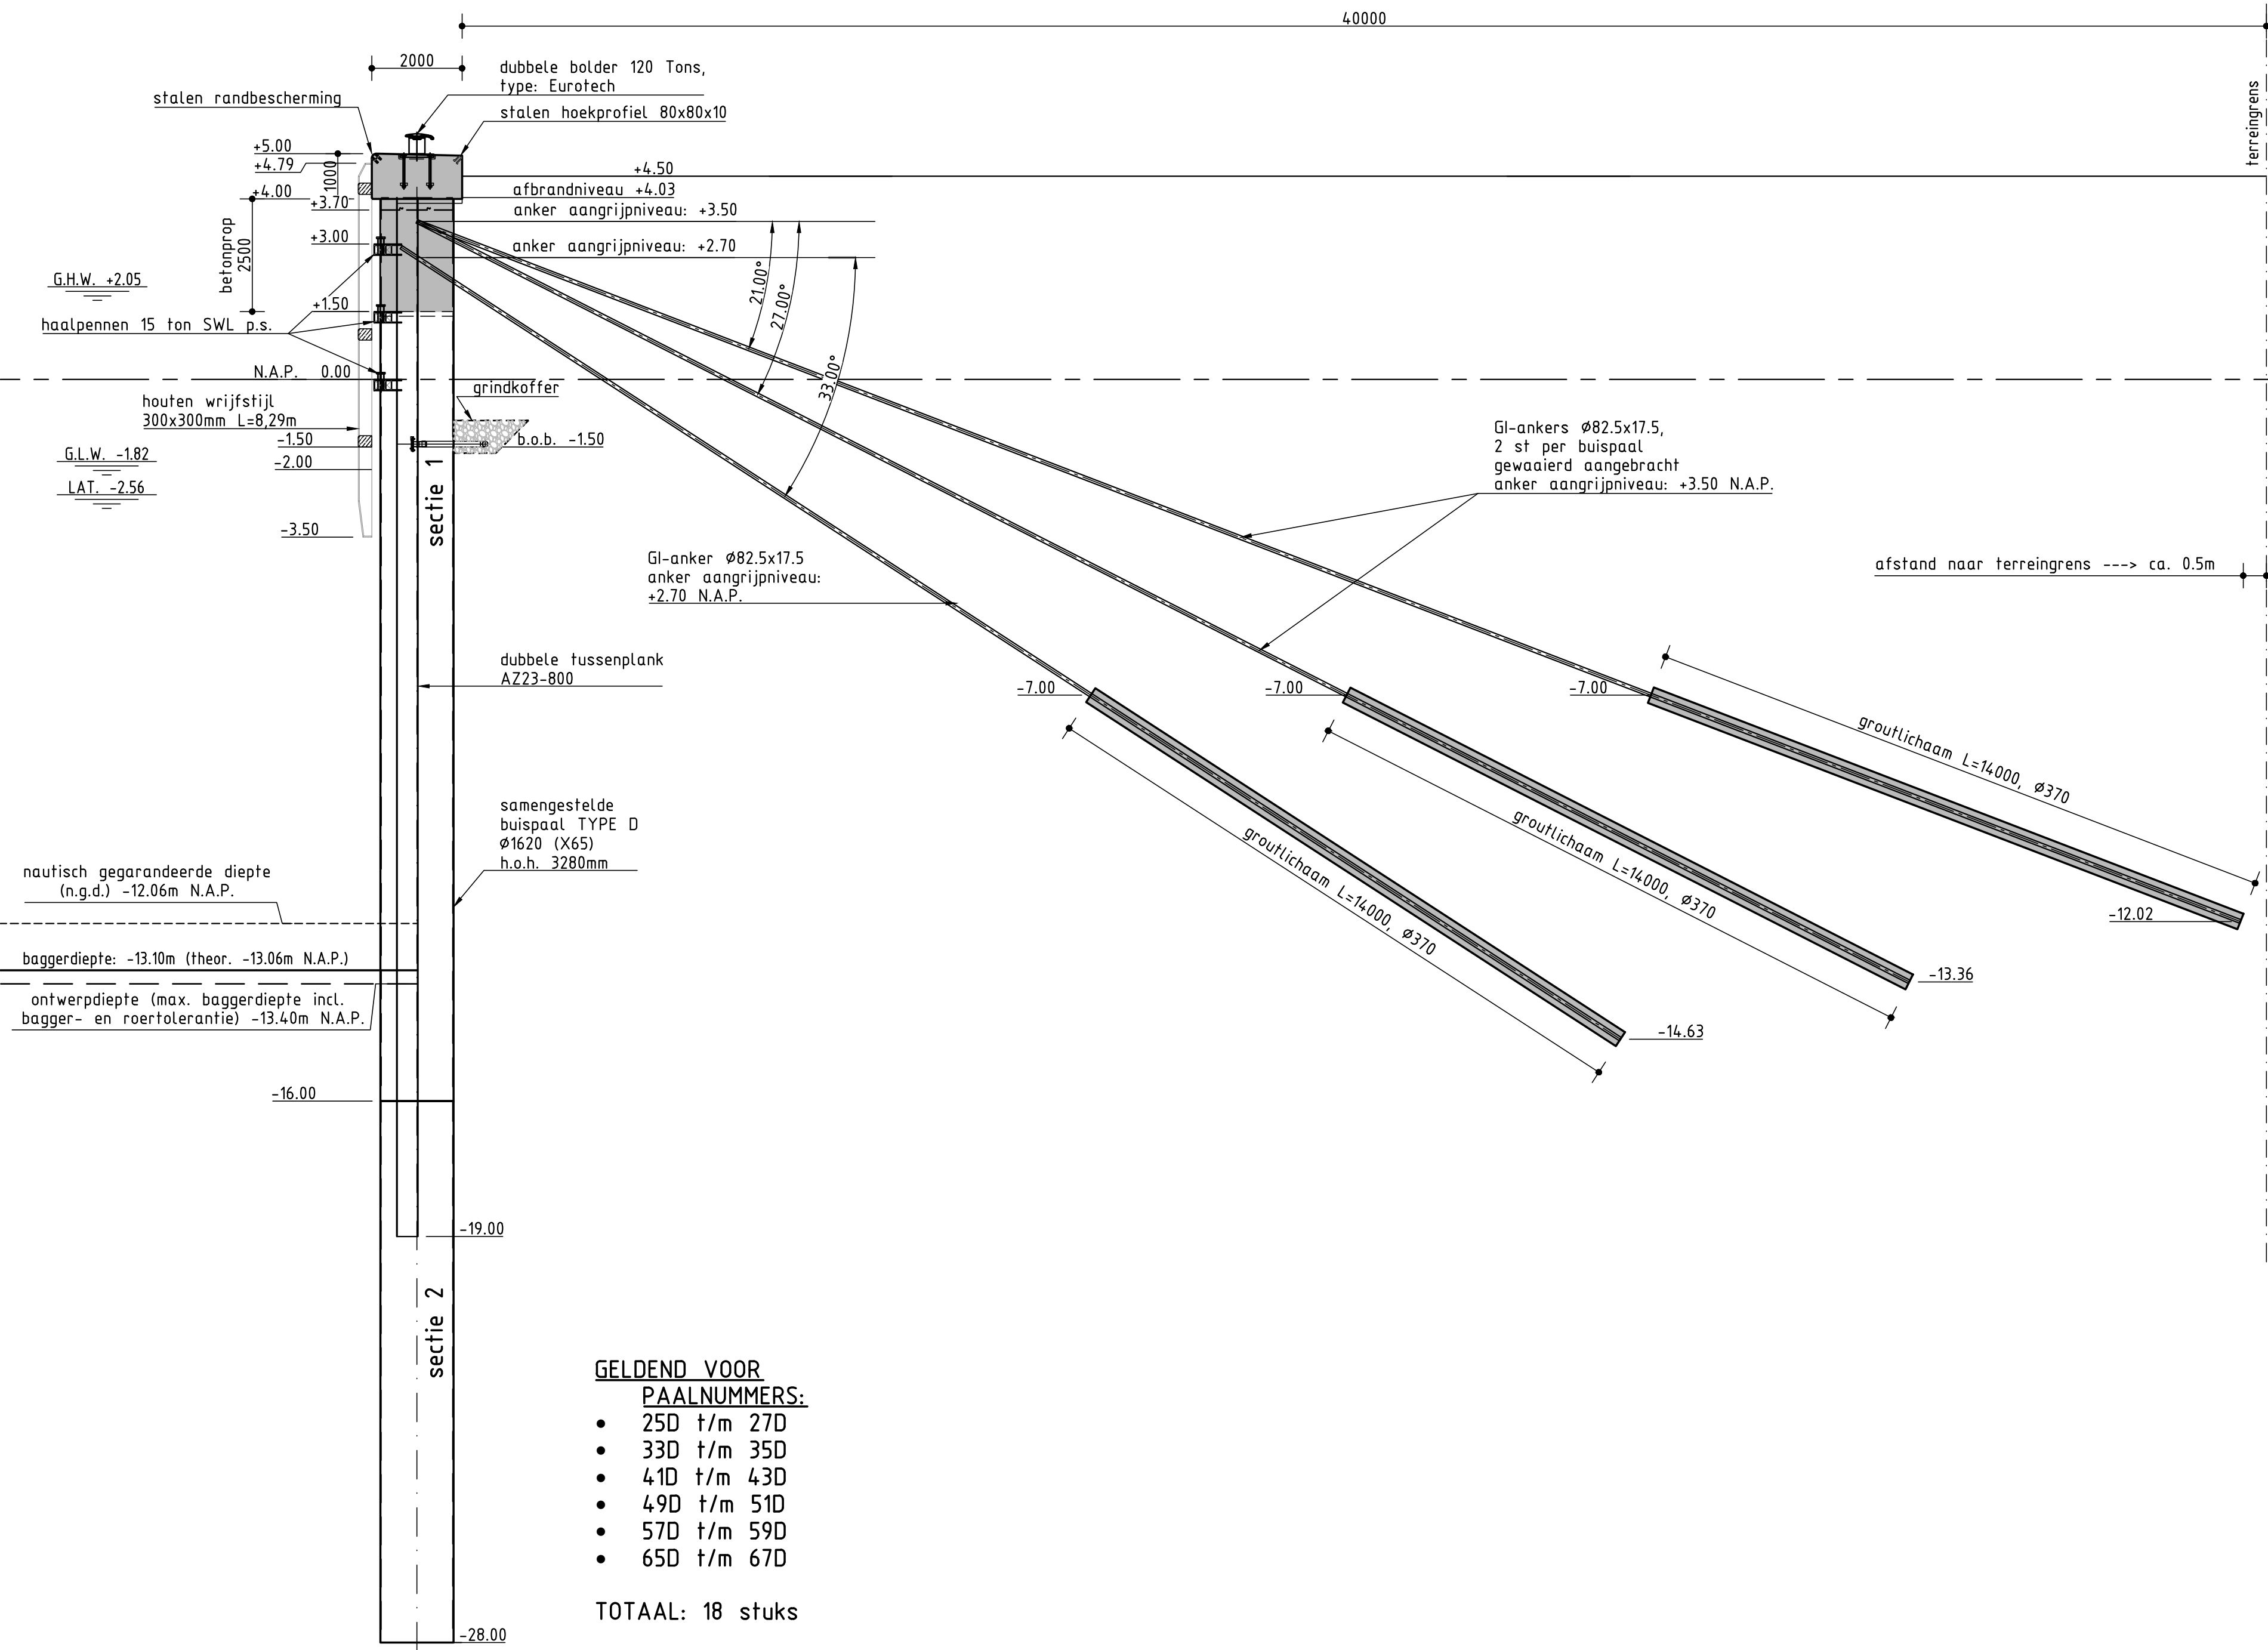


DOORSNEDE DEELGEBIED 2
Schaal 1:100
Doorsnede t.p.v. bod. buispaal TYPE D
Kraanbaan niet ingetekend

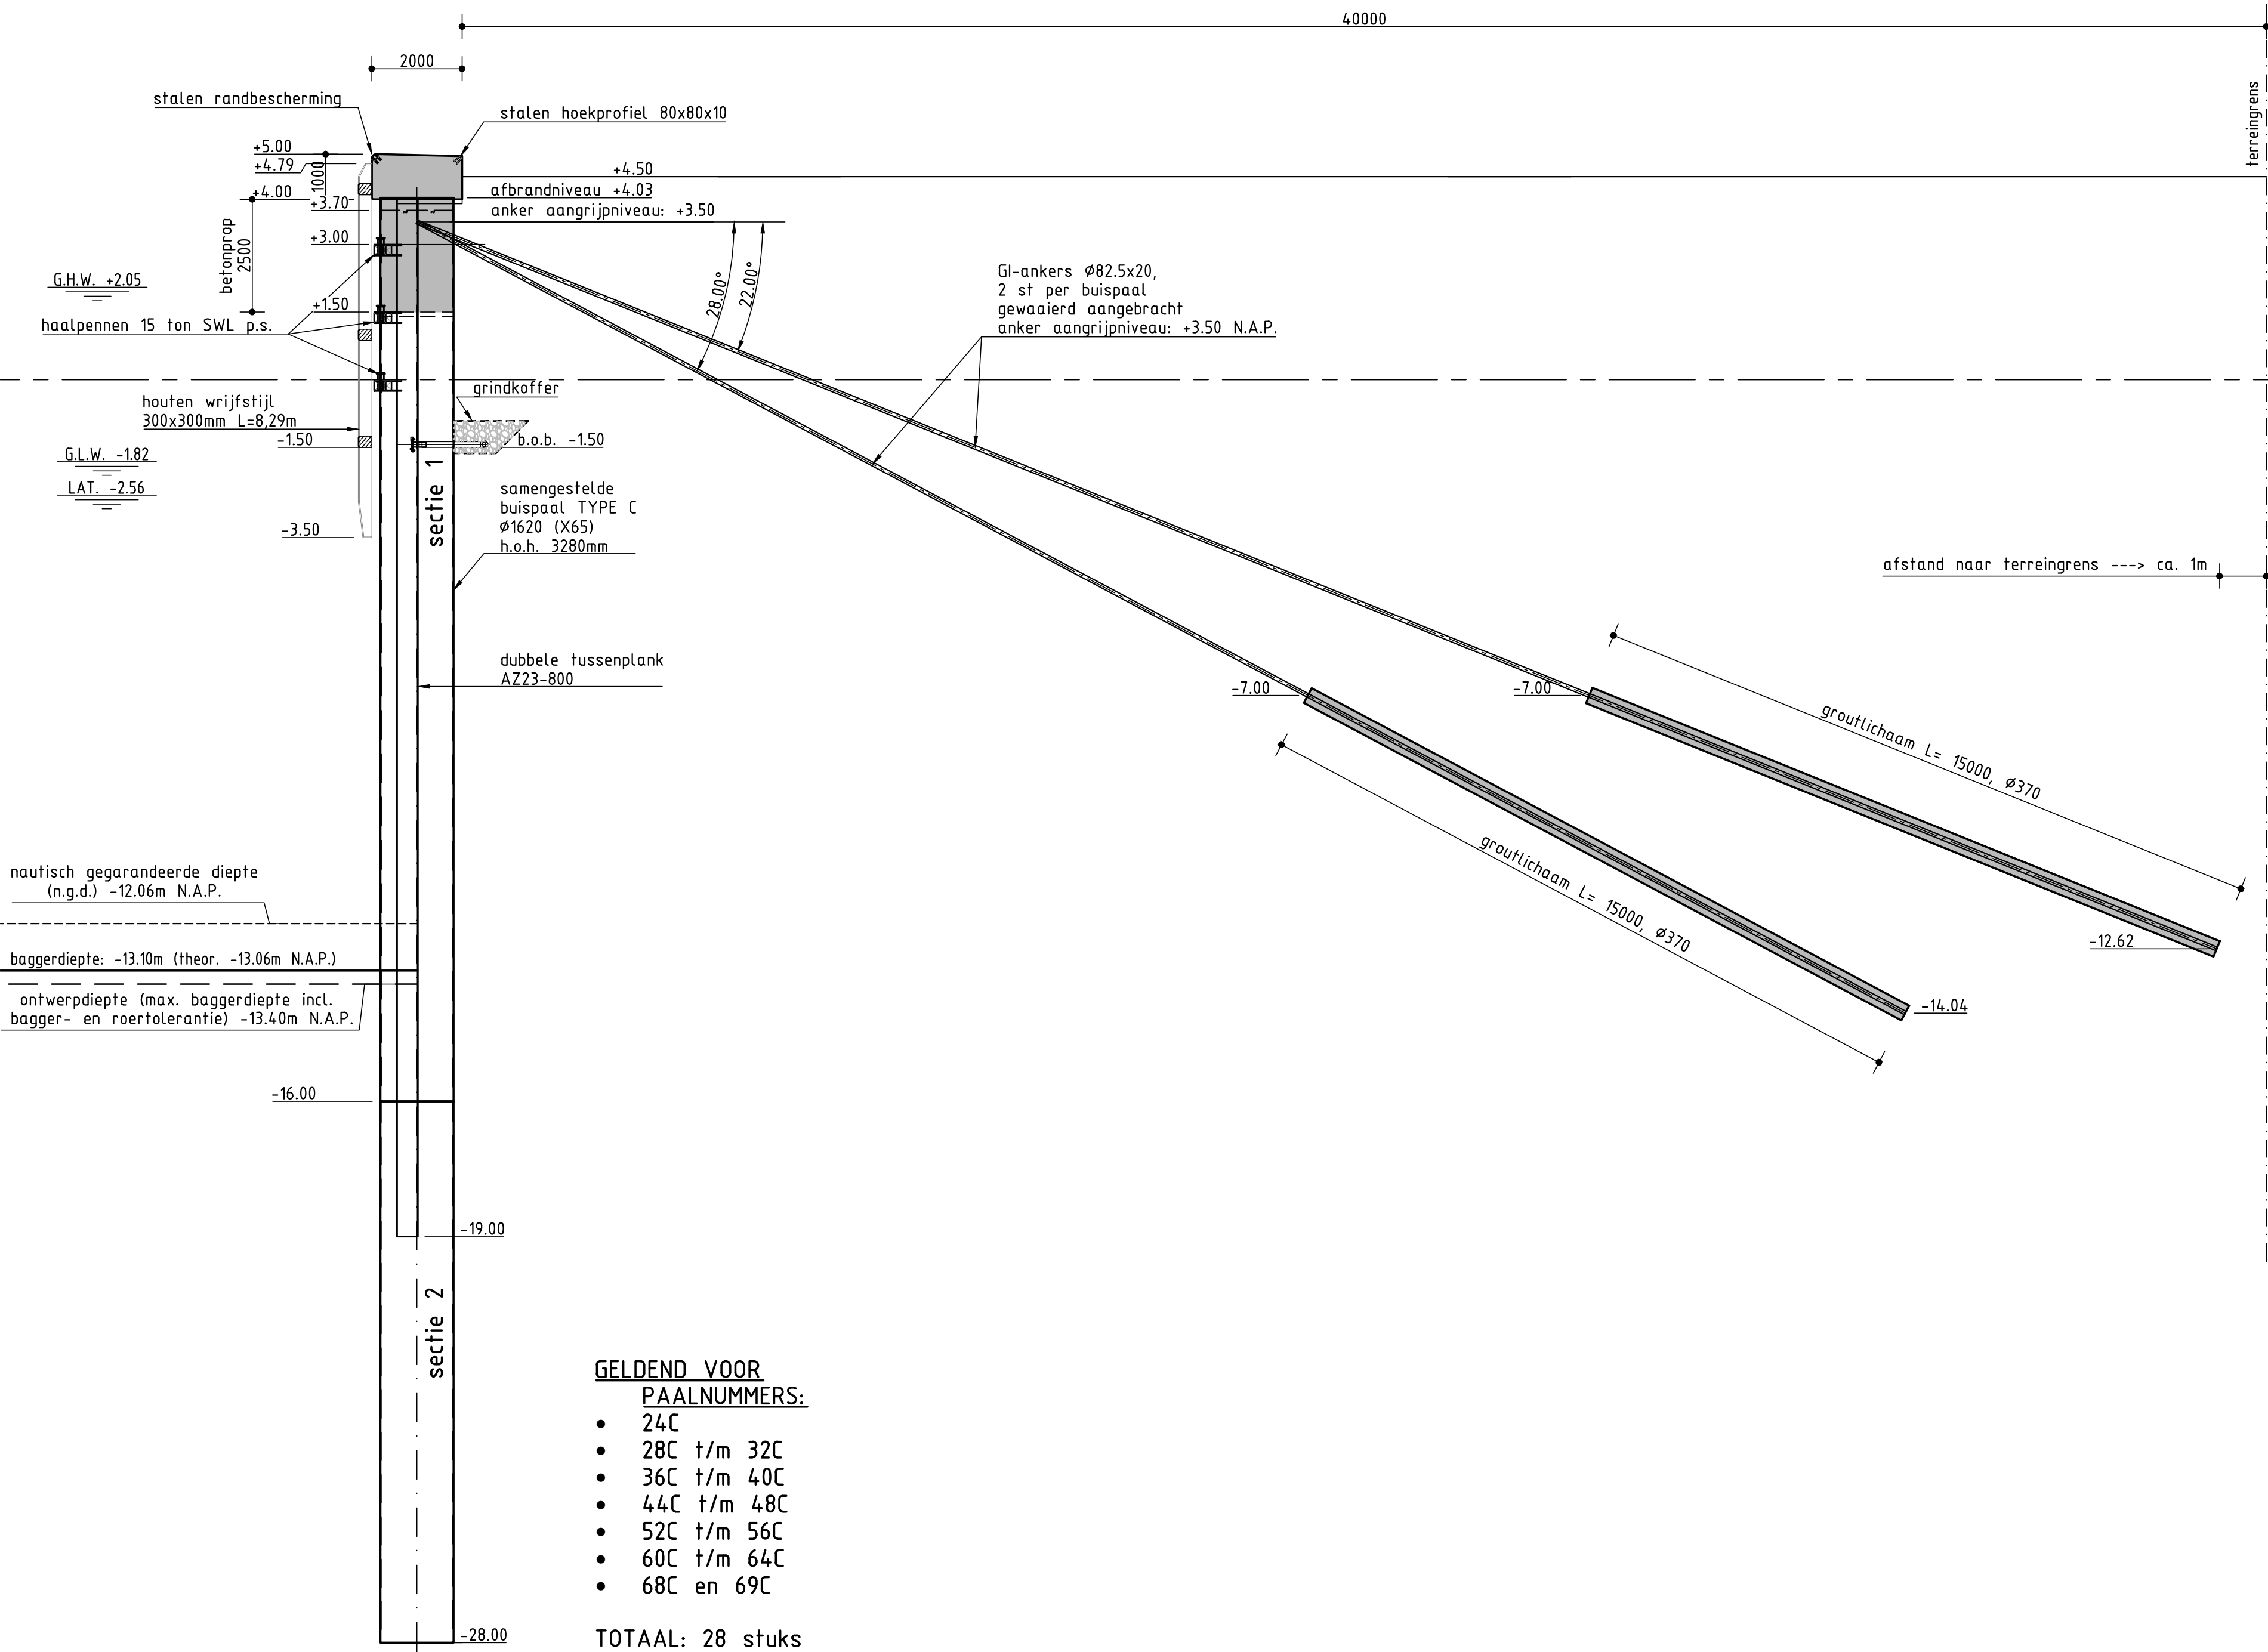

DOORSNEDE DEELGEBIED 2
Schaal 1:100
Doorsnede, buispaal TYPE C
Kraanbaan niet ingetekend

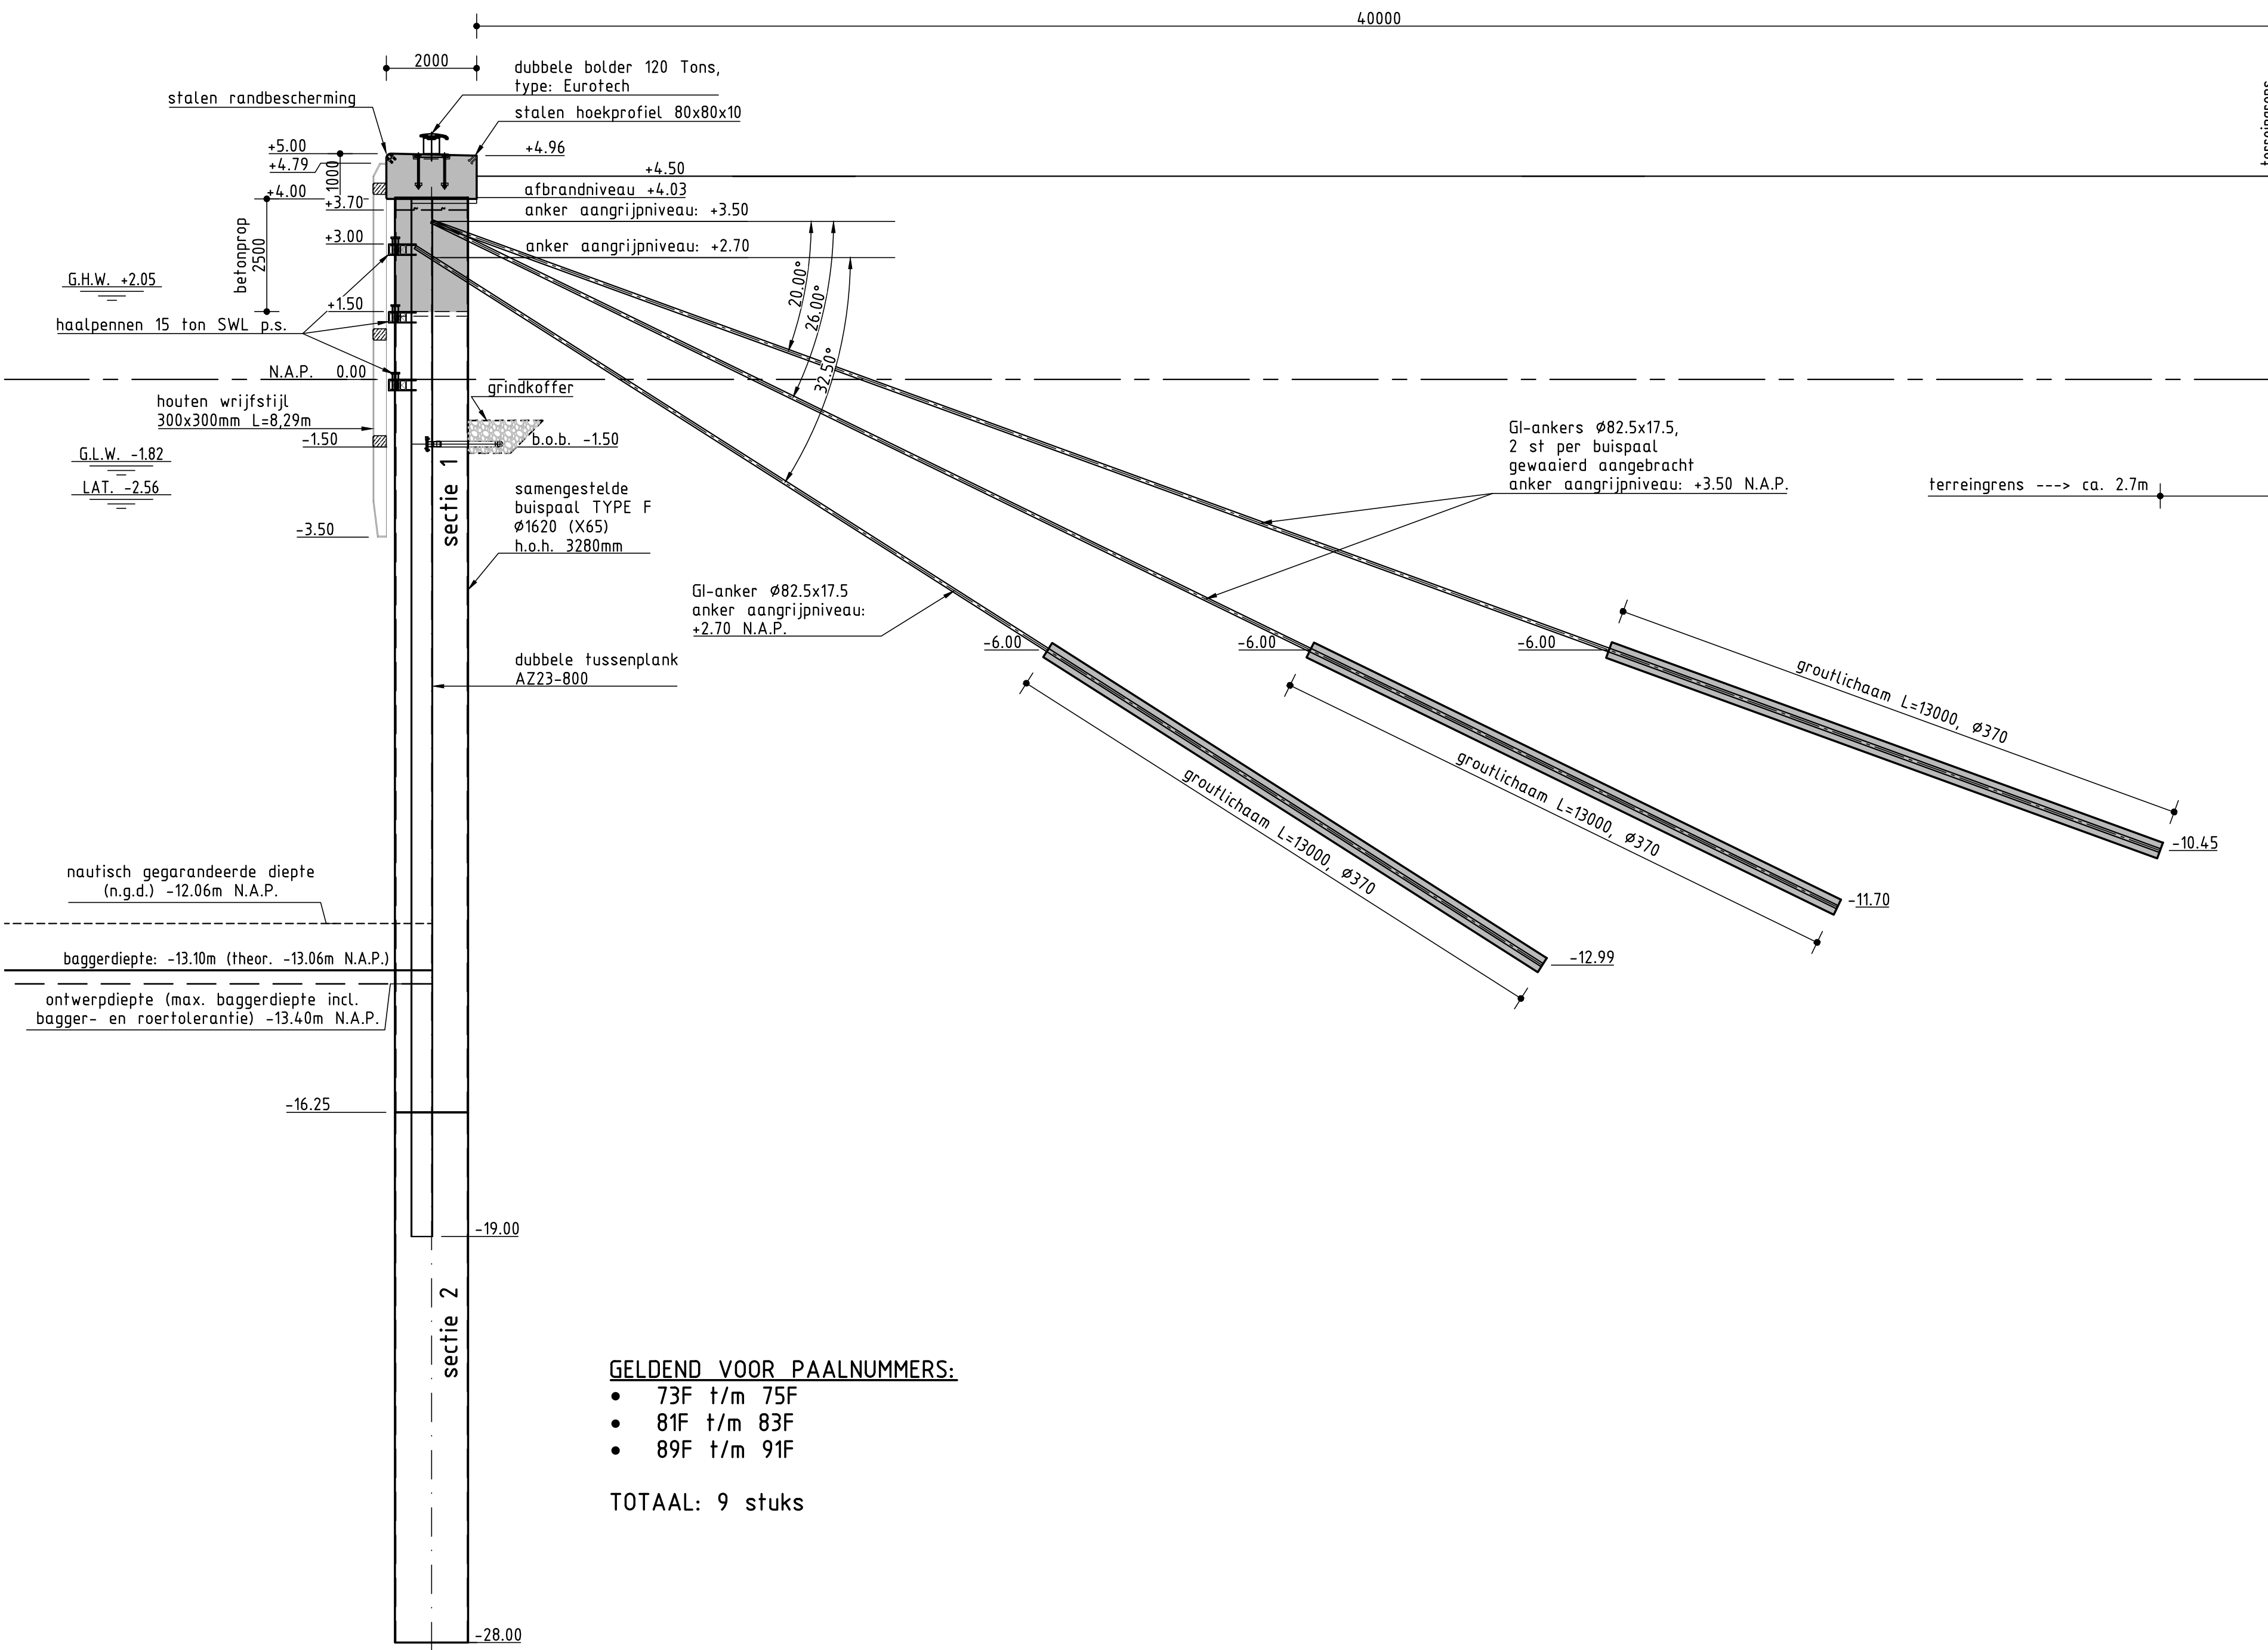


DOORSNEDE DEELGEBIED 3
Schaal 1:100
Doorsnede t.p.v. bod. buispaal TYPE F
Kraanbaan niet ingetekend

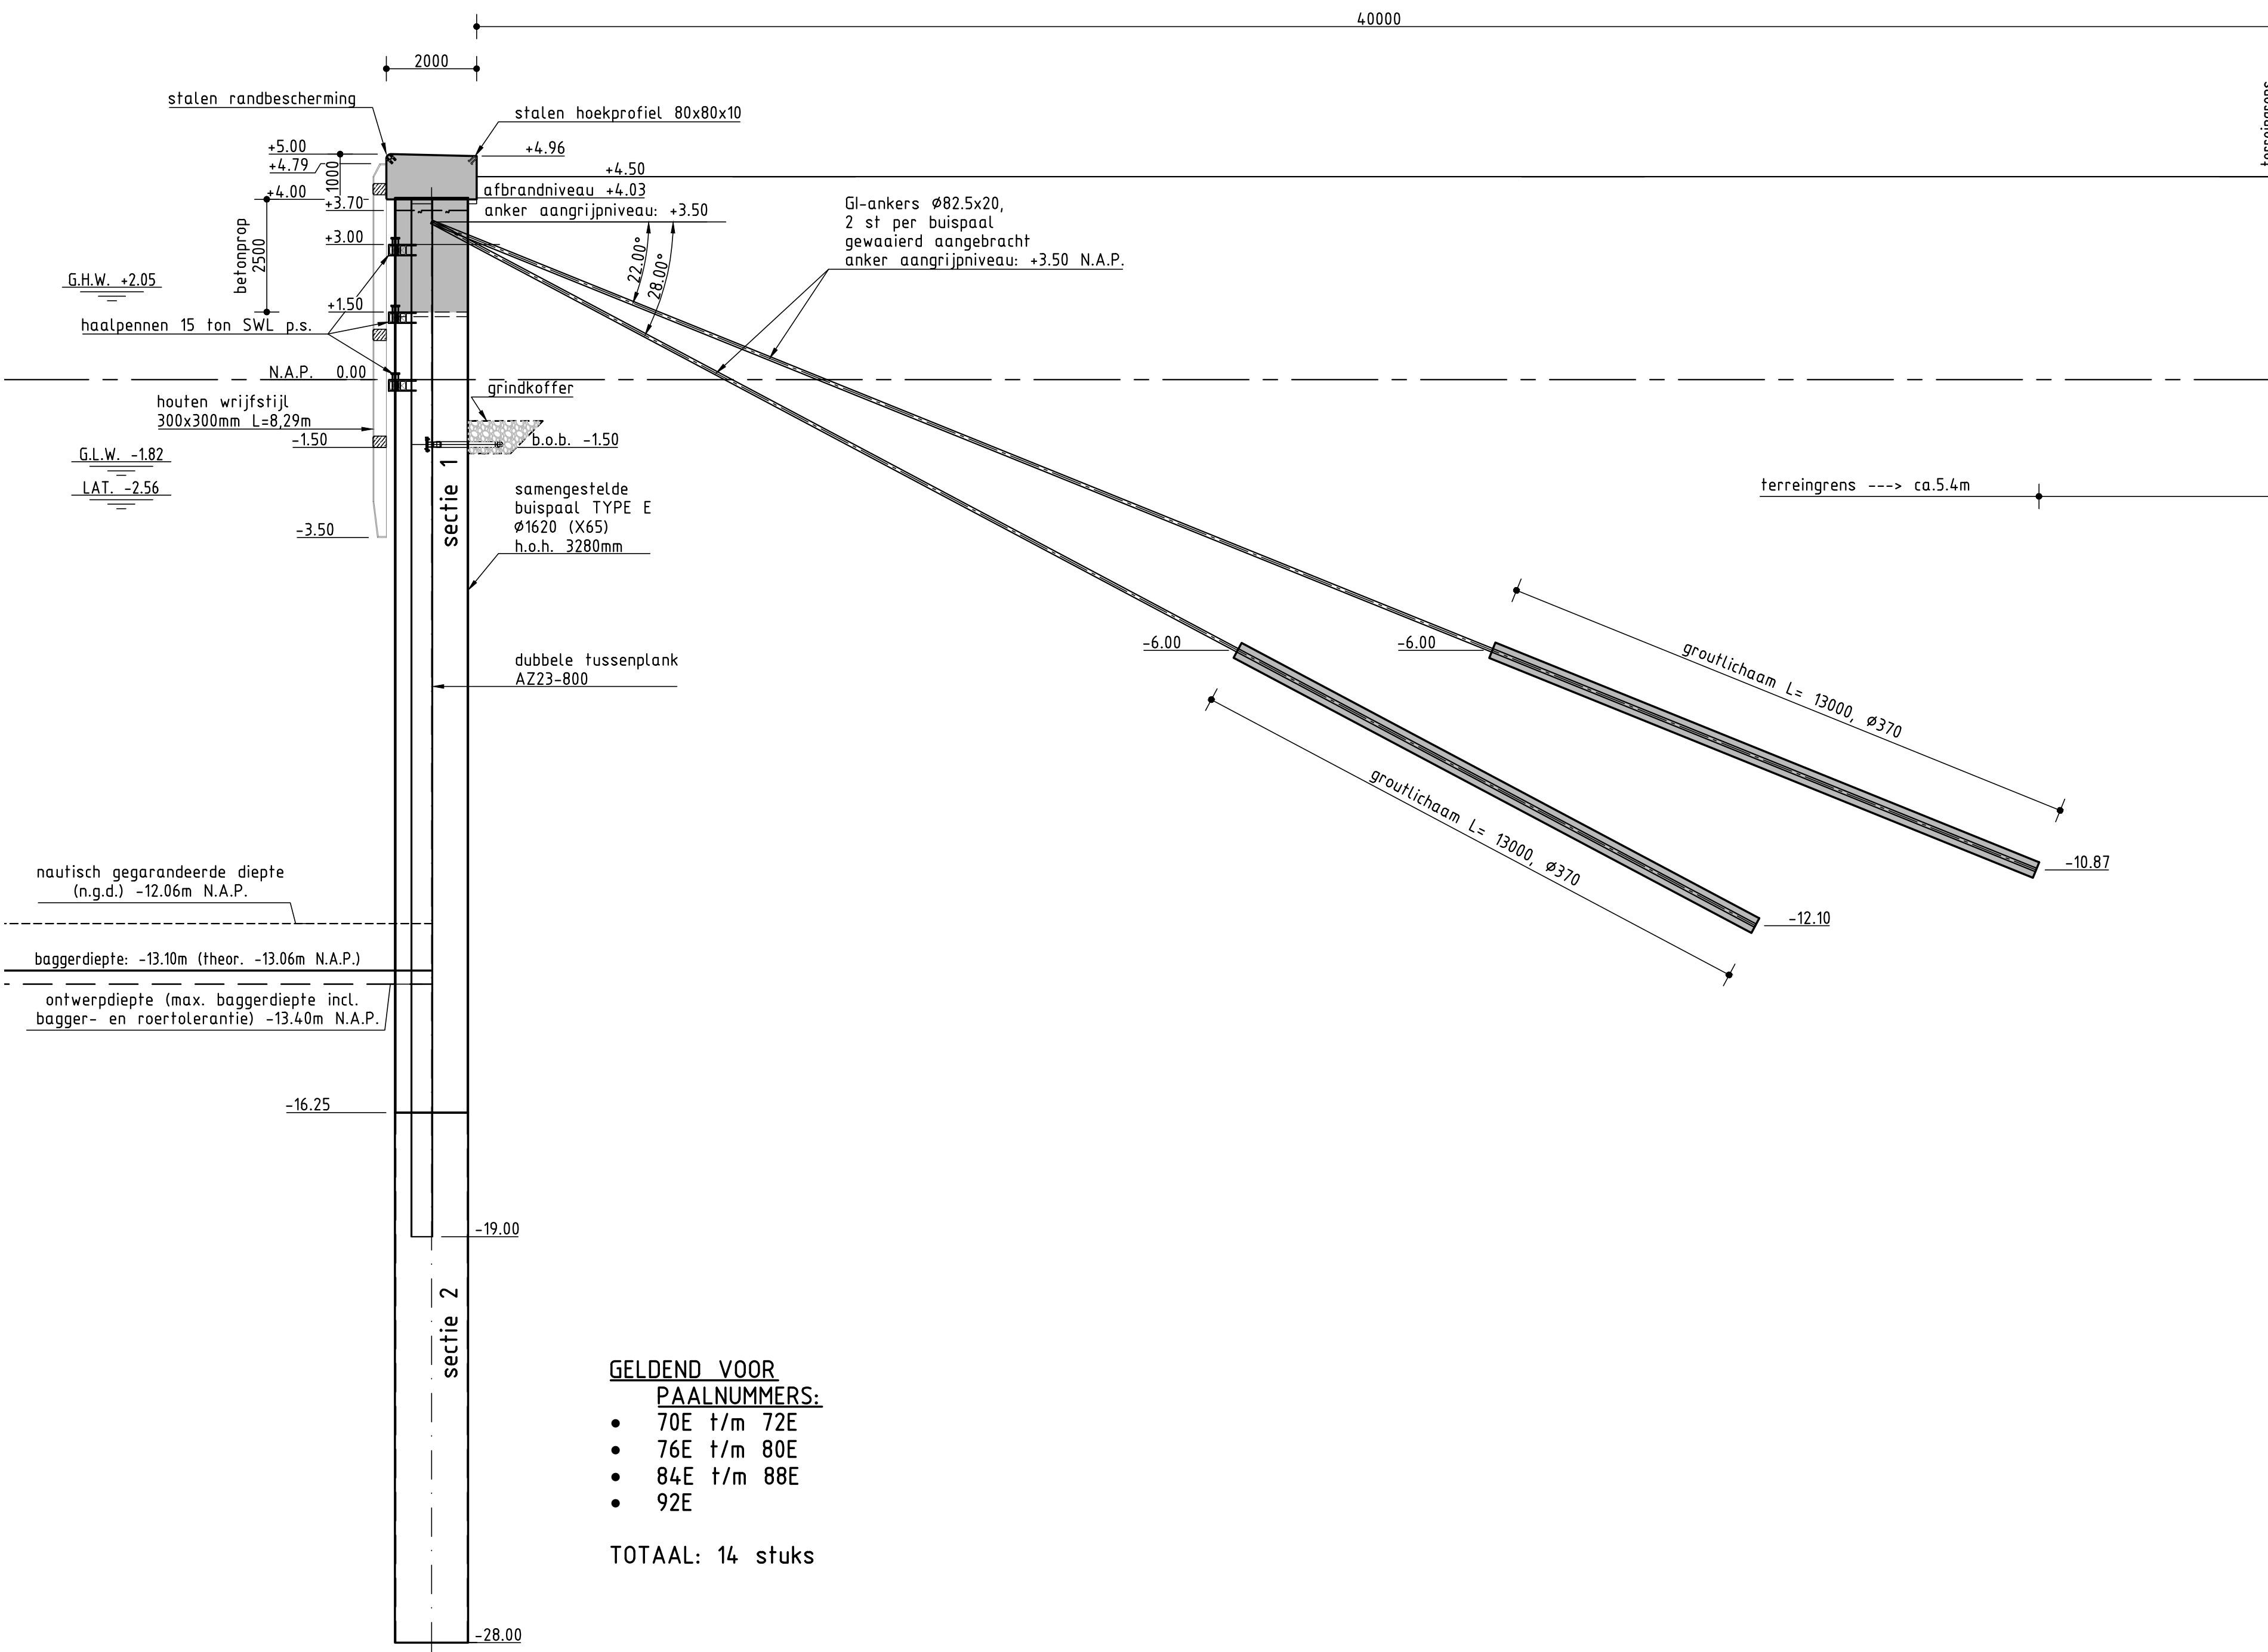

DOORSNEDE DEELGEBIED 3
Schaal 1:100
Doorsnede, buispaal TYPE E
Kraanbaan niet ingetekend

GEGEVENS EN MAATVOERING SAMENGESTELDE BUISPALEN			
PAAL TYPE	SECTIE 1 #1620x123 HOOGTE (N.M. VAN-TOT t.o.v. N.A.P.)	SECTIE 2 #1620x118 HOOGTE (N.M. VAN-TOT t.o.v. N.A.P.)	
A	van +4.03 tot -15.50, L=19.53m	van -15.50 tot -28.00, L=12.50m	
B	van +4.03 tot -15.50, L=19.53m	van -15.50 tot -29.50, L=14.00m	
C	van +4.03 tot -16.00, L=20.03m	van -16.00 tot -29.50, L=13.50m	
D	van +4.03 tot -16.00, L=20.03m	van -16.00 tot -28.00, L=12.00m	
E	van +4.03 tot -16.25, L=20.28m	van -16.25 tot -28.00, L=11.75m	
F	van +4.03 tot -16.25, L=20.28m	van -16.25 tot -28.00, L=11.75m	

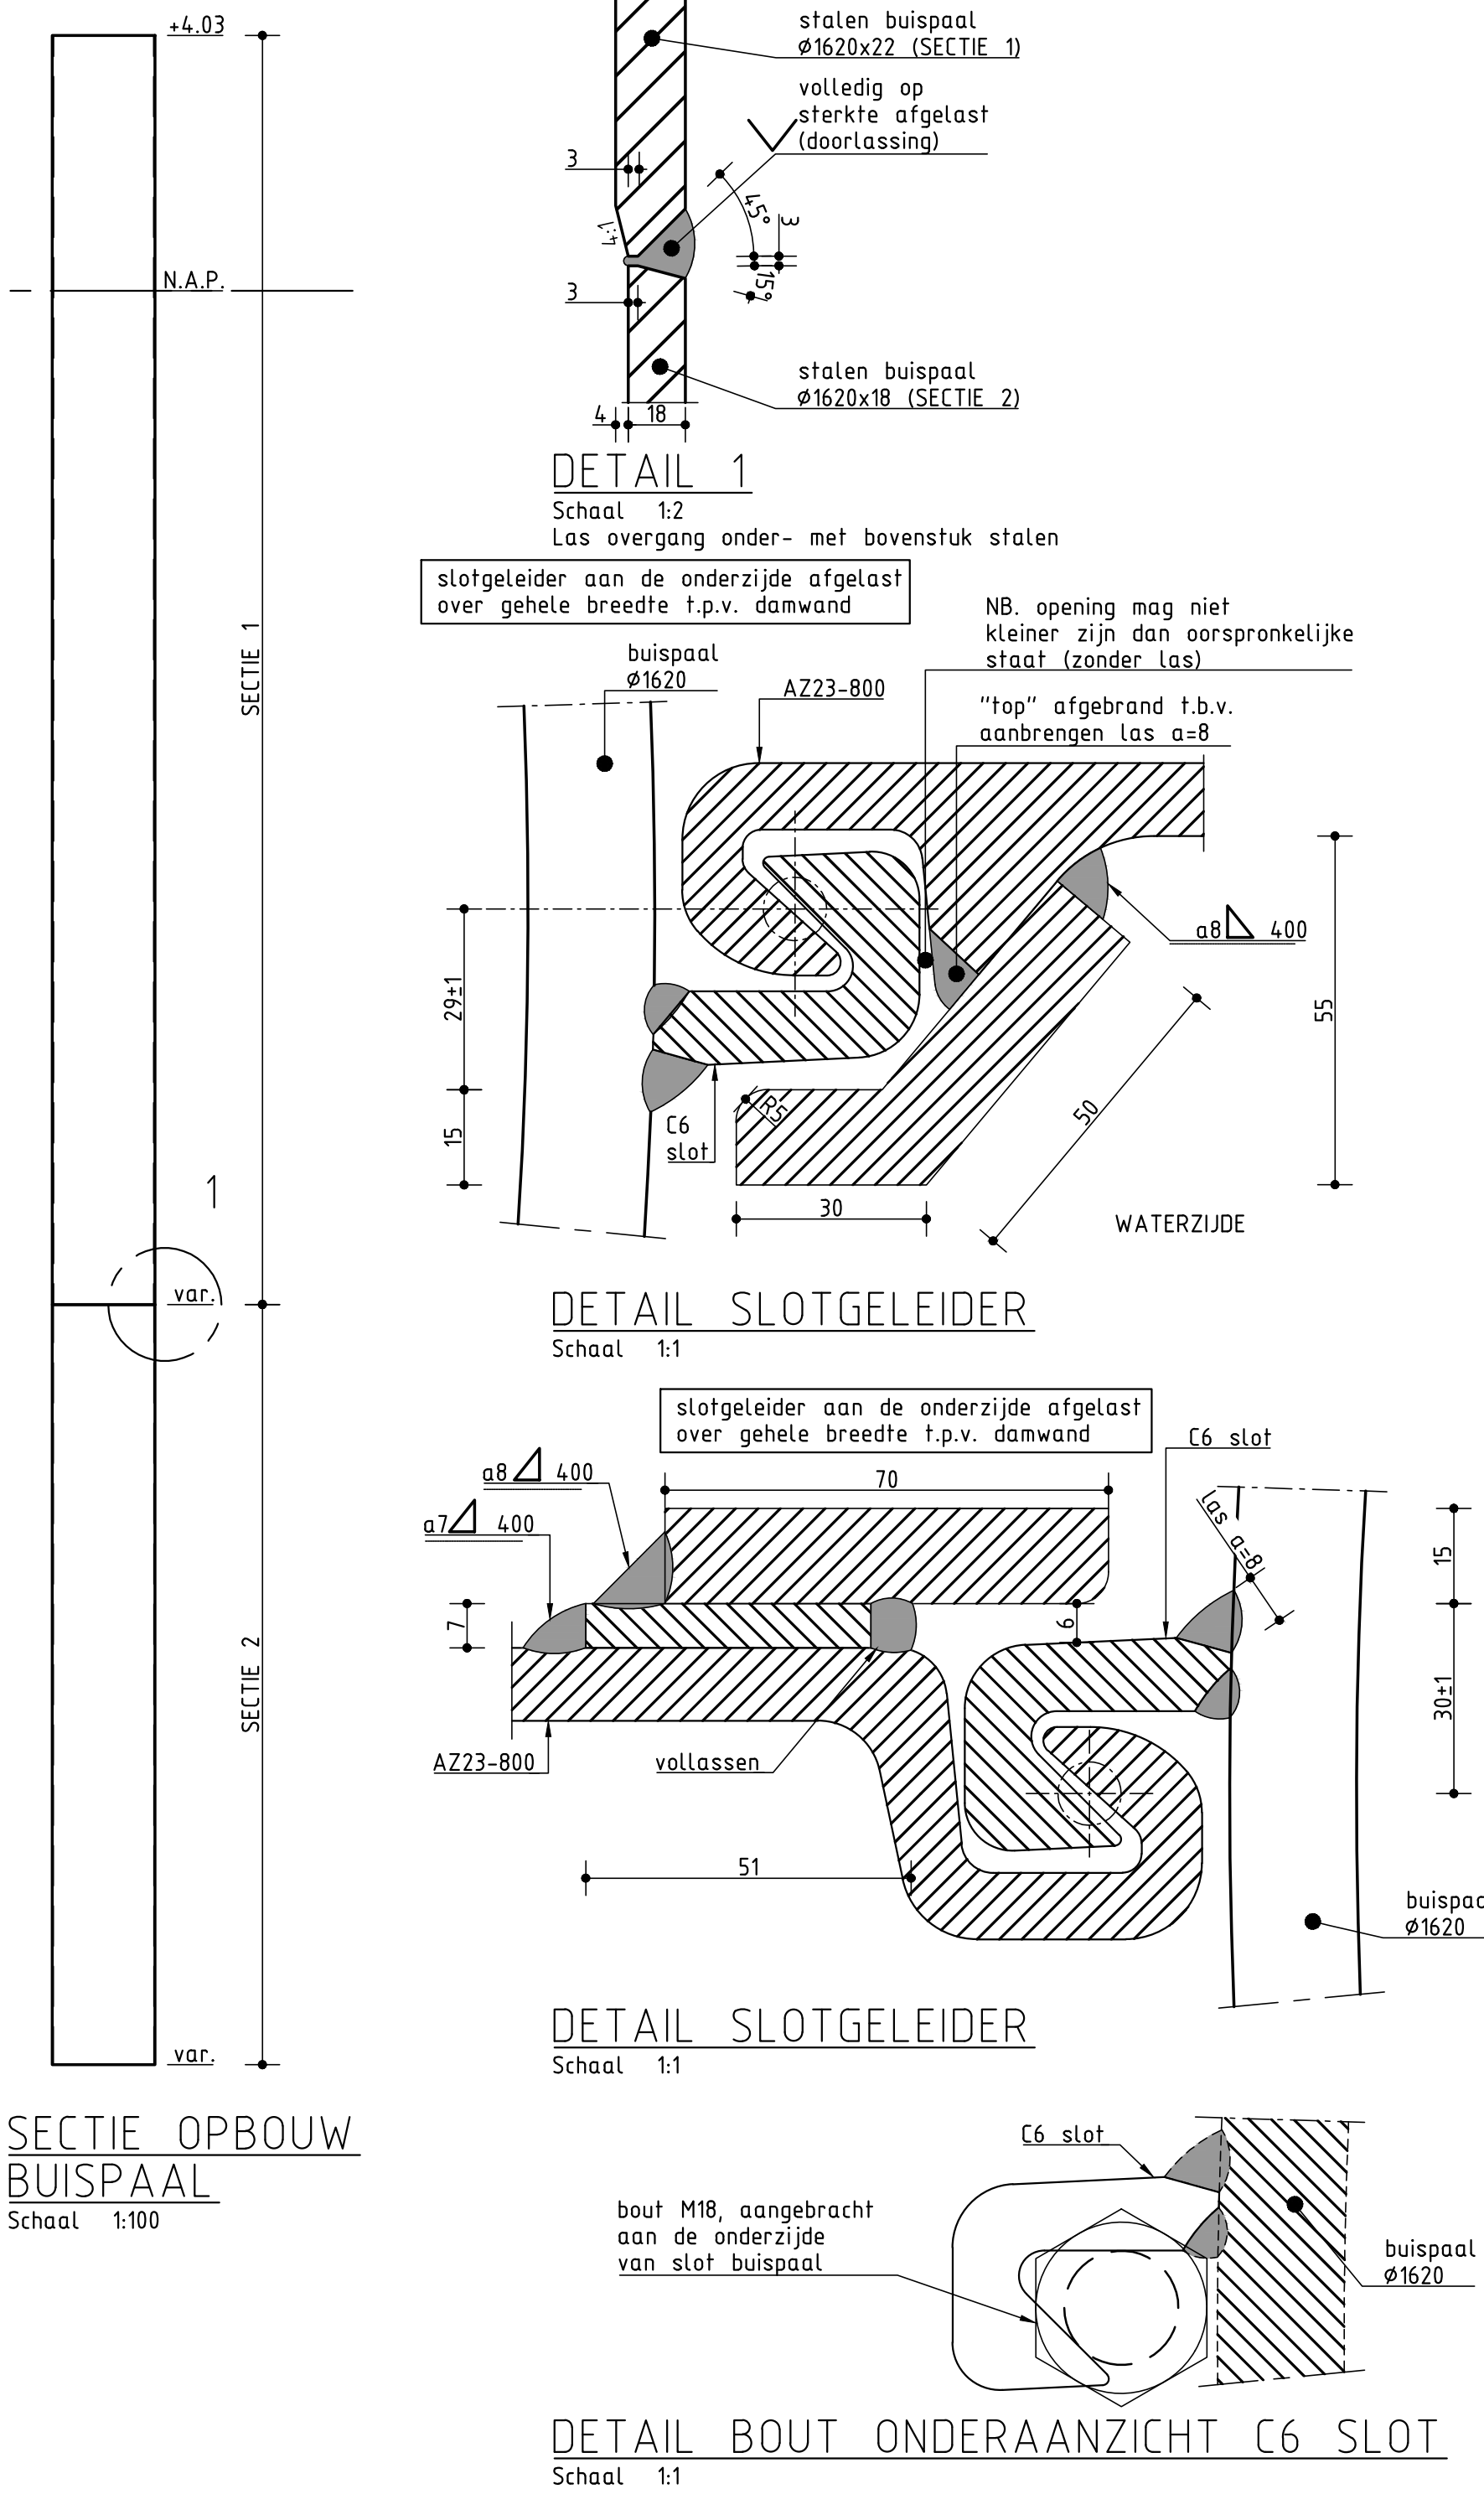

LEGENDA	
—	Stroomwaaier
—	Werkings
—	Opmerking: Deelmaatje onderling door FUGRO d.d. 21-08-2015
—	Opmerking: 1315-0300-000

OPMERKINGEN

- Waarneming in meters
- Hoogtematen in meters t.o.v. N.A.P.
- Bouwmaat: 1:100 (1:100)
- Detailing: 1:100 (1:100)

- Staalwaaier: - G1, arkers E470
- A220-800 (S100C)
- Buispaal Ø1620 API 5L X65

AS BUILT
08-03-17

Ingenieursburo Maters en de Koning

• Multatullus 8
4707 LZ (Rotterdam)
Tel: (0165) 524 524

• Biskilweg 2
2905 AN Capelle a/d IJssel
Tel: (010) 258 18 20

Weg en Waterbouwkunde, Beton- en Staalconstructies, Bouwkunde, Grondmechanica
www.matersendekoning.nl

Zeeland Seaports N.V.
Schelpenpad 2, Postbus 138, 4500 AC Terneuzen

PROJECTINHOUD
Aanbrengen zeevaartkade met bijkomende werkzaamheden
Duinrekenen 22 te Vlissingen
Basisinformatie

TECHNISCHE BESCHRIJVING
Doorsneden en details nieuwe situatie

DATE	REVISIE	GOEDKEURDE	OPMERKINGEN	REVISIE
08 feb 2016	1	M.P. Bui	15.178	203
