



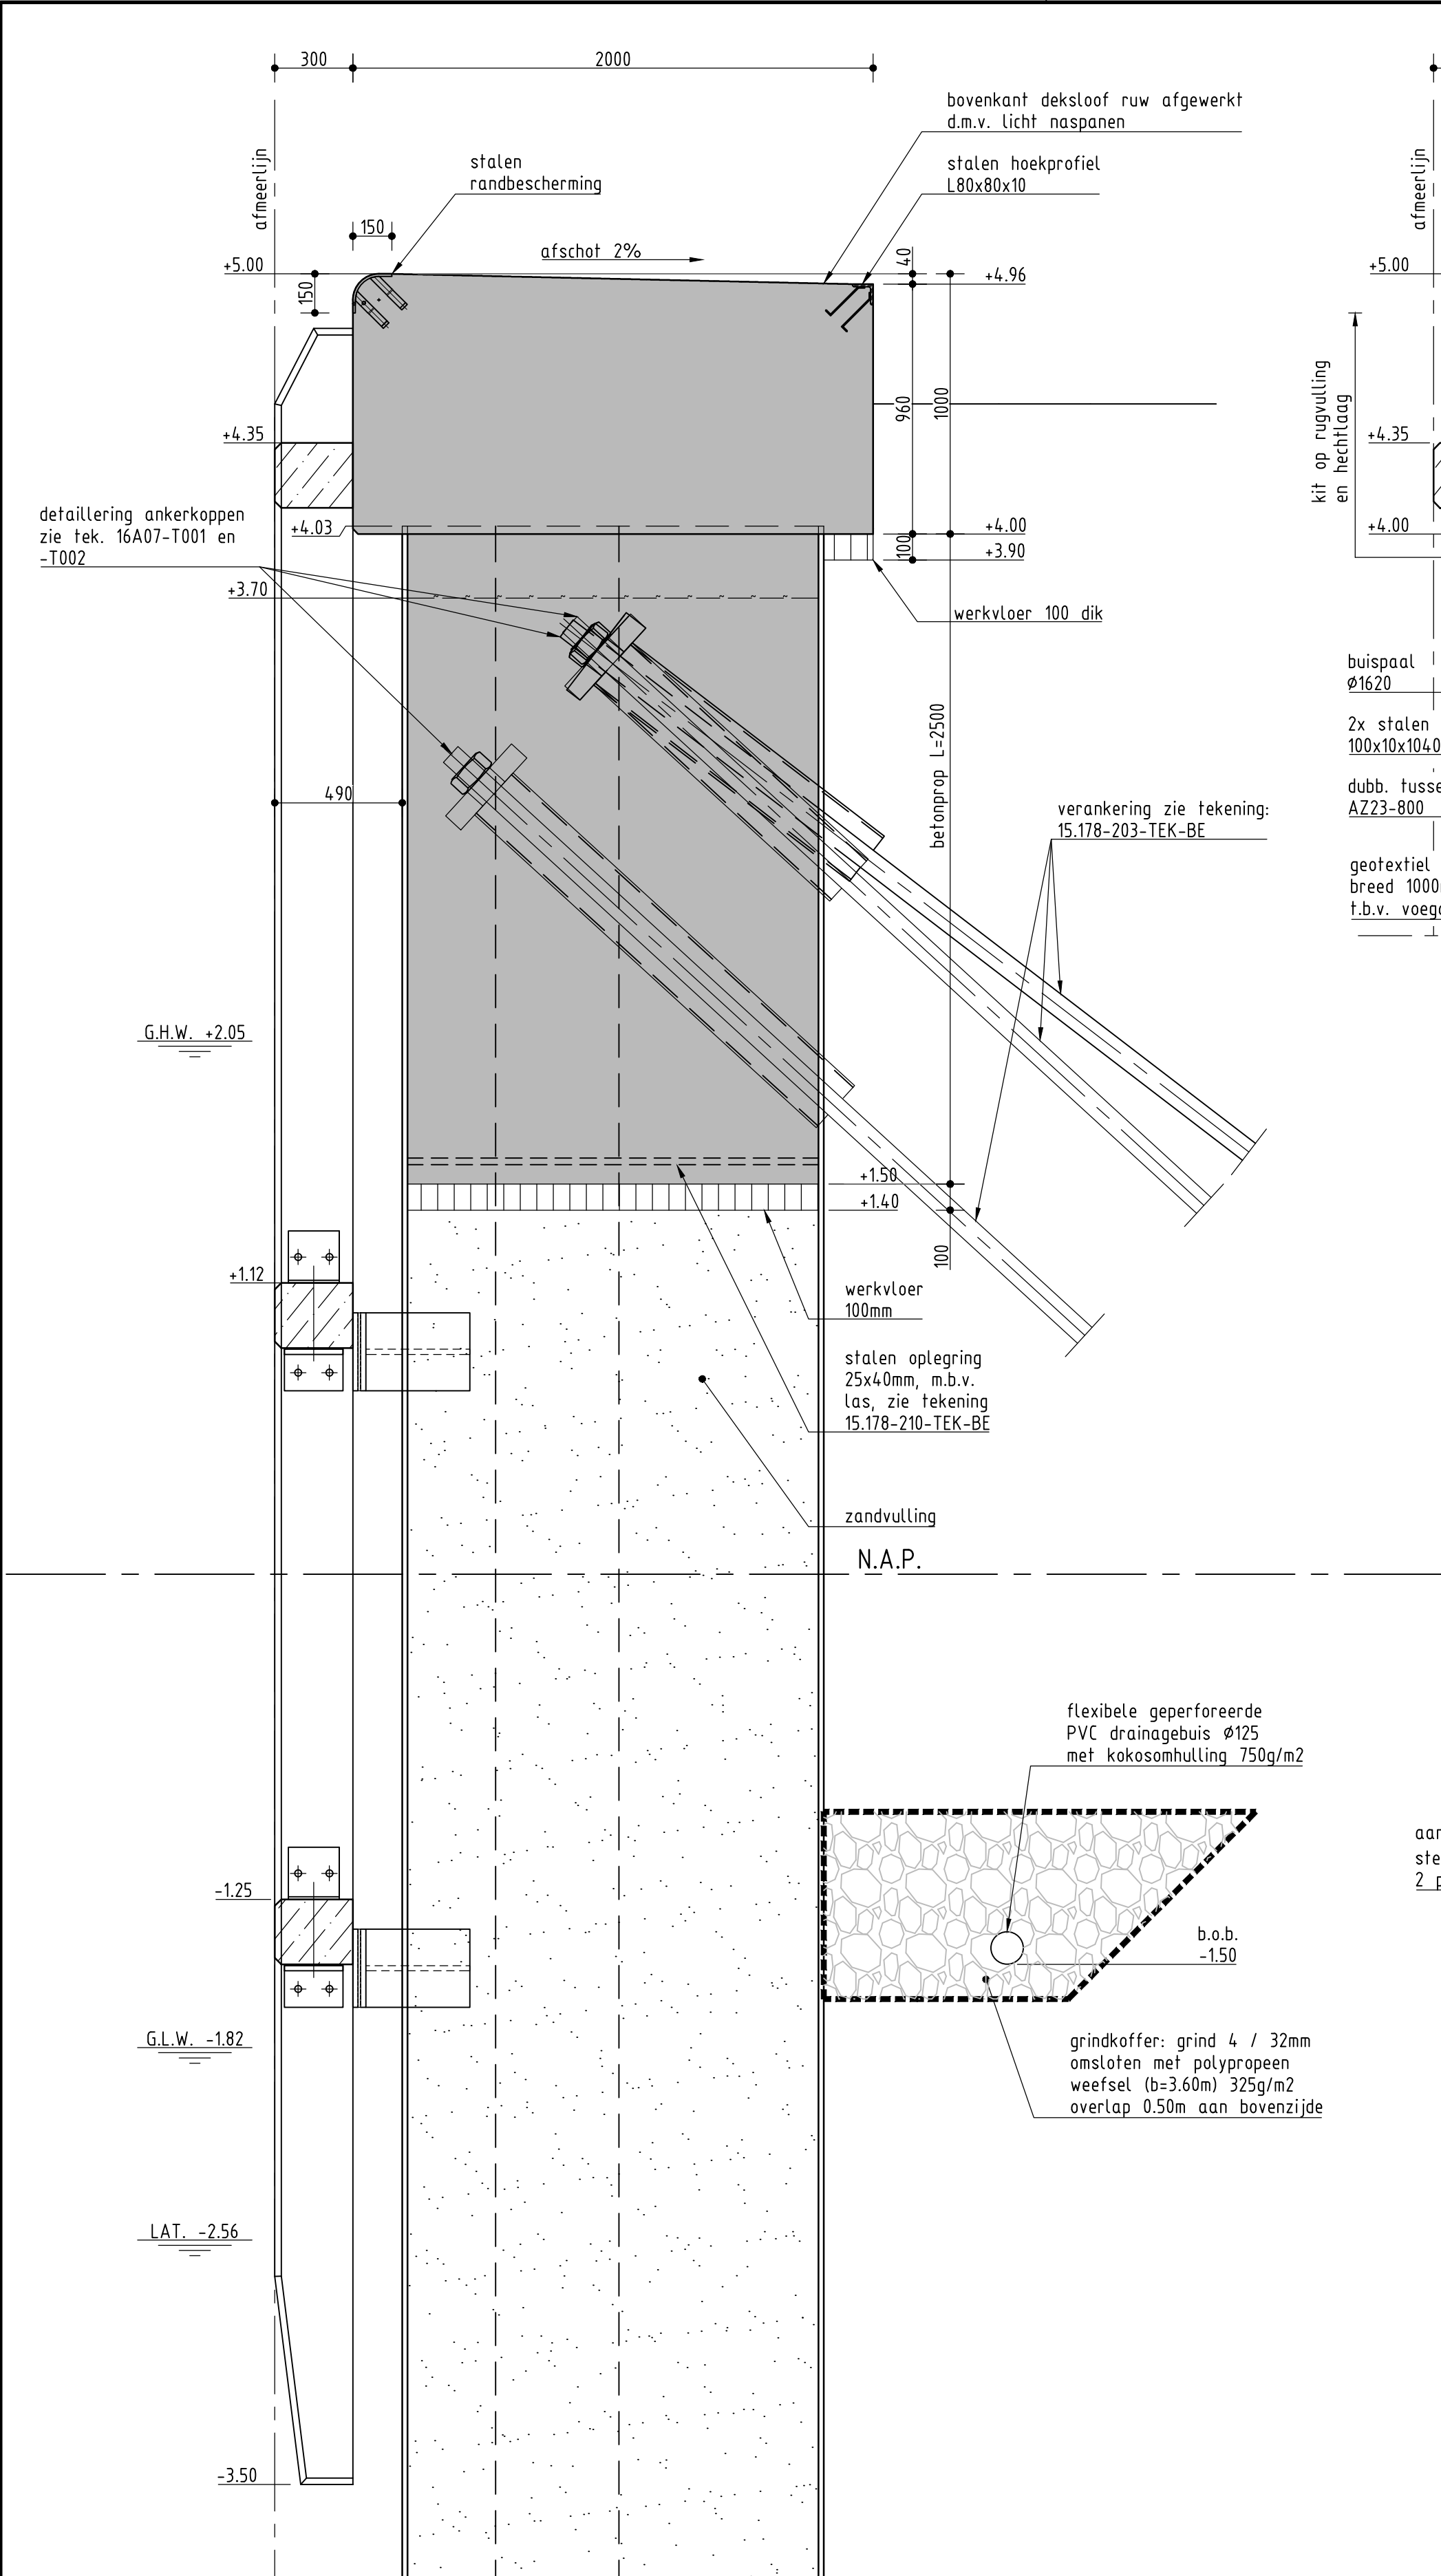


DOORSNEDE DEKSLOOF EN BETONPROP

Schaal 1:20
Kraanbaan niet ingetekend

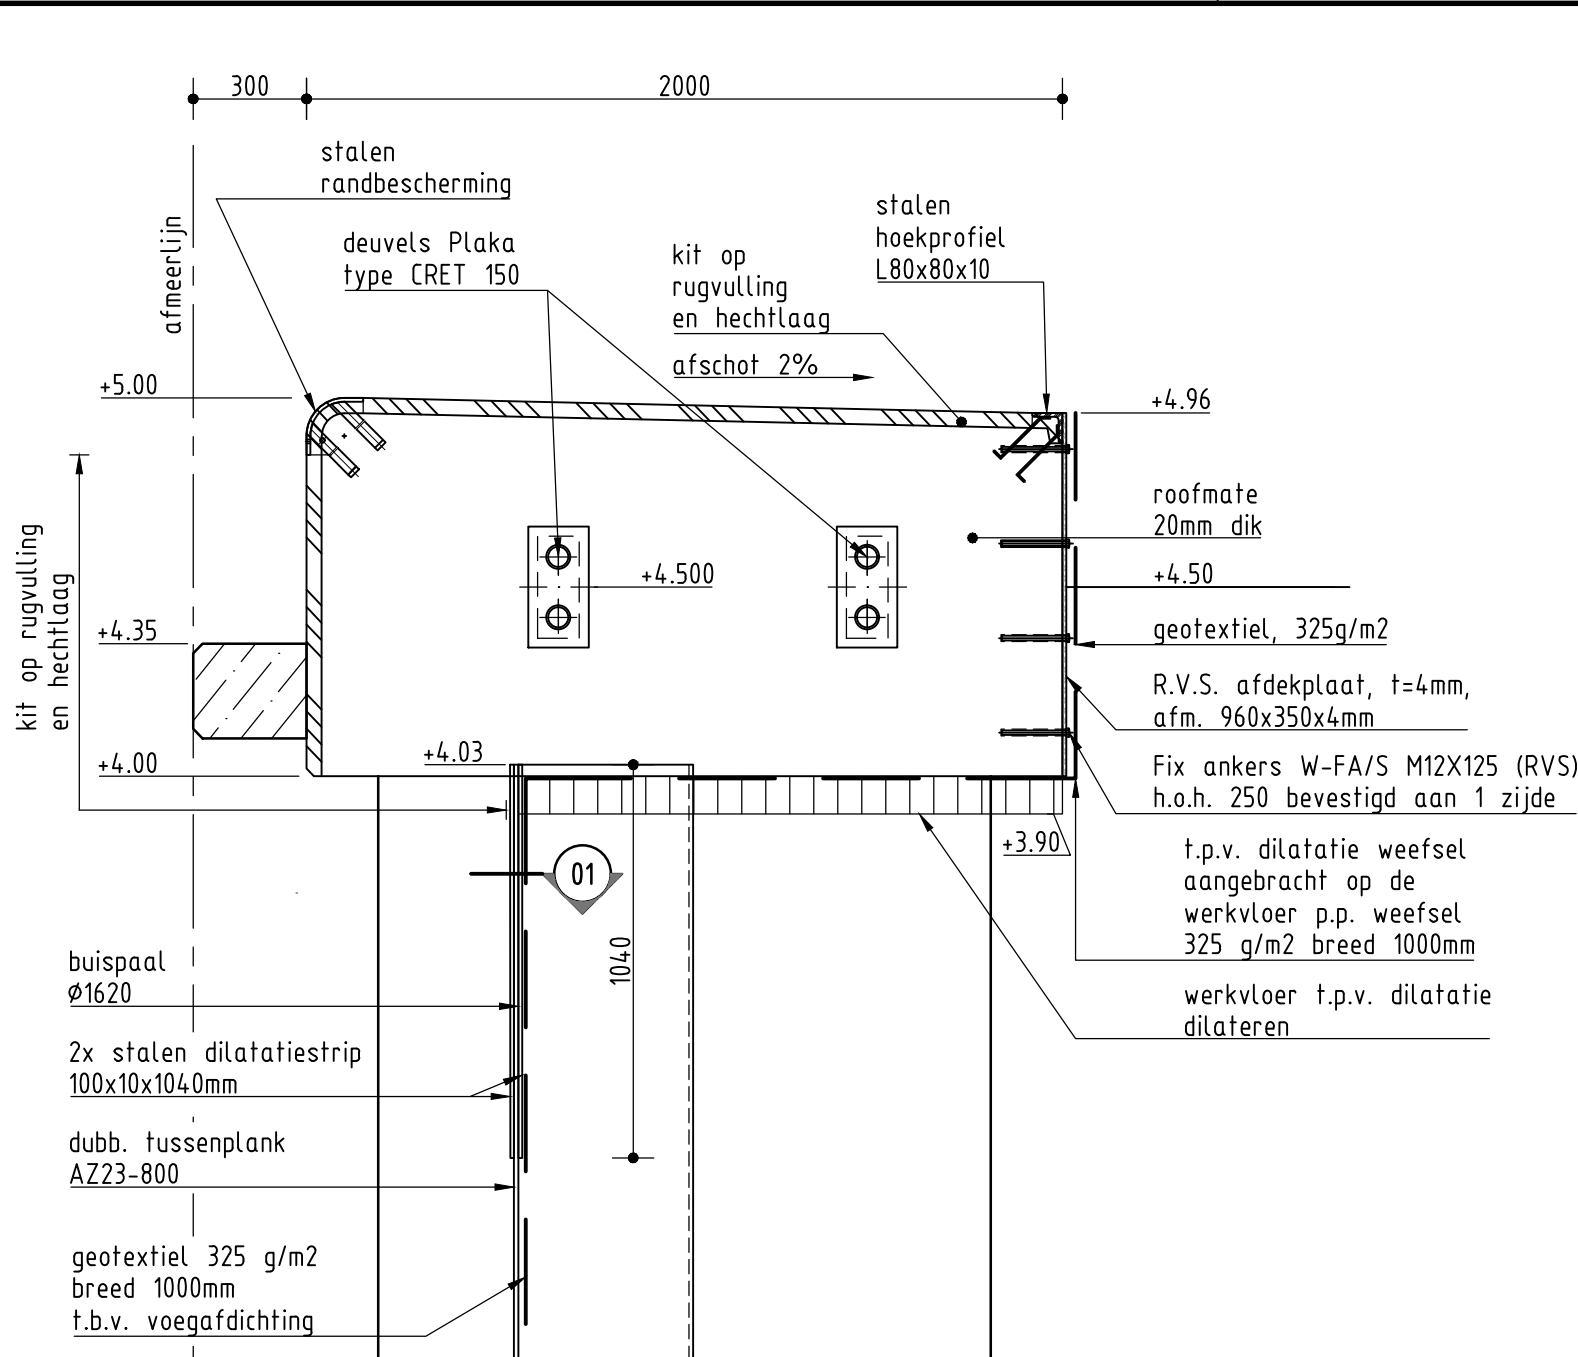


DOORSNEDE DILATATIEVOEG

Schaal 1:20

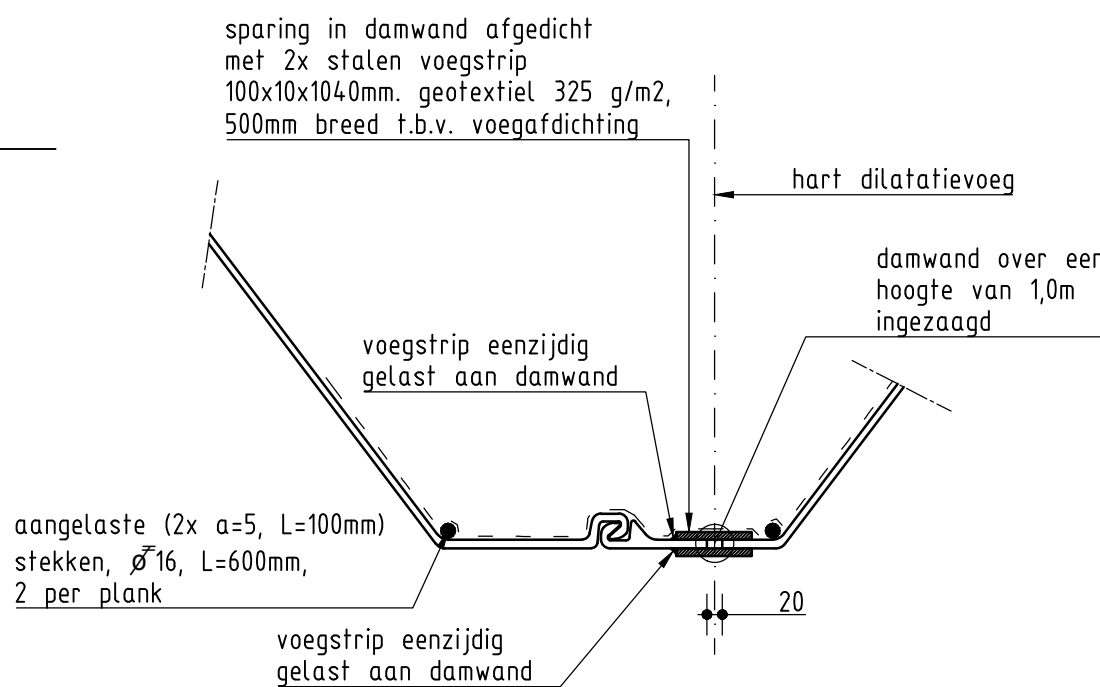


DETAIL 01 SPARING IN DAMWAND
T.P.V. DILATATIEVOEG

Schaal 1:10

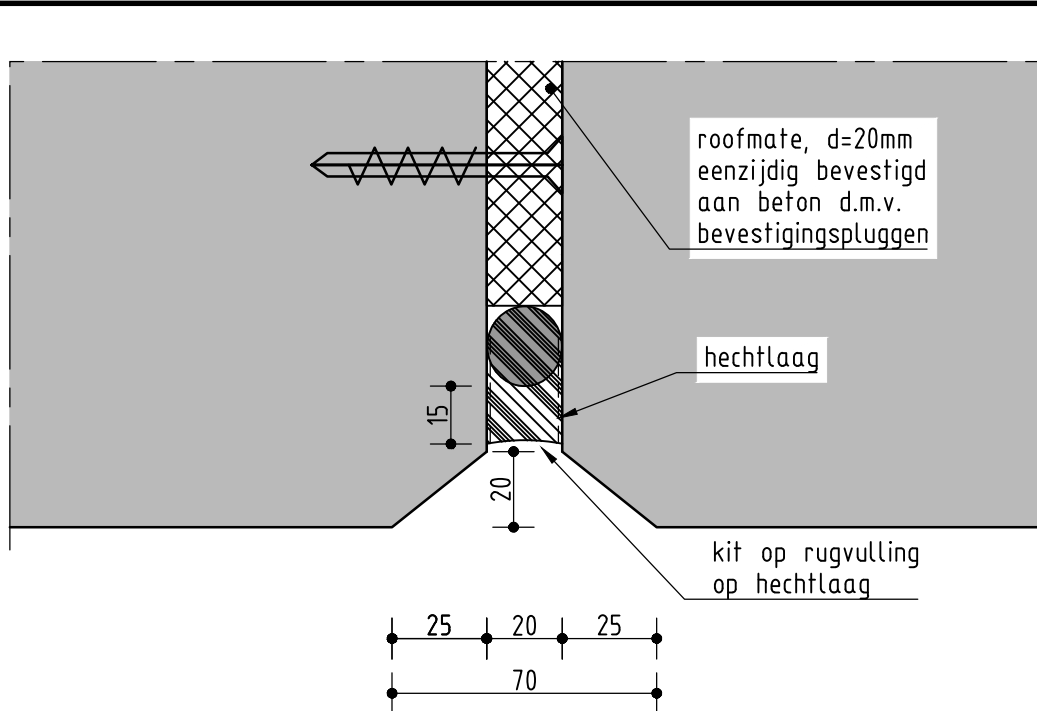


DETAIL KITVOEG
VOORKANT DEKSLOOF

Schaal 1:2

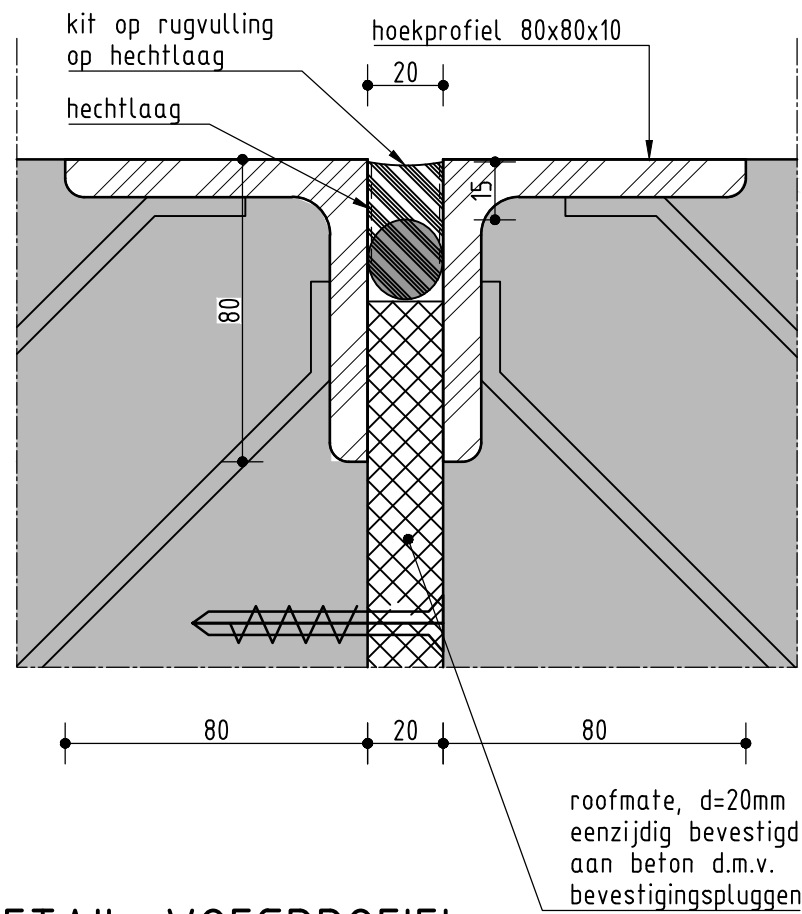

DETAIL VOEGPROFIEL
BOVENKANT DEKSLOOF

Schaal 1:2

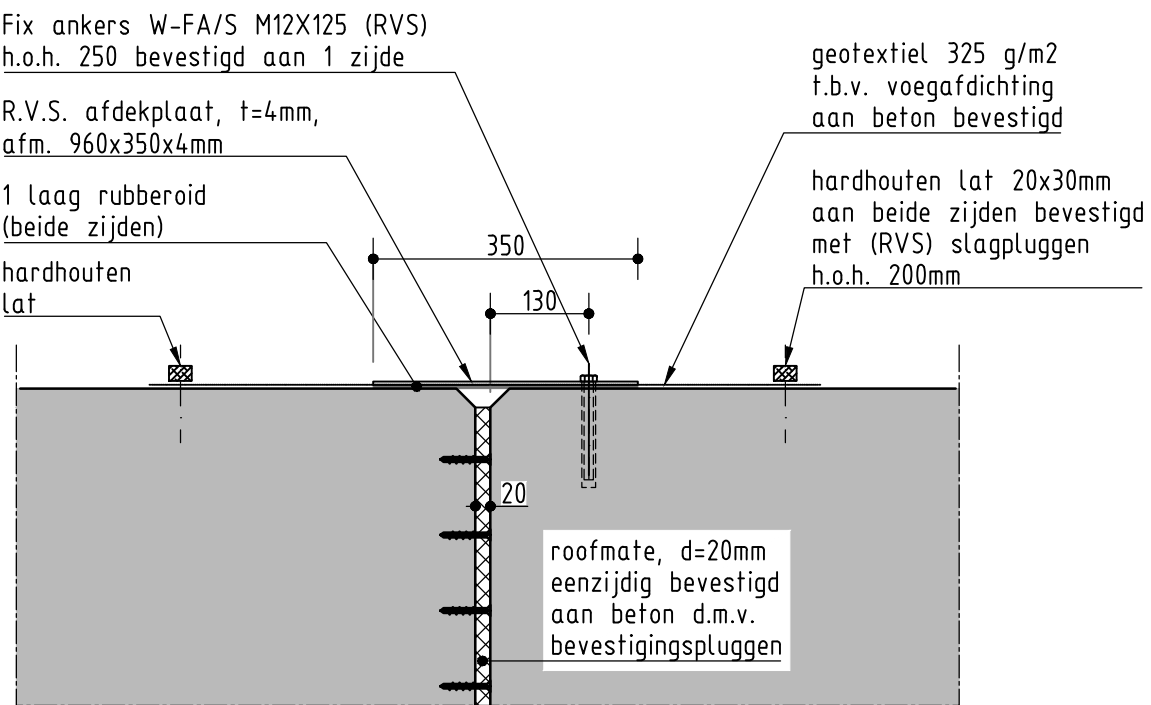

DETAIL VOEGAFDICHTING ACHTERZIJDE DEKSLOOF

Schaal 1:10

GEGEVENS STAAL

Buispaal	Kwaliteit X65
Sloten	S 355 GP
Damwanden	S 355 GP
Haalpen/schotten	S355 J2;
Ladders	S355 J2; treden: wapeningstaal ? 25 B500B, thermisch verzinkt
Overig staal	S355 J2; tenzij anders vermeld, thermisch verzinkt
Bevestigingen	Sterkteklasse 8.8, thermisch verzinkt
Lassen	a=5mm, tenzij anders vermeld

OPMERKINGEN

- Maatvoering in millimeters;
- Hoogtematen in meters t.o.v. N.A.P.;
- Bovenkant deksloof ruw afgewerkt d.m.v. licht naspanen;
- Vellingkanten 25x25mm, tenzij anders aangegeven.

Ingenieursburo Maters en de Koning

Multatullaan 8 4707 LZ Roosendaal	Tel. (0165) 524 524
Bisletweg 2 2905 AW Capelle a/d IJssel	Tel. (010) 258 18 20

Weg- en Waterbouwkunde, Beton- en Staalconstructies, Bouwkunde, Grondmechanica

www.matersendekoning.nl

Zeeland Seaports N.V.

Schelpenpad 2, Postbus 132, 4530 AC Terneuzen

AS BUILT
13-03-17

Aanbrengen zeevaartkade met bijkomende werkzaamheden

Quarleshaven ZZ te Vlissingen
Bestek-tekening

Deksloof en dilataties

DATUM	GETEKEND	GECONTROLEERD	OMSCHRIJVING	REVISIE
-	-	-	-	G
-	-	-	-	F
-	-	-	-	E
-	-	-	-	D
-	-	-	-	C
-	-	-	-	B
-	-	-	-	A

DATUM	GETEKEND	GECONTROLEERD	PROJ. NR.	TEKENINGNR.	DOCTYPE	STATUS	REVISIE
08 feb 2016	P. de Koning	M.P. Bal	15.178	204	TEK	BE	0