




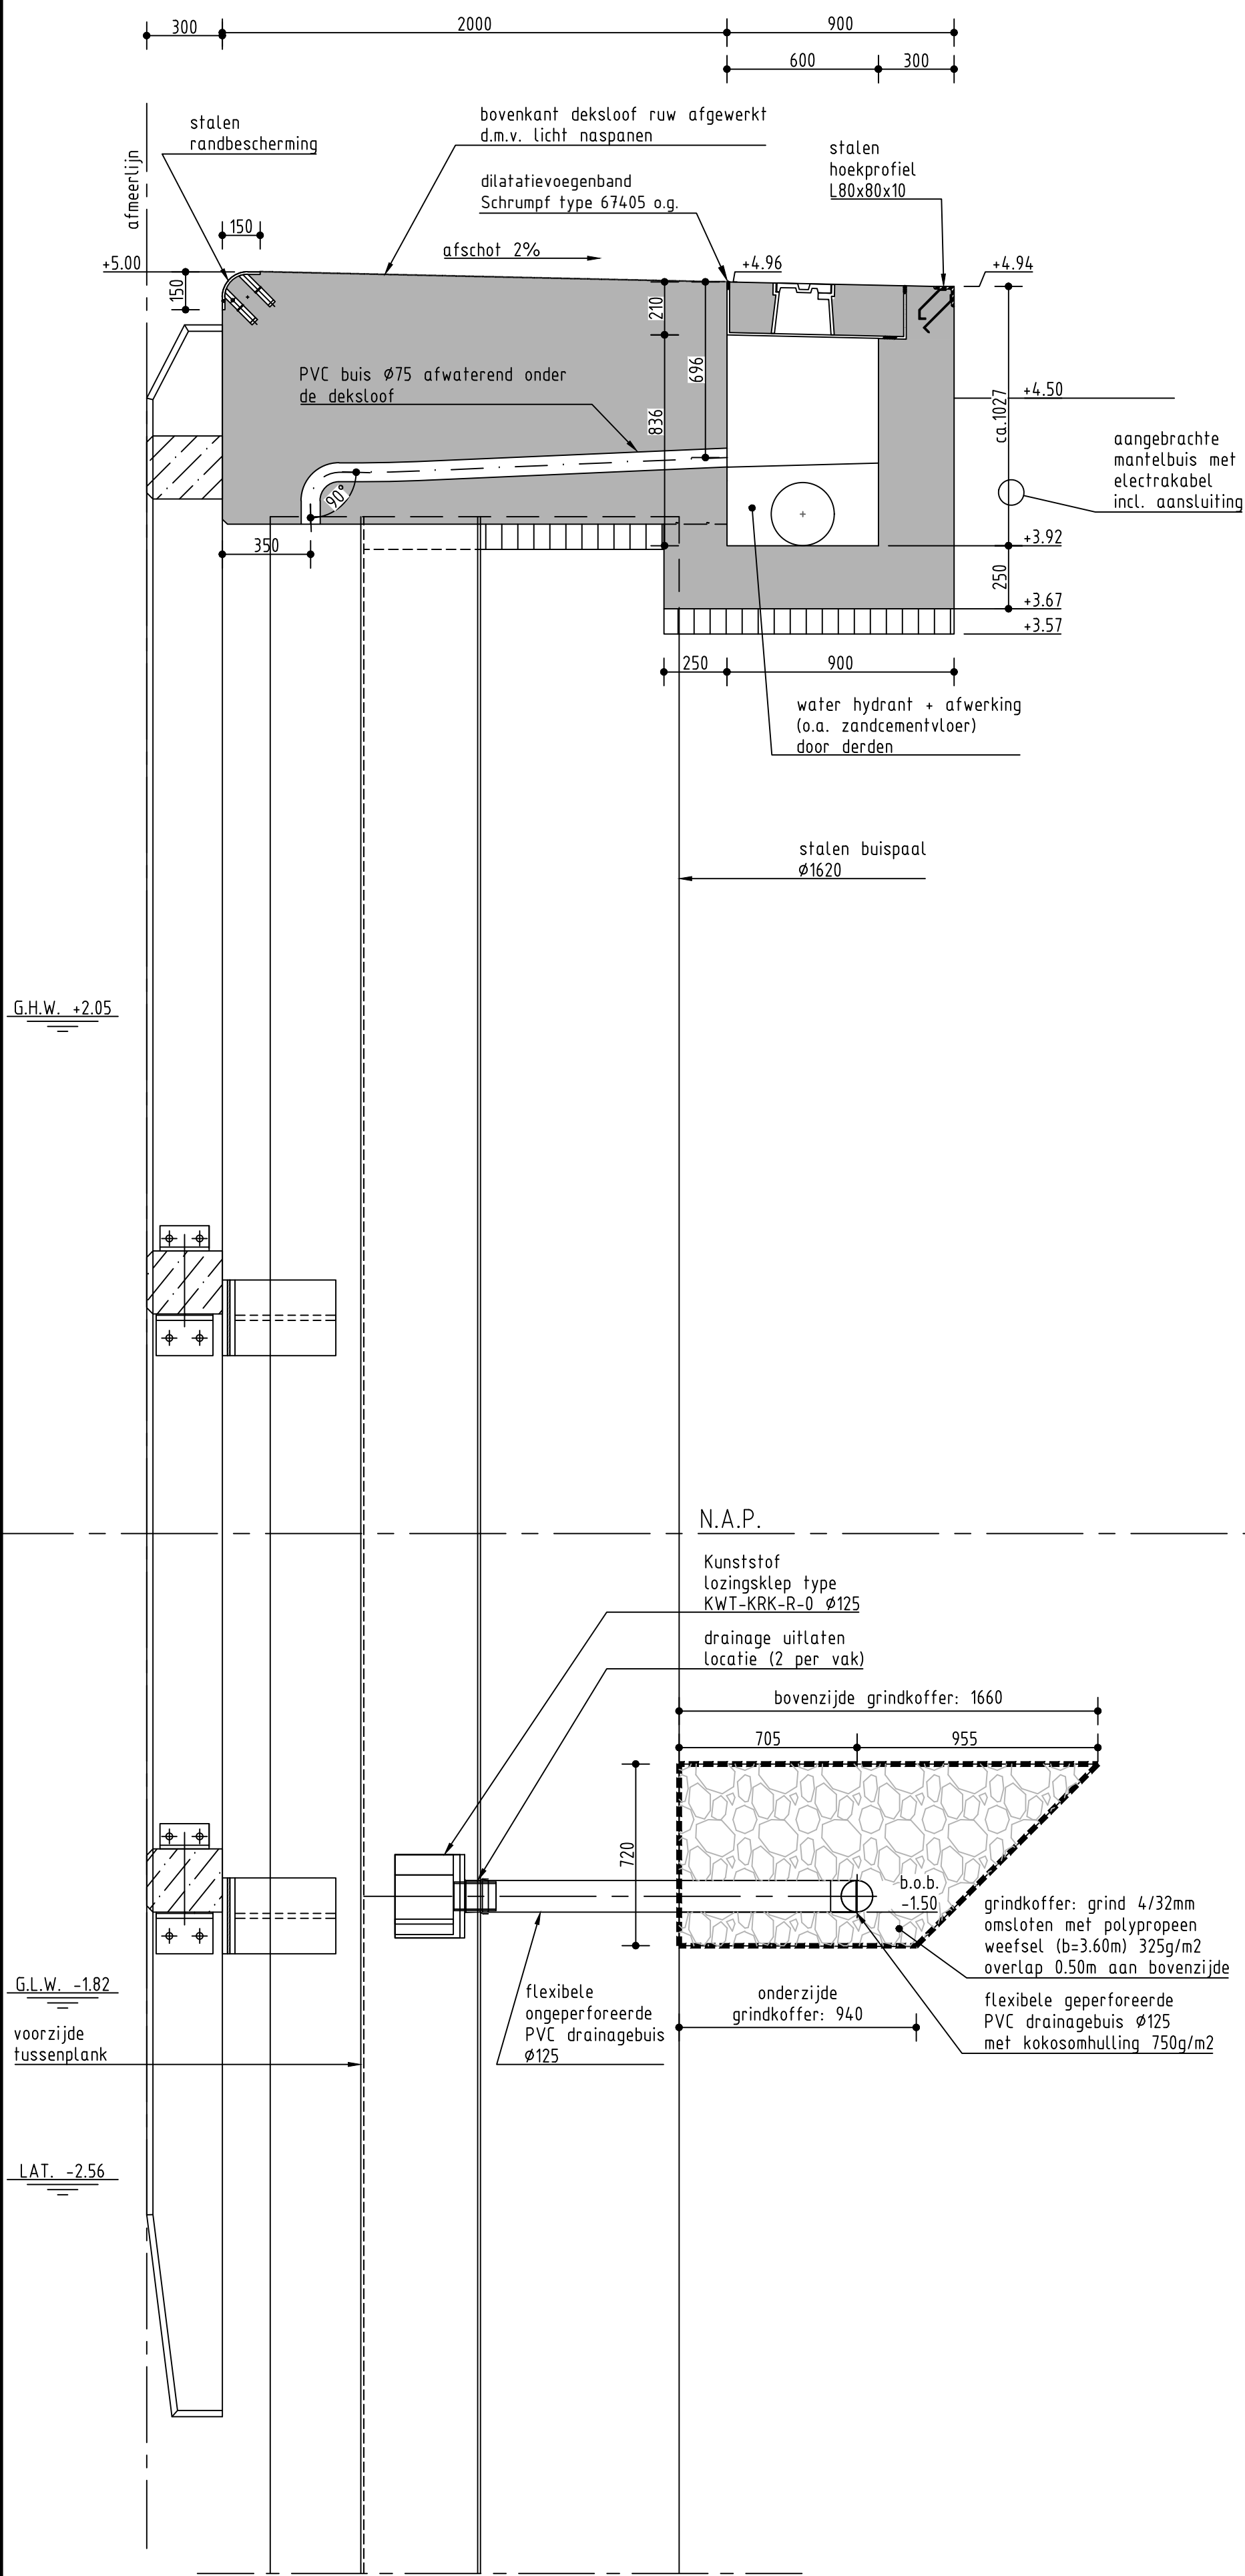


DOORSNEDE T.P.V. BLUSWATERPUT
Schaal 1:20
4x Uitvoeren, voor exacte locatie zie tekening: 15.178-202-TEK-BE
Kraanbaan niet ingetekend

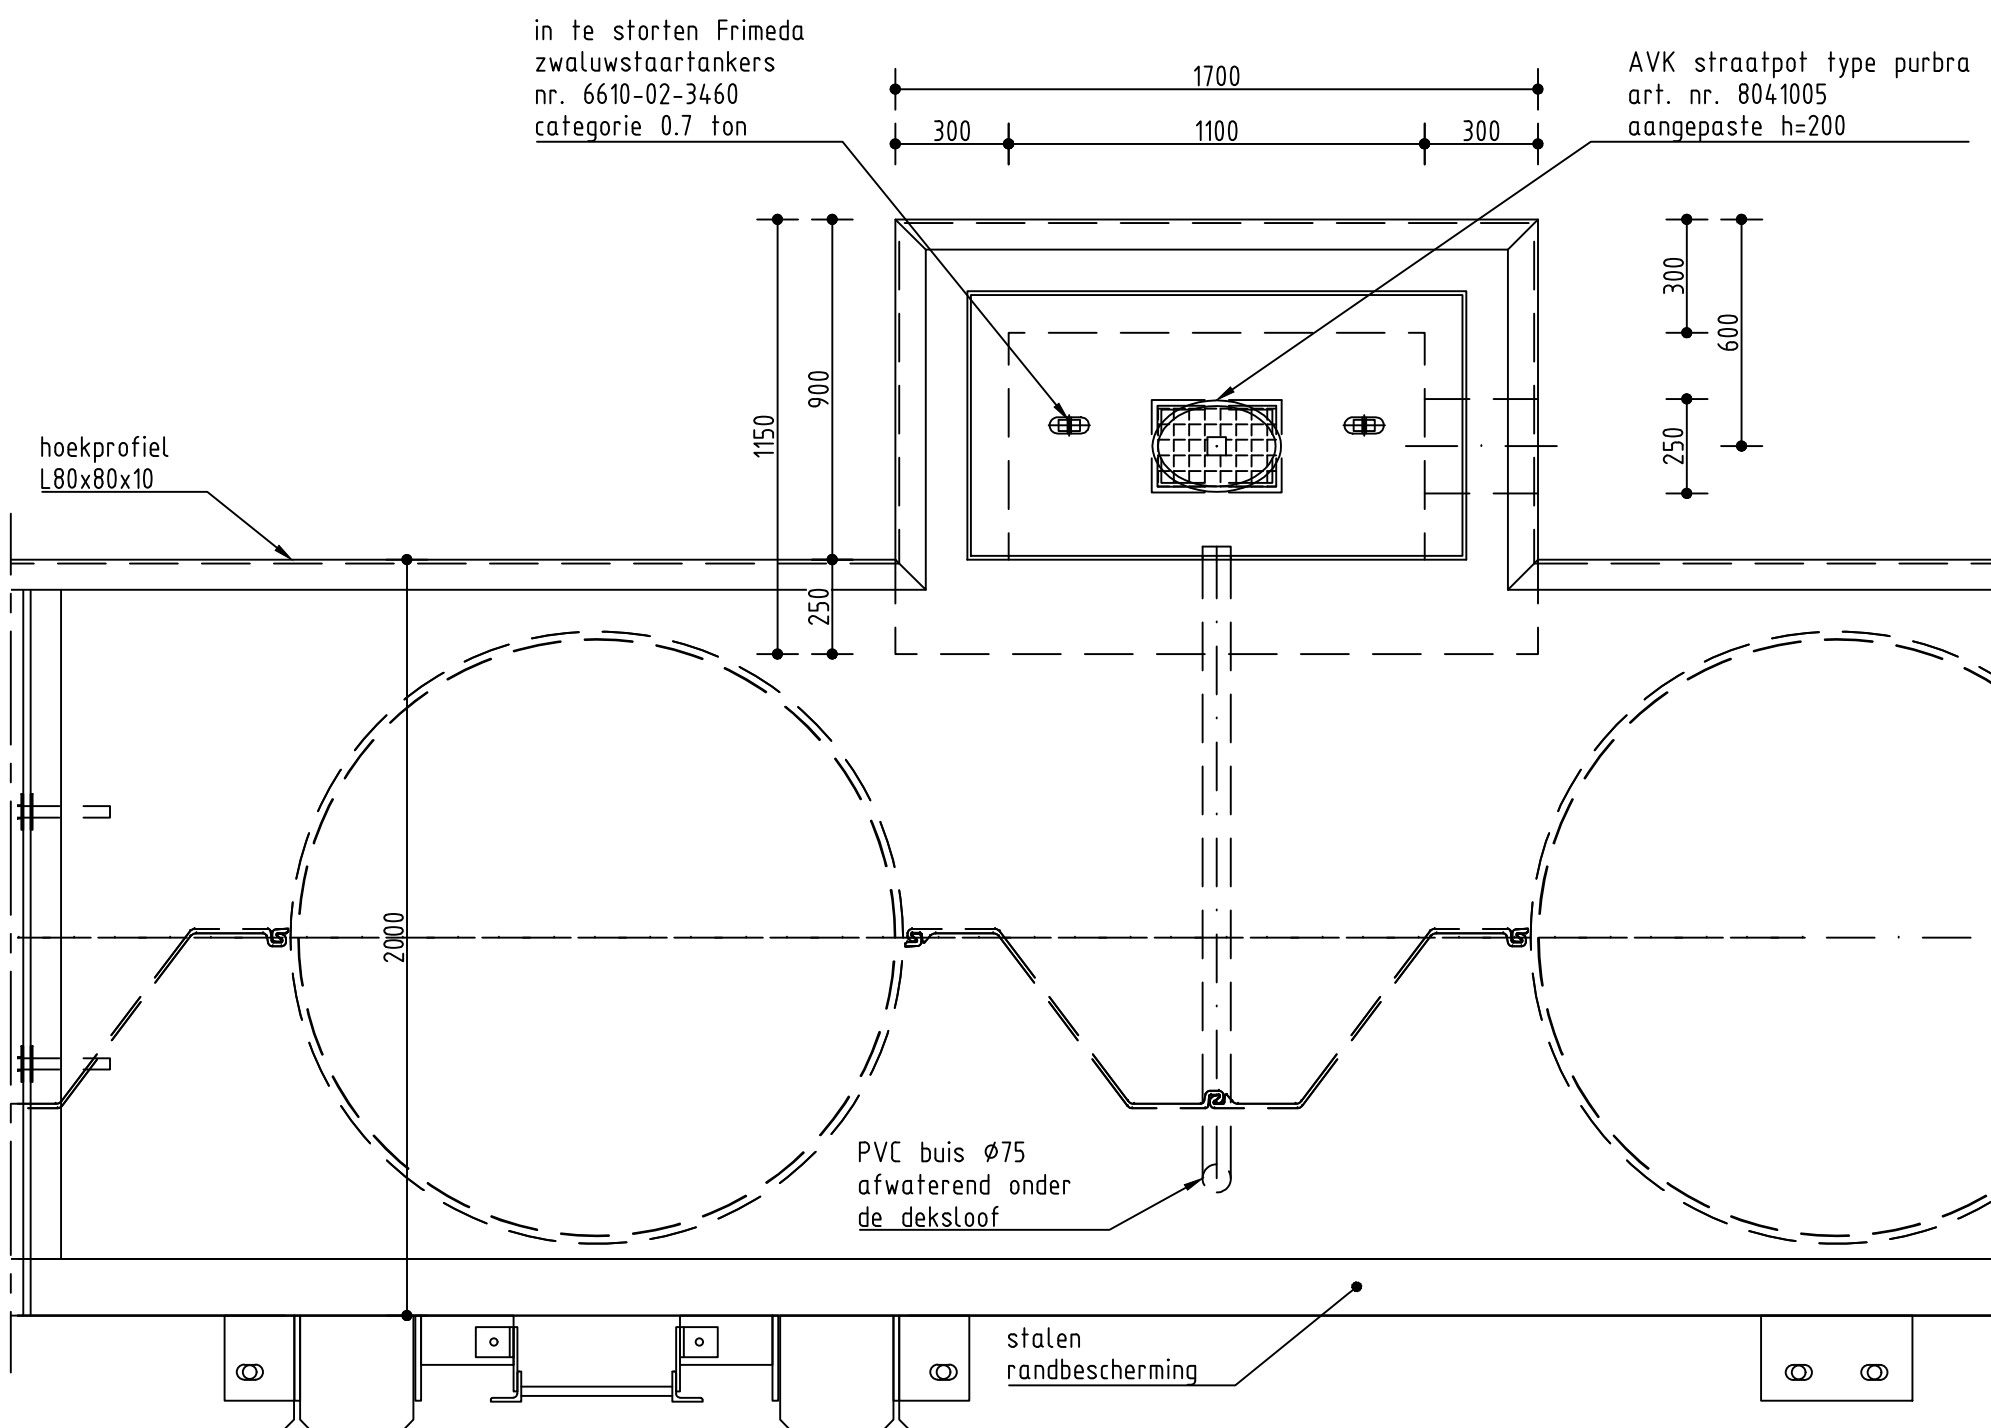


BOVENAANZICHT BLUSWATERPUT Ø250
Schaal 1:20
Kraanbaan niet ingetekend

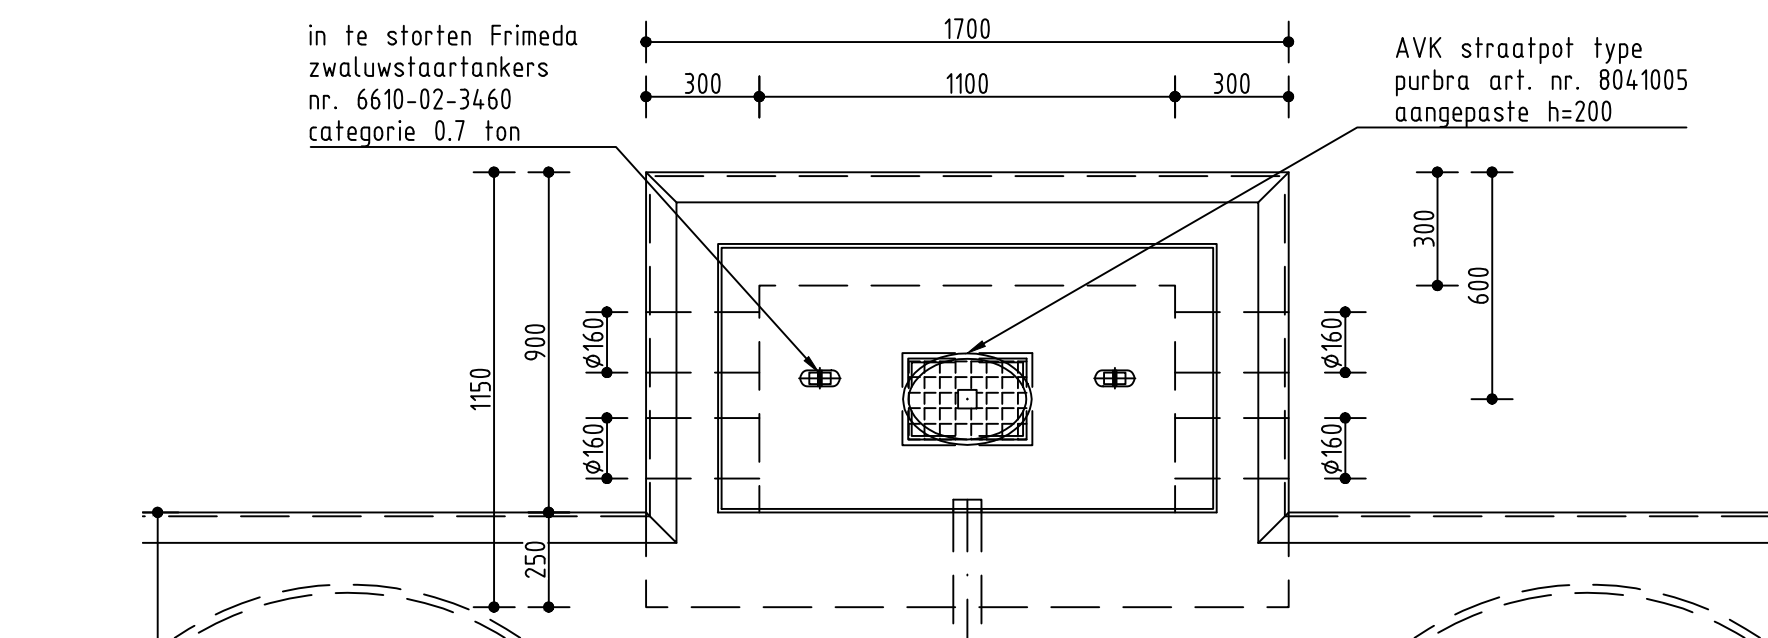


BOVENAANZICHT BLUSWATERPUT Ø160
Schaal 1:20

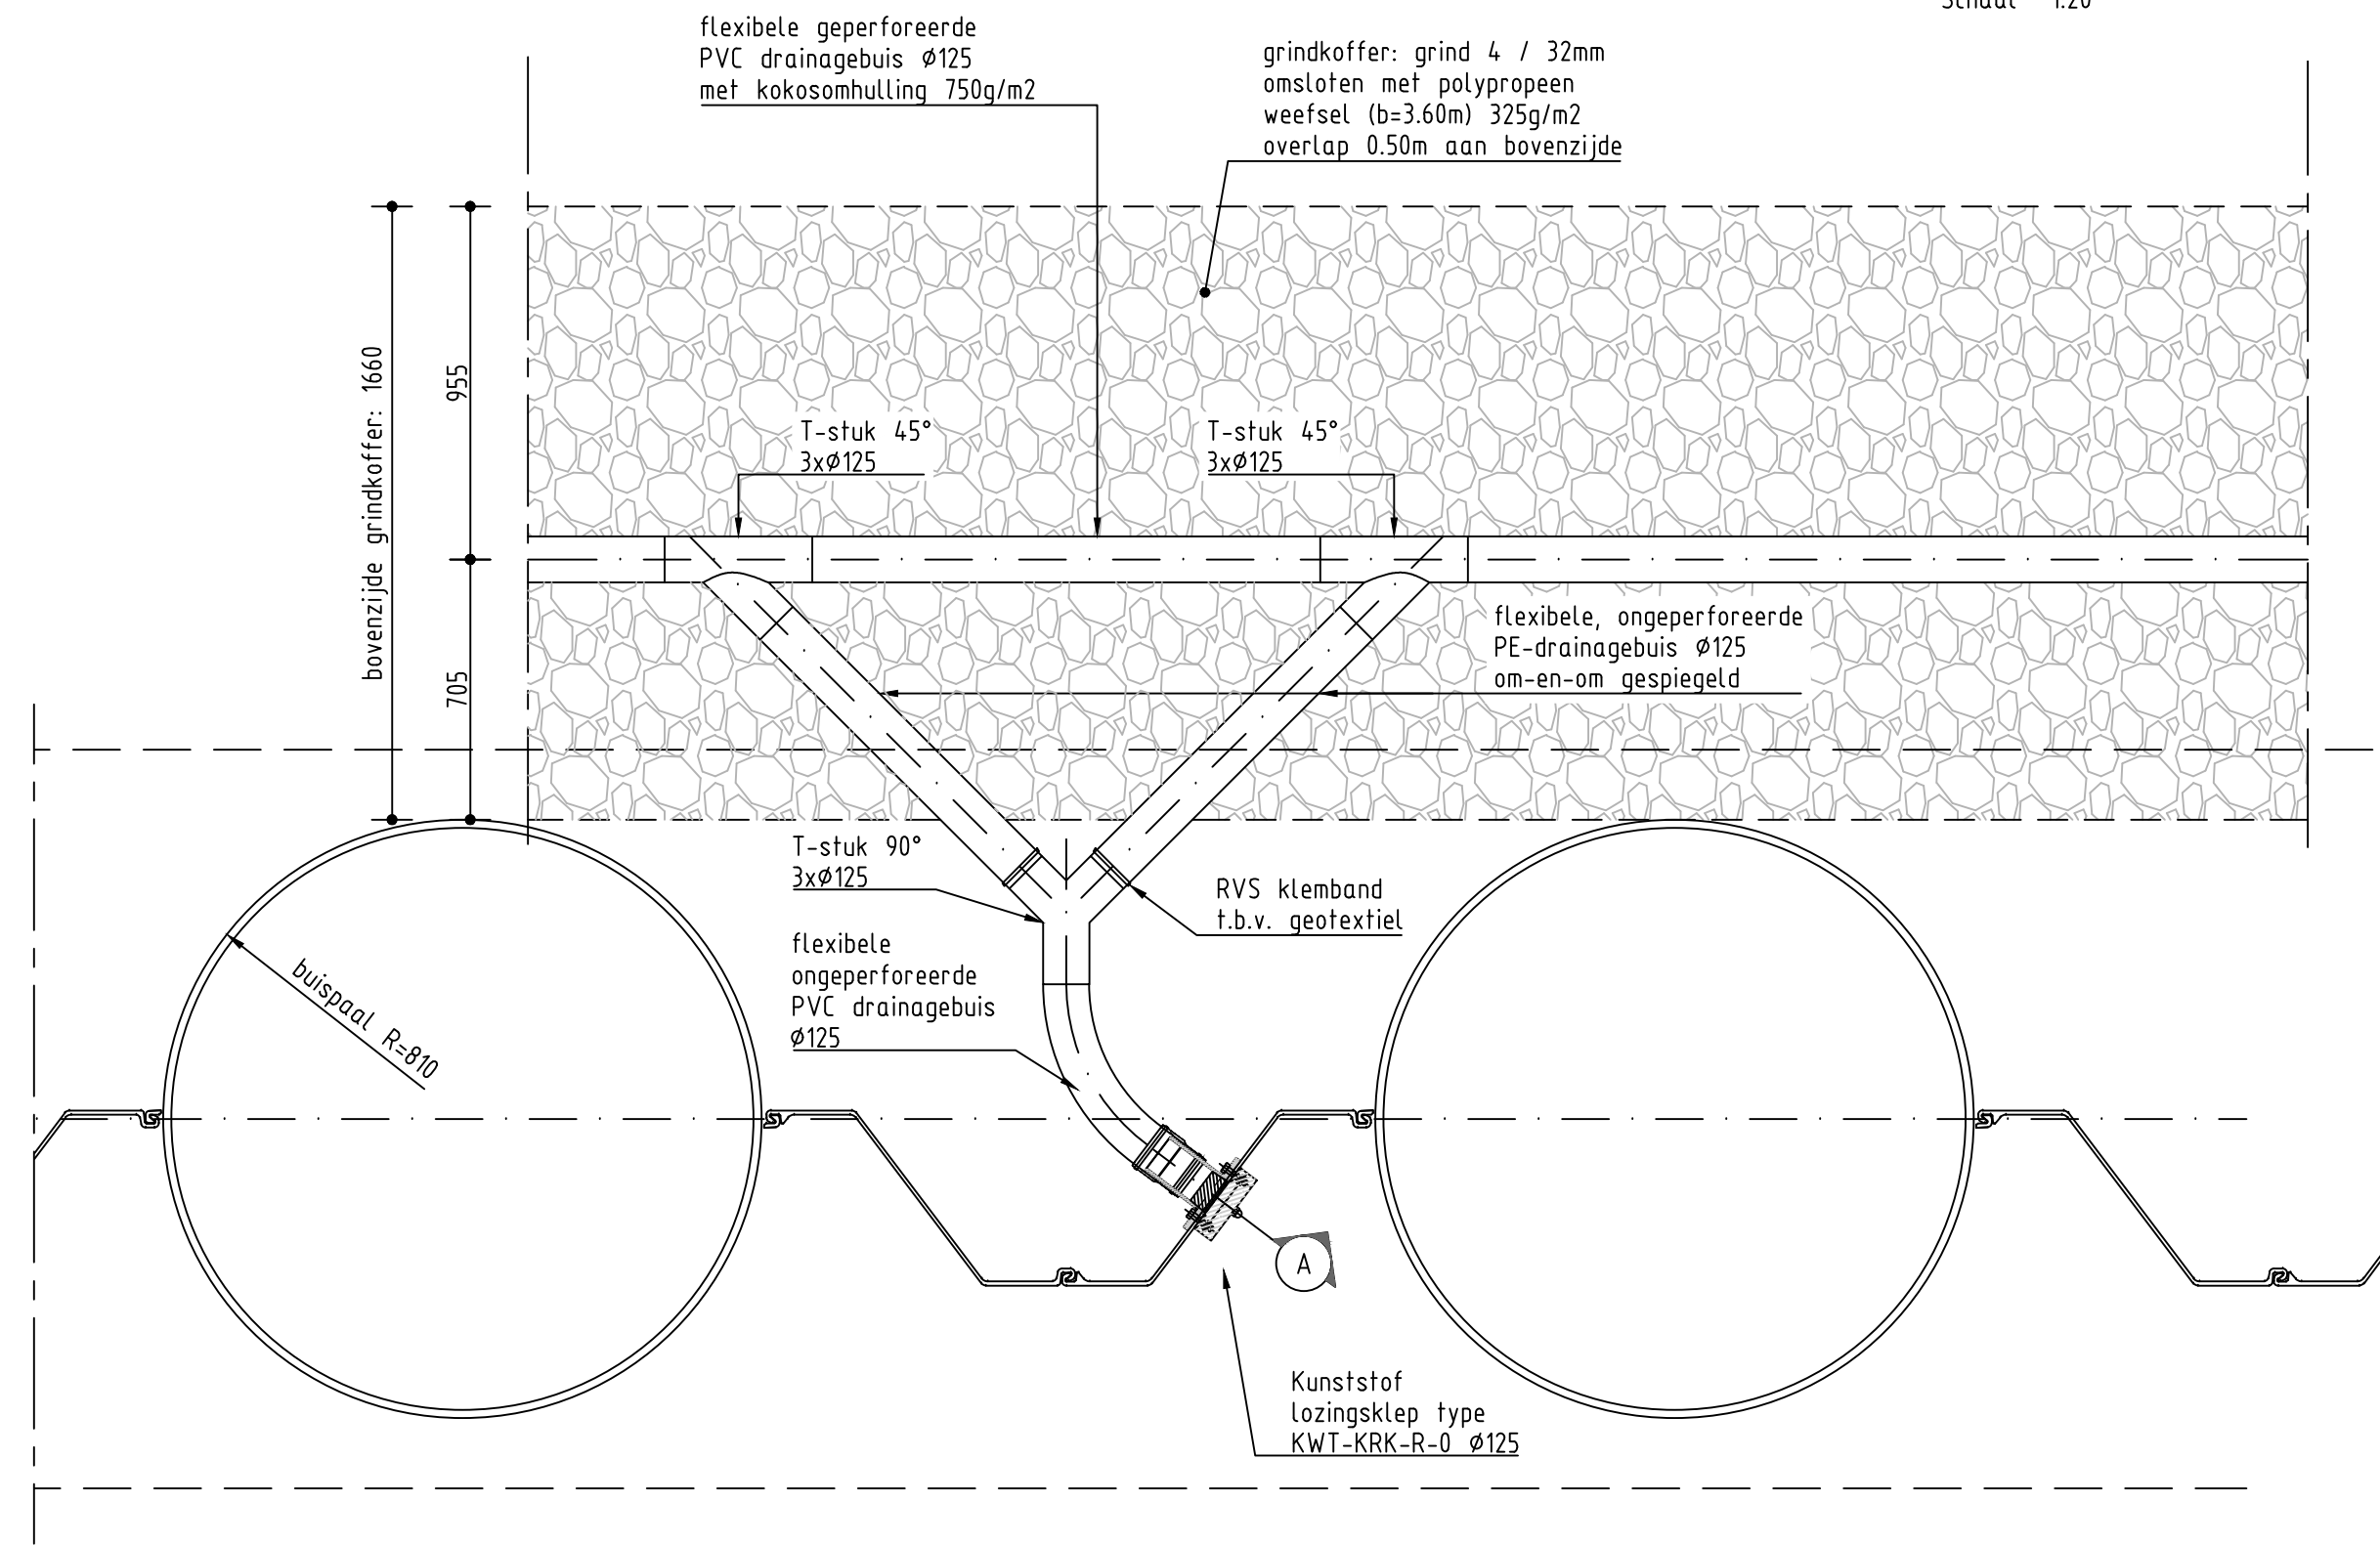


BOVENAANZICHT DRAINAGE UITLATEN
Schaal 1:20
- locatie uitlaten (2 per vak)

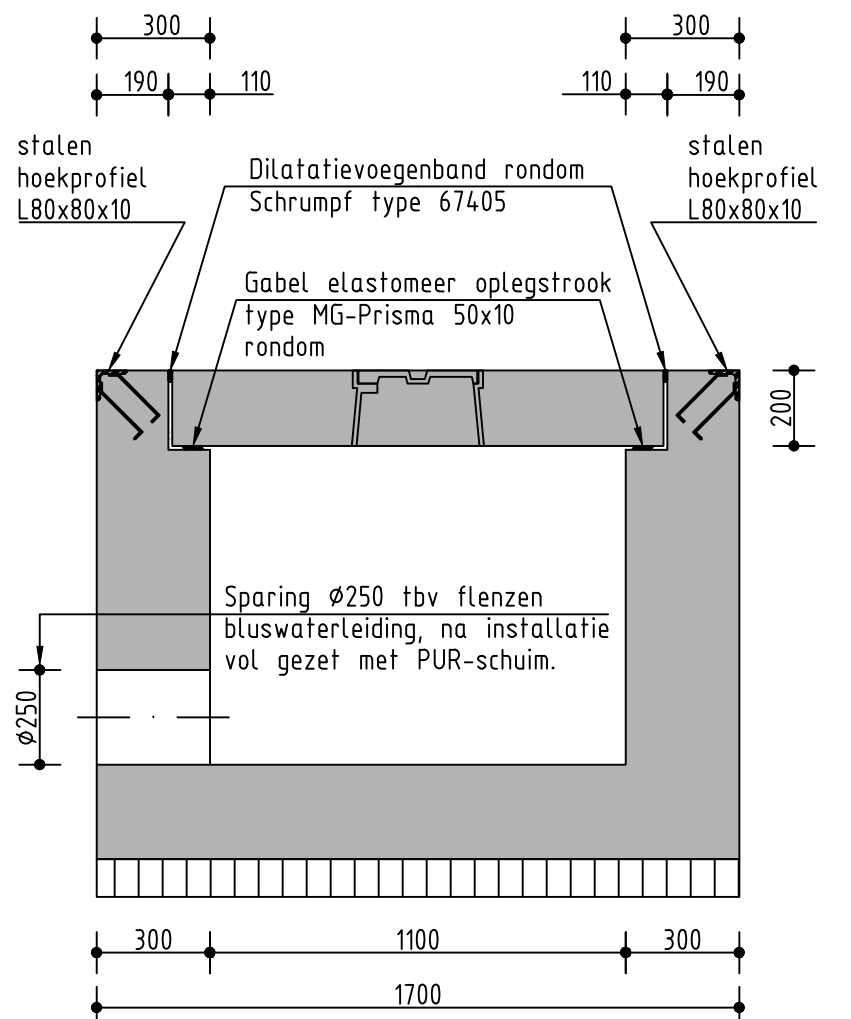

DOORSNEDE BLUSWATERPUT Ø250
Schaal 1:20

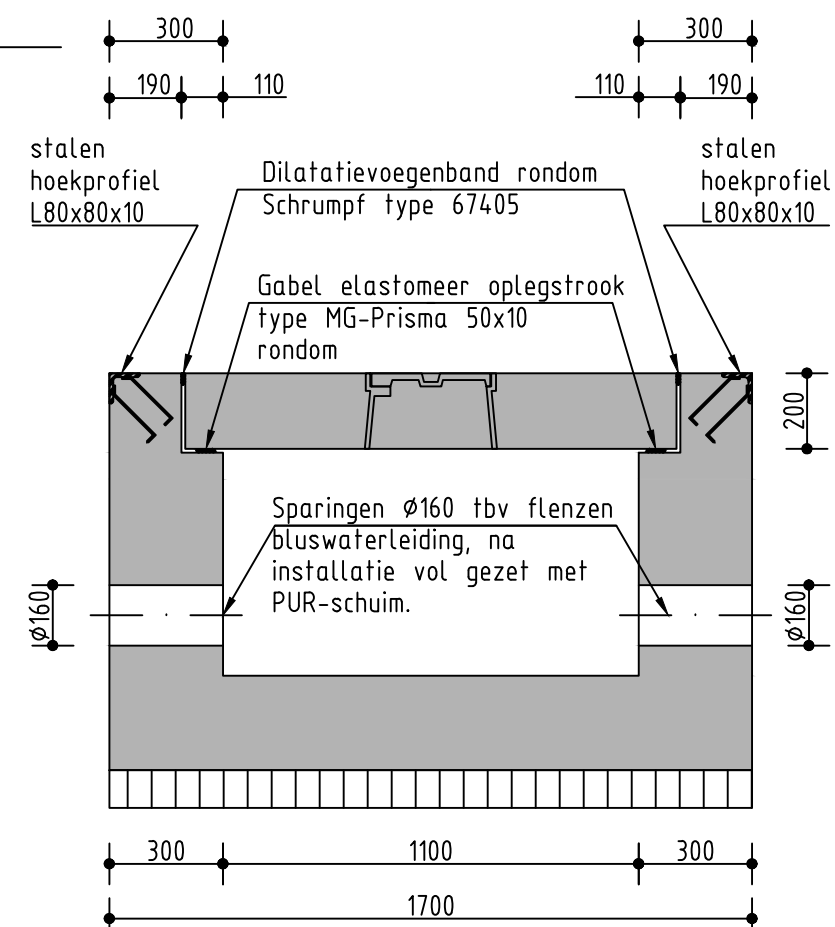

DOORSNEDE BLUSWATERPUT Ø160
Schaal 1:20

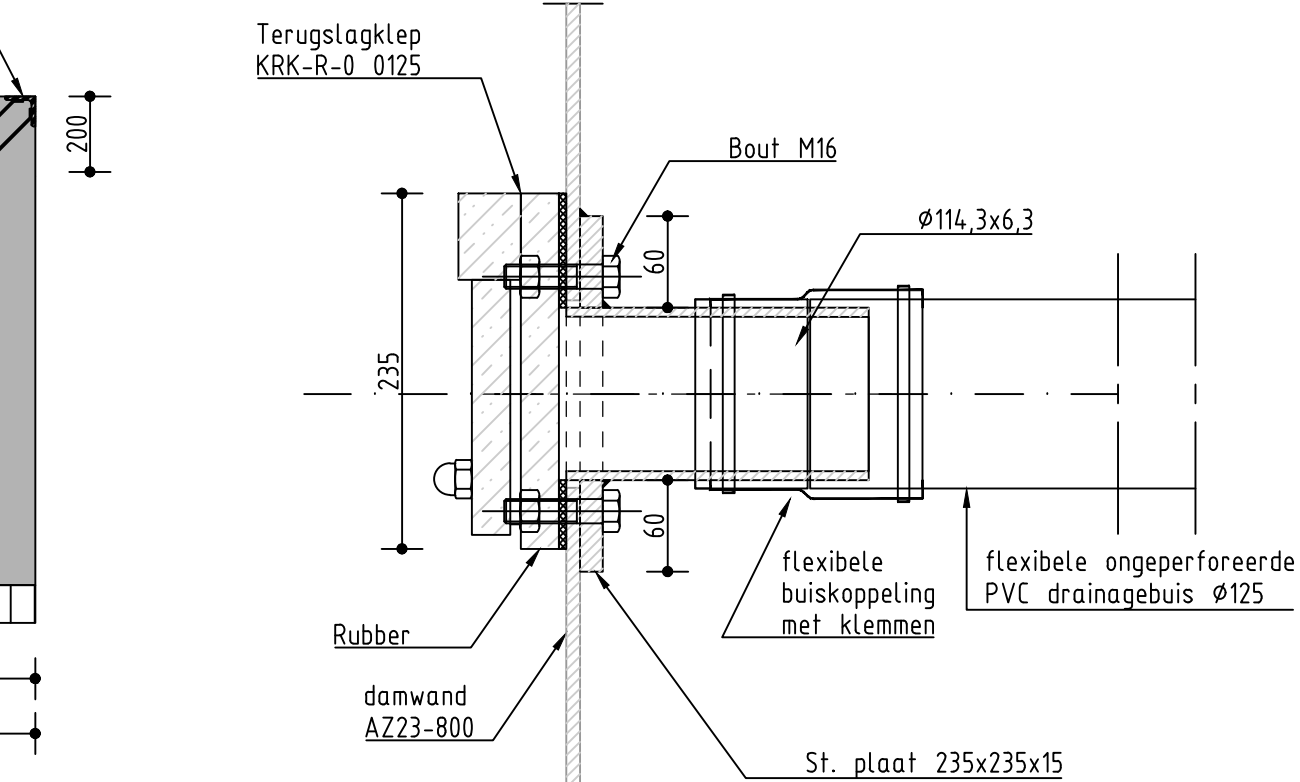

DOORSNEDE A
Schaal 1:5

LEGENDA

--- Stortnaad

OPMERKINGEN

- Maatvoering in millimeters
- Hoogtematen in meters t.o.v. N.A.P.
- Bovenkant deksloof ruw afgewerkt d.m.v. licht naspanen
- Vellingkanten 25x25mm, tenzij anders aangegeven
- Hoekprofielen en randbeschermingen thermisch verzinkt.

- Voor de details t.b.v. de drainageklep zie tekening 16A07-A-010 Rev.0 UITSTROOMCONSTRUCTIE DRAINAGEKOFFER

Ingenieursburo Maters en de Koning

Multatullilaan 8
4707 LZ Roosendaal
Tel. (0165) 524 524

Bisletweg 2
2905 AW Capelle a/d IJssel
Tel. (010) 258 18 20

Weg- en Waterbouwkunde, Beton- en Staalconstructies, Bouwkunde, Grondmechanica
www.matersendekoning.nl

OPDRACHTGEVER
Zeeland Seaports N.V.
Schelpenpad 2, Postbus 132, 4530 AC Terneuzen

AS BUILT
13-03-17

PROJECTOMSCHRIJVING
Aanbrengen zeevaartkade met bijkomende werkzaamheden
Quarleshaven ZZ te Vlissingen
Bestek-tekening

TEKENINGOMSCHRIJVING
Bluswaterput en drainage

DATUM	GETEKEND	GECONTROLEERD	OMSCHRIJVING	REVISIE			
-	-	-	-	G			
-	-	-	-	F			
-	-	-	-	E			
-	-	-	-	D			
-	-	-	-	C			
-	-	-	-	B			
-	-	-	-	A			
02 jun 2016	H. Claessens	G. Maters	Afwateringsleiding PE buis in deksloof				
DATUM	GETEKEND	GECONTROLEERD	PROJ. NR	TEKENINGNR	DOCTYPE	STATUS	REVISIE
08 feb 2016	P. de Koning	M.P. Bal	15.178	207	TEK	BE	A