



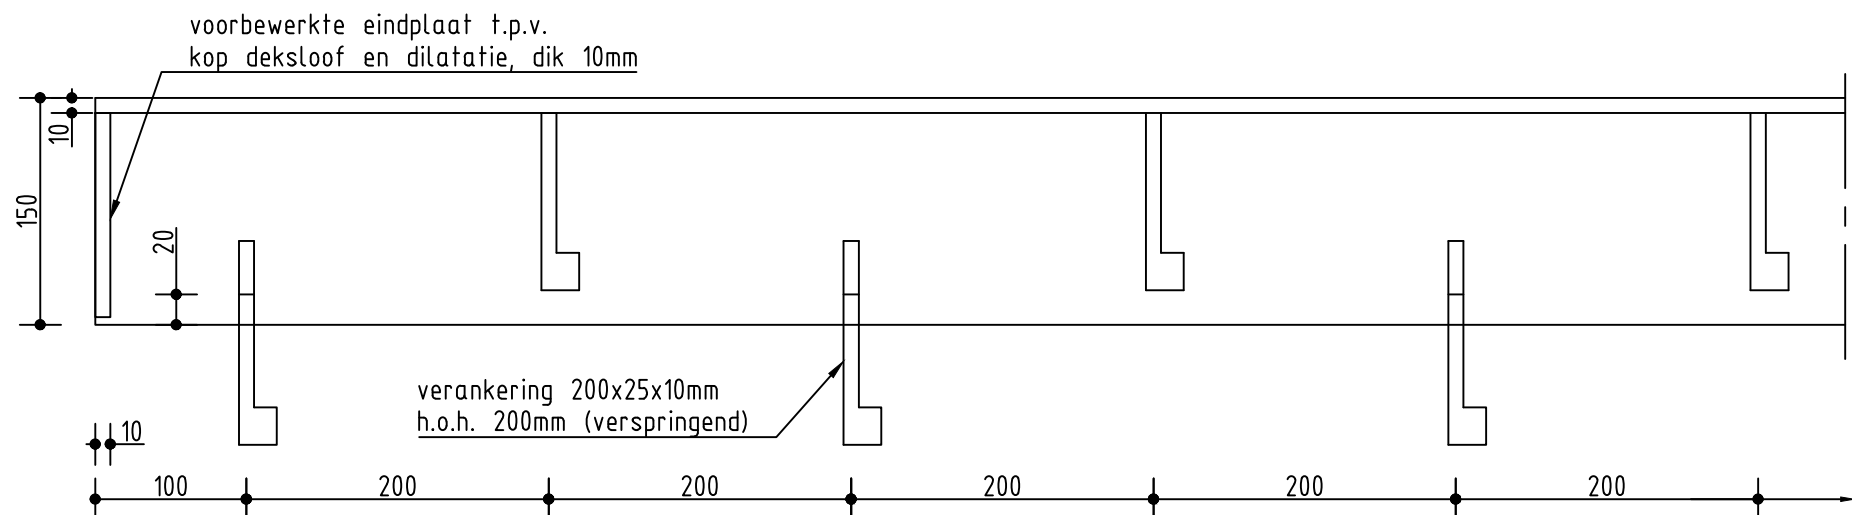


GEDEELTELIJK ACHTERAANZICHT RANDBESCHERMING

Schaal 1:5
Waterzijde

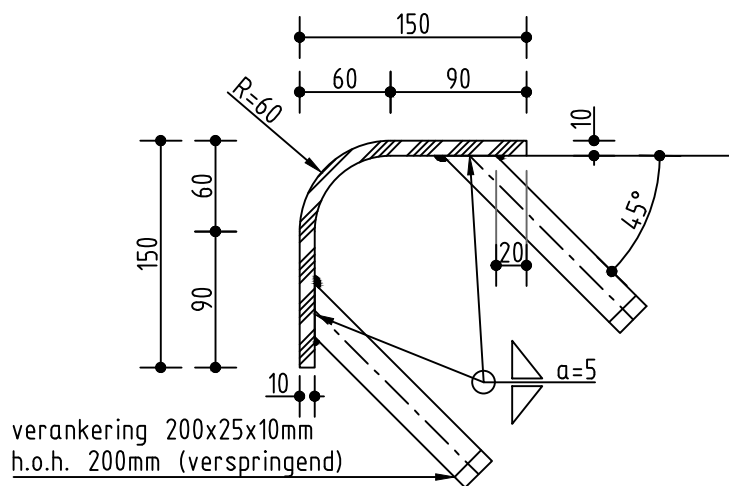


DOORSNEDE RANDBESCHERMING

Schaal 1:5
Waterzijde

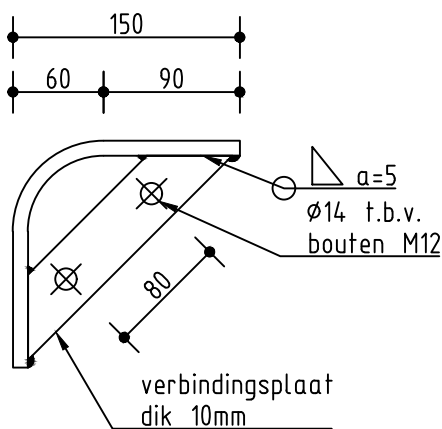


AANZICHT VERBINDINGSPLAAT RANDBESCHERMING

Schaal 1:5
Waterzijde

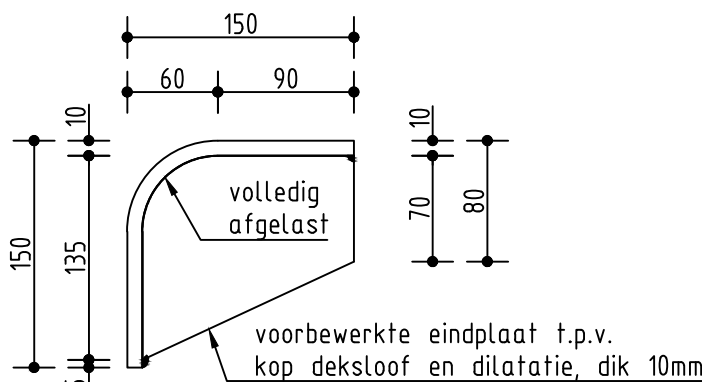


AANZICHT EINDPLAAT RANDBESCHERMING T.P.V. KOP DEKSLOOF EN DILATATIE

Schaal 1:5
Waterzijde

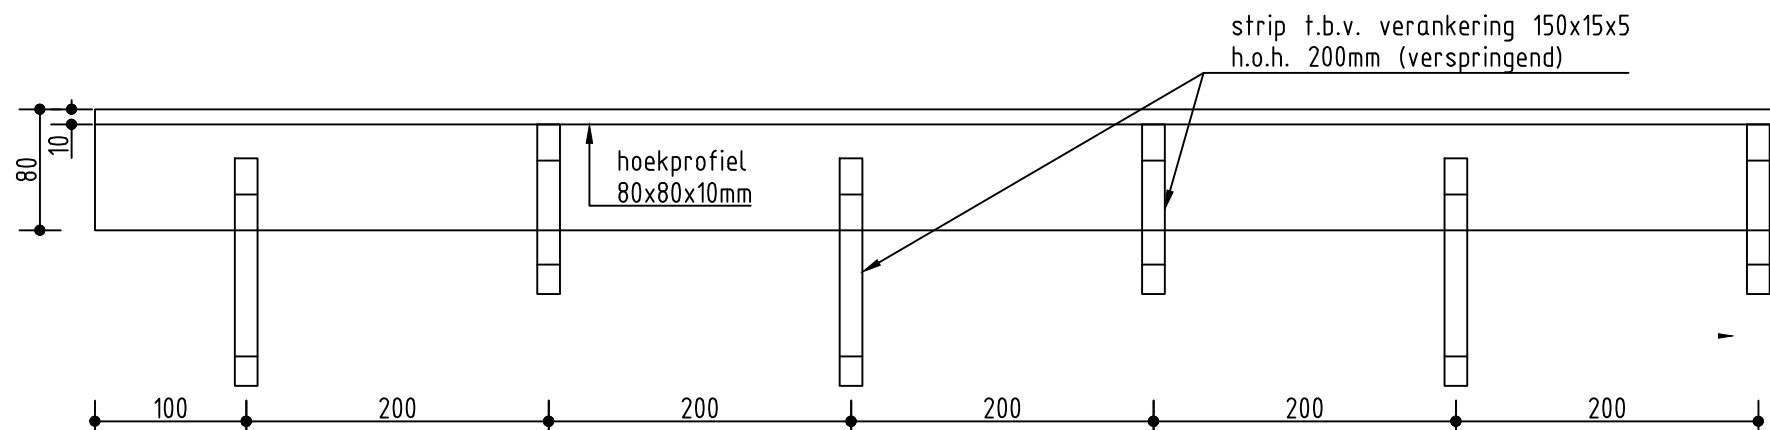


GEDEELTELIJK ACHTERAANZICHT HOEKPROFIEL

Schaal 1:5
Landzijde

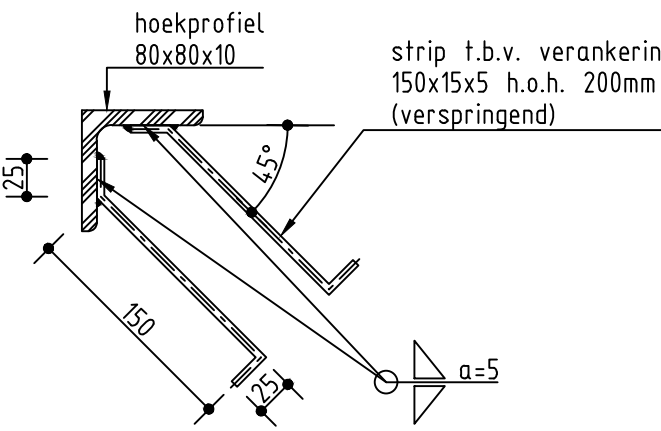


DOORSNEDE HOEKPROFIEL

Schaal 1:10
Landzijde

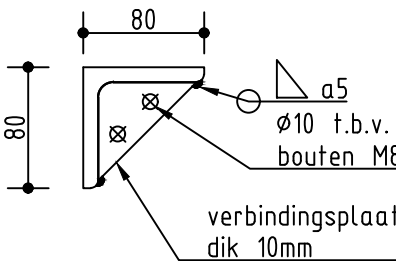

AANZICHT VERBINDINGSPLAAT HOEKPROFIEL

Schaal 1:10
Landzijde

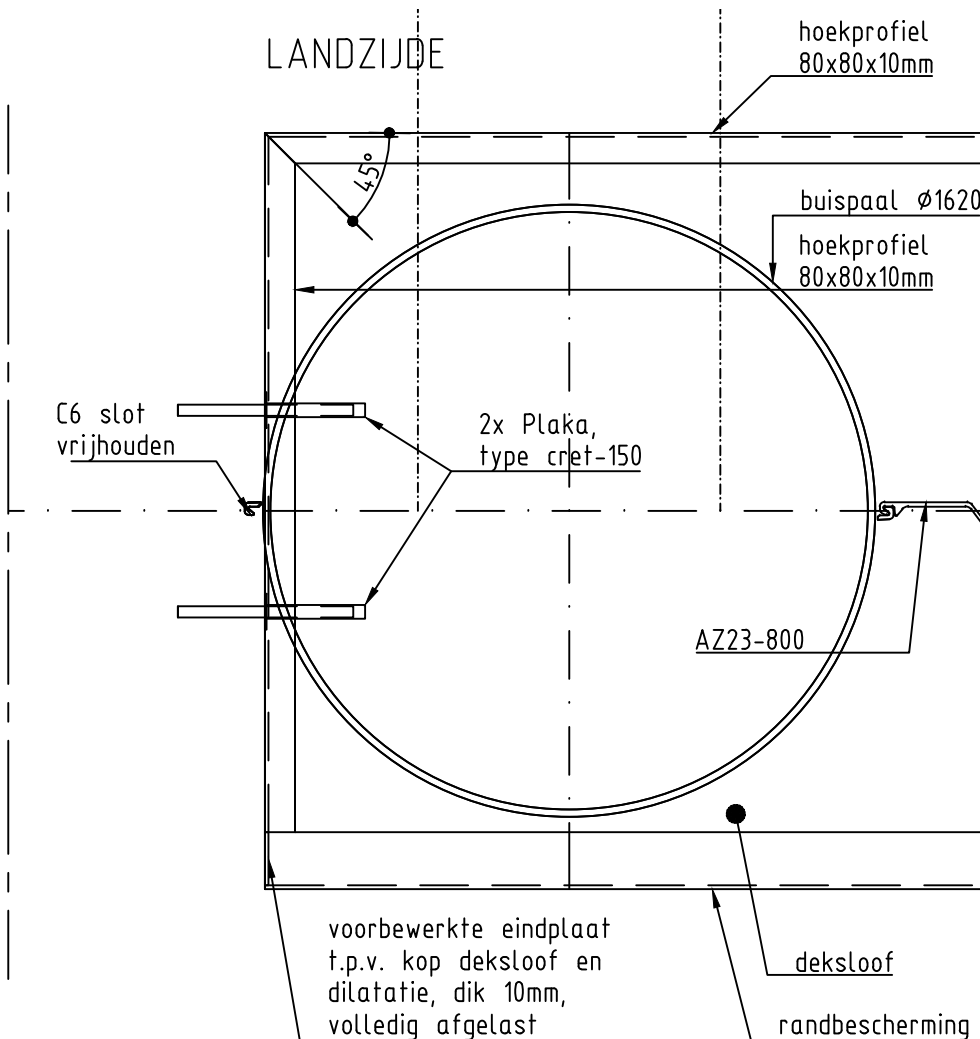

BOVENAANZICHT EINDE DEKSLOOF T.P.V. TALUD

Schaal 1:20

GEGEVENS STAAL

randbescherming	S355 J2, tenzij anders vermeld, thermisch verzinkt;
Verankering	Sterkteklasse 8.8, thermisch verzinkt;
Lassen	a=5mm, tenzij anders vermeld;
Bevestigingen	Sterkteklasse 8.8, thermisch verzinkt
Lengte	Elementen ca. 6 meter.

OPMERKINGEN

- Maatvoering in millimeters
- Vellingkanten 25x25mm, tenzij anders aangegeven.
- Bovenkant deksloof ruw afgewerkt d.m.v. licht naspanen
- Alle scherpe hoeken staal afgerond R=2, tenzij anders aangegeven
- Hoekprofielen en randbeschermingen thermisch verzinkt.

- Voor de details t.b.v. het hoekprofiel zie tekening A42-revA, Sam. hoekprofiel deel 1
- Voor de details t.b.v. de randbescherming zie tekening A34-revA, Sam. randbescherming deel 1

Ingenieursburo Maters en de Koning

Multatulilaan 8

4707 LZ Roosendaal

Bisletweg 2

2905 AW Capelle a/d IJssel

Tel. (0165) 524 524

Tel. (010) 258 18 20

Weg- en Waterbouwkunde, Beton- en Staalconstructies, Bouwkunde, Grondmechanica

www.matersendekoning.nl

Zeeland Seaports N.V.

Schelpenpad 2, Postbus 132, 4530 AC Terneuzen

AS BUILT
13-03-17

PROJECTOMSCHRIJVING
Aanbrengen zeevaartkade met bijkomende werkzaamheden
Quarleshaven ZZ te Vlissingen
Bestek-tekening

TEKENINGOMSCHRIJVING
Randbescherming en hoekprofiel

SCHAAL
Zie tekening

FORMAAT
A2

DATUM	GETEKEND	GECONTROLEERD	OMSCHRIJVING	REVISIE			
-	-	-	-	G			
-	-	-	-	F			
-	-	-	-	E			
-	-	-	-	D			
-	-	-	-	C			
-	-	-	-	B			
-	-	-	-	A			
DATUM	GETEKEND	GECONTROLEERD	PROJ. NR	TEKENINGNR	DOCTYPE	STATUS	REVISIE
08 feb 2016	P. de Koning	M.P. Bal	15.178	208	TEK	BE	0