



BOVENAANZICHT WRIJFHOUT BESTAANDE KADEMUUR

Schaal 1:20
Kraanbaan niet ingetekend

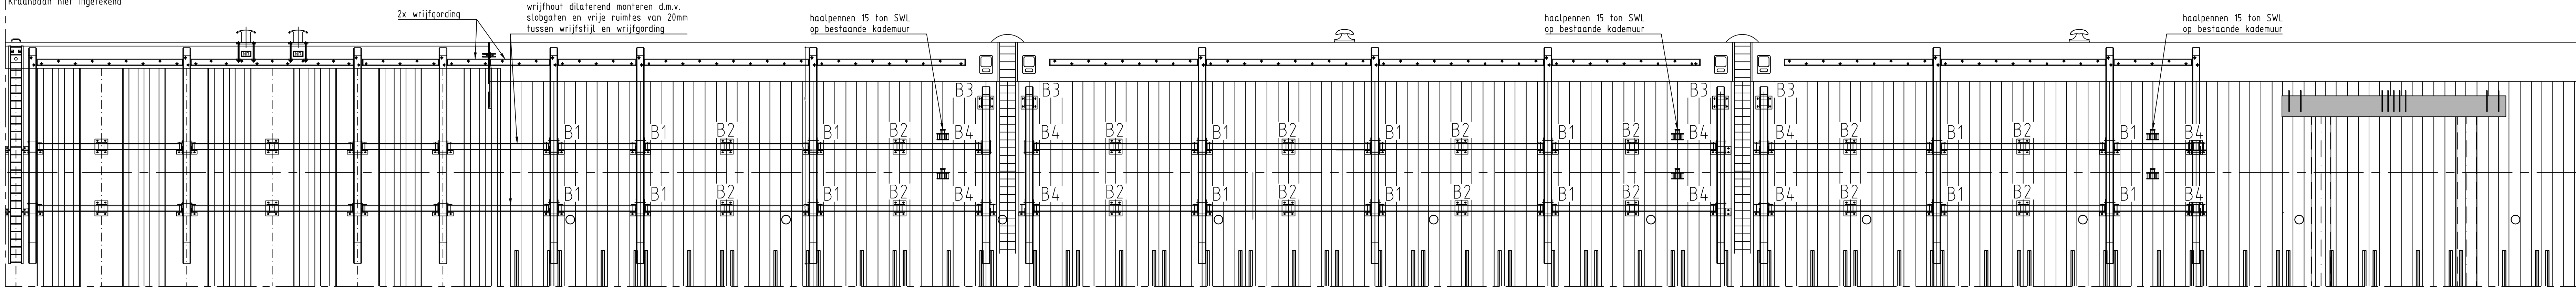


VOORAANZICHT WRIJFHOUT BESTAANDE KADEMUUR

Schaal 1:100

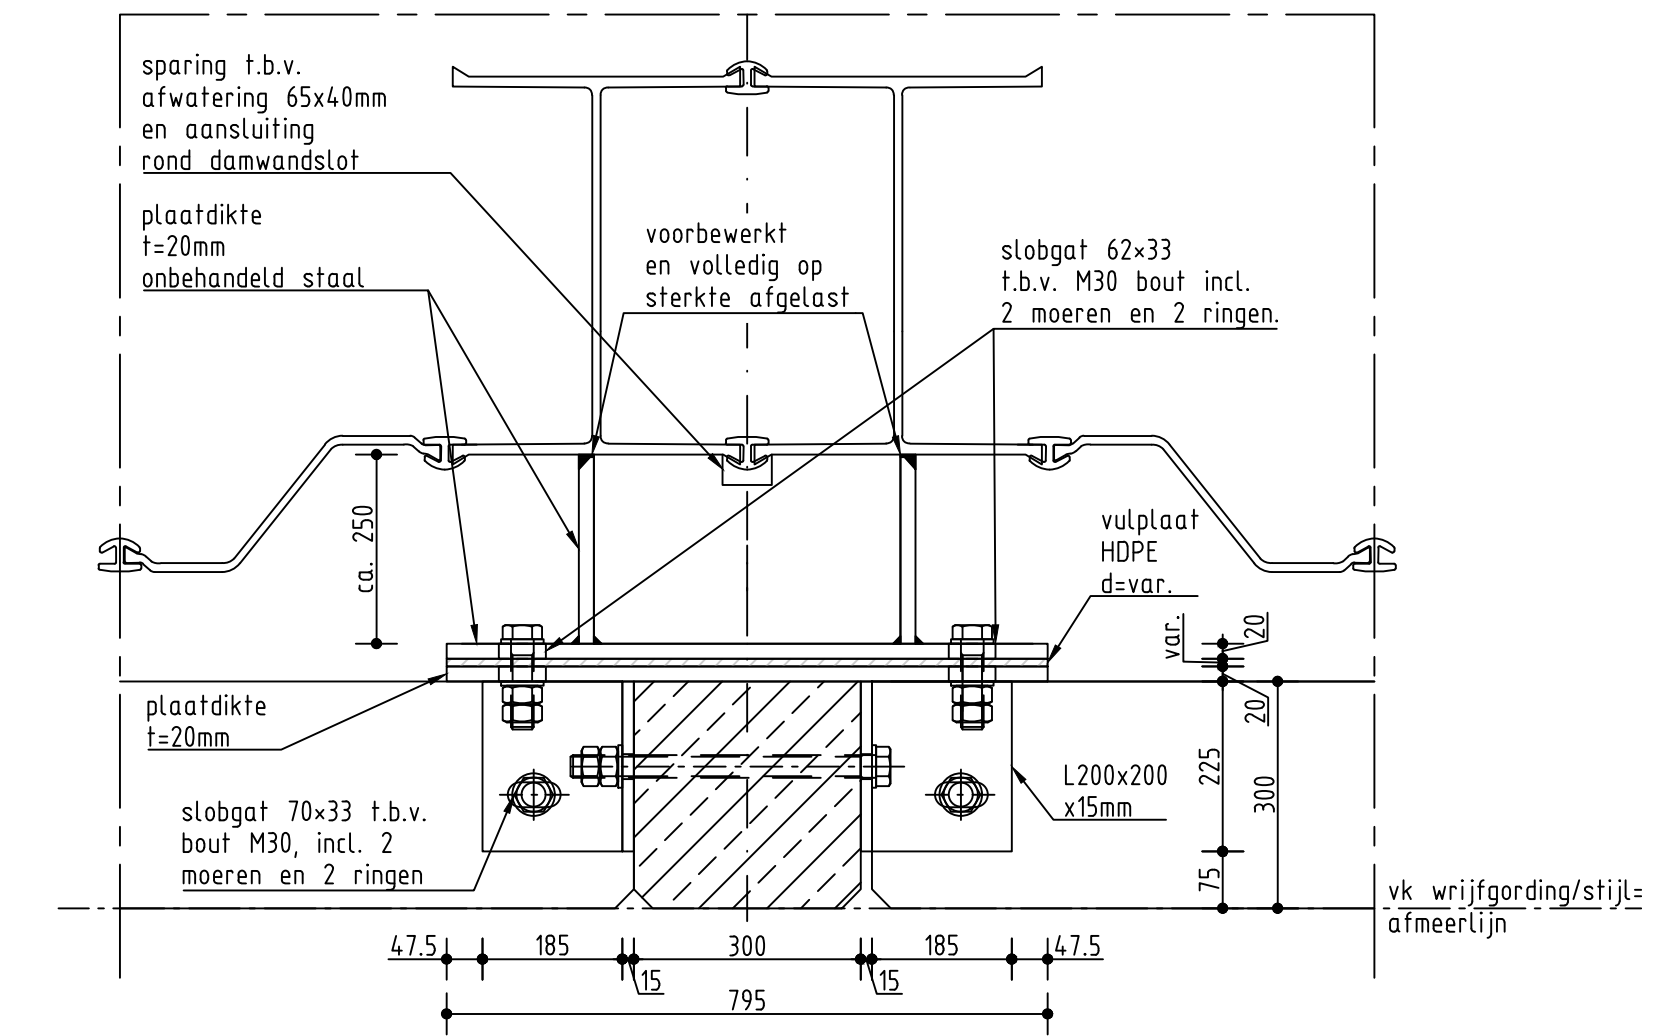


BOVENAANZICHT BEVESTIGING TYPE B1

Schaal 1:10

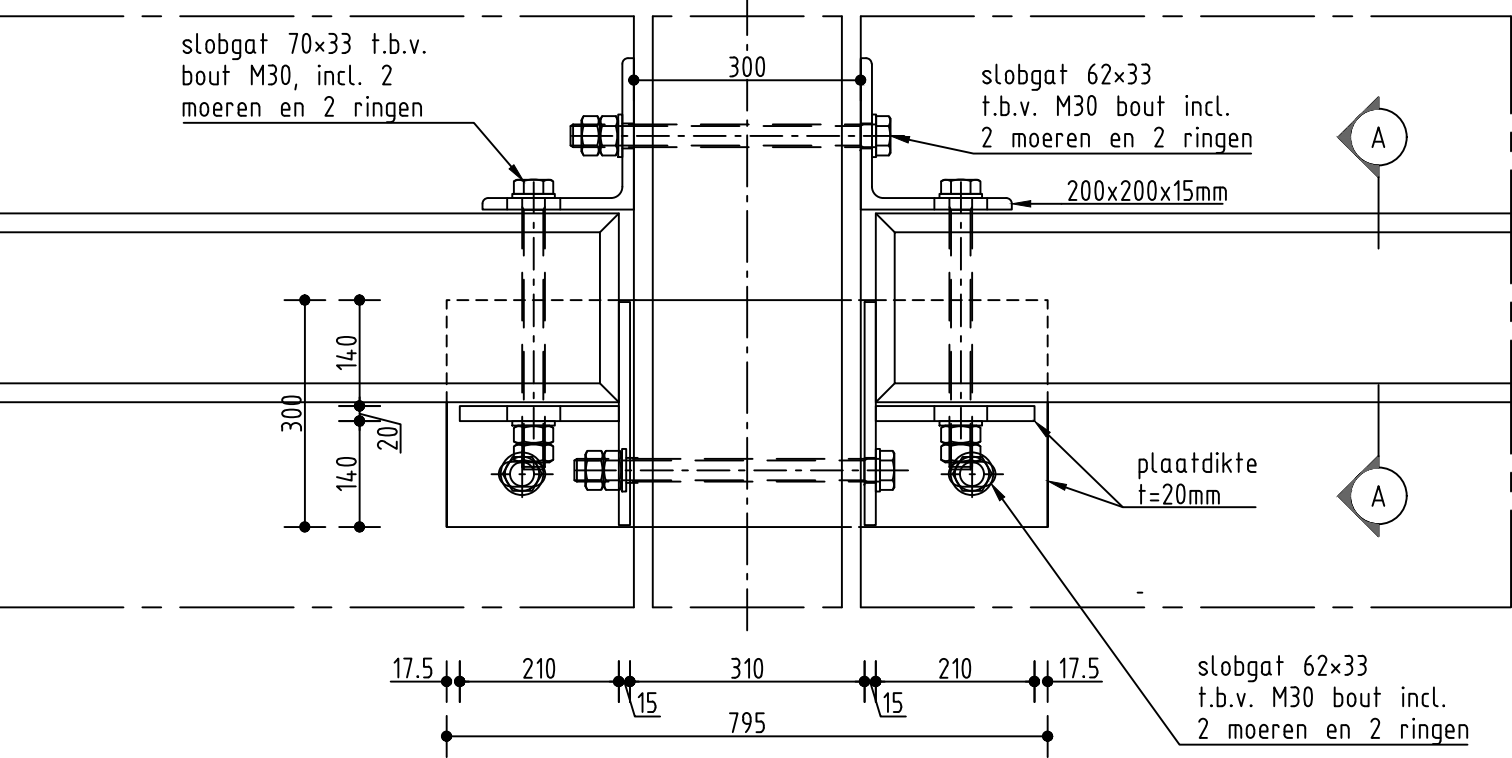


VOORAANZICHT BEVESTIGING TYPE B1

Schaal 1:10

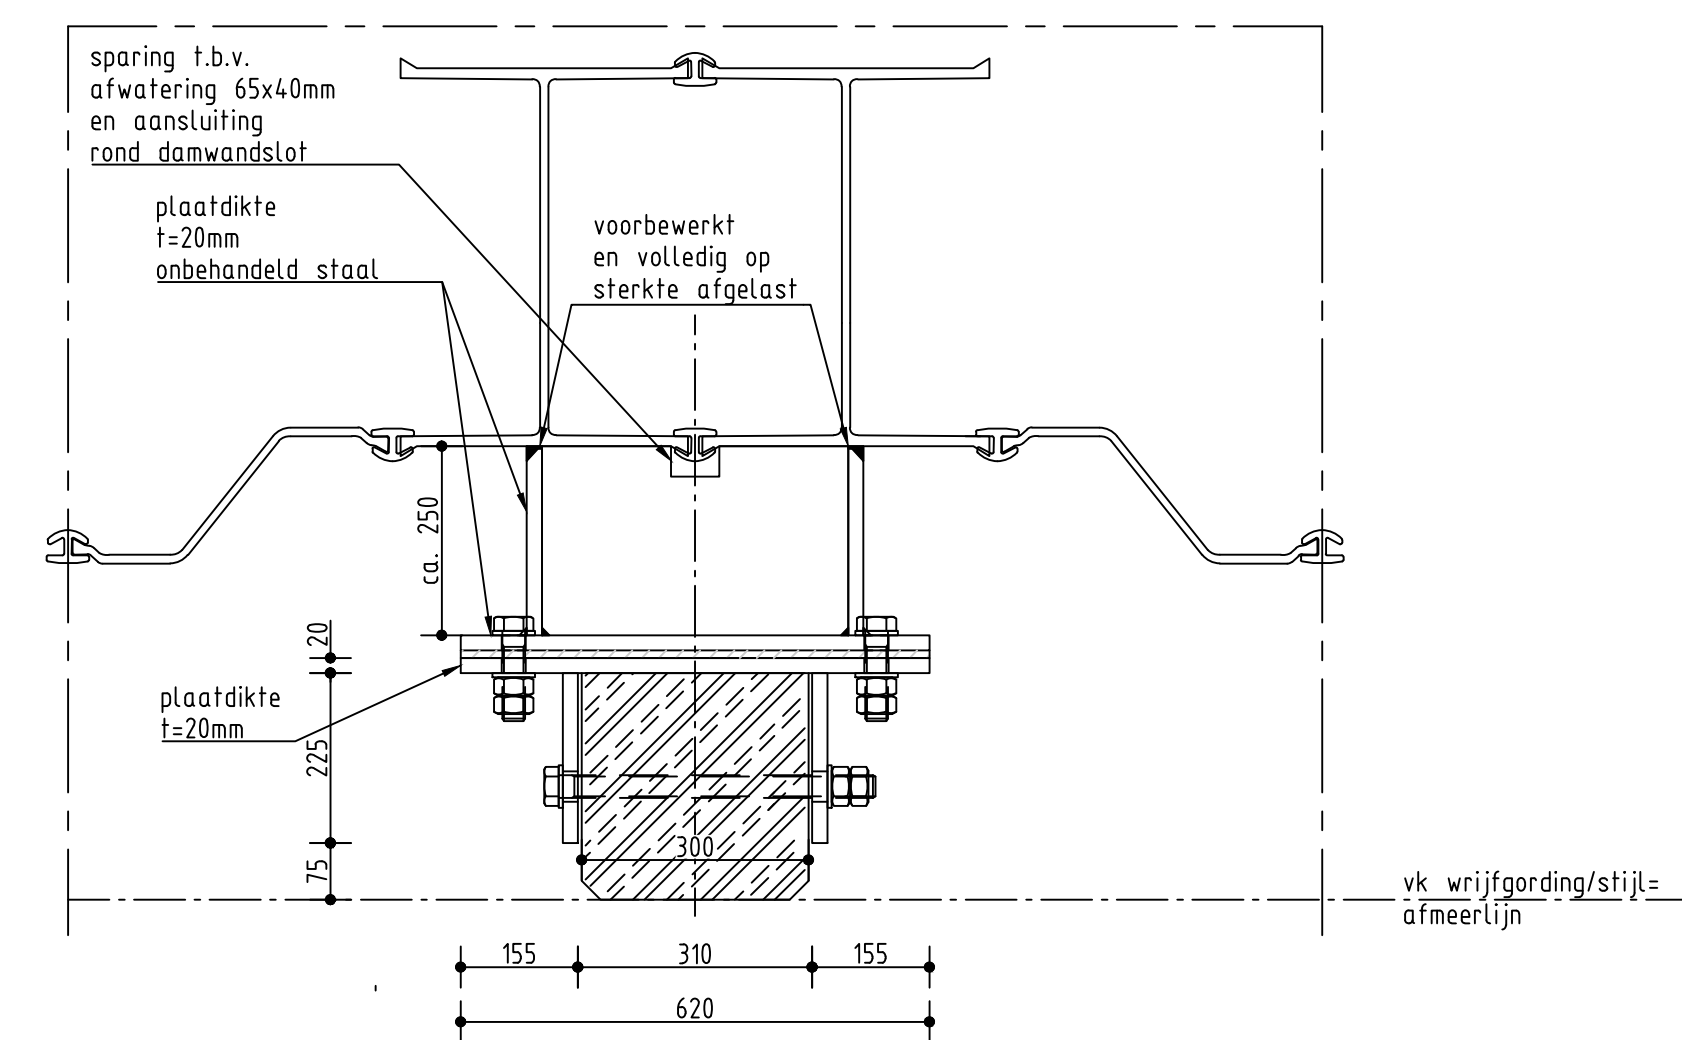

BOVENAANZICHT BEVESTIGING TYPE B3

Schaal 1:10

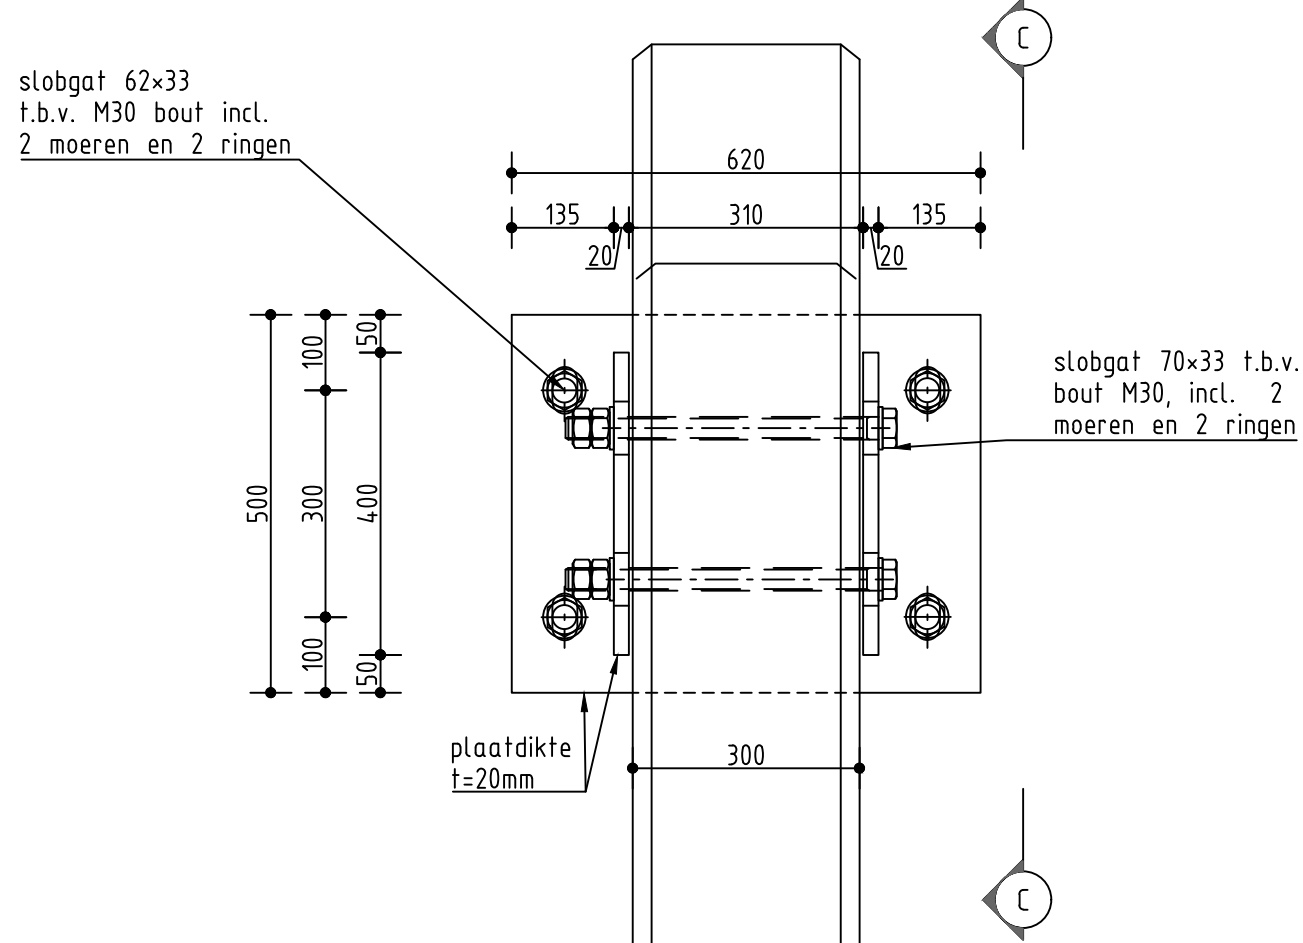


VOORAANZICHT BEVESTIGING TYPE B3

Schaal 1:10

DOORSNEDE A-A BEVESTIGING TYPE B1

Schaal 1:10

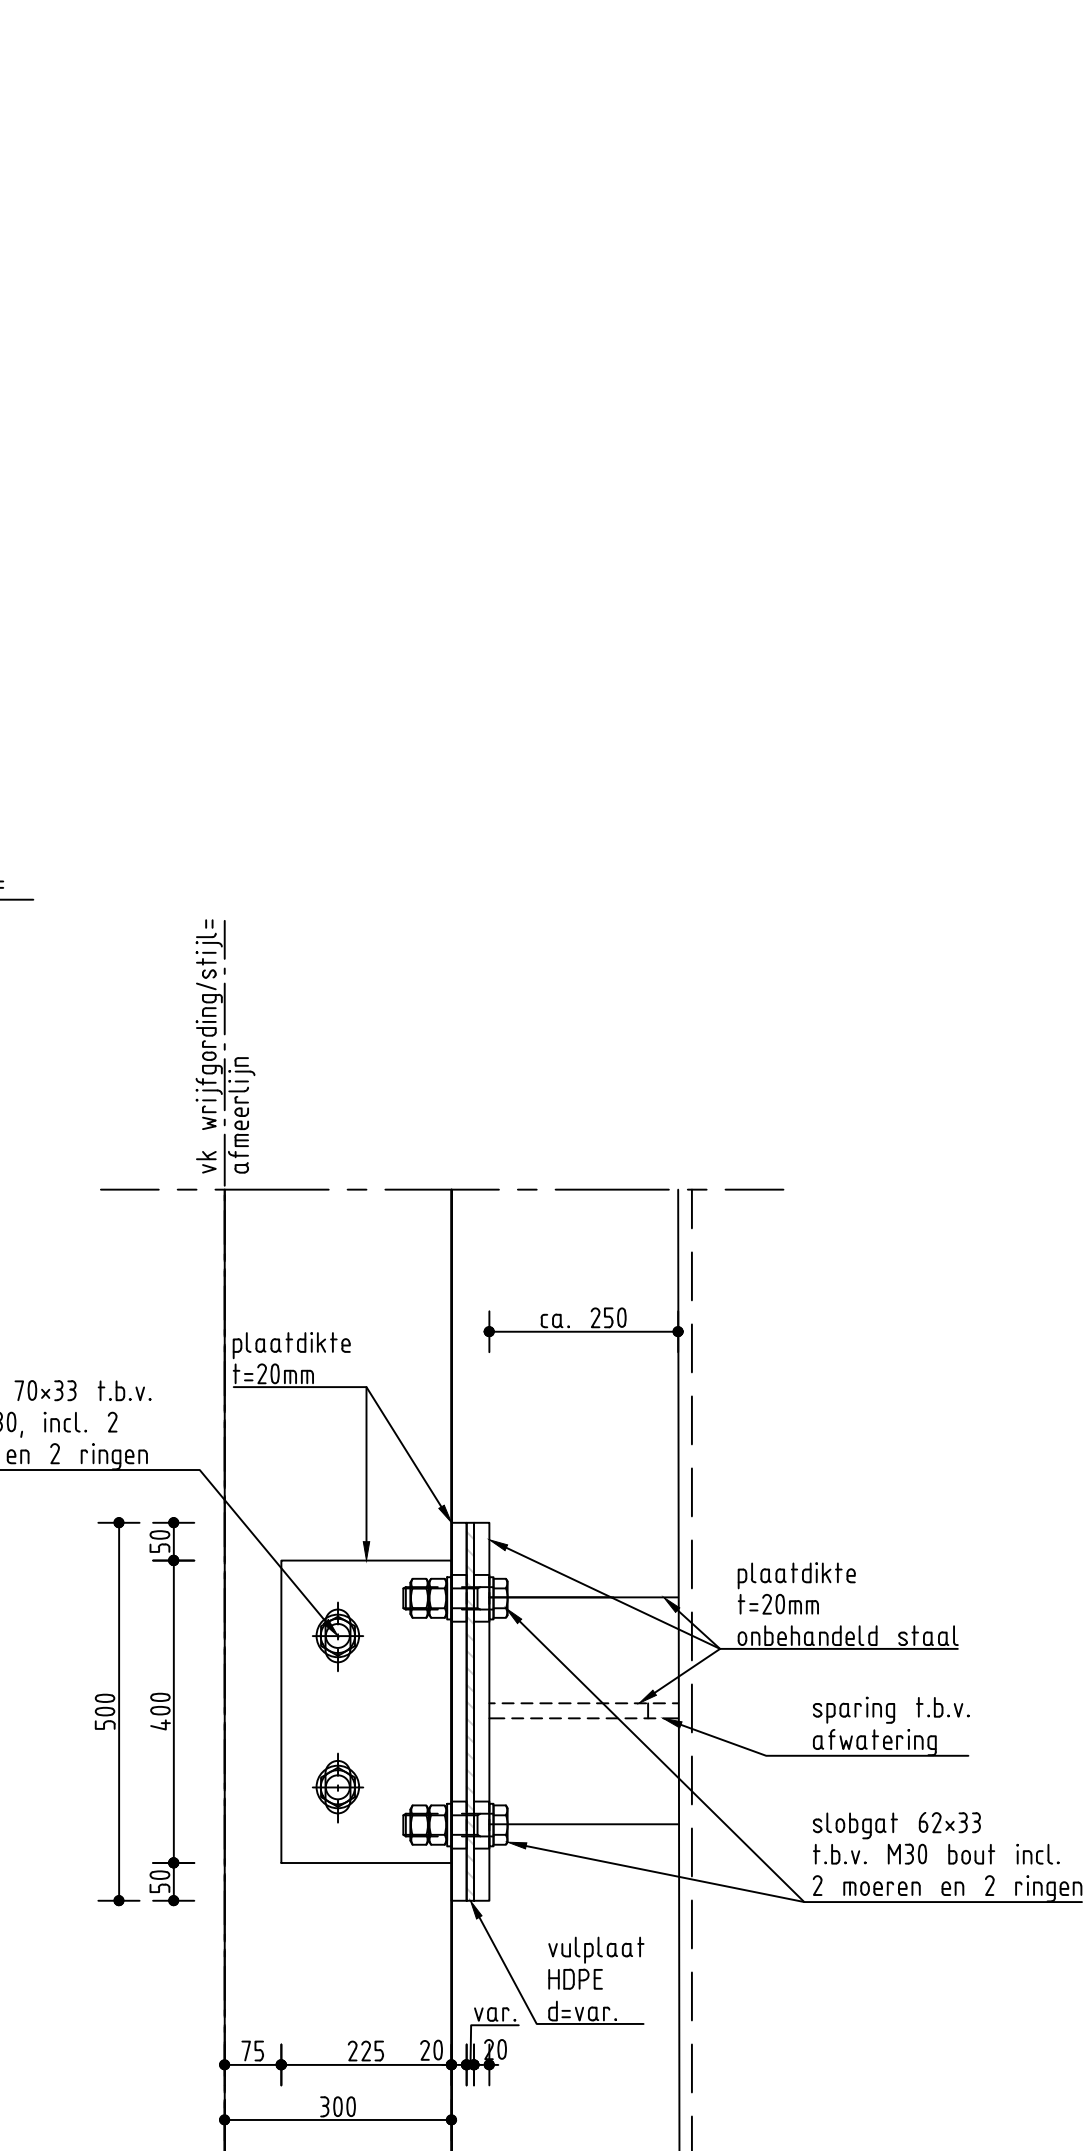


DOORSNEDE C-C BEVESTIGING TYPE B3

Schaal 1:10


BOVENAANZICHT BEVESTIGING TYPE B2

Schaal 1:10

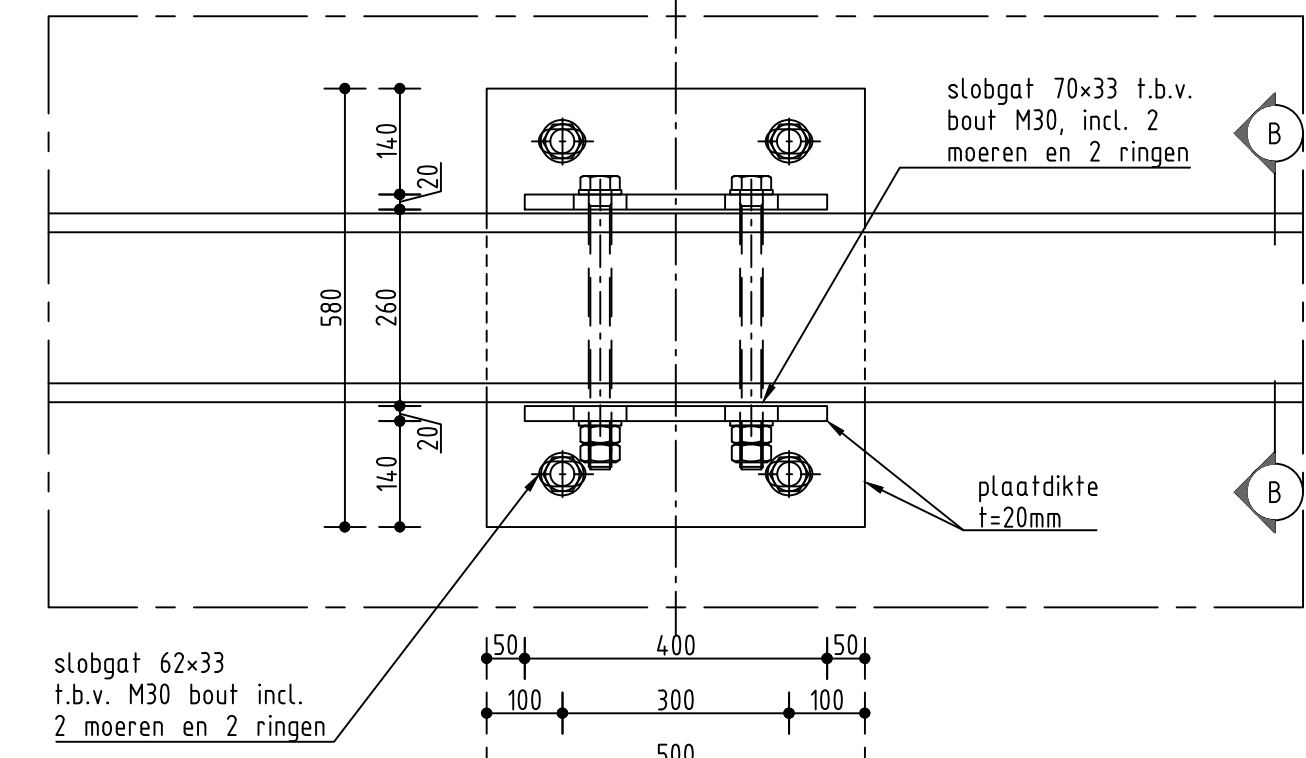

VOORAANZICHT BEVESTIGING TYPE B2

Schaal 1:10

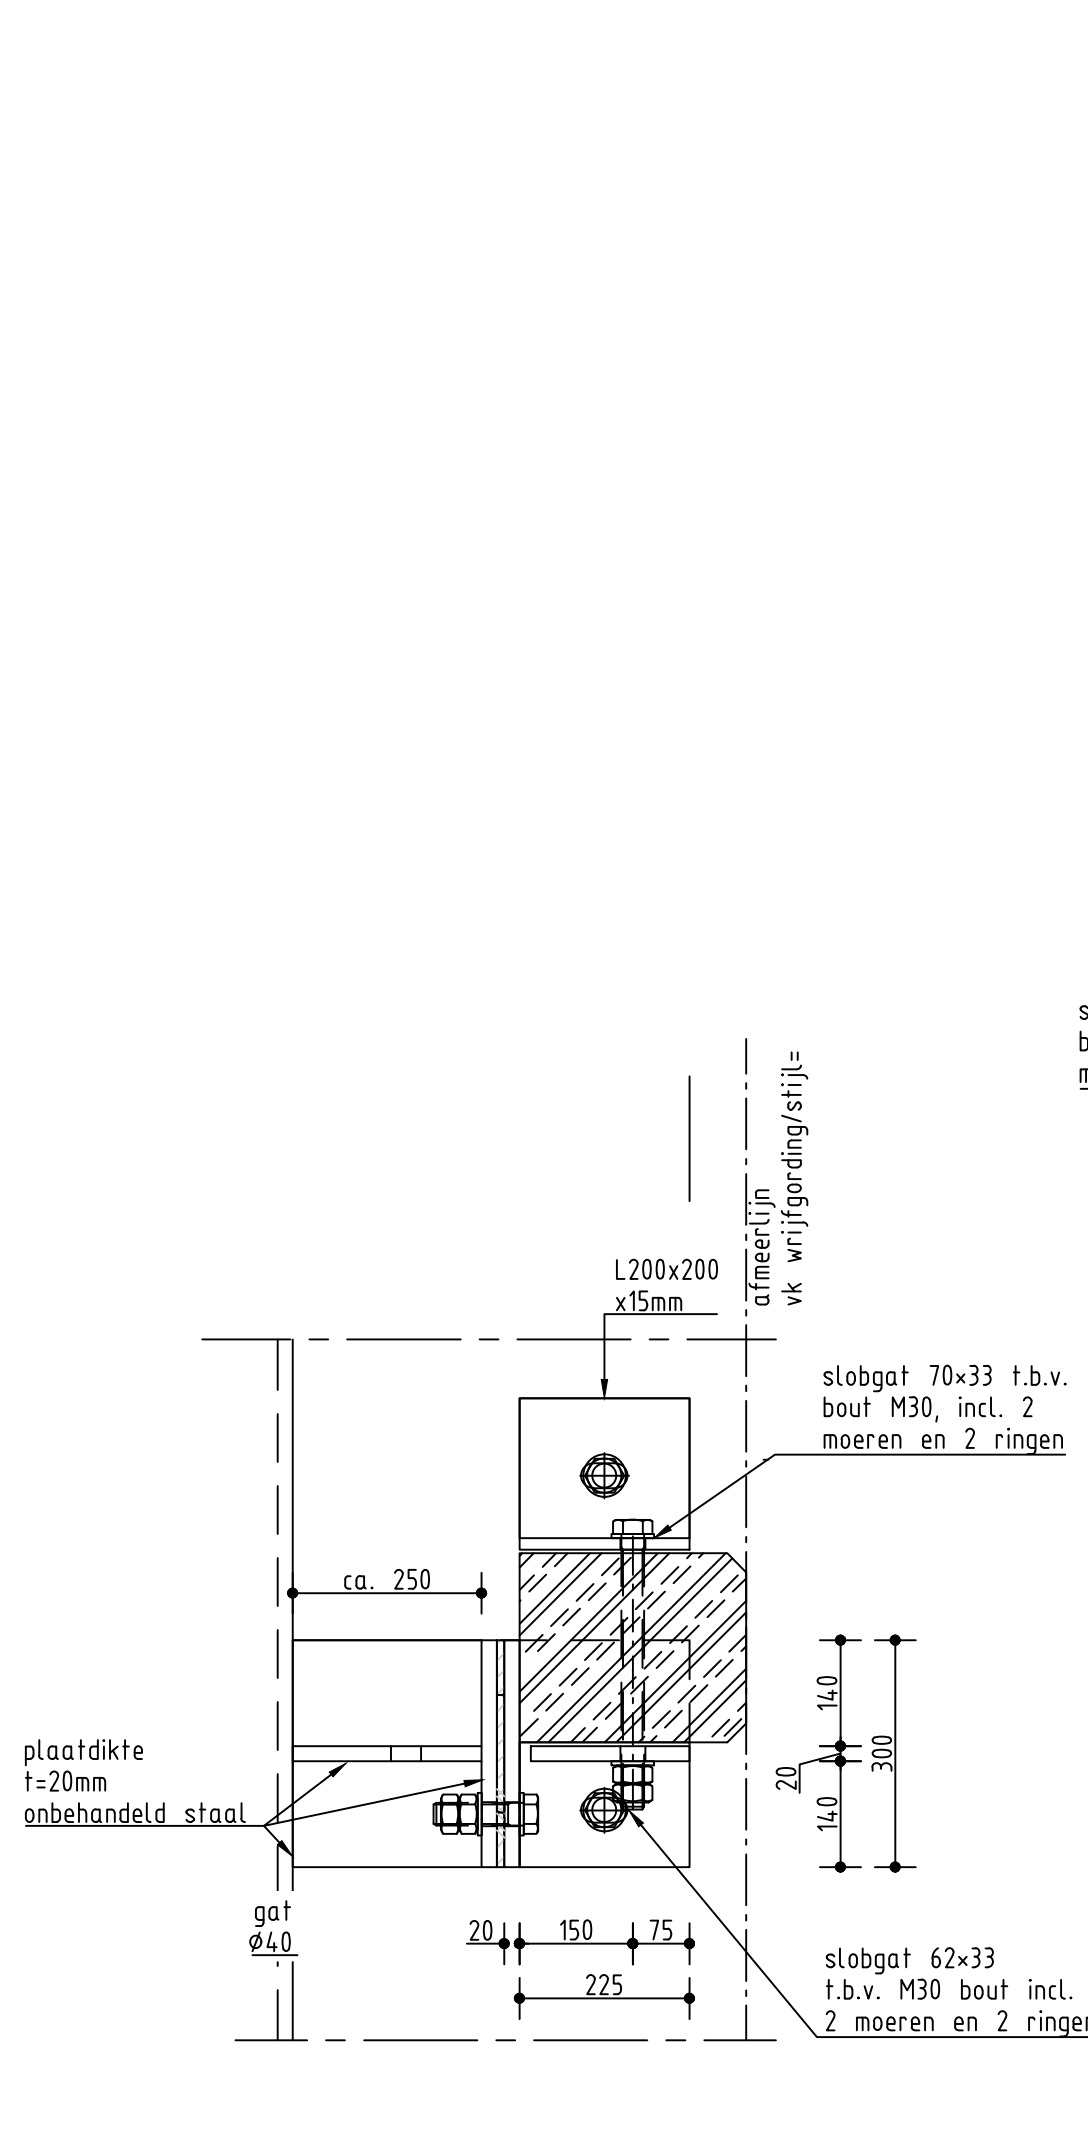


DOORSNEDE D-D BEVESTIGING TYPE B4

Schaal 1:10


BOVENAANZICHT BEVESTIGING TYPE B2

Schaal 1:10

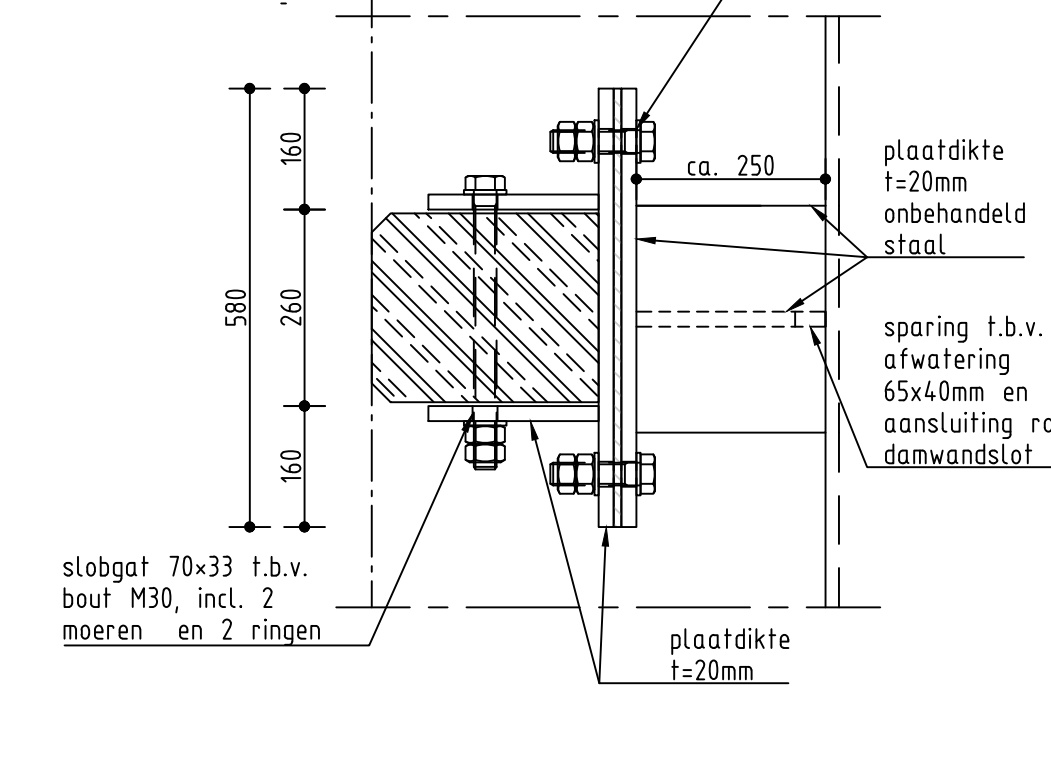

DOORSNEDE B-B BEVESTIGING TYPE B2

Schaal 1:10

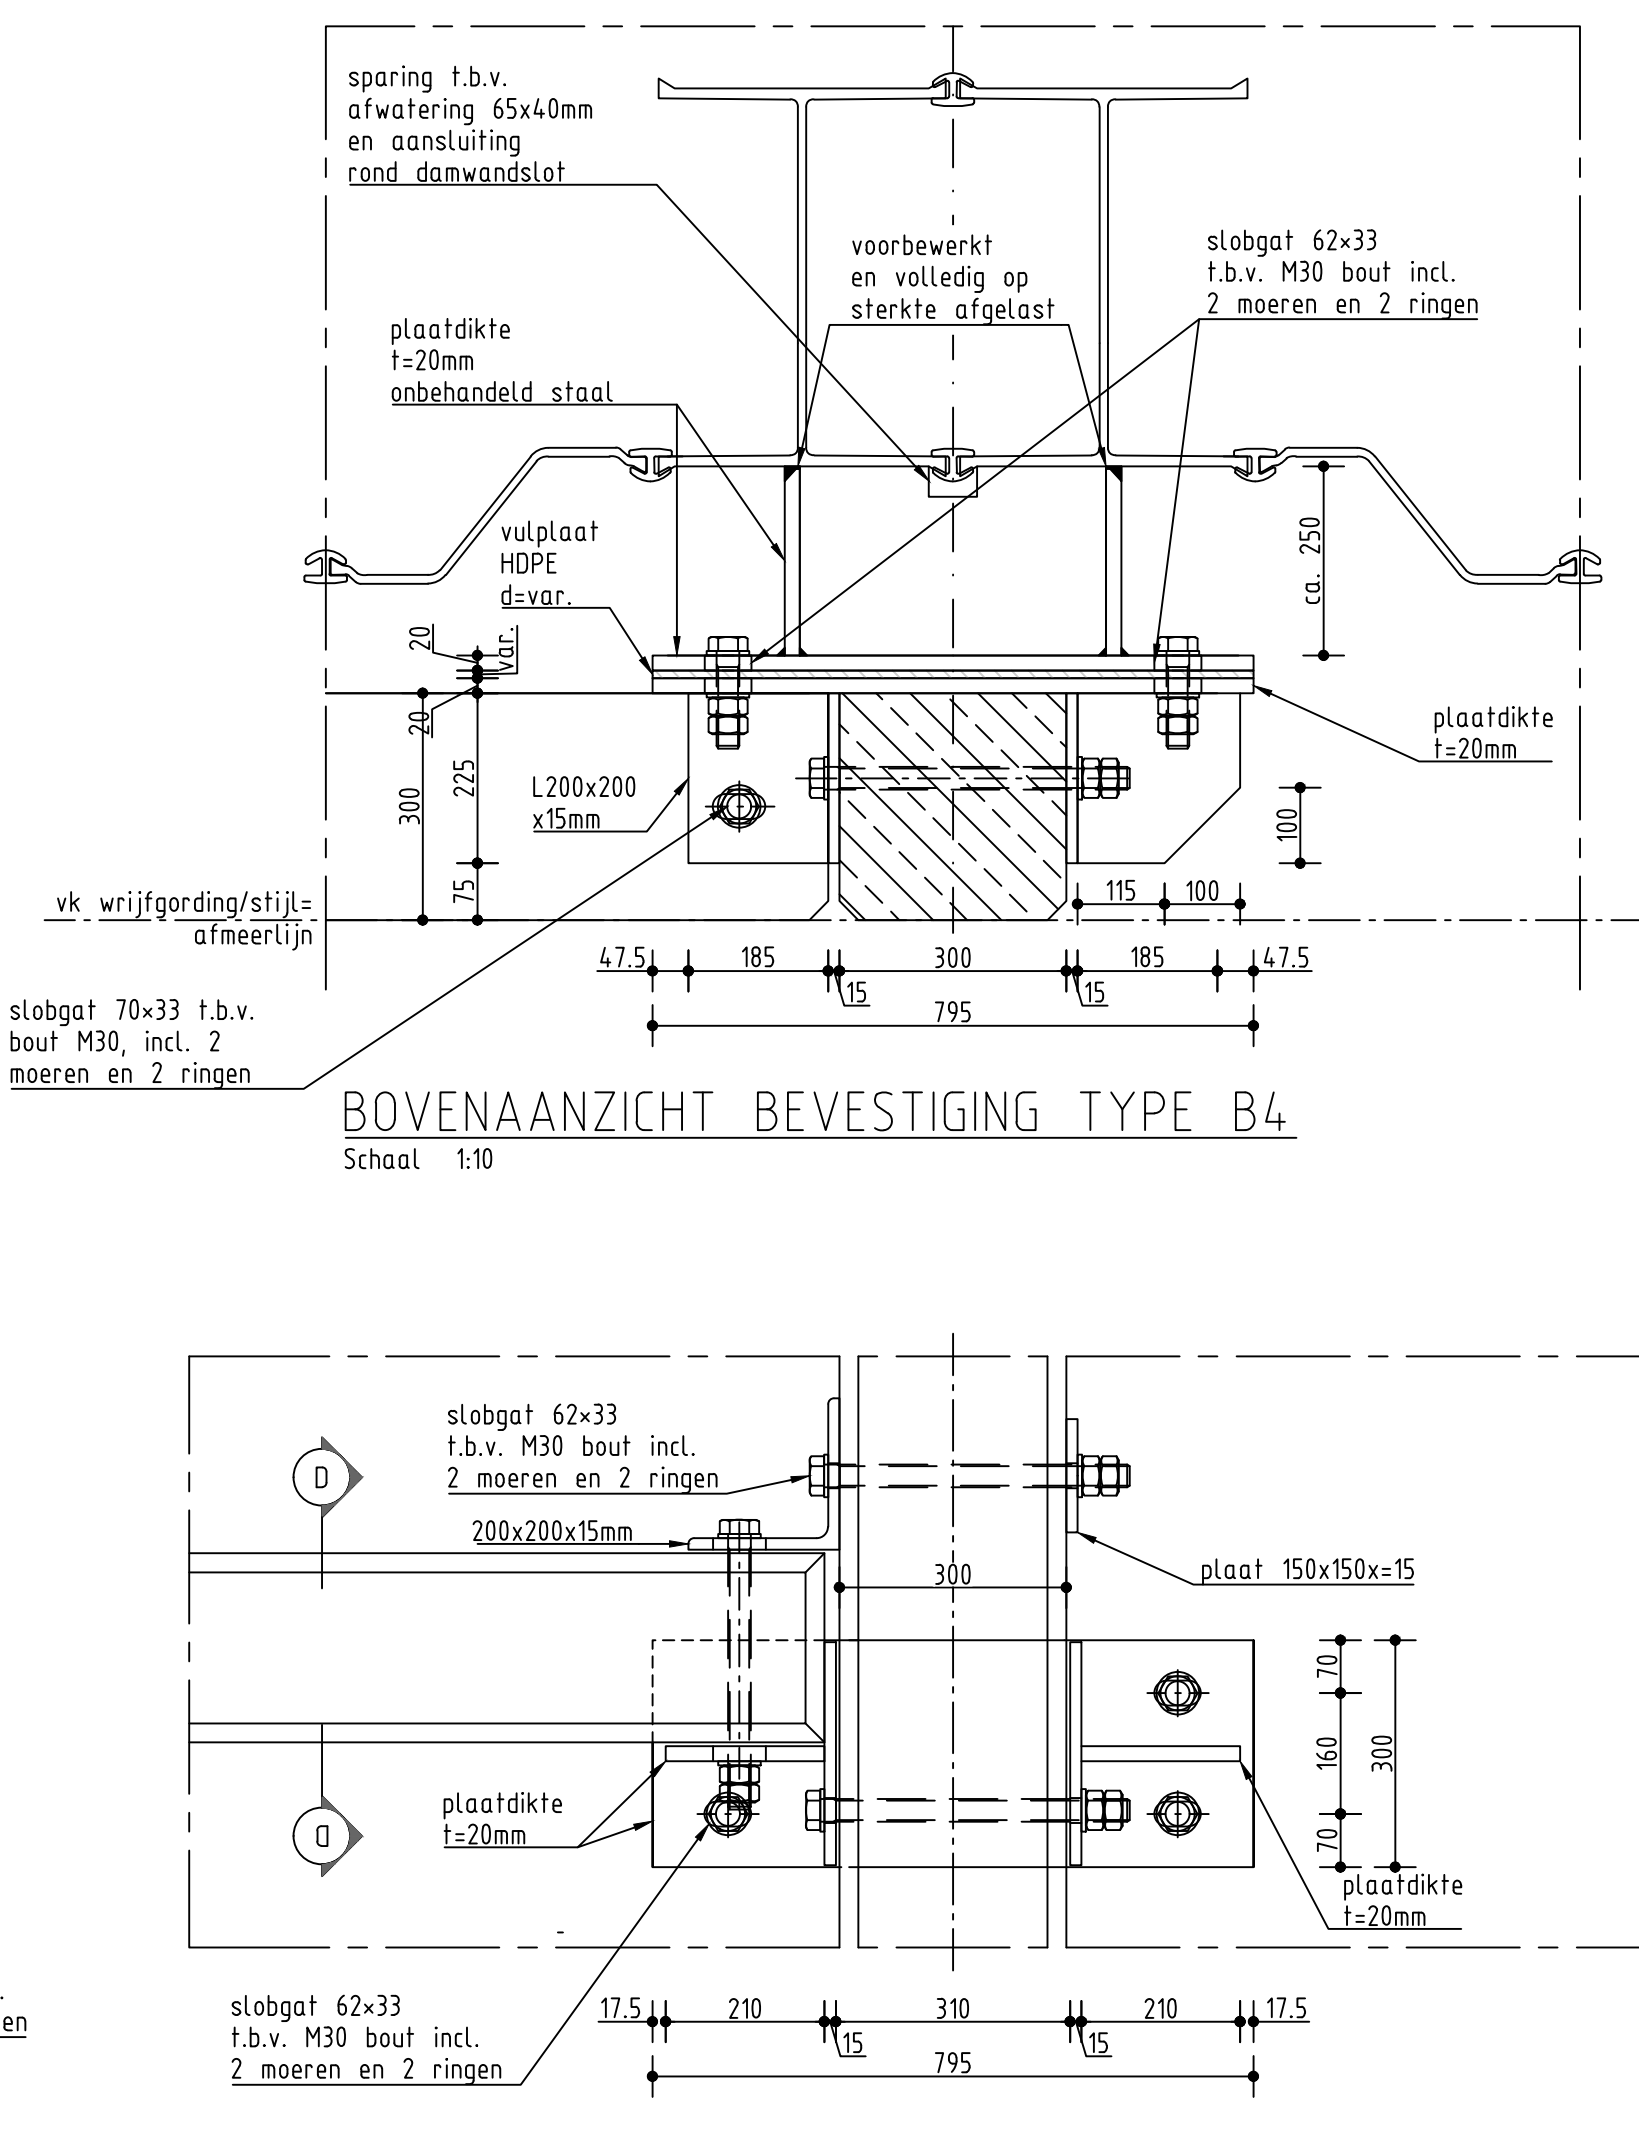

VOORAANZICHT BEVESTIGING TYPE B4

Schaal 1:10

BEVESTIGING WRIJFSTIJL EN GORDING AAN DEKSLOOF

Schaal 1:10

GEGEVENS STAAL

Buismaat	Kwaliteit
Stalen	S355 GP
Damwanden	S355 GP
Haalpijnschotten	S355 J2
Ladings	S355 J2; treden: wapeningstaal 7 25 B500B, thermisch verzinkt
Overig staal	S355 J2, tenzij anders vermeld, thermisch verzinkt
Bevestigingen	Stekelklassen 8.8, thermisch verzinkt
Lassen	a=7mm, tenzij anders vermeld

OPMERKINGEN

- Maatvoering in millimeters
- Hoogtematen in meters t.o.v. N.A.P.
- Ladings thermisch verzinken en coaten: kleur RAL 1003 (signaalgeel)
- Bovenkant deksloof raw afgewerkt d.m.v. licht naspanen, vellingplanten 25x25mm, tenzij anders aangegeven
- Alle moeren remmingwerk uitvoeren als "Dubbele moer"

- Alle scherpe hoeken staal afgerond R=2, tenzij anders aangegeven
- Dikte HDPE vulplaten in het werk bepaald
- Stalen onderdelen thermisch verzinkt, tenzij anders aangegeven.
- Almeerlijn is afgeleid op Kathodische bescherming
- Voor de details t.b.v. de wrijfstijhouders zie onderstaande tekeningen:
 - A25, Sam. stiel wrijfstijl type B1 revA
 - A25, Sam. stiel wrijfstijl type B2 revA
 - A27, Sam. stiel wrijfstijl type B3 revA
 - A30, Sam. stiel wrijfstijl type B4 revA

Ingenieursburo Maters en de Koning

Multatullaan 8
4707 LZ Roosendaal
Bisaleweg 2
2905 AW Capelle a/d IJssel

Tel. (0165) 524 524

Tel. (010) 258 18 20

Weg- en Waterbouwkunde, Beton- en Staalconstructies, Bouwkunde, Grondmechanica

www.matersendekoning.nl

OPDRACHTGEVER

Zeeland Seaports N.V.

Schelpenpad 2, Postbus 132, 4530 AC Terneuzen

AS BUILT
27-3-17

PROJECTOMSCHRIJVING

Aanbrengen zeevaartkade met bijkomende werkzaamheden

Quarreshaven ZZ te Vlissingen

Bestek-tekening

TEKENINGOMSCHRIJVING

Wrijfstijlen en wrijfgordingen bestaande kade

SCHAAL
Zie tekening

FORMAAT
A0

DATUM
GETEKEND
GECONTROLEERD
PROJ. NR.
TEKENINGNR.
DOCTYPE
STATUS
REVISIE

