




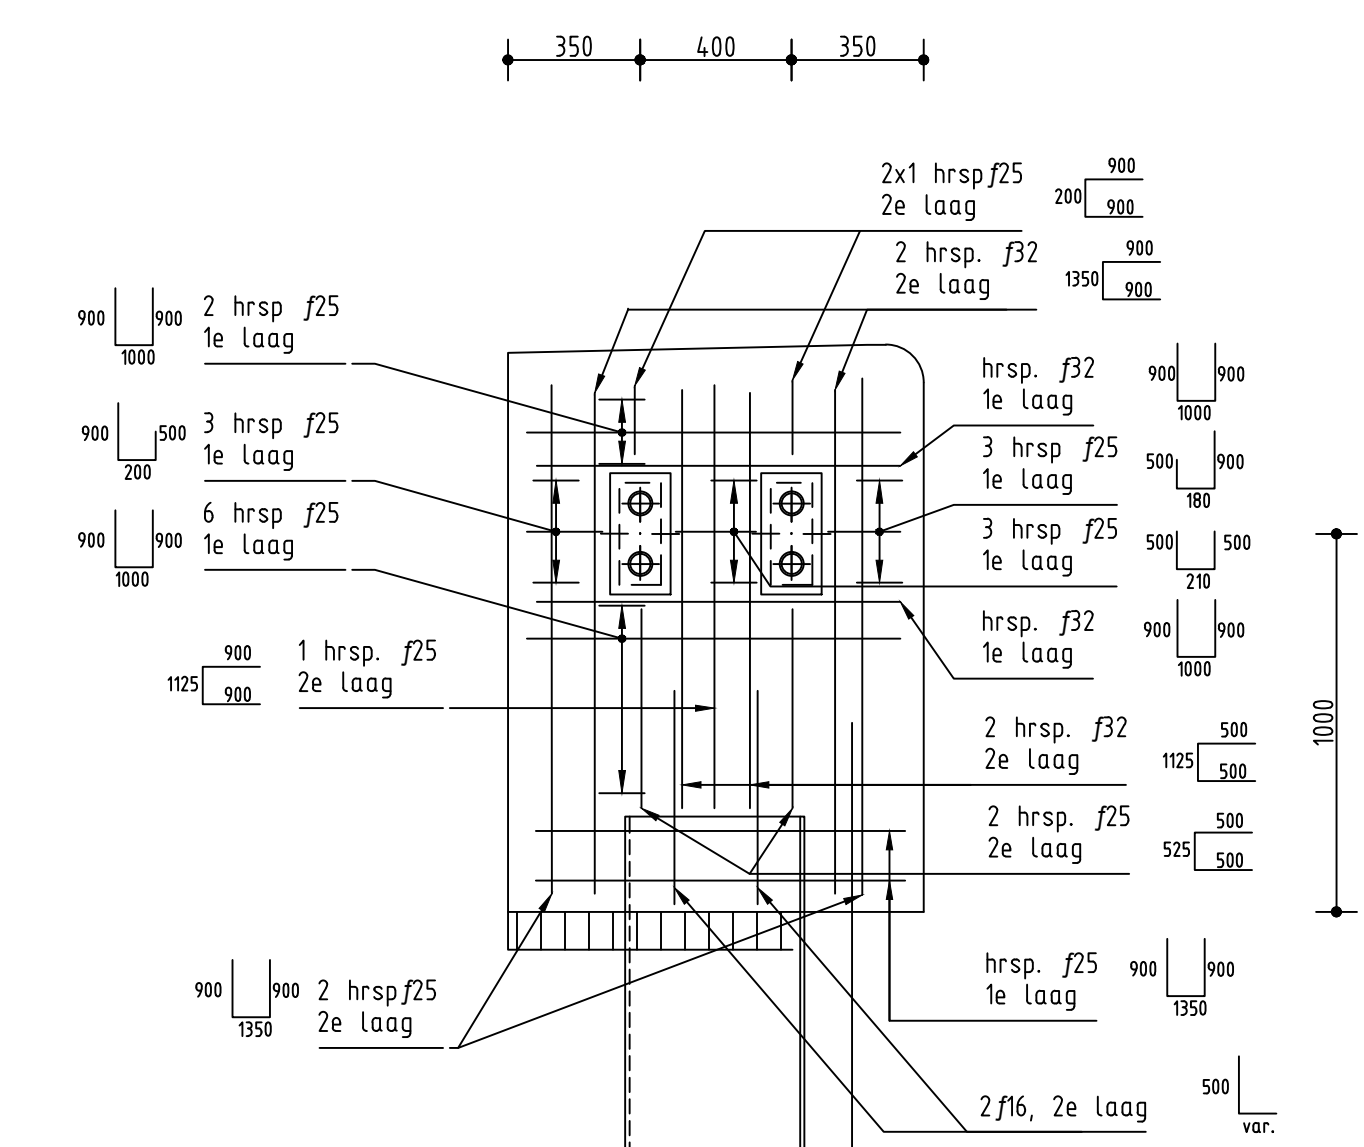

DOORSNEDE G  
KOPWAPENING BESTAANDE DEKSLOOF  
Schaal 1:20

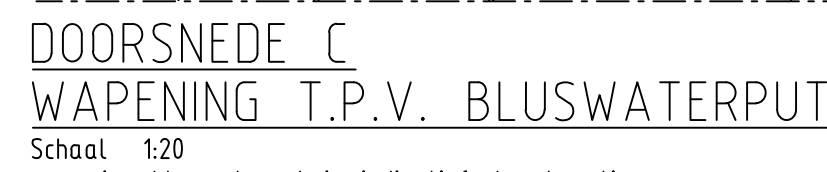

| OVERLAPPLINGSLENGTE l <sub>o</sub> (NEN-EN 1992-1-1 art. 8.7) |              |           |            |              |                     |              |            |            |              | C 30/37                             |
|---------------------------------------------------------------|--------------|-----------|------------|--------------|---------------------|--------------|------------|------------|--------------|-------------------------------------|
| algemeen (in mm)                                              |              |           |            |              | bovenstaven (in mm) |              |            |            |              |                                     |
| R8 - n.v.t.                                                   | R10 - n.v.t. | R16 - 600 | R25 - 1100 | R40 - n.v.t. | R8 - n.v.t.         | R10 - n.v.t. | R16 - 850  | R25 - 1550 | R40 - n.v.t. |                                     |
| R8 - n.v.t.                                                   | R12 - n.v.t. | R20 - 800 | R32 - 1500 | R50 - n.v.t. | R8 - n.v.t.         | R12 - n.v.t. | R20 - 1150 | R32 - 2150 | R50 - n.v.t. |                                     |
| Bovenstaven indien in gearceerd gebied:                       |              |           |            |              |                     |              |            |            |              | voordien naar boven afgeord op 50mm |

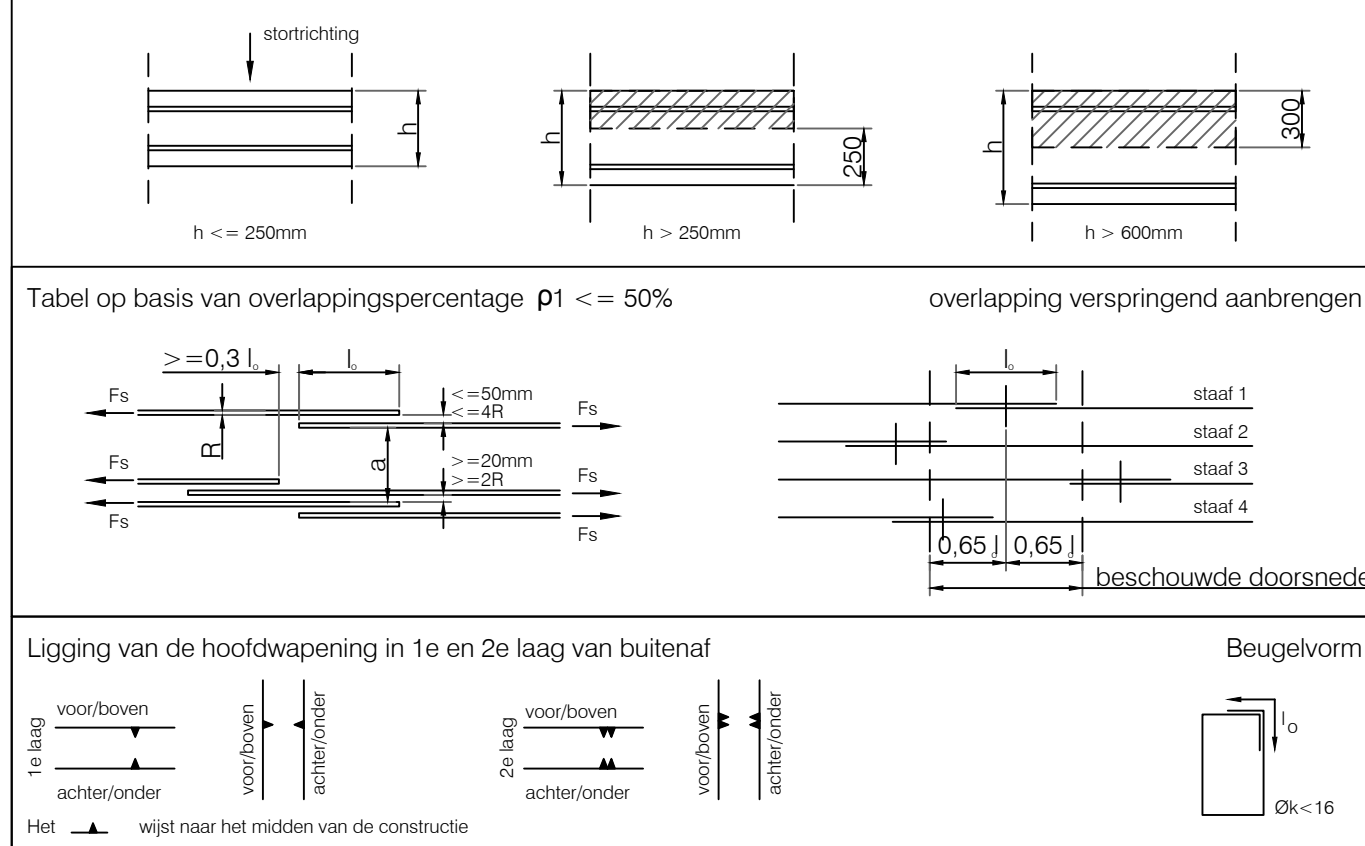

**OPMERKINGEN**

- Meetvoering in millimeters
- Hoogtematen in meters t.o.v. N.A.P.

\_\_\_\_\_

- Stalen randen en voegafichting niet getekend, zie hiervoor de bestekstekeningen

Ingenieursburo Maters en de Koning

Multitalian 8  
4707 LZ Roosendaal  
Tel. (0)165 524 524

Biskweg 2  
2905 AW Capelle a/d IJssel  
Tel. (0)10 258 18 20

Weg- en Waterbouwkunde, Beton- en Staalconstructies, Bouwkunde, Grondmechanica [www.matersendekoning.nl](http://www.matersendekoning.nl)

OPDRACHTGEVER  
Zeeland Seaports N.V.  
Schelpenpad 2, Postbus 132, 4530 AC Terneuzen

AS BUILT  
29-3-17

PROJECTOMSCHRIJVING  
Aanbrengen zeevaartkade met bijkomende werkzaamheden

TEKENINGOMSCHRIJVING  
**WAPENING DEKSLOOF UITEINDEN**  
WAPENINGSTEKENING UITEINDEN (MOOT 1 & 12) DEKSLOOF

| DATUM | GETEKEND | GECONTROLEERD | OMSCHRIJVING | REKONSTRUEERD |
|-------|----------|---------------|--------------|---------------|
| ..    | ..       | ..            | ..           | ..            |
| ..    | ..       | ..            | ..           | ..            |
| DATUM | GETEKEND | GECONTROLEERD | PROJ. NR. | TEKENINGNR. | DOELTYPE | STATUS | REKONSTRUEERD |
|-------|----------|---------------|-----------|-------------|----------|--------|---------------|
| ..    | ..       | ..            | 15.178    | 201         | TEK      | UO     | ..            |