

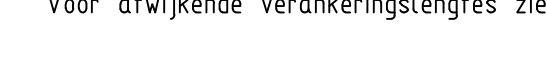
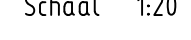
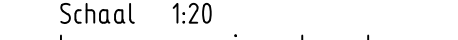
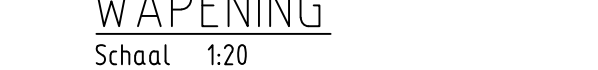
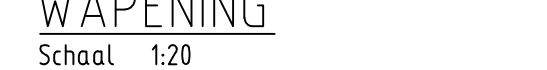



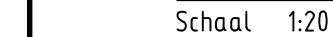


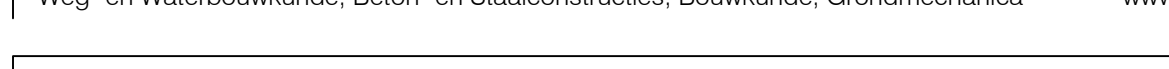

Schelpenpad 2, Postbus 132, 4530 AC Ter


PROJECTOMSCHRIJVING

Aandbrengen Zeevaart
Quarleshaven ZZ te Vlissingen

TEKENINGOMSCHRIJVING

WATERZIJDIGE KRAA

DATUM	GETEXEND	GECO
-	-	-

•	•	•
•	•	•
•	•	•

9 jan 2017 P. Moerman

4 jan 2017	P. Moerman	-
DATUM	GETEKEND	GECO

24 aug 2016 D. van Dam M. Ba

AS BUILT

[illegible]

t bijkomende werkzaam

VORM & WAPENING

OMSCHRIJVING

Wizning boorte kreeftaan

Wijziging maafoering mantelbuizen Ø200

15 178 303 TEK L
