




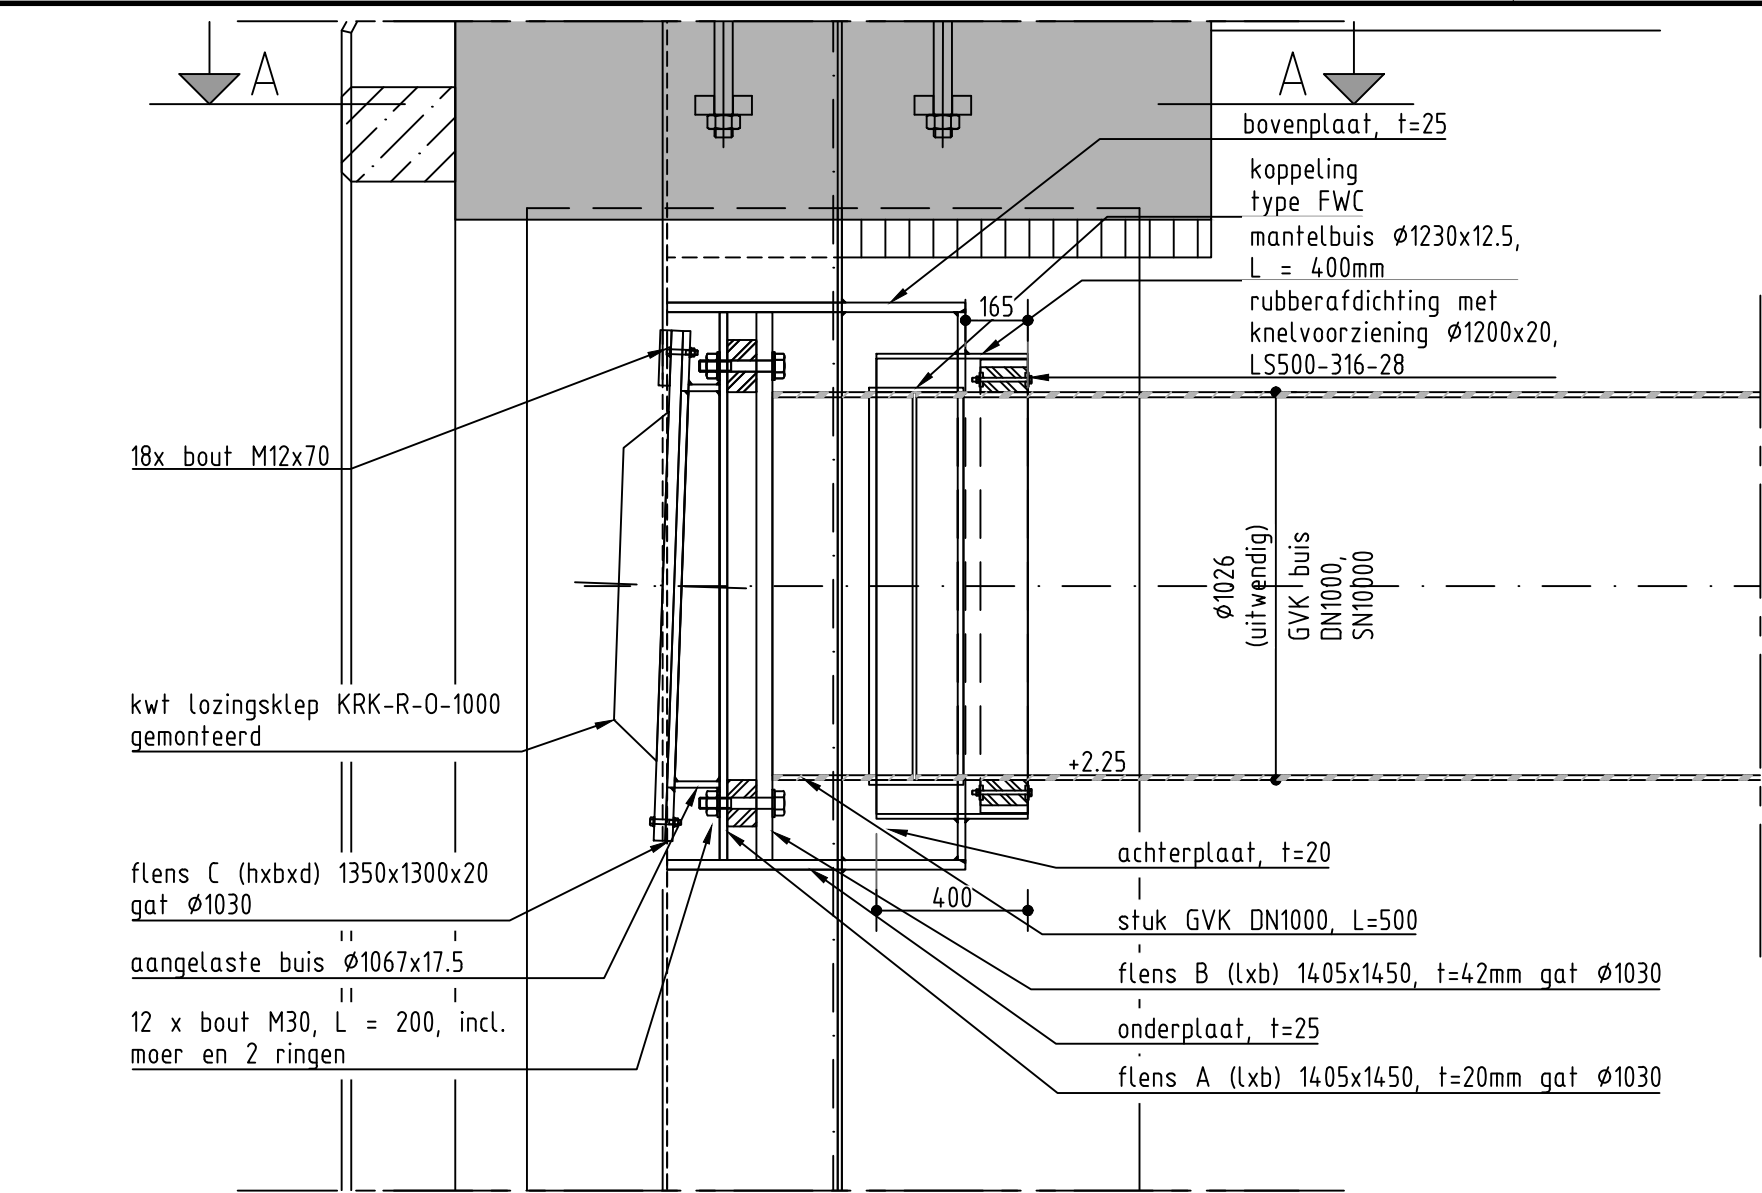


DOORSNEDE B-B
Schaal 1:20
- t.b.v. uitlaat DN1000

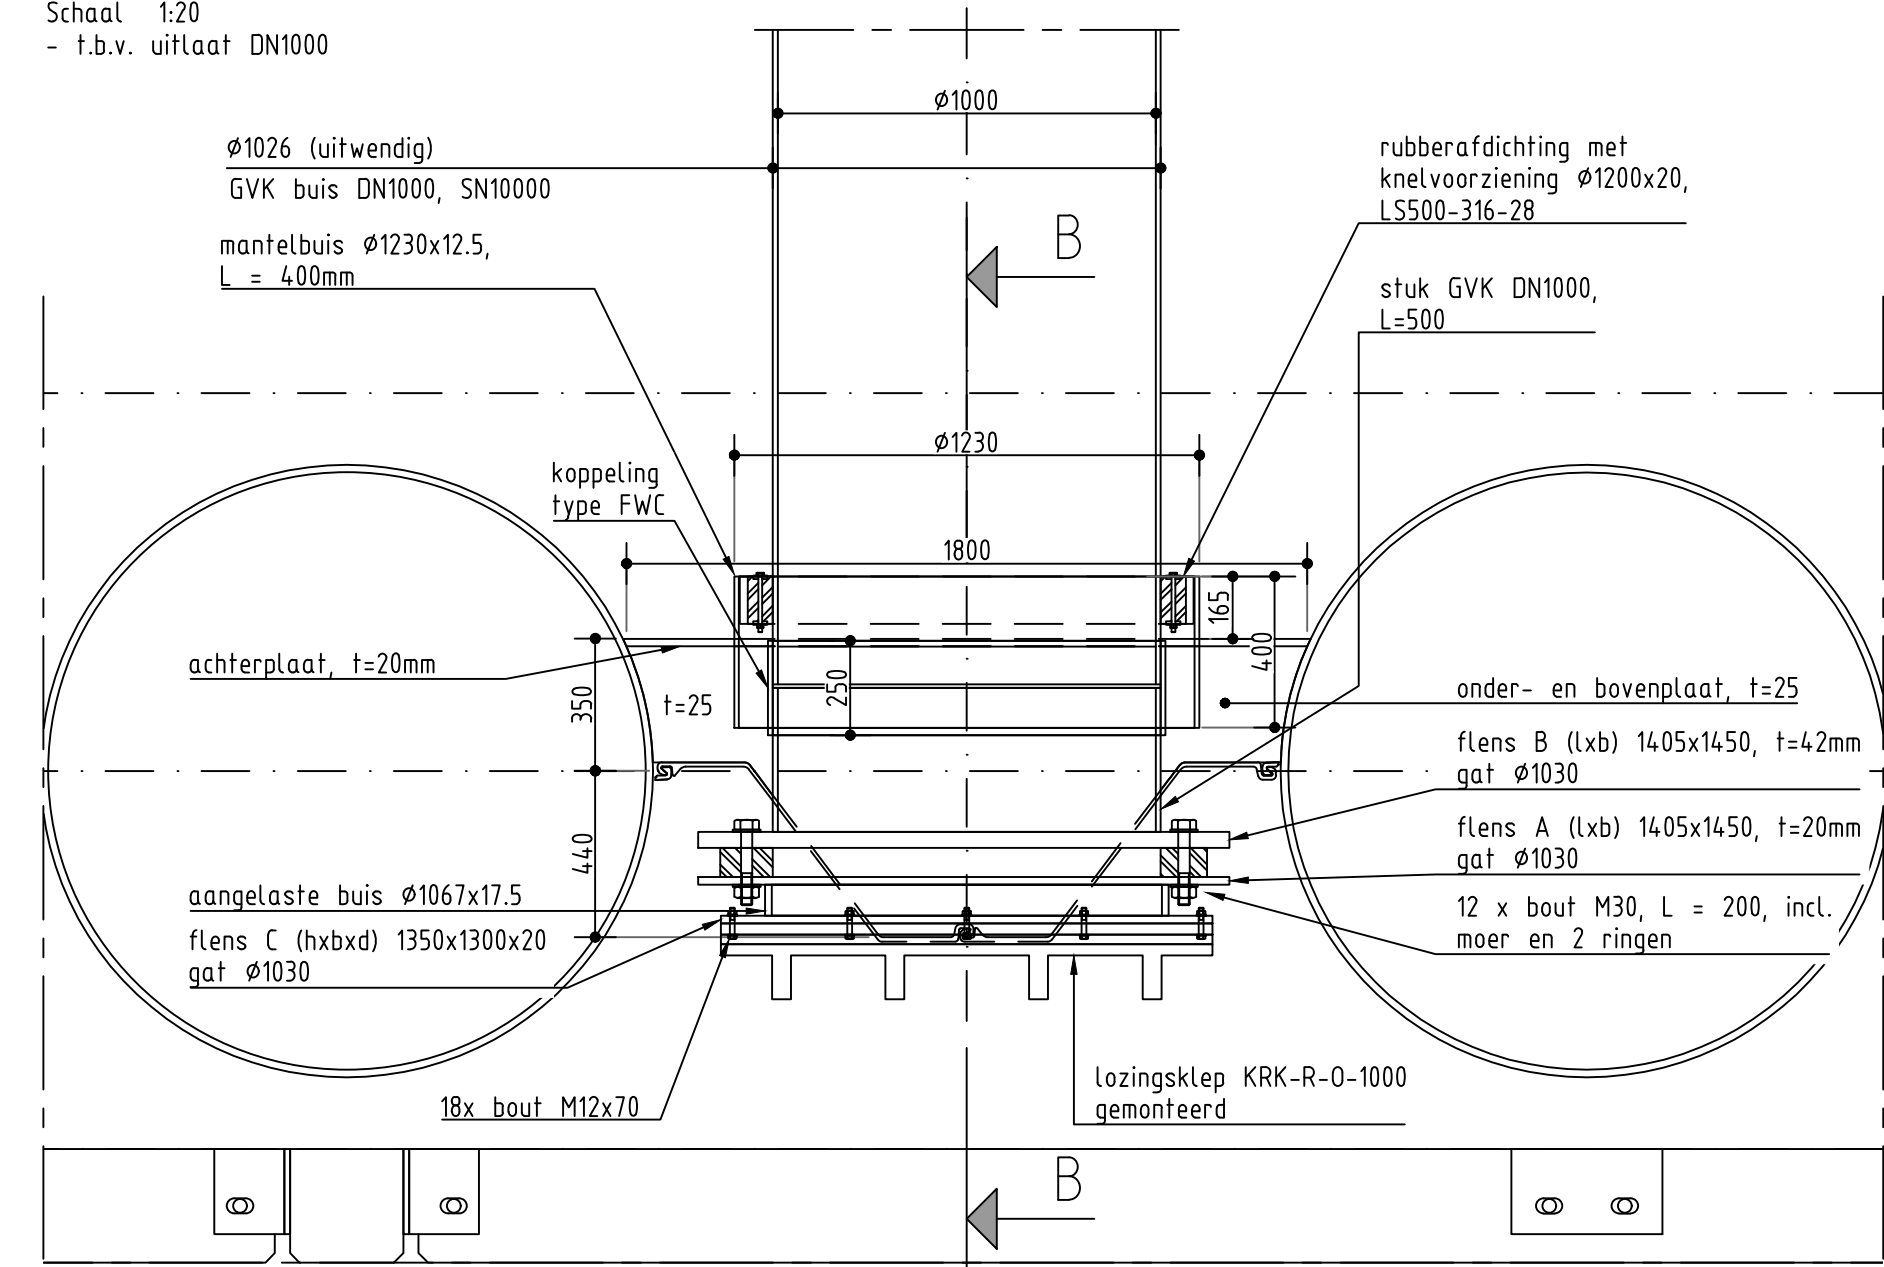


DOORSNEDE A-A
Schaal 1:20
- t.b.v. uitlaat DN1000

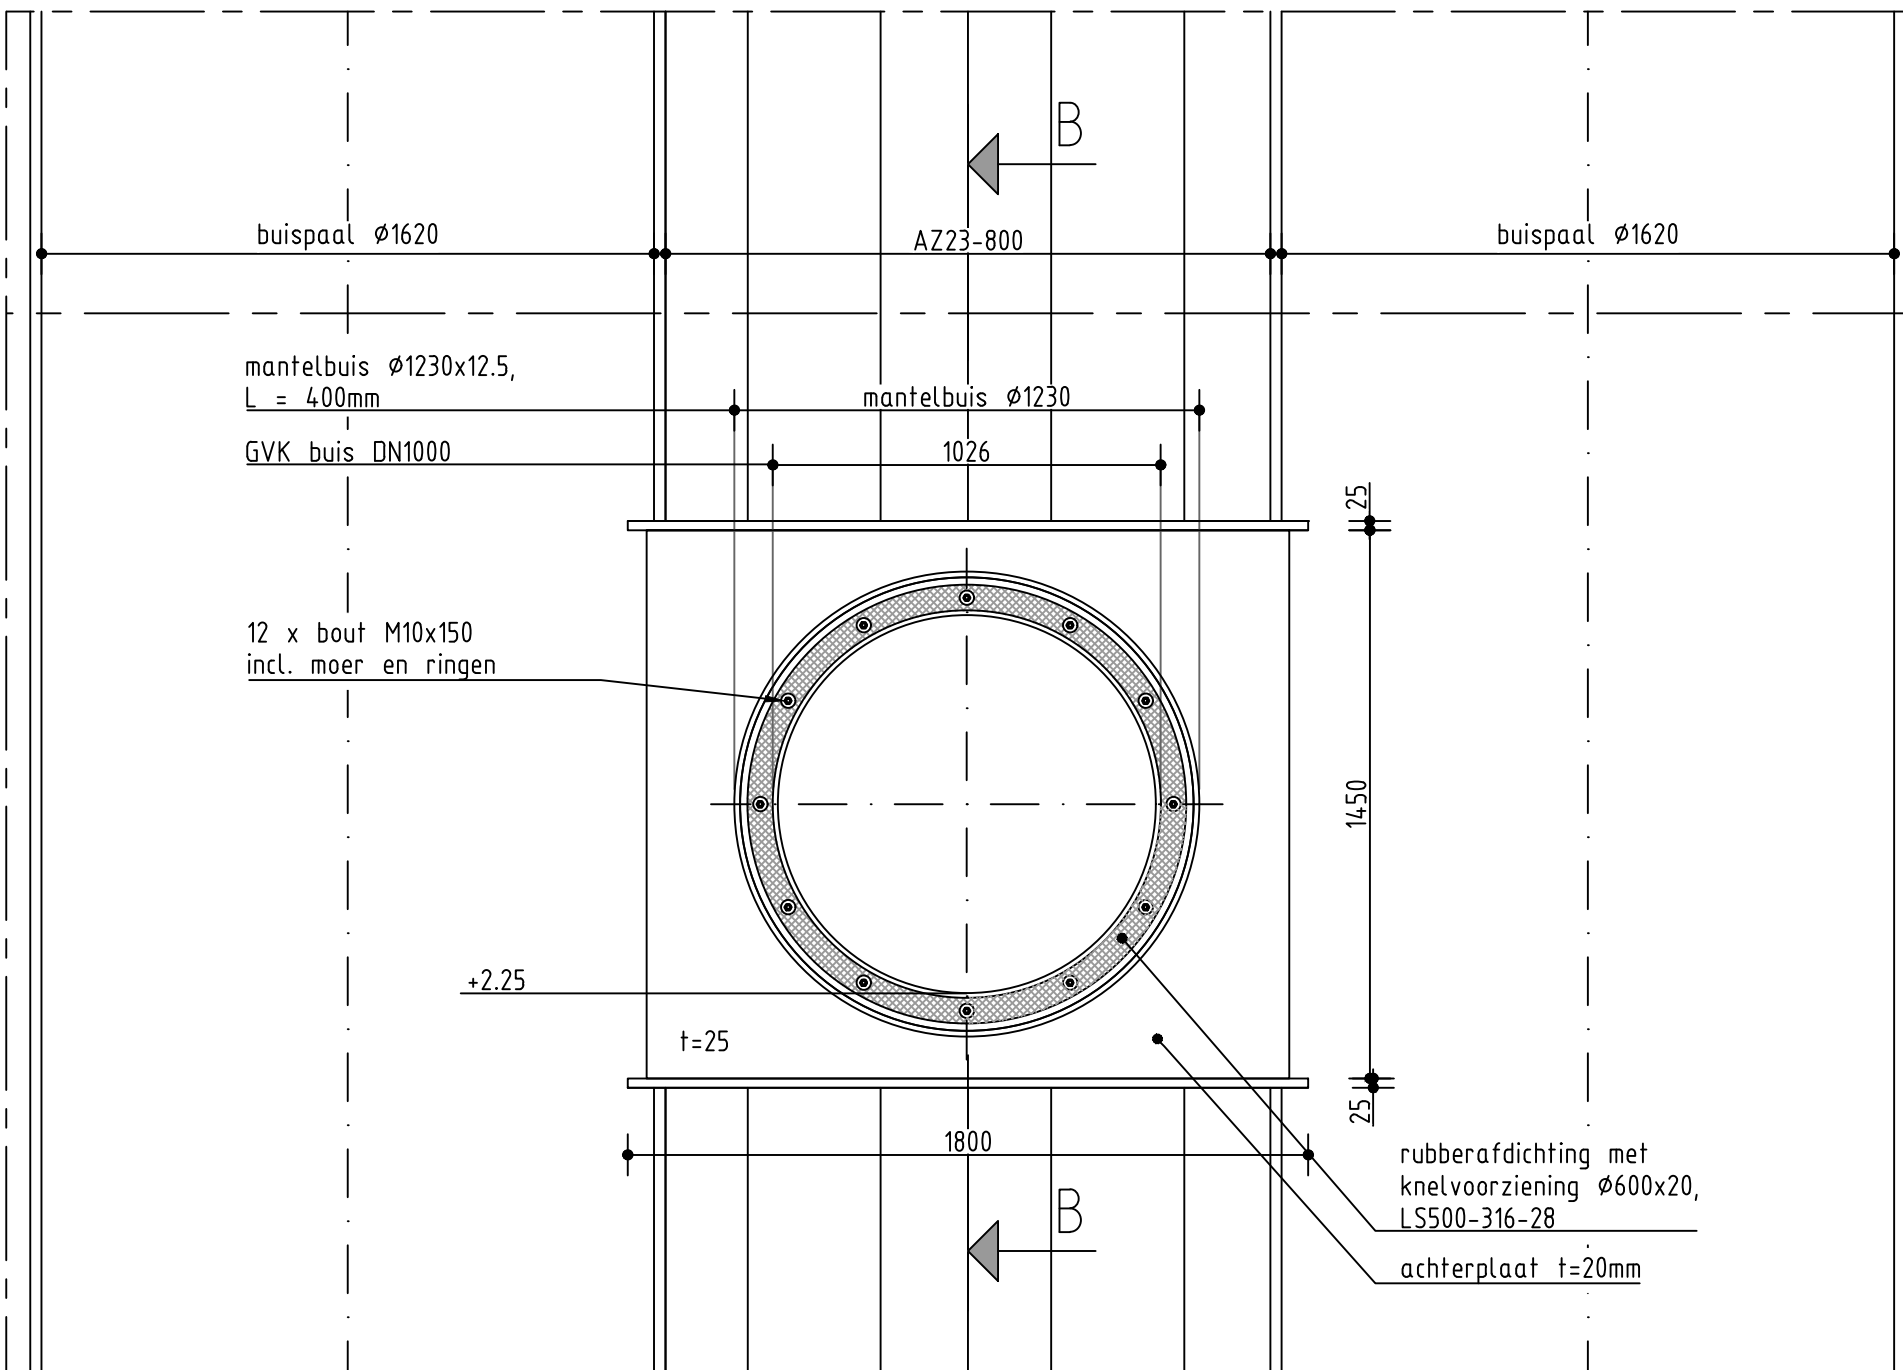


ACHTERAANZICHT UITLAAT DN1000
Schaal 1:20
- 1x uitgevoerd

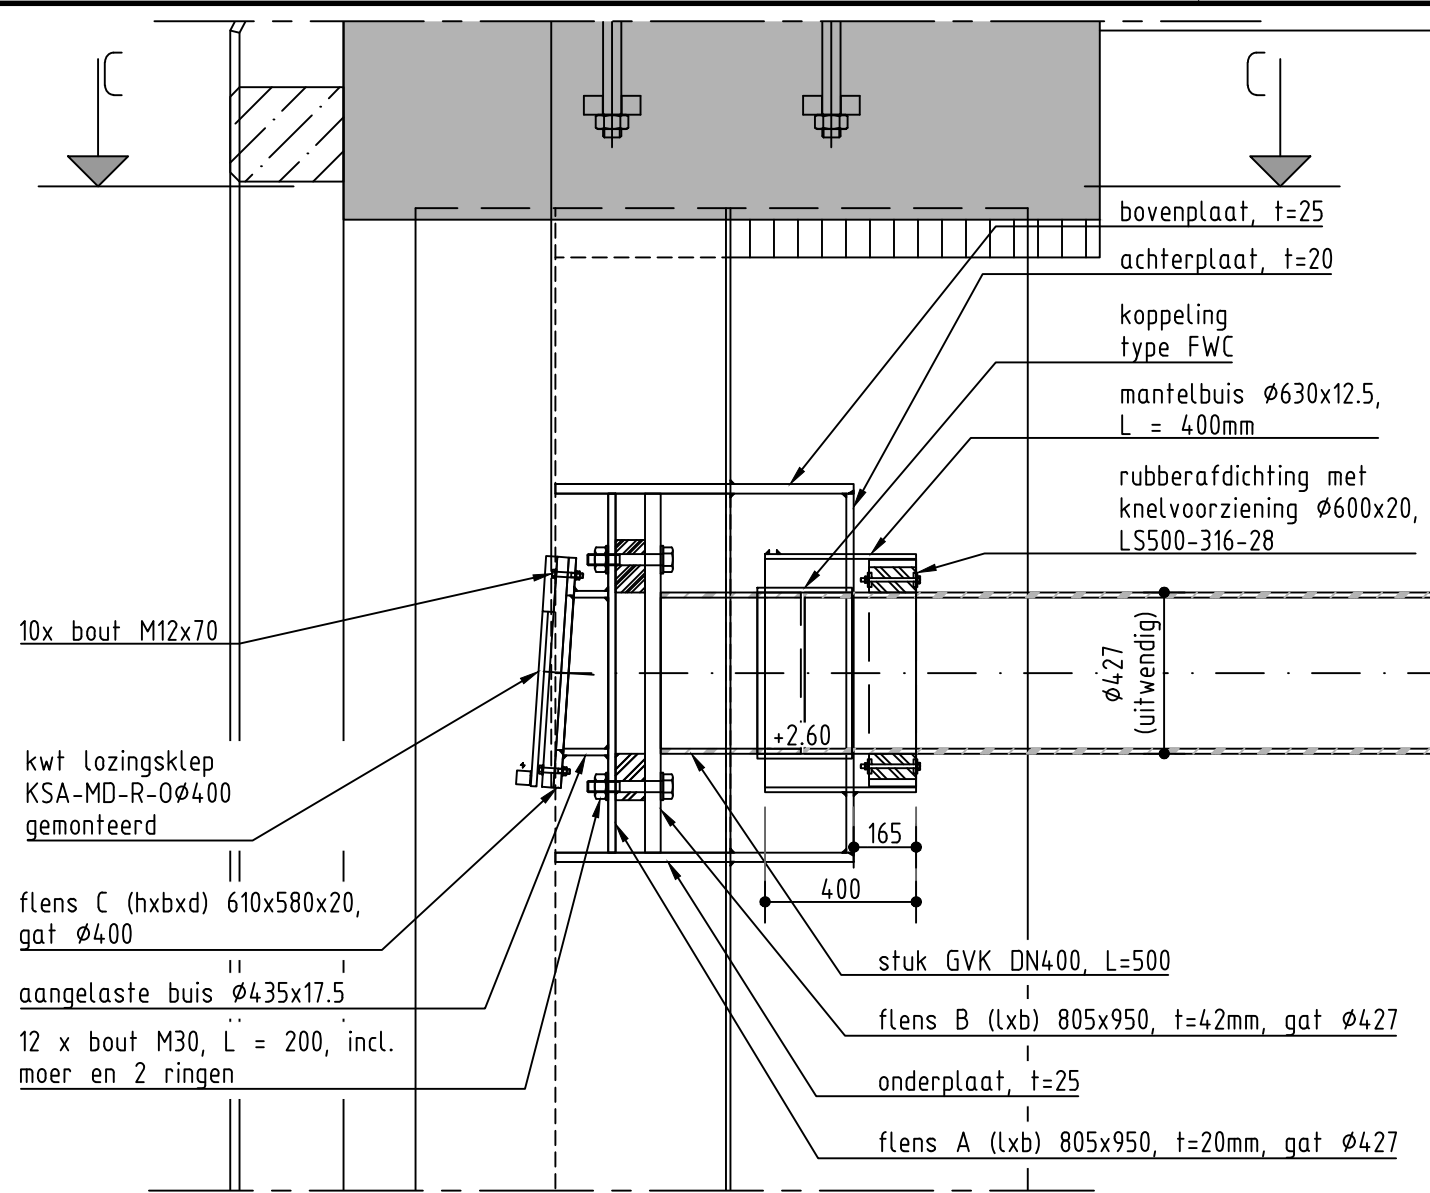


DOORSNEDE D-D
Schaal 1:20
- t.b.v. uitlaat DN400

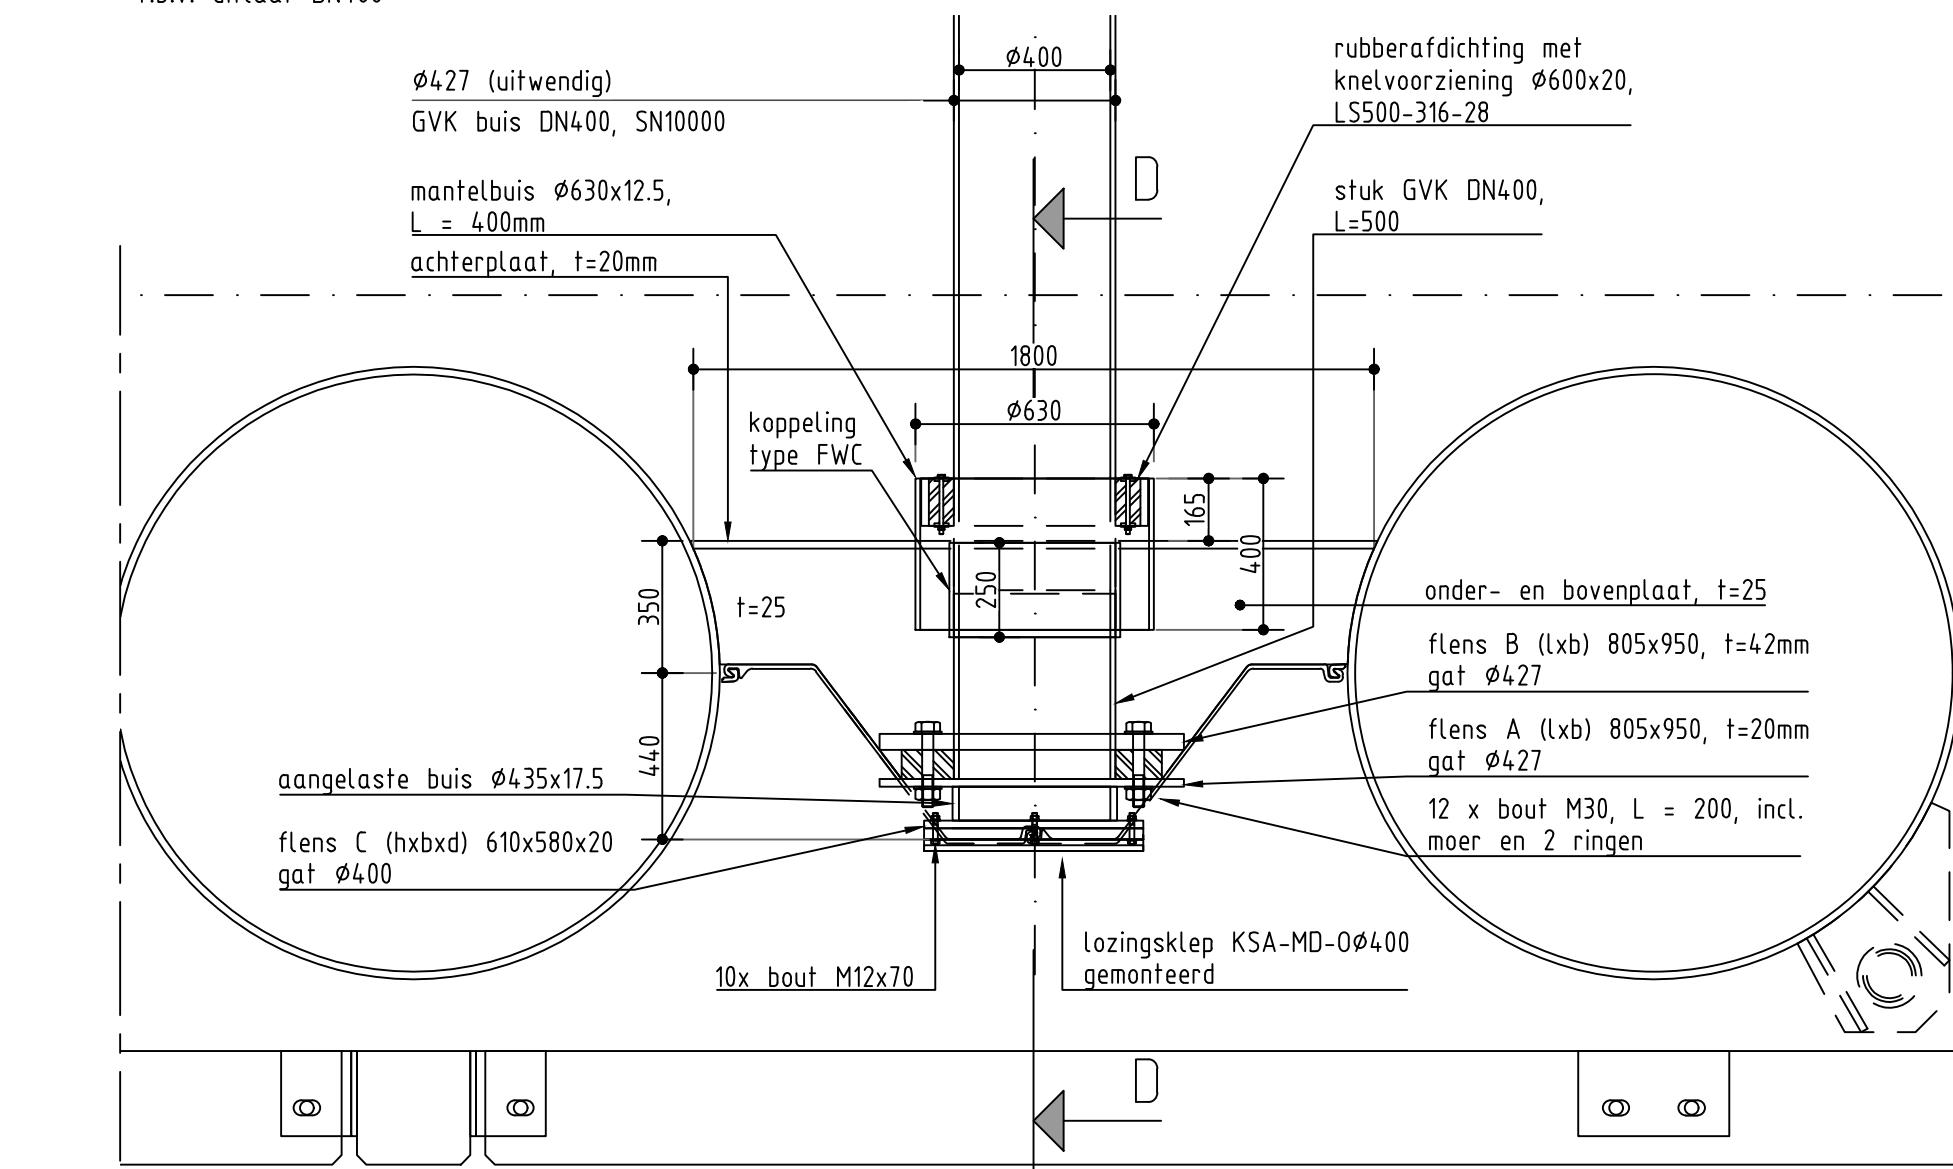


DOORSNEDE C-C
Schaal 1:20
- t.b.v. uitlaat DN400

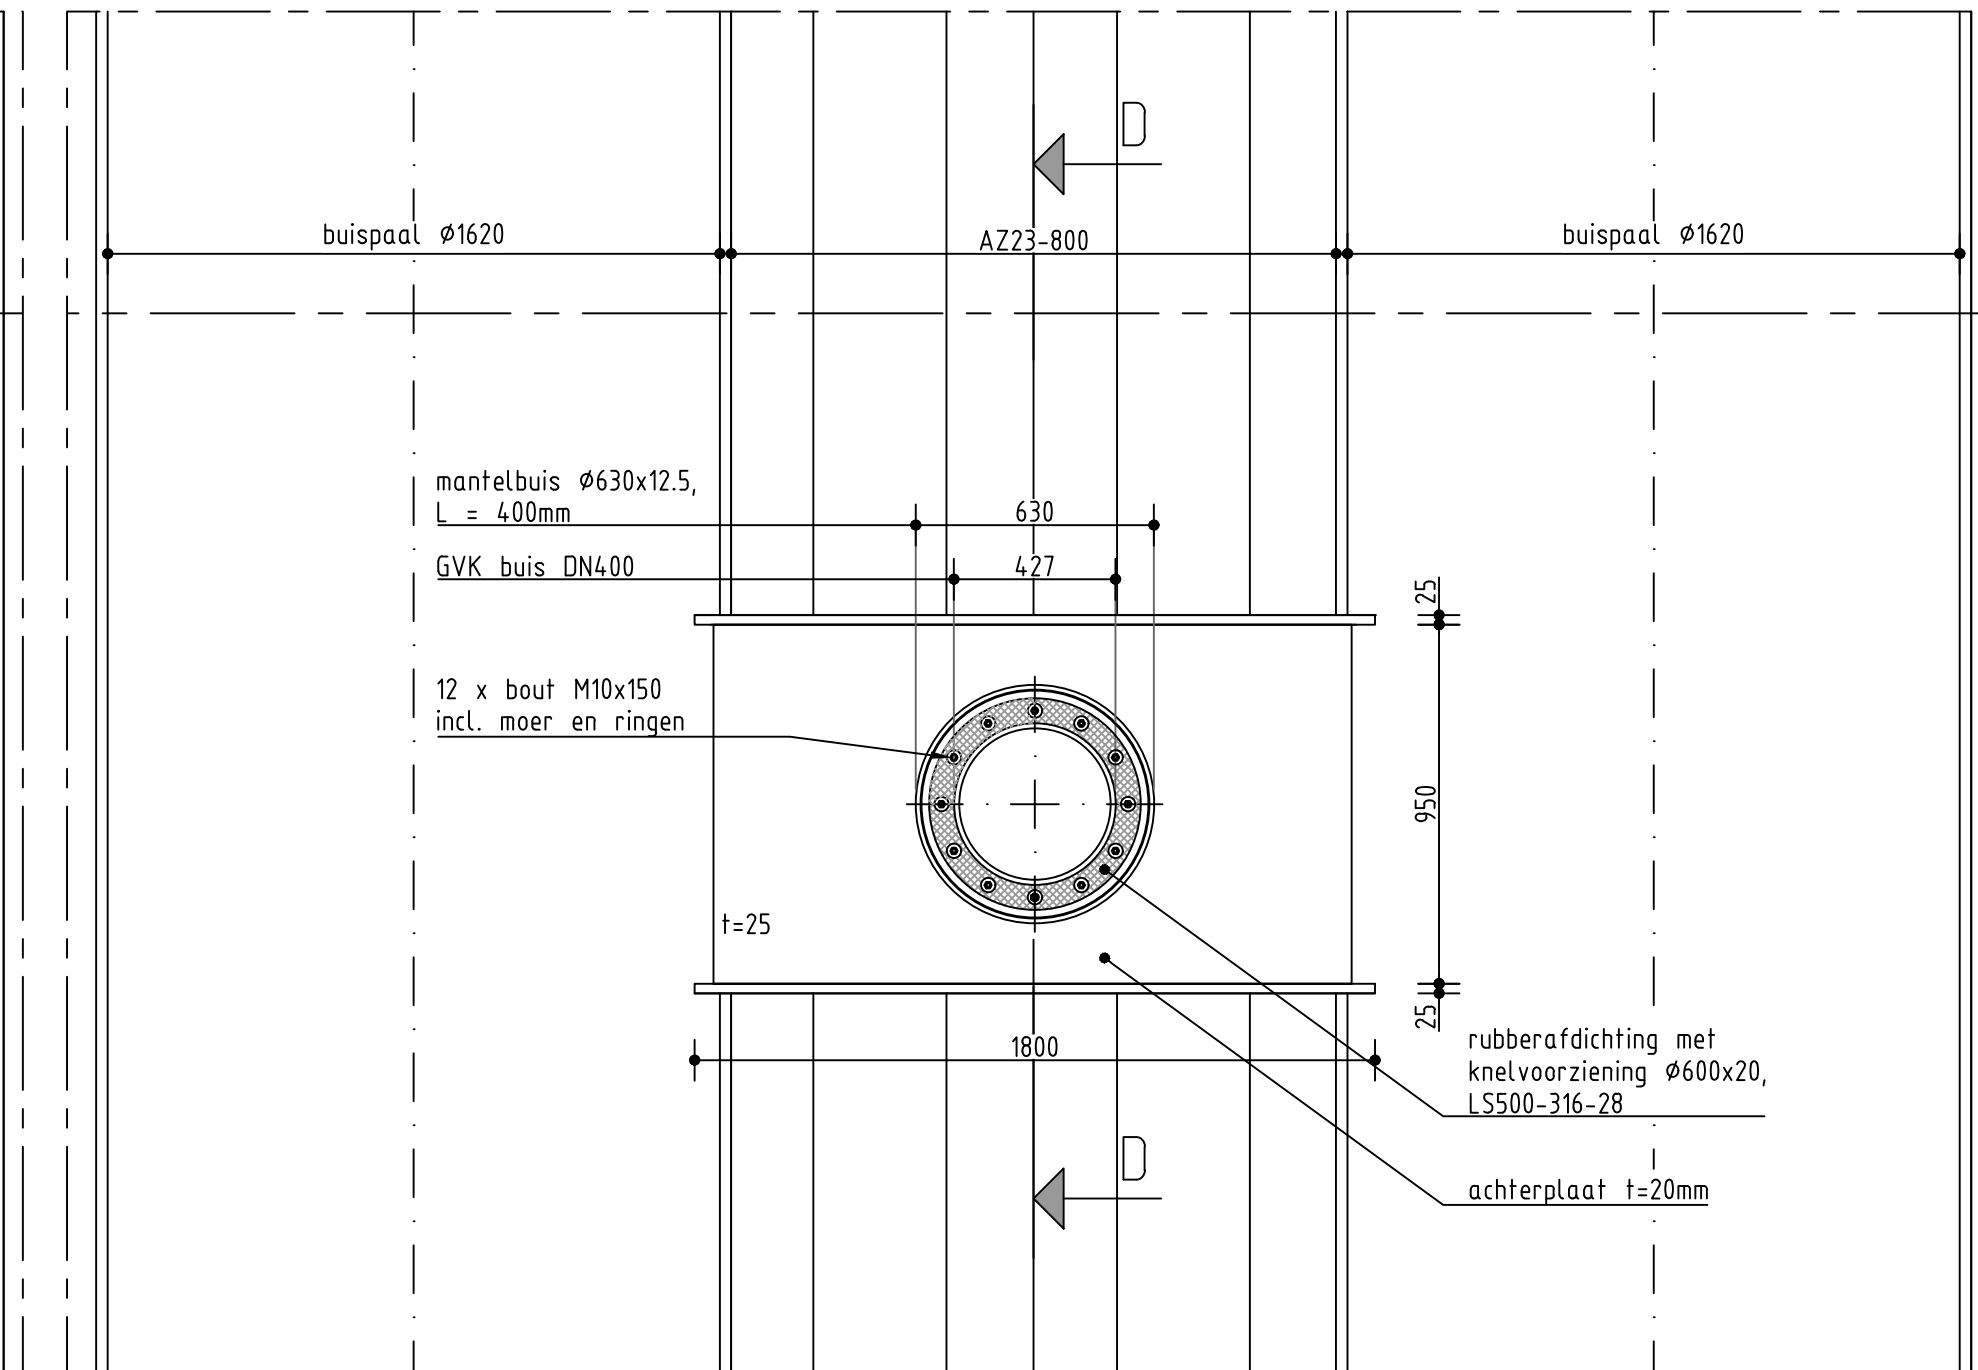

ACHTERAANZICHT UITLAAT DN400
Schaal 1:20
- 2x uitgevoerd

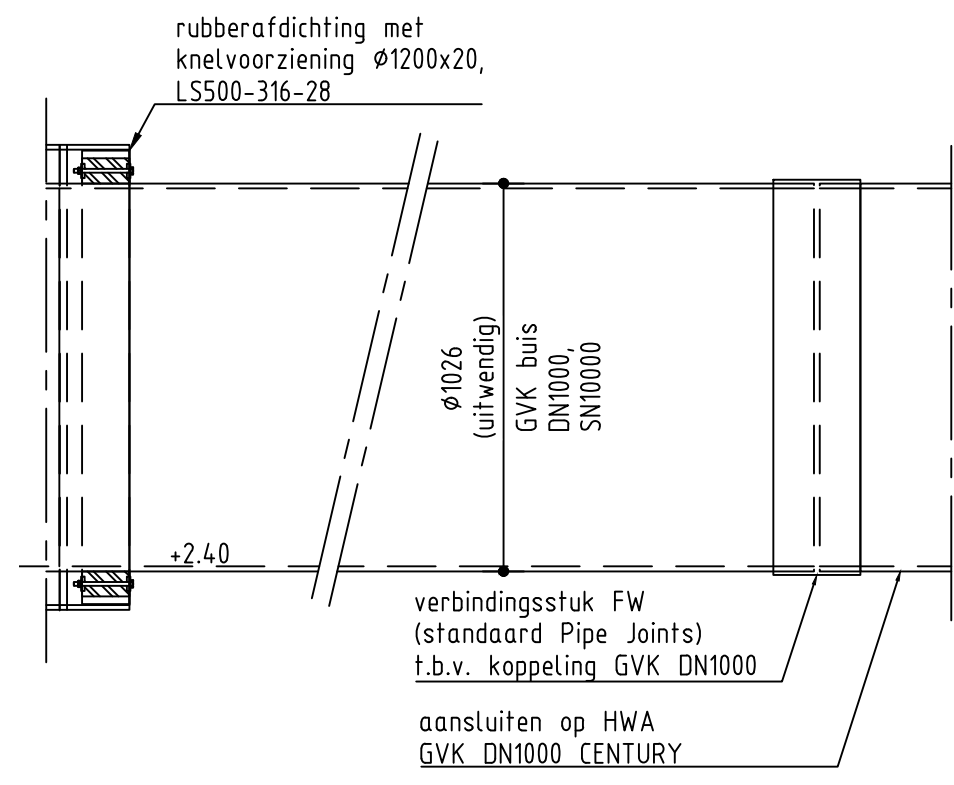

DETAIL KOPPELING HWA ø1000
Schaal 1:20

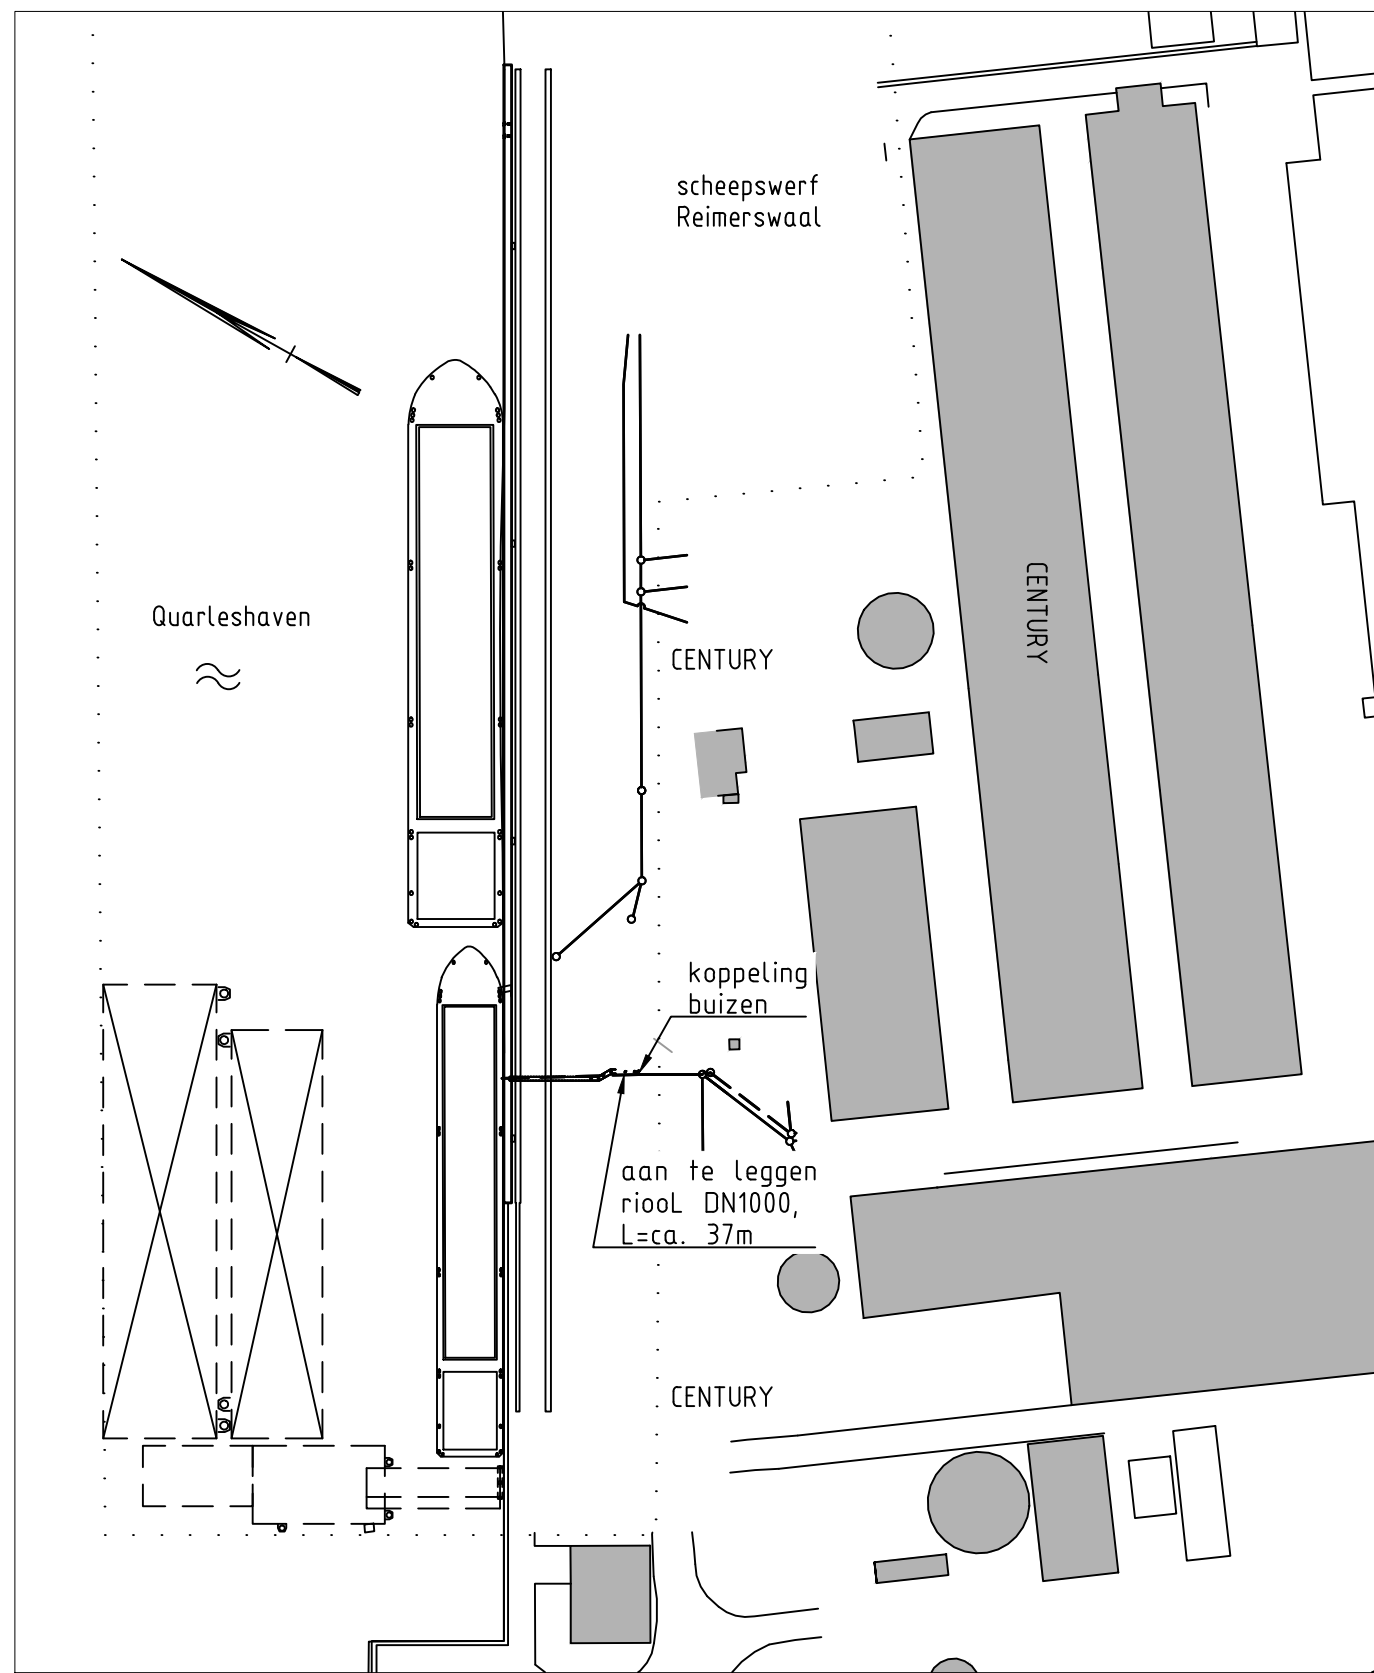

SITUATIE
Schaal 1:2000

GEGEVENS STAAL

Buispaal	Kwaliteit X65
Sloten	S 355 GP
Damwanden	S 355 GP
Uitlaat	S355 J2, onbehandeld
Bevestigingen	Sterkteklasse 8.8, thermisch verzinkt
Lassen	a=5mm, tenzij anders vermeld

OPMERKINGEN

- Maatvoering in millimeters
- Hoogtematen in meters t.o.v. N.A.P.
- Gemeentelijke Basiskaart Nederland (G.B.N.) indicatief weergegeven
- Voor de details t.b.v. de lozingsklep(pen) zie tekening 101Z0400.nl en tekening 101Z1000.GOE.D.R0

Ingenieursburo Maters en de Koning

Multatullaan 8 4707 LZ Roosendaal	Tel. (0165) 524 524
Bisletweg 2 2905 AW Capelle a/d IJssel	Tel. (010) 258 18 20
Weg- en Waterbouwkunde, Beton- en Staalconstructies, Bouwkunde, Grondmechanica	
www.matersendekoning.nl	

OPDRACHTGEVER Zeeland Seaports N.V.

Schelpenpad 2, Postbus 132, 4530 AC Terneuzen

AS BUILT
14-03-17

PROJECTOMSCHRIJVING Aanbrengen zeevaartkade met bijkomende werkzaamheden Quarleshaven ZZ te Vlissingen Bestek-tekening

TEKENINGOMSCHRIJVING Details HWA uitlaten

DATUM	GETEKEND	GECONTROLEERD	OMSCHRIJVING	REVISIE			
-	-	-	-	G			
-	-	-	-	F			
-	-	-	-	E			
-	-	-	-	D			
-	-	-	-	C			
-	-	-	-	B			
-	-	-	-	A			
02 jun 2016	H. Claessens	G. Maters	B.o.b. uitlaat DN1000				
DATUM	GETEKEND	GECONTROLEERD	PROJ. NR.	TEKENINGNR.	DOCTYPE	STATUS	REVISIE
08 feb 2016	P. de Koning	M.P. Bal	15.178	209	TEK	BE	A