




PROP 1 (BLAUW)

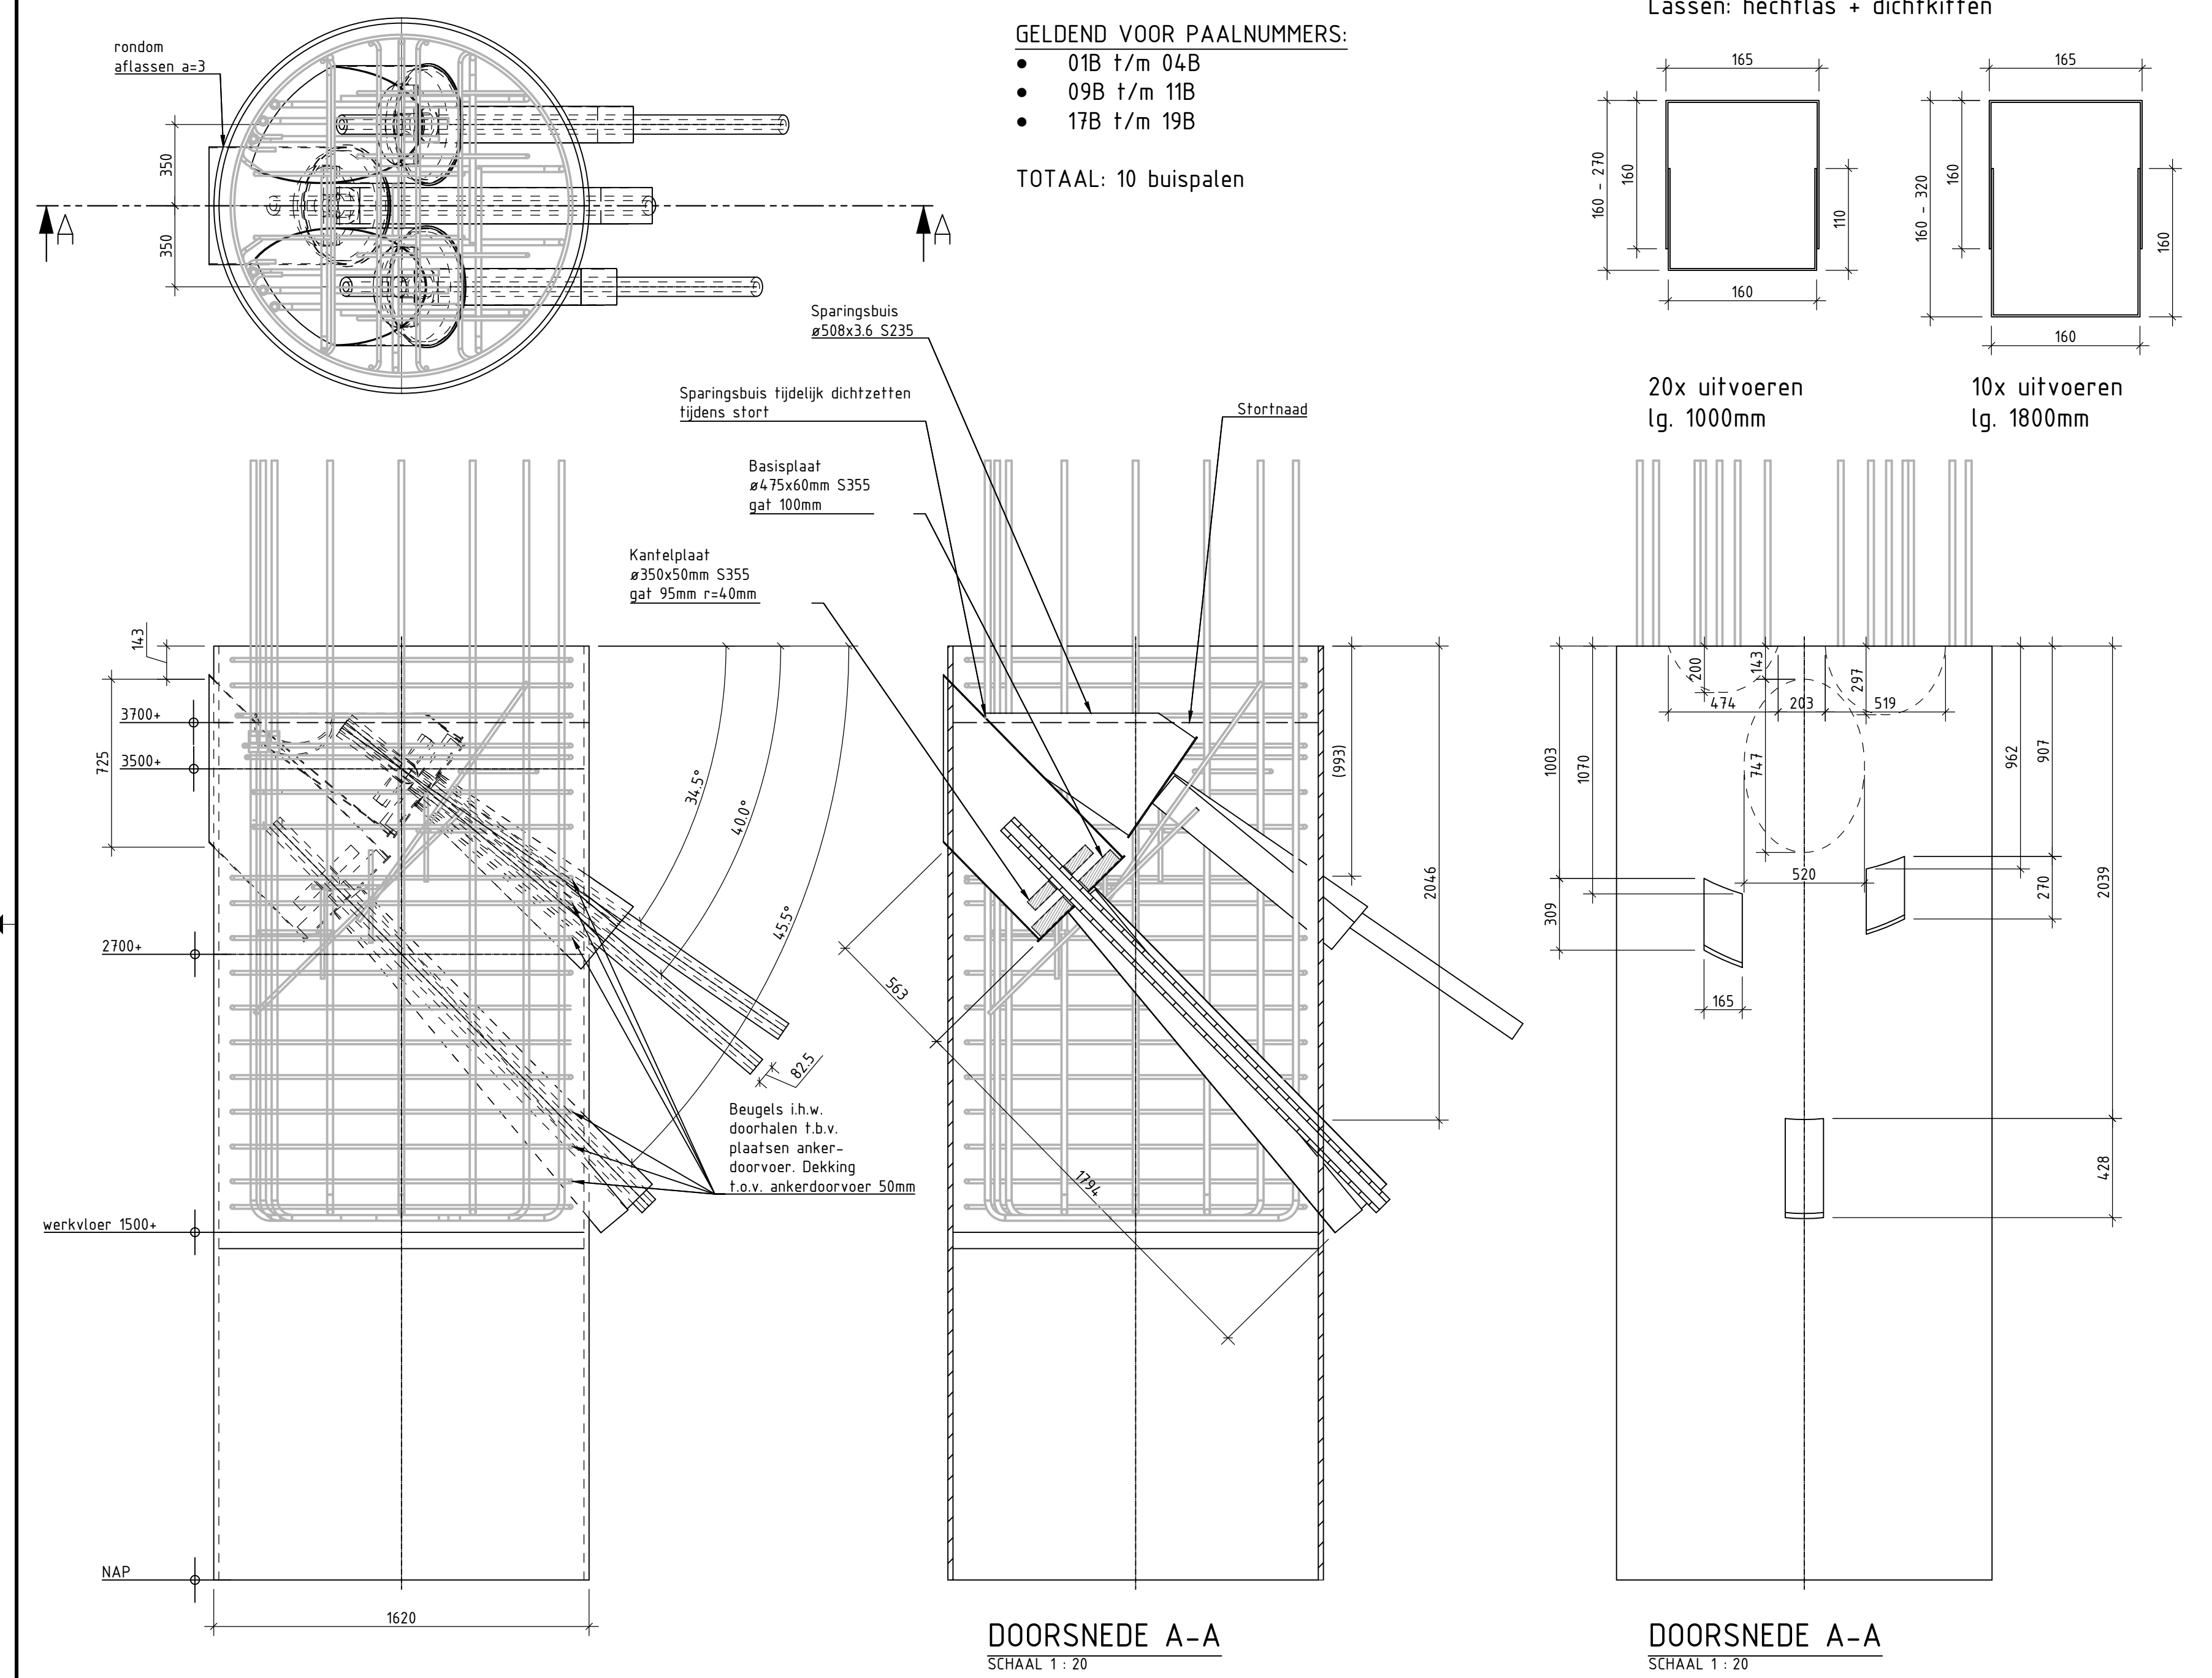


PROP 2 (GROEN)

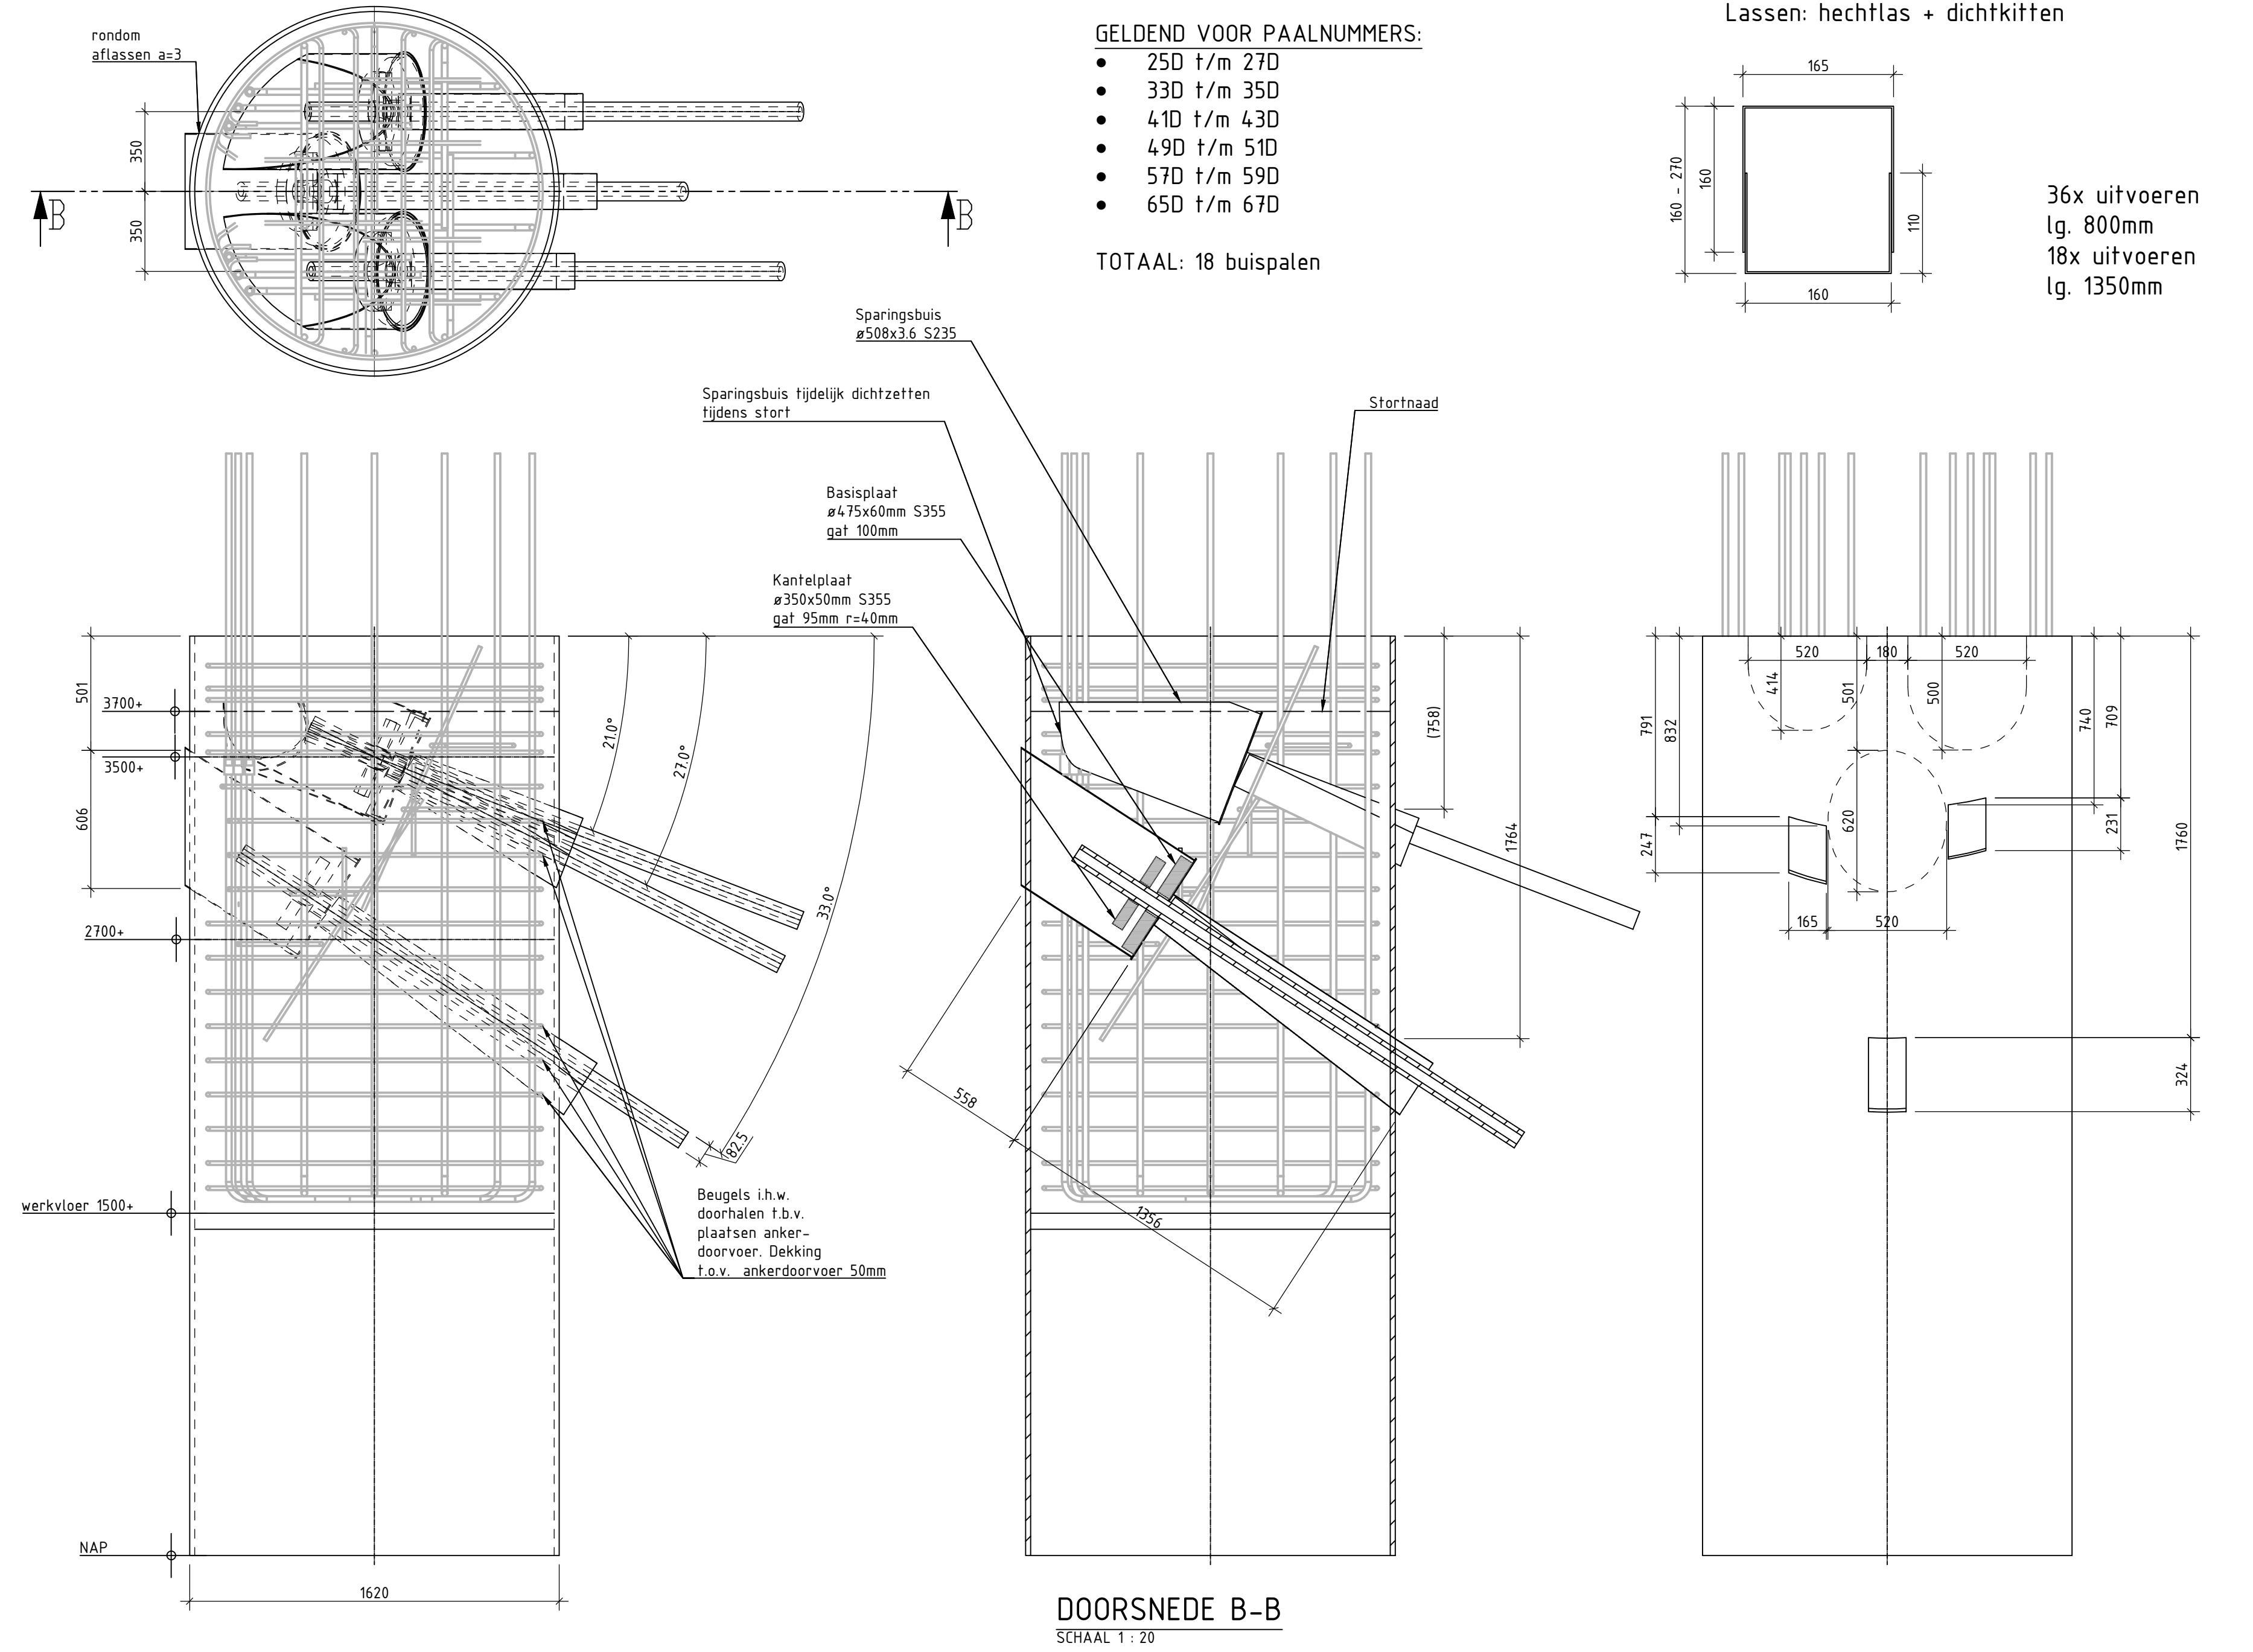


PROP 3 (GEEL)

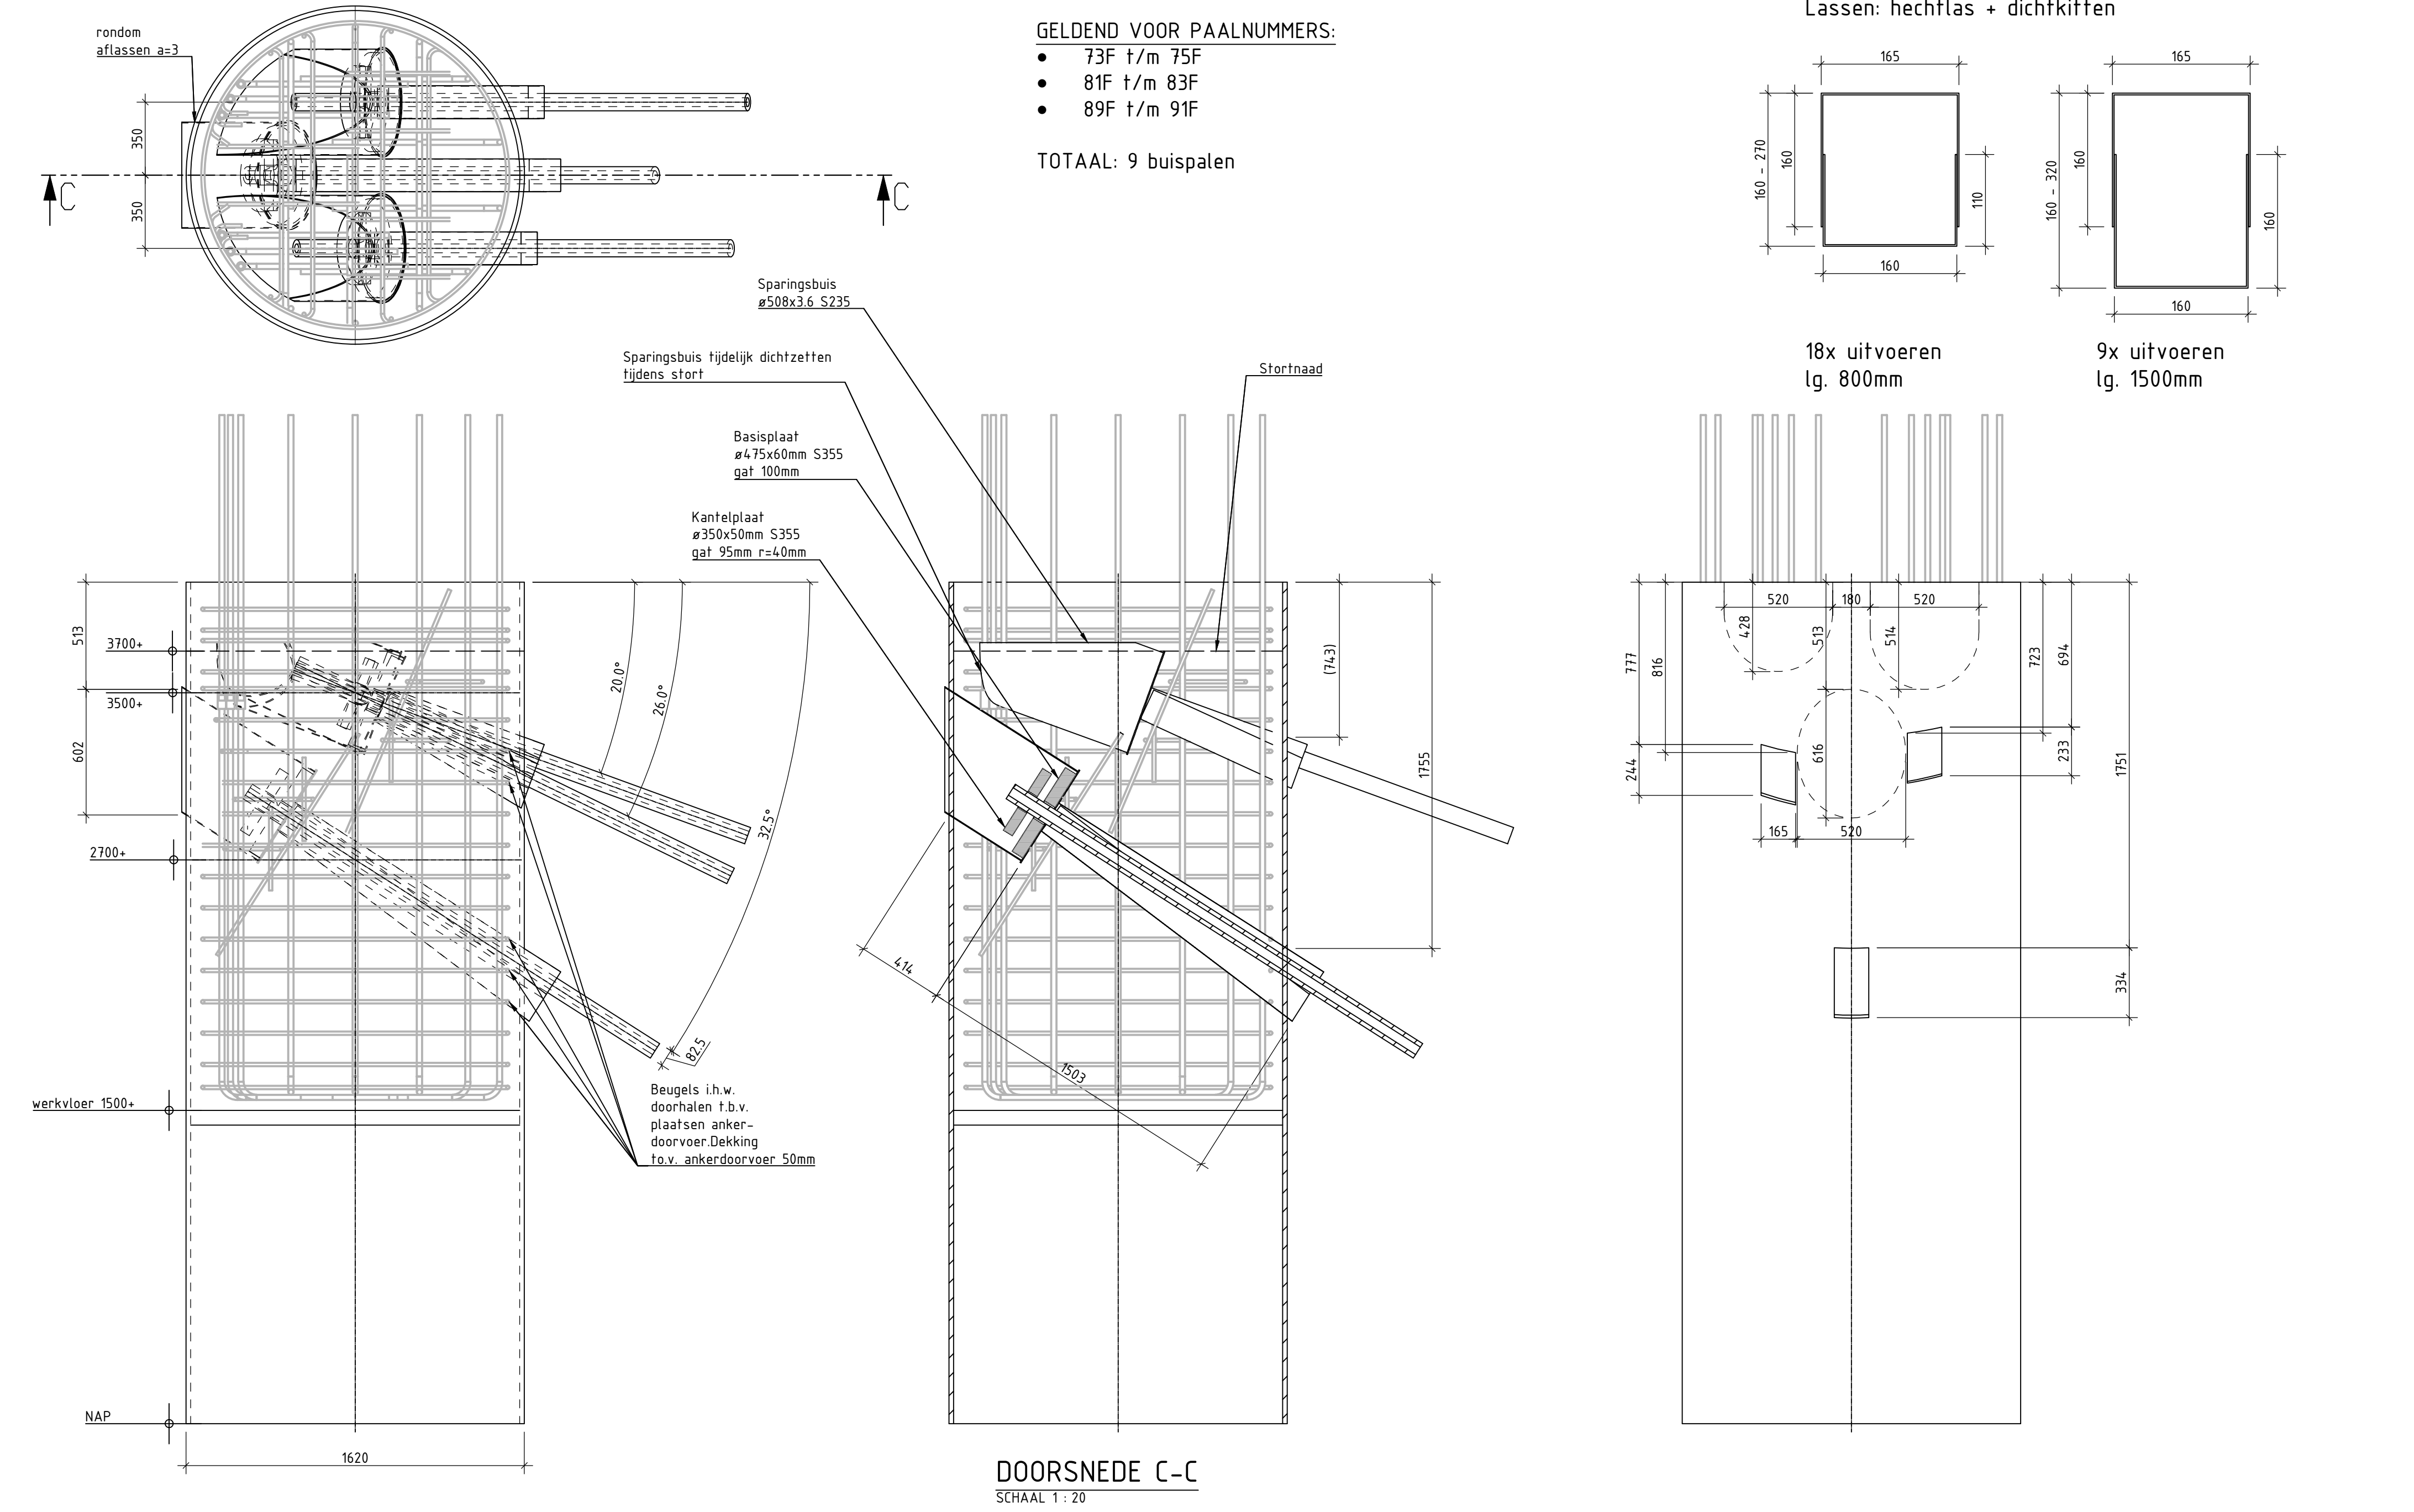

PROP 4 (ROZE)

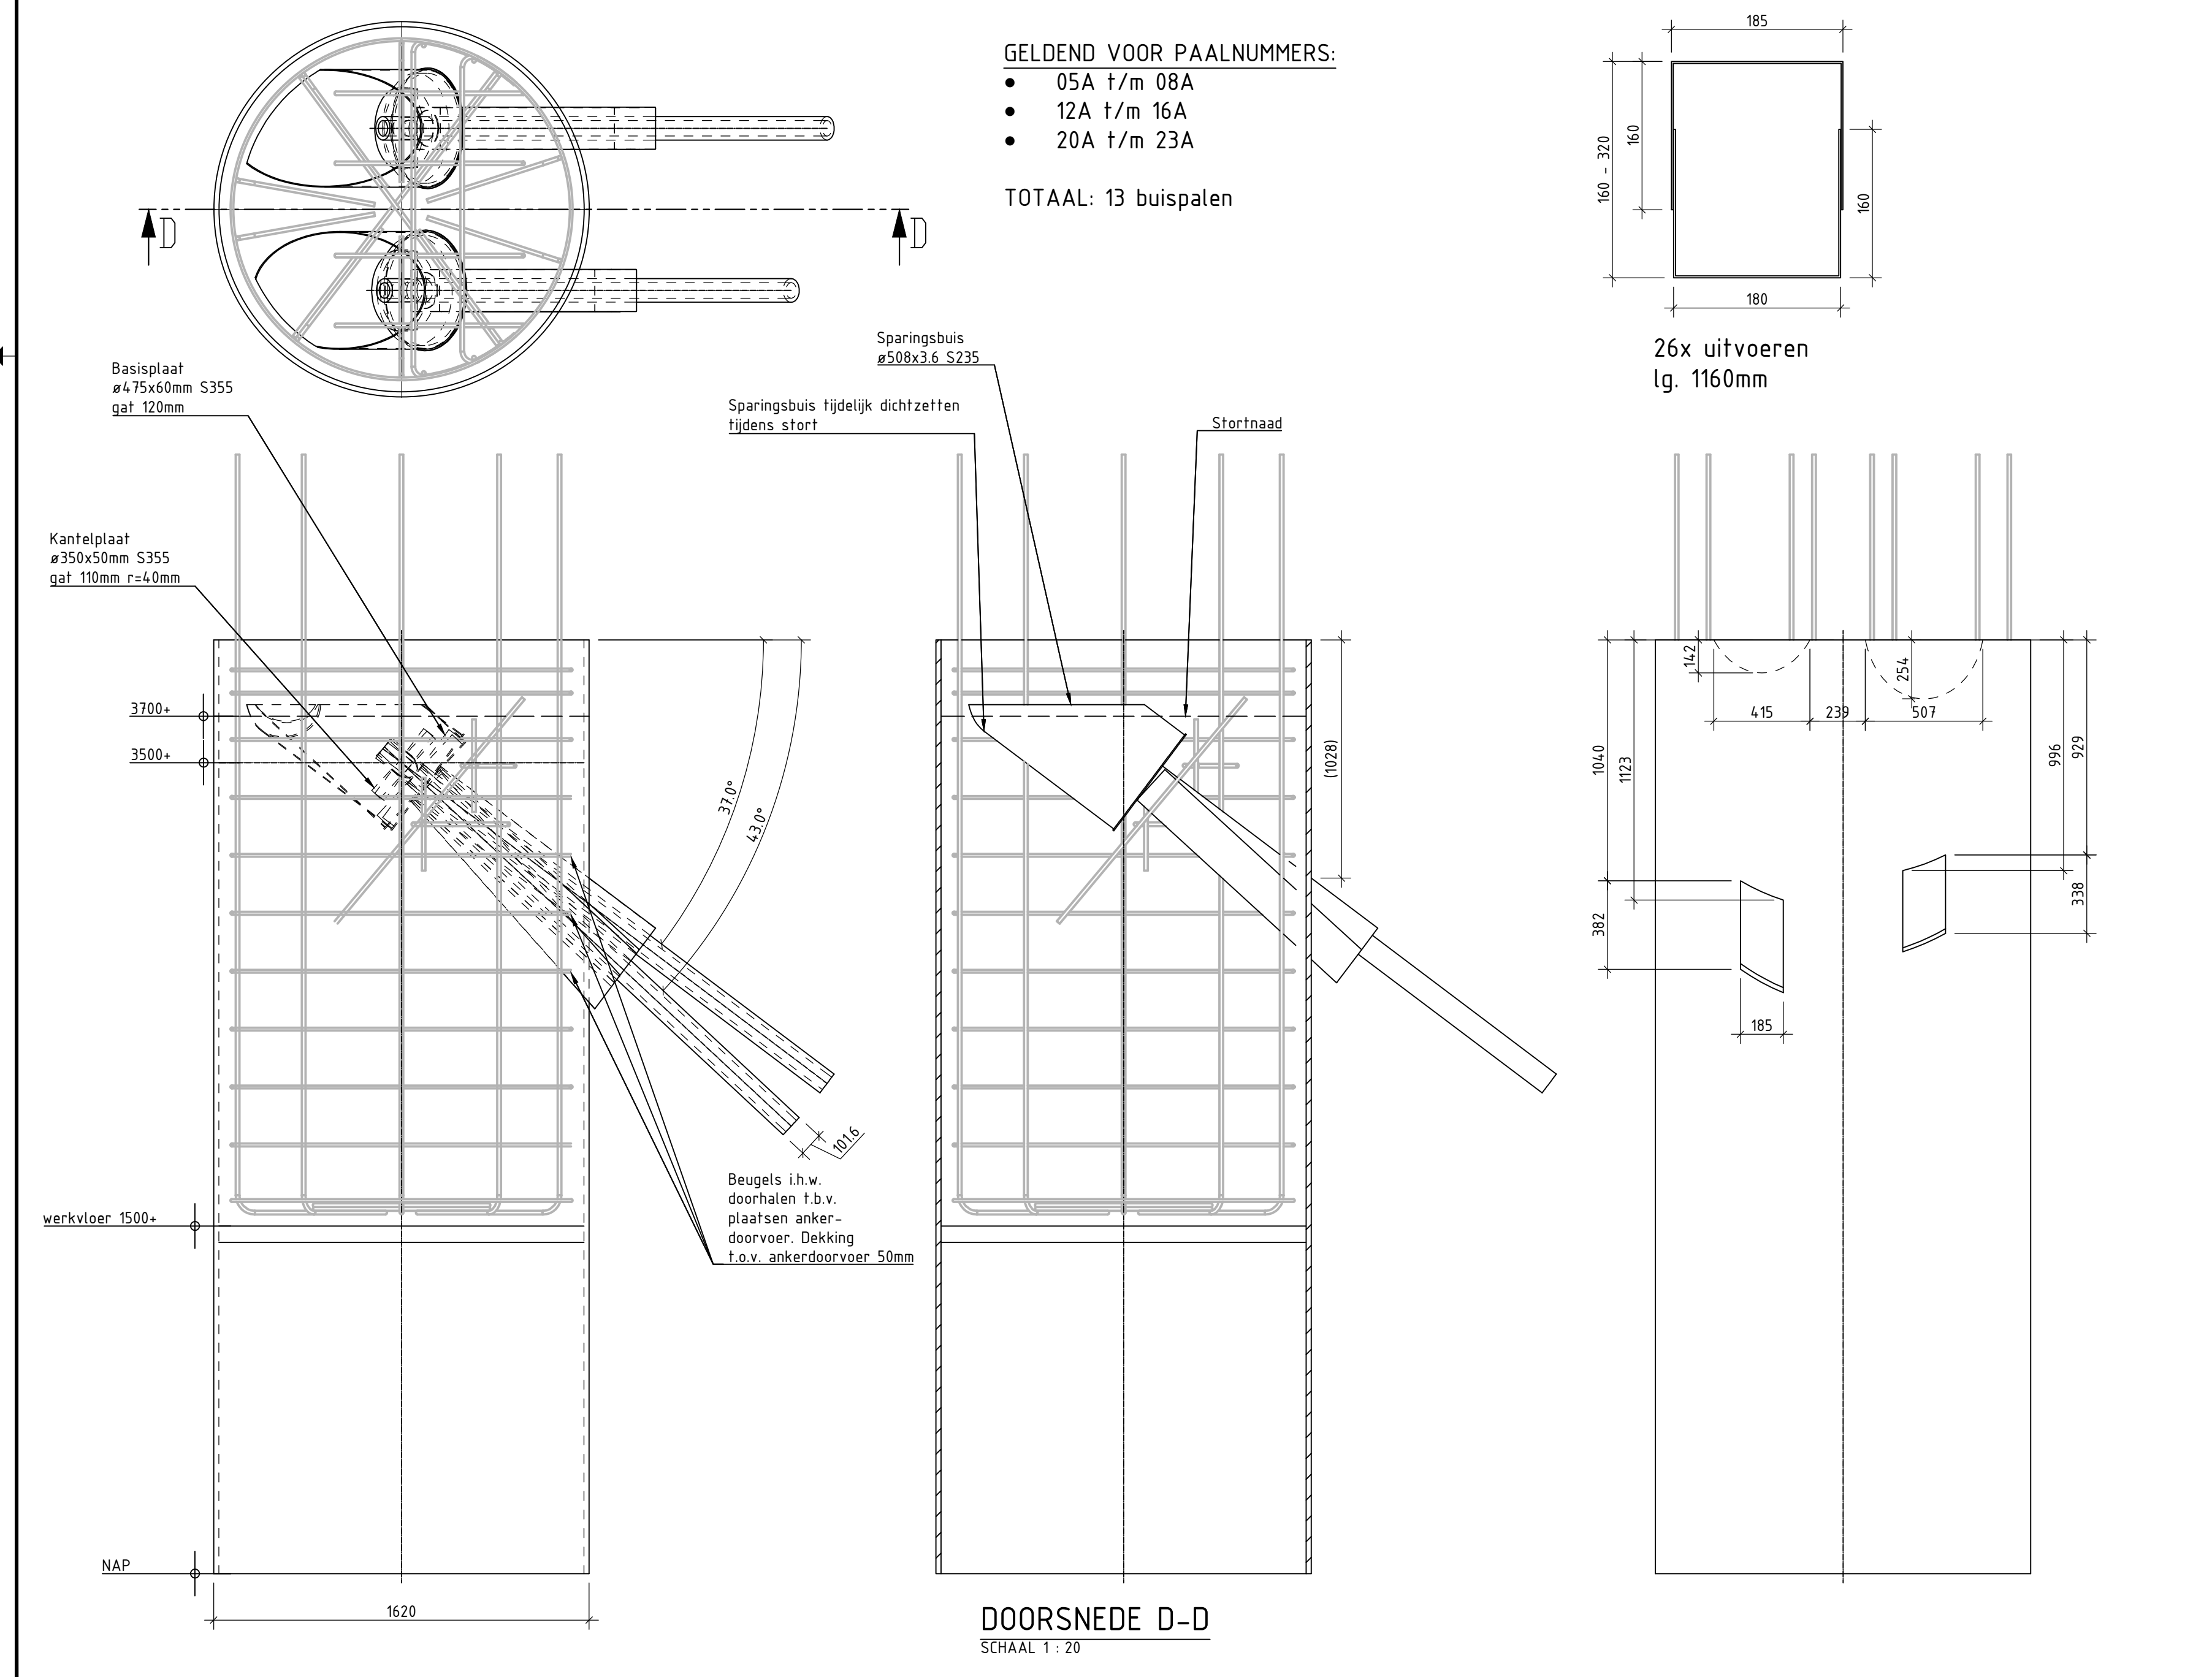

PROP 5 (WIT)

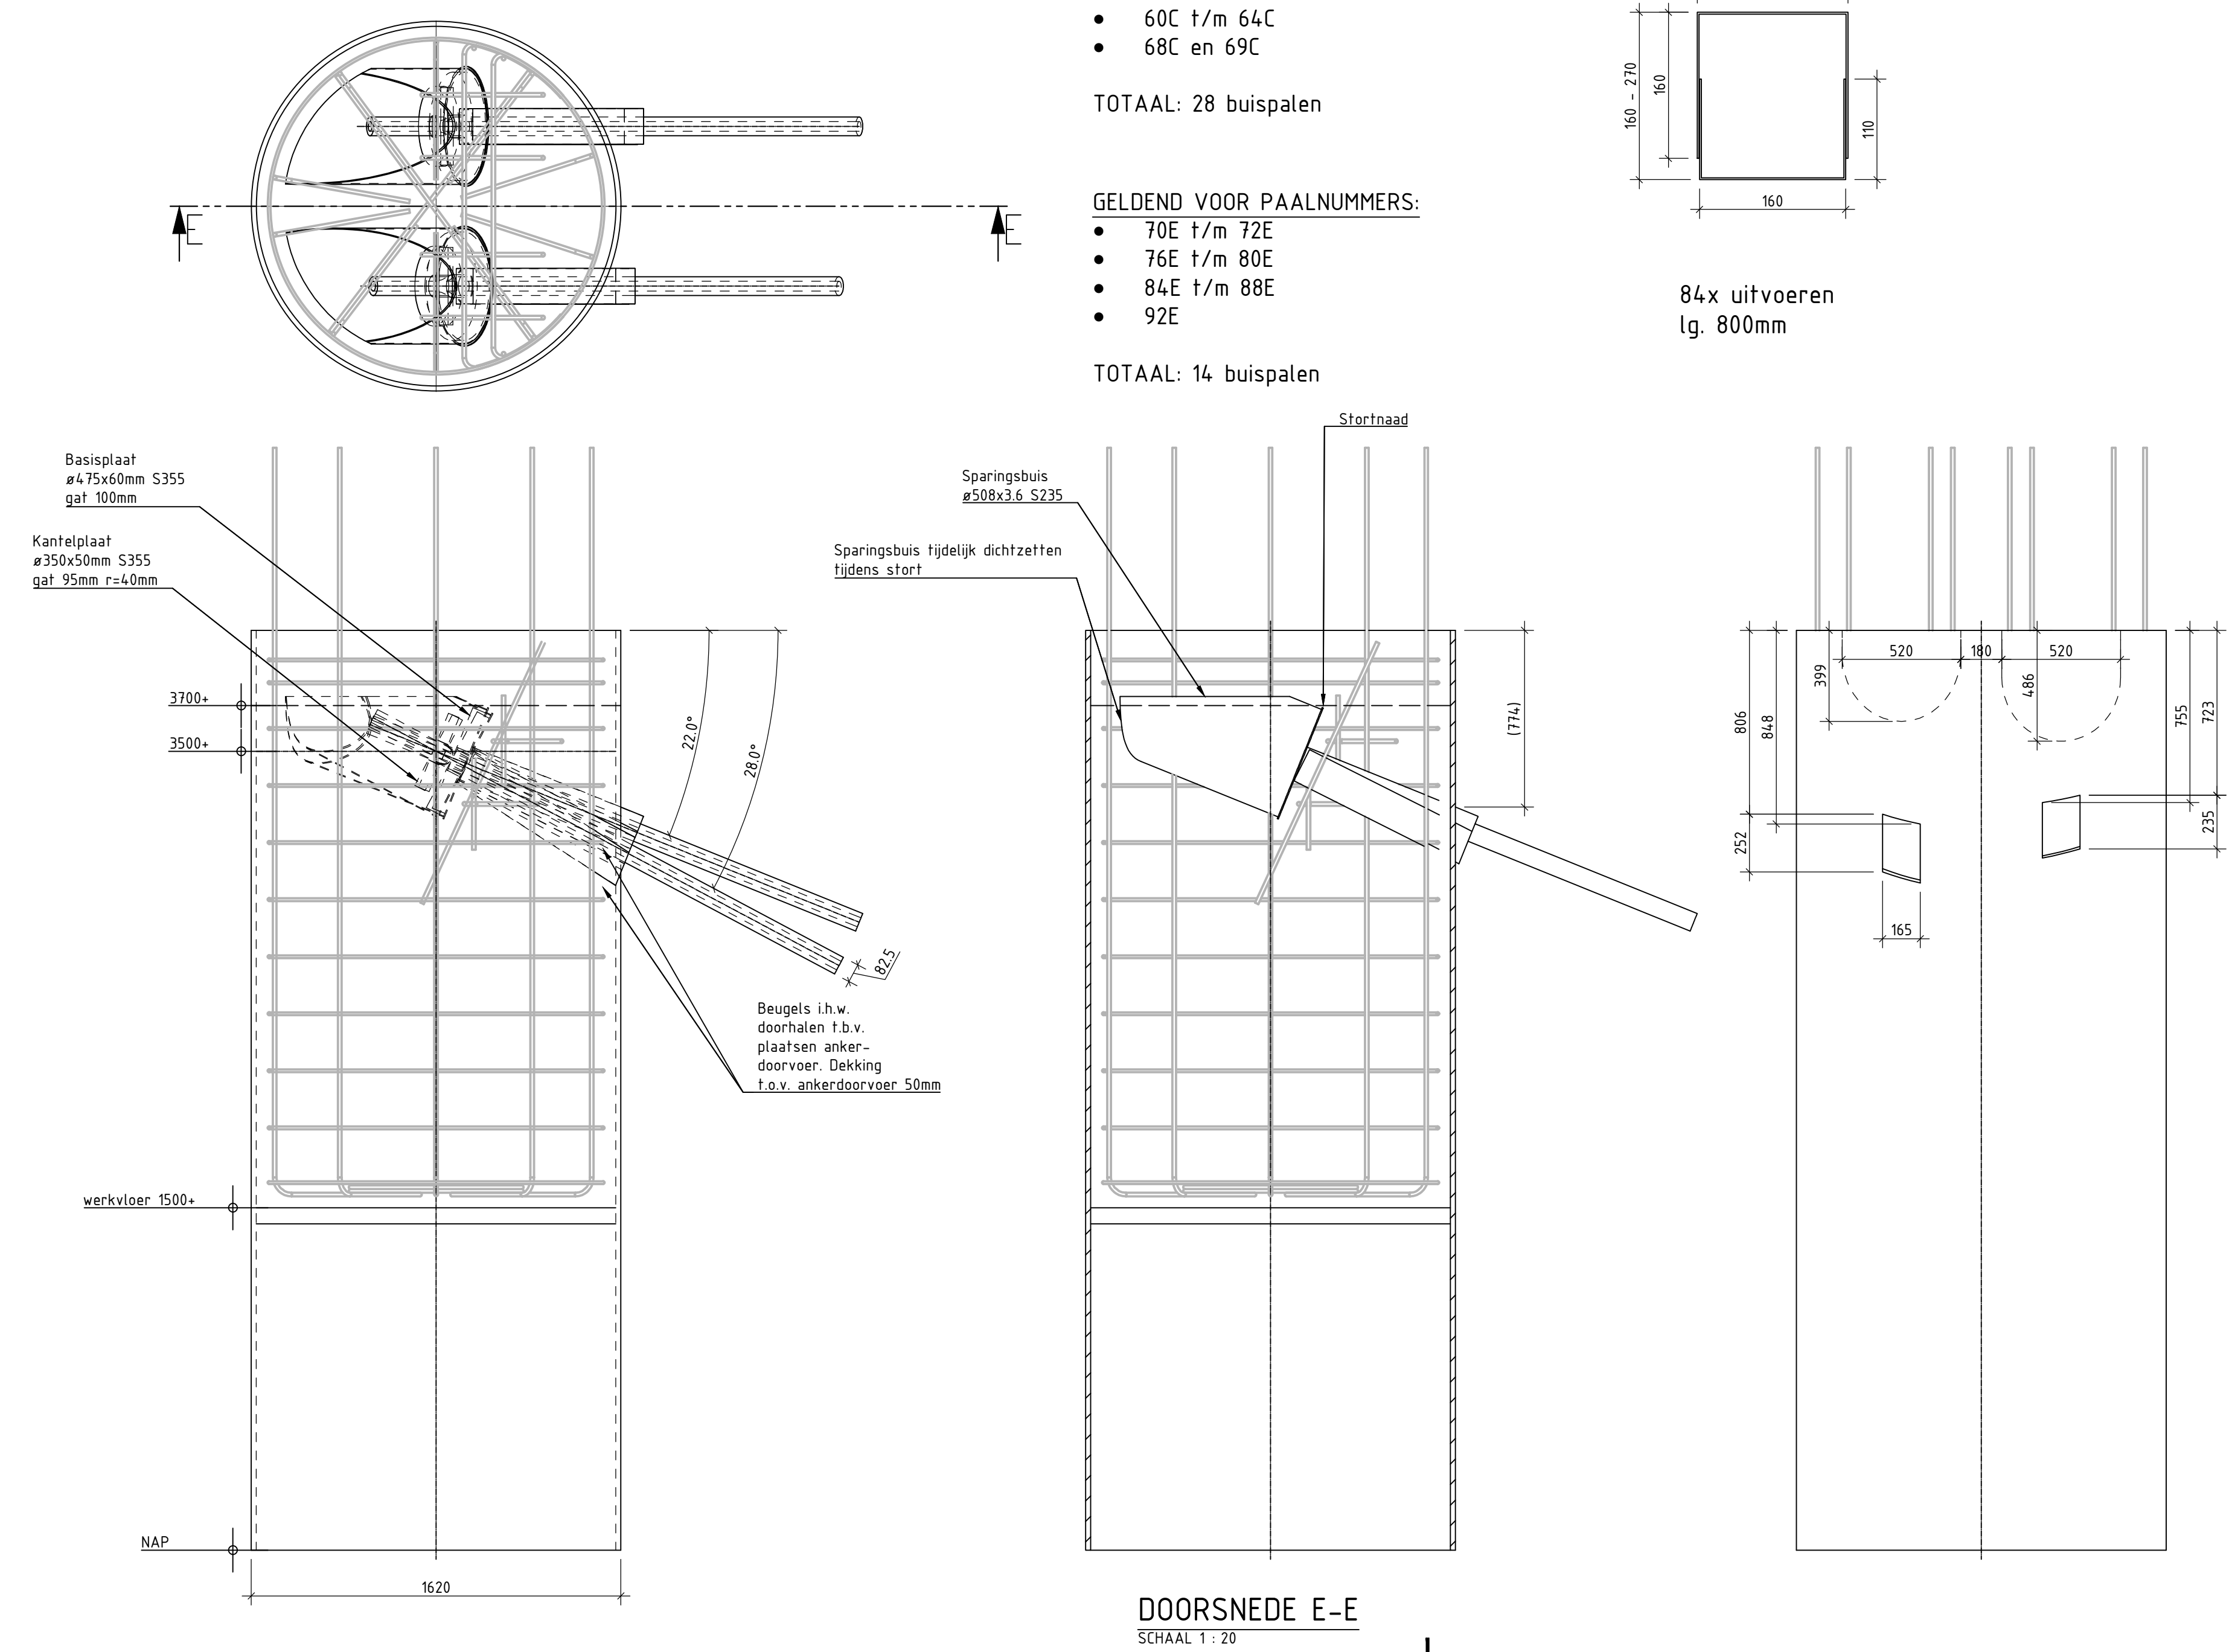

GEGEVENS M.B.T. IN HET WERK GESTORT BETON				
Onderdeel	Betonkwaliteit	Milieuklasse	Betondekking	Algemene gegevens
Deklaag	C30/37	XC4 / XD3 / XS3 / XF2 / XA1	50 mm	Cement: CEMIII/8325N-LH5R Betonstaal: B500B Werkvoeren: 100mm
Betonprop	C30/37	XC4 / XD3 / XS3 / XF2 / XA1	50 mm	
Bluswaterput	C30/37	XC4 / XD3 / XS3 / XF2 / XA1	50 mm	aangegeven dekking is totale dekking, dus inclusief eventuele nabewerking en eventuele oncontroleerbaarheid
uitvoeren volgens: NEN-EN 13670 + NEN-EN 206-1 + NEN 8005				

AS BUILT
13-03-17

- Opmerkingen:
- Staalkwaliteit S355, tenzij anders vermeld
 - Scherpe randen zijn afgebraamd en afgerond
 - Alle hoogtematen in meters (m) tov NAP
 - Alle maten in millimeters (mm)
 - Lassen, zie tekening
 - Verfop, vulling en afdichting zie tekening

L0	Aanpassing doorvoer ankers	09-09-2016	PSM	GVE
L0	Aanpassing beugels	07-09-2016	PSM	GVE
L0	Verwijderen extra beugels	05-09-2016	PSM	GVE
L0	Tekstuele wijziging	01-09-2016	PSM	GVE
Rev	Omschrijving	Datum	Gekend	Gecontroleerd
Gekend door: J. Pruisers, G. Verburg, 1				
Bestek-/Contractor: ZSP249, Schaal: 1:20, Formaat: A0+, Documenttype: TEKENING, Datum uitgifte: 23-08-2016, Documentnummer: 16A07-T-002				
Project: Zeevaartkade Quarleshaven				
Opdrachtgever: N.V. Zeeland Seaports				
Detailering verankering				
Postbus 21, 4250 DA Werkendam				
deKlerk WATERBOUW				
T 0183 508666, F 0183 502402, I www.deklerk.nl				