


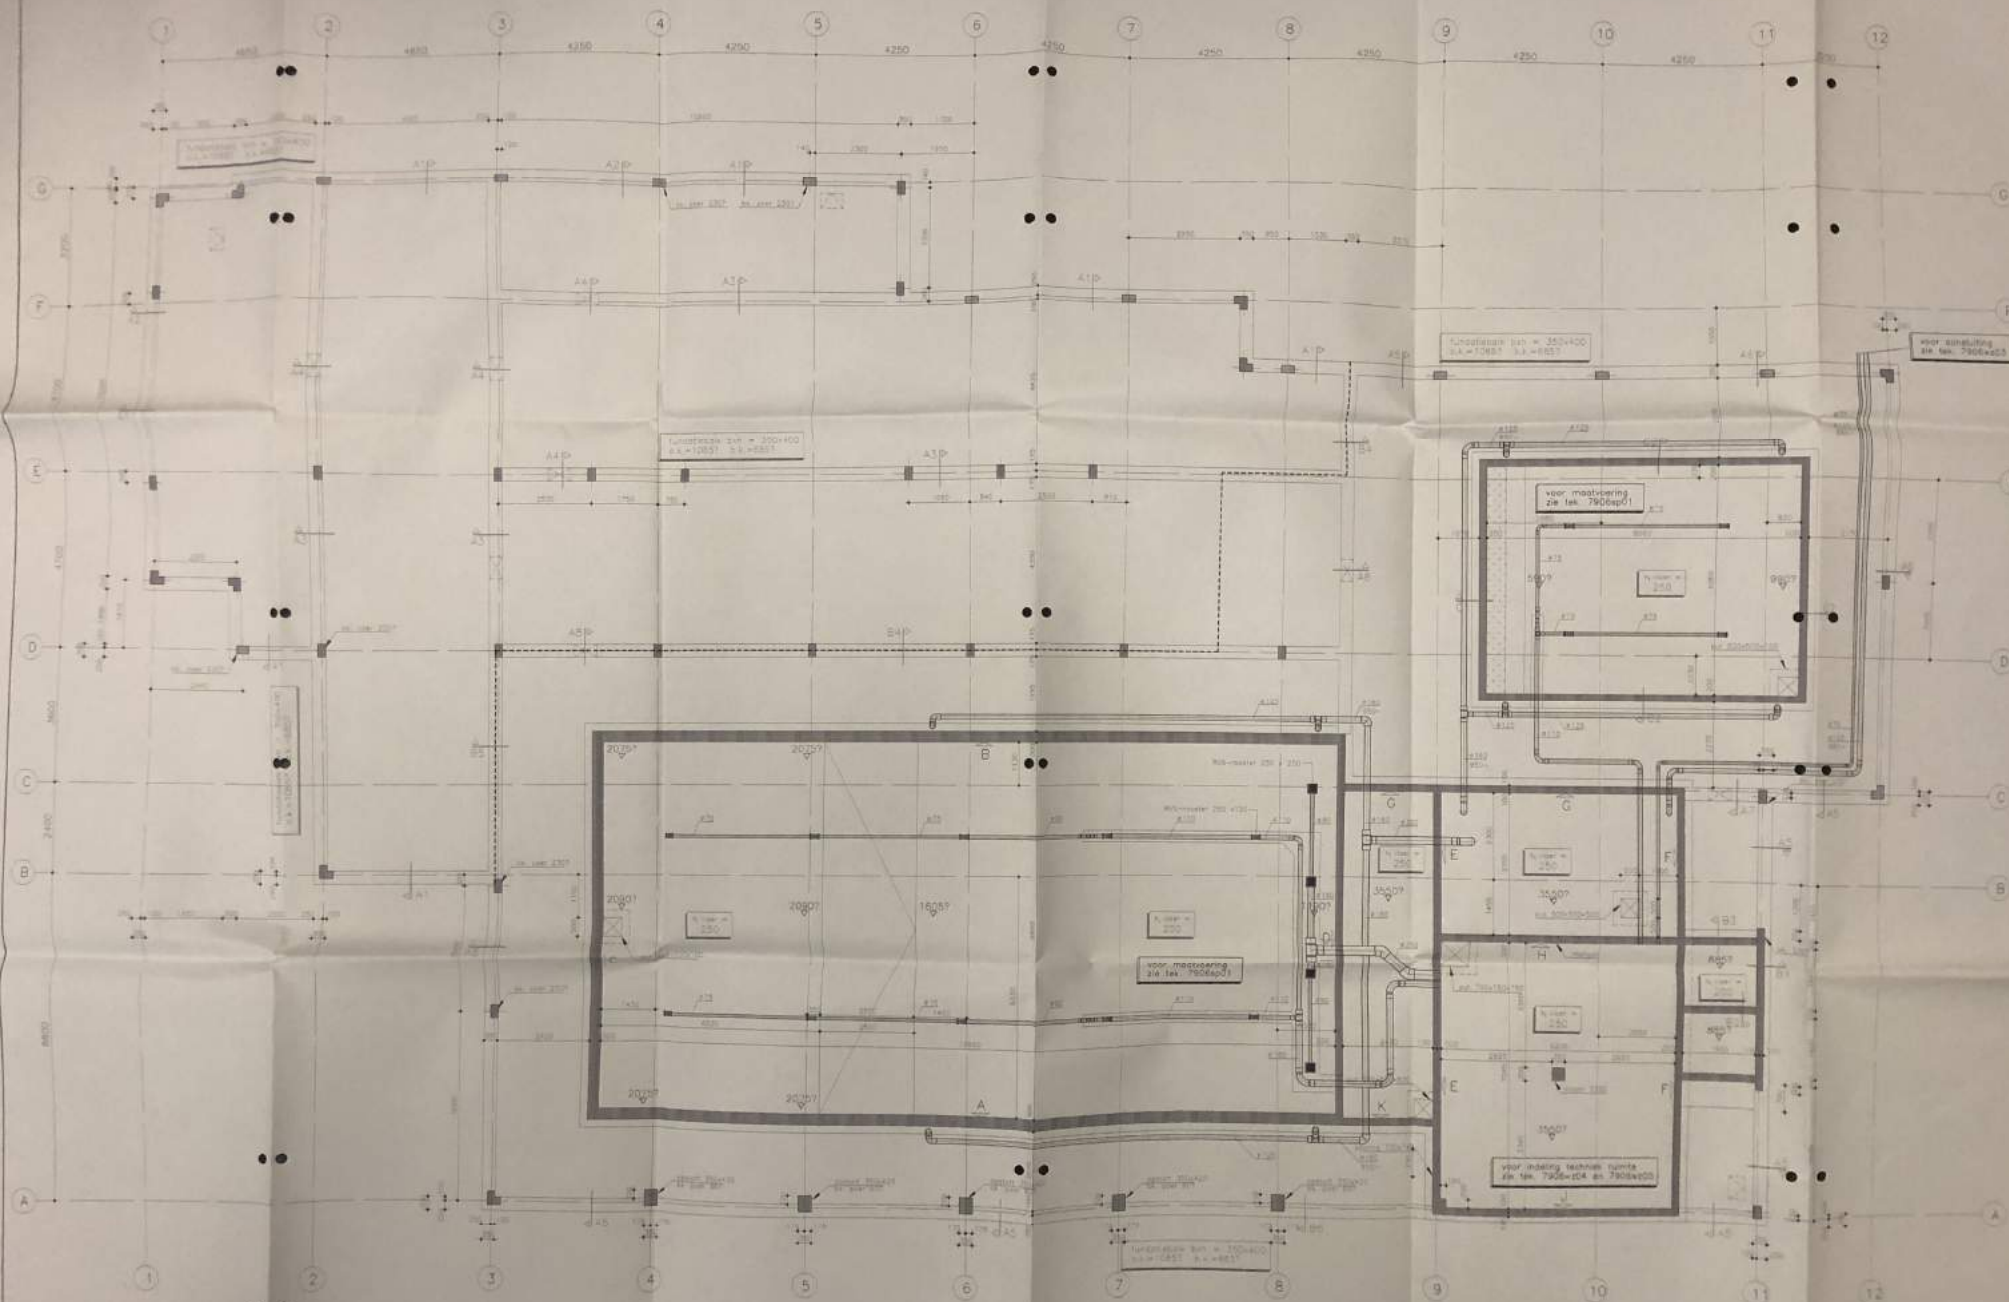

legenda

algemeen




000-000 000

200423 (V)

Y



HELLEBREKERS
TECHNIKEN B.V.

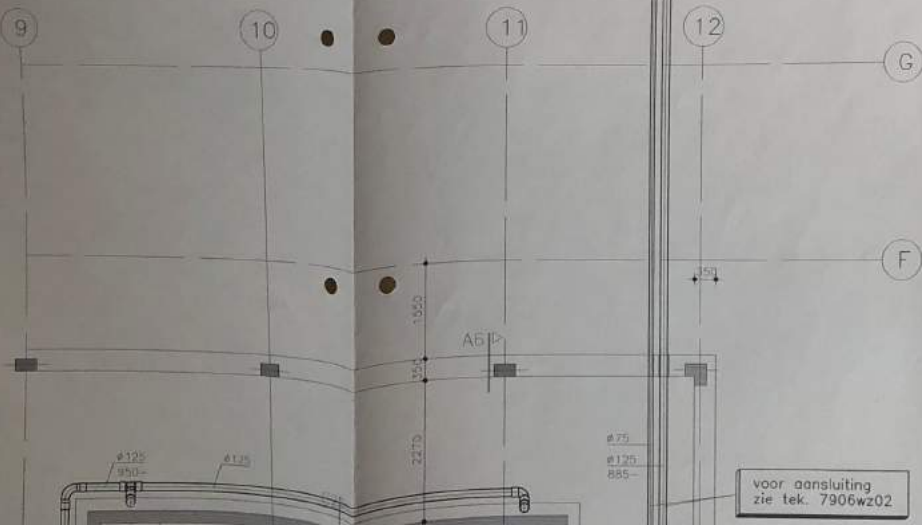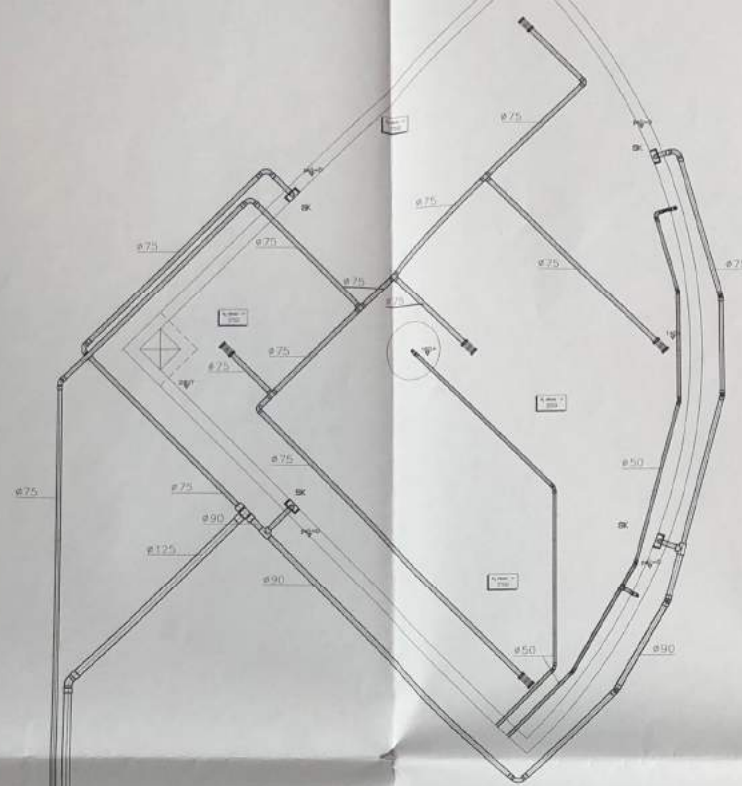

Onderdeel
LEIDINGLOOP BUITENBADEN


Project
KRUININGEN

Get.: 020493 EVS

Gew.: 080493 EVS

Gew.: 070593 EVS

Gew.:

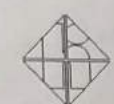


HELLEBREKERS
TECHNIEKEN B.V.

Project nr.

7906

Blad nr.

WZ-03

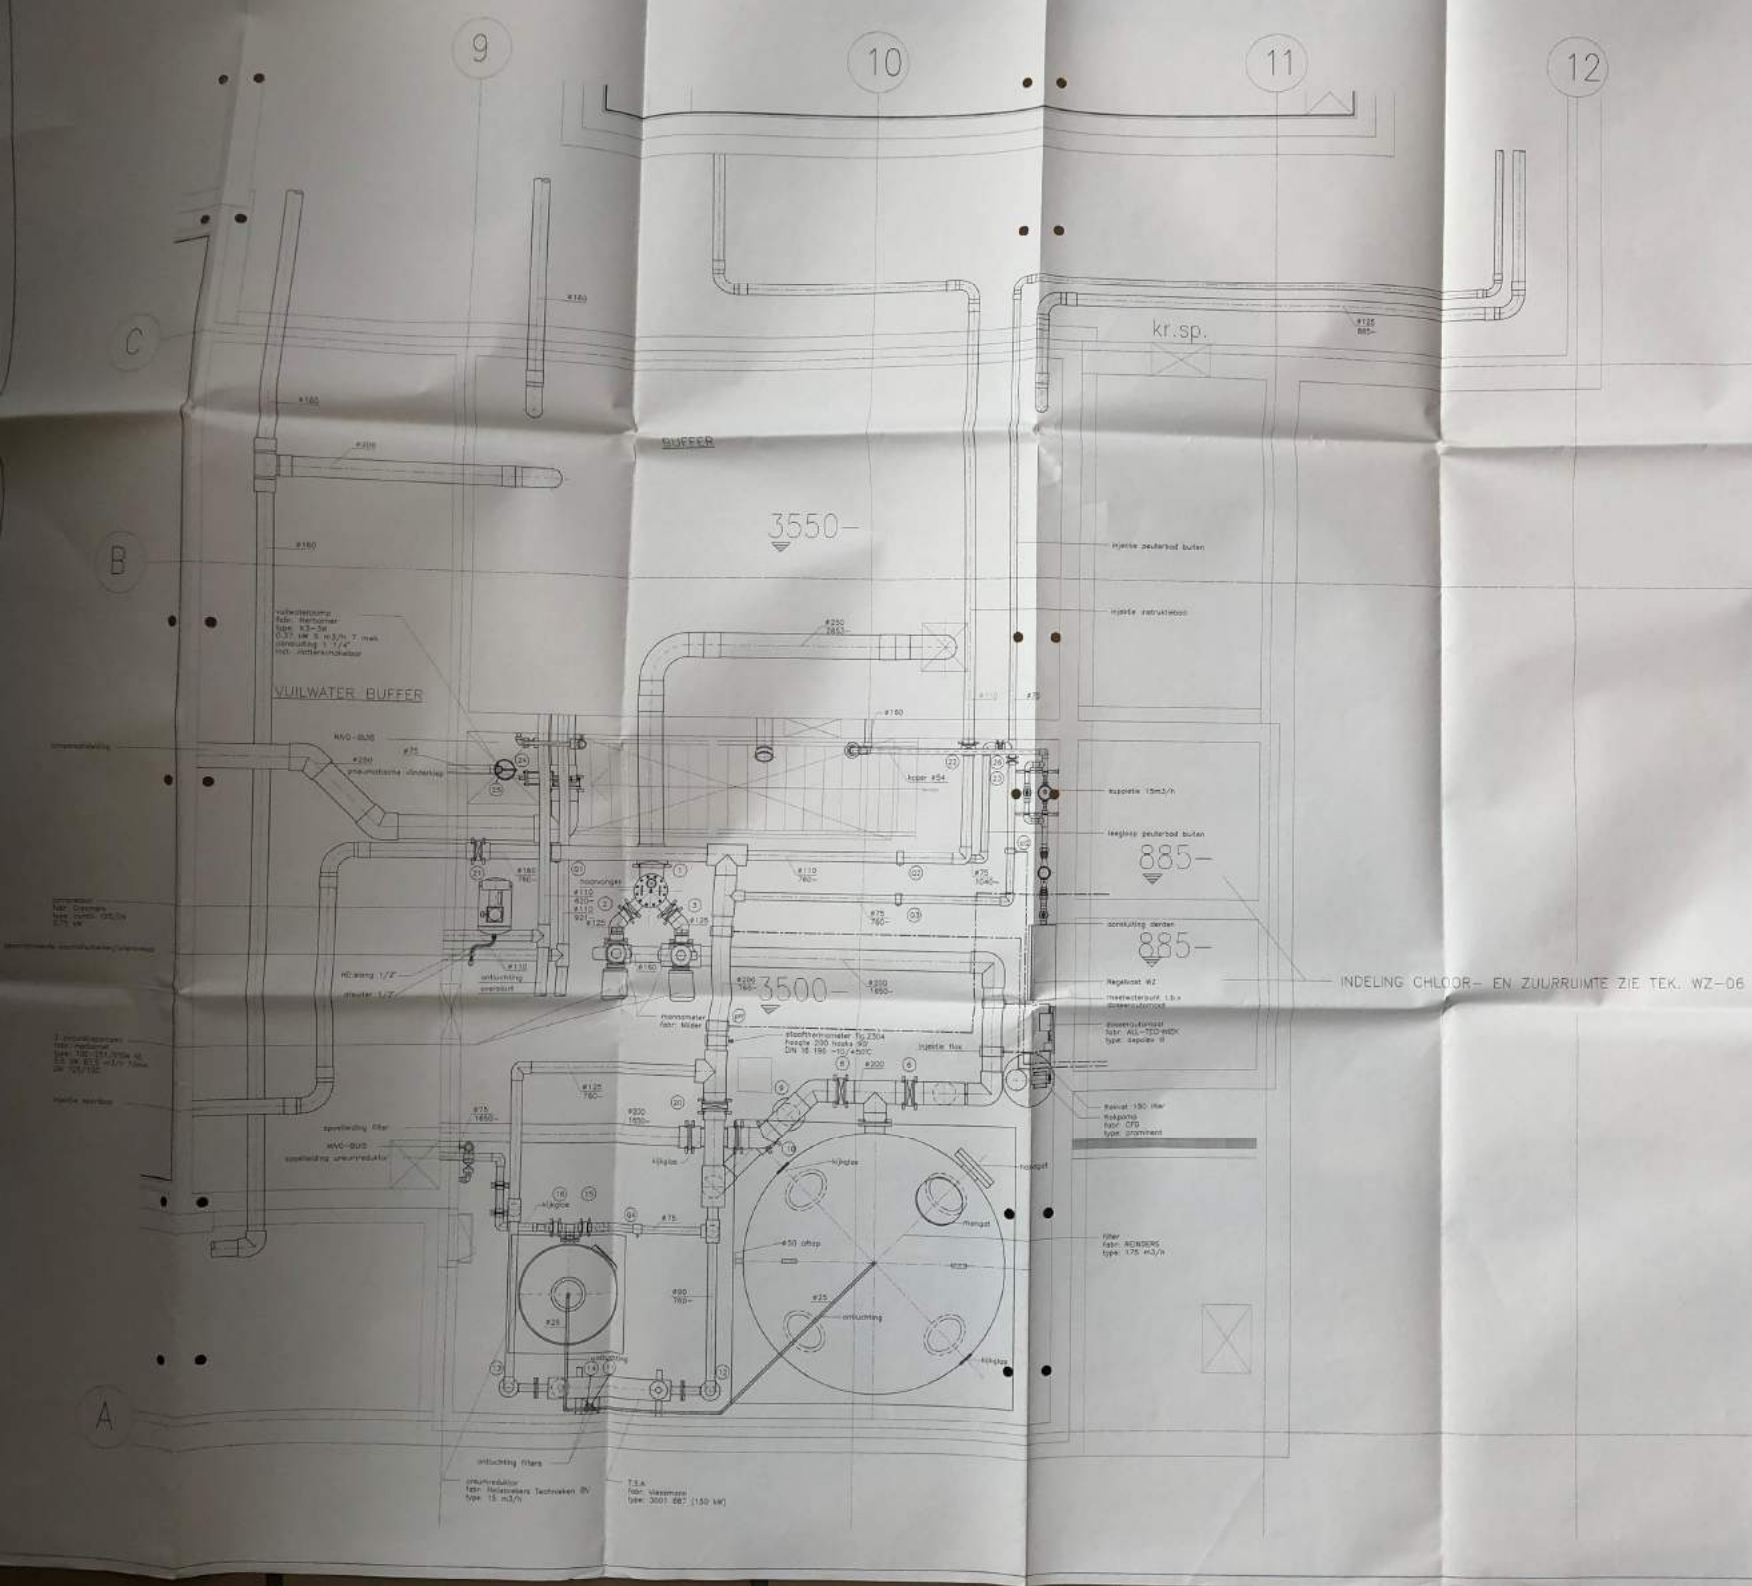

toesamen:	1. #180 = 100m ³ /h	apertebad
	2. #110 = 25m ³ /h	retentiebuis
	3. #75 = 25m ³ /h	retentiebuis
	4. #75 = 15m ³ /h	urom-ruktuur


Alle injectiestukken, meetwaterpunten, opnemers, e.d. aan de zijkant van de leiding monteren.

Chloor- en zuurinjectiepunten minimaal een meter uit elkaar plaatsen.

Opnemers flowsensors monteren in een niet onderbroken leiding van 10x de leidingdiameter ervoor en 5x de leidingdiameter erachter.

Opdracht: **LEIDINGEN IN TECHNISCHE RUIMTE**

Project: **ZWEMBAD TE KRUININGEN**


Project nr. **7906**


Blad nr. **WZ-04**

Schaal: **1:20**


Tel. 03412-52888 Fax: 03412-52884

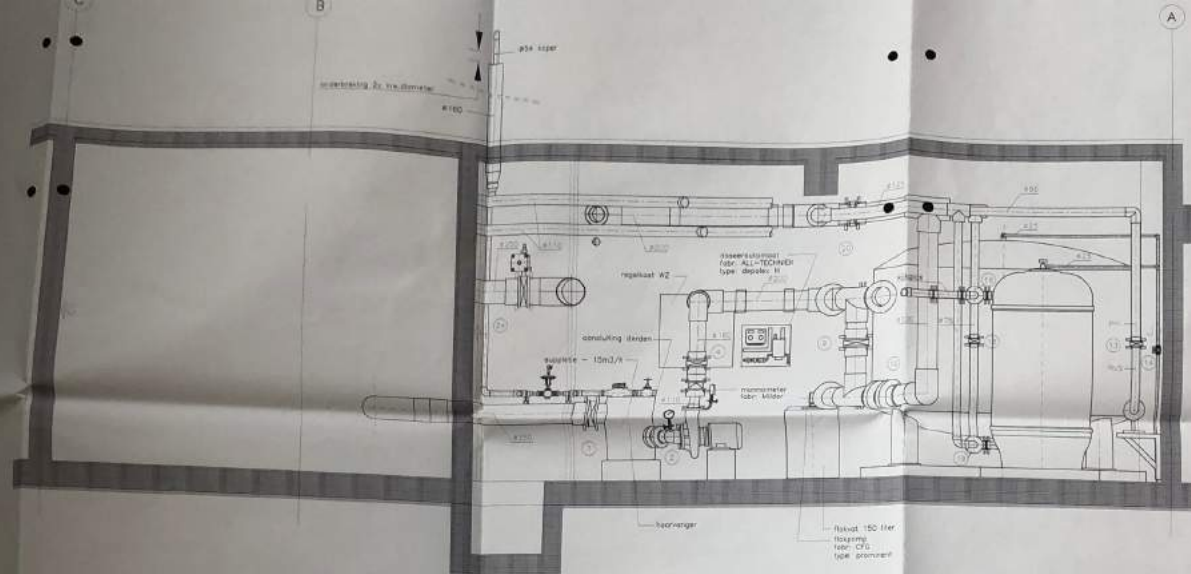


DOORSNEDE A - A

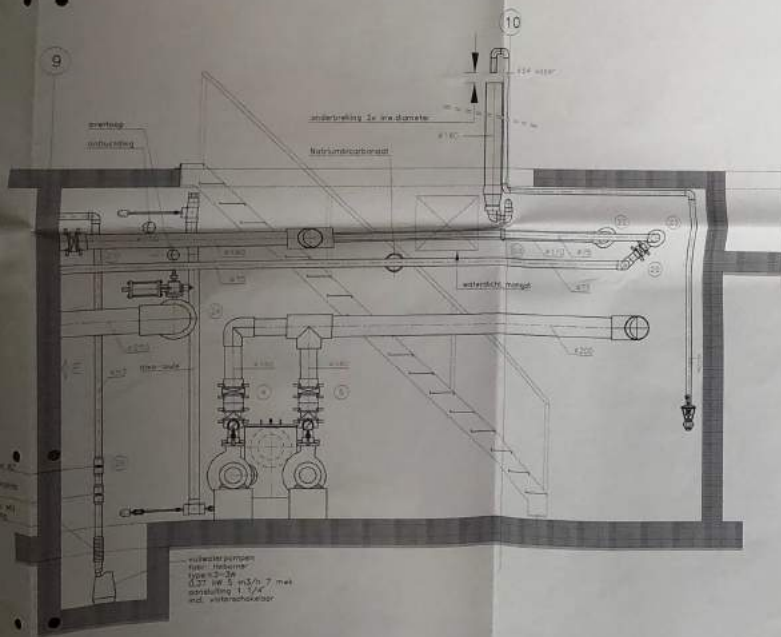

DOORSNEDE B - B

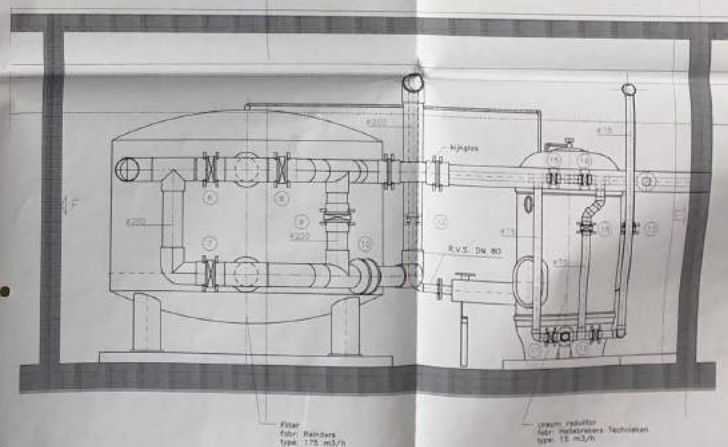

DOORSNEDE C - C

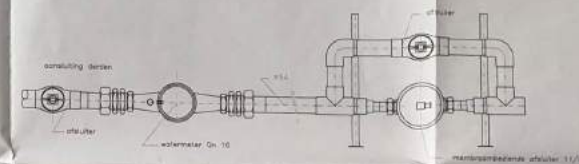

DETAIL H-H



DEFINITIEF HELLEBREKERS

Alle injectiestukken, meetwaterpunten, opnemers, e.d.
 aan de zijkant van de leiding monteren.
 Chlor- en zuurinjectiepunt minimaal een meter uit
 elkaar plaatsen.

Opnemers flowsensors monteren in een niet
 onderbroken leiding van 10m de leidingdiameter ervoor
 en 5m de leidingdiameter er achter.



Onderaan
 TECHNISCHE RUIMTE DOORSNEDE

Project
 ZWEMBAD TE KRUININGEN
 Gt. 080493 EVS
 Gt. 070593 EVS




Project nr
 7906
 Blad nr
 WZ-05
 Schaal


TANK 1500 L
LxBxH
1560x720x1640
type: PE1599

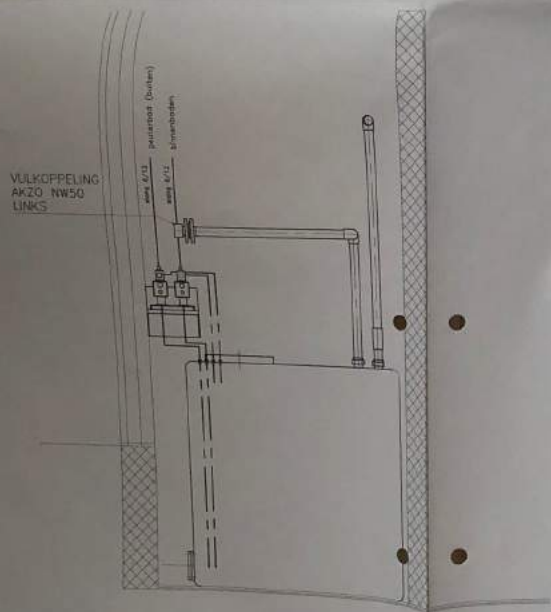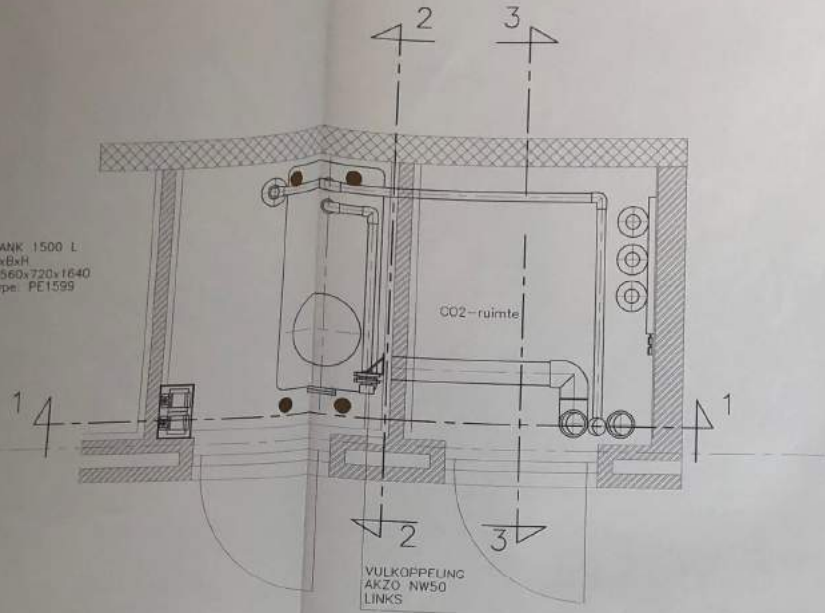

DOORSNEDE 2-2

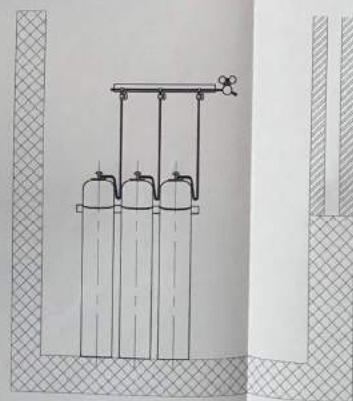

DOORSNEDE 3-3

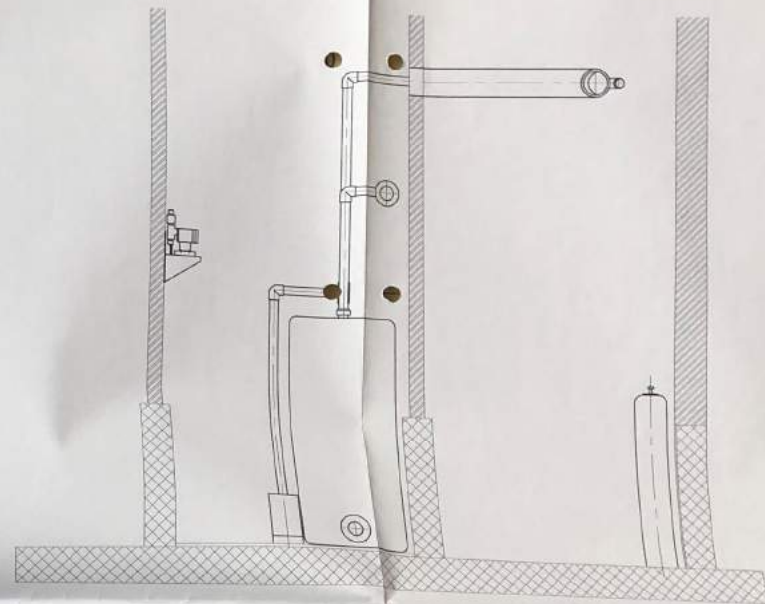

DOORSNEDE 1-1

Onderdeel
SCHLOORRUIMTE EN ZUURRUIMTE

Project
ZWEMBAD TE KRUININGEN

Ontw.: 060493 EVS
Opr.: 080493 EVS
Aanv.: 070593 EVS



HELLEBREKERS
TECHNIEKEN B.V.


Marconieweg 28 postbus 6, 8070 AA Nunspeet

Project nr.
7906
Blad nr.
WZ-06
Schakel

DATUM: 25 februari 1994
 PROJECT: ZWEMBAD te KRUININGEN
 PROJ.NR.: 7906
 AFD.: WERKTUIGBOUWKUNDE

TEKENINGENLIJST

REVISIE

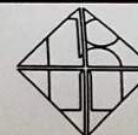



**HELLEBREKERS
TECHNIEKEN B.V.**

[illegible]

OPMERKING:

FORM.NR.:P03B

zie vervolgblad ☐

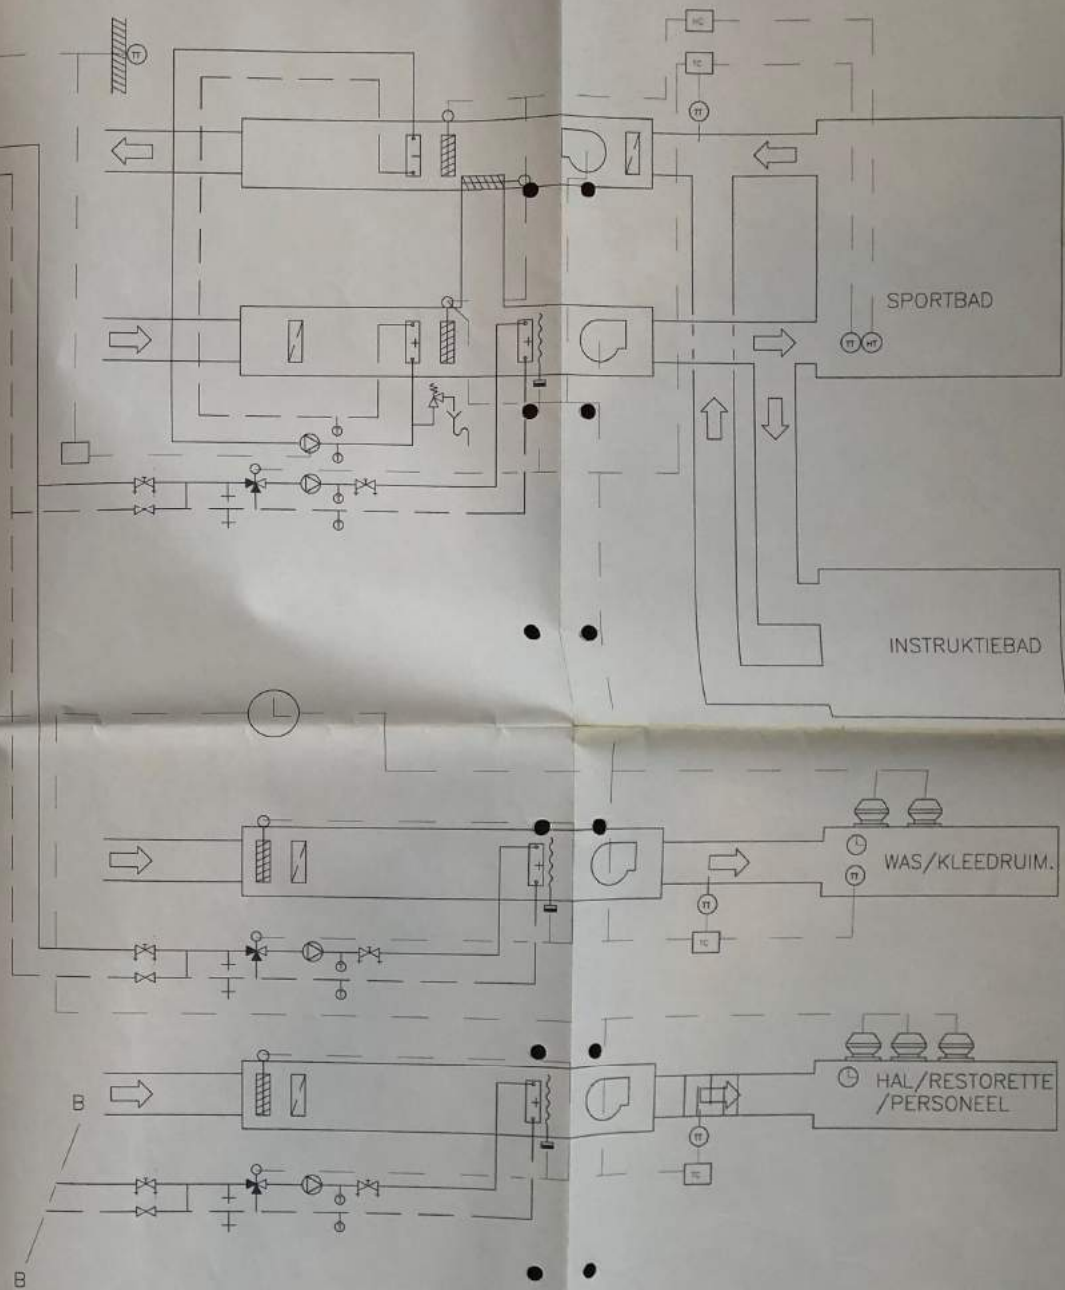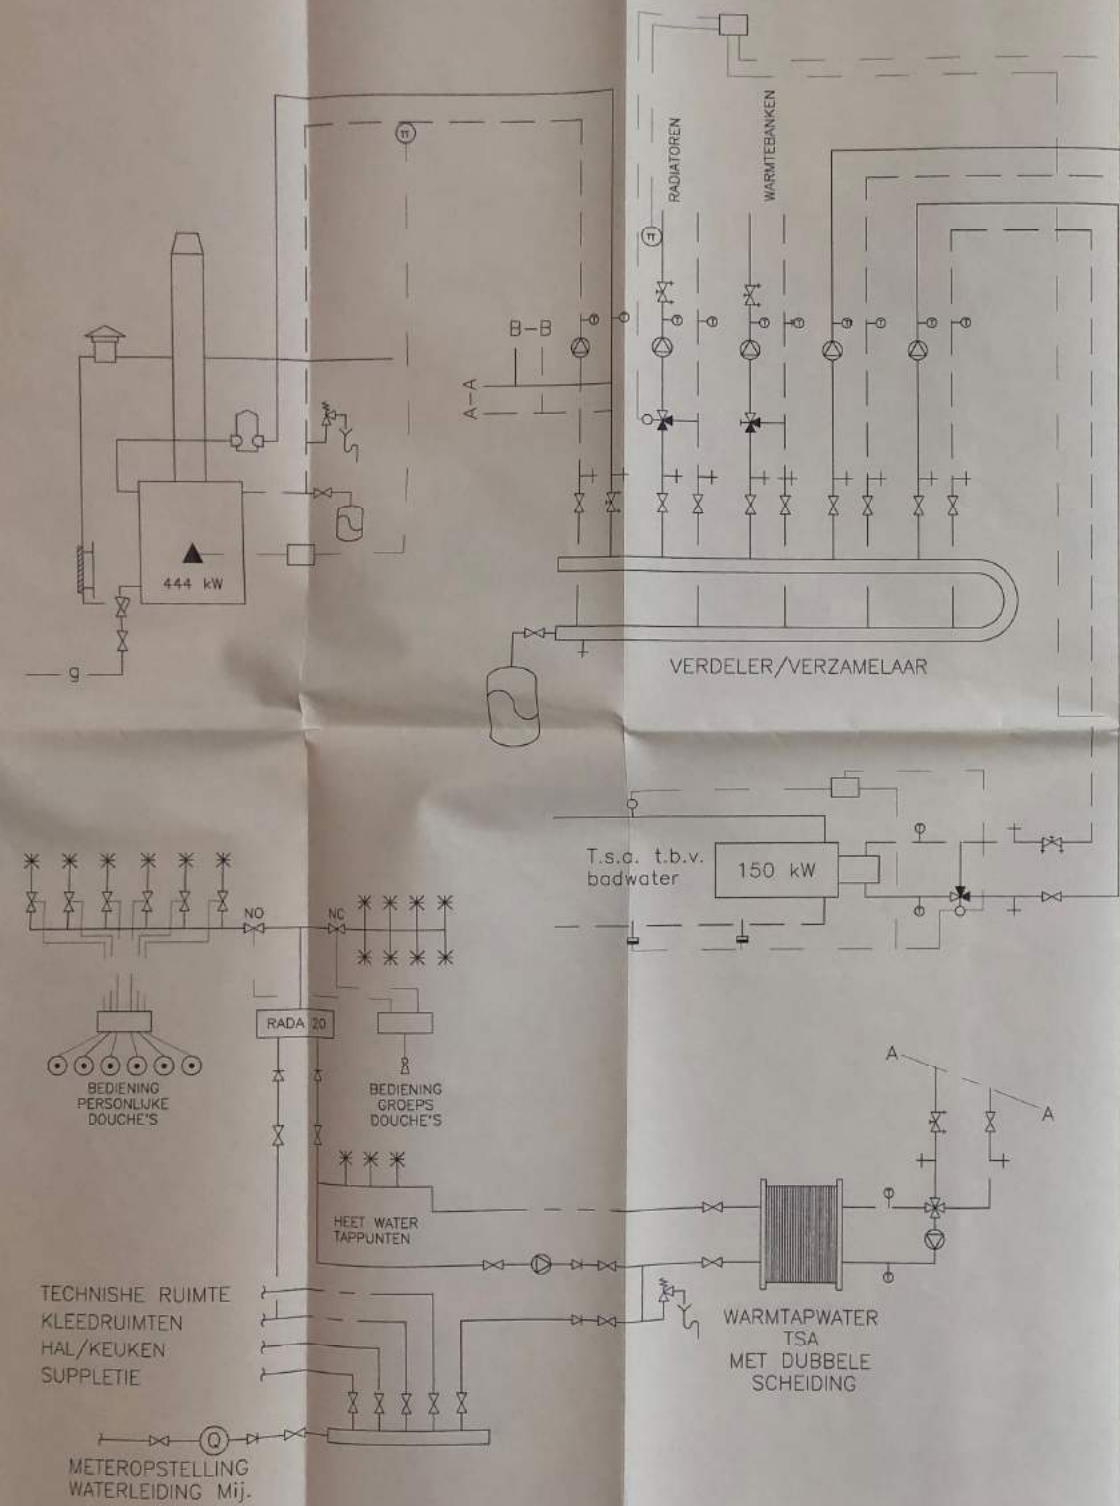

REVISIE dd. 25 februari 1994

Onderdeel

PRINCIPESCHMA W.T.B. INSTALLATIES

Project

ZWEMBAD TE KRUININGEN

Get. : 230393 MB

Wiz. 1: 081293 GS

Wiz. 2: 250294 GS



HELLEBREKERS
TECHNIEKEN B.V.

Marconweg 28 postbus 6, 8070 AA Nunspeet
Tel.: 03412-52688 Fax: 03412-57584

Project nr.


7906

Tek. nr.

W-01

School

ADVT

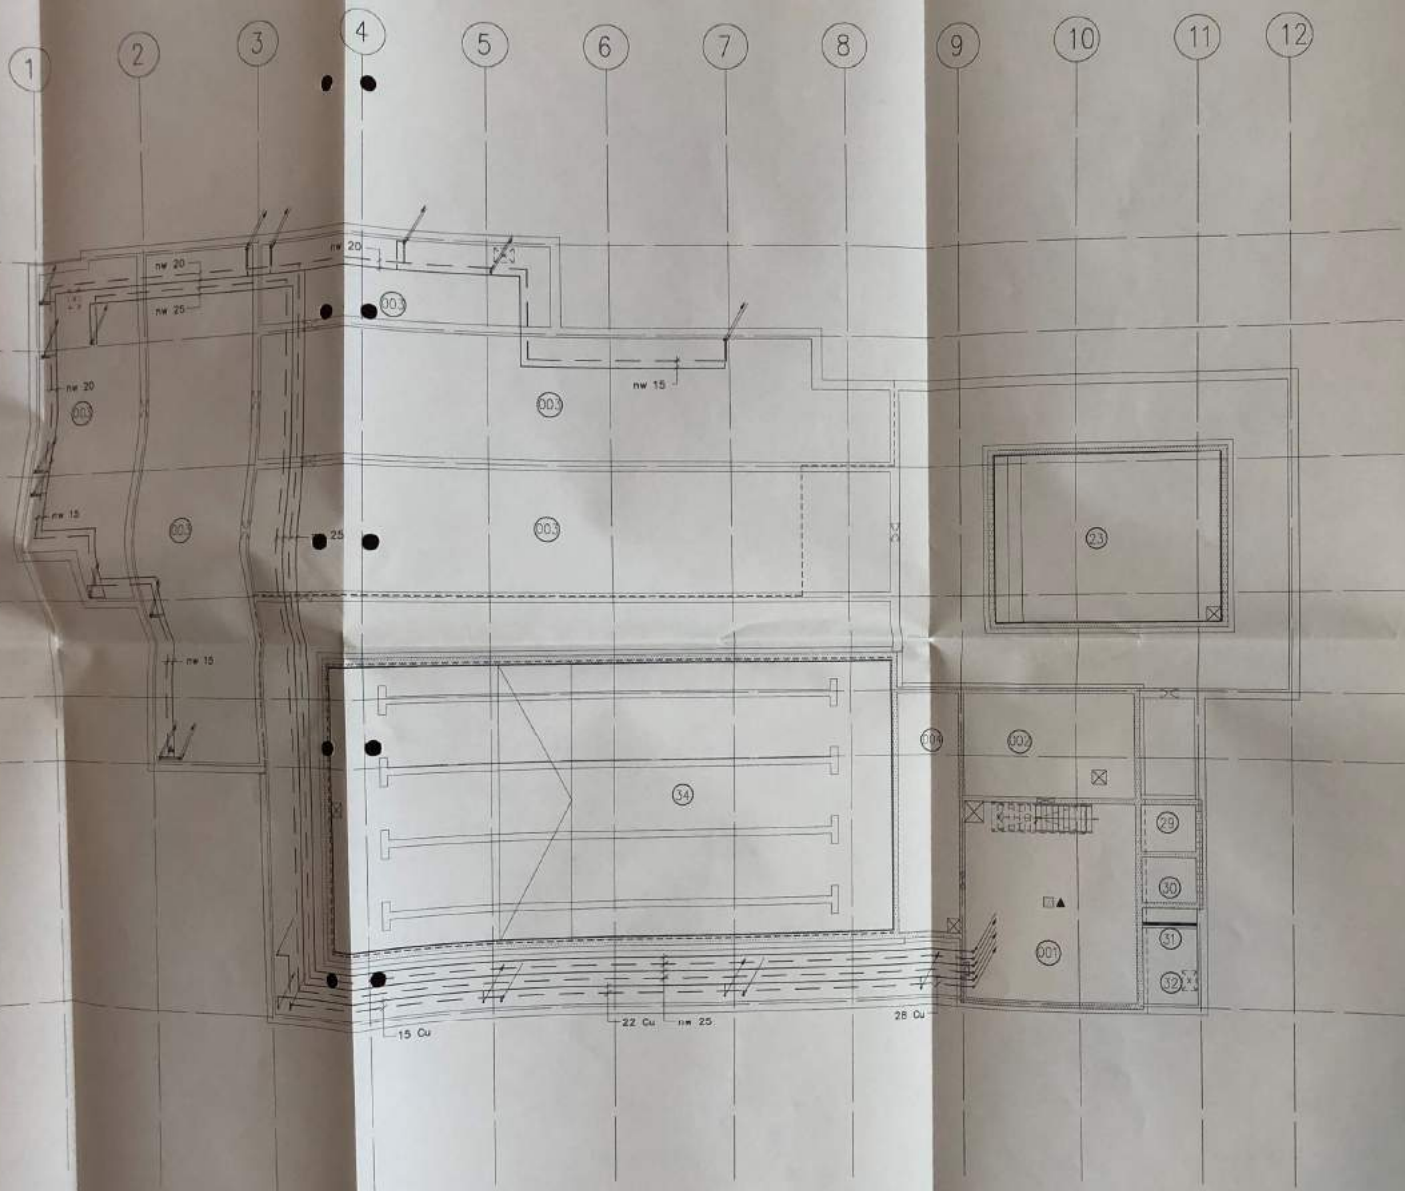

RENVOL

- 001 filterkelder
- 002 bufferkelder
- 003 kruipruimte
- 004 vuilwaterkelder
- 23 instructiebad
- 29 zoutzuur-ruimte
- 30 chloorbleekloog-ruimte
- 31 gasmeterruimte
- 32 elektrometerruimte
- 34 sportbad

REVISE dd. 25 februari 1994

Overdeel

C.V. - INSTALLATIE fundering

Project

ZWEMBAD TE KRUININGEN

nr. 230393 VB

Weg 1-081293 GS

Weg 2-250294 GS



HELLEBREKERS
TECHNIEKEN B.V.

Marconweg 28 postbus 6, 8070 AA Nunspeet
Tel.: 03412-52688 Fax.: 03412-57564
VNI-UNETO-RECRON-Lid

Project nr.


7906

Tek. nr.

W-02

Schaal

1:100

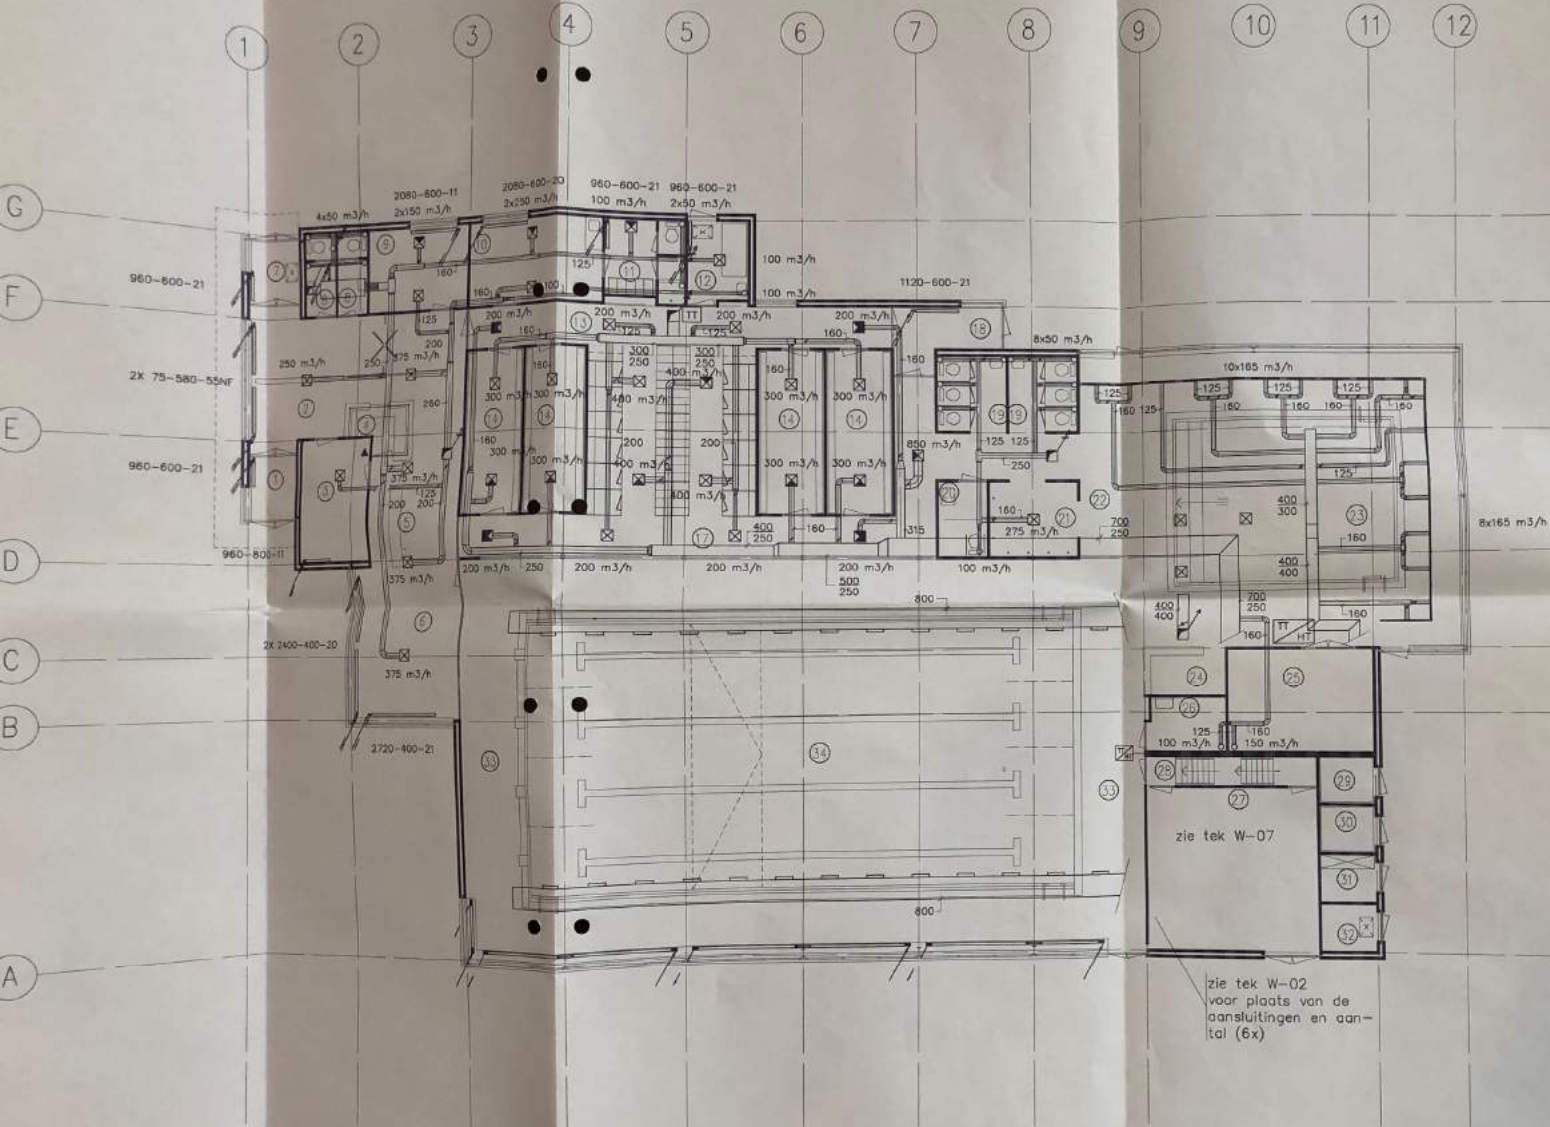

RENVOOI

- 1 entree
- 2 hal
- 3 keuken
- 4 kassa/info
- 5 bar/uitgifte
- 6 restoratie
- 7 uitgang
- 8 toiletten
- 9 kantoor beheerder
- 10 personeelsruimte
- 11 kleed/douche/toilet-unit personeel
- 12 babyroom/E.H.B.O.
- 13 schoenengang
- 14 kleedkamer
- 15 kleedkabinen
- 16 kledingkasten
- 17 douches-voelgang
- 18 sluis naar ligweide
- 19 toiletten
- 20 M.V.-toilet
- 21 doucheruimte
- 22 zwembad instructiebad
- 23 instructiebad
- 24 badmeesterspost
- 25 berging
- 26 werkruimte
- 27 ketelhuis
- 28 toegang filterkelder
- 29 zoutzuur-ruimte
- 30 chloorbleeklosg-ruimte
- 31 gasmeterruimte
- 32 elektriciteitsruimte
- 33 zwembad sportbad
- 34 sportbad

zie tek W-07

zie tek W-02
voor plaats van de
aansluitingen en aan-
tal (6x)

REVISIE dd. 25 februari 1994
Onderdeel
C.V.- en LUCHTINSTALLATIE beg.grond
Project
ZWEMBAD TE KRUININGEN

Get. : 230393 MB
Wijz. 1: 081293 GS
Wijz. 2: 250294 GS
Wijz. 3:
Wijz. 4:
Wijz. 5:
Wijz. 6:




**HELLEBREKERS
TECHNIEKEN B.V.**

Marconieweg 28 postbus 6, 8070 AA Nunspeet
Tel.: 03412-52688 Fax: 03412-57564
VNI-UNETO-RECRO-NL

Project nr.
7906
Tek. nr.
W-03
Schaal
1:100


LUCHTTOEVOERKANAAL
400X400 T.B.V. INSTRUKTIEBAD.

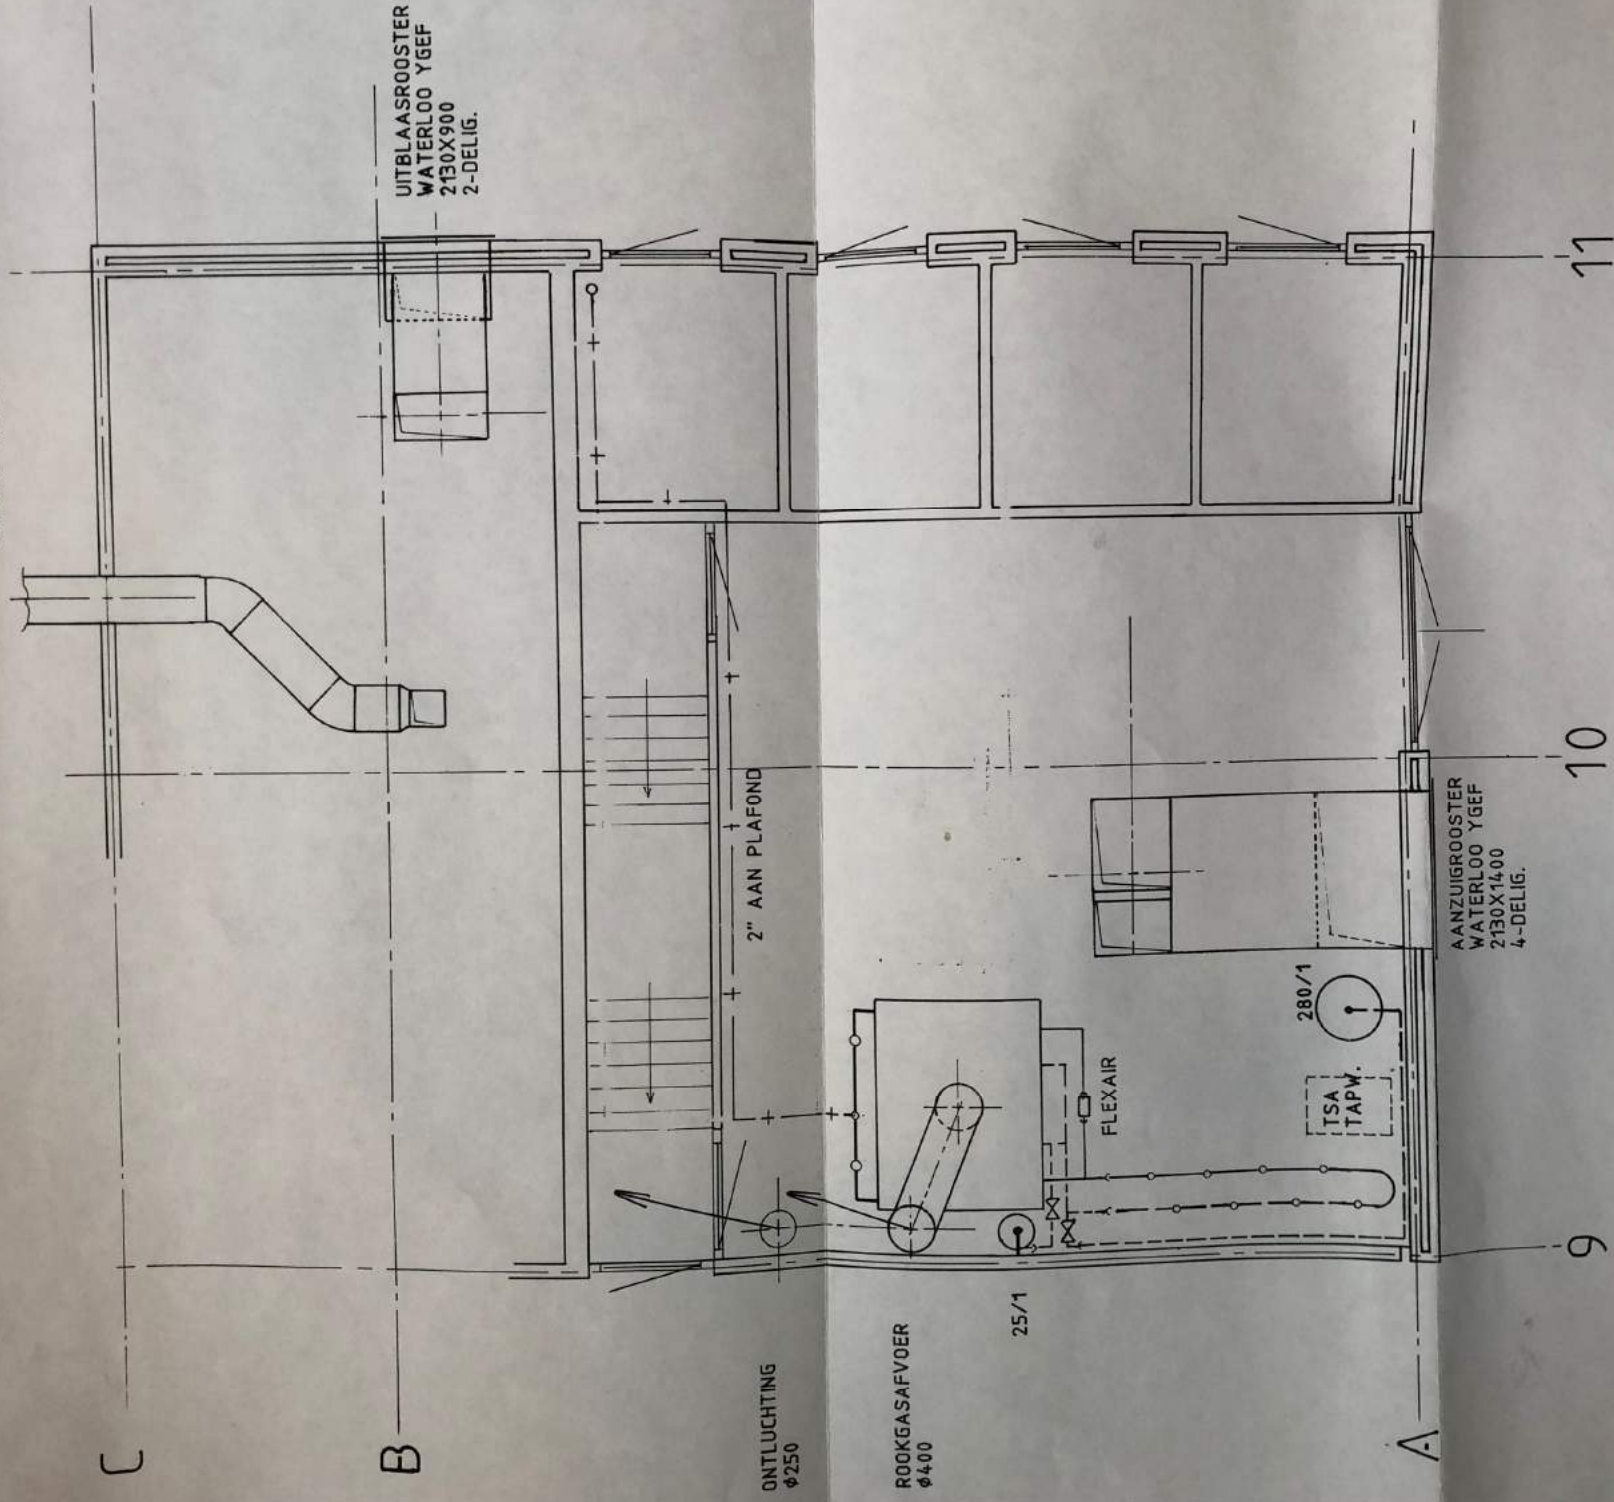

KETEL: BUDERUS LOLLARGAS
TYPE 34.2-418

13-LEDEN
belasting 515,1 KW
vermogen 418,6 KW

CV-ZIJDIGE AANSL. 4X NW 80
GASAANSL. 2" inw.

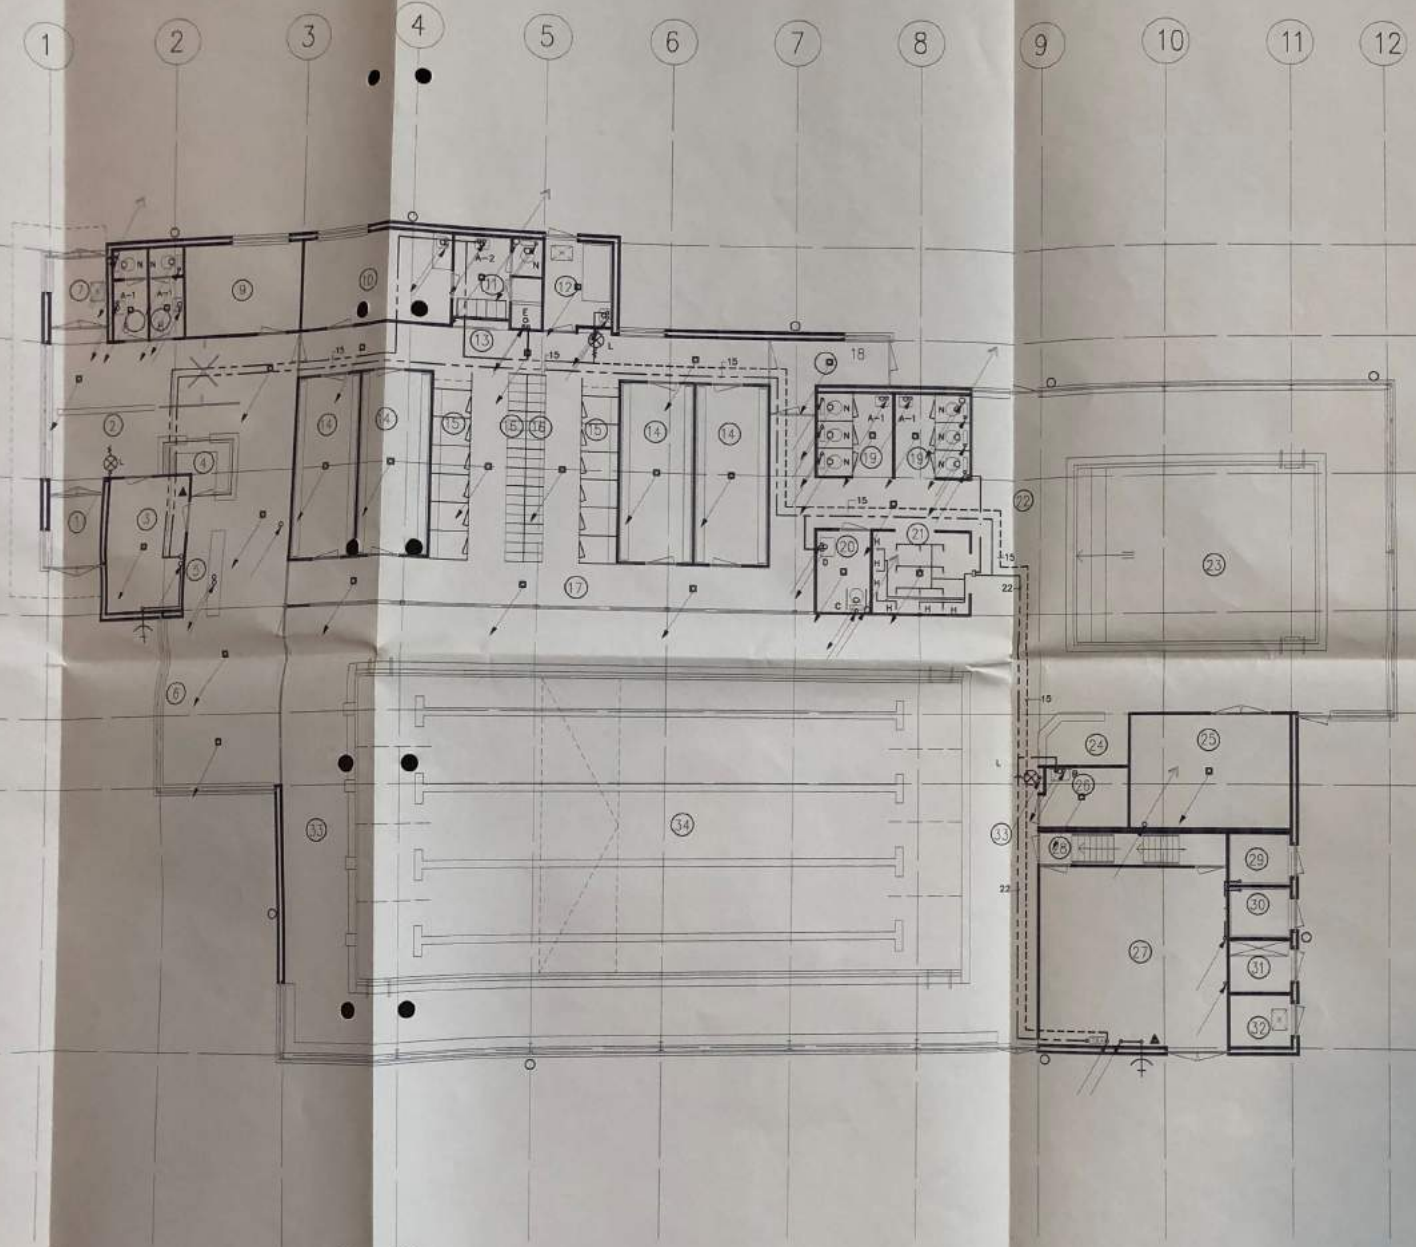

RENVOL

- 1 entree
- 2 hal
- 3 keuken
- 4 kassa/info
- 5 bar/uitgifte
- 6 restorietje
- 7 uitgang
- 8 toiletten
- 9 kantoor beheerder
- 10 personeelsruimte
- 11 kleed/dauche/toilet-unit personeel
- 12 babyroom / E.H.B.O.
- 13 schoenengang
- 14 kleedkamer
- 15 kleedkabinen
- 16 wledingkosten
- 17 biote-voetengang
- 18 sluis naar ligweide
- 19 toiletten
- 20 M.V.-toilet
- 21 doucheruimte
- 22 zwembad instructiebad
- 23 instructiebad
- 24 badmeesterspost
- 25 berging
- 26 werkruimte
- 27 ketelhuis
- 28 toegang filterkeider
- 29 zoutzuur-ruimte
- 30 chloorbleekloog-ruimte
- 31 gasmeterruimte
- 32 elektriciteitsruimte
- 33 zwembad sportbad
- 34 sportbad

REVIE dd. 08 december 1993

Onderdeel

SANITAIRE INSTALLATIES beg.grond

Project

ZWEMBAD TE KRUININGEN

Get. : 230393 MB

Wijz. 1: 081293 OS

Wijz. 2:

Wijz. 3:

Wijz. 4:




Wijz. 5:

Wijz. 6:




HELLEBREKERS
TECHNIEKEN B.V.

Marconieweg 20 postbus 6, 8070 AA Nunspeet
Tel.: 03412-52688 Fax.: 03412-57564
VNI-UNETO-RECRON-Lid

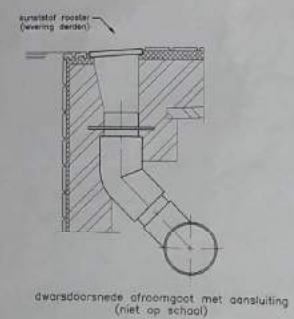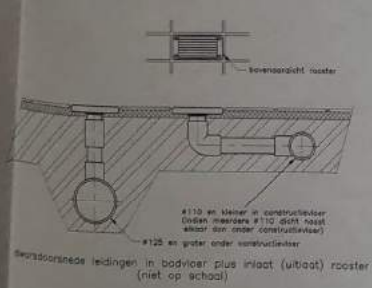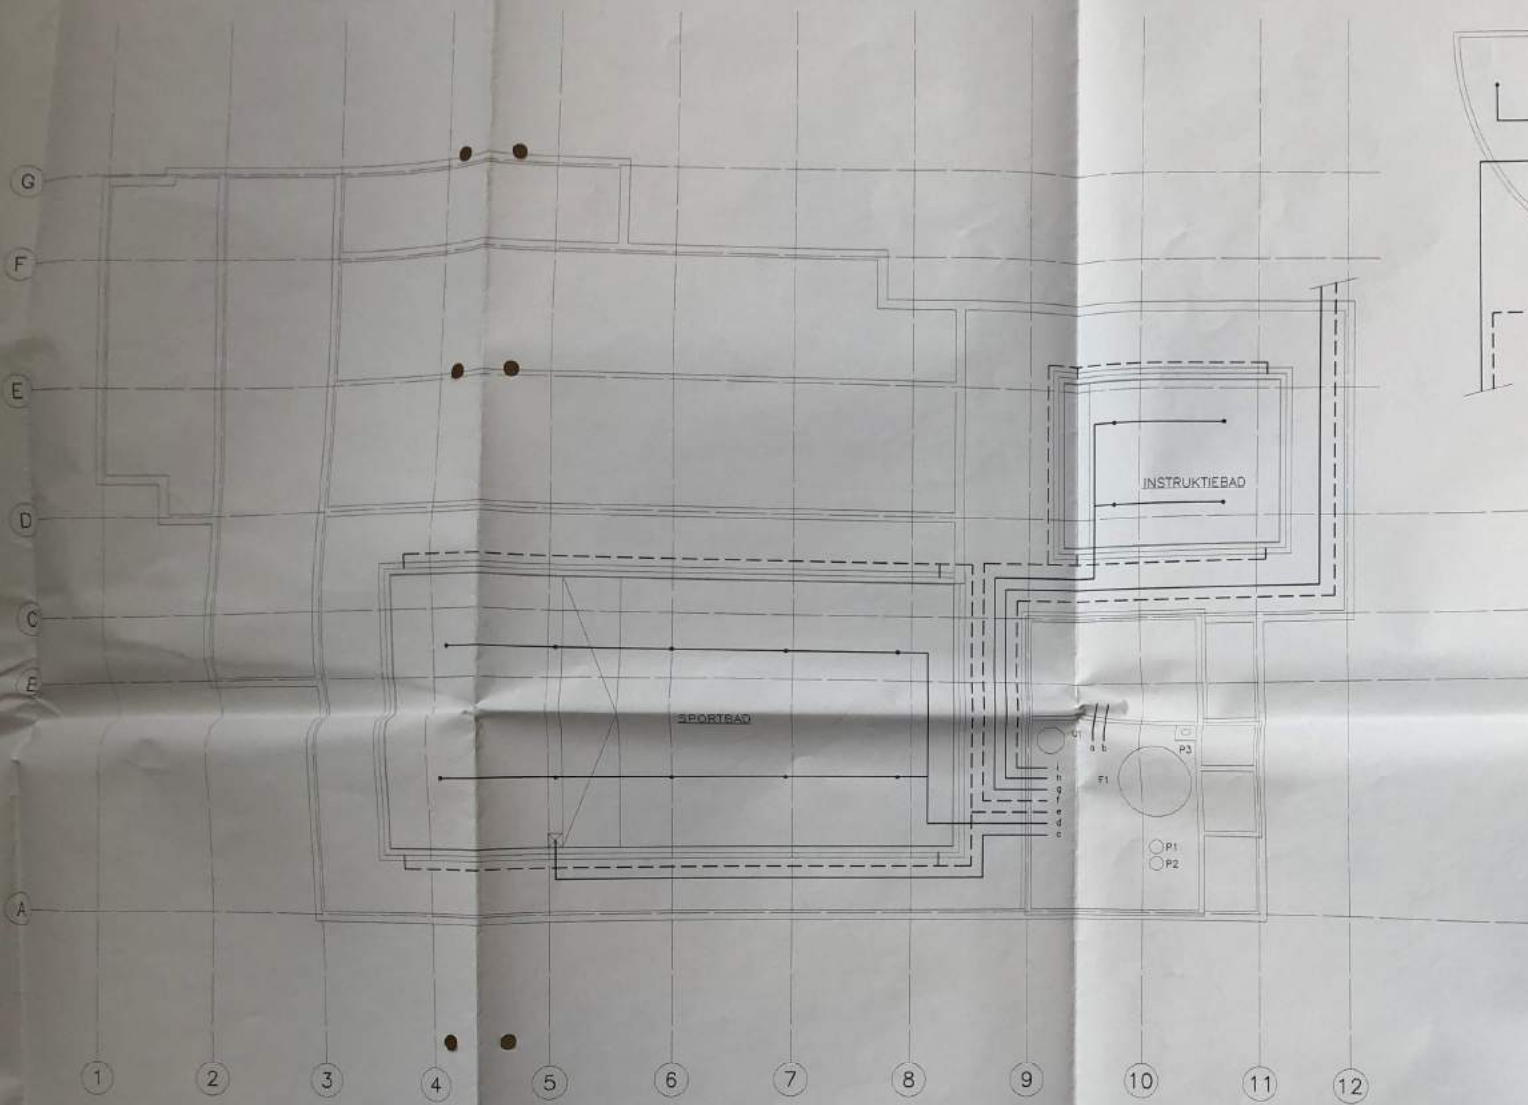

PEUTERBAD BUITEN

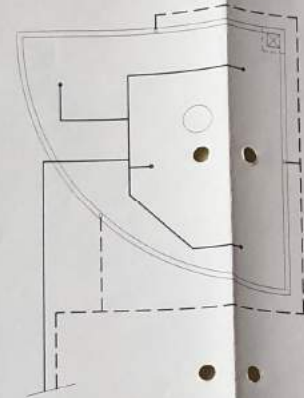

a	zuigleiding bufferkelder	ø 250
b	compensatieleiding	ø 250
c	compensatieleiding	ø 250
d	persleiding sportbad	ø 160
e	gootleiding sportbad	ø 200
f	gootleiding instructie	ø 160
g	persleiding instructie	ø 110
h	persleiding peuterbad buiten	ø 75
i	gootleiding peuterbad buiten	ø 125
F1	filter	175 m ³ /h
U1	ureumreductor	15 m ³ /h
P1	circulatiepomp	87,5 m ³ /h
P2	circulatiepomp	87,5 m ³ /h
P3	dompelpomp	5 m ³ /h



onderdeel
 WATERZUIVERING LEIDINGLOOP
 Project
 ZWEMBAD TE KRUININGEN
 230393 EVS




HELLEBREKERS
TECHNIEKEN B.V.

Warconweg 28 postbus 6, 8070 AA Nunspeet
 Tel.: 03412-52688 Fax.: 03412-57564


Project nr.
 7906
 Blad nr.
 WZ-01
 Schaal
 1:100

INDELING TECHNISCHE RUIMTE 1e VERDIEPING.

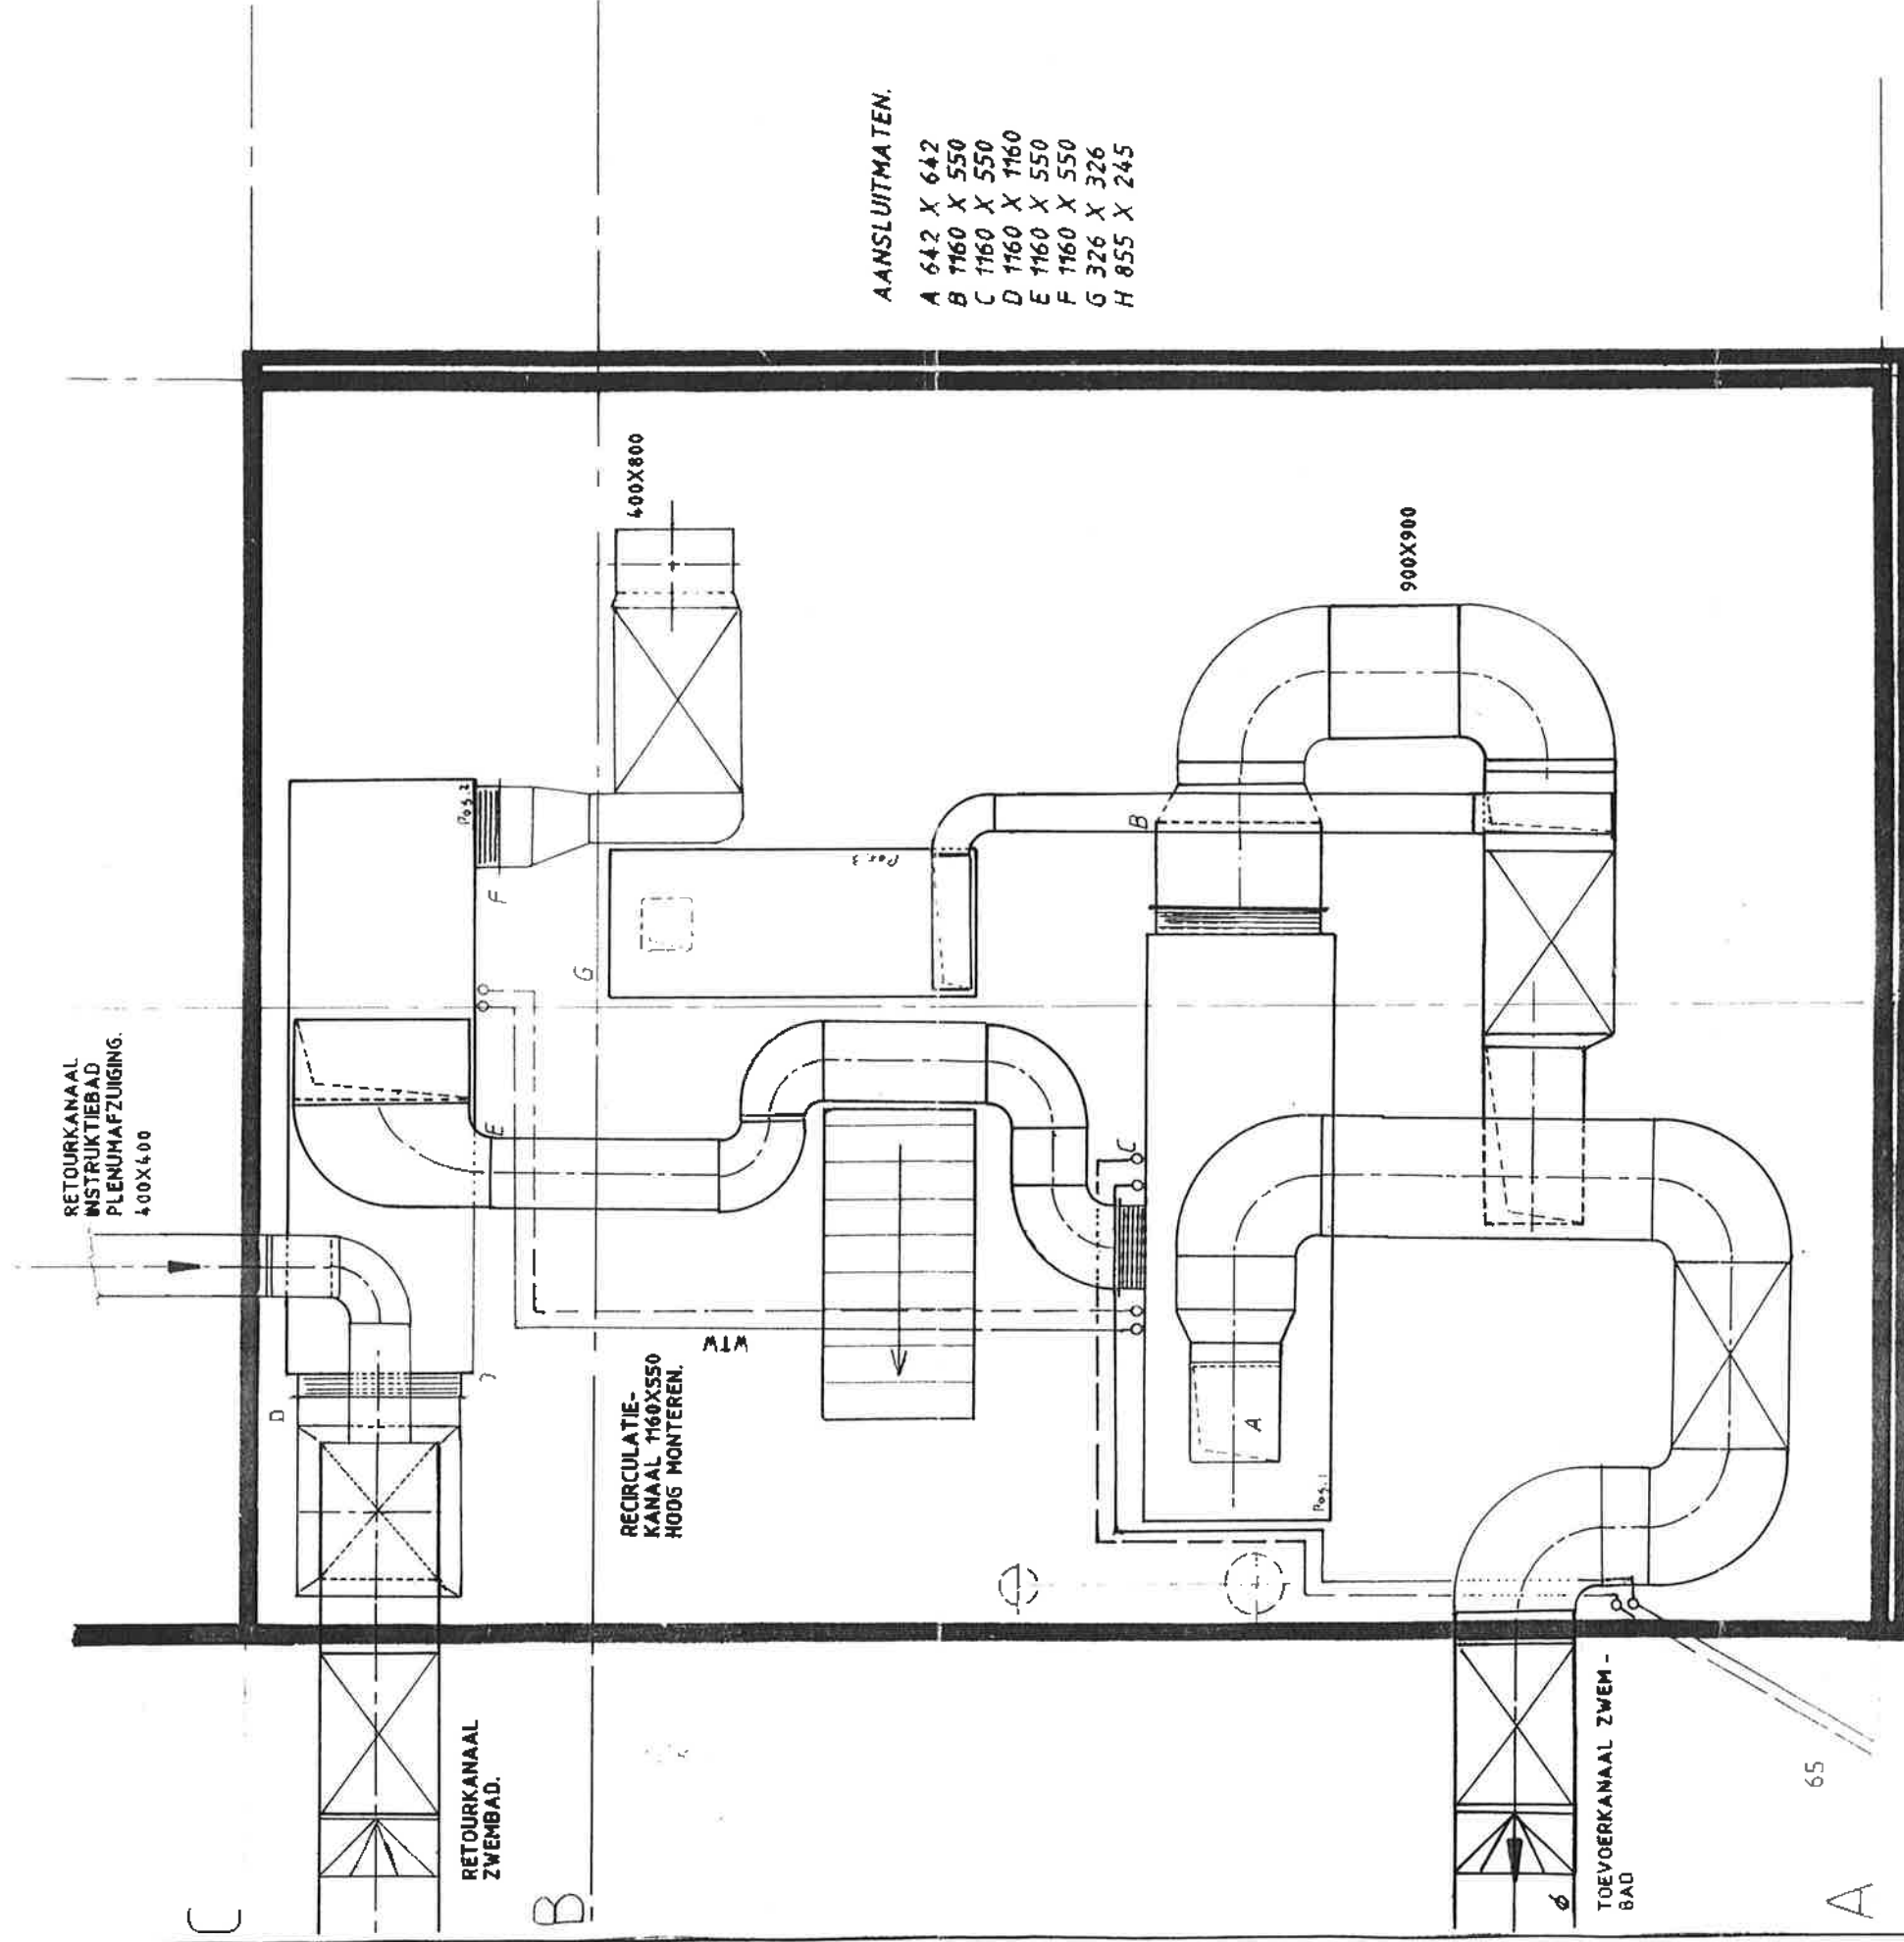

AANSLUITMATEN.

A	642 X 642
B	1160 X 550
C	1160 X 550
D	1160 X 1160
E	1160 X 550
F	1160 X 550
G	326 X 326
H	855 X 245

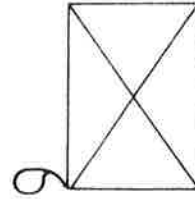

= GELUIDDEMPER,
900X900
L=1250

10


11

10.12.93 REVISIETEKENINGEN Aangepast.
5609-02

REVISIETEKENING d.d. 12-11-1993
HELLEBREKERS TECHNIEKEN B.V.

INDELING CV-RUIMTE ZWEMBAD KRUININGEN

LUCHTTOEVOERKANAAL
400X400 T.B.V. INSTRUKTIEBAD.

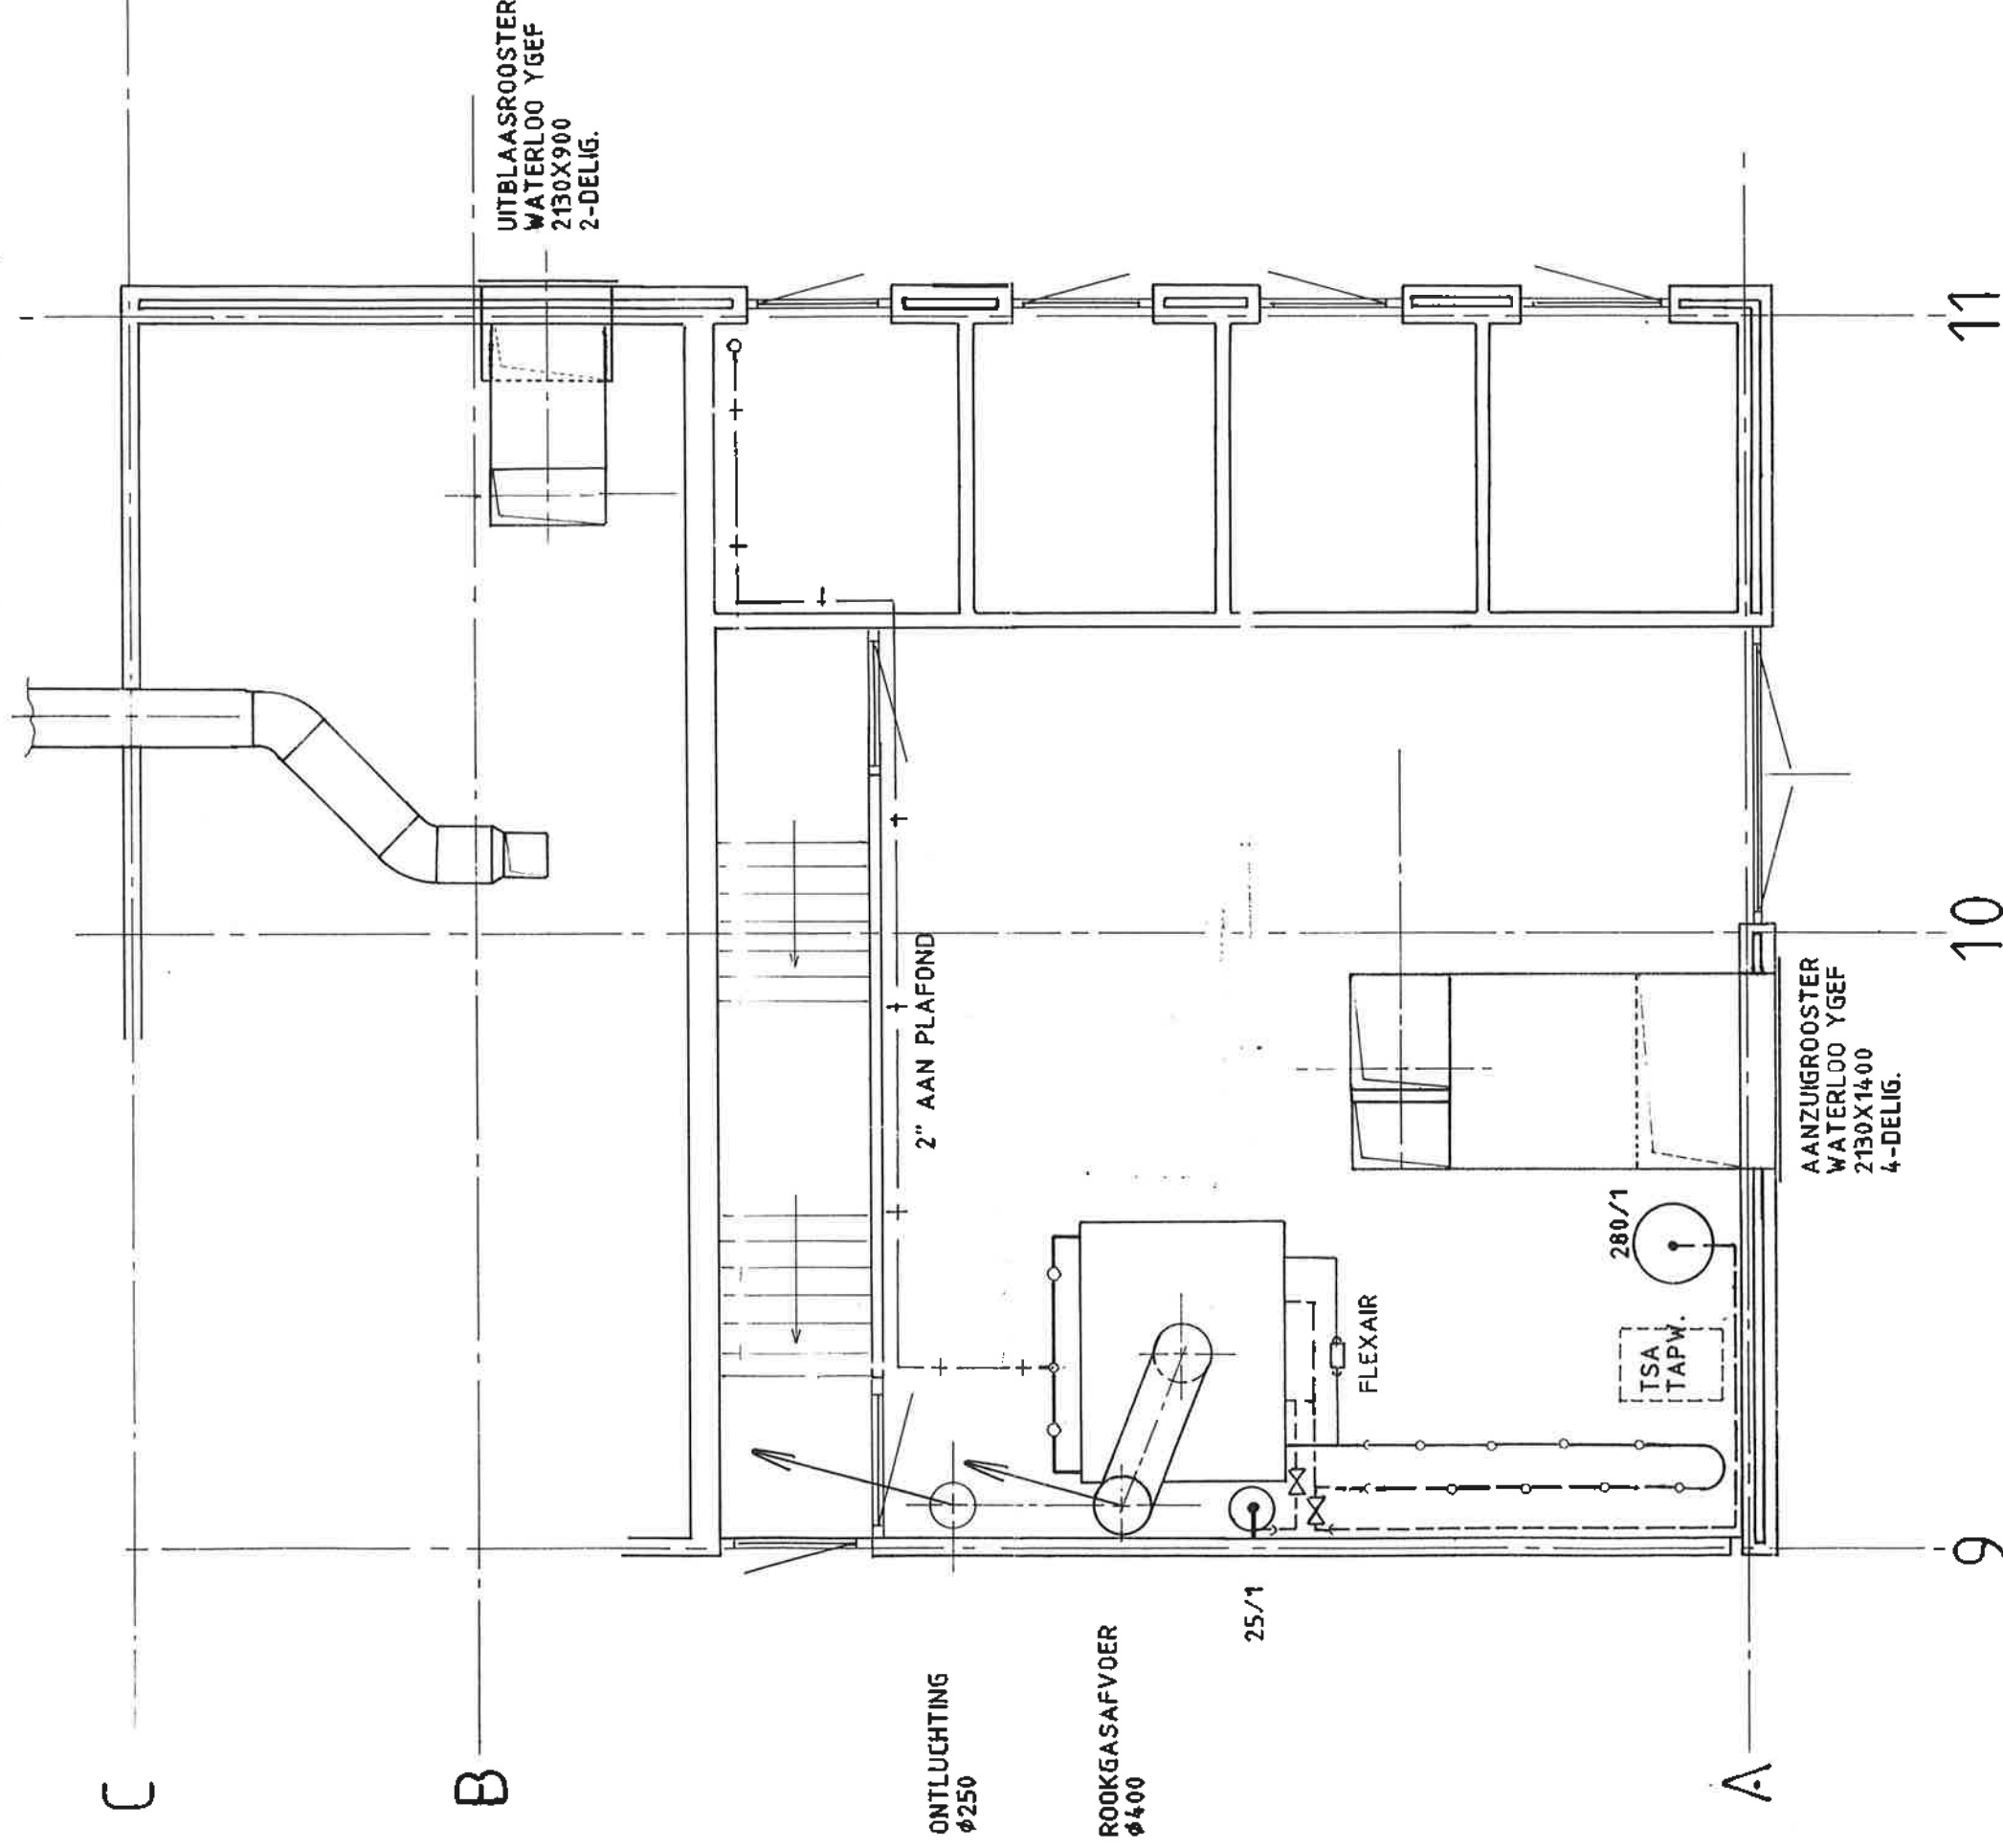

KETEL: BUDERUS LOLLARGAS
TYPE 34.2-418
13-LEDEN

belasting 515,1 KW
vermogen 418,6 KW

CV-ZIJDIGE AANSL. 4X NW 80
GASAANSL. 2" inw.

5609-01

REVISIETEKENING d.d. 14-01-94.
HELLEBREKERS TECHNIEKEN B.V.