
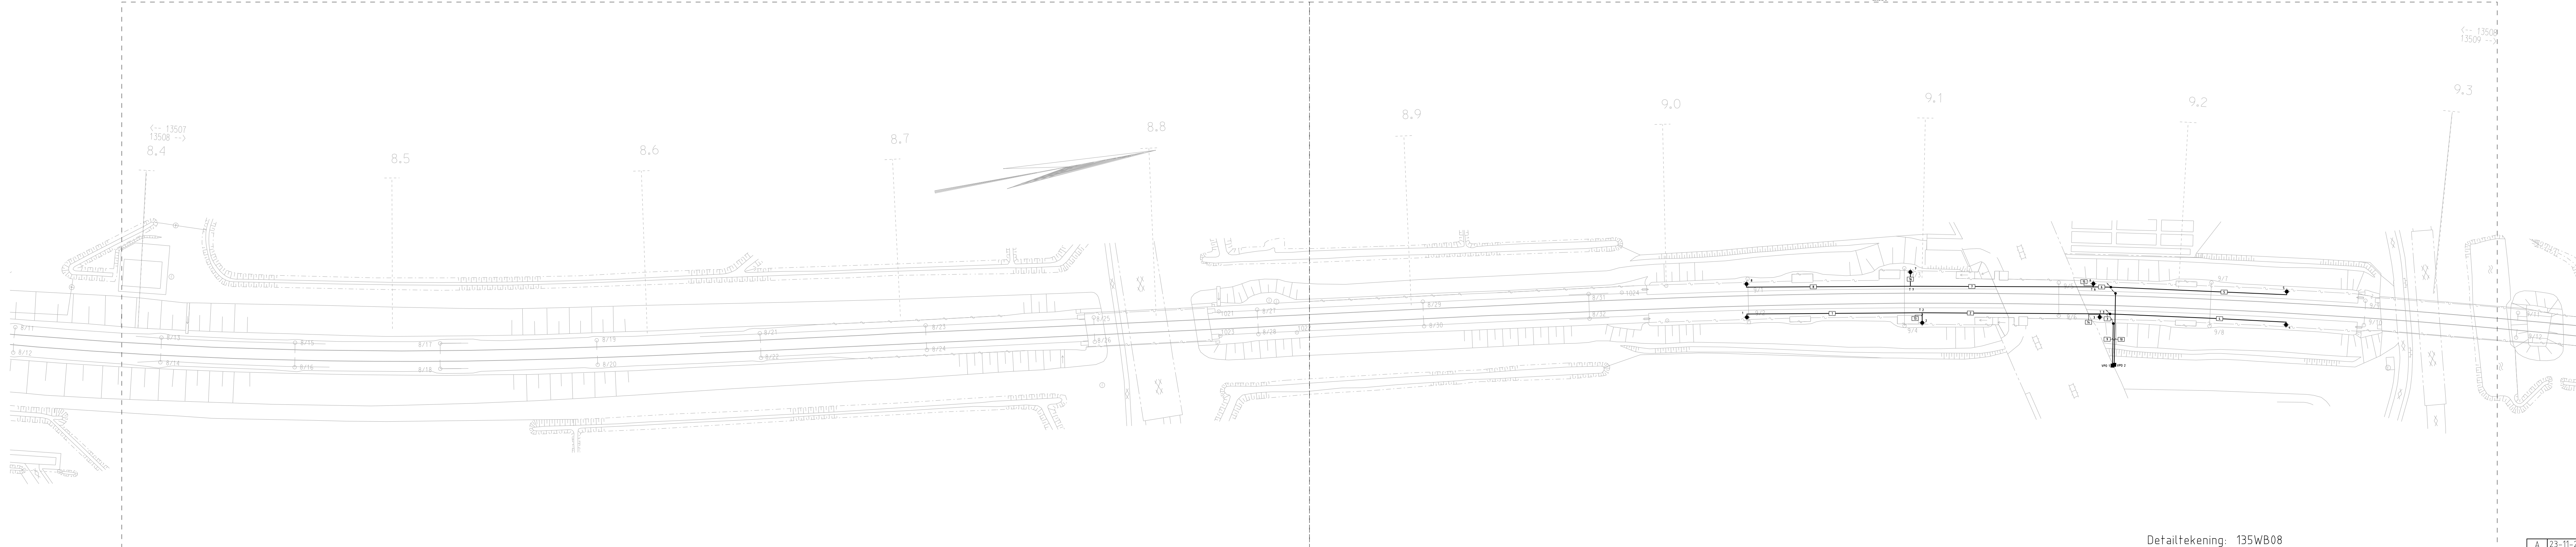
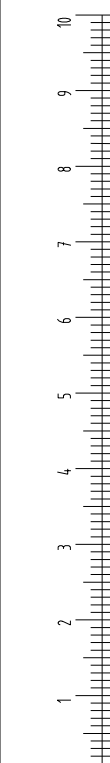


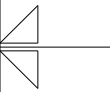


Detailtekening: 135WB08
behorende bij: 135WB08

Deze tekening vervangt:		TVS00002-V009.000	
001585445	Water- en Brandleidingen Weesp Aanst. - Lelystad Industrierrein		Formaat A4x5
	Hoogste GIL-nr: 16		Schaal 1:200
	ProRail		Geocode 135
8.400		As-built	
9.300		135WB08	

A	23-11-2020
Z	196101
Gerotech	
Revisie	

ProRail is eigenaar van alle digitale en analoge verschijningsvormen van deze tekening en rechthebbende op grond van de Auteurswet 1912. Wijziging, vermenigvuldiging en/of openbaarmaking van deze tekening zonder voorafgaande schriftelijke toestemming van ProRail is niet toegestaan.

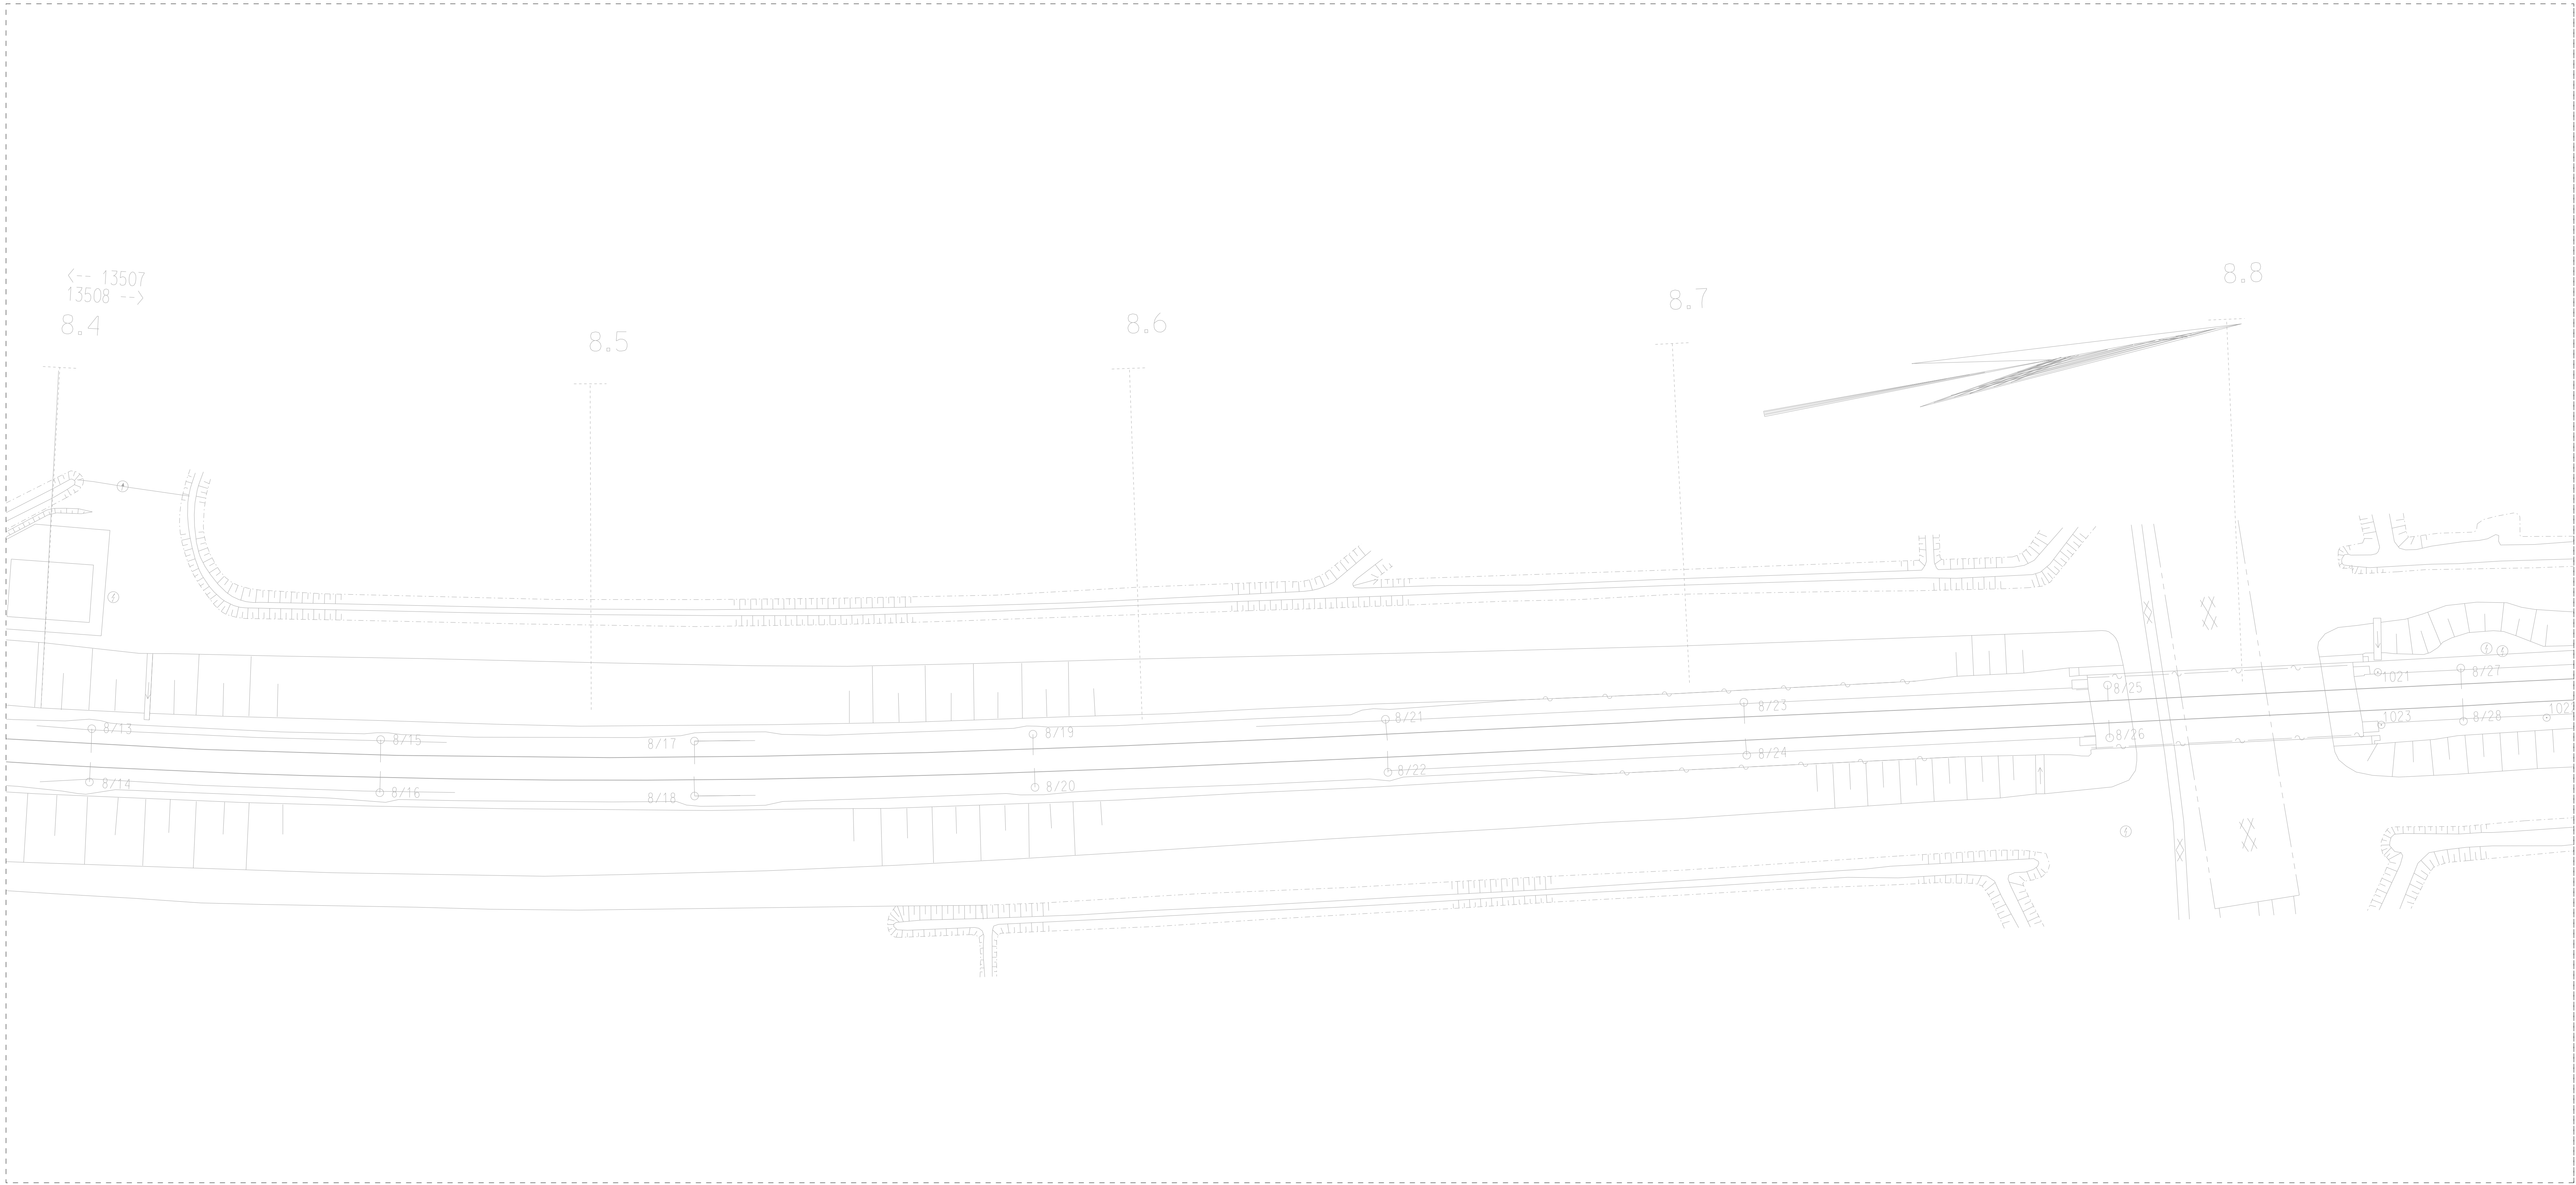


<-- 13507
13508 -->
8.4

8.5

8.6

8.7


8.8

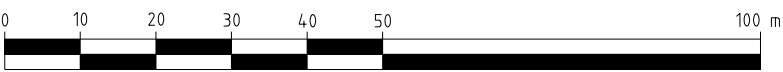

Detailtekening: 135WB08-1
behorende bij: 135WB08

Deze tekening vervangt:		TVS00002-V009.000	
001585445	Water- en Brandleidingen Weesp Aansl. - Lelystad Industrierrein	Formaat	Schaal
		A2x3	1:500
		Uitsnede	135
ProRail	8.400	As-built	
		135WB08	

A	23-11-2020
Z	196101
Gerotech	
Revisie	

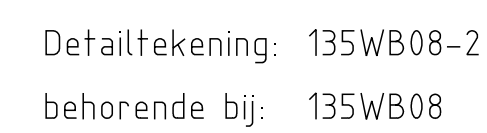

Deze tekening verslaat:		TWS00002-V009_000	
001585445	Water- en Brandleidingen Weesp Aansl. - Lelystad Industrieterrein Hoogste GIL-nr. 16	Formaat	Schaal
		A2x3	1:500
ProRail	8.400 9.300	Geodesie	Versie
		135	A
		AS-built	
		135WB08	