

ZIE TEKENING D-05-7901

BETONPUT G2-2-P05

- | | |
|---|------------------------------------|
| | ANDEGROEPSKAST G2-2-AK05 |
| | SIGNAALKABELAANSLUITKAST G2-2-SK05 |
| | NEGATIEVE AANSLUITRAIL |

5x50mm ²	Pos.
5x50mm ²	Neg.

4x50mm² Pos

4X50mm² Neg.

- | | |
|---|------------------------------------|
| | ANDEGROEPSKAST G2-3-AK06 |
| | SIGNAALKABELAANSLUITKAST G2-3-SK06 |
| | NEGATIEVE AANSLUITRAIL |

POSITIEVE EN NEGATIEVE HOOFDBEKABELING EN
SIGNAALKABELS IN HDPE BESCHERMBUIZEN

BETONPUT G2-4-P07


- | | |
|---|------------------------------------|
| | ANDEGROEPSKAST G2-4-AK07 |
| | SIGNAALKABELAANSLUITKAST G2-4-SK07 |
| | NEGATIEVE AANSLUITRAIL |

8x2x0,8mm²

- ANDEGROEPSKAST G3-1-AK08
 SIGNAALKABELAANSLUITKAST G3-1-SK08
 NEGATIEVE AANSLUITRAIL


BETONPUT G3-1-P08

ZIE TEKENING D-05-7903

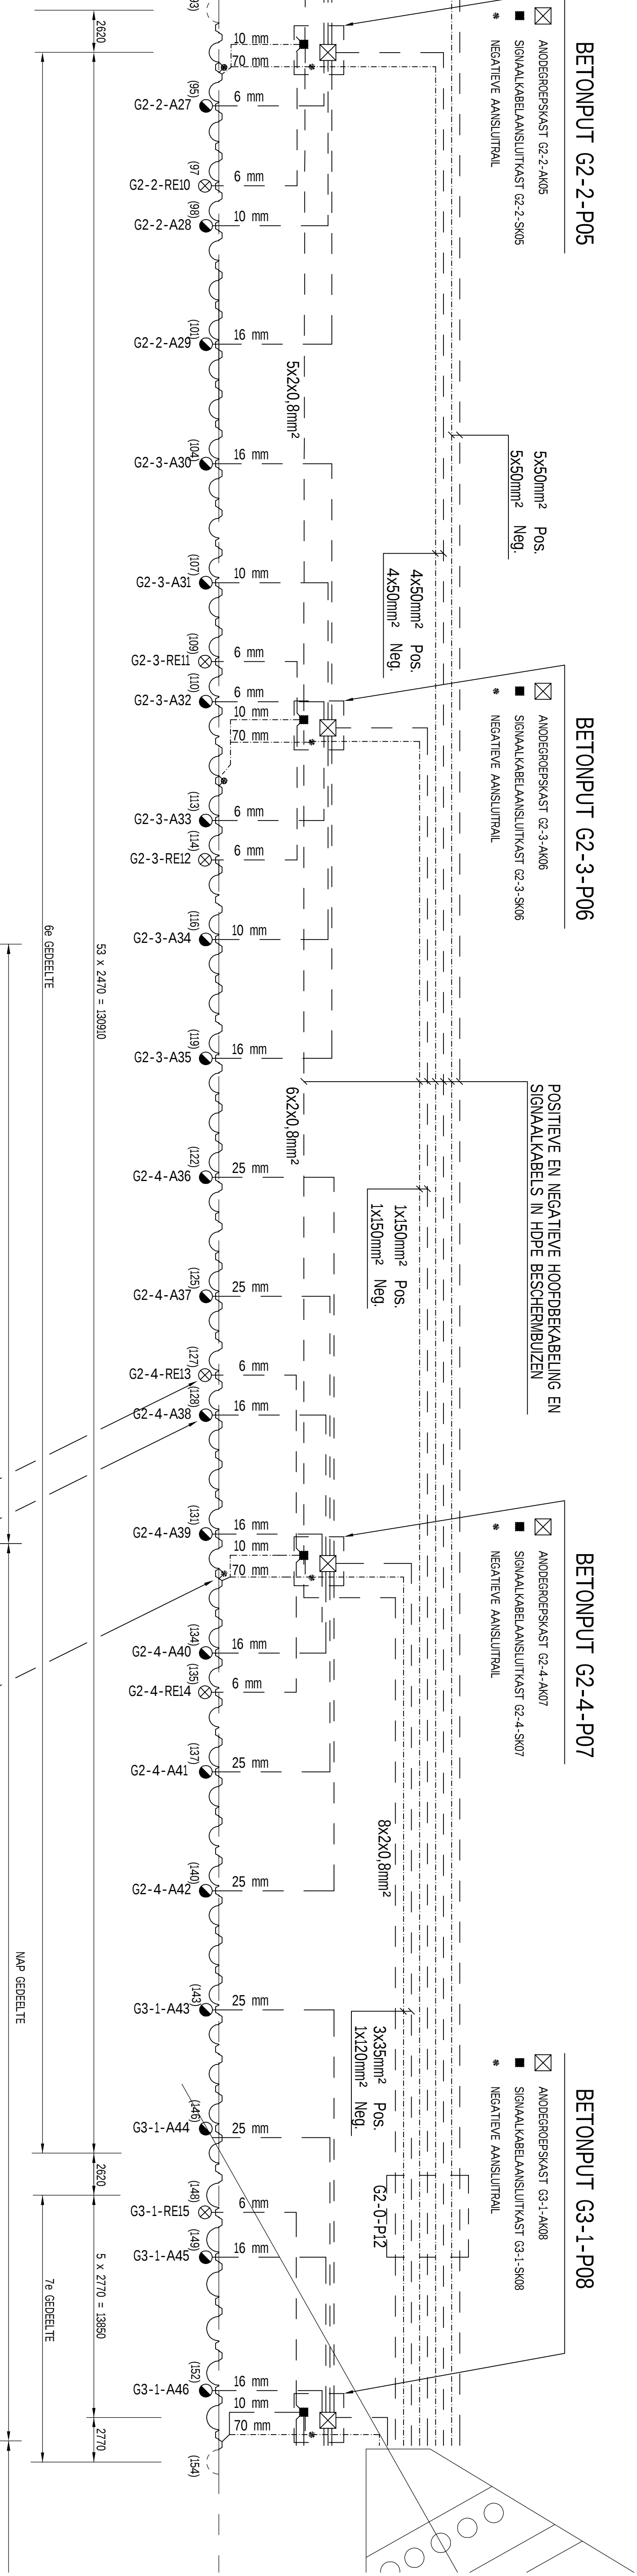

DETAIL

ANODE- EN MEETELEKTRODECONSTRUCTIE

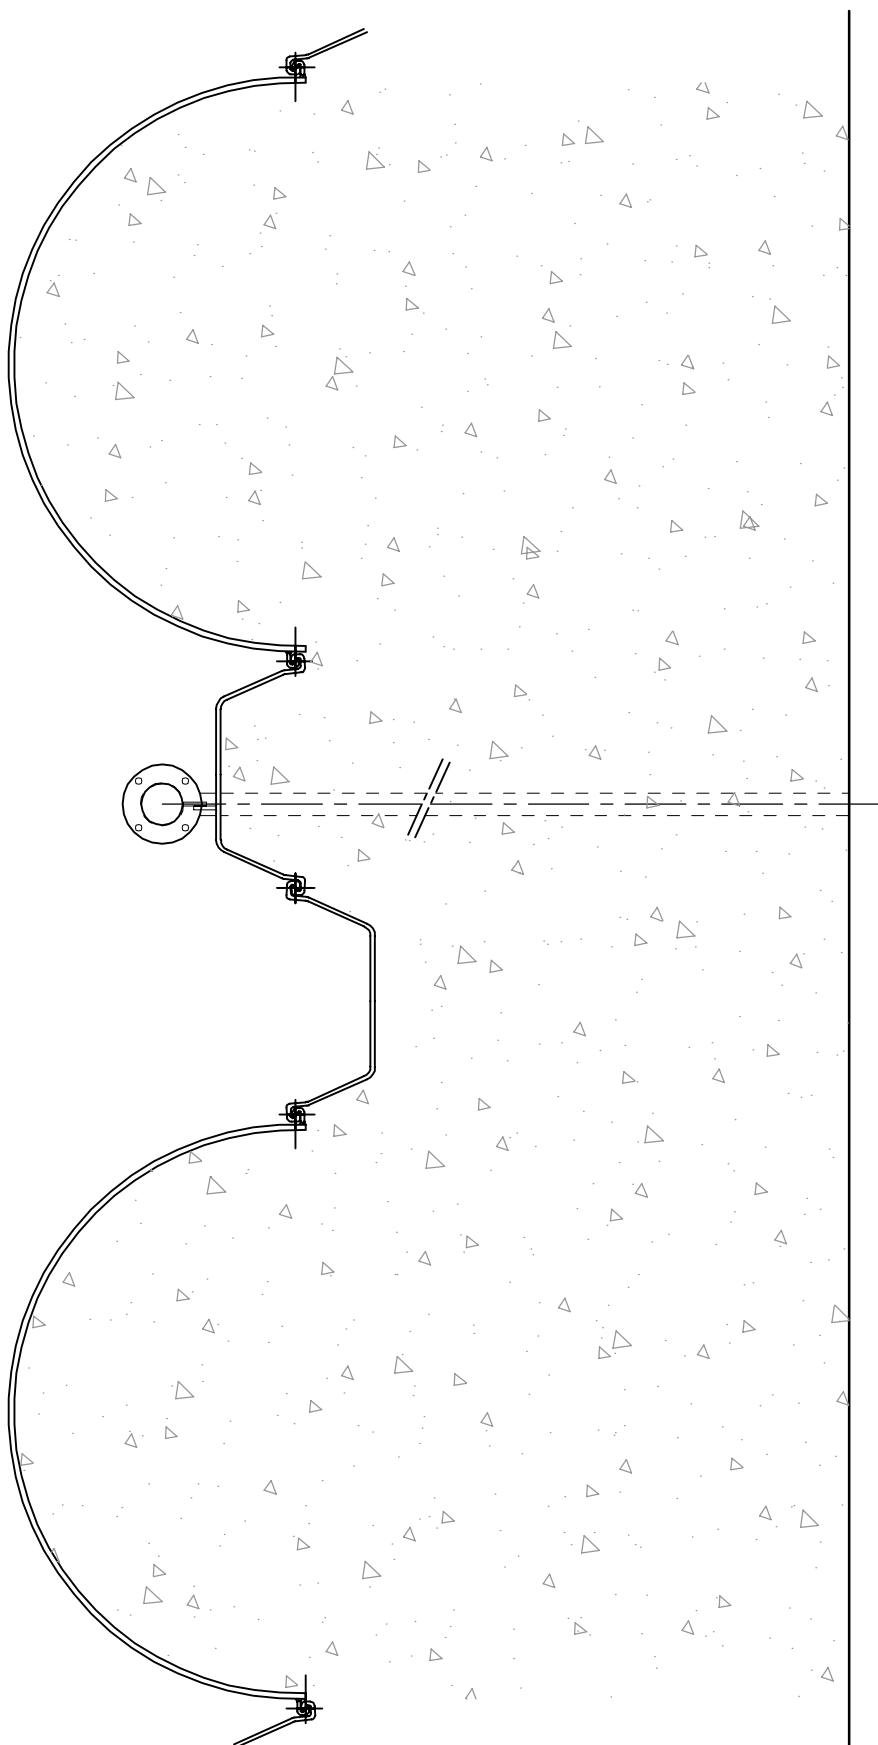


OPMERKINGEN:

- Maten in mm.

BIJBEHORENDE TEKENING:

- | | |
|---------------------------------------|-------------------------|
| - Operatie 18. | D-05-7901 / -7903 |
| - Ande- en metaelektrodeconstructie | D-05-7904 |
| - Diverse kb. details | D-05-7905 T/M -7911 |
| - Overzicht kaaltracés teraan + dsn.: | D-06-2020 |
| - Kaalbuizen en putten | D-06-2040 T/M -2043 |
| - 66 GED | Anden 27 T/M 44 Keramox |
| - 76 GED | Anden 45 en 46 Keramox |
| - Anodekath: 1x0,0 mm ² | |
| - Metaelektrode Ag/AgCl: REO t/m REIS | |

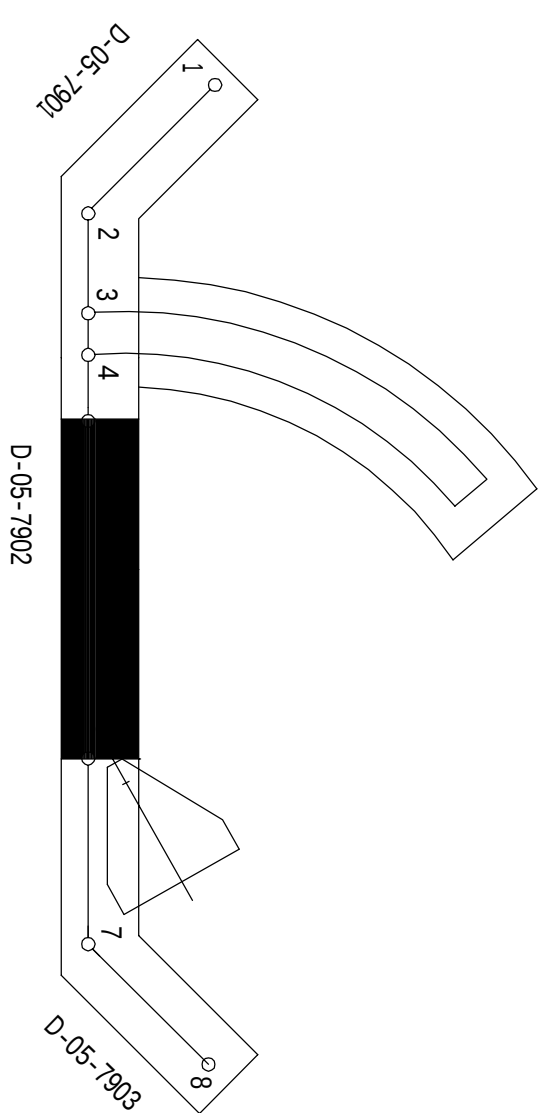

Situatie:

Schaal 1 : 200

3	19-06-15	OMZETTING NAAR NULCS STANDAARD	V/E Eng.
2	24-03-97	AS BUILT	GDB
1	05-09-98	TER AKSEPTATE RWS	
Bereide	Datum	Omschrijving	Tekenaar P.s.d

Opdrachtnummer:

Project:
STORMVLOEDKERING NIEUWE WATERWEG

Omschrijving:

Onsolving:
KATHODISCHE BESCHERMING NOORD
OPSTELLING K.B. SYSTEEM
ANODEN EN MEETELEKTR.



Tekeningnummer: D-05 7902		

0 2000 4000 6000 8000mm
Schal 1 : 200

17100

1

CT-00-6T