



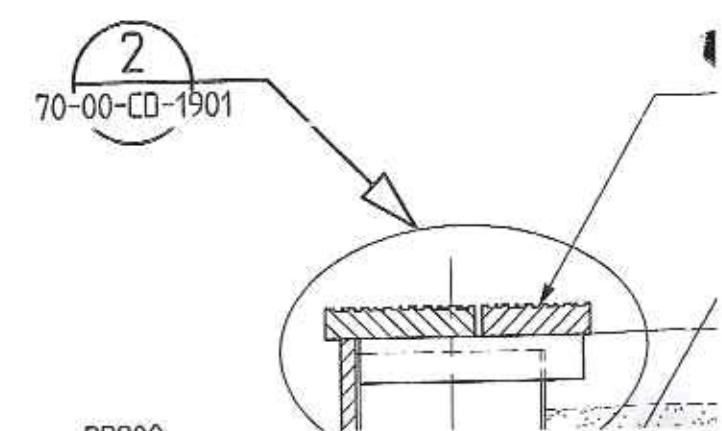

ANBRENGEN OVERBESCHERMING t.p.v. BESTAANDE BOOM 15


DAMWAND OVER EEN LENGTE VAN 10m 0.30m VOOR BESTAANDE
 ID PLAATSEN (NIEUWE DAMWANDEN IN 3 DELEN VAN ca. 2.0m
 1. WERKHOOGTE)
 EN BESTAANDE HOUTEN DAMWAND EN
 DAMWAND

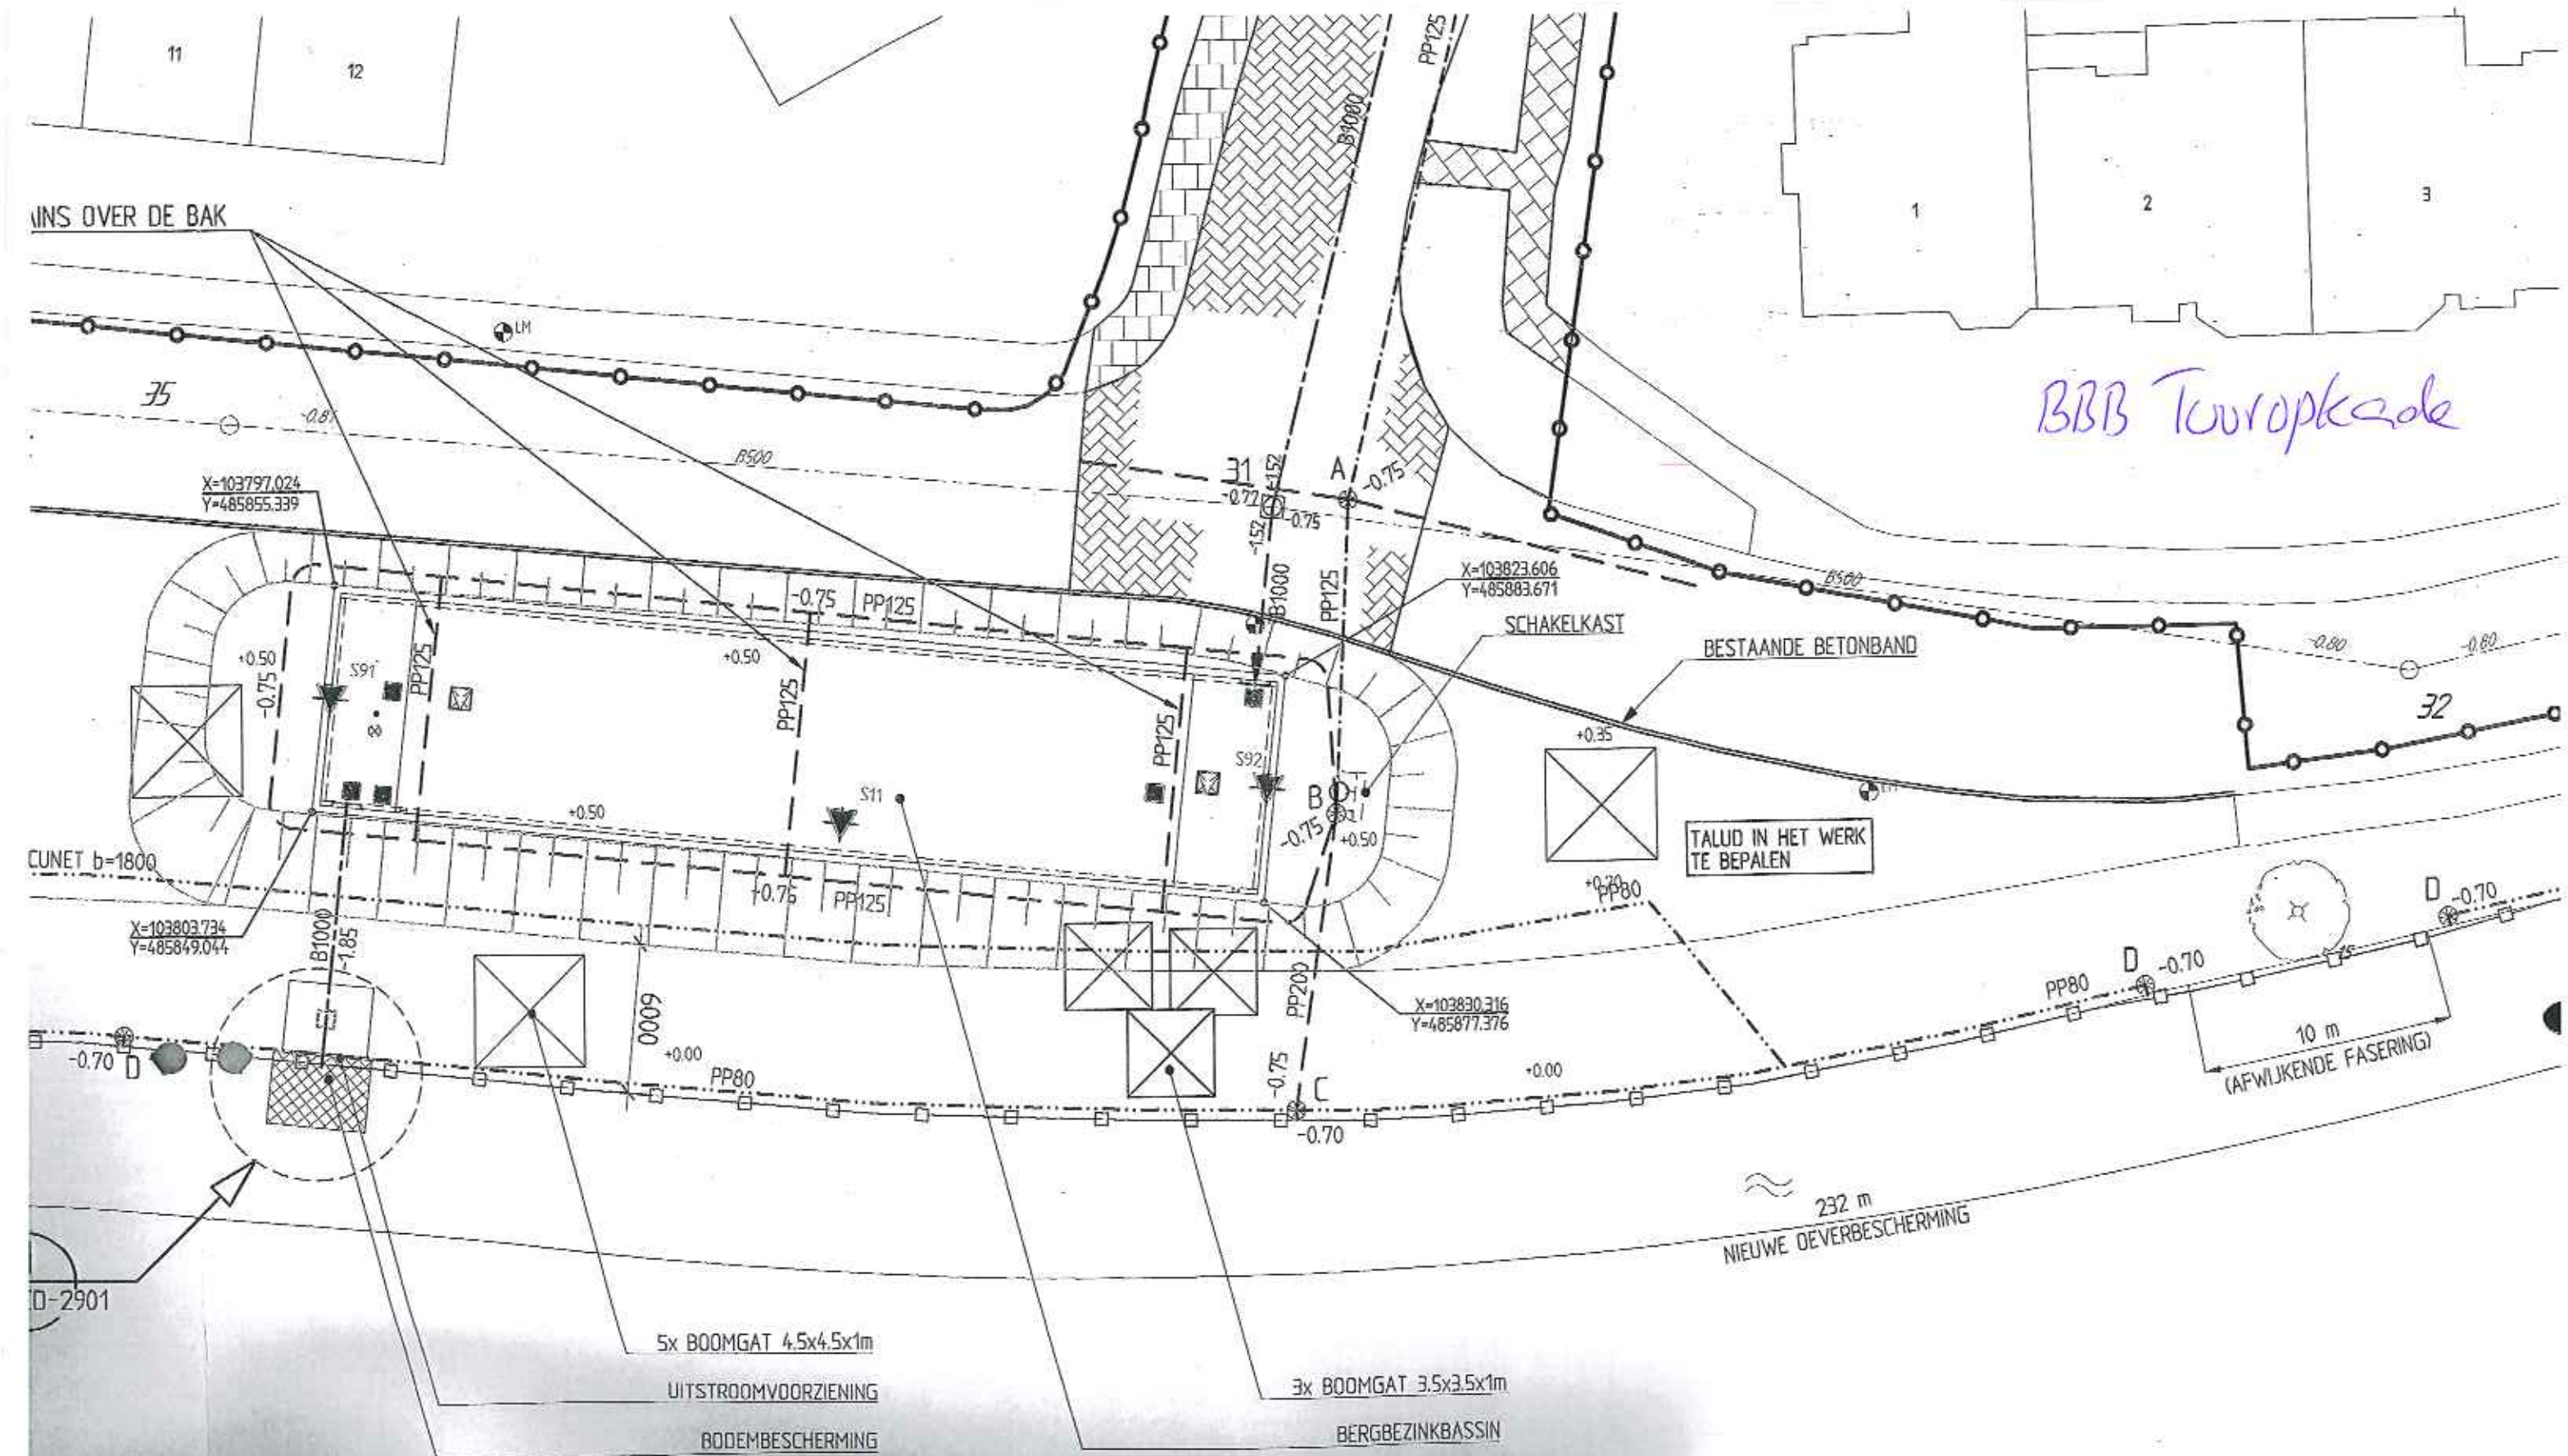

300

38850

38250

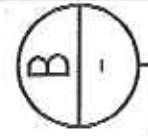PP $\phi 75$ IN DRUKLAAGMANTELBUIS PP $\phi 75$ MET TREKKOORD

SPOELKLEP

DIFFUSIEWAND

DRAINAGEBUIS PP125

DRAINAGEBUIS PP125

DRAINAGEBUIS PP125

SPOELKLEP

DIFFUSIEWAND

DRAINAGEBUIS PP125, B.O.B. -0.75 NAP
IN GRINDKOFFER OMHULD MET GEOTEXTIEL

BOVENAANZICHT

SCHAAL 1 : 100

4
30-00-SD-29117
30-00-SD-291211
30-00-SD-2912


2x MANTELBUIS PP63 MET TREKKOORD

5
30-00-SD-29116
30-00-SD-2912SPA. $\phi 200$
+ KLEP
SPA. $\phi 200$
SPINDELSCHUIFB.O.S. -0.70
2x SPARING $\phi 50$
PP MOF $\phi 110$
B.O.B. -1.25
SPARING
1000x1000SPARING $\phi 50$
B.O.S. -0.70PP MOF $\phi 110$
B.O.B. -1.25WACO MOF
 $\phi 1000$
B.O.B. -1.850SPARING
1000x1000PP MOF $\phi 250$
B.O.B. -0.75NAAR MAAVELD VOOR DOORSPOELEN
MET DOP + TEGELPP $\phi 250$

BOVENAANZICHT

BOVENAAZICHT

SCHAAL 1 : 100

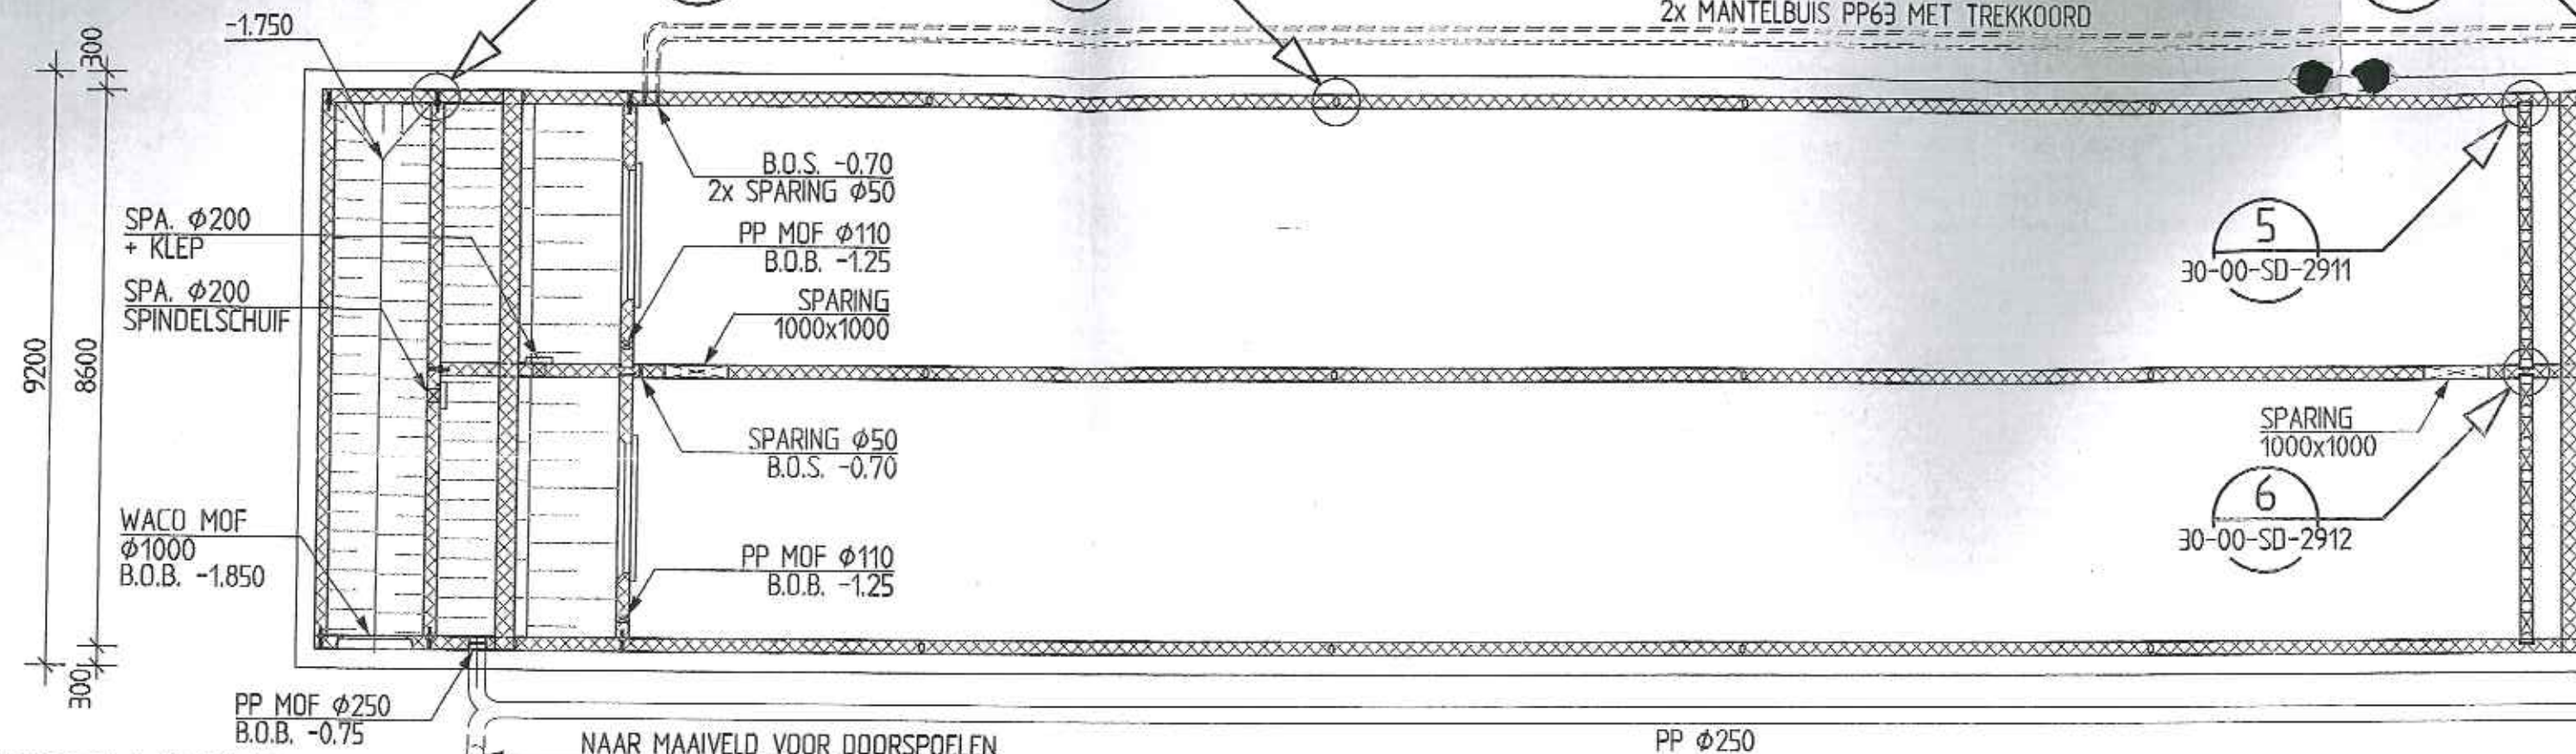



BOVENAAZICHT

SCHAAL 1 : 100

(DAK NIET GETEKEND)

NAAR MAAIVELD VOOR DOORSPOELEN
MET DOP + TEGEL

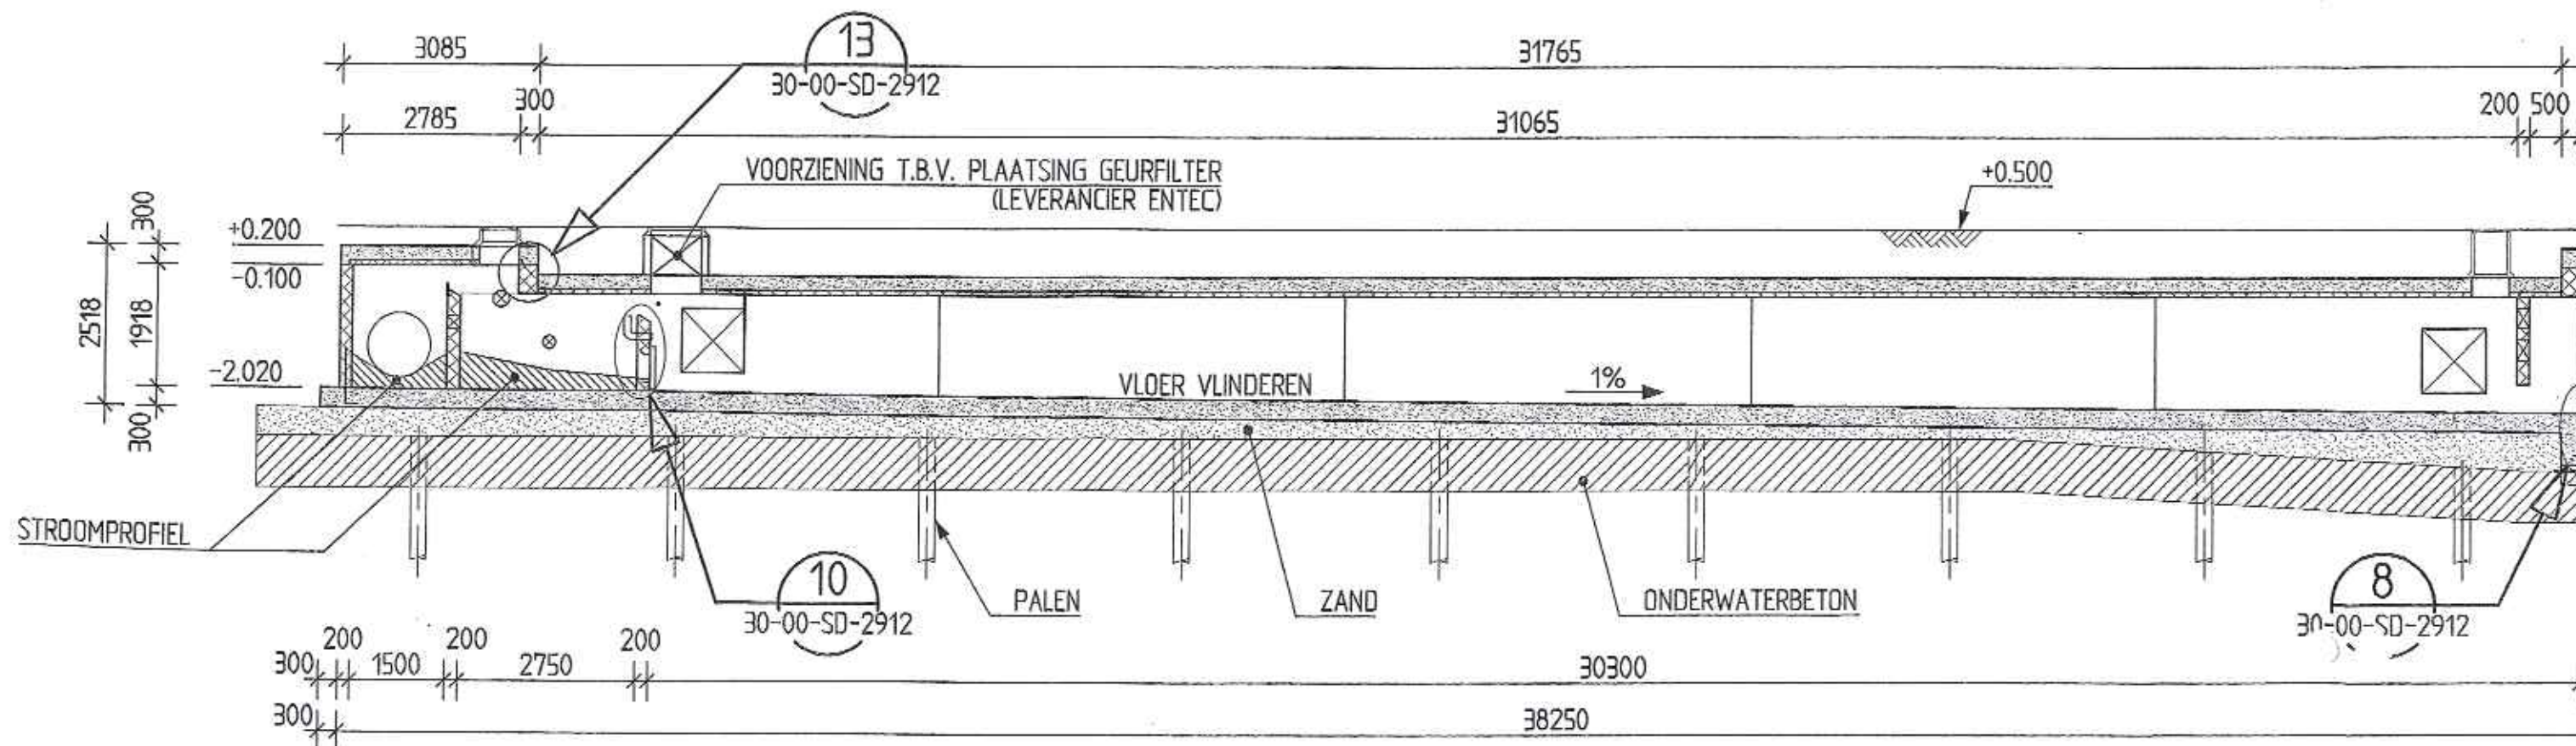

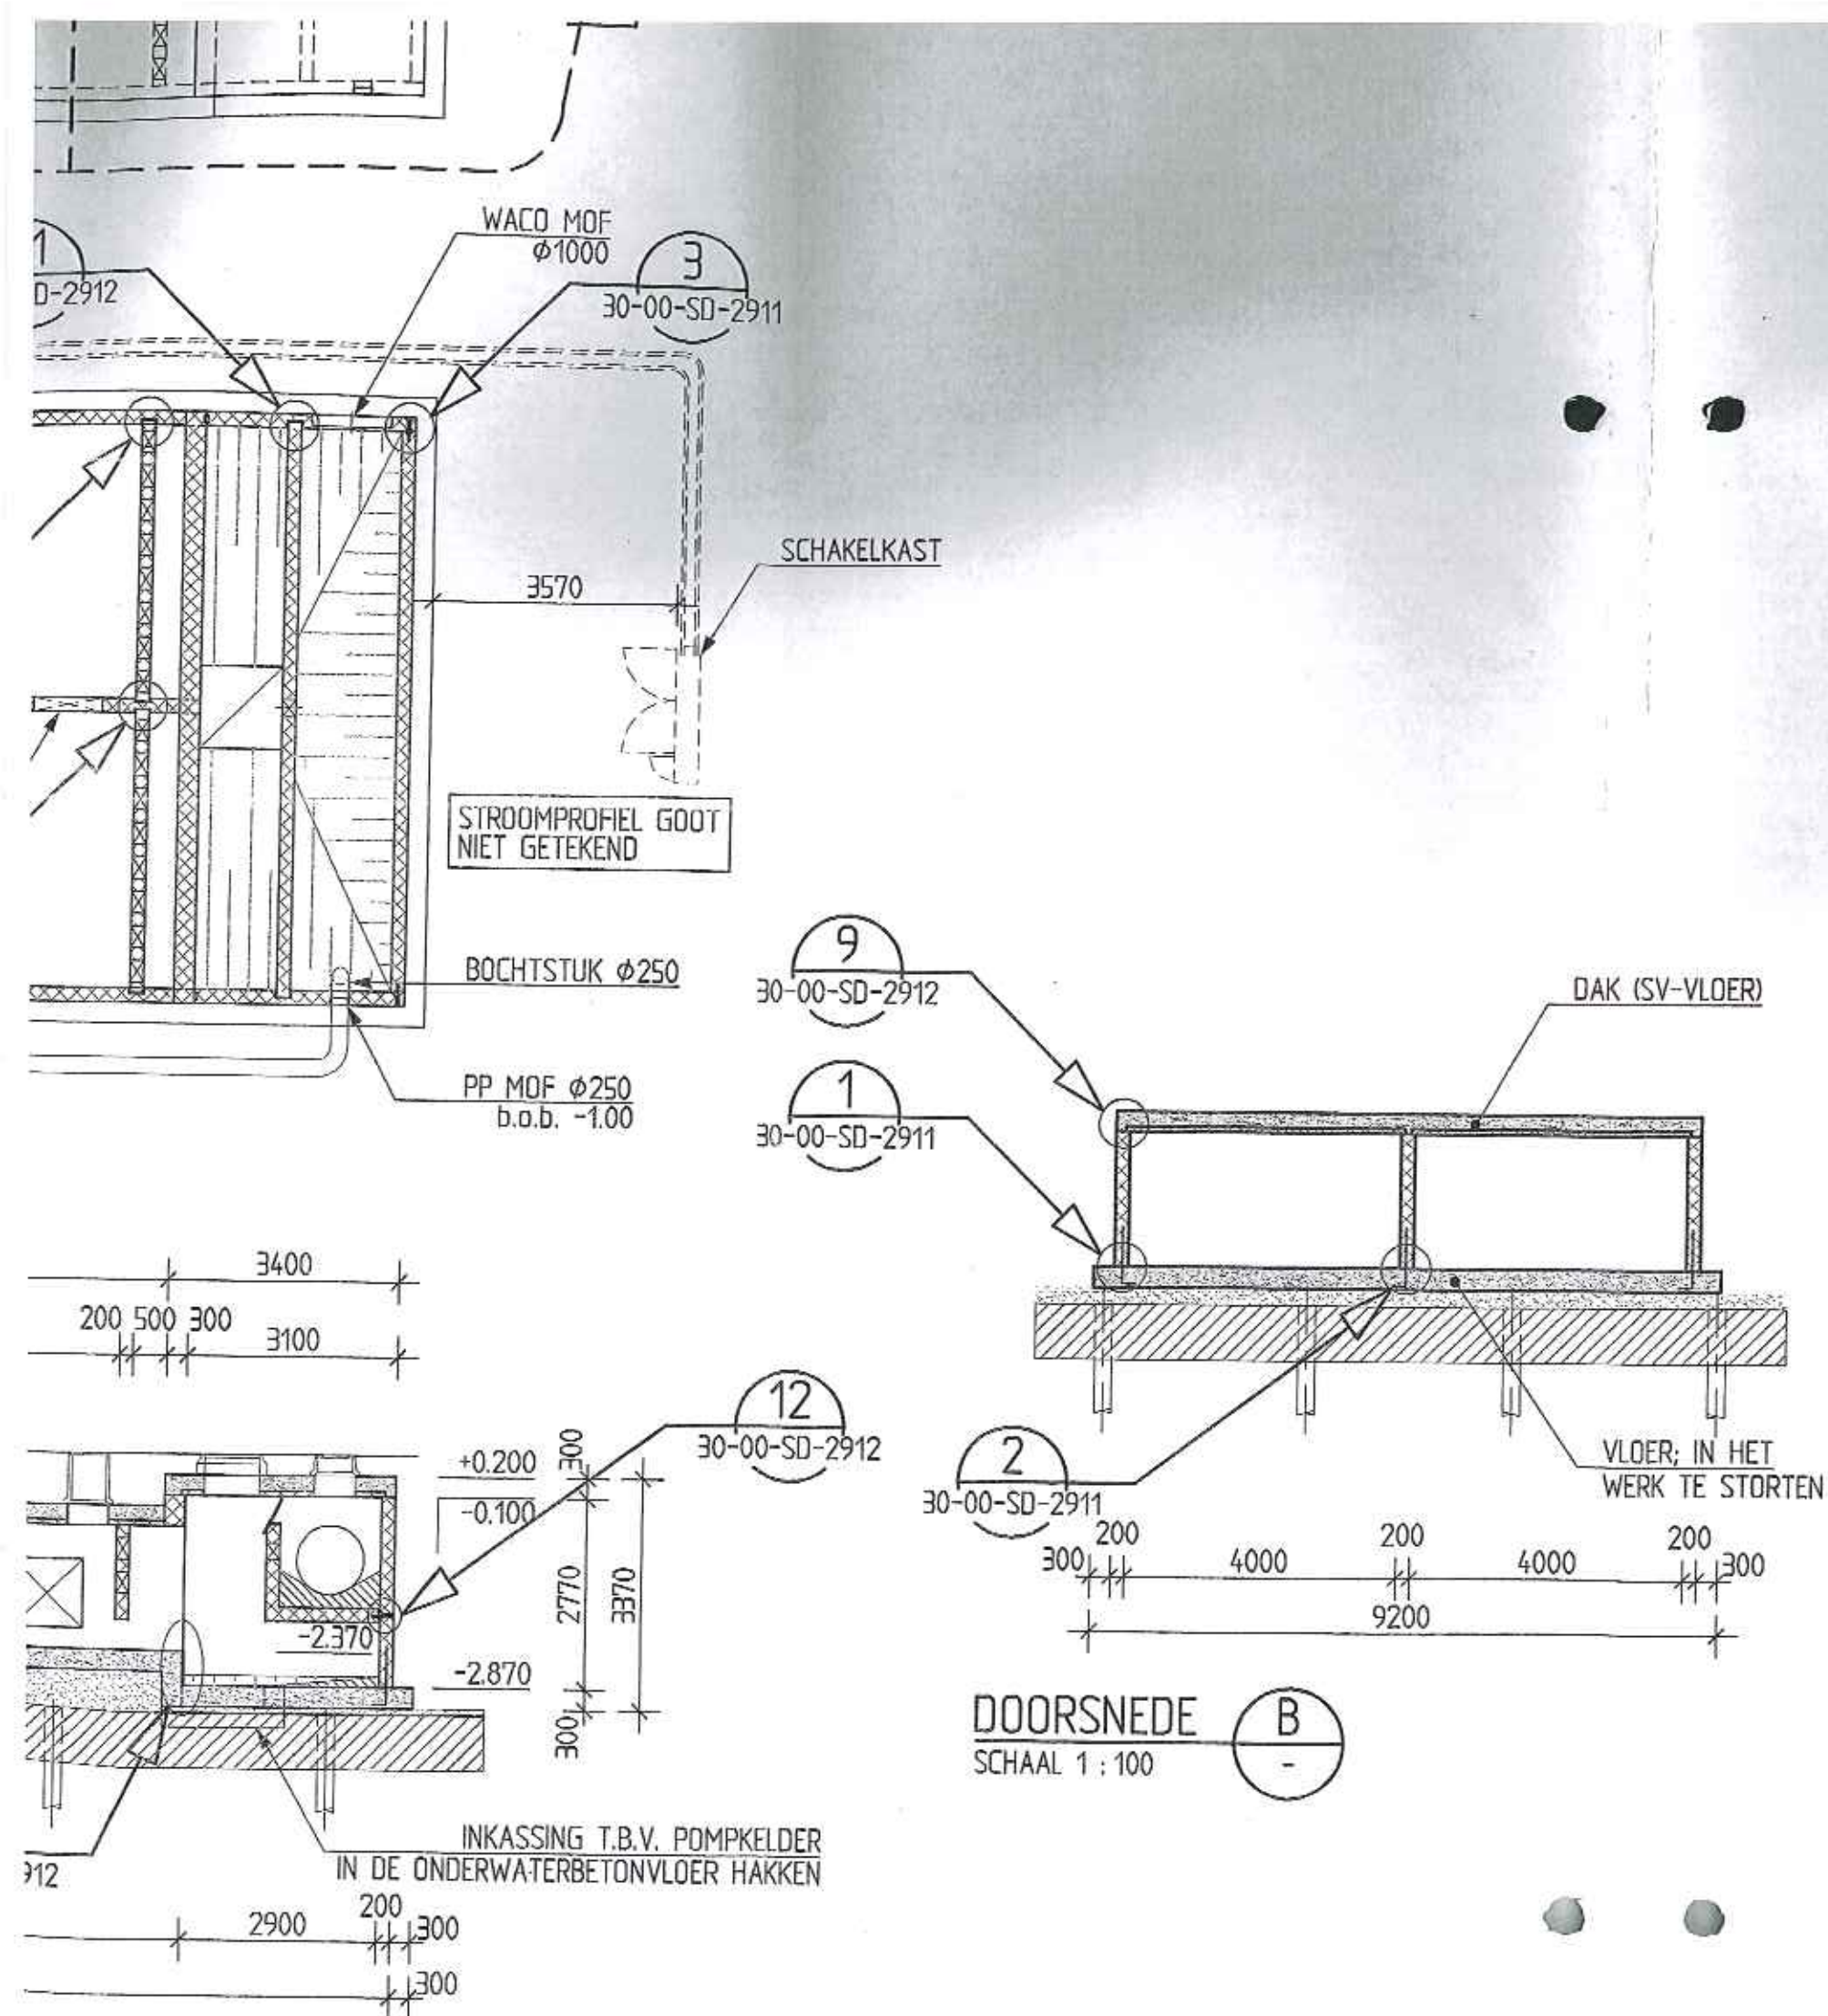

SPARING 800x800 MET LUIK
(ONTLUCHTING DOOR DE RAND VAN HET LUIK)



SPARING $\phi 165$ MET STRAATPOT (NIET STANKDICHT)


OPMERKINGEN

- MATEN IN MILLIMETERS, TENZIJ ANDERS AANGEGEVEN
- HOOGTEMATEN IN METERS t.o.v. N.A.P.
- VOOR BETON- EN WAPENINGSGEGEVENS ZIE PRODUCTIETEKENINGEN.



BIJBEHORENDE TEKENINGEN

- 70-00-CD-1101 OPBREEKWERKZAAMHEDEN, OVERZICHT
- 70-00-CD-1201 NIEUWE SITUATIE, OVERZICHT
- 70-00-CD-2901 UITSTROOMVOORZIENING, AANZICHTEN EN DOORSNEDEN
- 70-00-CD-1601 KABELS EN LEIDINGEN, OVERZICHT
- 70-00-CD-1901 OEVERBESCHERMING, DOORSNEDE EN DETAILS
- 70-00-SD-2901 BERGBEZINKBASSIN, AANZICHTEN EN DOORSNEDEN
- 70-00-SD-2911 BERGBEZINKBASSIN, DETAILS 1 T/M 5
- 70-00-SD-2912 BERGBEZINKBASSIN, DETAILS 6 T/M 12
- 70-00-CD-3101 BOUWPUT EN PALENPLAN, FASERING OVERZICHT EN DOOR
- 70-00-CD-3201 WERKTERREIN, OVERZICHT

OVERZICHT

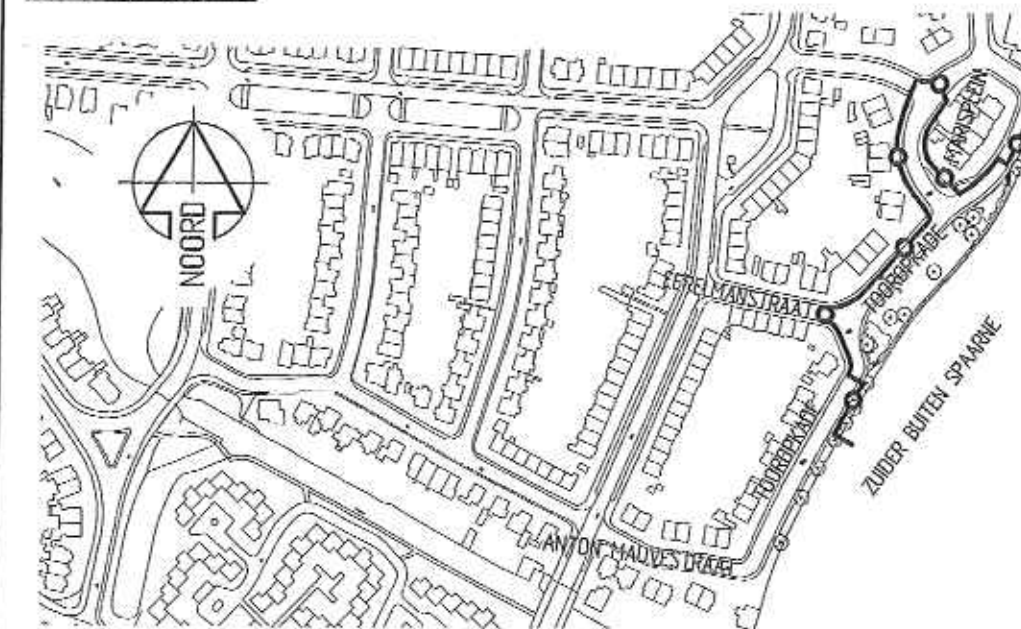





1	09-03-2006	AS BUILT		
0	02-06-2005	DEFINITIEF		
			RGR	BAJ

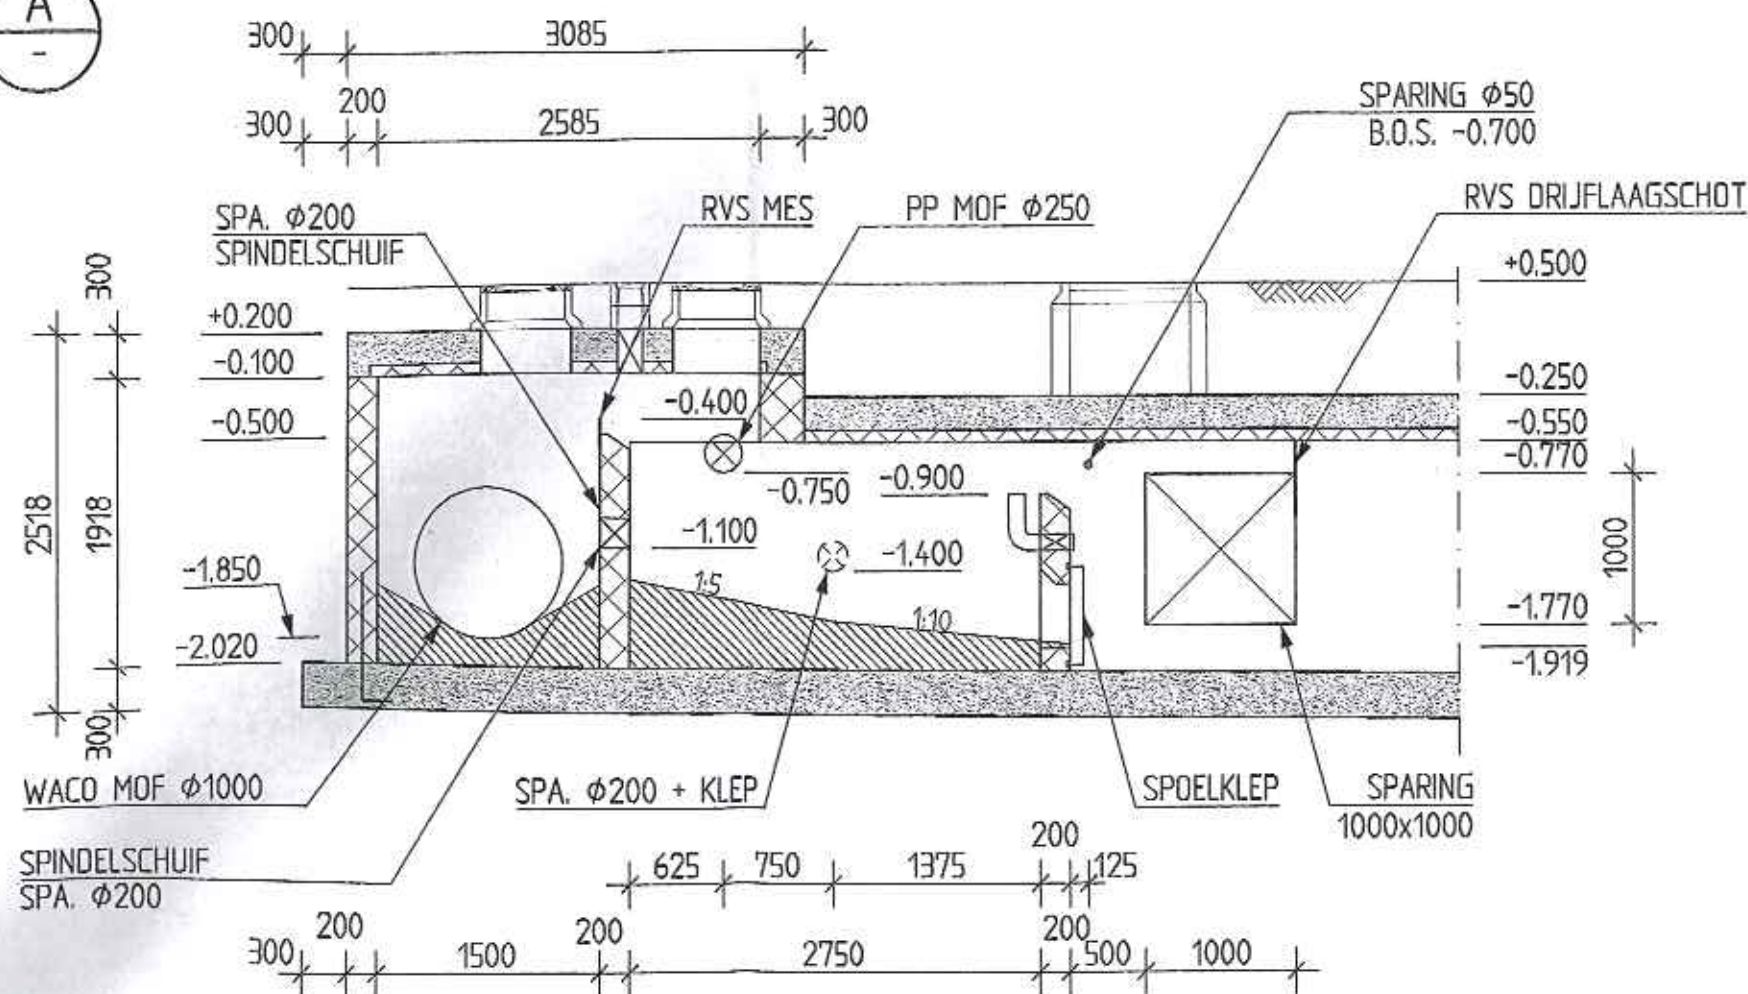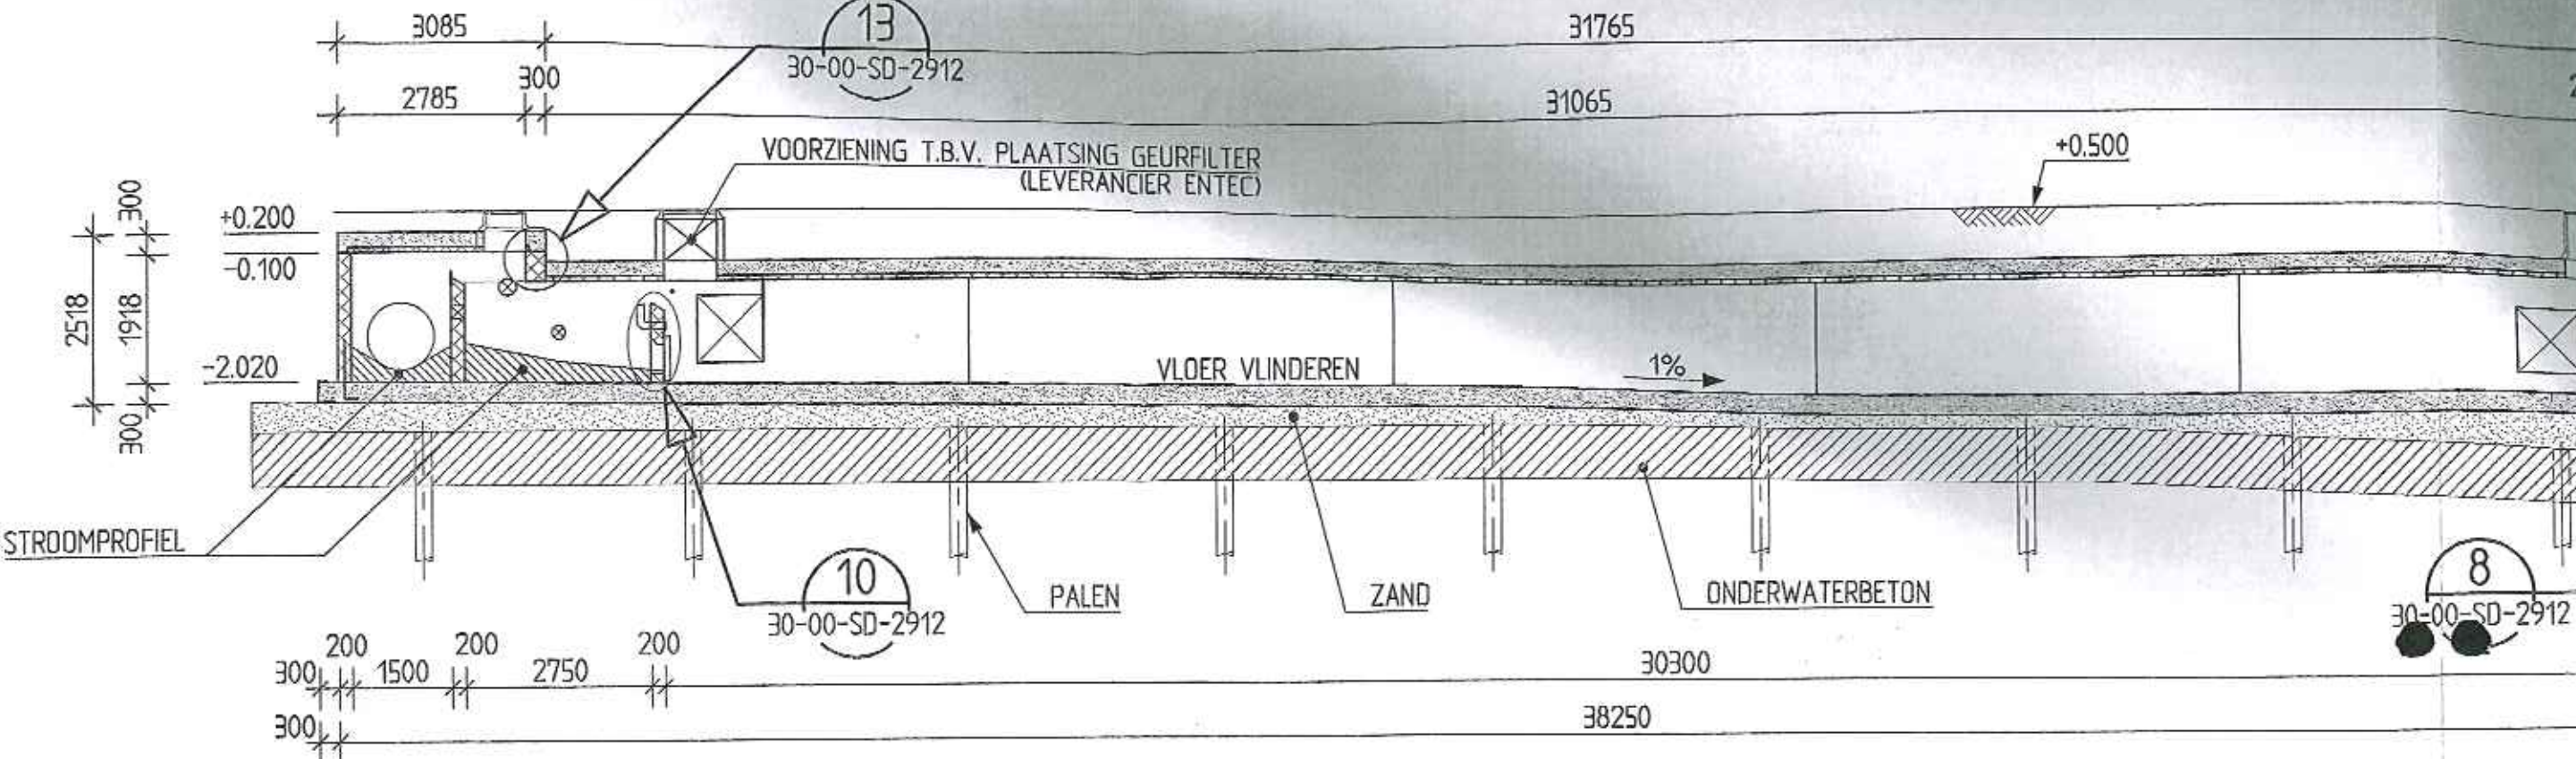

SCHAAL 1 : 50

SCHAAL 1 : 50

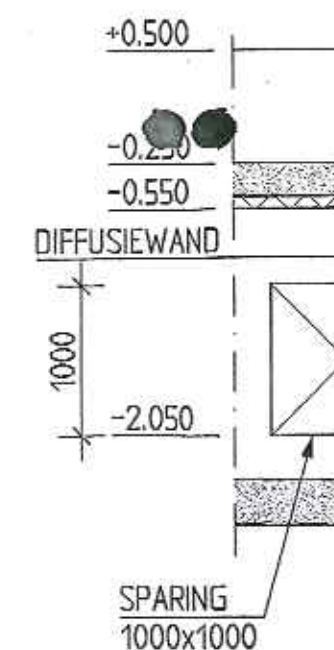

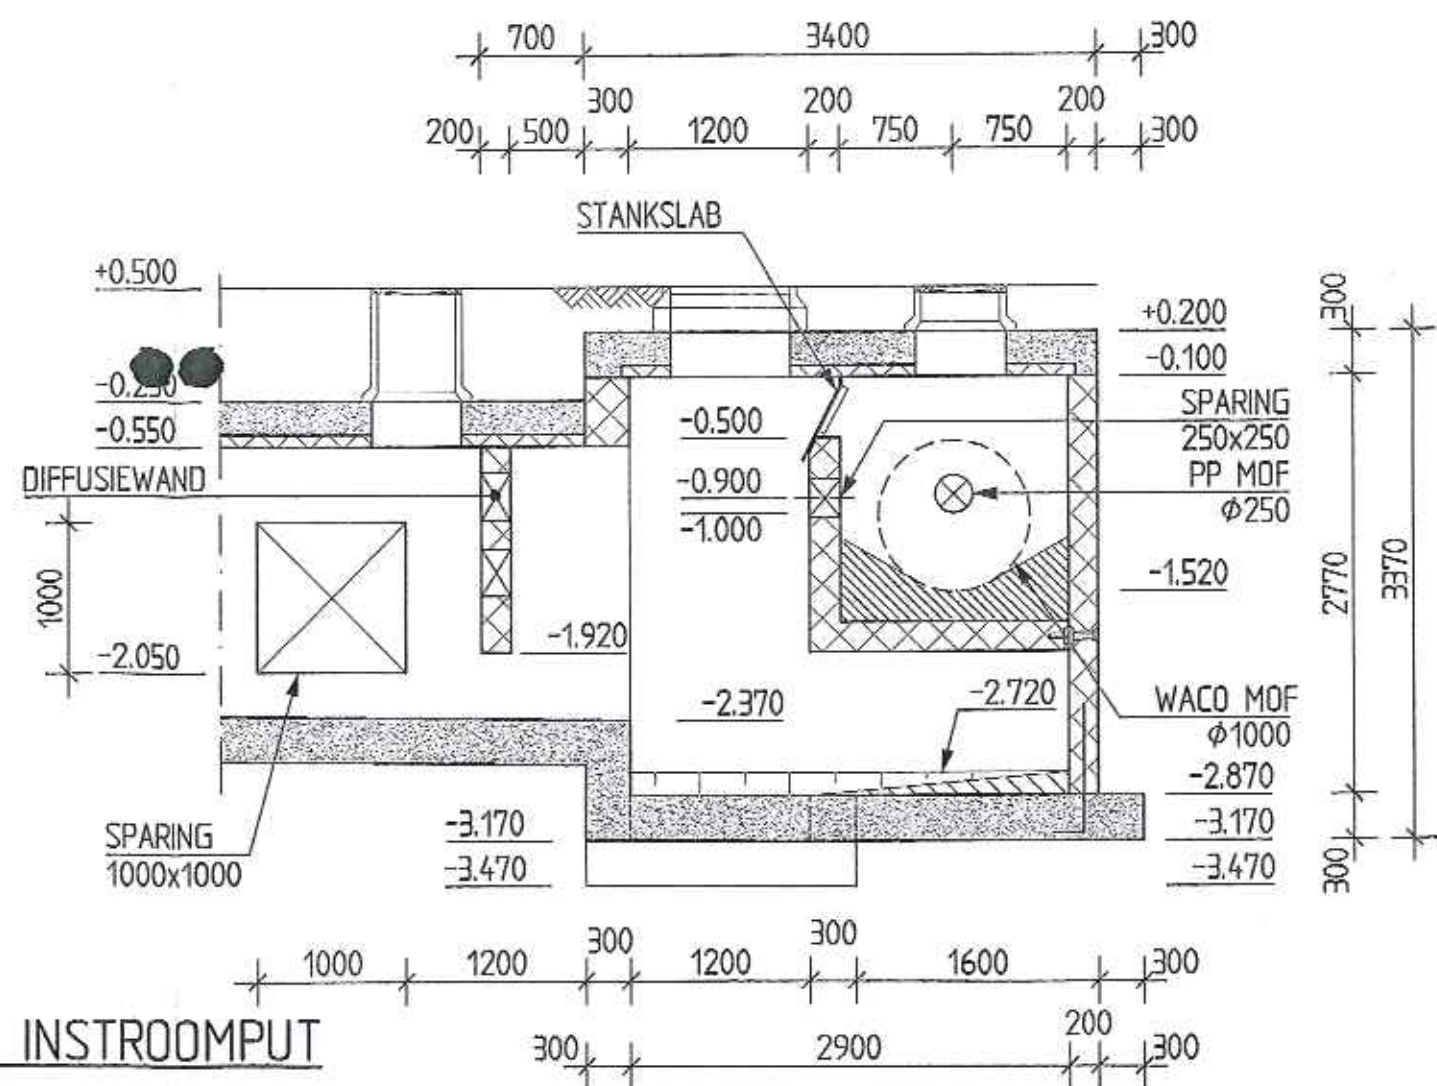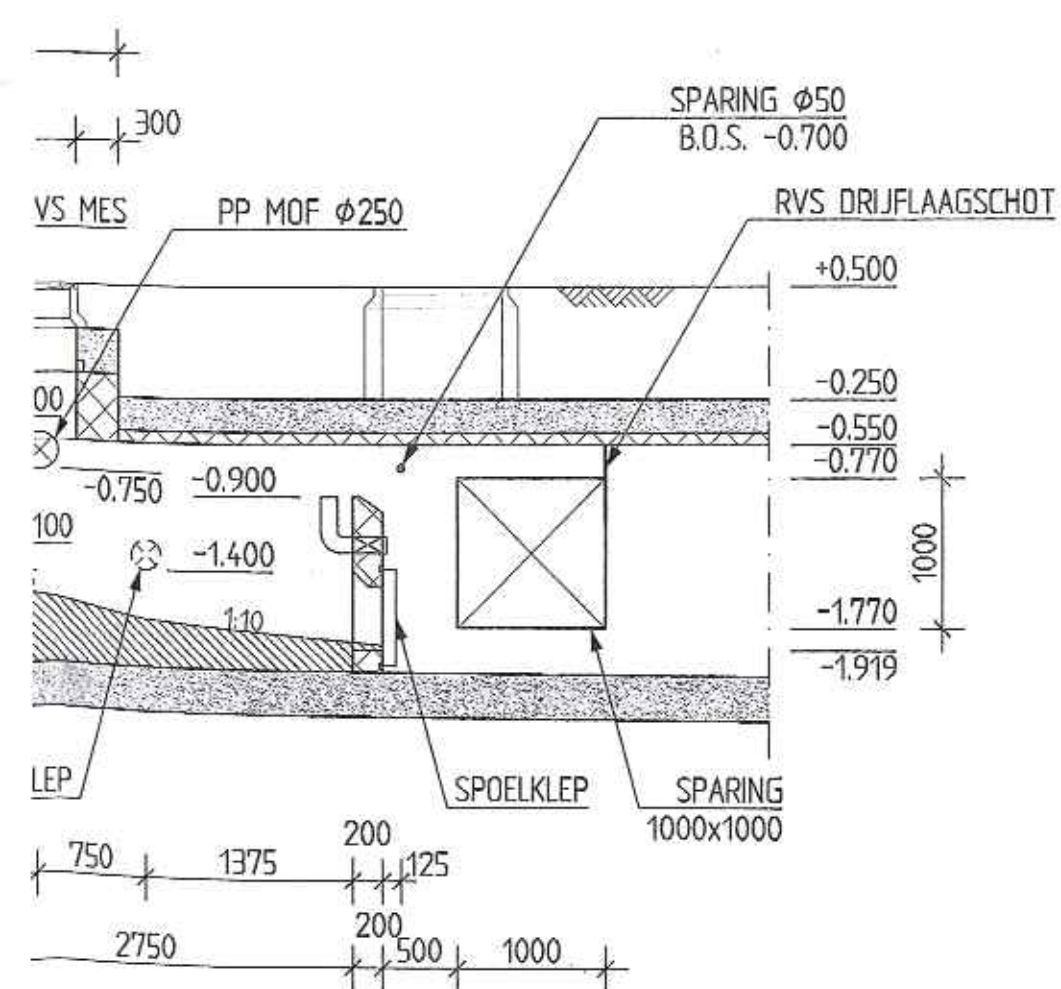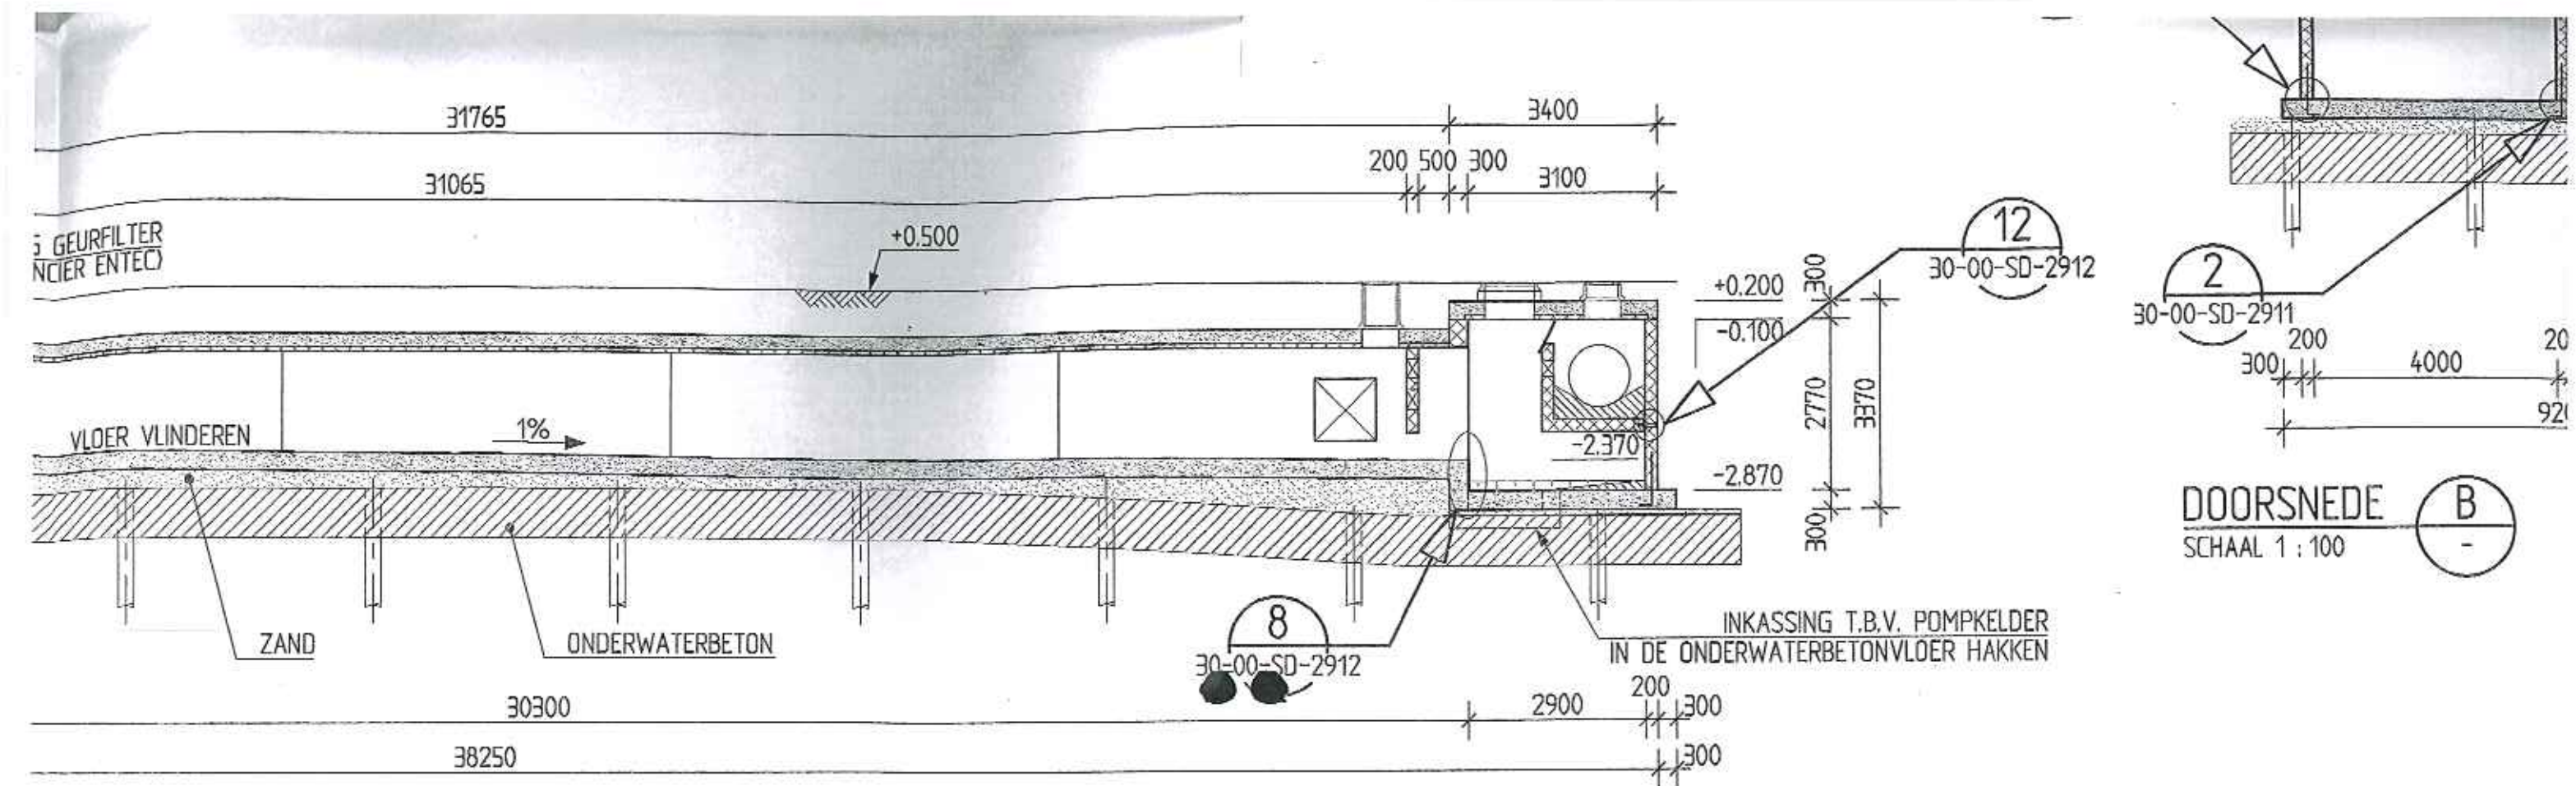

DOORSNEDE INSTROOMPUT
SCHAAL 1 : 50