




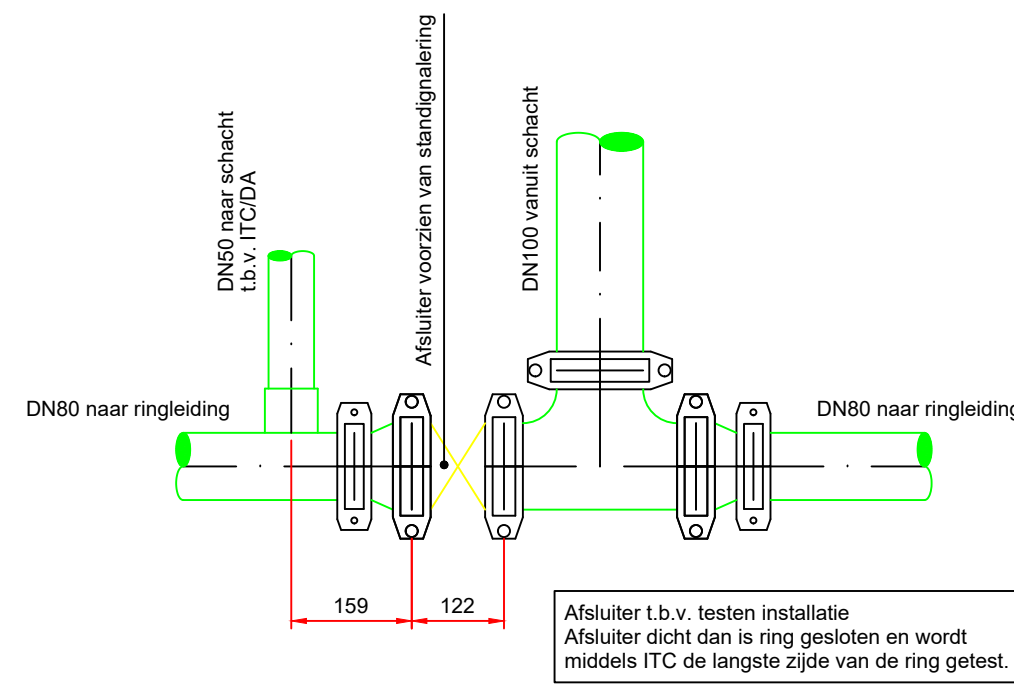


Detail A
Schaal 1:10

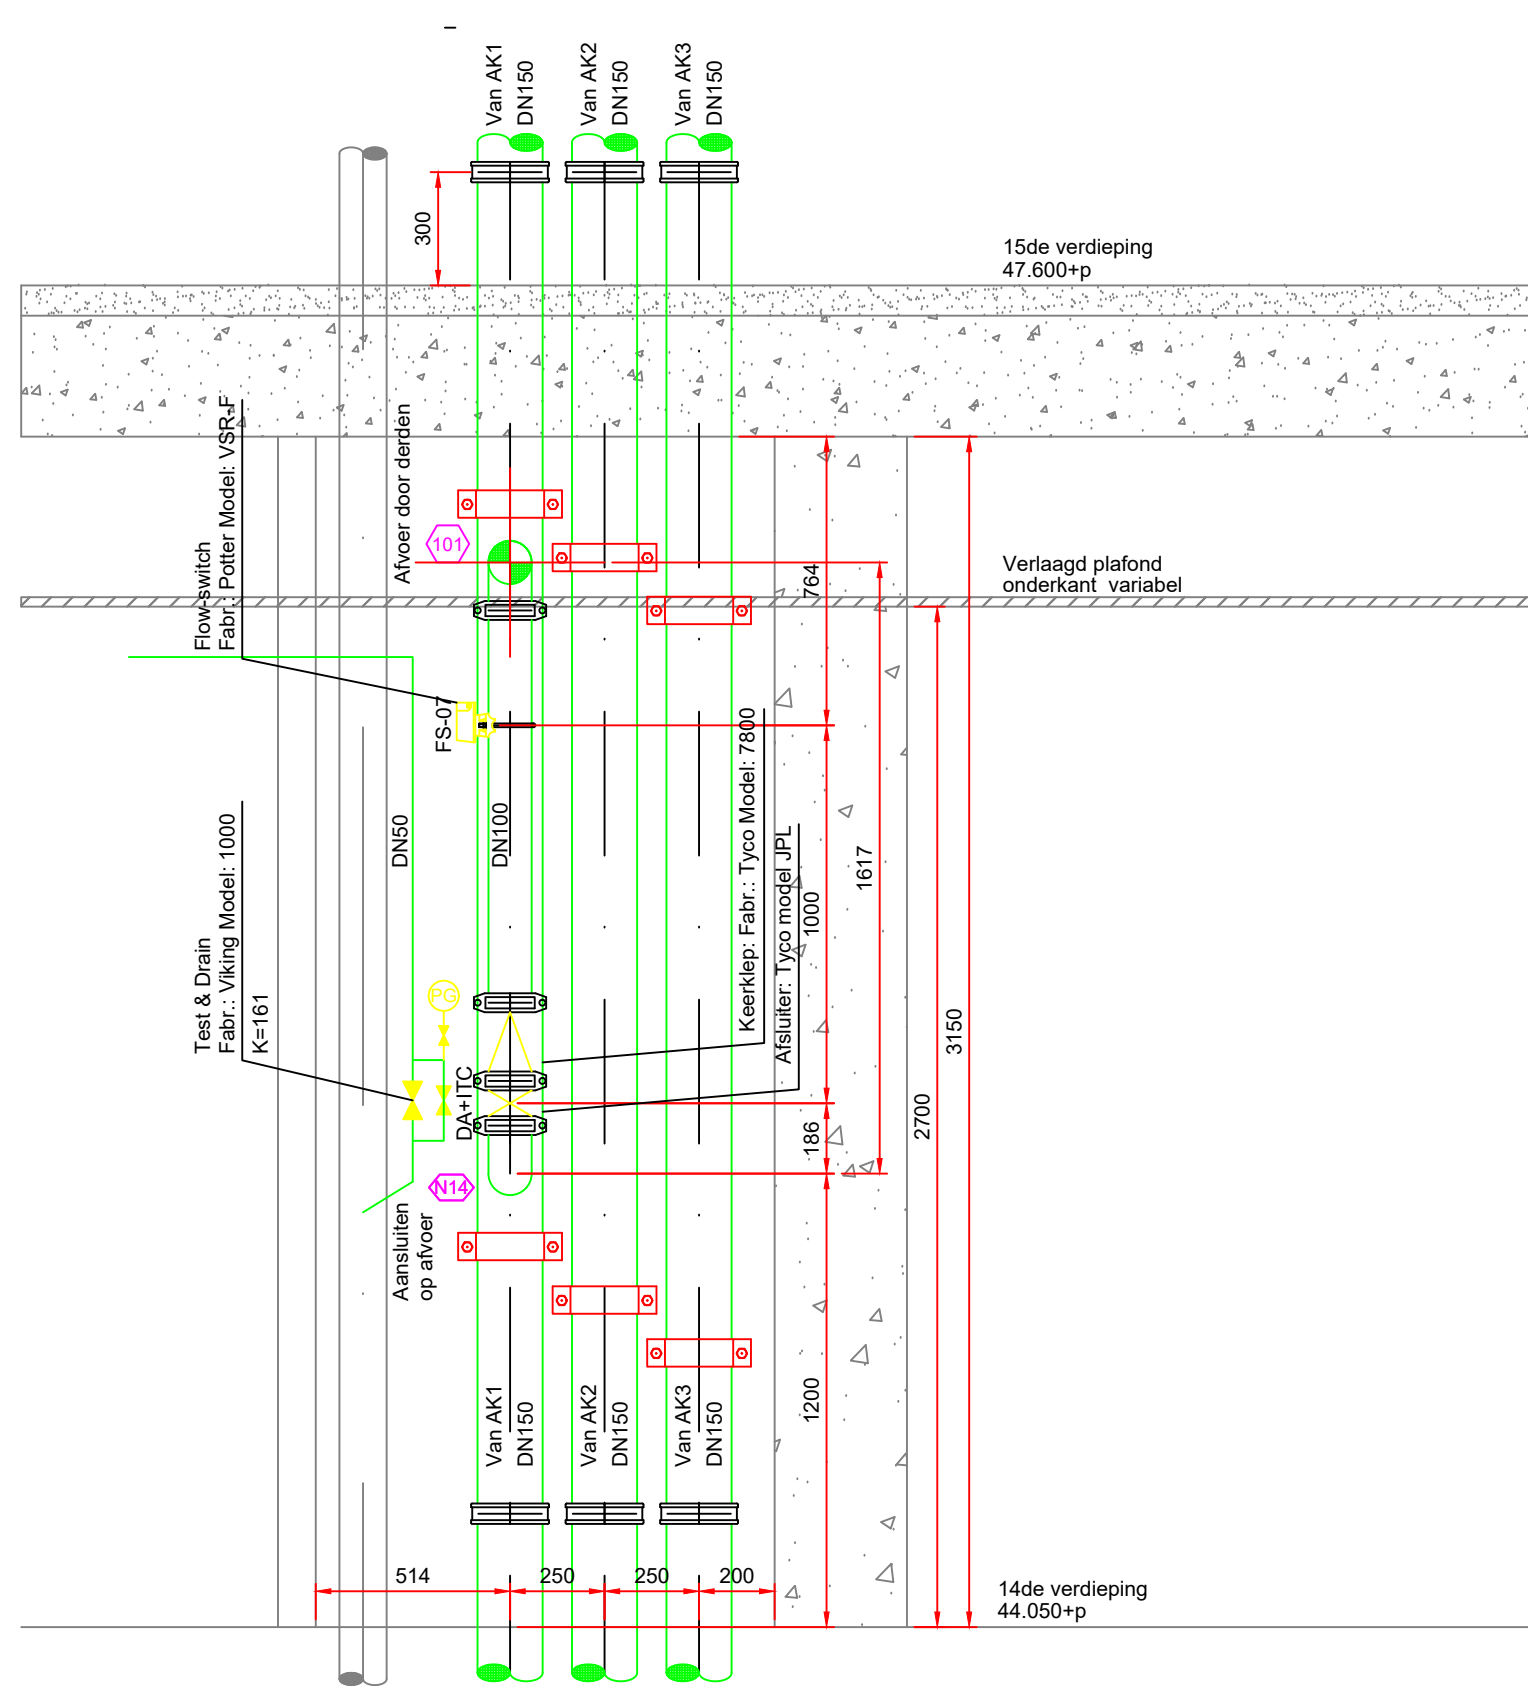


Doorsnede A-A
Schaal 1:20

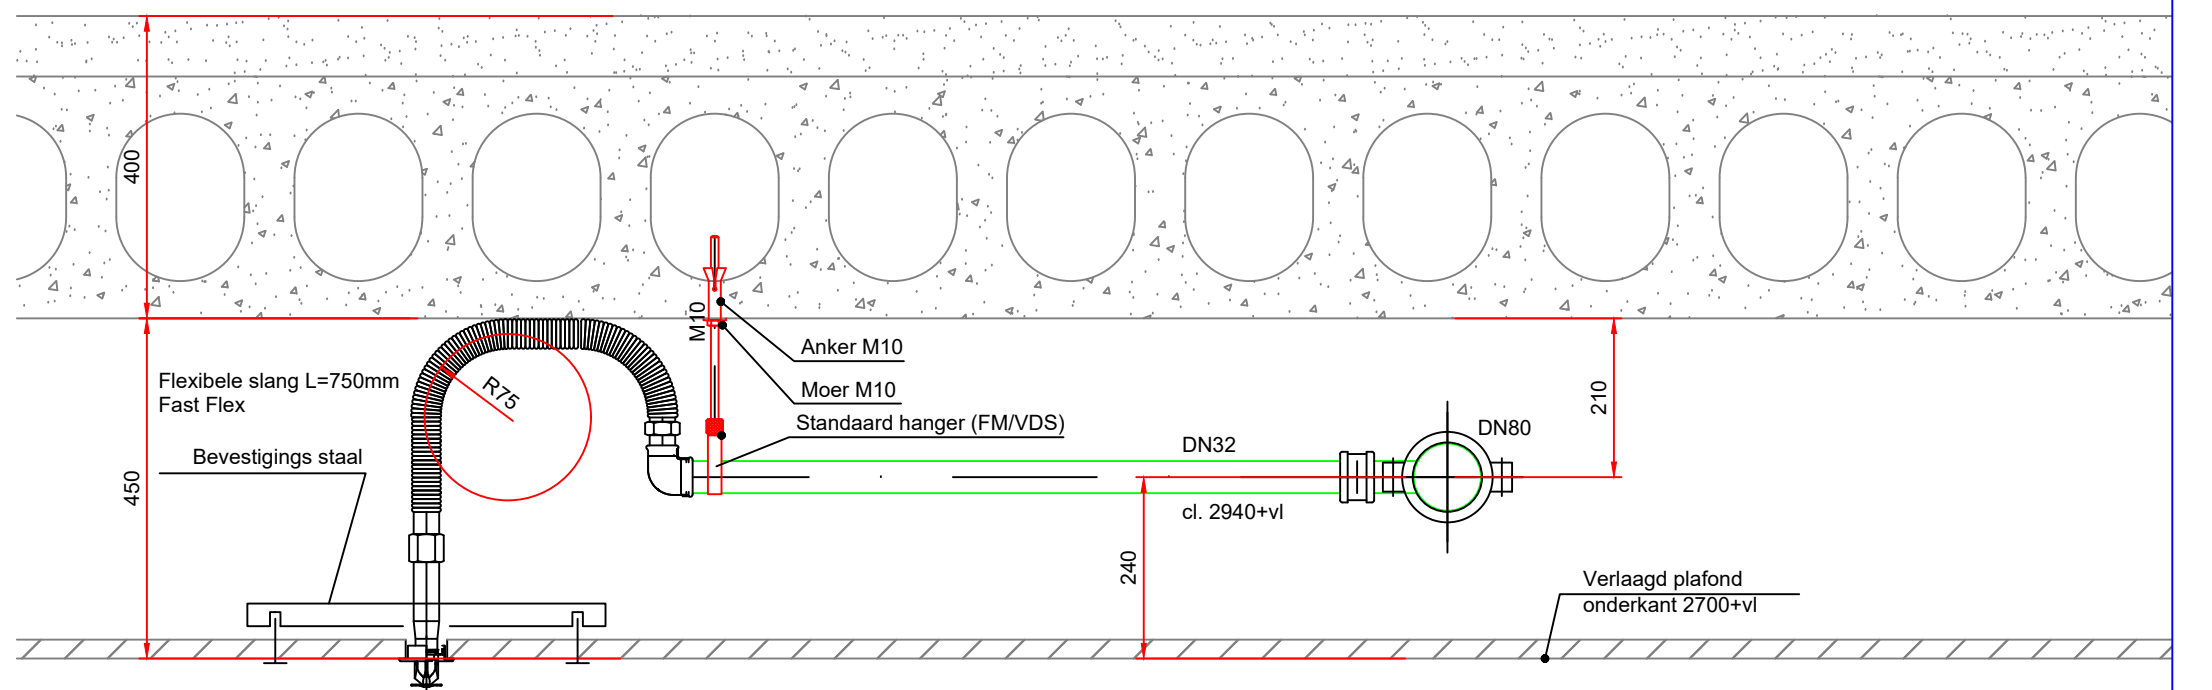

Doorsnede B-B
Schaal 1:10

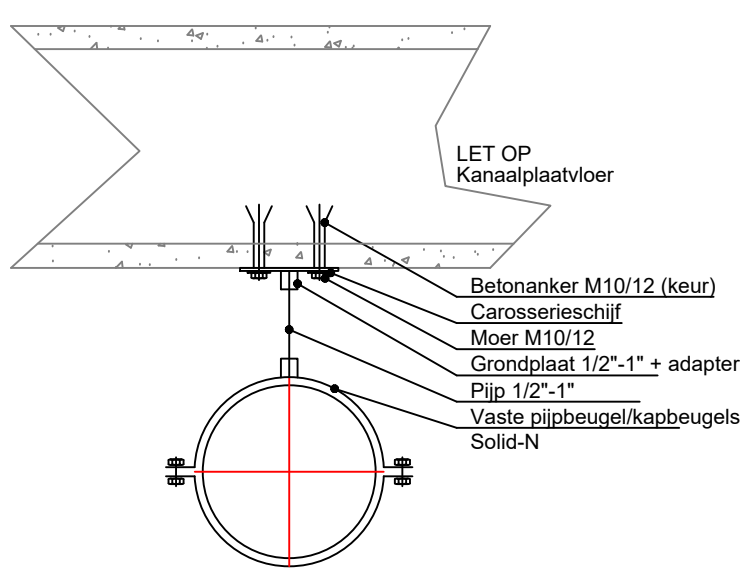

BEUGELDETAIL / 2
Schaal n.v.t.

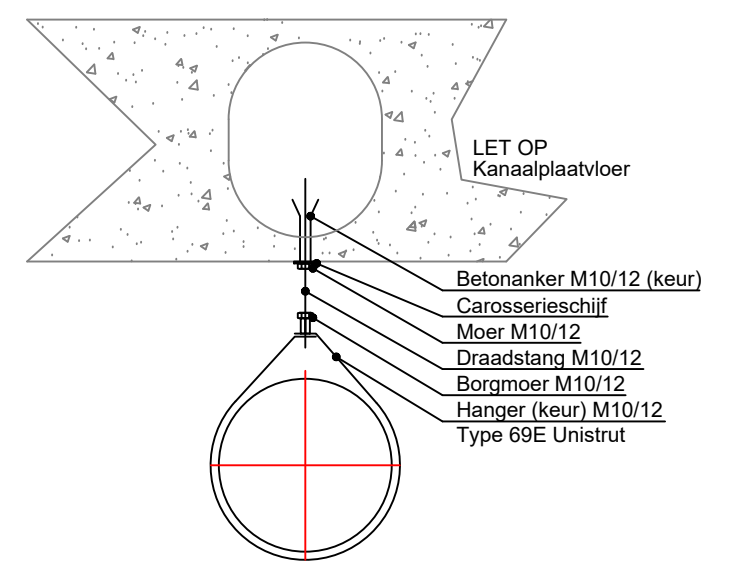

BEUGELDETAIL / 1
Schaal n.v.t.



22	72450 +	
21	68900 +	
20	65350 +	
19	61800 +	
18	58250 +	
17	54700 +	
16	51150 +	
15	47600 +	
14	44050 +	
13	40500 +	
12	36950 +	
11	33700 +	32300 +
10	30900 +	29500 +
09	28100 +	26700 +
08	25300 +	23900 +
07	22500 +	21100 +
06	19700 +	18300 +
05	16900 +	15500 +
04	14100 +	12700 +
03	11300 +	9900 +
02	8500 +	
01	4700 +	
00	peil	peil
-1	3200 -/-	3200 -/-
-2	6100 -/-	6100 -/-

PROJECTGEGEVENS									
Projectnaam:	Maastoren	Datum:	29-12-2008	NVA nr.:		Datum:			
Straat:	Wilhelminalade 1								
Postcode/plaats:	3072 AP Rotterdam								
PVE nr.:	BdS 30658.713.161								
Installatie vlg. voorschrift:	NEN 1010	Afsluit. leidingen:	VAS	NEN 1010					
Geveensklasse:	Light Hazard	Natte installatie:	2 mm/m	0 mm/m					
Sprieschietheid:	4.1 mm/min.	Droge installatie:	4 mm/m						
Sprieschietheid spr.:	37.1 m2	leiding >50 mm:	12 mm/m						
Max. sproeiervak:	139m2 - minimaal 5 sprinklers	sprinklerleiding:	4 mm/m						
Bereikings vlg.:	Hydraulisch	verdeelleiding:	2 mm/m						
Afwering leidingwerk:	☒ Gestraalkaligvermeerd ☐ Gegalvaniseerd ☐ Kleur RAL	Leidingen DN25 tot DN50 volgens DIN2440							
	☐ Anders:	Leidingen DN65 tot DN200 volgens DIN2448							
AK Nr.:	1	Model:	AV-1300	Fabriek:	Tycos				
AK Nr.:	1	Model:	AV-1300	Fabriek:	Tycos				
AK Nr.:	1	Model:	AV-1300	Fabriek:	Tycos				
Sprinklers:									
Symbol	Diam.	Type nr.	Type	K-factor	Temp.	Fabr.	Aantal	AK	Totaal
●	1/2"	TY3251	Spray spr. pendent EC	80	68°	GEM	11	1	112
●	1/2"	TY3251	Spray spr. pendent	80	68°	GEM	11	1	1
○	1/2"	TY3151	Spray spr. upright	80	68°	GEM	7	1	1

Revisie	Datum	Opgesteld	Goedgekeurd	Status	Omschrijving
0	08-05-2007	PPE	PPE	TK	Ter keuring
A	20-08-2007	PPE	PPE	DF	Definitief
B	05-09-2007	PPE	PPE	DF	Definitief
C	21-09-2008	MTA	PPE	DF	Definitief
D	05-09-2009	MTA	PPE	DF	Definitief
E	01-04-2010	MTA	PPE	AB	AS-BUILT

Maastoren

Laan op Zuid, Rotterdam


Titel:	Nivo 14	Schaal:	1:100
Omschrijving:	Sprinklerinstallatie Plattegrond	Formaat:	A0
Originator:	RIB	Discipline:	SP
Sub-discipline:	AL	Location:	PL
Sub-location:	14	Doc-type:	DRA
Series:	0001	Rev:	E

VLOER 14de = 44.050+P