




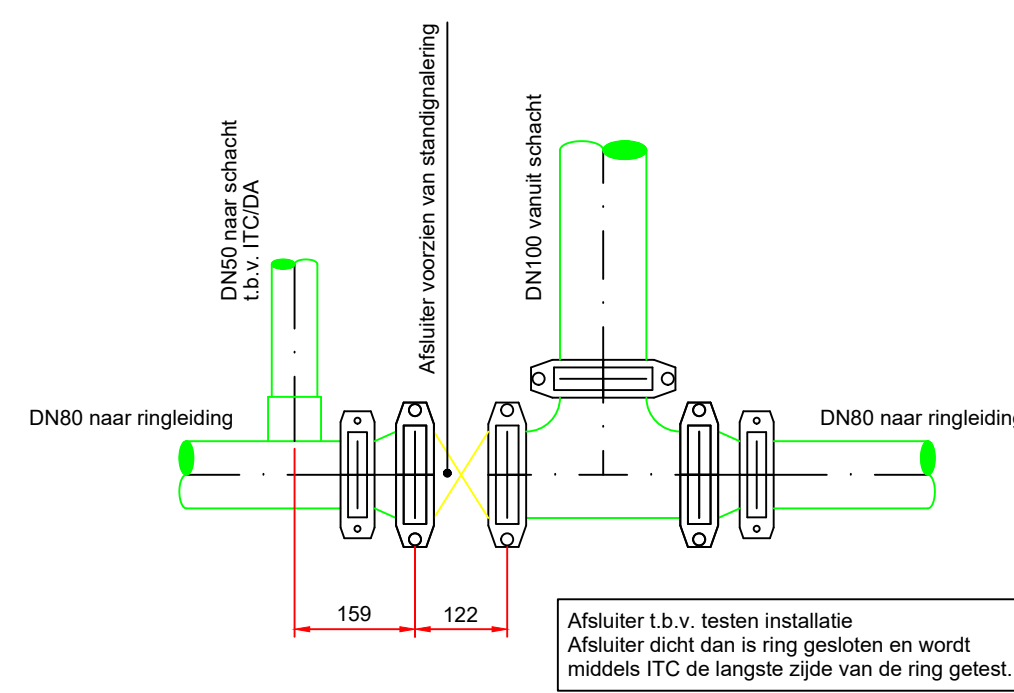


Detail 1
Schaal 1:10

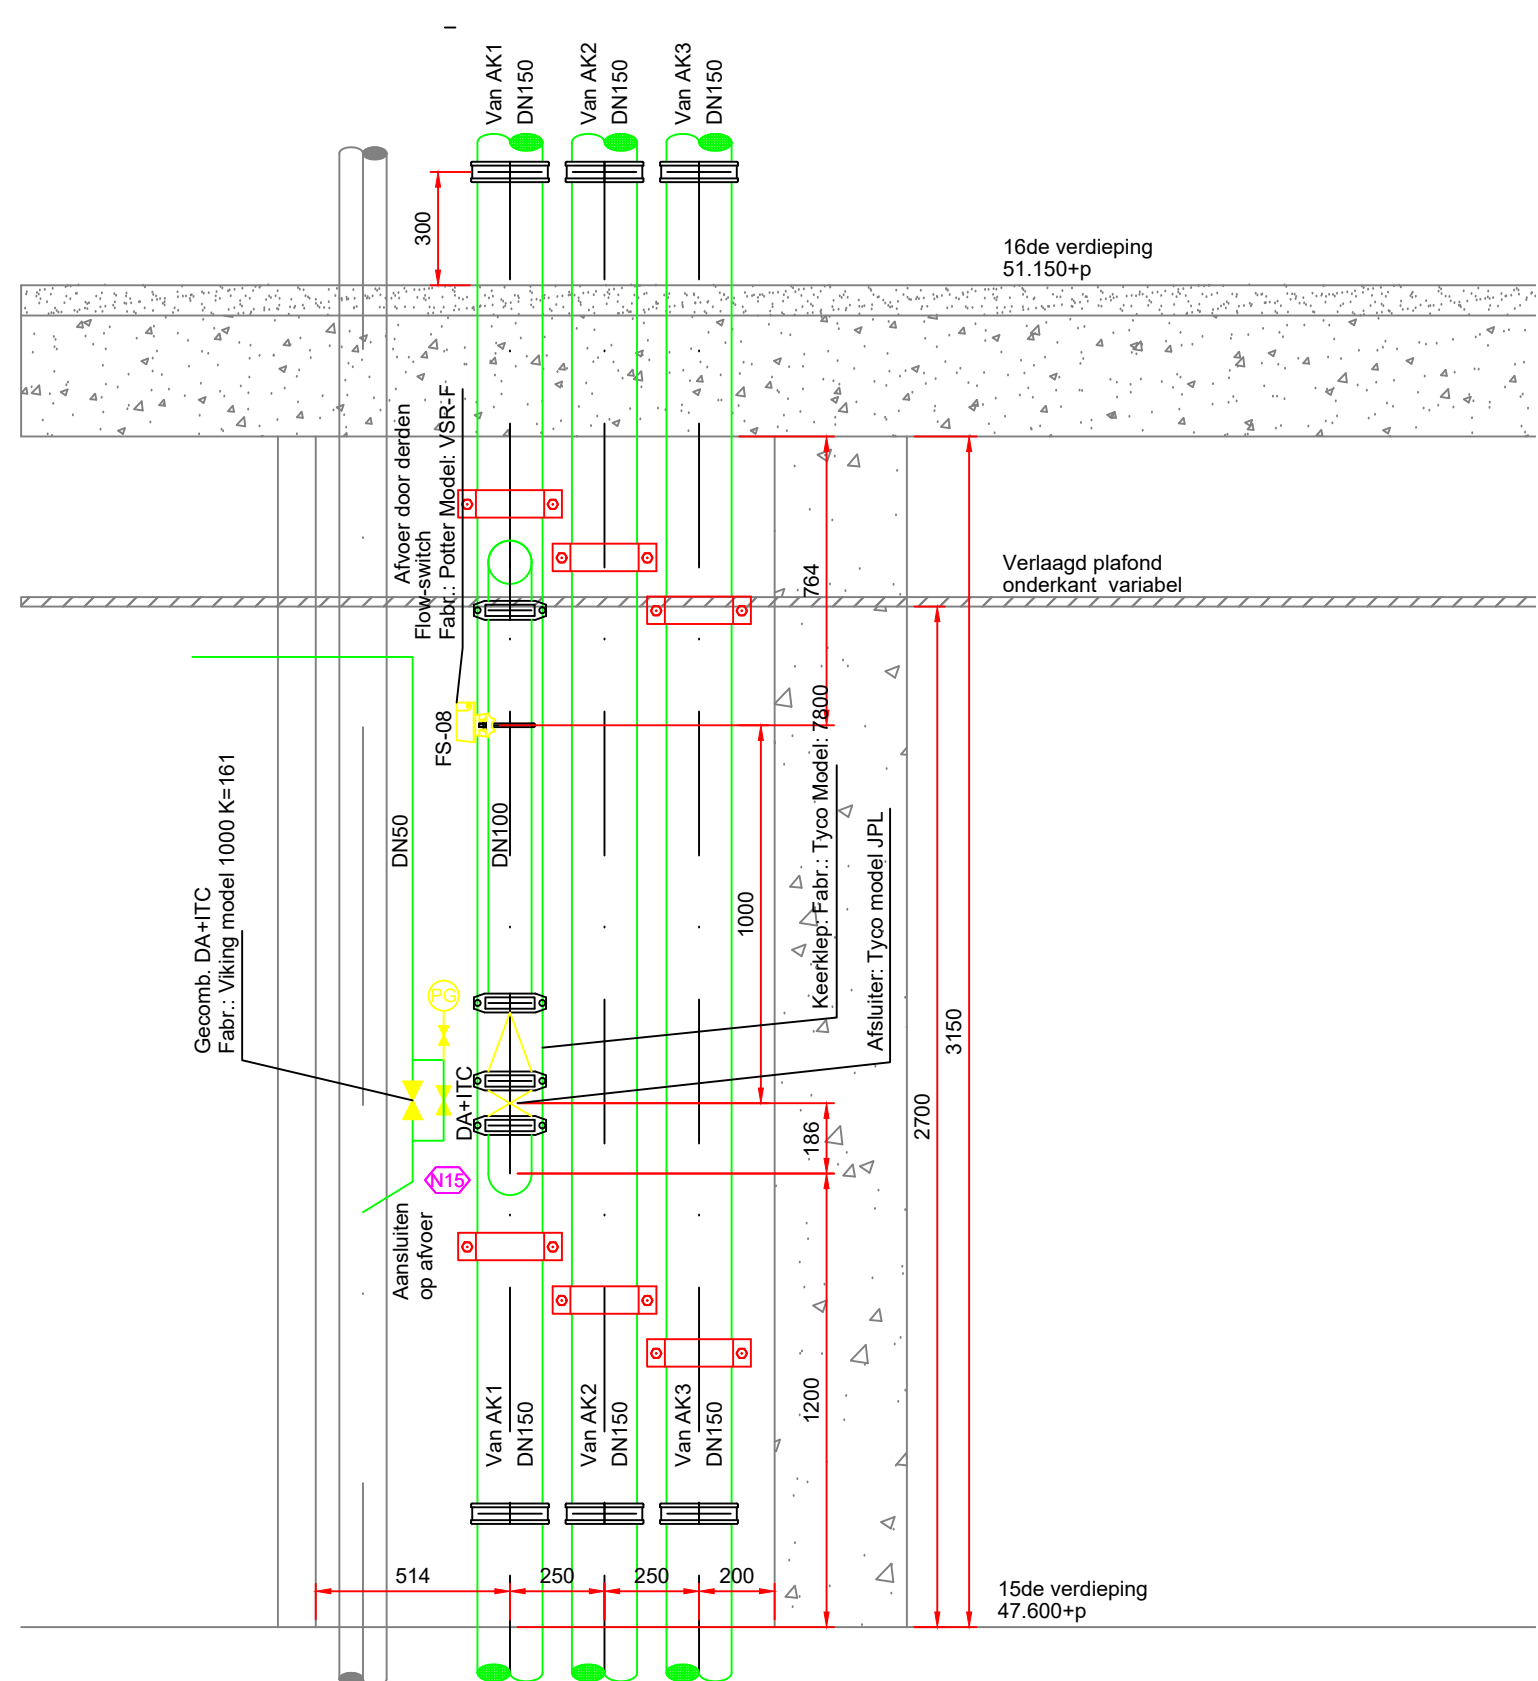


Doorsnede A-A
Schaal 1:20

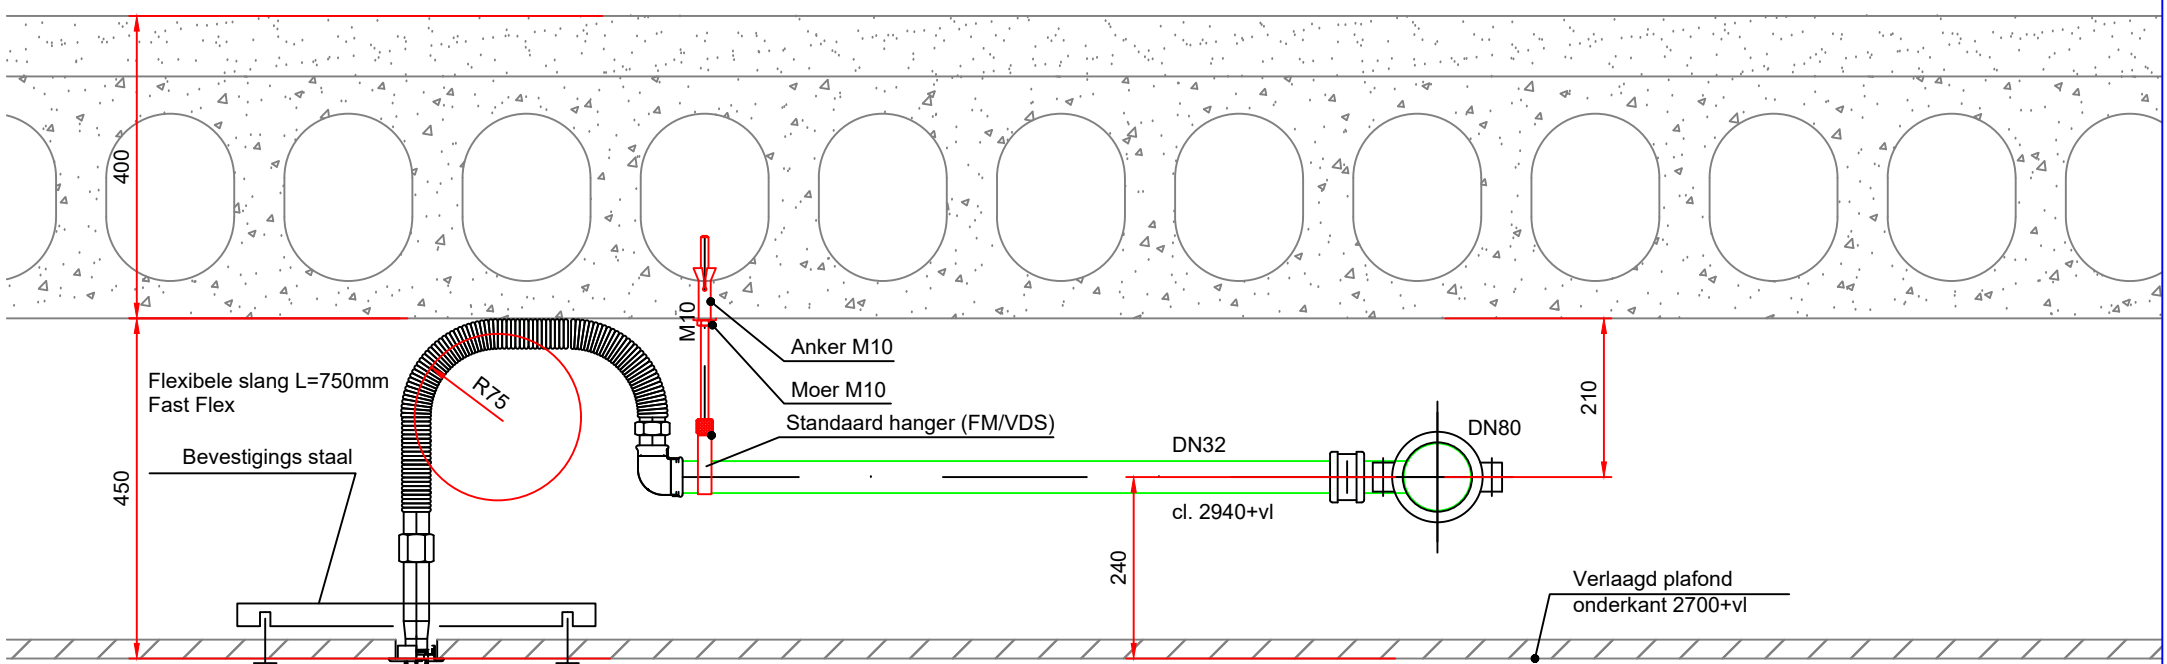

Doorsnede B-B
Schaal 1:10

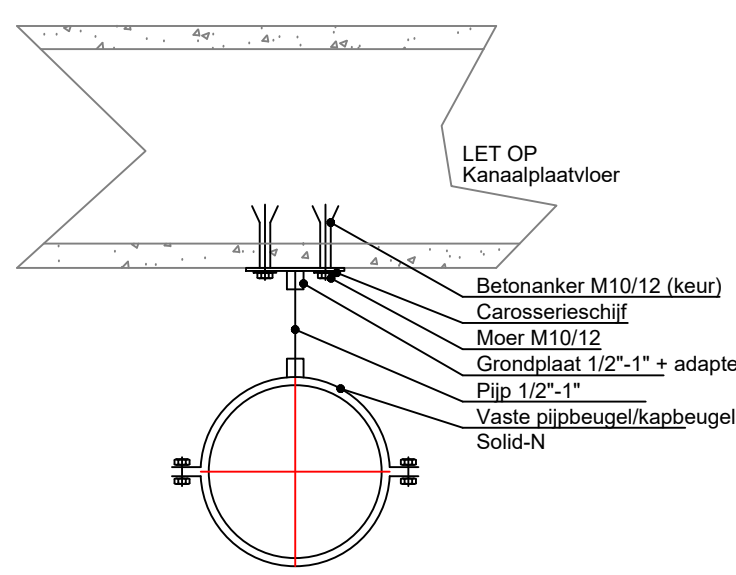

BEUGELDETAIL / 2
Schaal n.v.t.

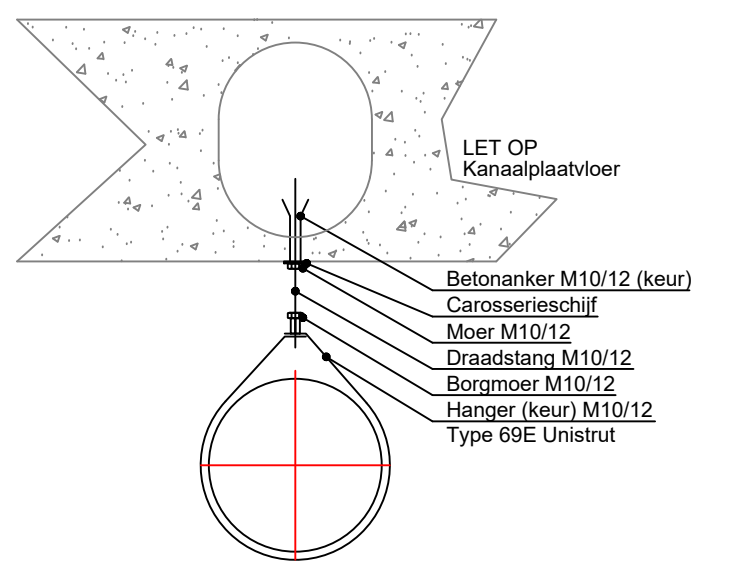

BEUGELDETAIL / 1
Schaal n.v.t.



22	72450 +	
21	68900 +	
20	65350 +	
19	61800 +	
18	58250 +	
17	54700 +	
16	51150 +	
15	47600 +	AK1 / F5-08 RIB-SPAL-PL-15-DRA-0001
14	44050 +	
13	40500 +	
12	36950 +	
11	33700 +	
10	30900 +	32300 +
09	28100 +	29500 +
08	25300 +	26700 +
07	22500 +	23900 +
06	19700 +	21100 +
05	16900 +	18300 +
04	14100 +	15500 +
03	11300 +	12700 +
02	8500 +	9900 +
01	4700 +	
00	peil	peil
-1	3200 -/-	3200 -/-
-2	6100 -/-	6100 -/-

hoogtematen tov peil; peil is 0.00 = bk. afgewerkte vloer beg. grond = 4300 +NAP
Principe doorsnede van deze tekening
Schaal n.v.t.

VLOER 15de = 47.600+P

PROJECTGEGEVEN

Projectnaam: Maastoren
Straat: Wilhelminakade 1
Postcode/plaats: 3072 AP Rotterdam

PVE nr.: Bdb 30658.713.161 Datum: 29-12-2008 NVA nr.: Datum:

Installatie vlg: NEPA
Voorschrift: Light Hazard
Geveerklasse: 4.1 min.
Sproeistichtheid: 37.1 m2
Max. sproeivlak: 139m2 - minimaal 5 sprinklers
Bereikings vlg: Hydraulisch

Afwerking leidingw: ☒ Gestraalklijngewierd
☐ Gegalvaniseerd
☐ Kleur RAL
☐ Anders:

AK Nr.: 1 ☒ Nat ☐ Droog ☐ Deluge ☐ Pre-action Model: AV-1300 Fabrikant: TYCO
AK Nr.: ☐ Nat ☐ Droog ☐ Deluge ☐ Pre-action Model: Fabrikant: --
AK Nr.: ☐ Nat ☐ Droog ☐ Deluge ☐ Pre-action Model: Fabrikant: --

Sprinklers:

Symbol	Diam.	Type nr.	Type	K-factor	Temp.	Fabr.	Aantal	AK	Totaal
●	1/2"	TY3251	Spray spr. pendent EC	80	68°	GEM	34	1	112
○	1/2"	TY3151	Spray spr. upright	80	68°	GEM	7	1	1

Leidingen DN25 tm DN50 volgens DIN2440
Leidingen DN65 tm DN200 volgens DIN2458
Leidingen in schacht tot verdieping 15000 van koppelingen met 2 bouten.

Laan op Zuid

Revisie

Revisie	Datum	Opgesteld door	Goedgekeurd door	Status	Omschrijving
0	08-05-2007	PPE	PPE	TK	Ter keuring
A	20-08-2007	PPE	PPE	DF	Definitief
B	05-09-2007	PPE	PPE	DF	Definitief
C	21-09-2008	MTA	PPE	DF	Definitief
D	05-09-2009	MTA	PPE	DF	Definitief
E	01-04-2010	MTA	PPE	AB	AS-BUILT

Maastoren

Laan op Zuid, Rotterdam


Beleidsadviseur: Dierckx Bouwadvies b.v.
Postbus 111, 3000 AA Rotterdam
Tel: 010-4525000
Fax: 010-4525001
E-mail: info@zonveld.com


Titel:	Nivo 15	Schaal:	1:100
Omschrijving:	Sprinklerinstallatie Plattegrond	Formaat:	A0
Originator:	RIB	Discipline:	SP
Sub-discipline:	AL	Location:	PL
Sub-location:	15	Discipline:	DRA
Discipline:	0001	Formaat:	E