

Productbeschrijving behorende bij menukaart 'Decode'

Productblad code	MENU-004 MLK V1
Productomschrijving	Openen transportluiken
Datum opmaak	29-10-2019
Versienummer	V1.0

1. Activiteit

Het openen van een transportluik


2. Situatie

2a. Situatiebeschrijving



Per compartiment zijn er transportluiken opgenomen. Per transportluik is er vervolgens een mangat opgenomen om toegang te kunnen verlenen tot het compartiment.

Dit mangat is te klein om materiaal/materieel te kunnen transporteren, hiervoor zal het transportluik geopend moeten worden. Zie voor de verdere specificaties de bijgeleverde tekening.

2b. Situatieschets

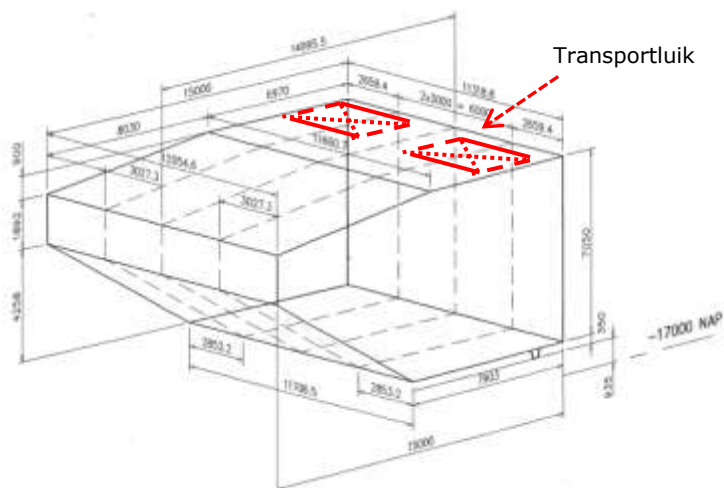

Situatieschets drijflichaam compartiment 14

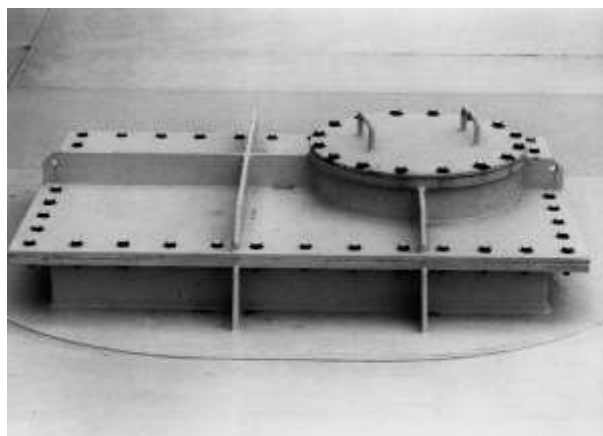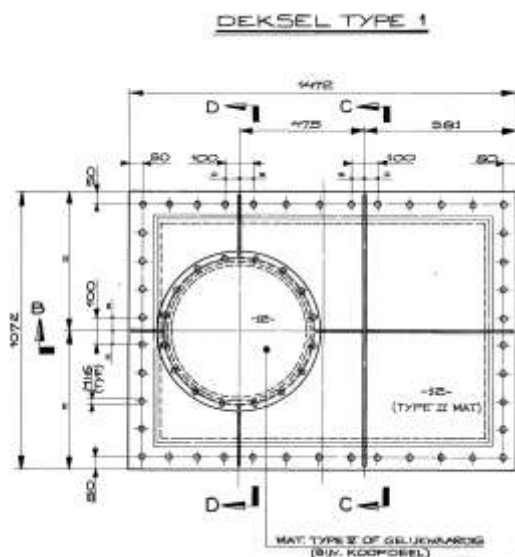

Bovenaanzicht drijflichaam transportluik

2c. Activiteiten/posten die binnen de betreffende eenheidsprijs vallen

Activiteit	Toelichting
Arbeid	Inzetten van personeel, inclusief bijbehorend gereedschap, om het werk uit te voeren, dit omvat: - Demonteren van de luiken;
Onderstoppen van het luik	Houten balken, rubber matten etc.

2d. Eventuele activiteiten/posten welke buiten de eenheidsprijs vallen

Activiteit	Toelichting
Hijsen	Deze activiteiten vallen buiten deze post.
Veiligheidsvoorzieningen	Aanlijnvoorzieningen, afzetting etc.

2e. Eisen

De luiken mogen de volle loop van het zomerseizoen geopend blijven, maar dienen gesloten te zijn voor de start van het stormseizoen.

2f. Benodigde/verstrekke informatie

Tekening S-03-2714_rev_5

[illegible]

<u>HOLDREGISTER</u>		
Hold	Omschrijving	Vrijgegeven
	MANOAT DEKSEL KOMP 1+2	
	MANOAT DEKSELS KOMP 15	
		
		
		

[illegible]

AS BUILT

A/B/C
STATUS

5	10-02-97	AVI	GEACCEPTEERD	RWS	VIG	BR	NDRU	370794		
5	06-12-96	AVI	AS BUILT	TER	ACCEPTATIE	RWS				
4	10-07-96	AVI	GEACCEPTEERD	RWS	VIG	BR	NDRU	964448		
4	24-06-95	AVI	TER	ACCEPTATIE	RWS					
3	19-10-95	AVI	GEACCEPTEERD	RWS	VIG	BR	NDRU	957111		

rev

datum

get

omschrijving

gez

CTR

gez

BMK1

goedk

BAB

HOLLANDESE BETON GROEP N.V.

HOLLANDESE KLOOS HOEDING N.V.

WINKELSTELLING N.V.

KONINKLIJKE VOLMER STEVENY N.V.

BMK

Bouwcombinatie Maeslant Kering

KONTRAKT N°. BD - 001

Hoofdgroep:

STAALBOUWKUNDIGE WERKEN

Titel:

OVERZICHT + MANGATDEKSELS

Schaal: 1:4, 1:10, 1:250, 1:25

Get. AVI

Gez. HT/CTR

Gez. BMK1

Goedk. BMK

Rev. 1:10

Rev. 1:25

Rev. 1:250

Rev. 1:25

Datum: 20-07-97

Datum: 20-07-97

Datum: 20-07-97

Datum: 20-07-97

Copyright BMK verpleegkundig en/of anderszins

Postbus 83 - 2800 AA Gouda

Tekeningnummer:

303 274

Rev

5

NB VOOR UITVOERING ALLEEN TEKENEI STATUS C GEBRUIKEN

DEKSEL TYPE 1

DEKSEL TYPE 2

DOORSNEDE B-B

DOORSNEDE A-A

SCHARNIER TYPE 2

DOORSNEDE D-D
VOOR ONTBREKENDE AFM. ZIE DSN. B.

DOORSNEDE C-C
VOOR ONTBREKENDE AFM: ZIE DSN B-B

SLUITING UITVOEREN MET 1
OOGBOUW M16 (RV5) LG 160 mm
MET SPANBUS BORGING.
1 KNEVEL MOER M16 (RV5)
1 ZELFB. MOERBOUW. M16 MAT. 8.8 (THERMISCH VERZ.) LG 70 mm
4 SLUITINGEN (BRONS)

NOOT

MANGAT DEKSELS GEMERKT MET HET SYMBOOL  BEVINDEN ZICH OP DE ACHTERWAND BOVENKOKER DE DEKSELS ZIJN UIT GEVOERD OP TEK. 503-2741.

LET OP DAT BIJ MONTAGE VAN DEKSEL TYPE 1 HET MANGAT ZICH BOVEN DE LADDER VAN HET DRUFLICHAAM BEVINDT.

DE W.D MANGAT DEKSELS TYPE LASCO LM-0036 BEVINDEN ZICH OP HET TUSENDEK + BOVENDEK KOHP 1+2

X SCHAKKIERZUDE