


AMSTERDAM-
RIJNKANAAL

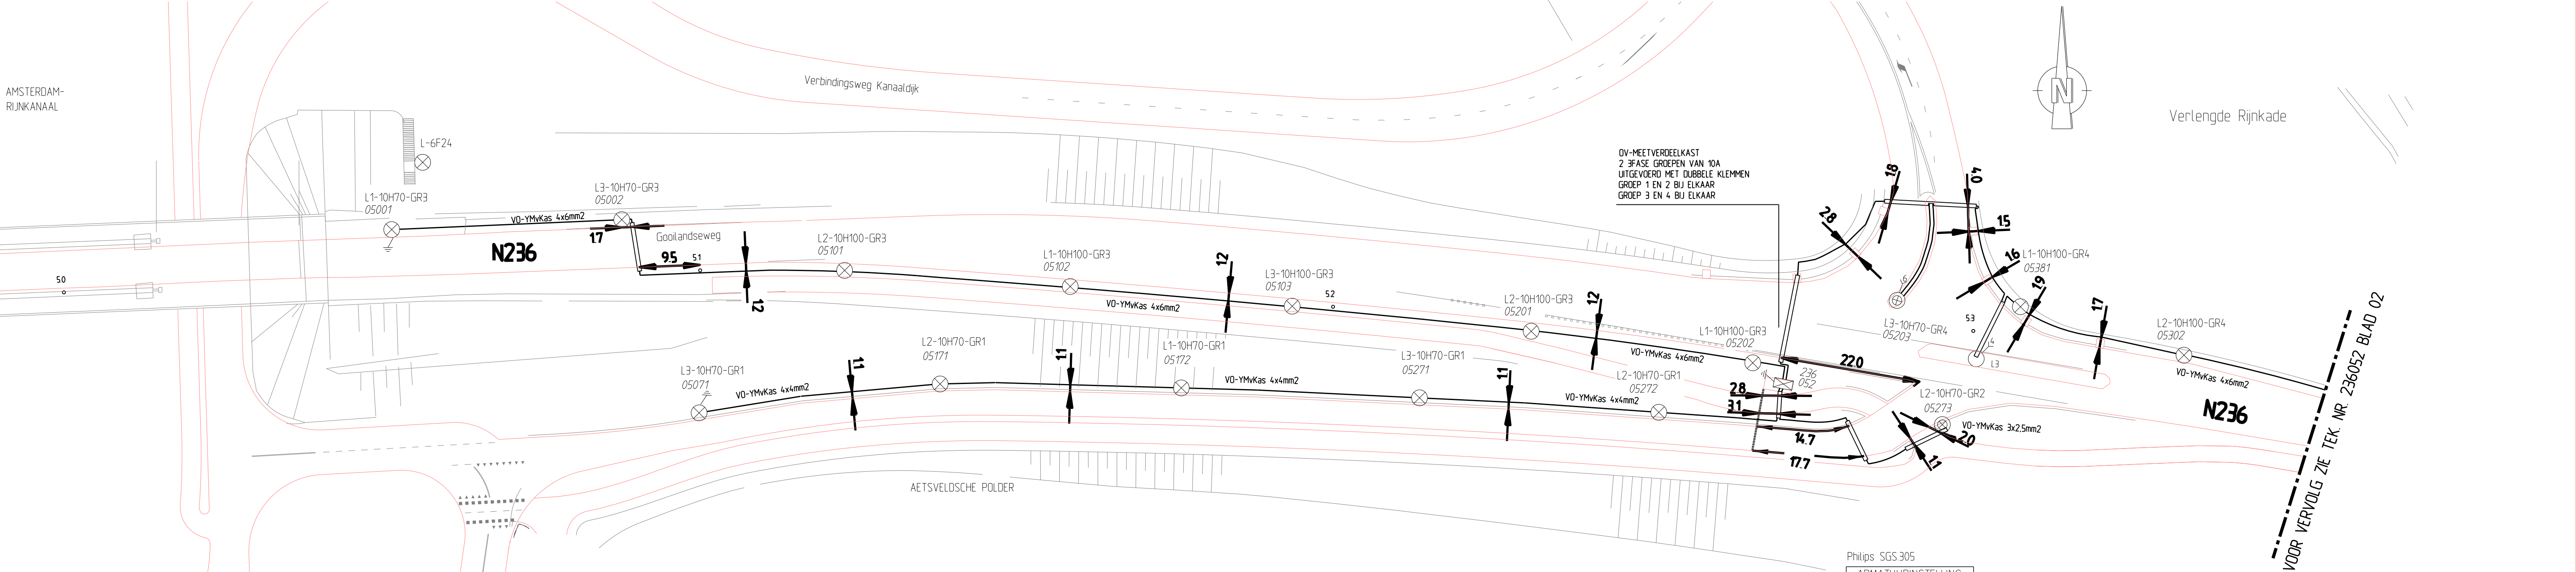

Kanaaldijk Oost

Philips SGS305

ARMATUURINSTELLING		
MAST NUMMER	UITLEGGER	
	a	b
05001	B5	
05002	B5	
05101	B8	
058102	B8	
058103	B8	
05201	B8	
05202	B8	
05203	B9x	
05071	B4	
05171	B4	
05172	B4	
05271	B4	
05272	B4	
05273	B4	
05302	B8	

	Bestek:	1760			
	Blod:	01			
			Wijzigingen	Datum:	Paraaf:

REVISIETEKENING OPENBARE VERLICHTING
WEG N236 omgeving: Amsterdam Rijnkanaal

Wegvak: hmp 5.0 - 5.4
Gemeente: Weesp
Installatiennr.: 236.052

PROVINCIE Noord-Holland	Get.:	Datum:	Schaal:	
	STORK	10-10-2000	1 : 500	
	Gec.:	Gez.	Formaat:	Tekeningnummer:
			A4	236052

© Copyright