



VOOR VERVOLG ZIE TEK. NR. 236052 BLAD 01

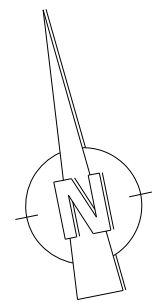

WEESP
sectie D

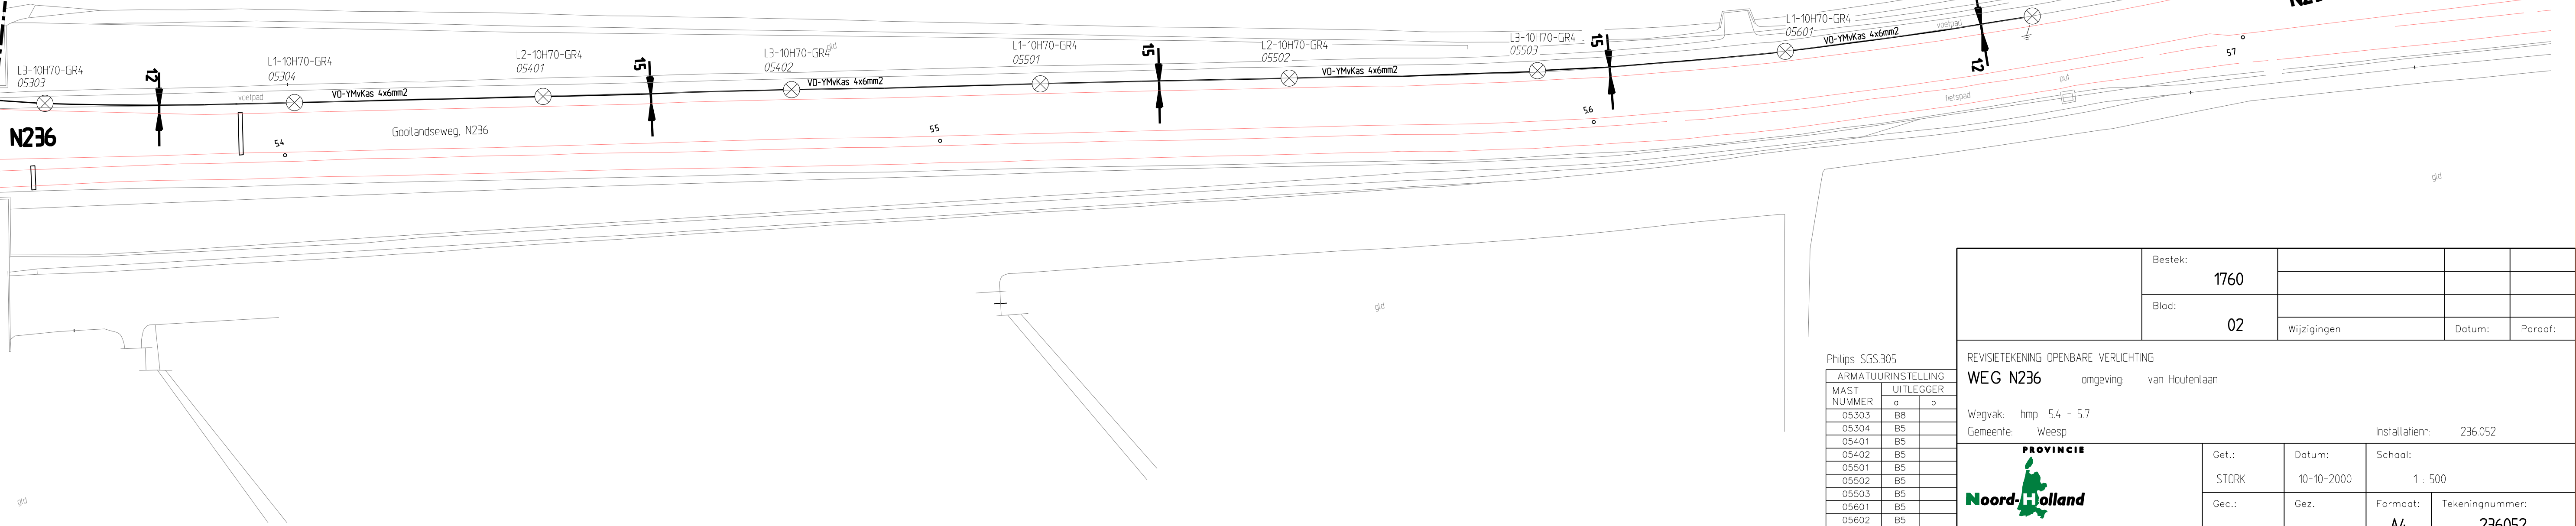

Philips SGS305

ARMATUURINSTELLING		
MAST NUMMER	UITLEGGER	
	a	b
05303	B8	
05304	B5	
05401	B5	
05402	B5	
05501	B5	
05502	B5	
05503	B5	
05601	B5	
05602	B5	

	Bestek:	1760			
	Blod:	02			
			Wijzigingen	Datum:	Paraaf:
REVISIETEKENING OPENBARE VERLICHTING					
WEG N236 omgeving: van Houtenlaan					
Wegvak: hmp 54 - 57					
Gemeente: Weesp					
Installatiennr: 236.052					
PROVINCIE  Noord-Holland	Get.:	Datum:	Schaal:		
	STORK	10-10-2000	1 : 500		
	Gec.:	Gez.	Formaat:	Tekeningnummer:	
			A4	236052	
© Copyright					