


NEDERHORST DEN BERG

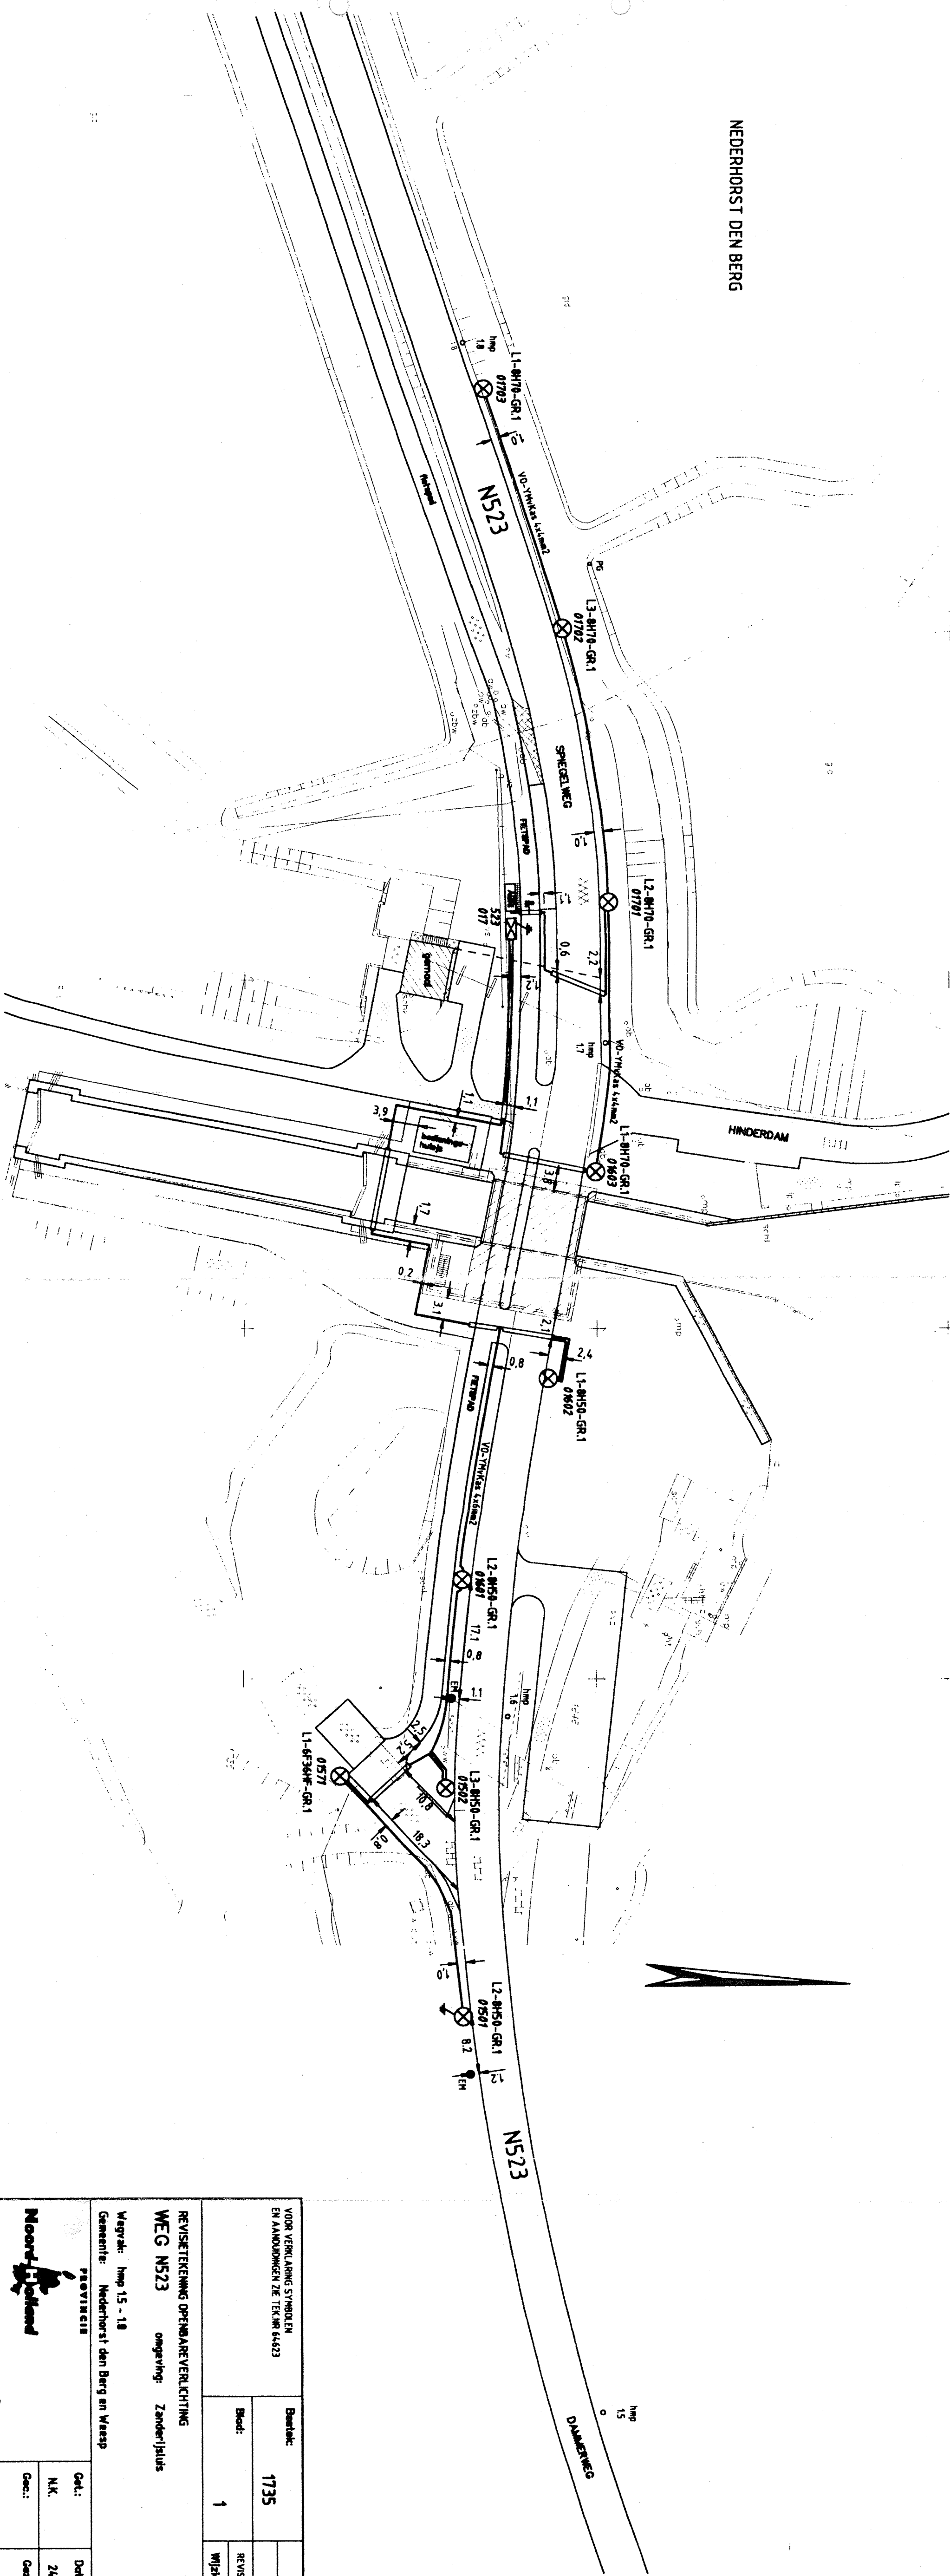

PHILIPS
SGS 305.070

ARMATUURINSTELLING	
MAST NUMMER	UITLEGGER
01501	B5
01502	B5
01601	B5
01602	B5
01603	B5
01701	B5
01702	B5
01703	B5

VOOR VERKLARING SYMBOLEN EN AANDUIDINGEN ZIE TEK.NR 64.623	
Bestek:	1735
Bied:	1
Wijzigingen	
REVISIE OV KABELLEGING	
Datum:	19-11-1993
Periode:	STORM

REVISIETEKENING OPENBAREVERKLICHTING
WEG N523 omgeving: Zanderijsluis

Wegvak: hmp 15 - 18
Gemeente: Nederhorst den Berg en Weesp

provincie

installatie: 523.017

Gepl.: N.K.		Datum: 24-06-'99		Schied: 1 : 500	
Gepl.:		Gepl.:		Formaat: A4	
Noord-Holland		Tekeningsnummer: 523.017			