
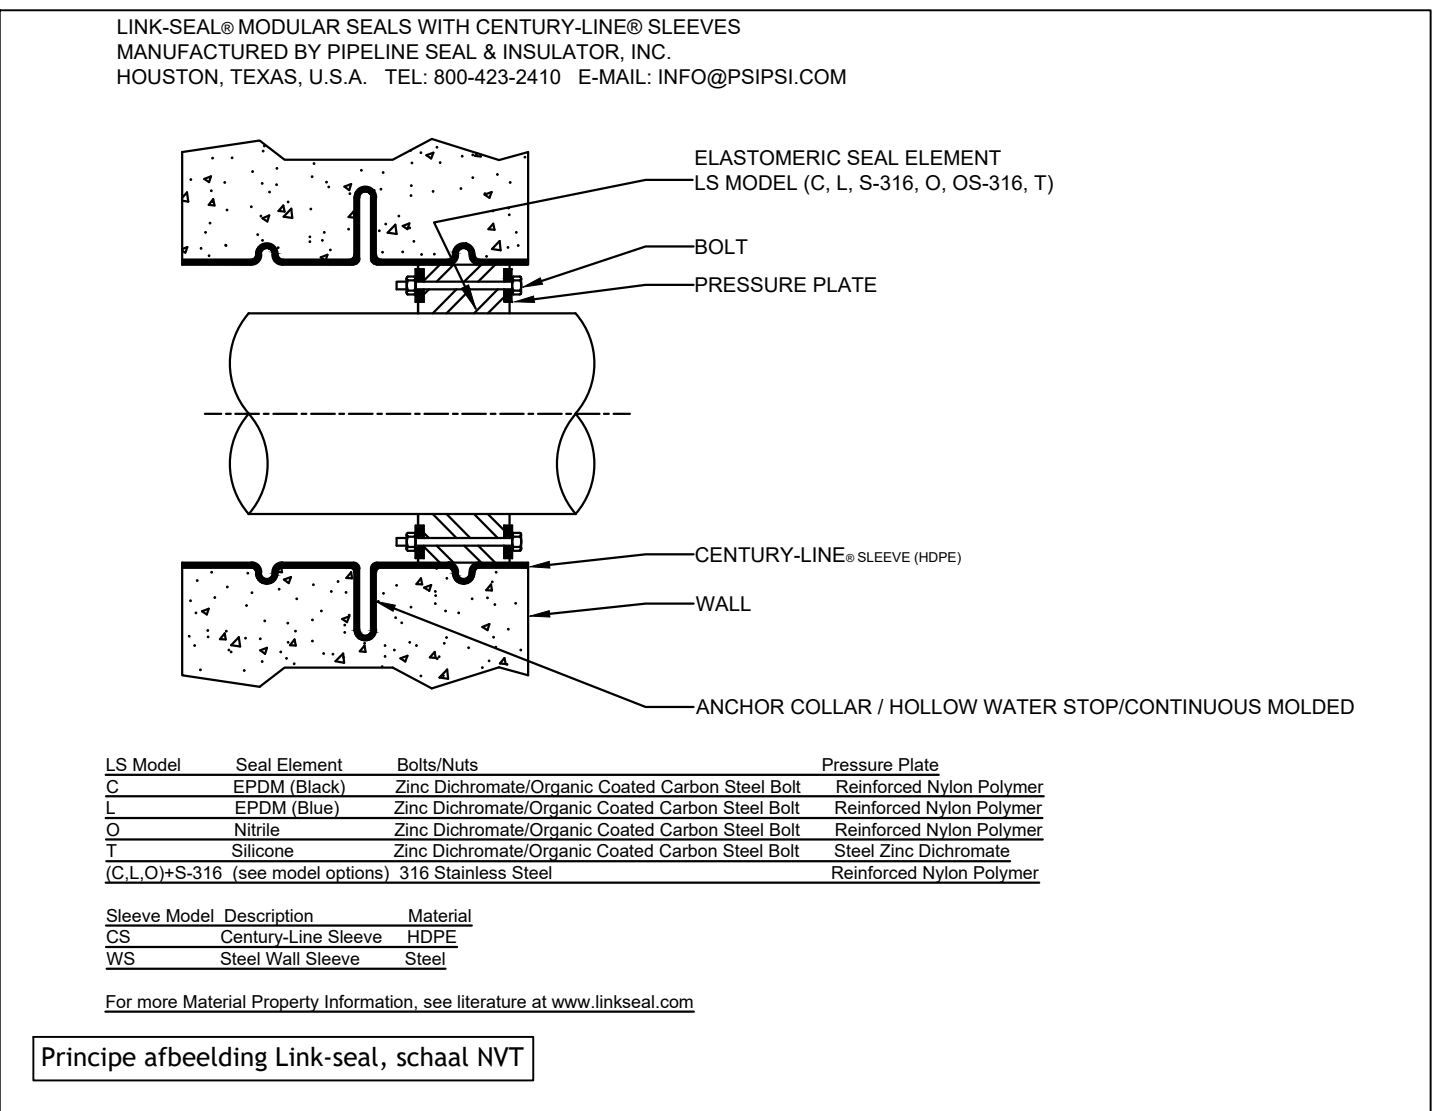
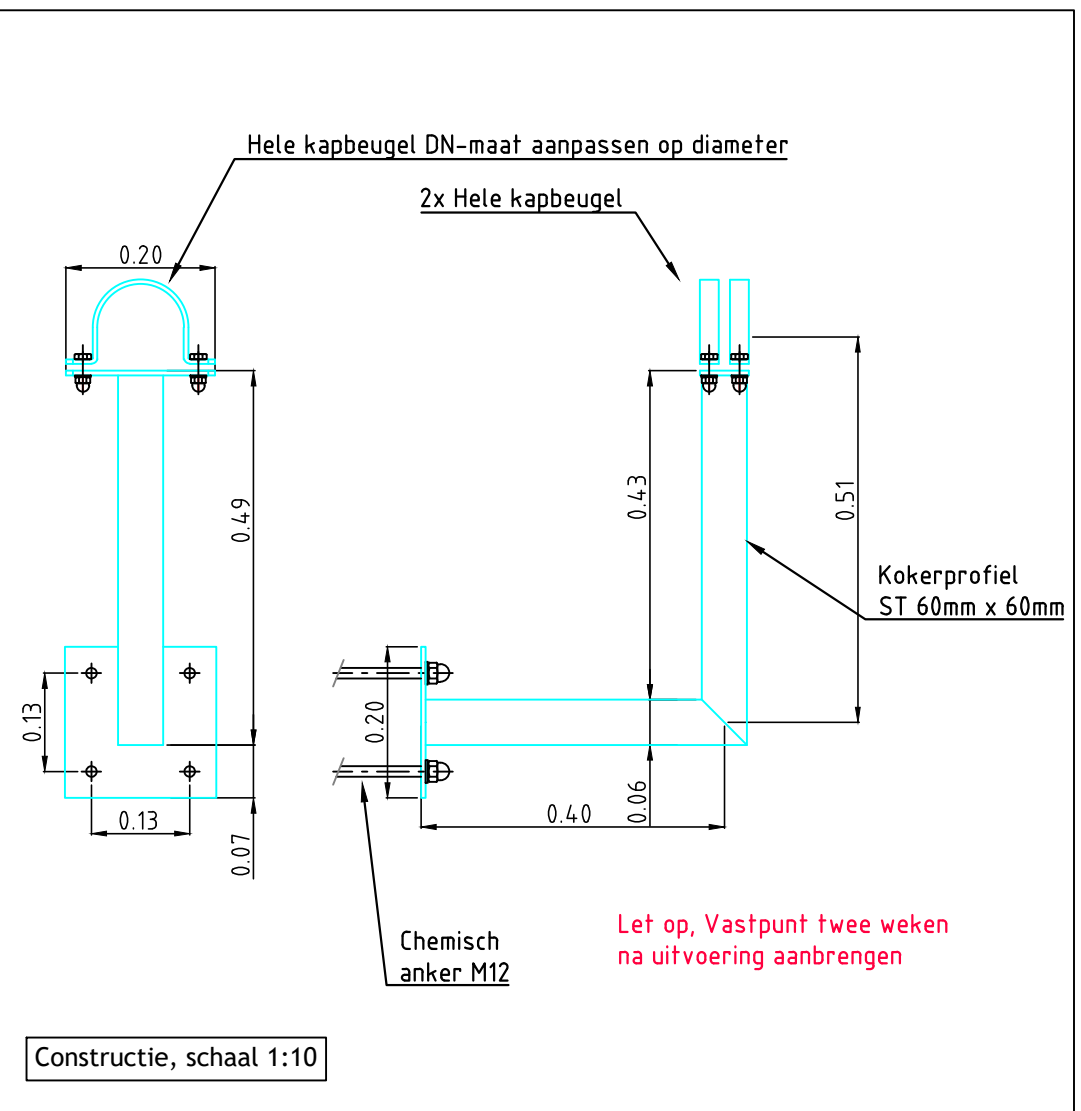
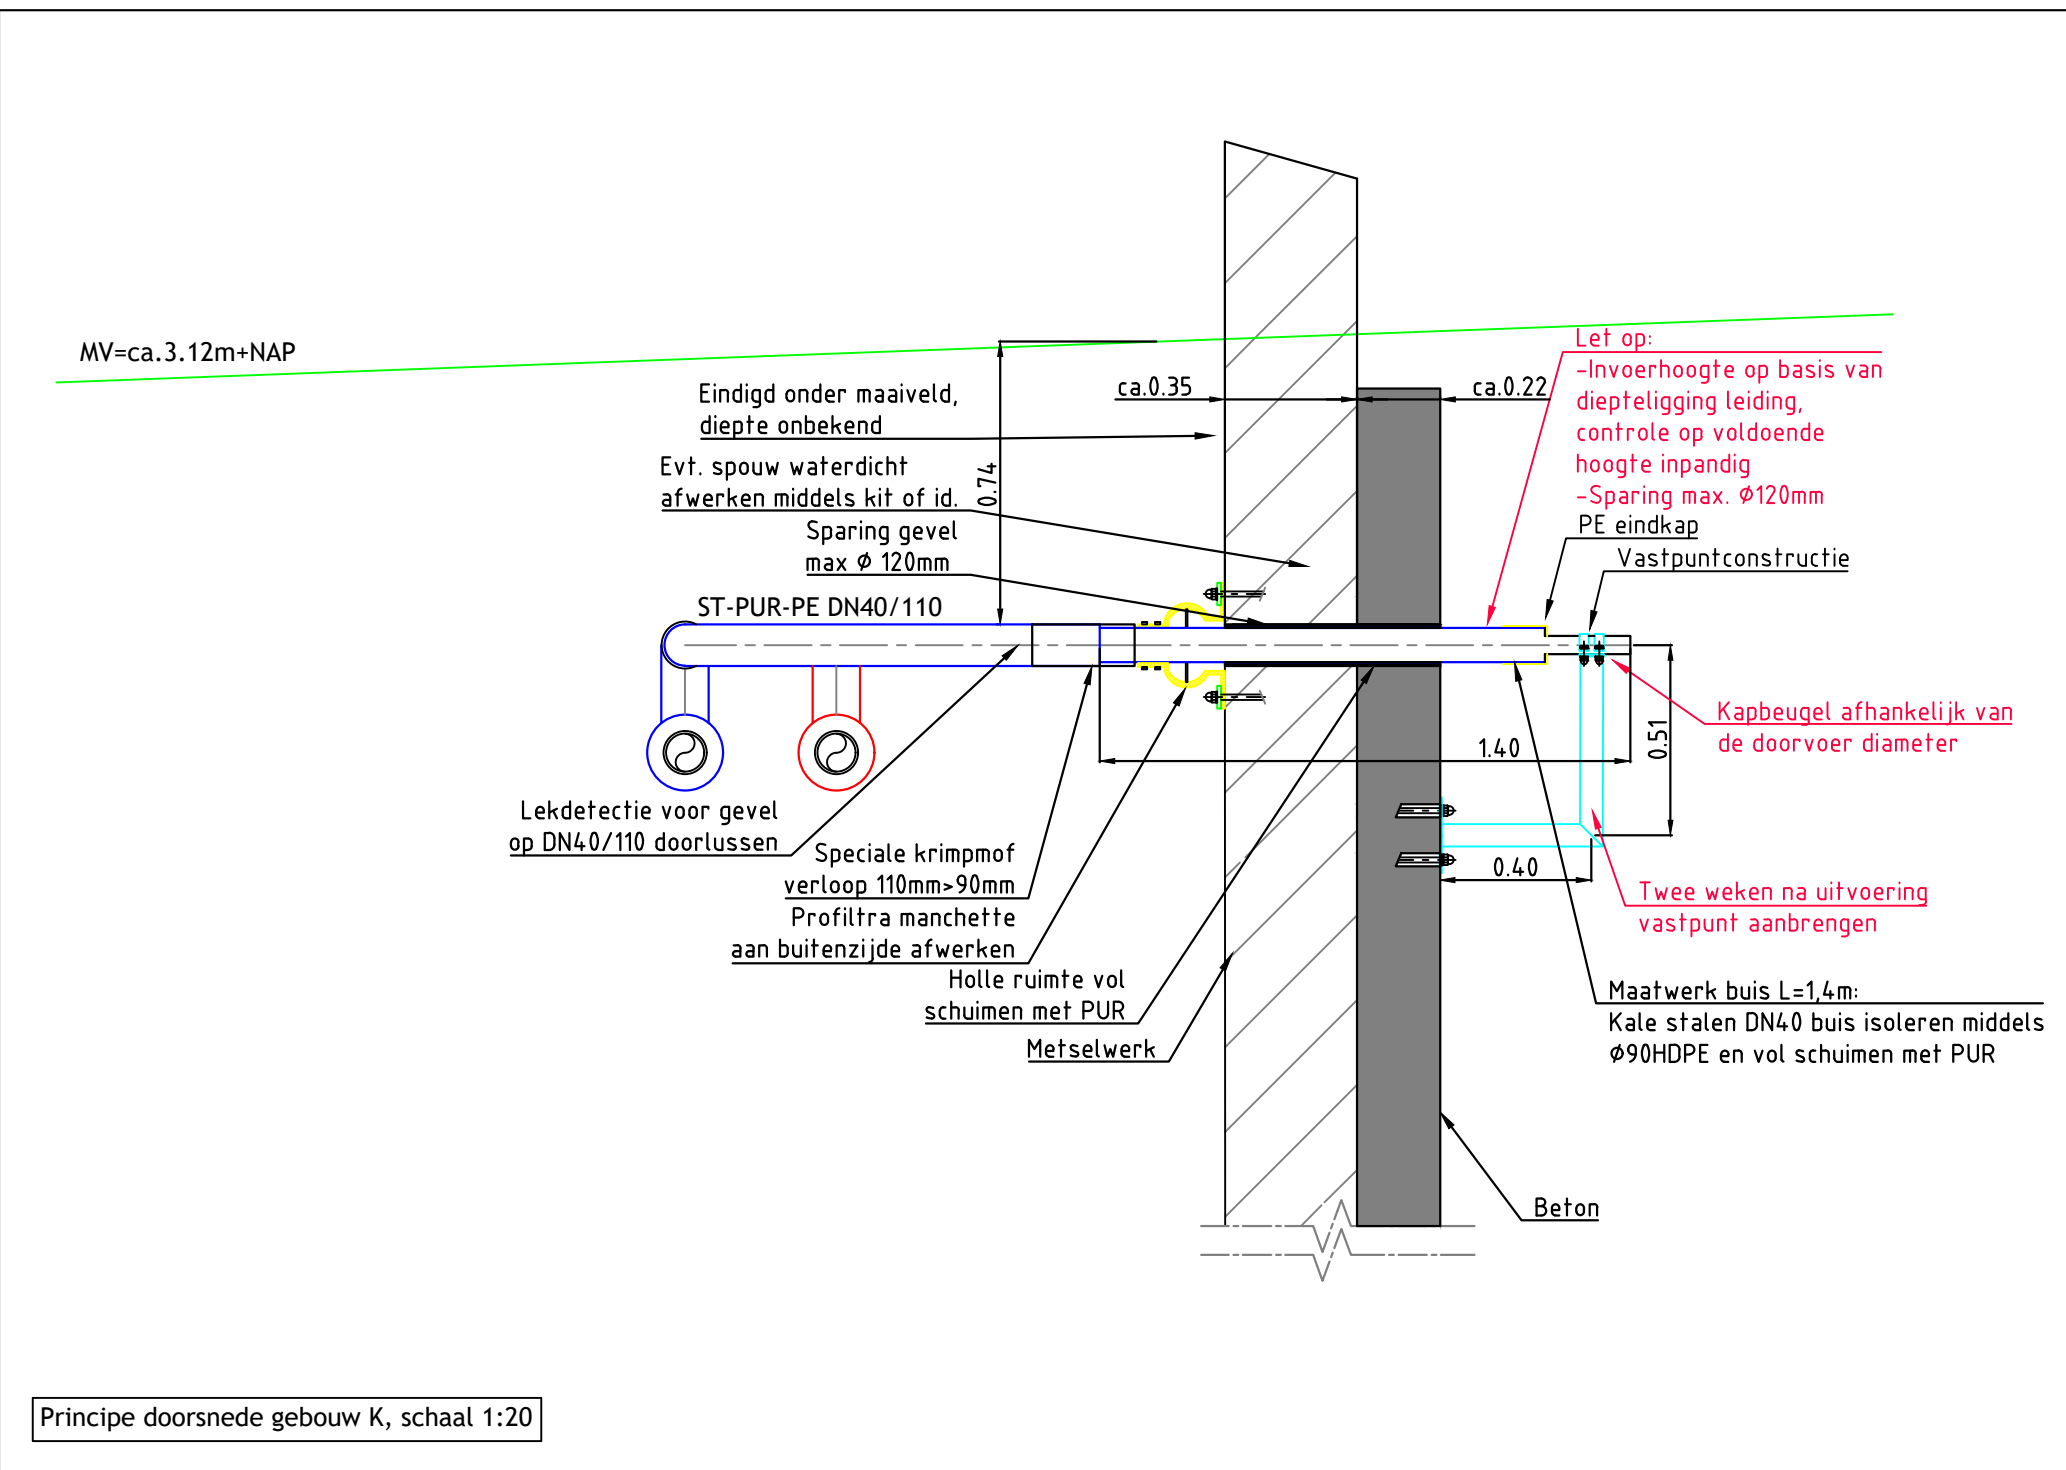
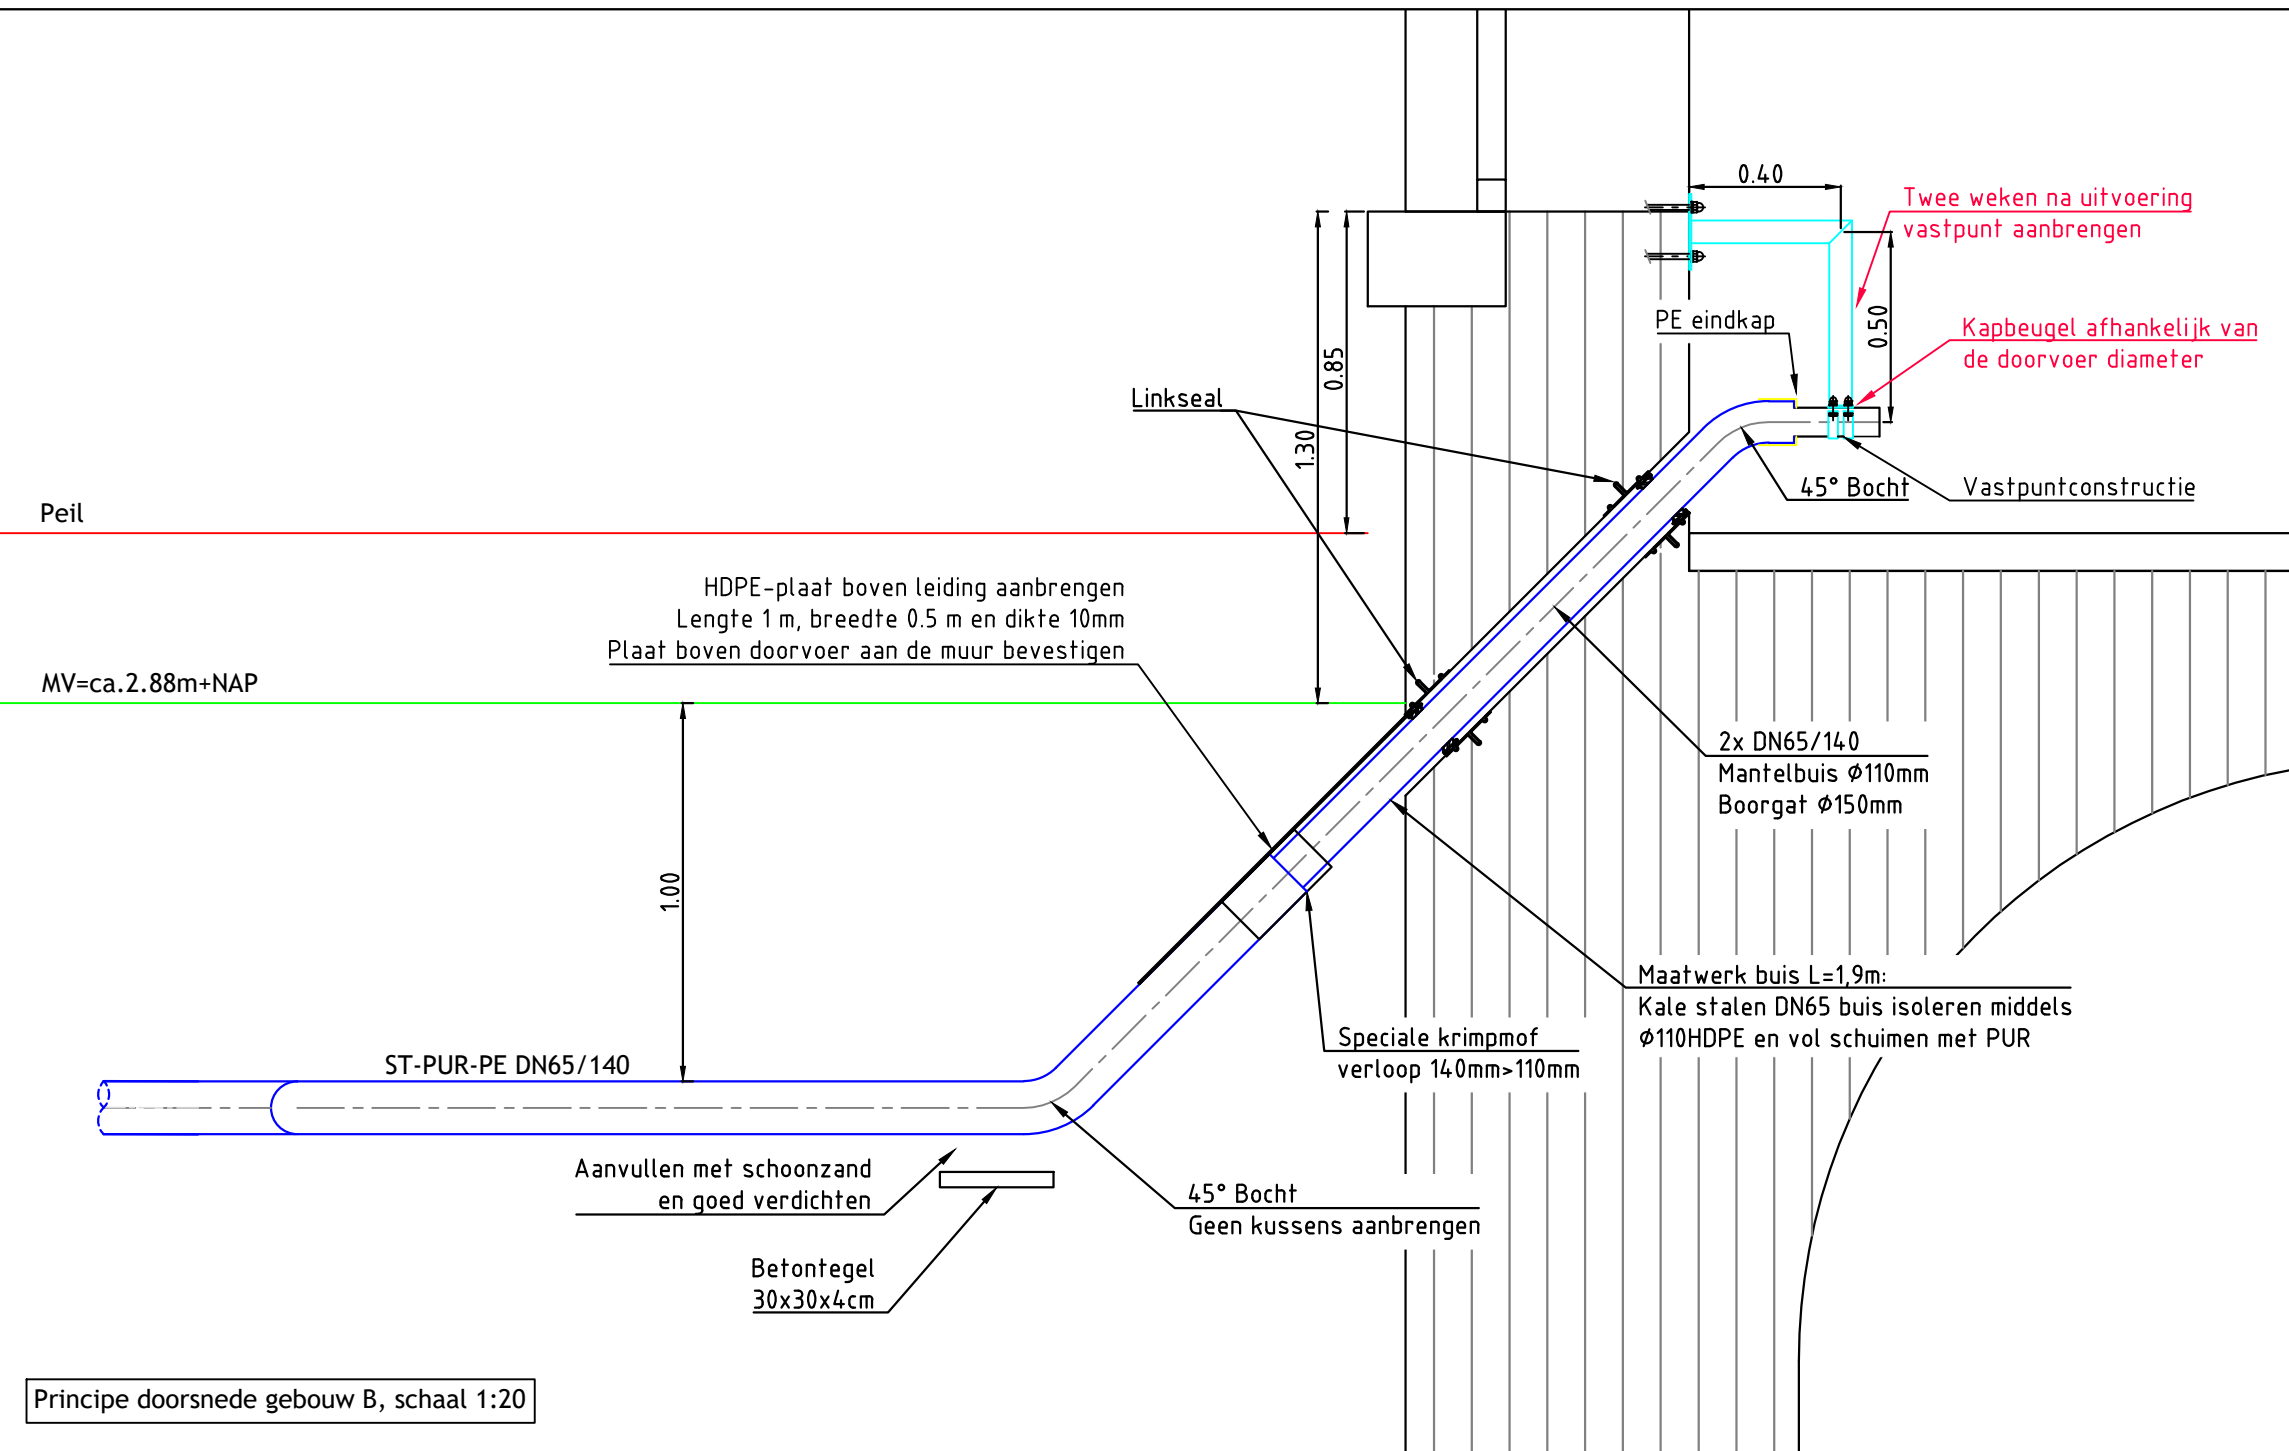
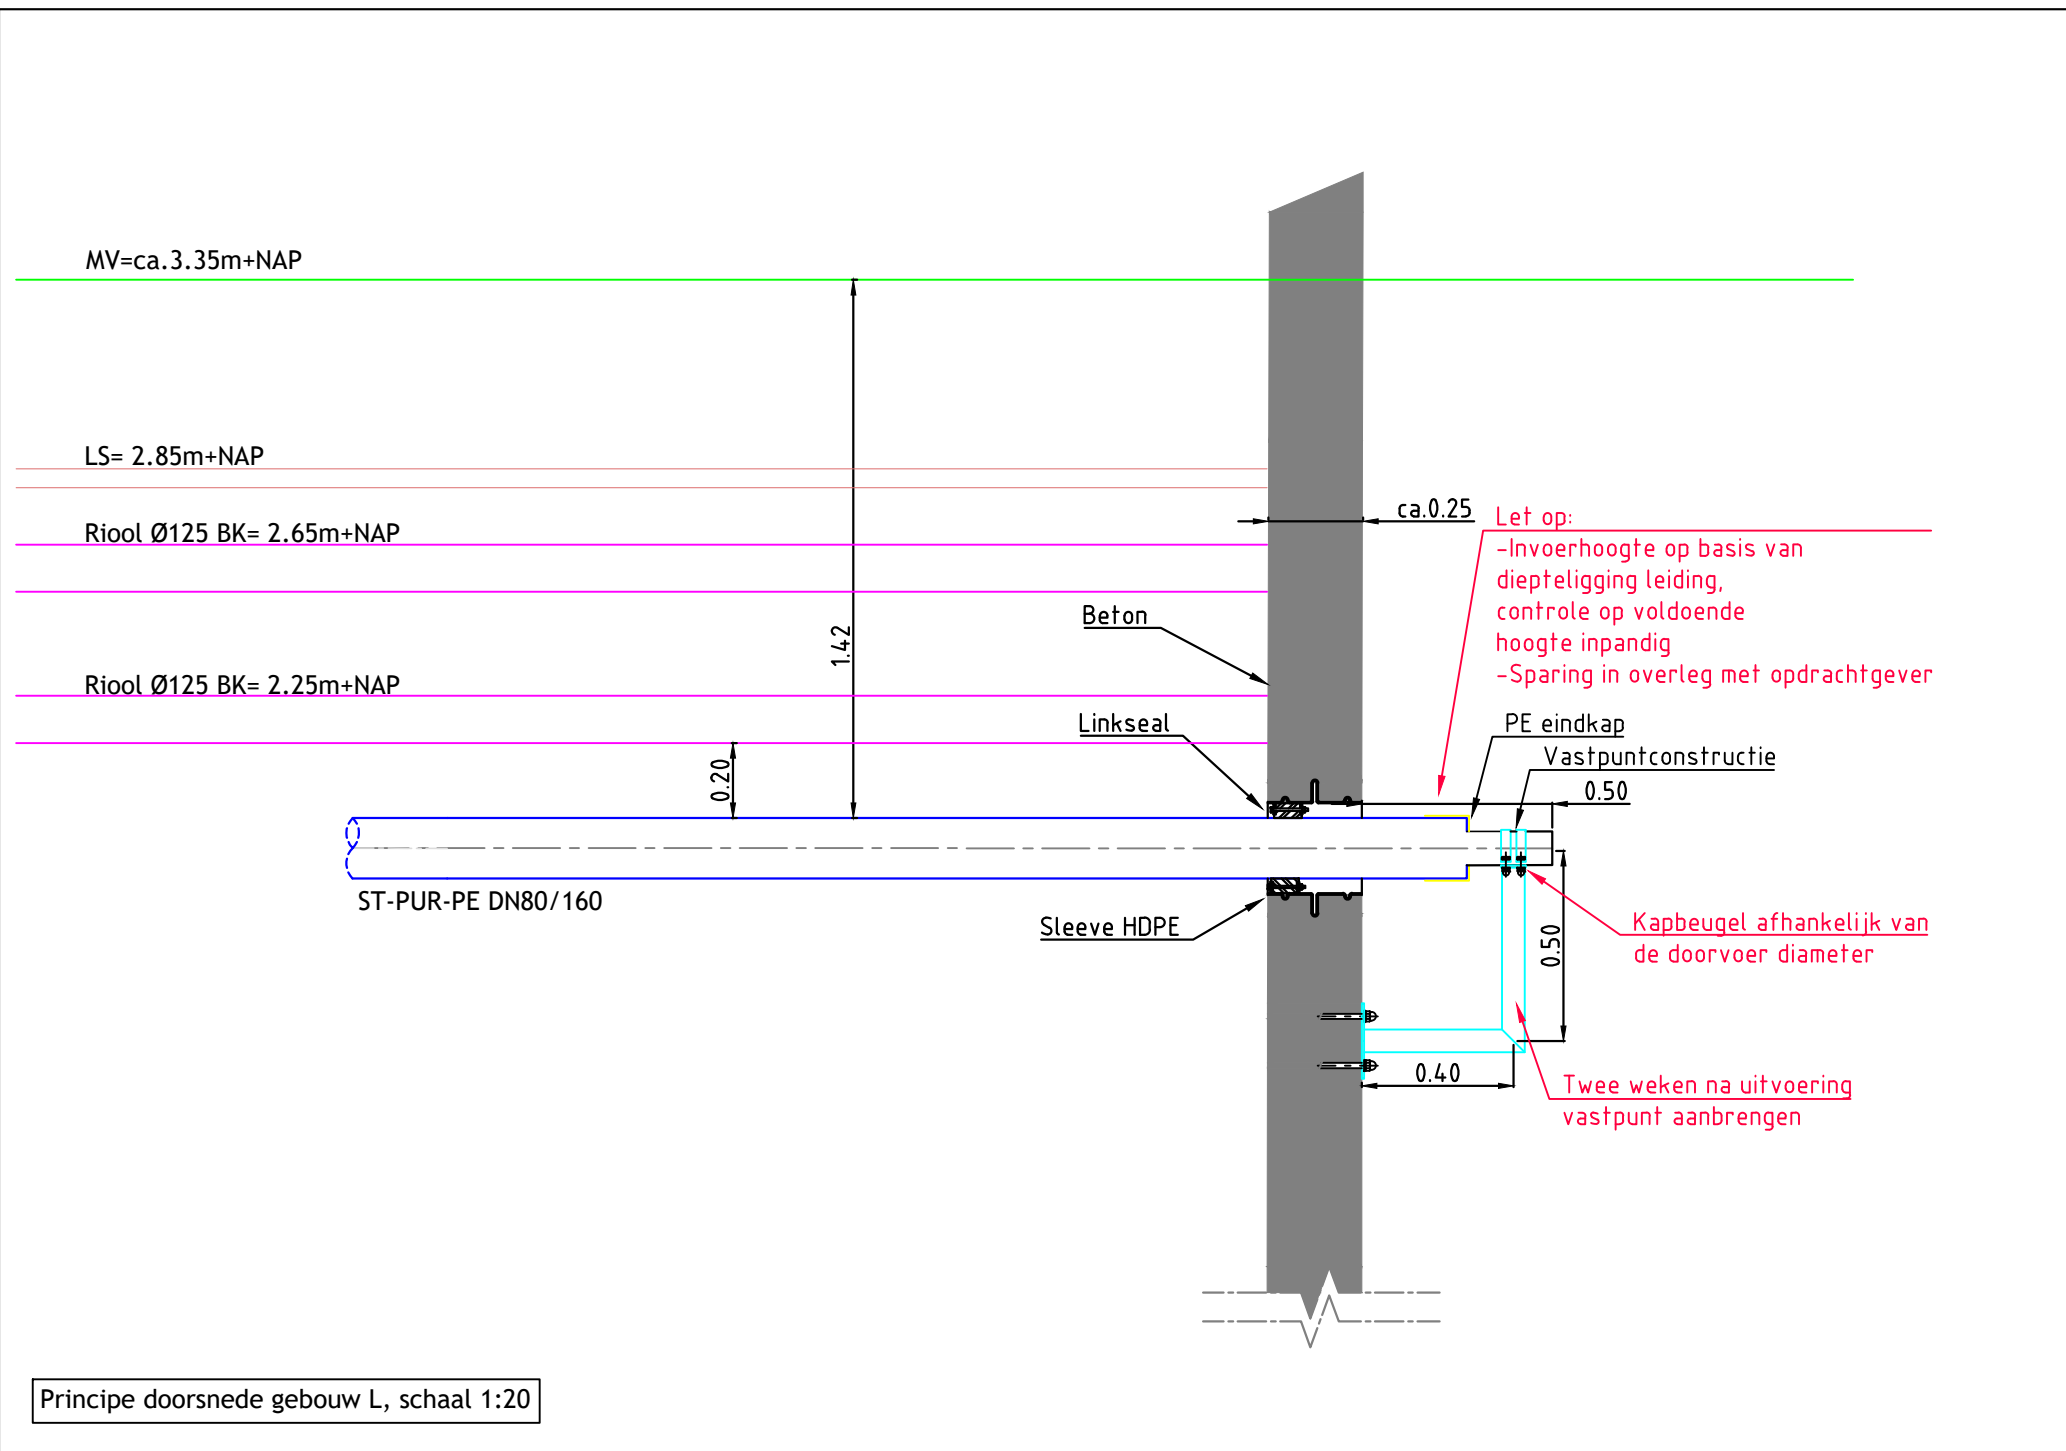
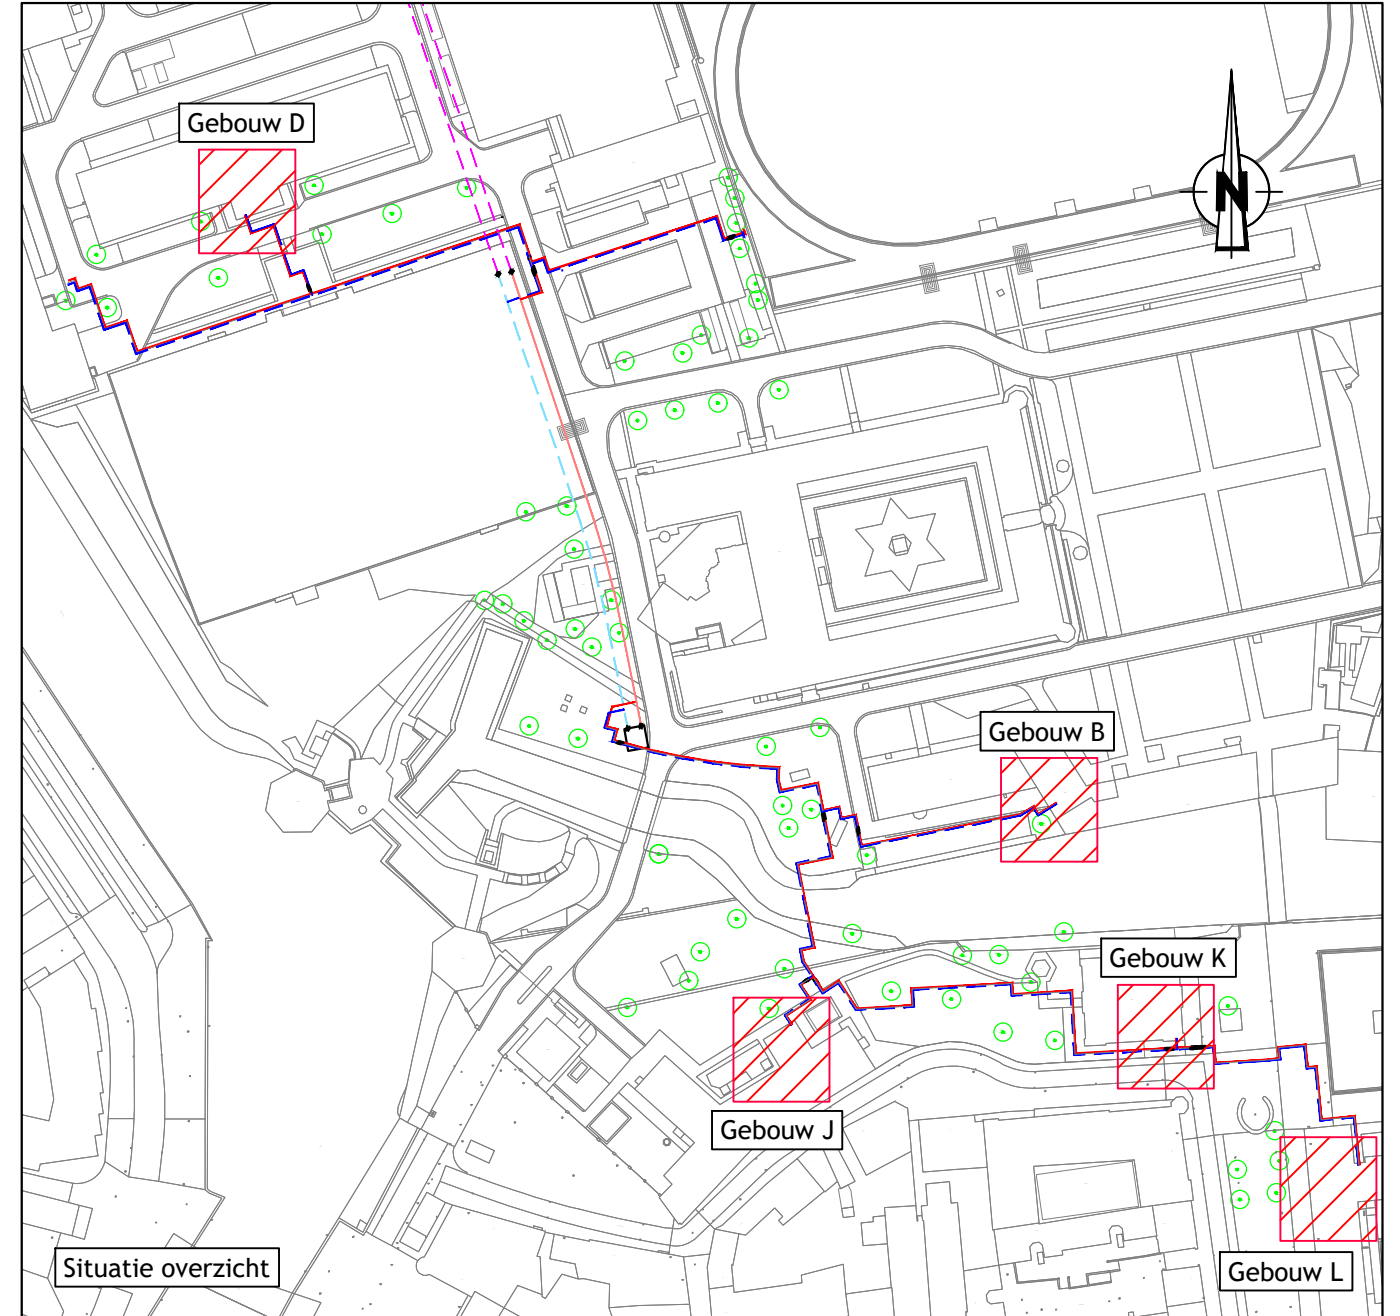
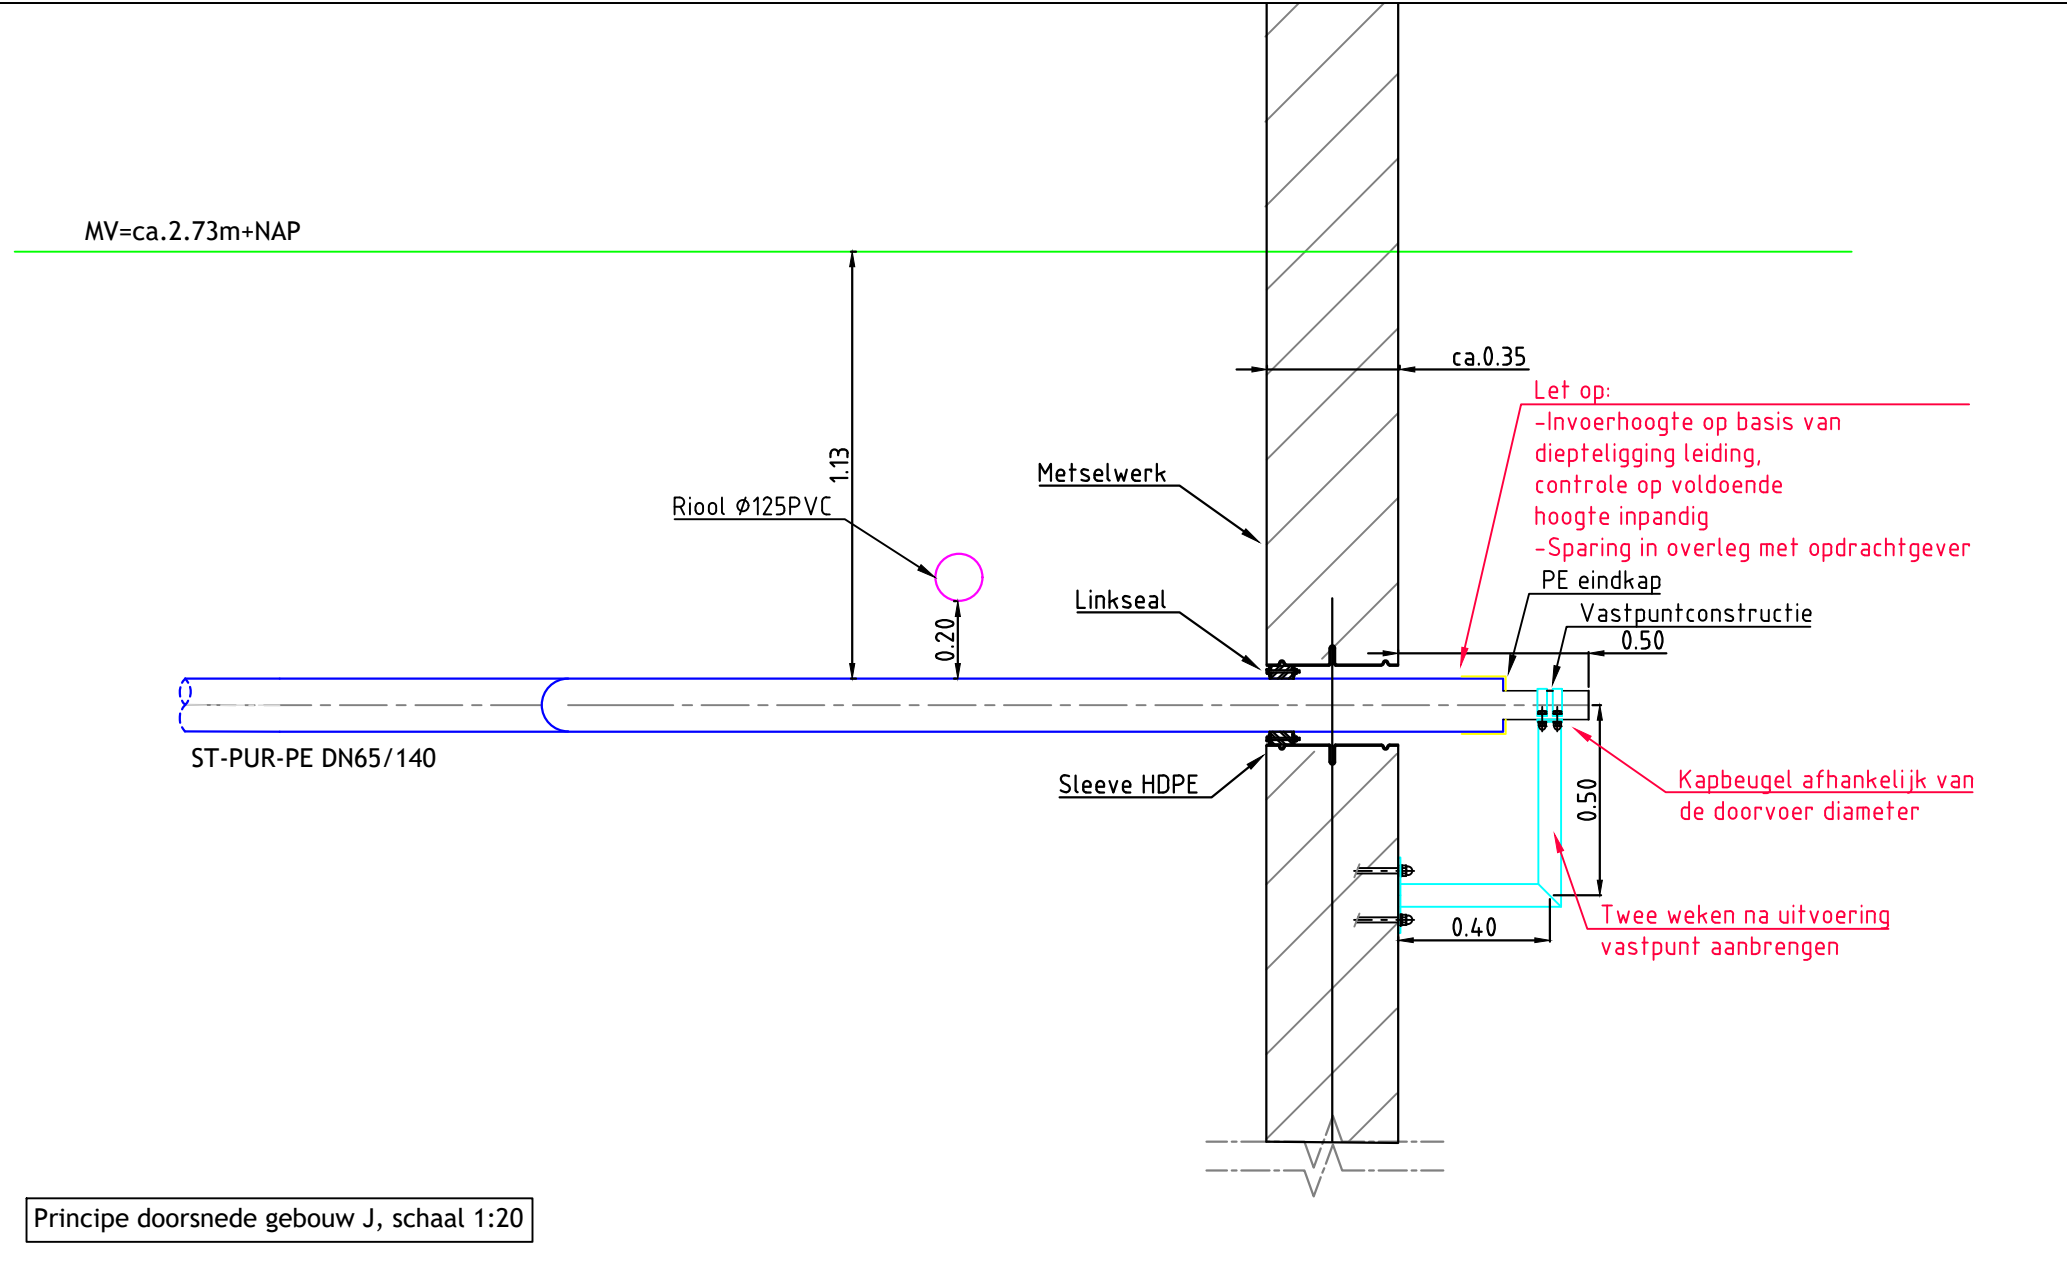


5
4
3
2
1
0

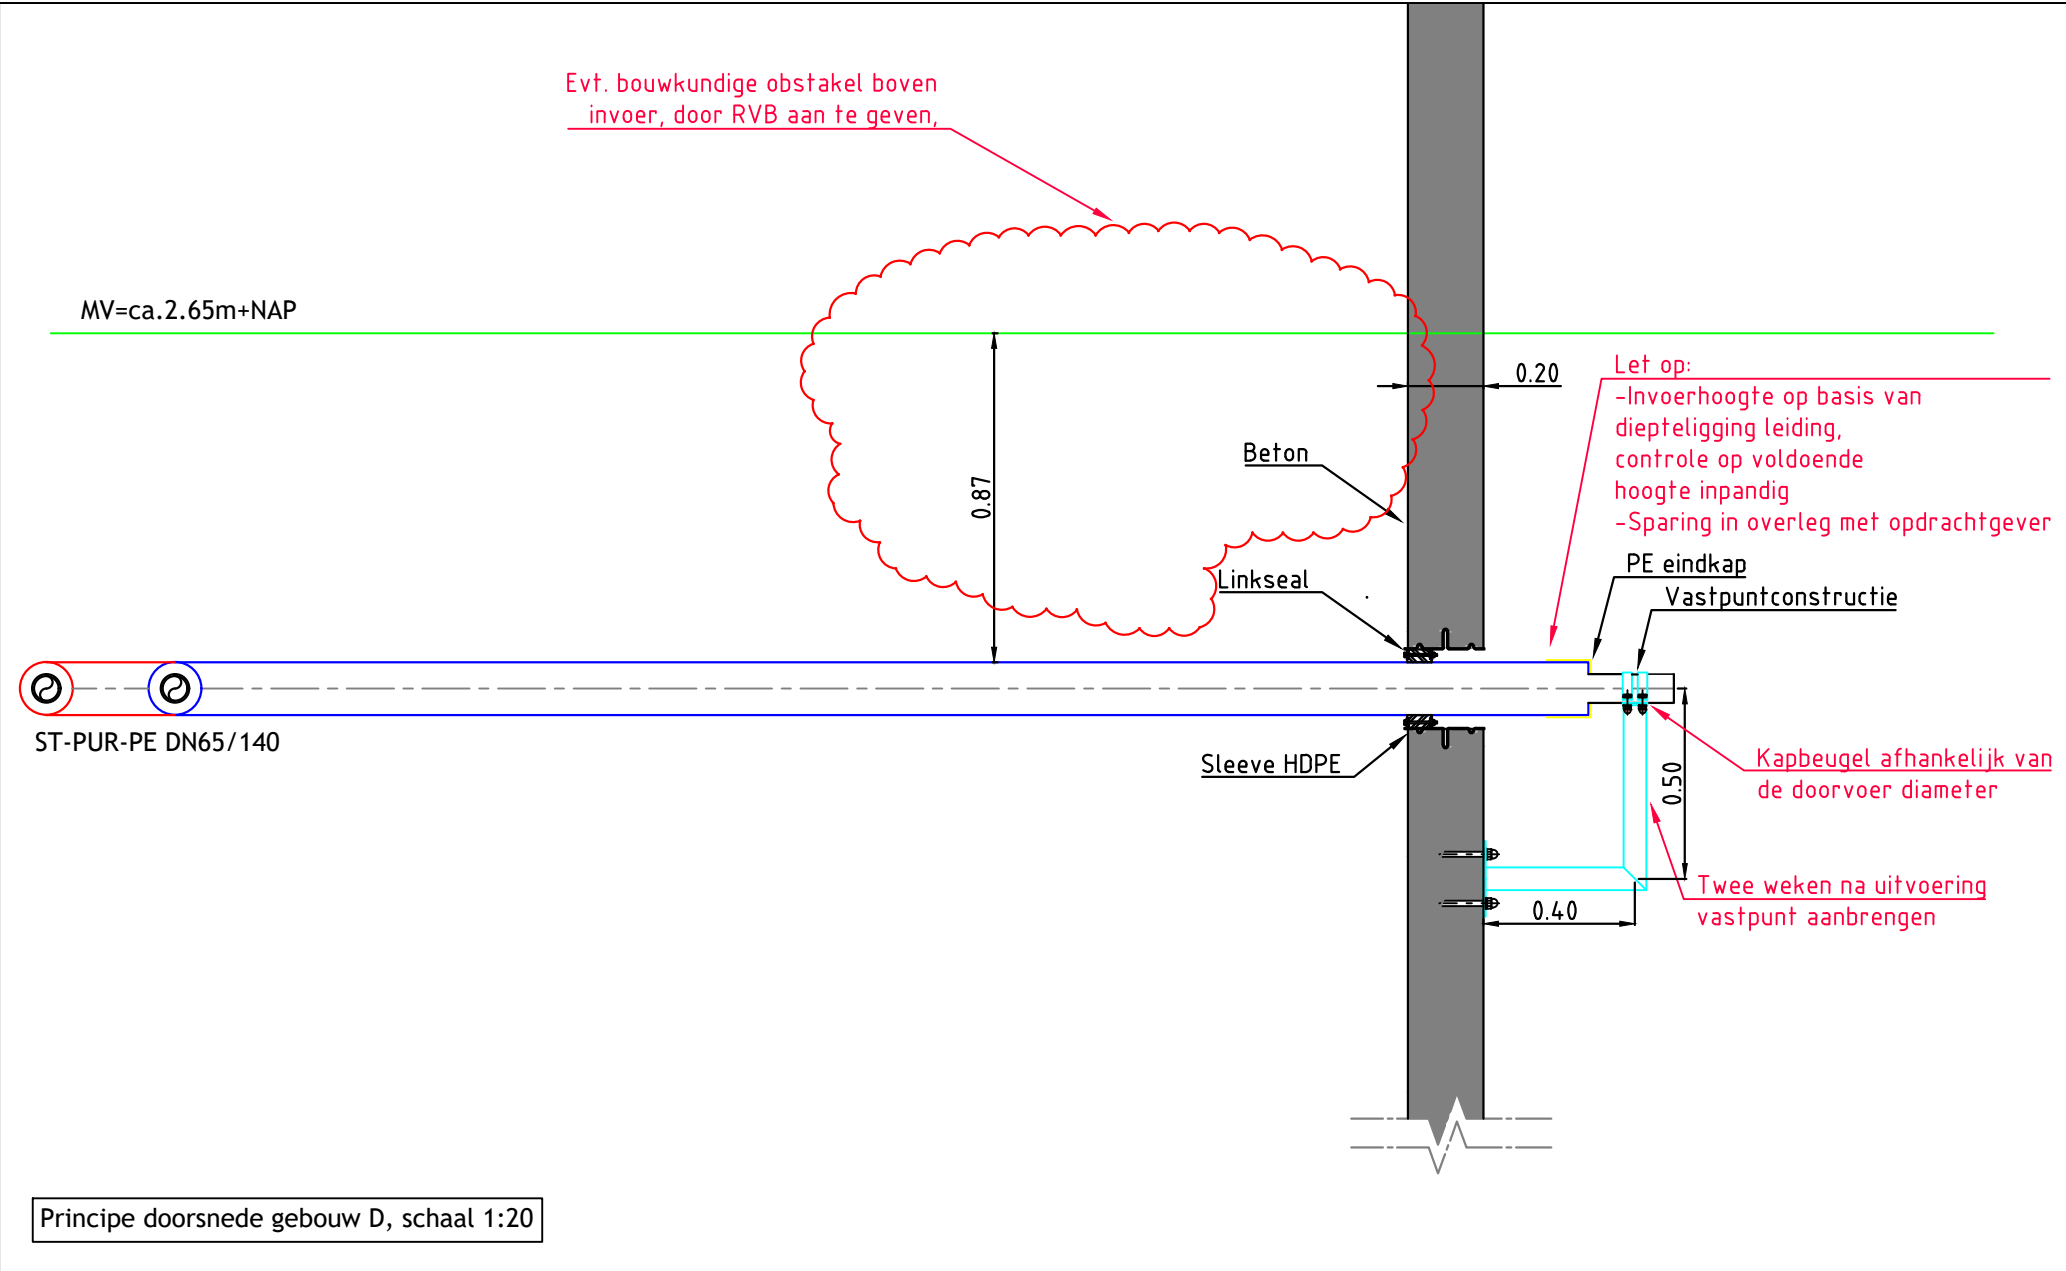

LEGENDA	LEGENDA KLIC
- AANVOER - RETOUR - HARTLIJN - AANVOER (HDD) - RETOUR (HDD) - UITLEGSTROOK - ASBUILT AANVOER - ASBUILT RETOUR	- Chemie - Brandstofleiding - Buisleiding gevaarlijke inhoud - Datatransport - Gas hoge druk - Gas lage druk - Landelijk hoogspanningsnet - Hoogspanning - Middenspanning - Laagspanning - Overig - Persriool - Riool (vrijverval) - Warmte - Waterleiding - Wees (onbekend) - Vervallen K&L

BIJBEHOORENDE TEKENINGEN			
44D02_topo	XR-Bomen		
XR-210055105_1			
XR-44D02_terreinverlichting			
XR-BGT 210728			
XR-Kadaster			
XR-RB810-2000-TEK-ASBUILT 20210413			

OPMERKINGEN			
- Alle vermelde maten zijn indicatief, hieraan kunnen geen rechten worden ontleend.			
- Hoogtematen in meters en t.o.v. N.A.P.			
- Alle maten in meters, tenzij anders aangegeven.			

E				
D				
C				
B	Wijzigingen UO	J.van der G	J.P. van R	12-01-2022
A	Uitvoeringsontwerp	G.Y.	J.P.van R	17-12-2021
Versie	Omschrijving	Get.	Gec.	Datum

Warmtenet KMA

Kraanstraat, Breda

Definitief ontwerp

Detailtekening 3

Rotterdam
ENGINEERING

Projectcode: 22768	Fase: UO	Status: Definitief	RE Rotterdam Engineering BV - www.rotterdamengineering.nl 010 - 22 64 935 - info@rotterdamengineering.nl
Bladnr: 3 van 3	Schaal: 1:20	Formaat: A1	Tekeningnummer: 22768-SV-UO-DT03
			Rev.: B