




Dakvlakken zonder maatvoering is een schematische weergave.

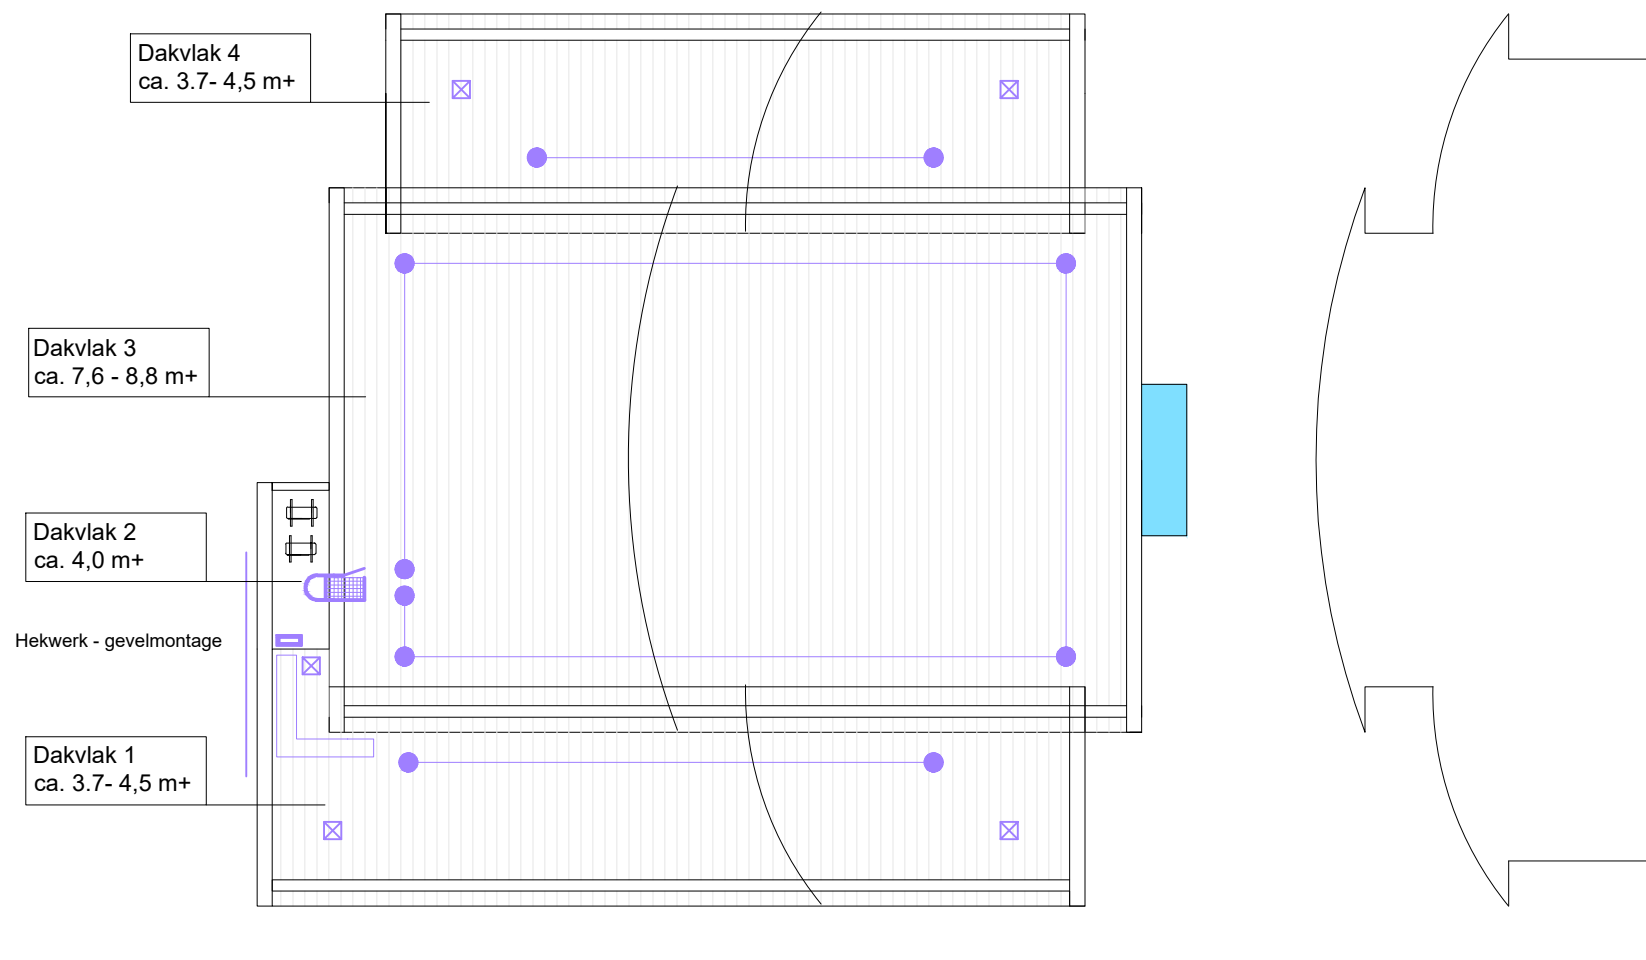

	Pendulepunt		Tegelplateau		Pendule Zonemarkering		kleur is bestaand
	Kabelsysteem		Looppad, geballast		Veilige arbeidszonemarkering		Collectieve middelen
	Kooiladder		Looppad, ongeballast		Hekwerk		Overstap
	Gevelladder		Muurverankering		Opstap		
	Ladderborging		Muurverankering met kabelsysteem		Rooster over lichtkoepel		

project: CBR locatie Olympiaweg 28 - Alkmaar			
onderdeel: Dakplattegrond, As-built			
projectnummer: 21-280V	volgnummer: 05b		
Getekend door: RvB	Schaal: 1 : 200	Formaat: A3	Datum: 28-07-2021

Elro Dakveiligheid BV
Avelingen-West 27a
4202 MS Gorinchem
Tel: 0183-689726
Fax: 0183-638419



blad: 1