




Dakvlakken zonder maatvoering is een schematische weergave.

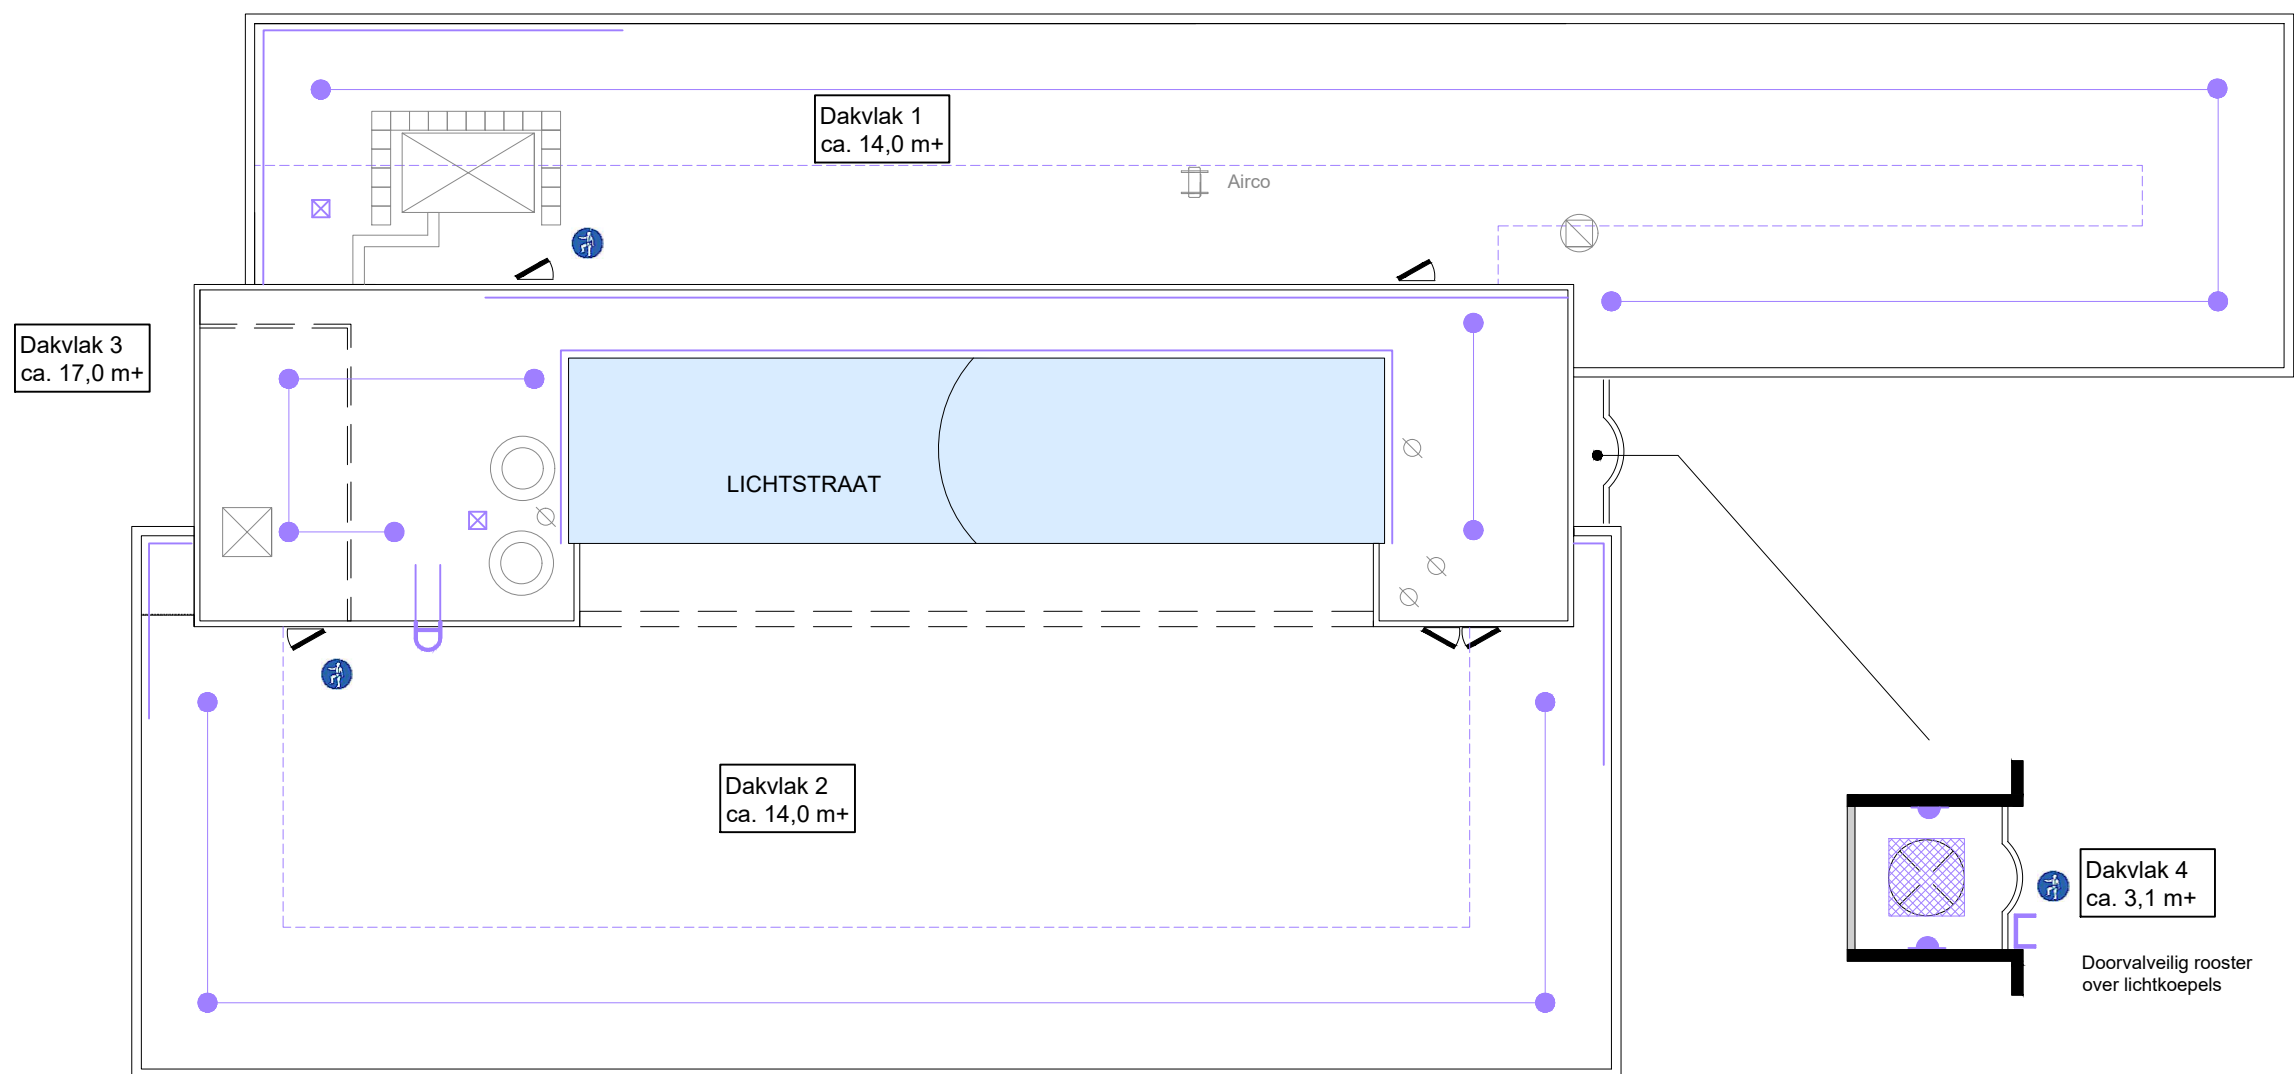

	Pendulepunt		Tegelplateau		Pendule Zonemarkering		kleur is bestaand
	Kabelsysteem		Looppad, geballast		Veilige arbeidszonemarkering		Collectieve middelen
	Koolladder		Looppad, ongeballast		Hekwerk		Overstap
	Gevelladder		Muurverankering		Opstap		
	Ladderborging		Muurverankering met kabelsysteem		Rooster over lichtkoepel		

project: CBR locatie Naritaweg 150 - Amsterdam		
onderdeel: Dakplattegrond, As-built		
projectnummer: 21-268V	volgnummer: 01b	
Getekend door: RvB	Schaal: 1 : 200	Formaat: A3

Elro Dakveiligheid BV
Avelingen-West 27a
4202 MS Gorinchem
Tel: 0183-689726
Fax: 0183-638419

Datum:
28-07-2021

blad: **1**

