




Dakvlakken zonder maatvoering is een schematische weergave.

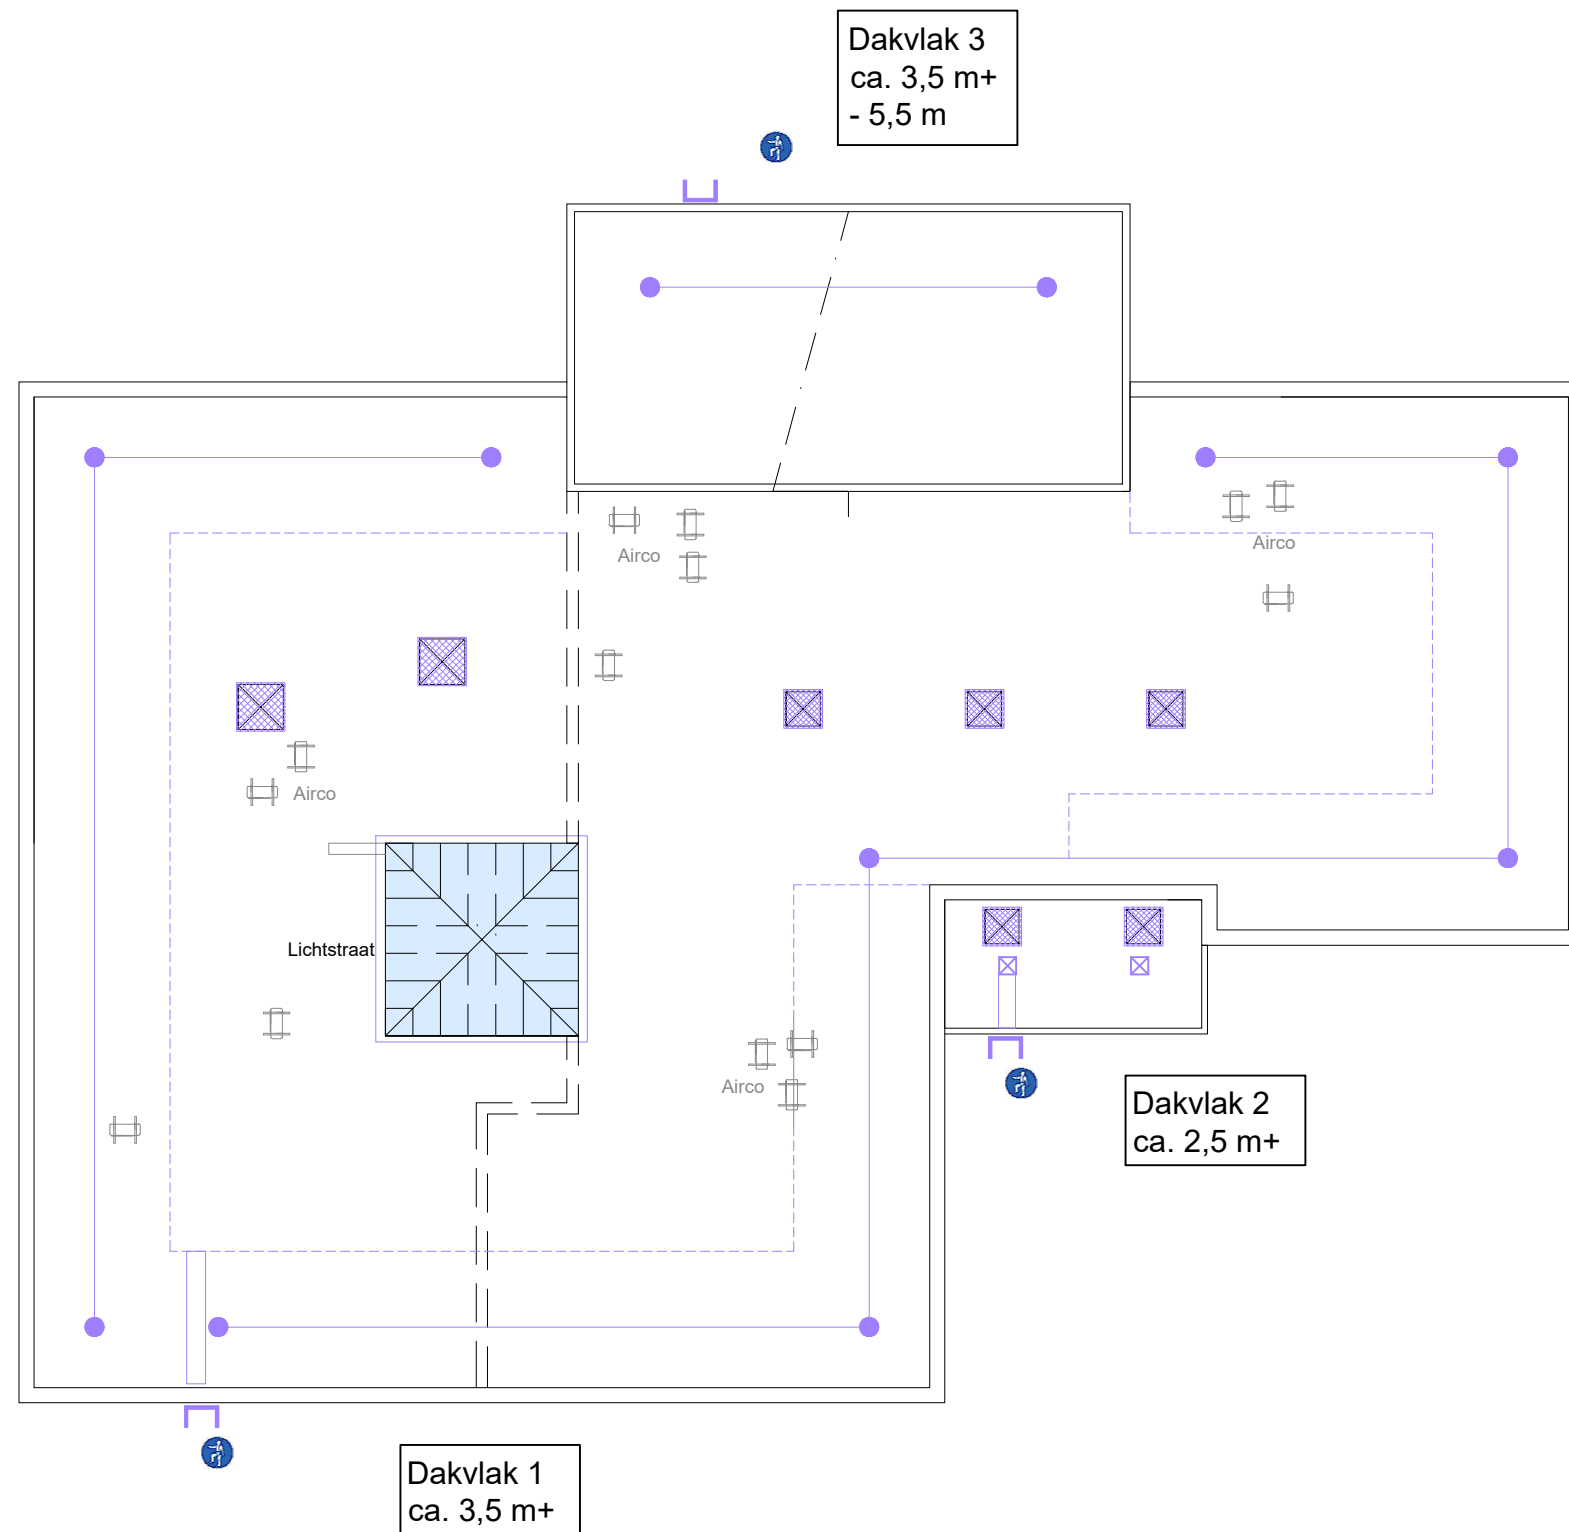

	Pendulepunt		Tegelplateau		Pendule Zonemarkering		kleur is bestaand
	Kabelsysteem		Looppad, geballast		Veilige arbeidszonemarkering		Collectieve middelen
	Koolladder		Looppad, ongeballast		Hekwerk		Overstap
	Gevelladder		Muurverankering		Opstap		
	Ladderborging		Muurverankering met kabelsysteem		Rooster over lichtkoepel		

project: CBR locatie Wijchenseweg 2 - Nijmegen		
onderdeel: Dakplattegrond, As-built		
projectnummer: 21-272V	volgnummer: 19b	
Getekend door: RvB	Schaal: 1 : 200	Formaat: A3

Elro Dakveiligheid BV Avelingen-West 27a 4202 MS Gorinchem Tel: 0183-689726 Fax: 0183-638419	
Datum: 12-07-2021	blad: 1

