




Dakvlakken zonder maatvoering is een schematische weergave.

①

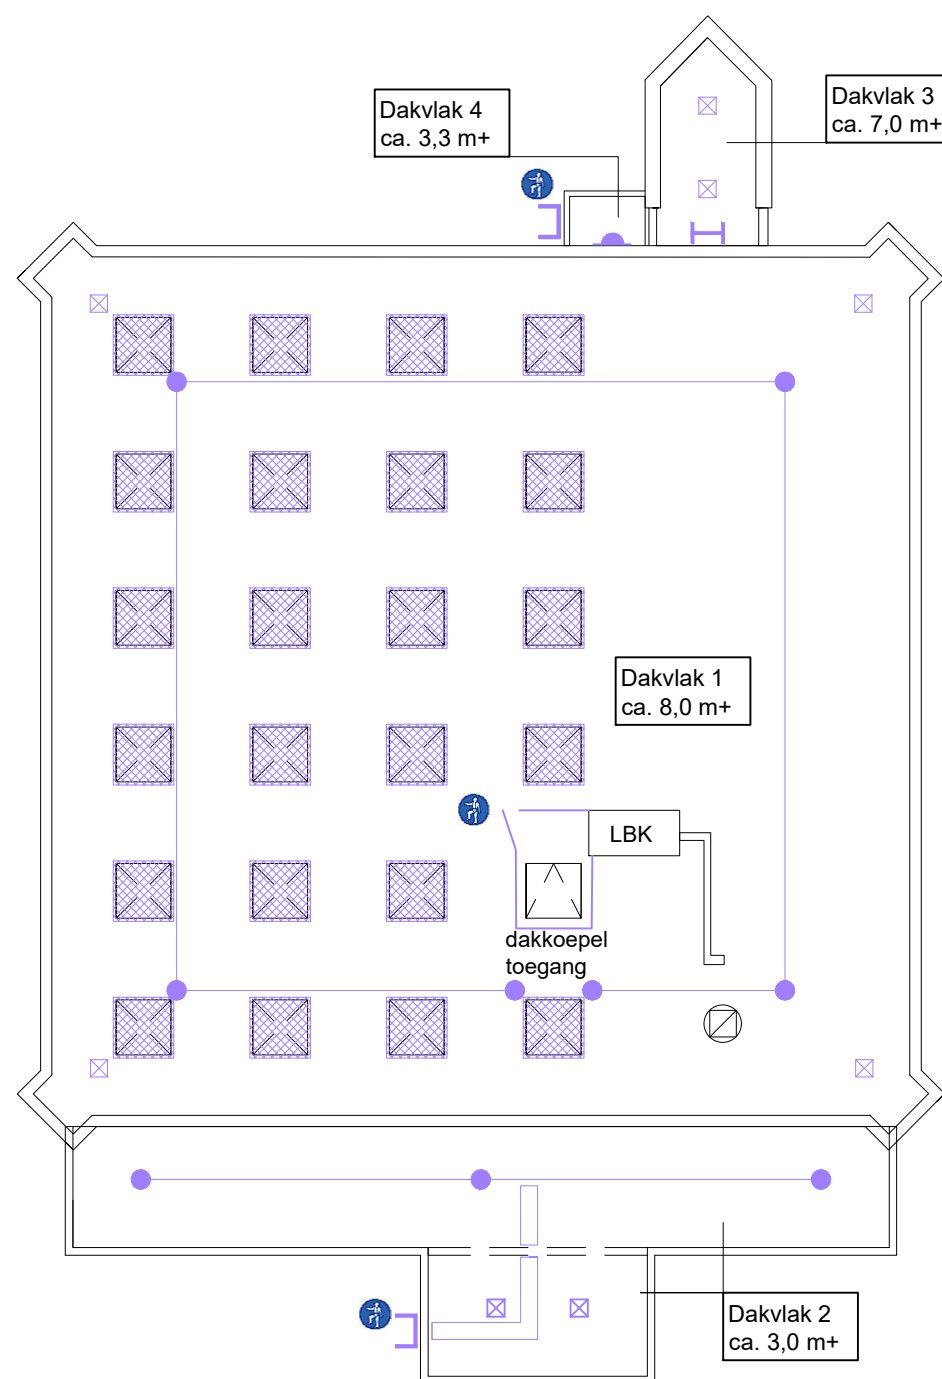

②



③



④



	Pendulepunt		Tegelplateau		Pendule Zonemarkering		kleur is bestaand
	Kabelsysteem		Looppad, geballast		Veilige arbeidszonemarkering		Collectieve middelen
	Kooiladder		Looppad, ongeballast		Hekwerk		Overstap
	Gevelladder		Muurverankering		Opstap		
	Ladderborging		Muurverankering met kabelsysteem		Rooster over lichtkoepel		

project: CBR locatie Noorderbocht 25 - Rotterdam onderdeel: Dakplattegrond, As-built			
projectnummer: 21-280R	volgnummer: 11b		
Getekend door: RvB	Schaal: 1 : 200	Formaat: A3	Datum: 28-07-2021

Elro Dakveiligheid BV
Avelingen-West 27a
4202 MS Gorinchem
Tel: 0183-689726
Fax: 0183-638419

elro

DAKBEDEKKING | DAKVEILIGHEID
DAKDUURZAAMHEID

blad: 1