



RAW1114-134216

Gemeente: Krimpenewaard
Project: Reconstructie Henry Dunantstraat e.o.
Besteknummer: BGA1902-C01 Status: Definitief


Bladnr. 9 van 14
10-11-2022

VOORBEELD REVISIETEKENING

BIJLAGE 8

Verwijzing

V03  (-0.85)	PVC 315	VWA-riool incl. put(nr.), putrandhoogte en b.o.b. materiaal en diameter leiding	39.10 h		Maatvoering inlaat huisaansluiting vwa
G03  (-0.85)	PVC 315	GWA-riool incl. put(nr.), putrandhoogte en b.o.b. materiaal en diameter leiding	39.10 h		Maatvoering inlaat huisaansluiting gwa
H03  (-2.00)	PVC 315	HWA-riool incl. put(nr.), putrandhoogte en b.o.b. materiaal en diameter leiding	39.10 h		Maatvoering inlaat huisaansluiting dt
I03  (-2.00)	PP 315	DT-riool incl. put(nr.), putrandhoogte en b.o.b. materiaal en diameter leiding	05.40 h		Maatvoering inlaat huisaansluiting hwa
DR02  (-2.00)		Drainage incl. put(nr.), putrandhoogte en b.o.b. materiaal en diameter leiding	22.10 k		Maatvoering inlaat kolkaansluiting
					Erfscheidingsput VWA
					Ontstoppingsstuk DT

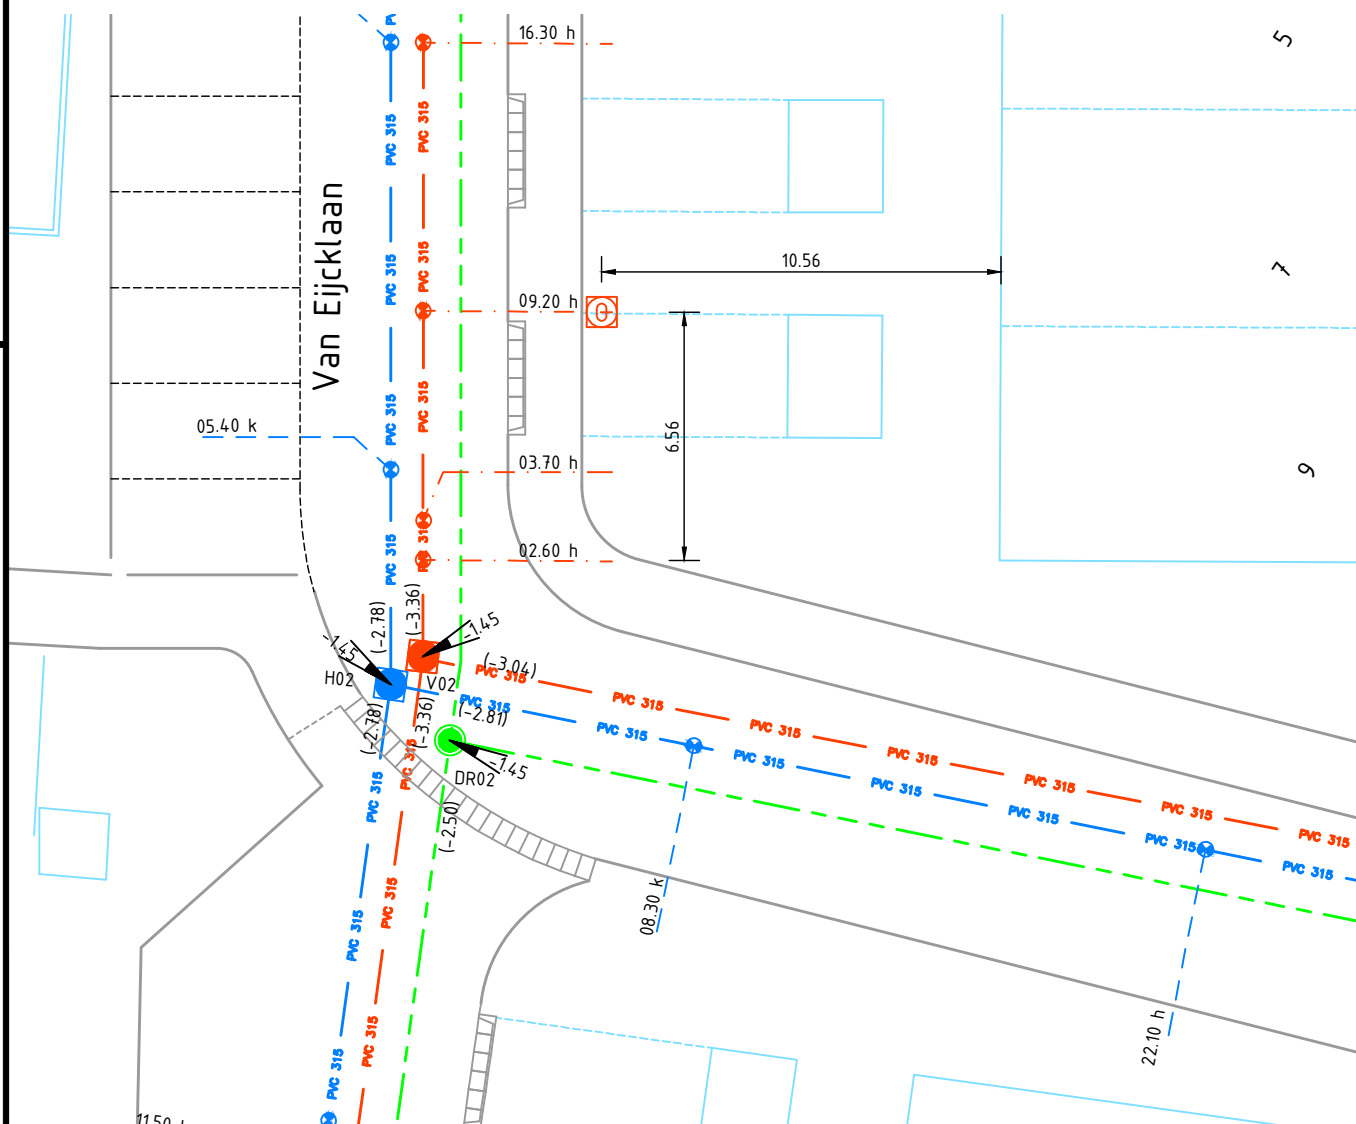

Ingenieursbureau Krimpenerwaard
Raadhuisplein 6
2922 AD Krimpen aan den IJssel
ibkw.nl

Gemeente:

Kern:

tek. nummer

Voorbeeld revisie tekening

getekend:

datum:

schaal: 1:200