


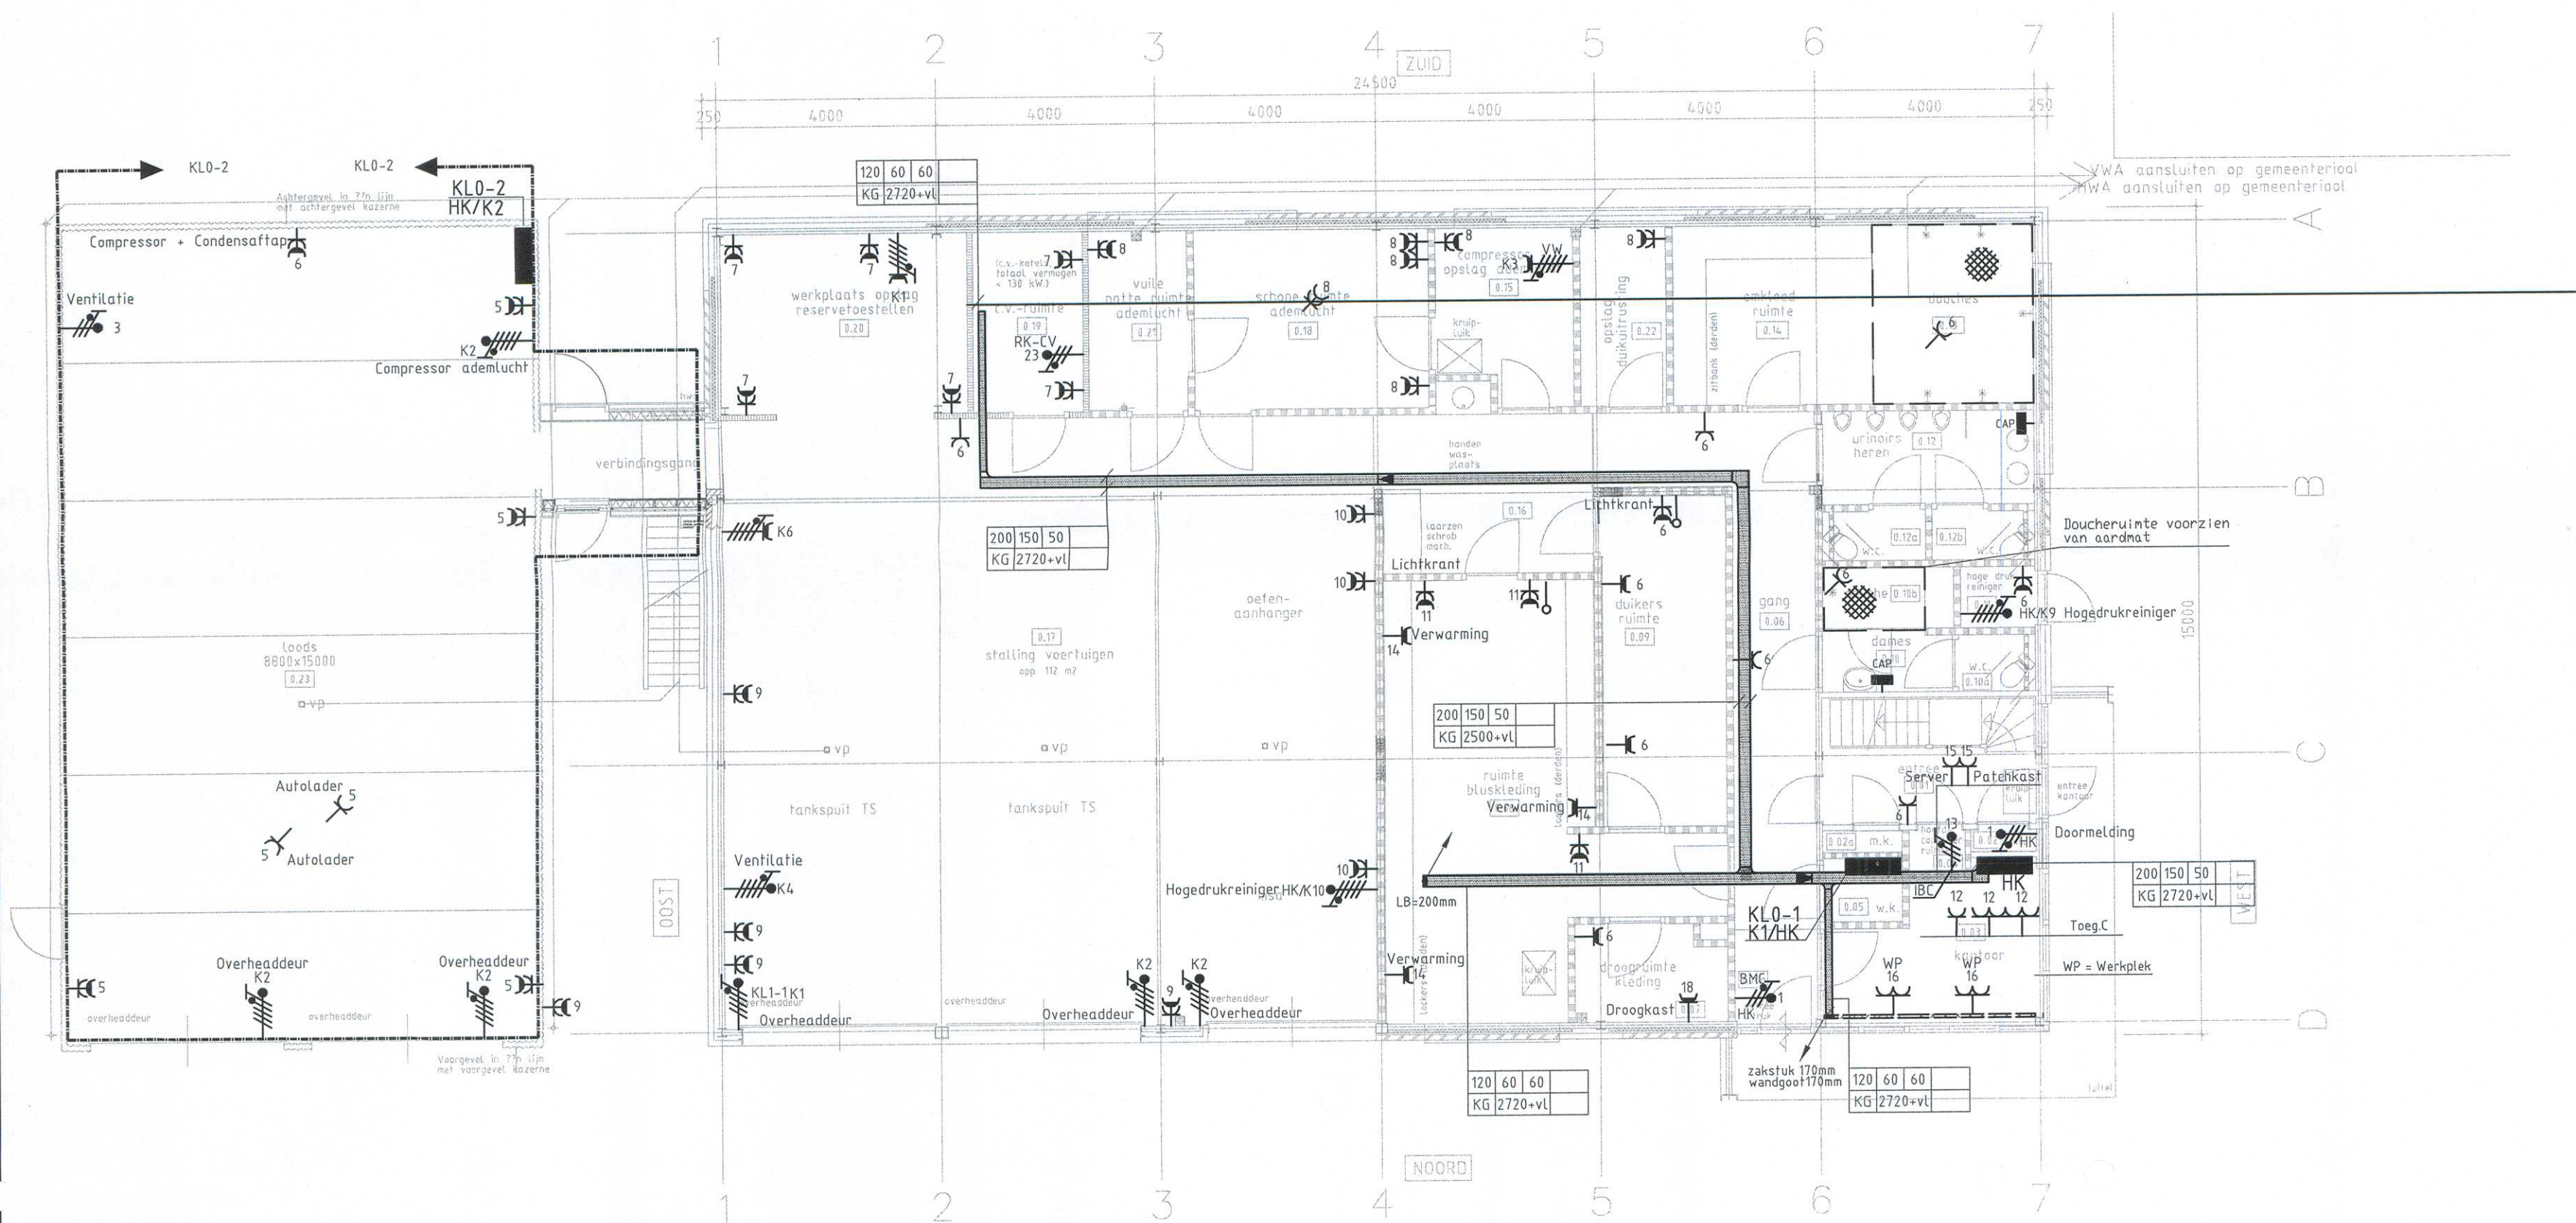

REVISIE AS-BUILT 23-02-2011

ACCOORD	Code:	Wijz.	datum:	Omschrijving:	Get:
DATUM					
GEZIEN					

Opdrachtg: Breijer Bouw Huizen BV	X-REF1:081515RA nederhorst BG d.d. 15-07-2010
Adviseur: Technion adviseurs	X-REF2:

Project: **Gemeente Wijdmeren
Renovatie
Brandweerkazerne te Nederhorst den Berg**

Omschrijving: **Kracht Installatie
Begane grond**

Projectnummer: 104001	
Getekend: DBT	Datum:
Gezien:	Schaal: 1:100
Discipline: Elektro	Formaat: A2
Tekeningnummer: E01 00 02	

		PARALLEL GROEP ETB VOS B.V.	
Vestiging Dordrecht Postbus 212 - 3300AE - Dordrecht T. 078-613.36.33 F. 078-613.54.99		Vestiging Utrecht Postbus 40350 - 3504AD - Utrecht T. 030-241.33.44 F. 030-241.07.78	
info@etbvos.nl www.etbvos.nl			
Dit document blijft eigendom van Parallel Groep ETB Vos B.V. • Ontvangers moeten voorafgaande schriftelijke toestemming hebben, voordat zij tot geheel of gedeeltelijk vermenigvuldigen overgaan en/of de inhoud aan derden ter beschikking wordt gegeven. Alle rechten voorbehouden.			
		Gezien:	