





OPMERKINGEN:
- COMPONENTEN ZIE DOCUMENTNR.: 10.83.08-08

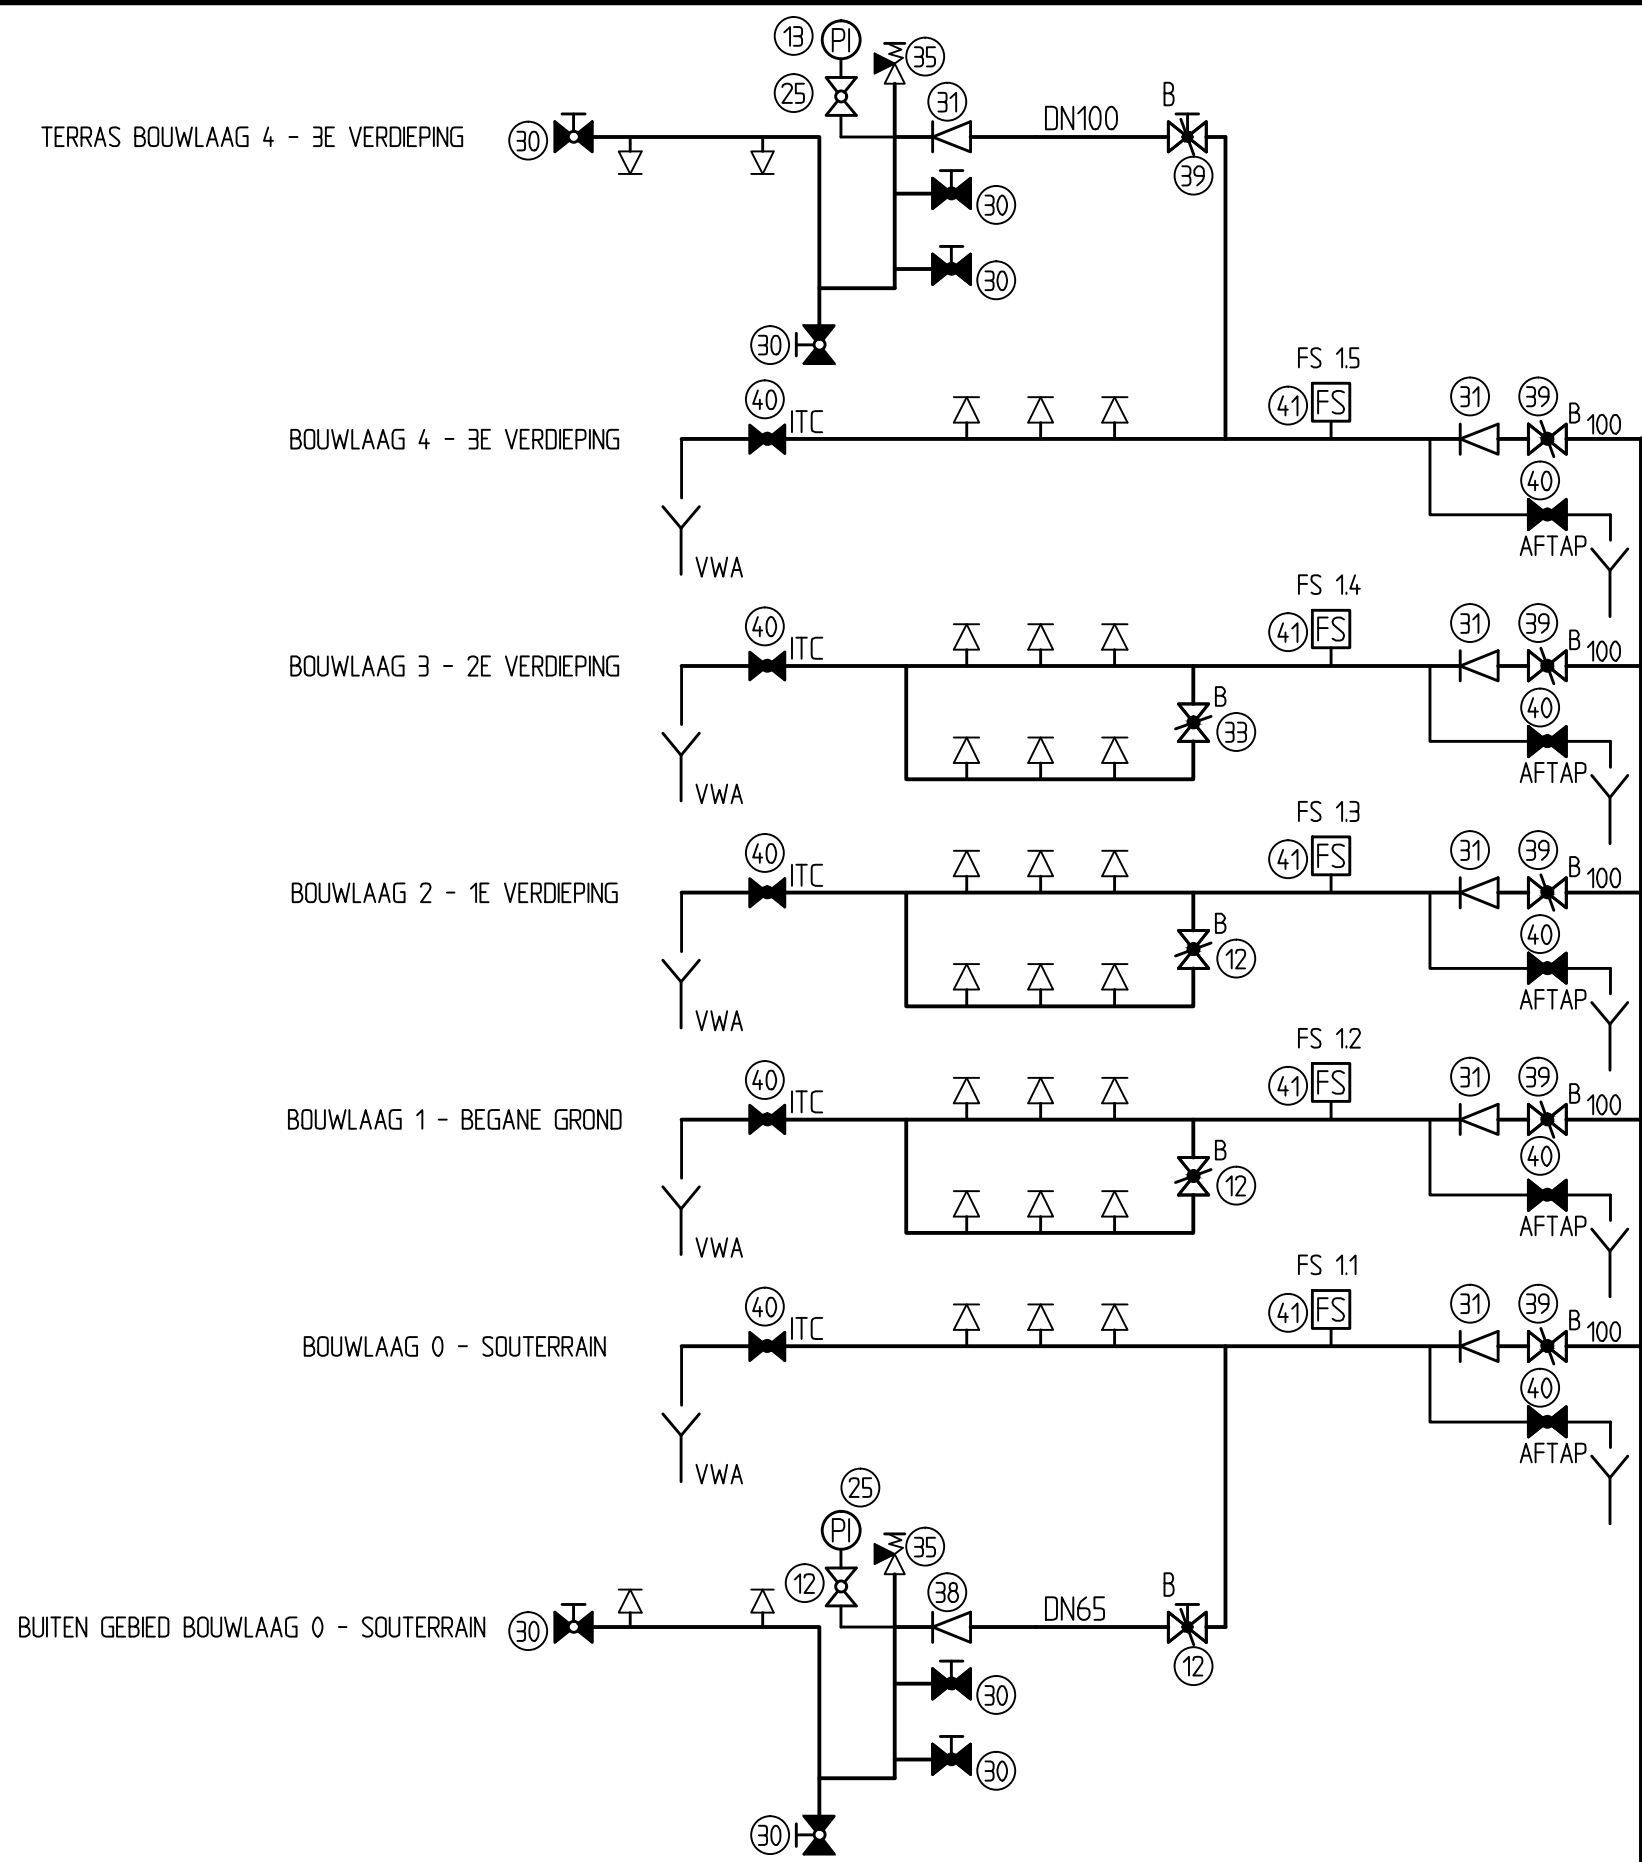


SYMBOLENVERZICHT			
	AFSLUITER - NORMAAL GEOPEND		KOGELAFSLUITER/PLUGAFSLUITER
	AFSLUITER - NORMAAL GESLOTEN		KLEPAFSLUITER
	TERUGSLAGKLEP		SCHUIFAFSLUITER
	AFSLUITER MET MAGNEETBEDIENING		NAALDAFSLUITER
	AFSLUITER MET HANDBEDIENING		VLINDERAFSLUITER
	AFSLUITER MET BEWAKING		VLOTTERAFSLUITER
	ALARMKLEP		MANOMETER
	REDUCEER		DRUKSCHAKELAAR
	FILTER		STROMINGSSCHAKELAAR
	BRANDSLANGAANSLUITING STORZ		VUILWATERPOMP
	RESTRICTIE		THERMOSTAAT
	SPRINKLER - STAAND		NIVOSCHAKELAAR
	SPRINKLER - HANGEND		VERWARMINGSELEMENT
	STROMINGSRICHTING		VERWARMING
	POMP		VERLOOP
	MOTOR		CAPACITEITSMETER
	VOETKLEP VOORZIEN VAN VORTEXPLAAT		ONT- BELUCHTER

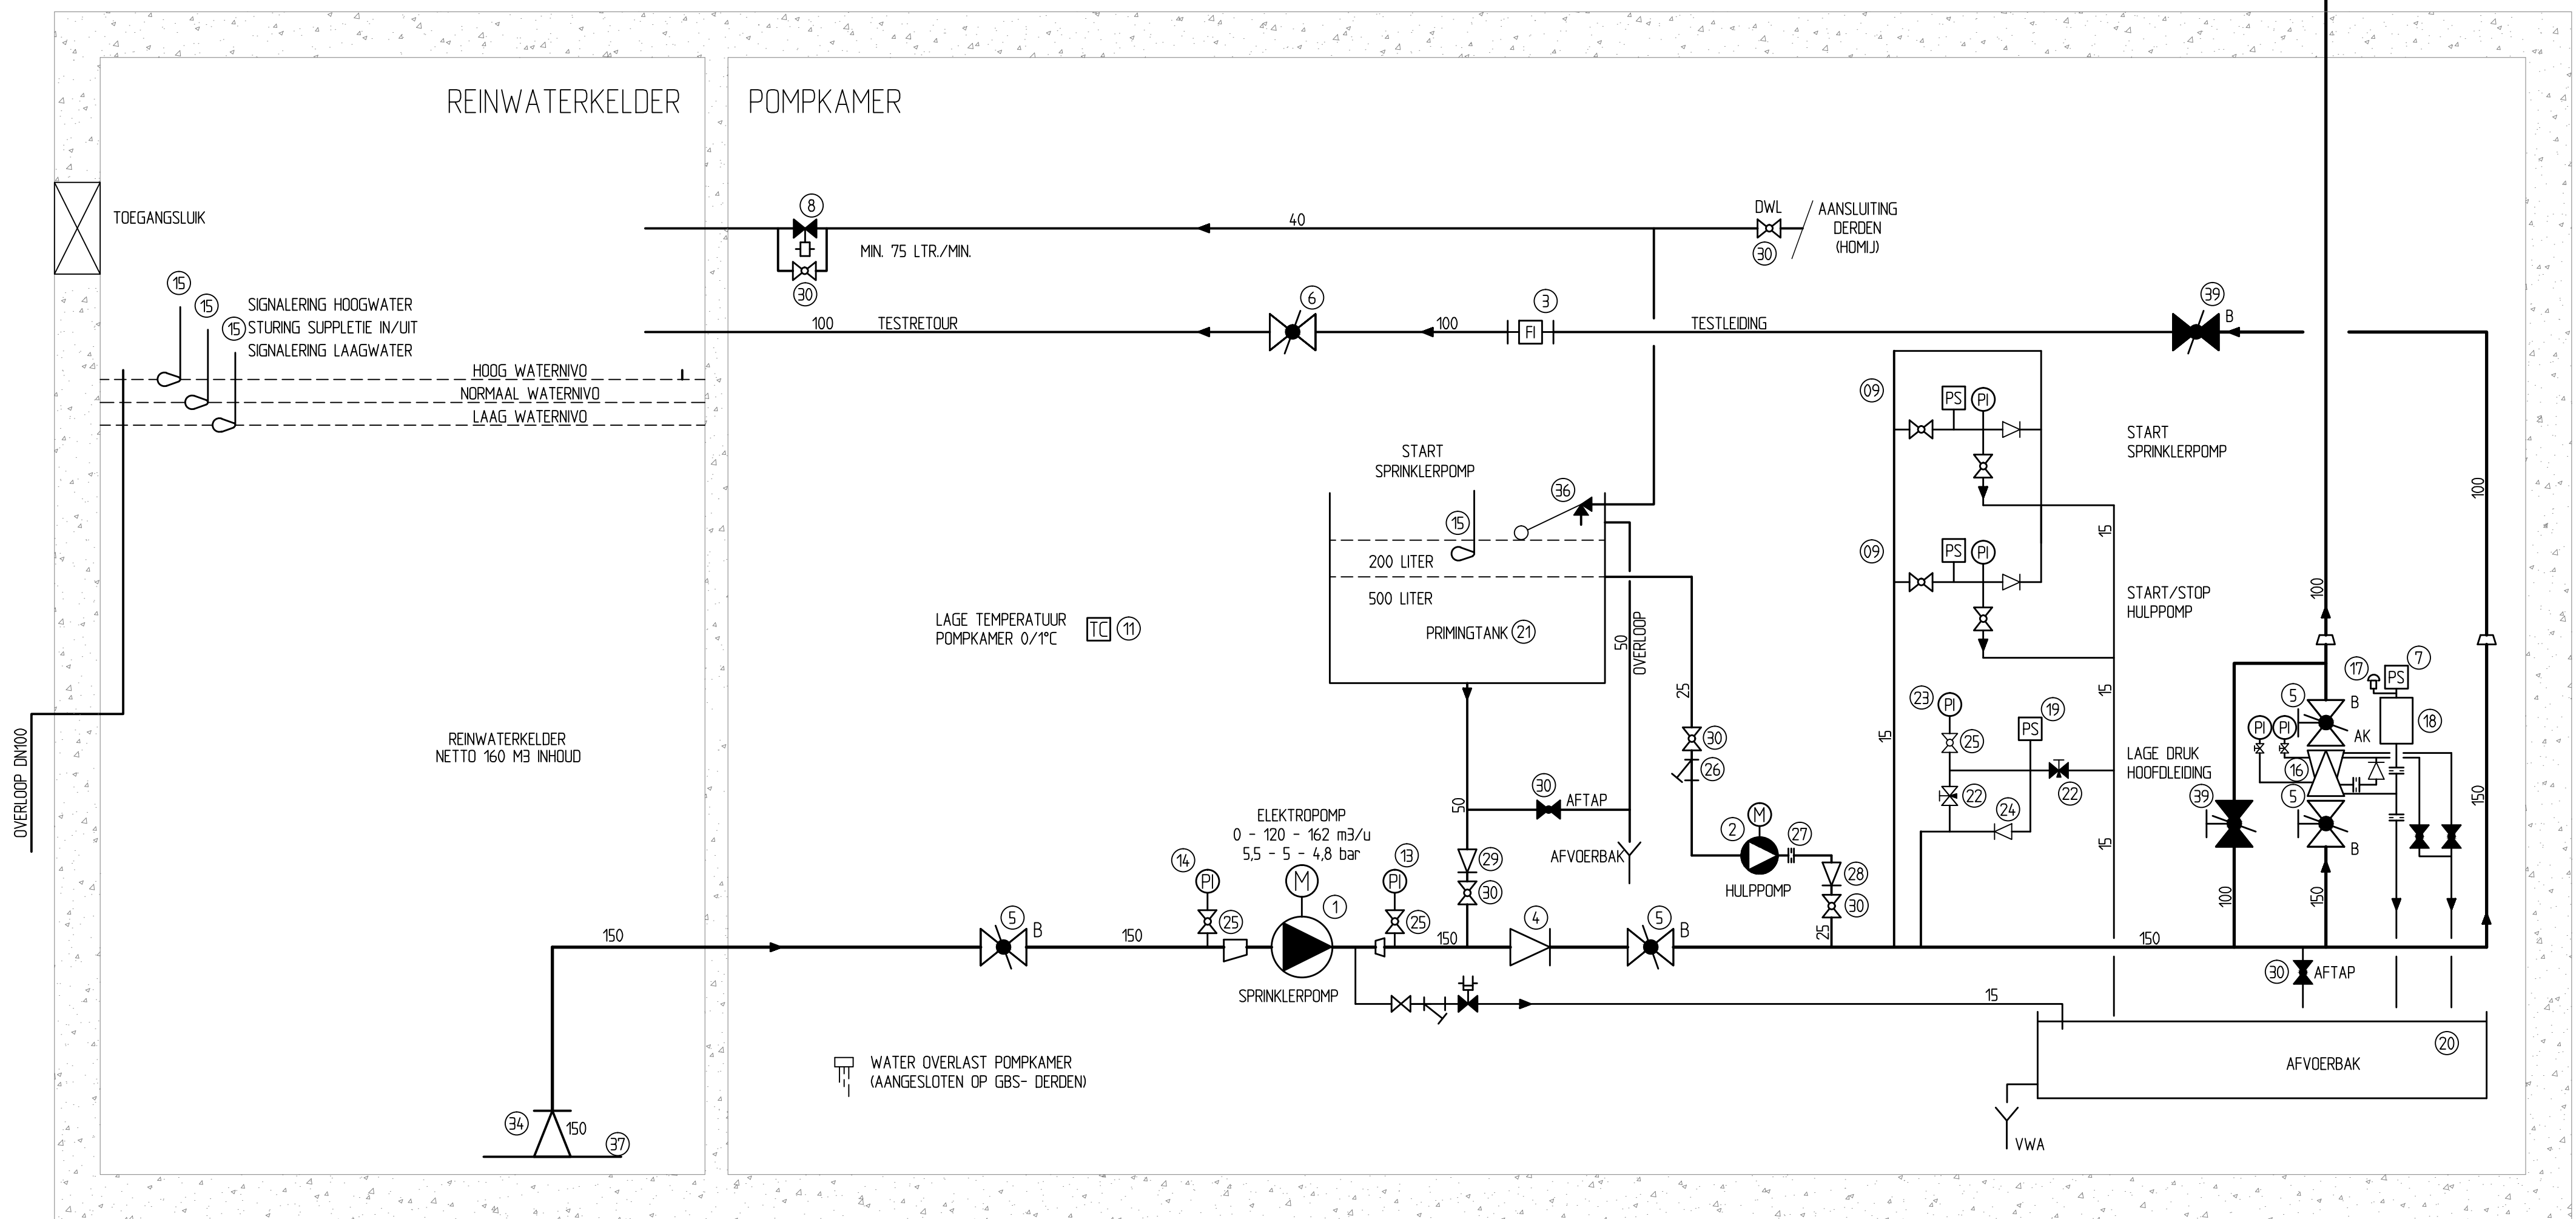

Kranenberg 17, 5047 TB Tilburg
Postbus 4284, 5004 JG Tilburg
Telefoon : 013 - 5784 270
Telefax : 013 - 5784 389

HASKONING NEDERLAND B.V.
A COMPANY OF

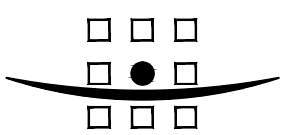

ROYAL HASKONING

Gebouwinstallaties

PROJECTNUMMER: 9T2076.A4

Status : **"AS-BUILT"** Bouwkundige onderlegger: dd :

Project : GEMEENTEHUIS LANSINGERLAND
BESTUURSGEBOUW

Installatie : SPRINKLERINSTALLATIE
PRINCIPESCHMA

Datum : 09-07-2010 Schaal : N.V.T. Get. : BAR Gec. : MdK



Technische Installaties bv

een VolkerWessels onderneming

Projectnr. : 160308
Tekeningnummer : 10.83.08-01