


BESTUURSGEBOUW

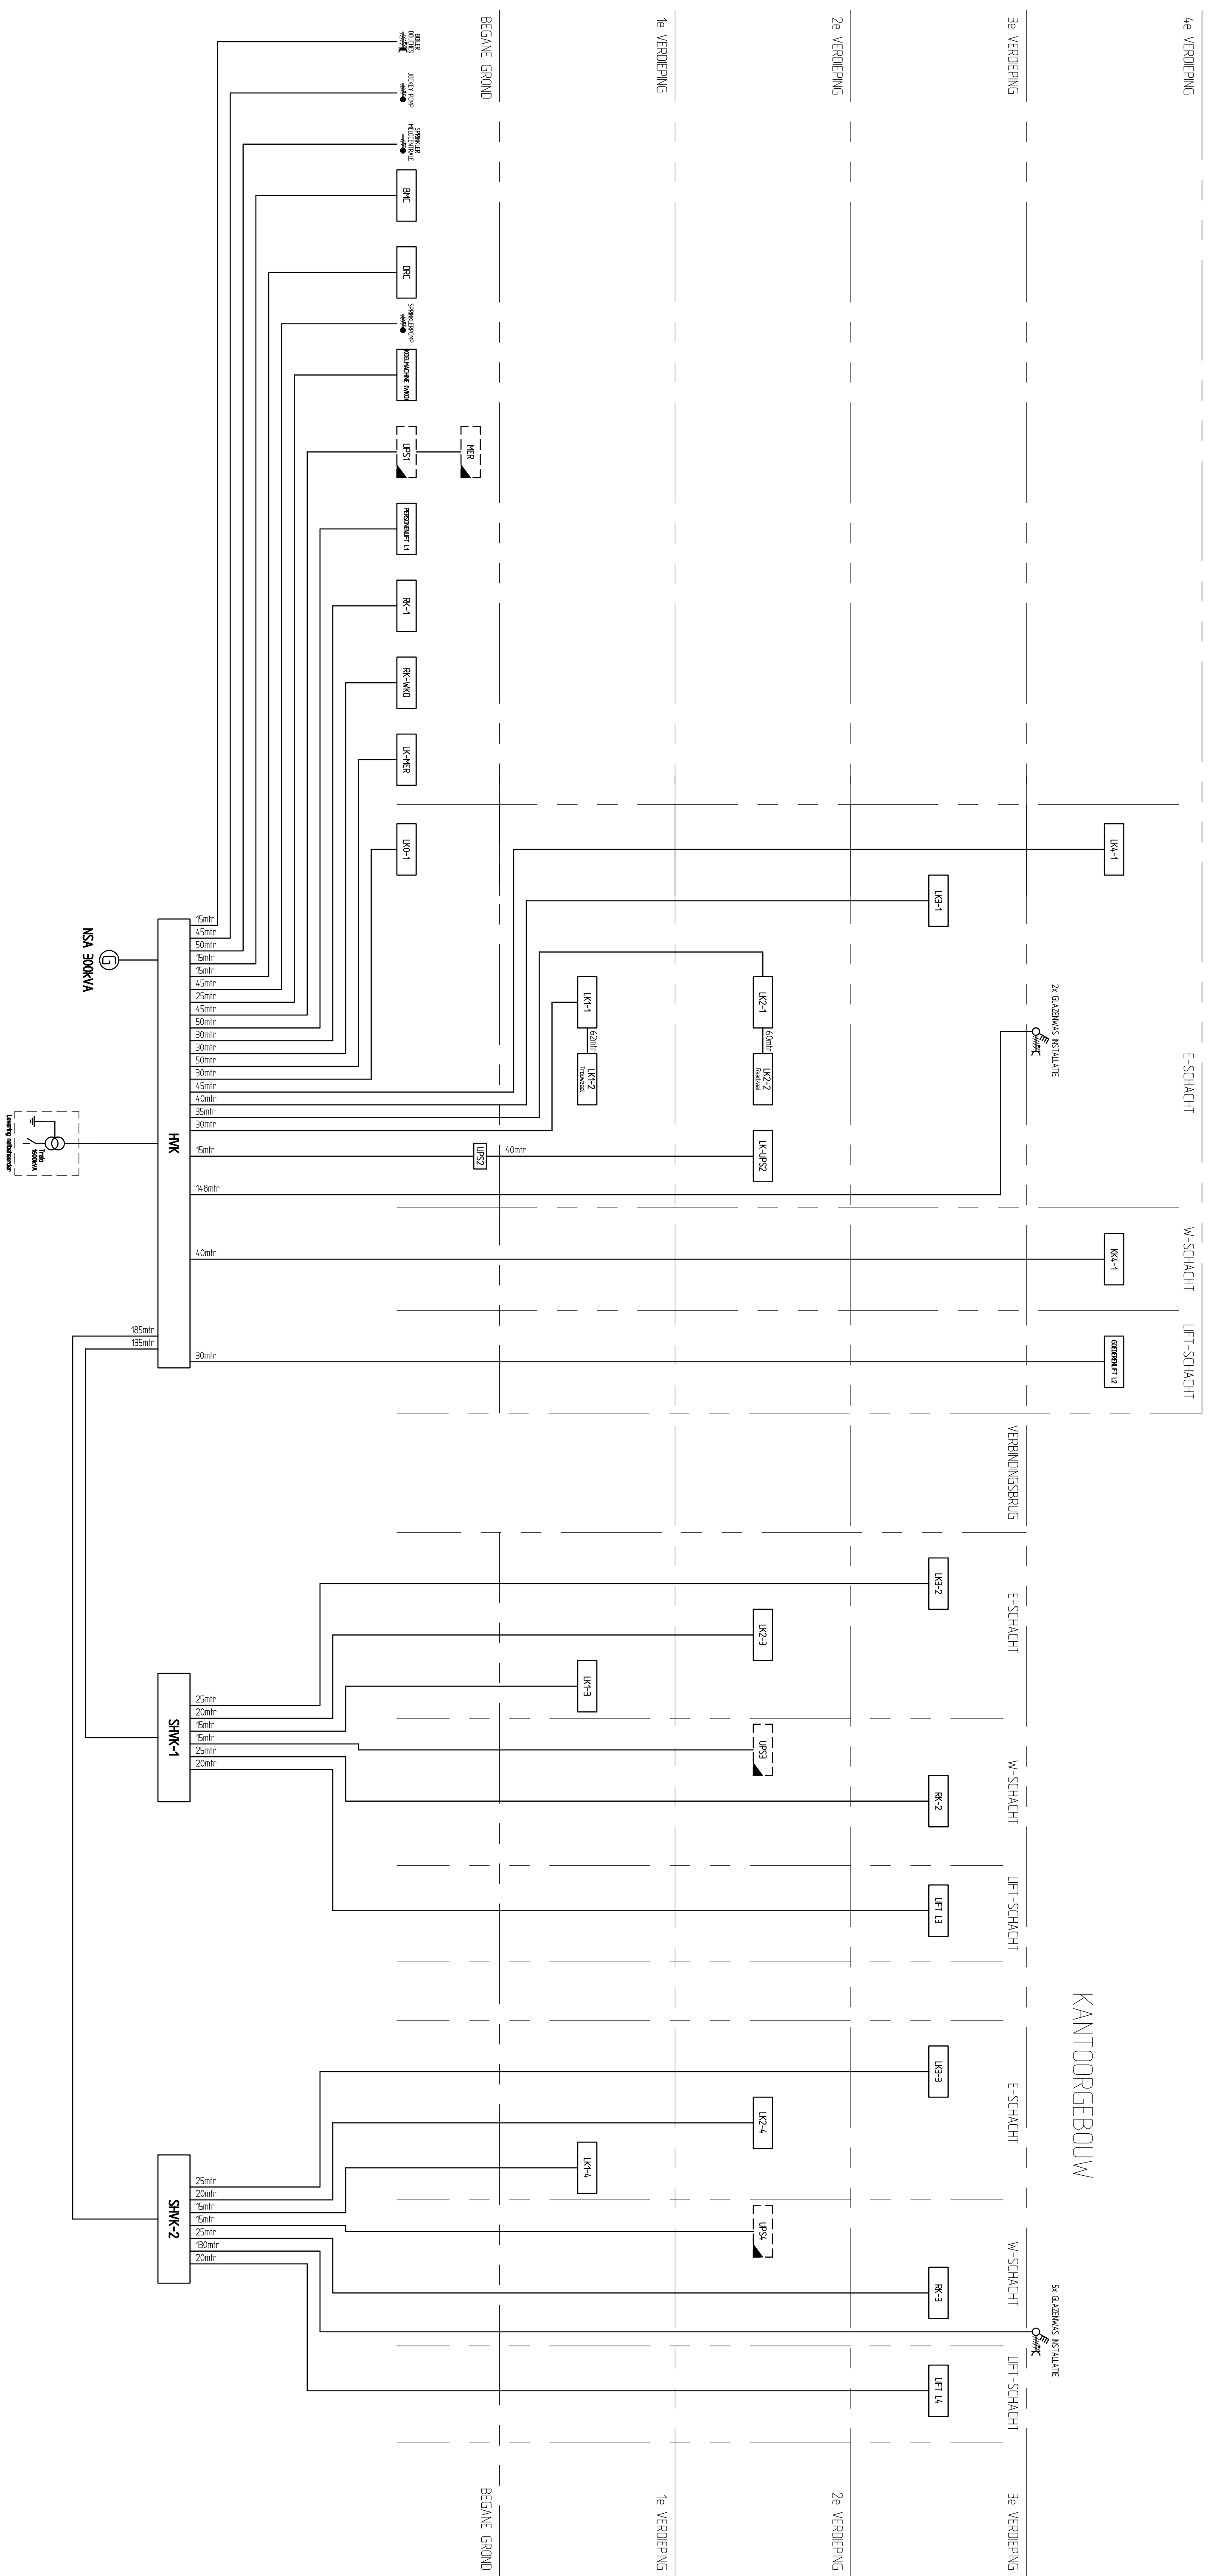

ROYAL HASKONING
Gebouwinstallaties

Gebouwinstallaties

Status :	Bouwkundige onderleager dd :
----------	------------------------------

Status : **Revision**


Bergschenhoek

Blokschema

Energievoorziening

Datum : 31-08-2012	Schaal : nvt	Get. : BVD
--------------------	--------------	------------

www.homij.nl

[illegible]

Tekeningnummer	
----------------	--

EBS01