



BESTUURSGEBOUW

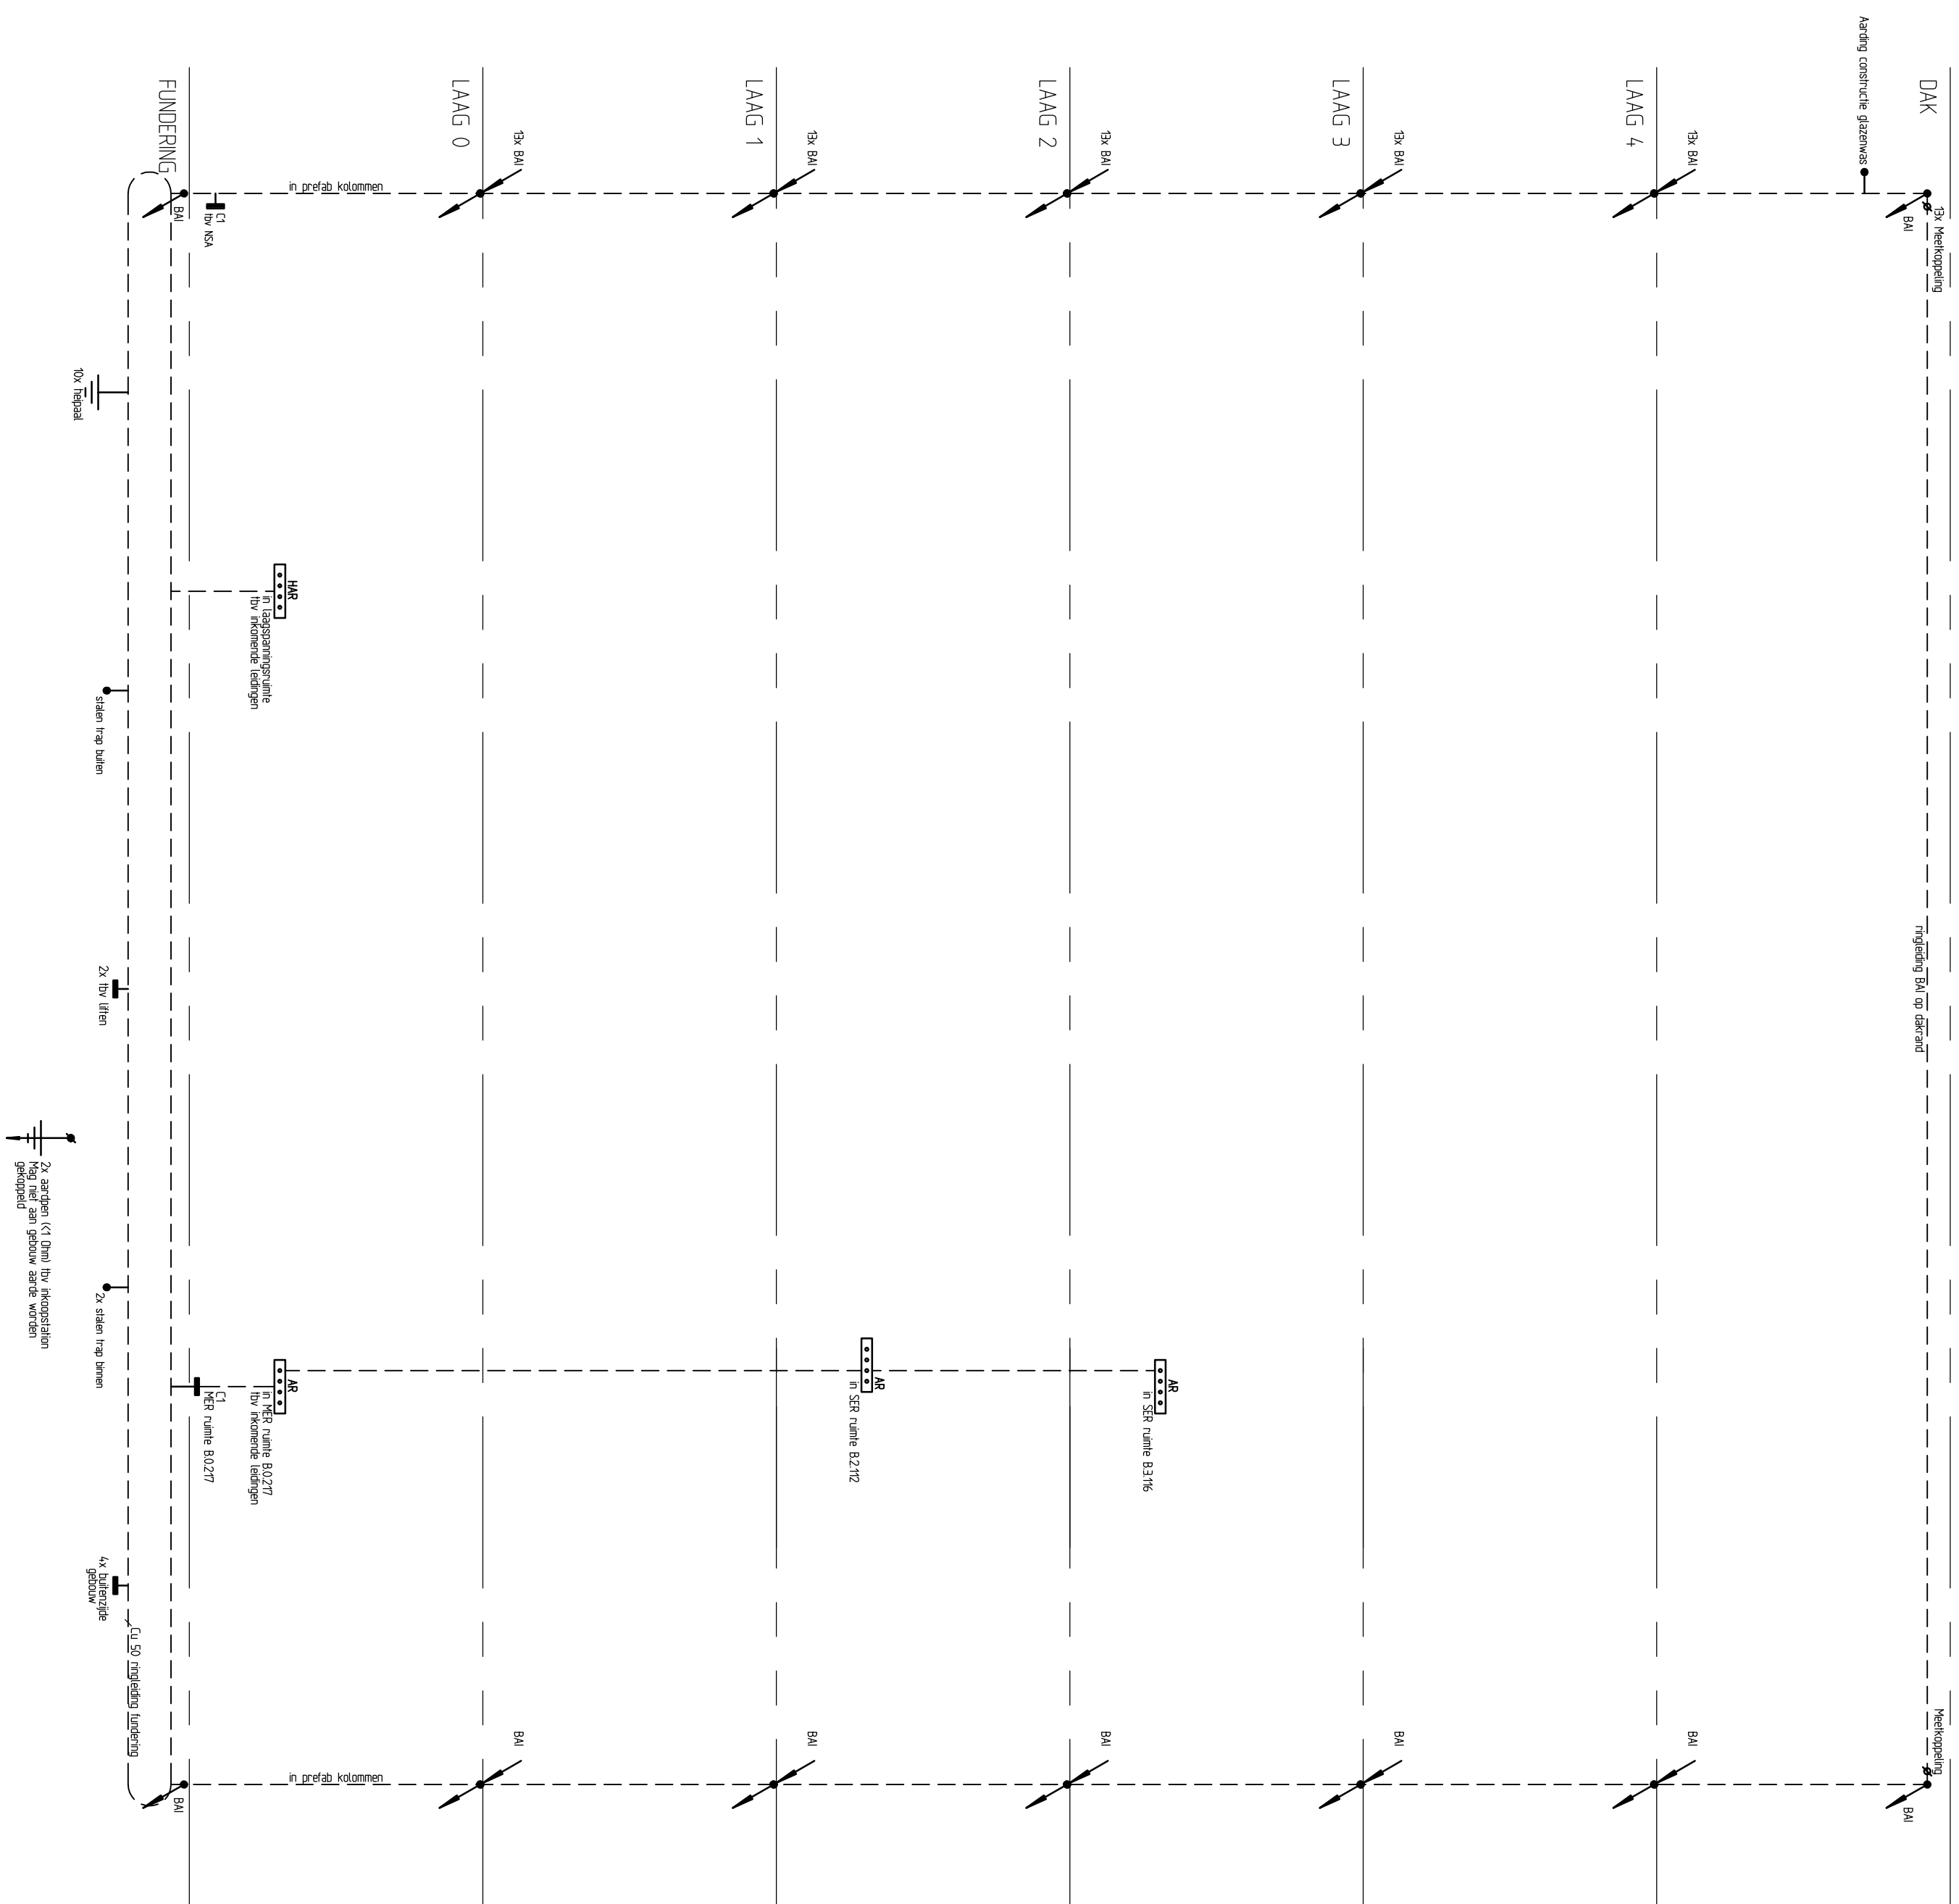

KANTOORGEBOUW

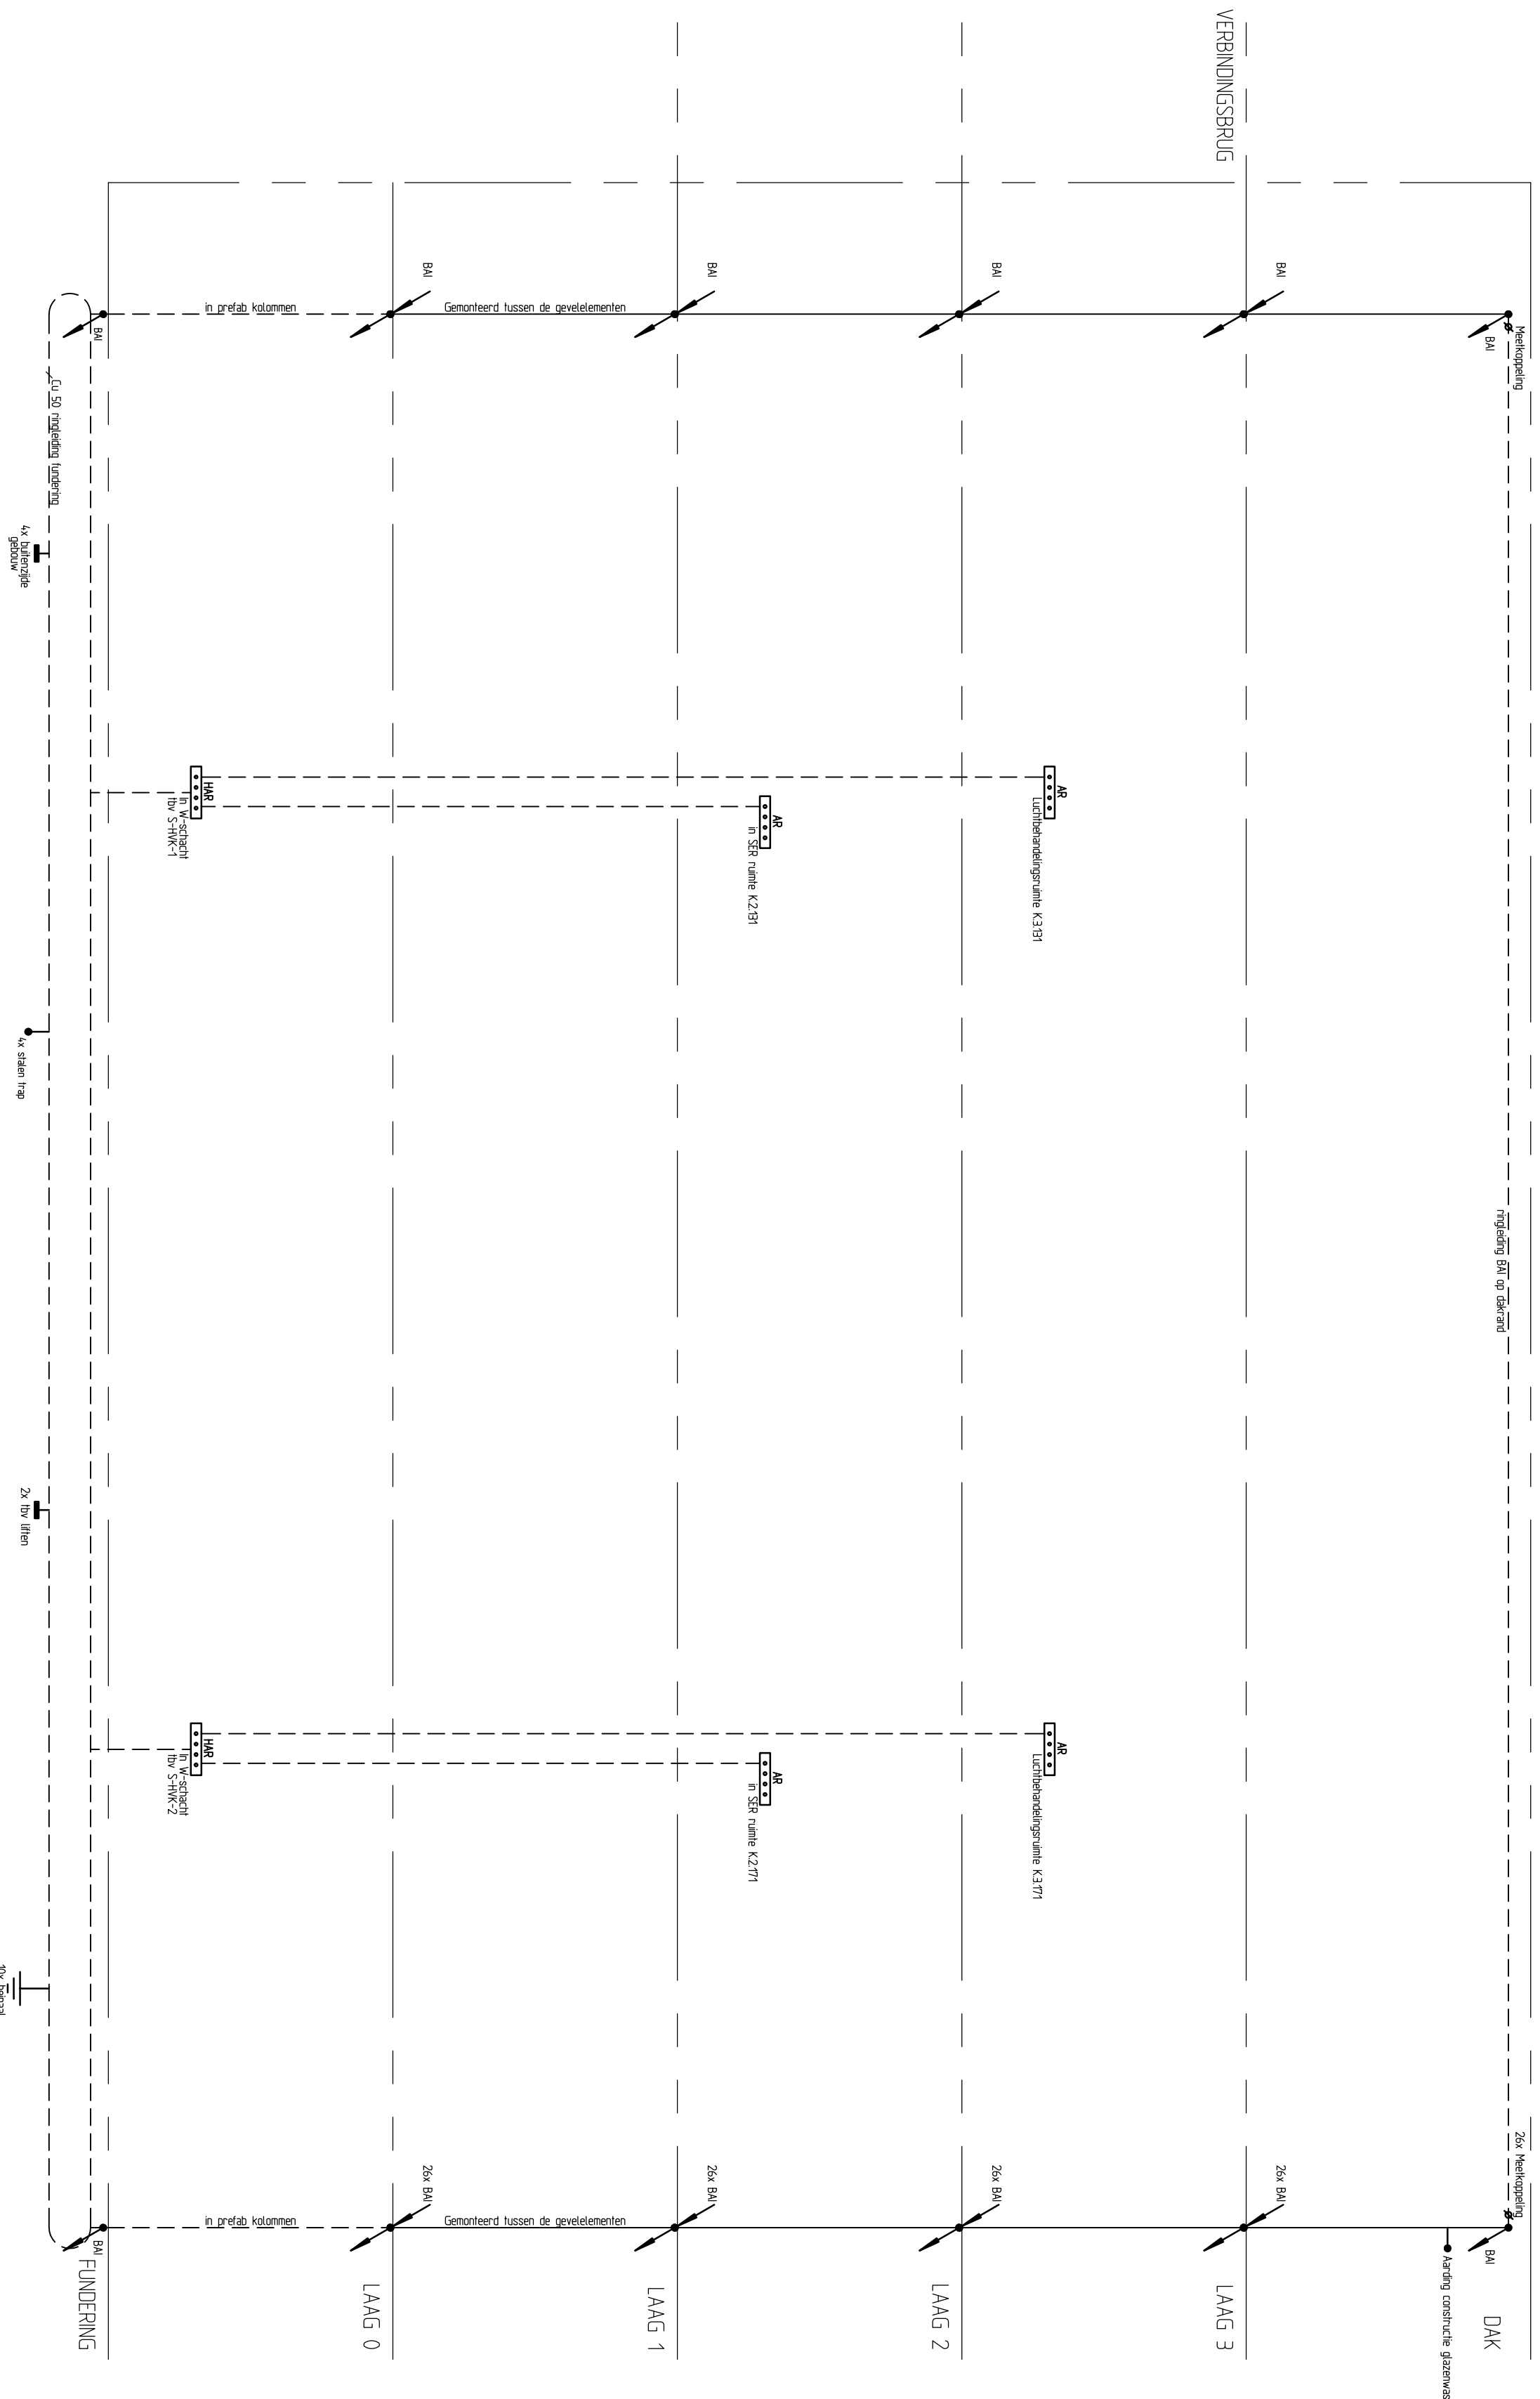

Symbol	Omschrijving
	Zakpunt van boven
	Zakpunt van boven
	Zakpunt van boven naar beneden
	Zakpunt naar beneden
	Vrijstaande opvangspits
	Aardplaat 1-bouts
	Meekoppeling
	Helpaal met aardstaf
	Aardstreekroede (schone aarde)
	Permanente verbinding
	Hoofdaardstaf
	Aardstaf

RENV001: Klasse LPL3[illegible]

Opmerkingen:

- Vrijstaande opvangspijzen gemonteerd nabij dak ornamenten.
- Het door koppelen van de glazenwasrail behoort tot de verplichting van de leverancier

Review

Gemeentehuis Lansingerland
Bergschenhoek

Blokschema

Aardings- en bliksembewijzing (klasse LPL3)

Datum : 31-08-2012	Schaal : nvt	Get. : BVD	Gecc. : TAW
--------------------	--------------	------------	-------------

www.honjil.nl

Technische Installaties

EBS02