


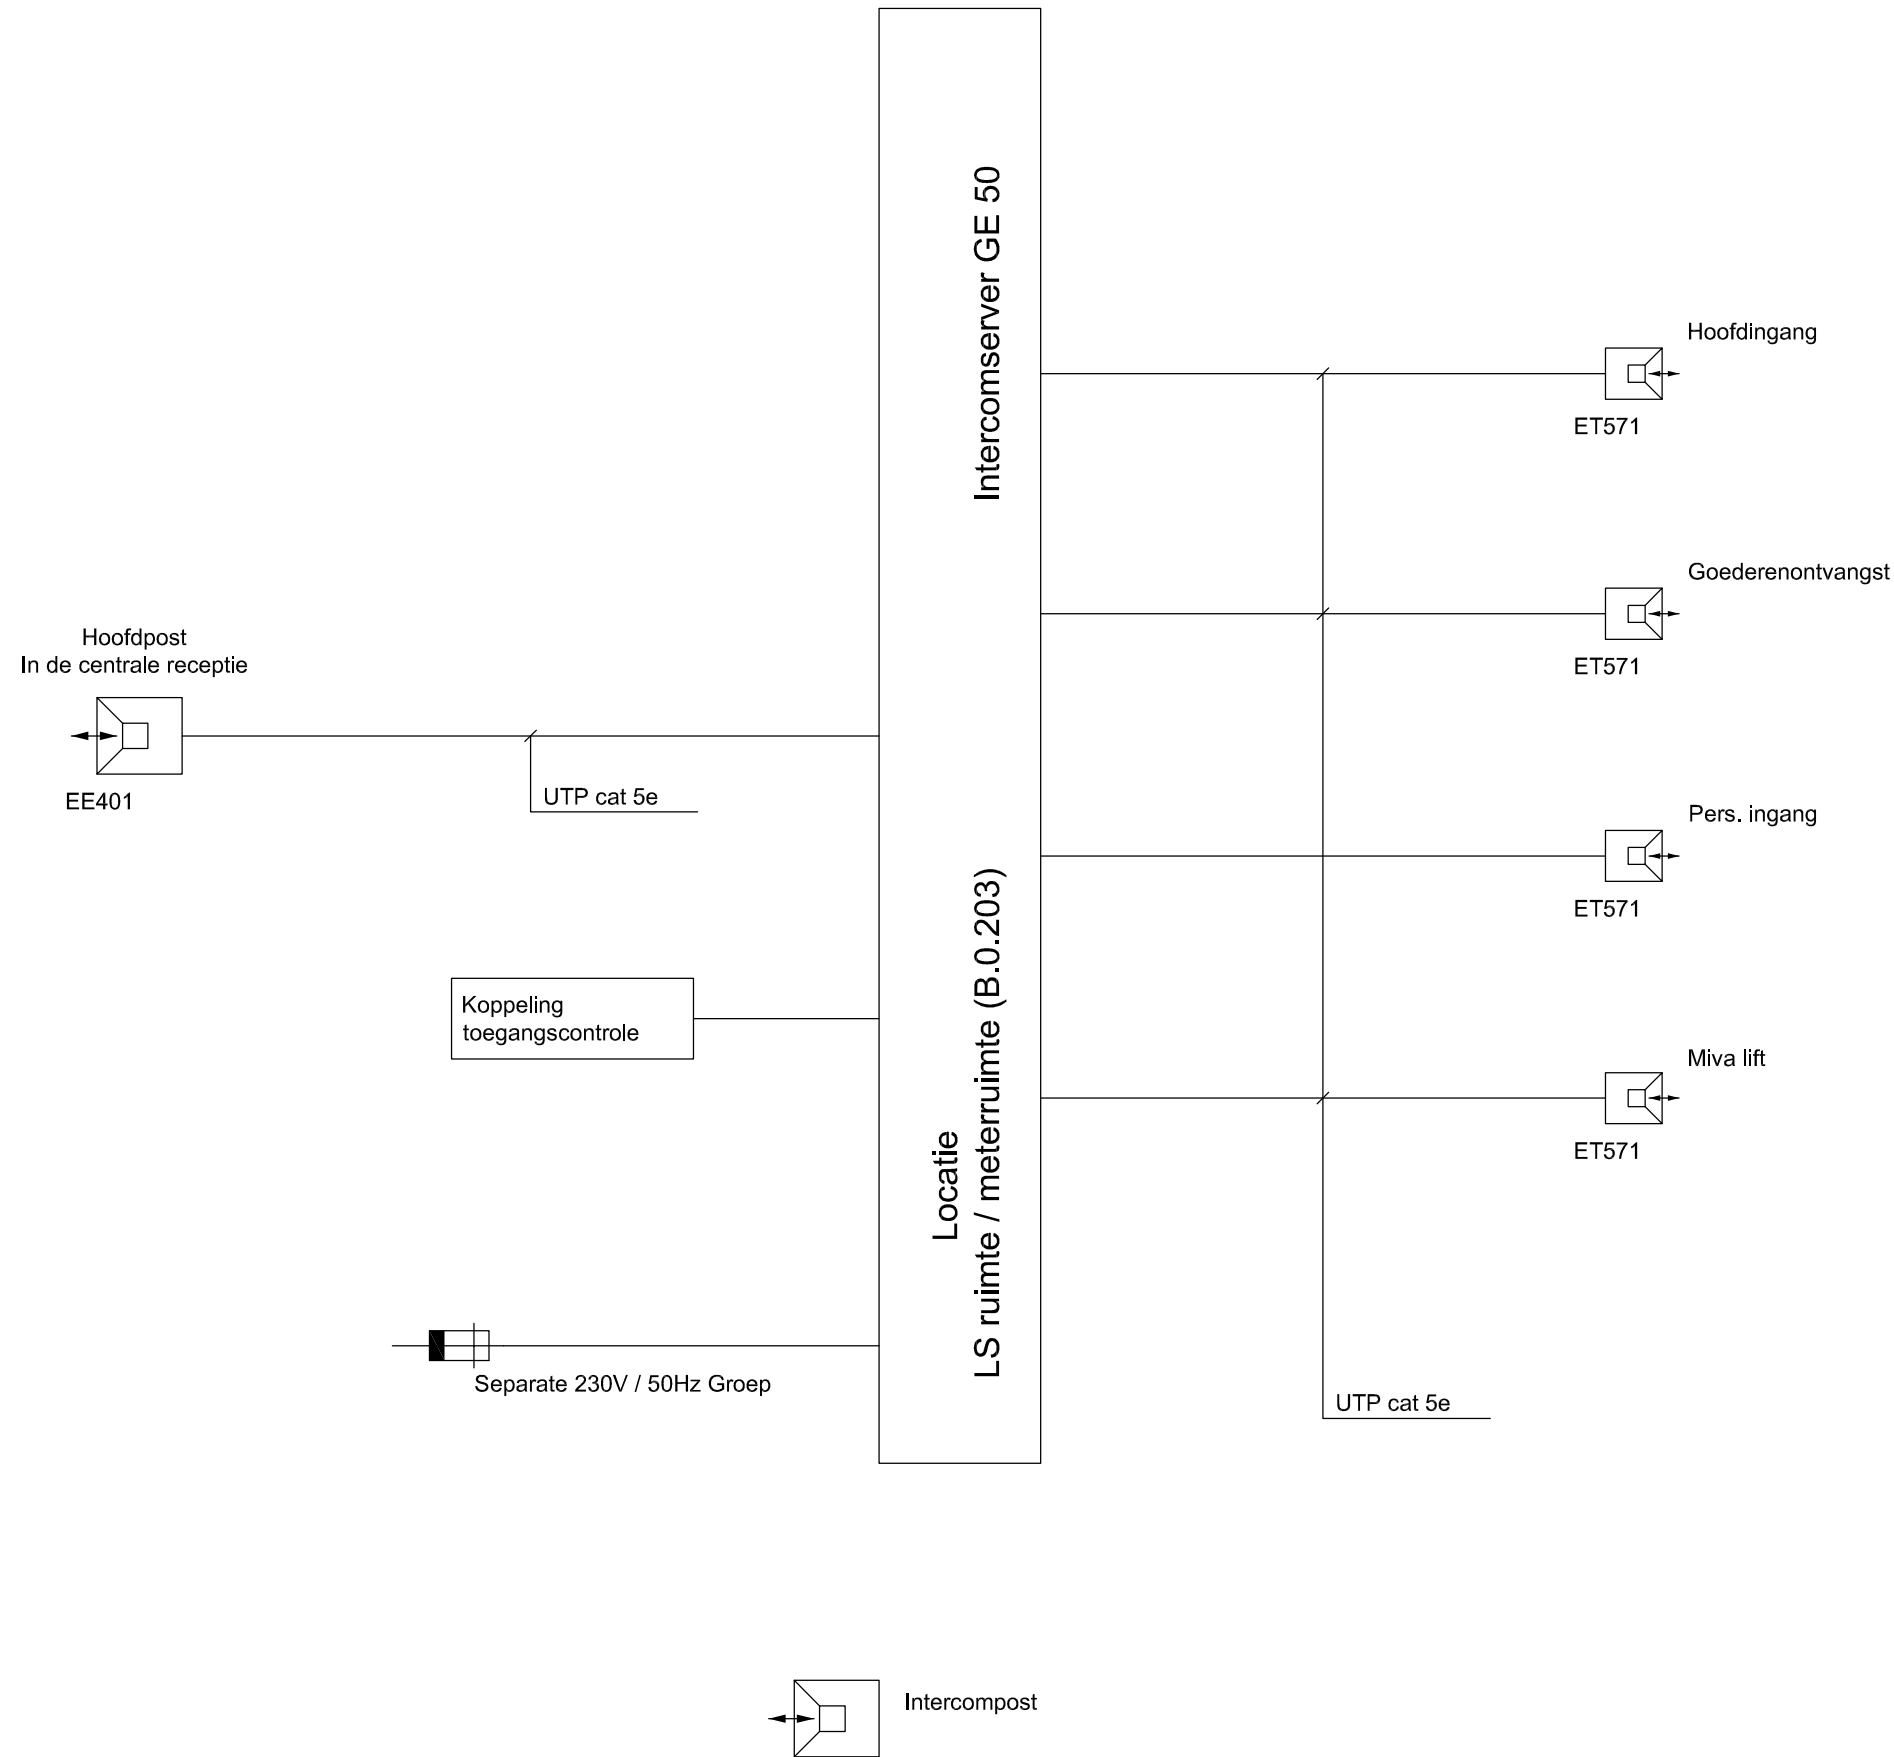

Project : Gemeente Lansingerland				Status :	
Installatie : Blokschema intercominstallatie				Revisie	
Datum : 17-04-2012	Schaal : N.V.T.	Get. : OWS (HS)	Gec. : JTK (HS)	Divisie Utiliteit www.homij.nl	
 Technische Installaties bv				A 3	Projectnr. : 160308
				File naam : E BS 08	
				Nr.	Gewijzigd Datum

Plotdatum: 00-00-00

een VolkerWessels onderneming