


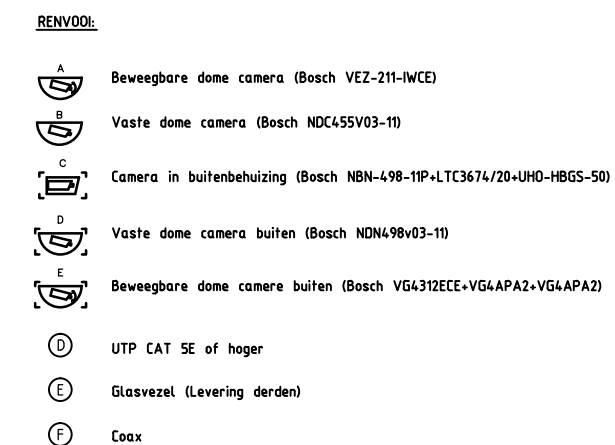

HASKONING NEDERLAND B.V.
A COMPANY OF

ROYAL HASKONING

Gebouwinstallaties

Wijchenseweg 132
Postbus 112
6500 AC Nijmegen
+31 (0)24 366 75 87
+31 (0)24 366 75 70
info@nijmegen.royalhaskoning.com
www.royalhaskoning.com

Telefoon
Fax
E-mail
Internet

PROJECTNUMMER: 9T2076.A4

Status :

Revisie

Bouwkundige onderlegger dd

Project :

Gemeentehuis Lansingerland
Bergschenhoek

Installatie :

Blokschema
CCTV installatie IP

Nr.	Gewijzigd	Datum

Datum :17-04-2012

Schaal :nvt

Get. :OWS (HS)

Gec. : JTK (HS)

www.homii.nl

Technische Installaties

eenVolkerWessels onderneming

A²

Projectnr. :
160308

Tekeningnummer :

E BS 09