



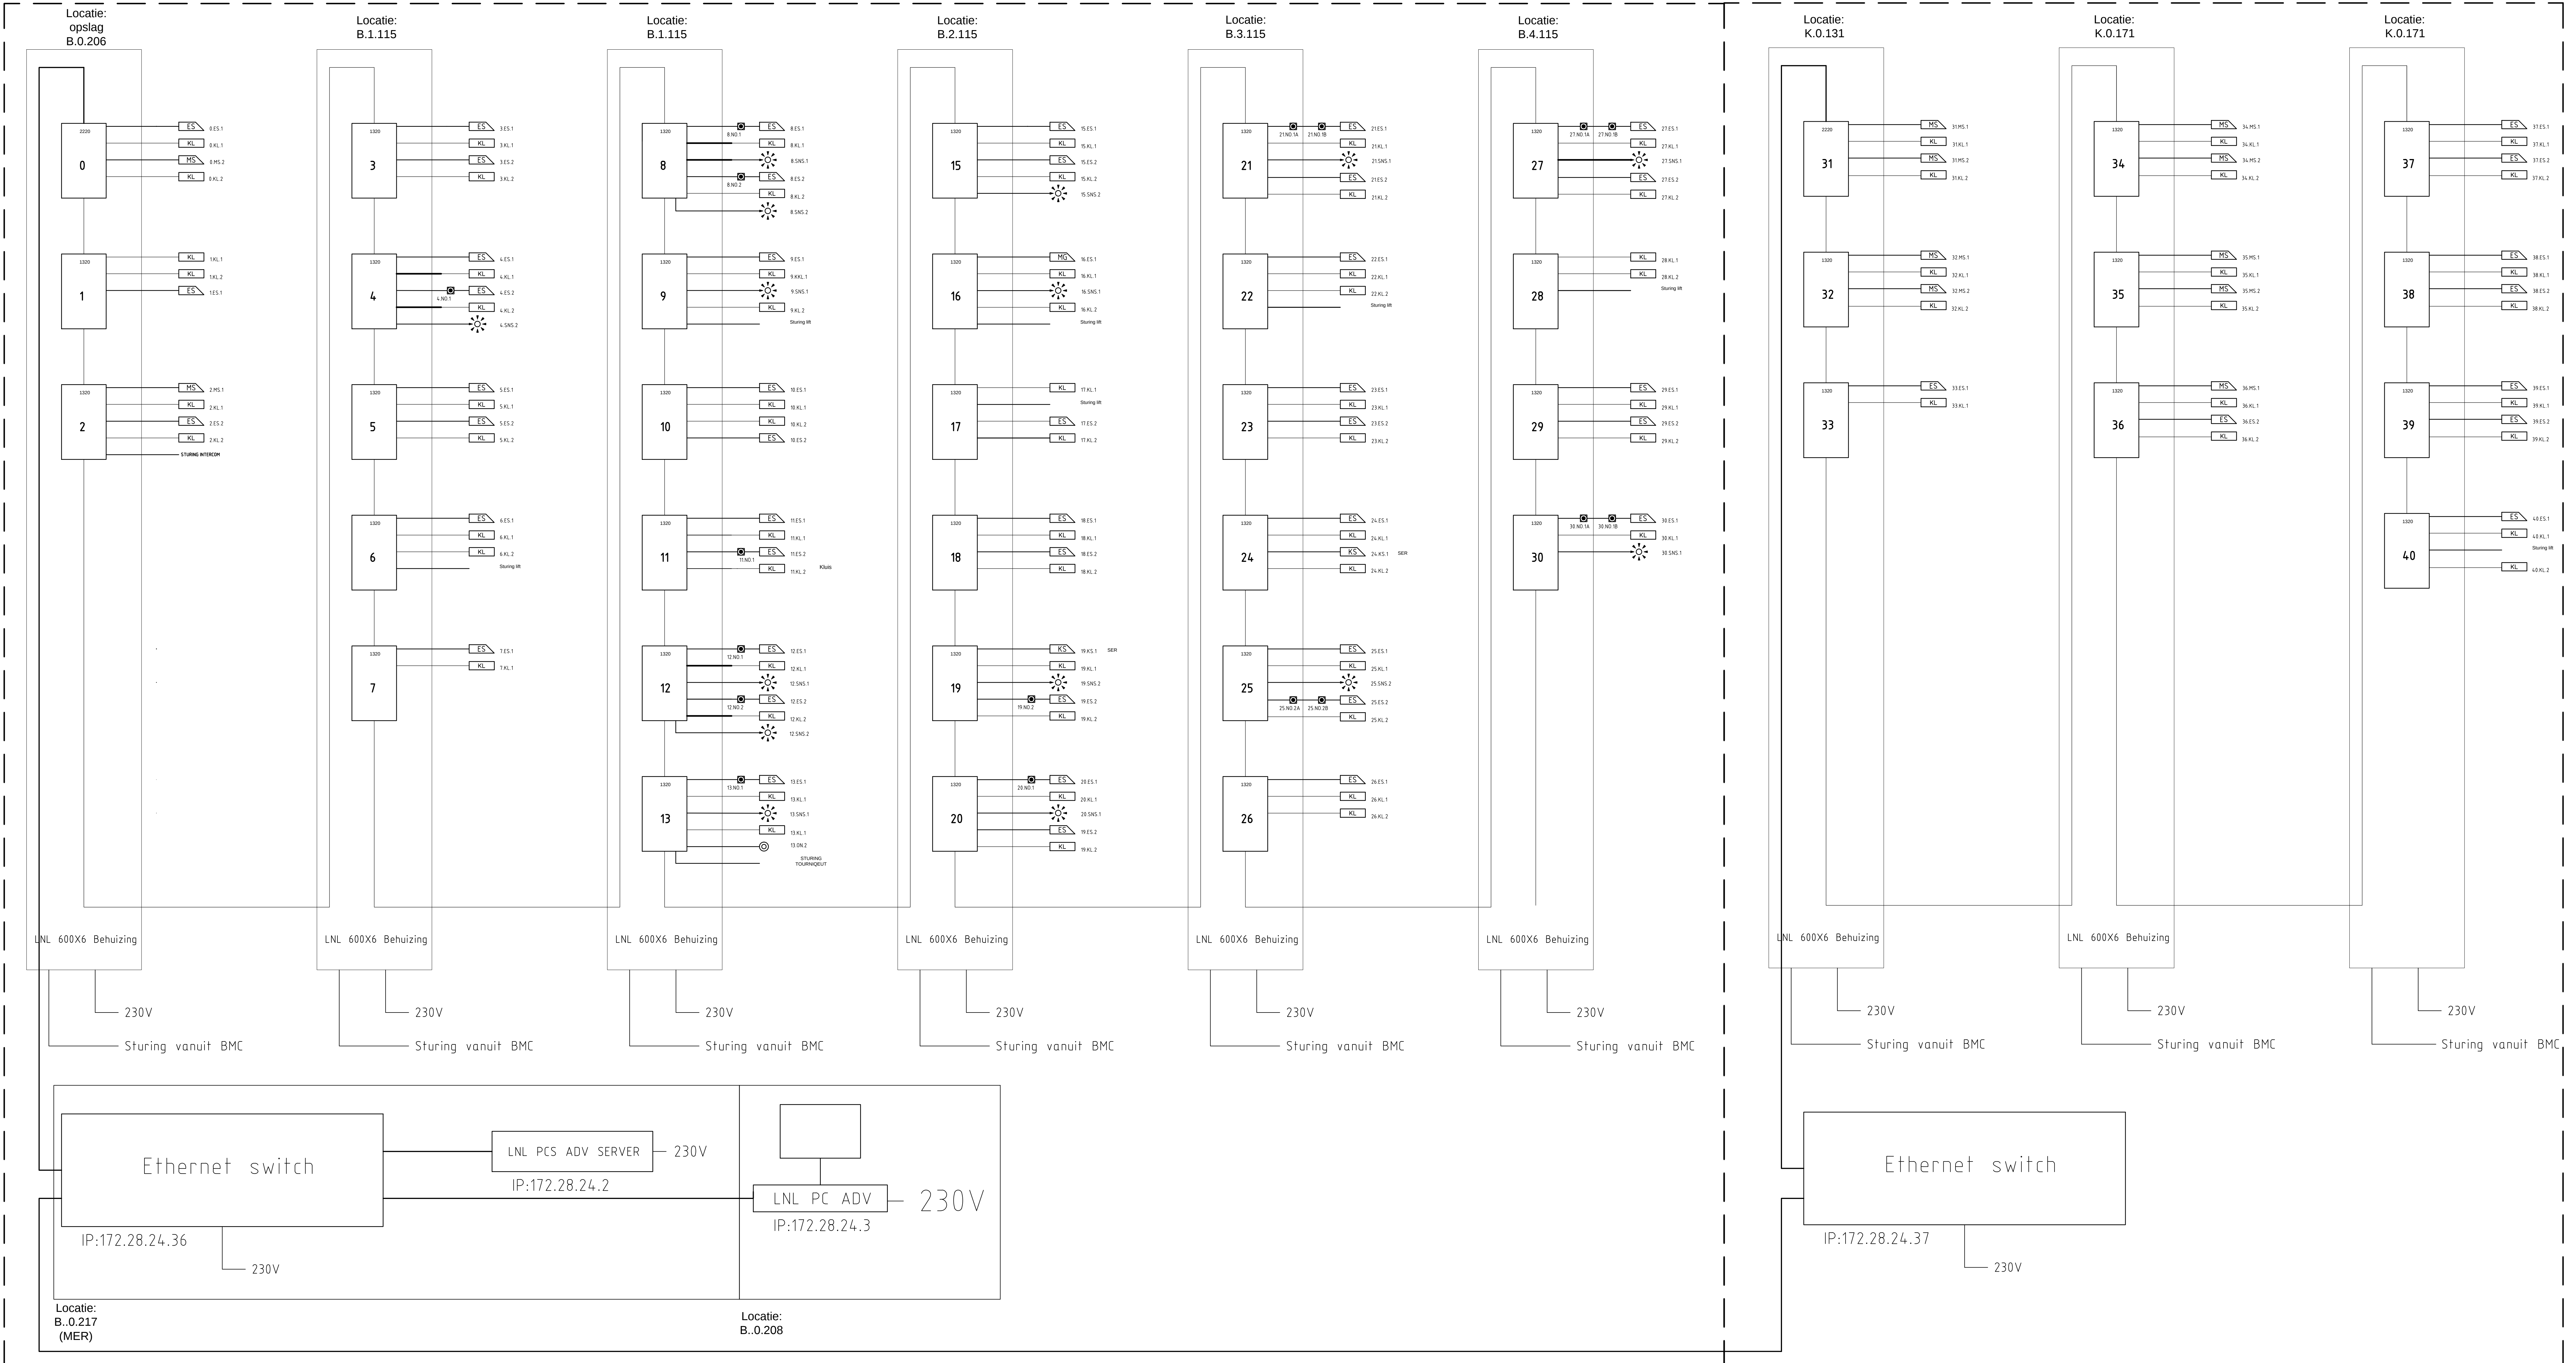

Bestuurgebouw

Kantoorgebouw

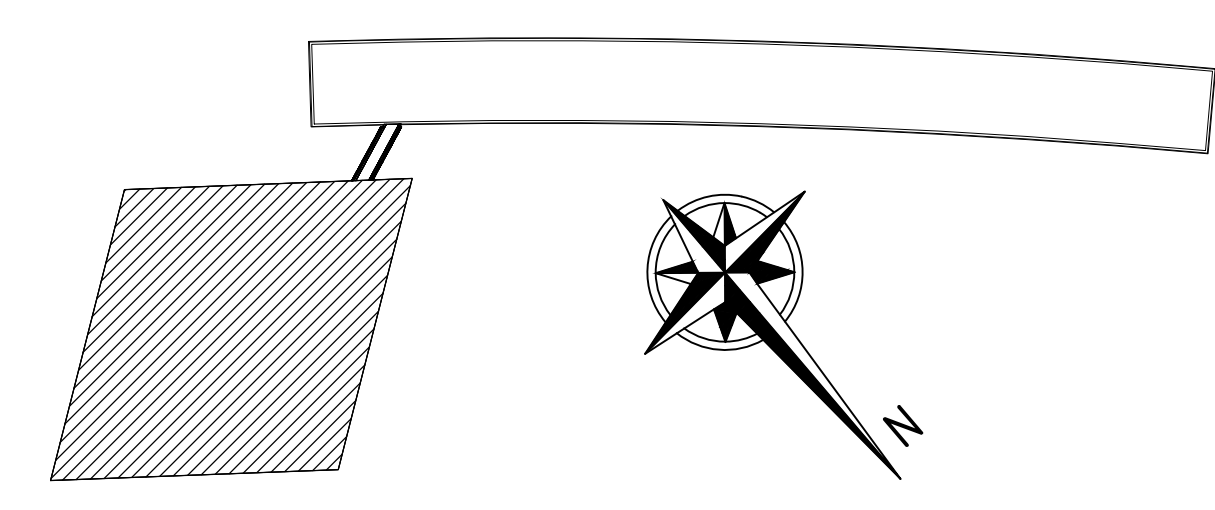

- RENVODI :
- Deurcontroller(s)
 - Elektrische sluitplaat
 - Motorslot
 - Magneetgrendel
 - Kaartlezer (hoogte 1200+V)
 - Noodontgrendelaar
 - Ontgrendel knop

ROYAL HASKONING
Gebouwinstallaties

PROJECTNUMMER: 912076.A4

Status : **Revisie** Bouwkundige onderlegger dd :

Project : Gemeentehuis Lansingerland Bergschenhoek

Installatie : Blokschema Toegangscontrole installatie

Datum : 17-04-2012 Schaal : n.v.t. Get. : GWS (HS) Get. : JTK (HS)

Nr. : Gewijzigd Datum :
divisie Lichte Nieuwwegen
www.haskoning.nl

Projectnr. : **160308**
Tekeningnummer : **E BS 10**