


BESTUURSGEBOUW

KANTOORGEBOUW


Laag 4

E-SCHACHT

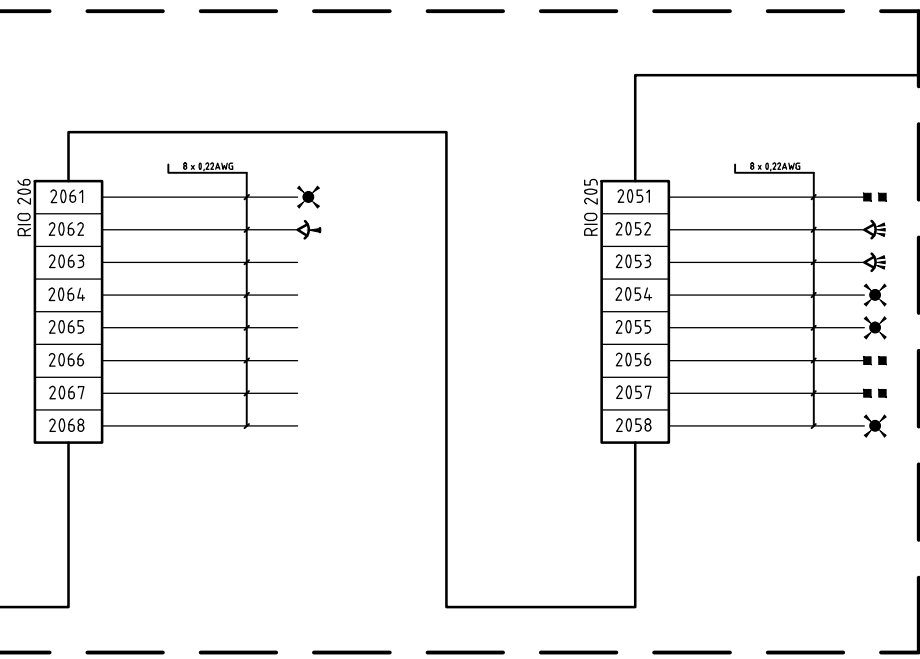


Laag 3

E-SCHACHT

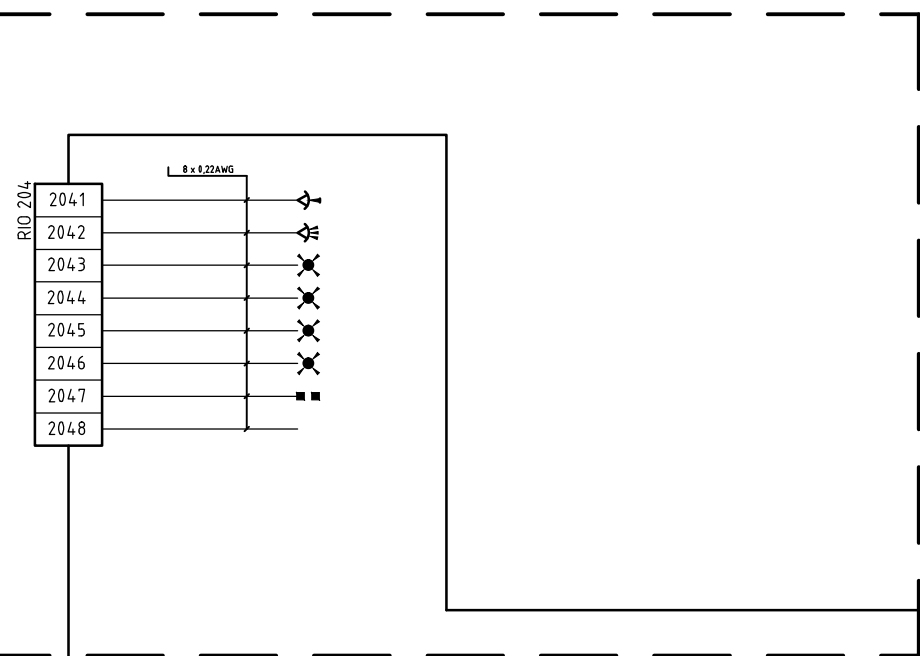


Laag 2

E-SCHACHT

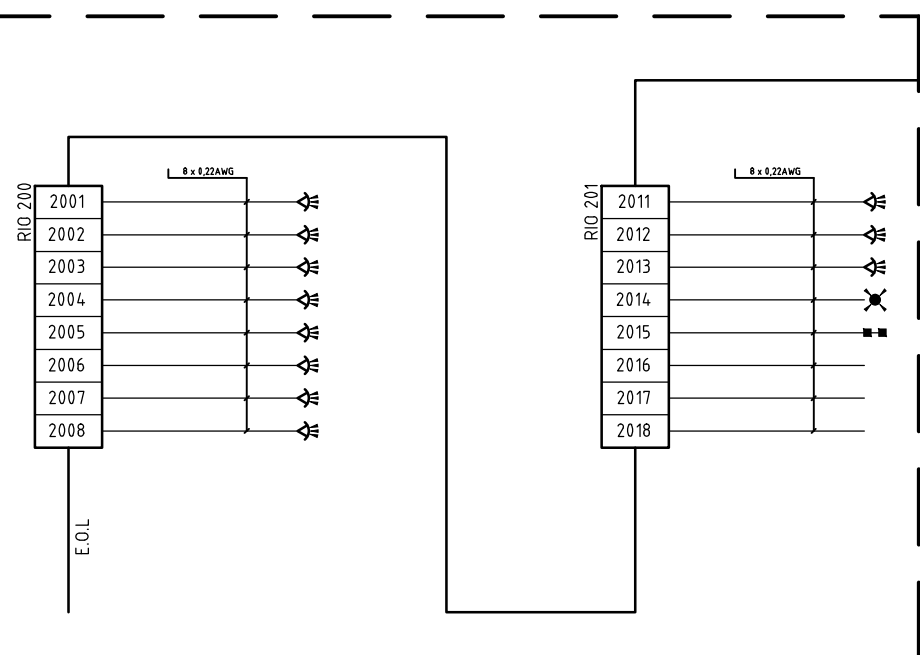


Laag 1

E-SCHACHT

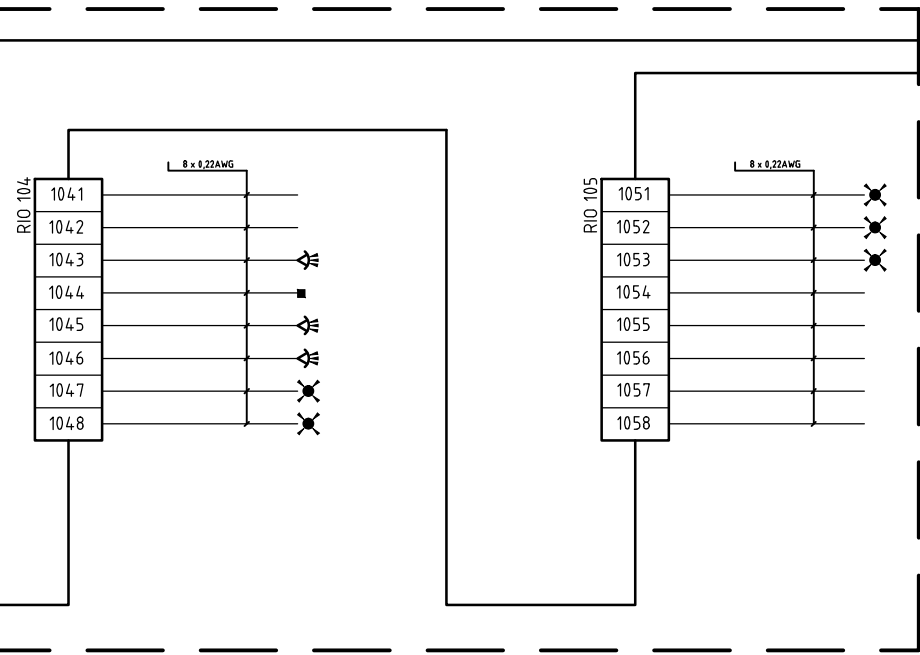

Laag 0

E-SCHACHT

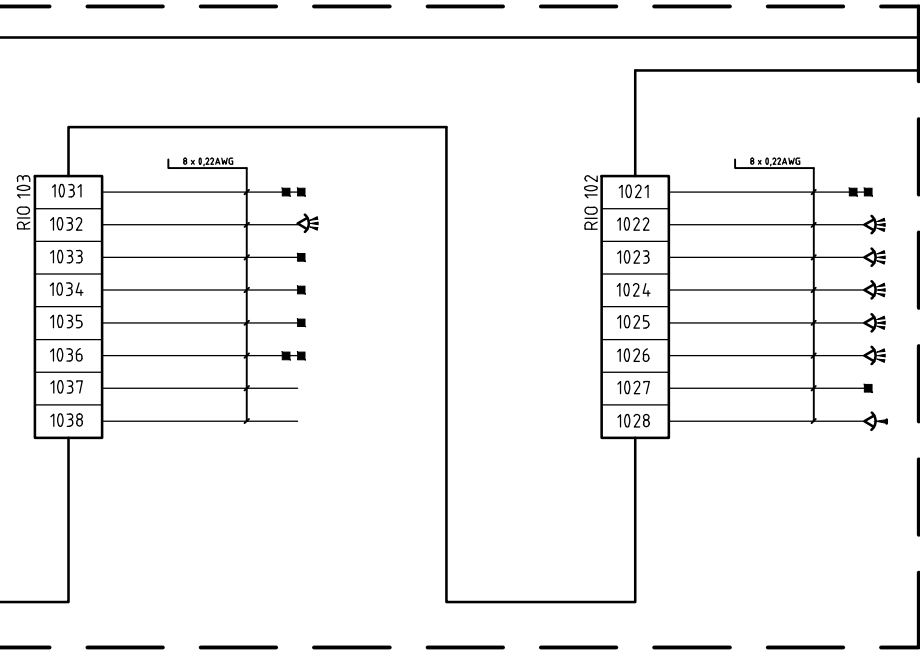

Centrale - Ruimte B0.203 - LS ruimte / Meterruimte

