



Bestuursgebouw

129x U/FTP Cat6A
+1x analogelijn
tbv. tiff.

4e verdieping

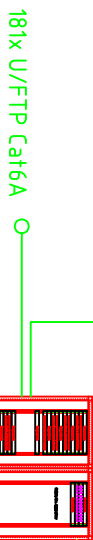


3e verdieping

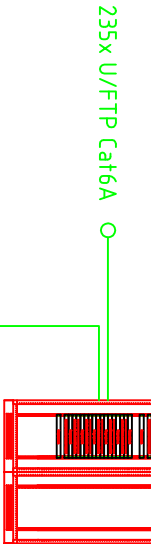

2e verdieping

58x U/FTP Cat6A
140x U/FTP Cat6A

1e verdieping

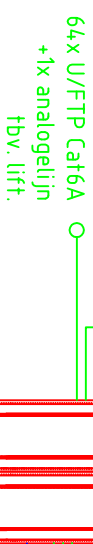


Begane grond

Kantoorgebouw

180x U/FTP Cat6A
+1x analogelijn
tbv. tiff.

24x glasvezel OM3

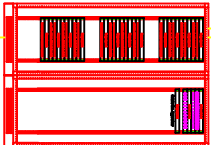

203x U/FTP Cat6A

2e verdieping

199x U/FTP Cat6A


1e verdieping

3x U/FTP Cat6A
tbv. Camera's

Begane grond

HASKONING NEDERLAND B.V.

A COMPANY OF

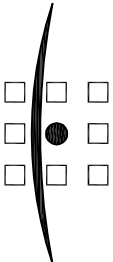

ROYAL HASKONING

Gebouwinstallaties

PROJECTNUMMER: 9T2076.A4

Status :

REVISIE

Project :

Gemeentehuis Lansingerland
Bergschenhoek

Blokschema

Data- en telefooninstallatie

Datum :

24-04-2014

Schaal :

invf

Get. :

BVD

Gecl. :

TAV

Projectnr. :
160308

Tekeningnummer :
E BS04



een VolkerWessels onderneming