

LAAG 4


LAAG 3

LAAG 2

LAAG 1


LAAG 0

OPENBAAR LEIDINGNET
LEVERING DERDEN
AANVRAAG TELEVISIESIGNAAL DOOR GEMEENTE

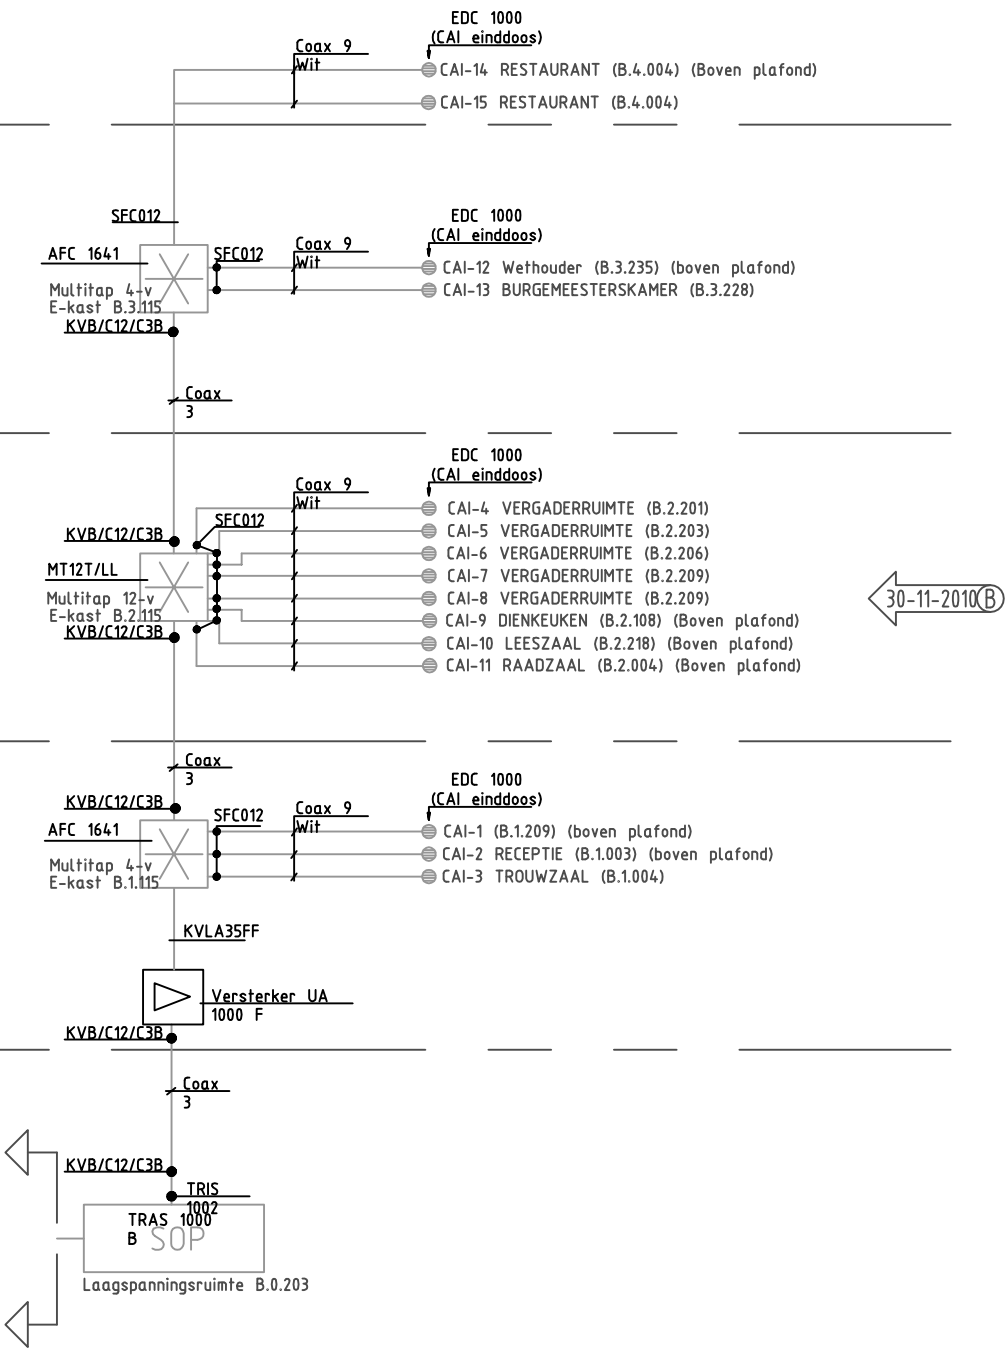

BESTUURSGEBOUW

HASKONING NEDERLAND B.V.
A COMPANY OF

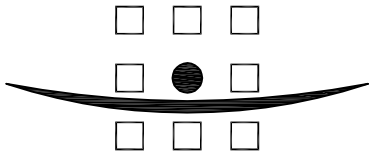

ROYAL HASKONING

Gebouwinstallaties

Wijchenseweg 132
Postbus 112
6500 AC Nijmegen
+31 (0)24 366 75 87
+31 (0)24 366 75 70
info@nijmegen.royalhaskoning.com
www.royalhaskoning.com

Telefoon
Fax
E-mail
Internet

PROJECTNUMMER: 9T2076.A4

Project : Gemeentehuis Lansingerland				Status : REVISIE	
Installatie: Blokschema Centrale Antenne Installatie					
Datum 24-04-2012	Schaal n.v.t	Get. BVD	Gec. : TAW	www.homij.nl	
					Projectnr. : 160308
een VolkerWessels onderneming			Nr.	Gewijzigd	Datum
				File naam : E BS06	