

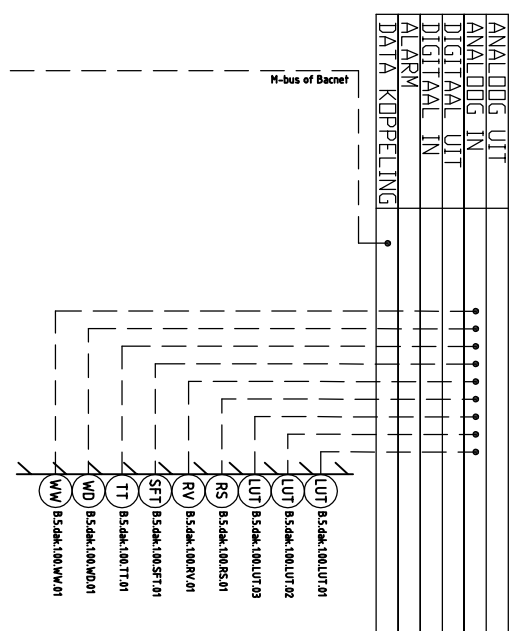





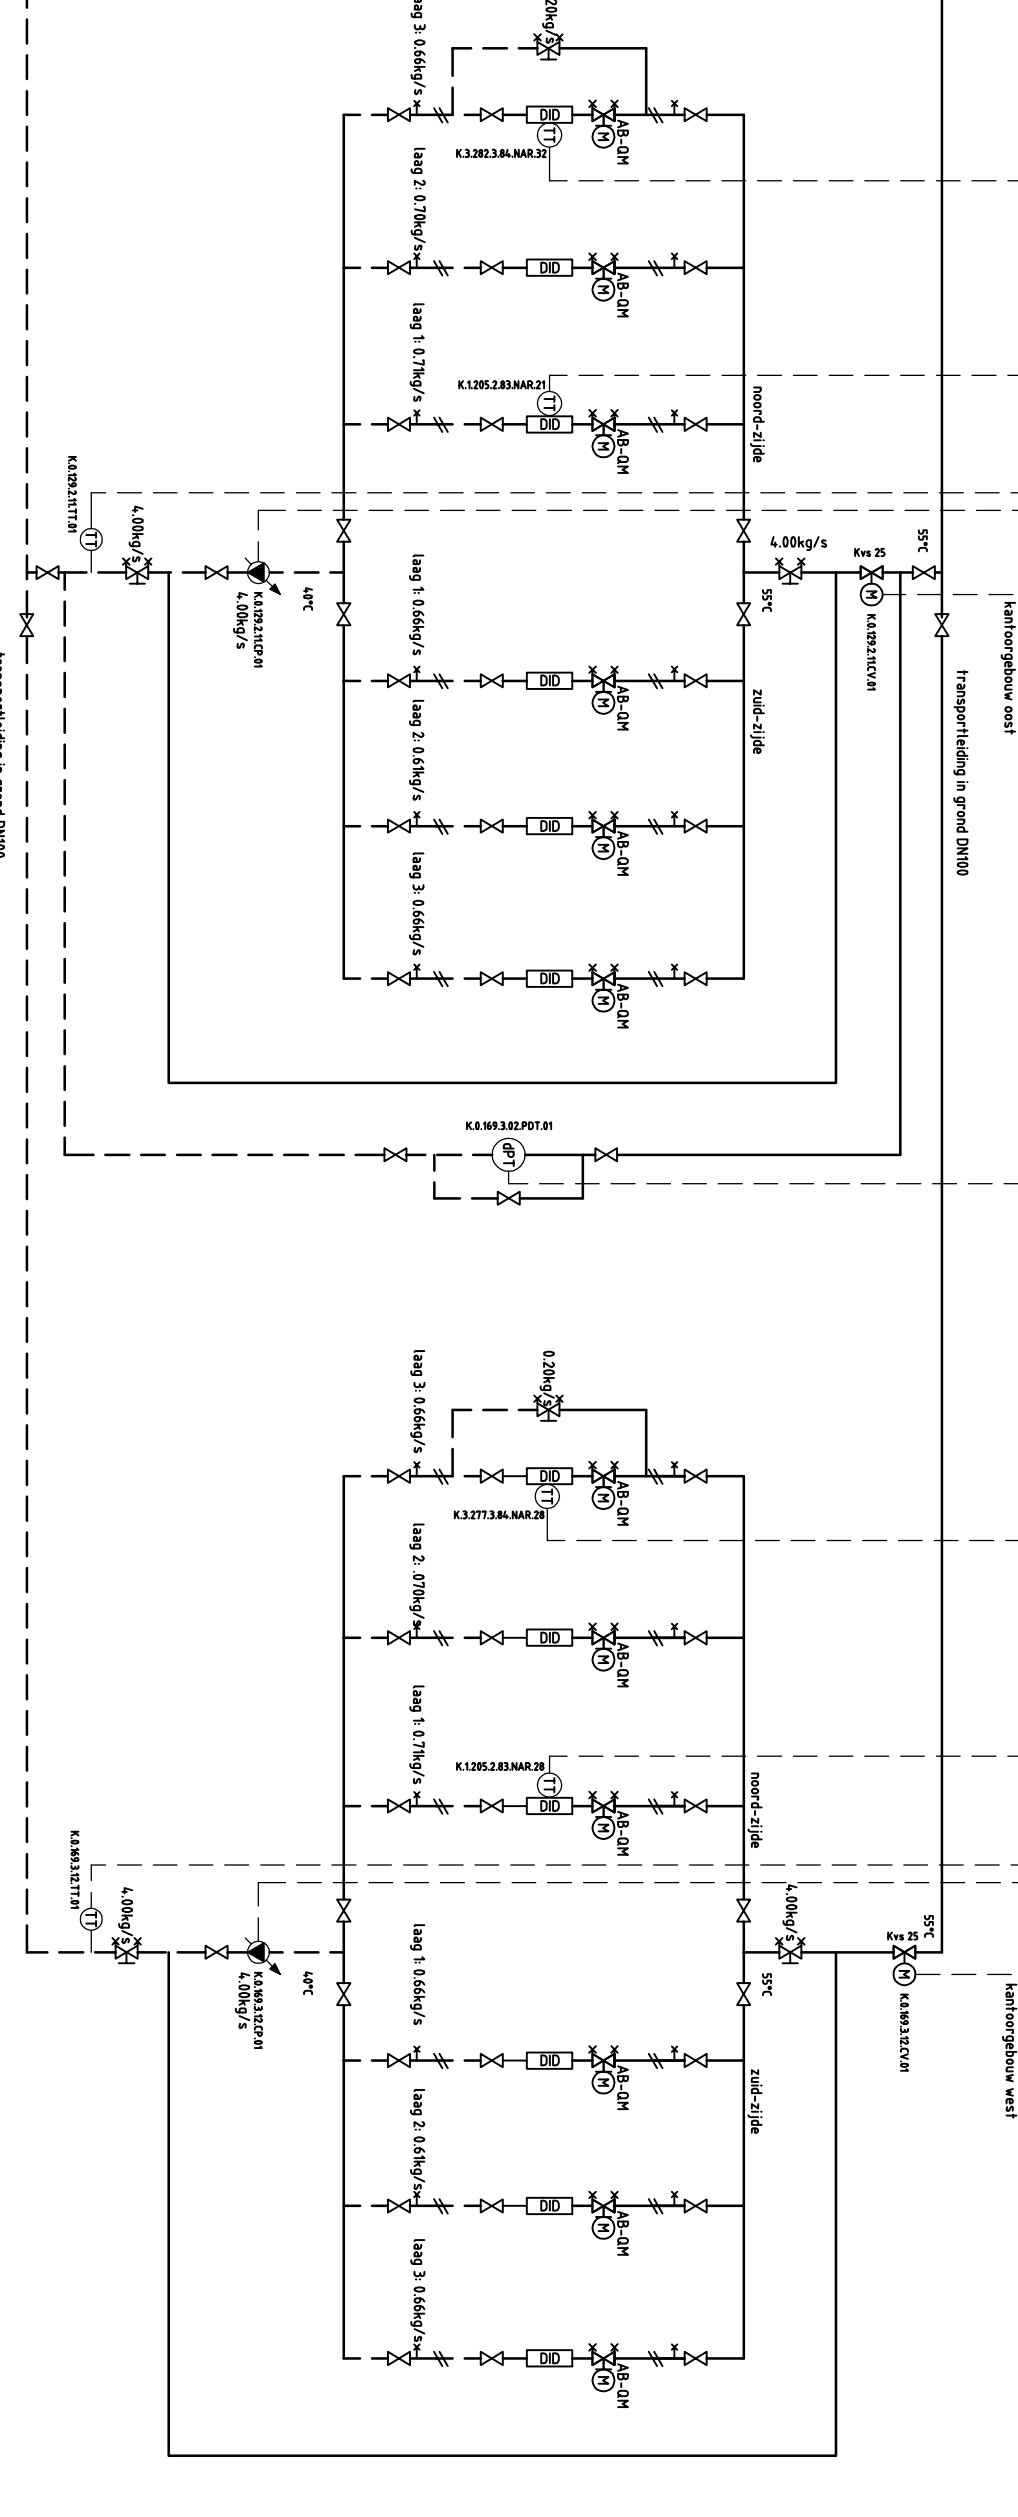


verwarming

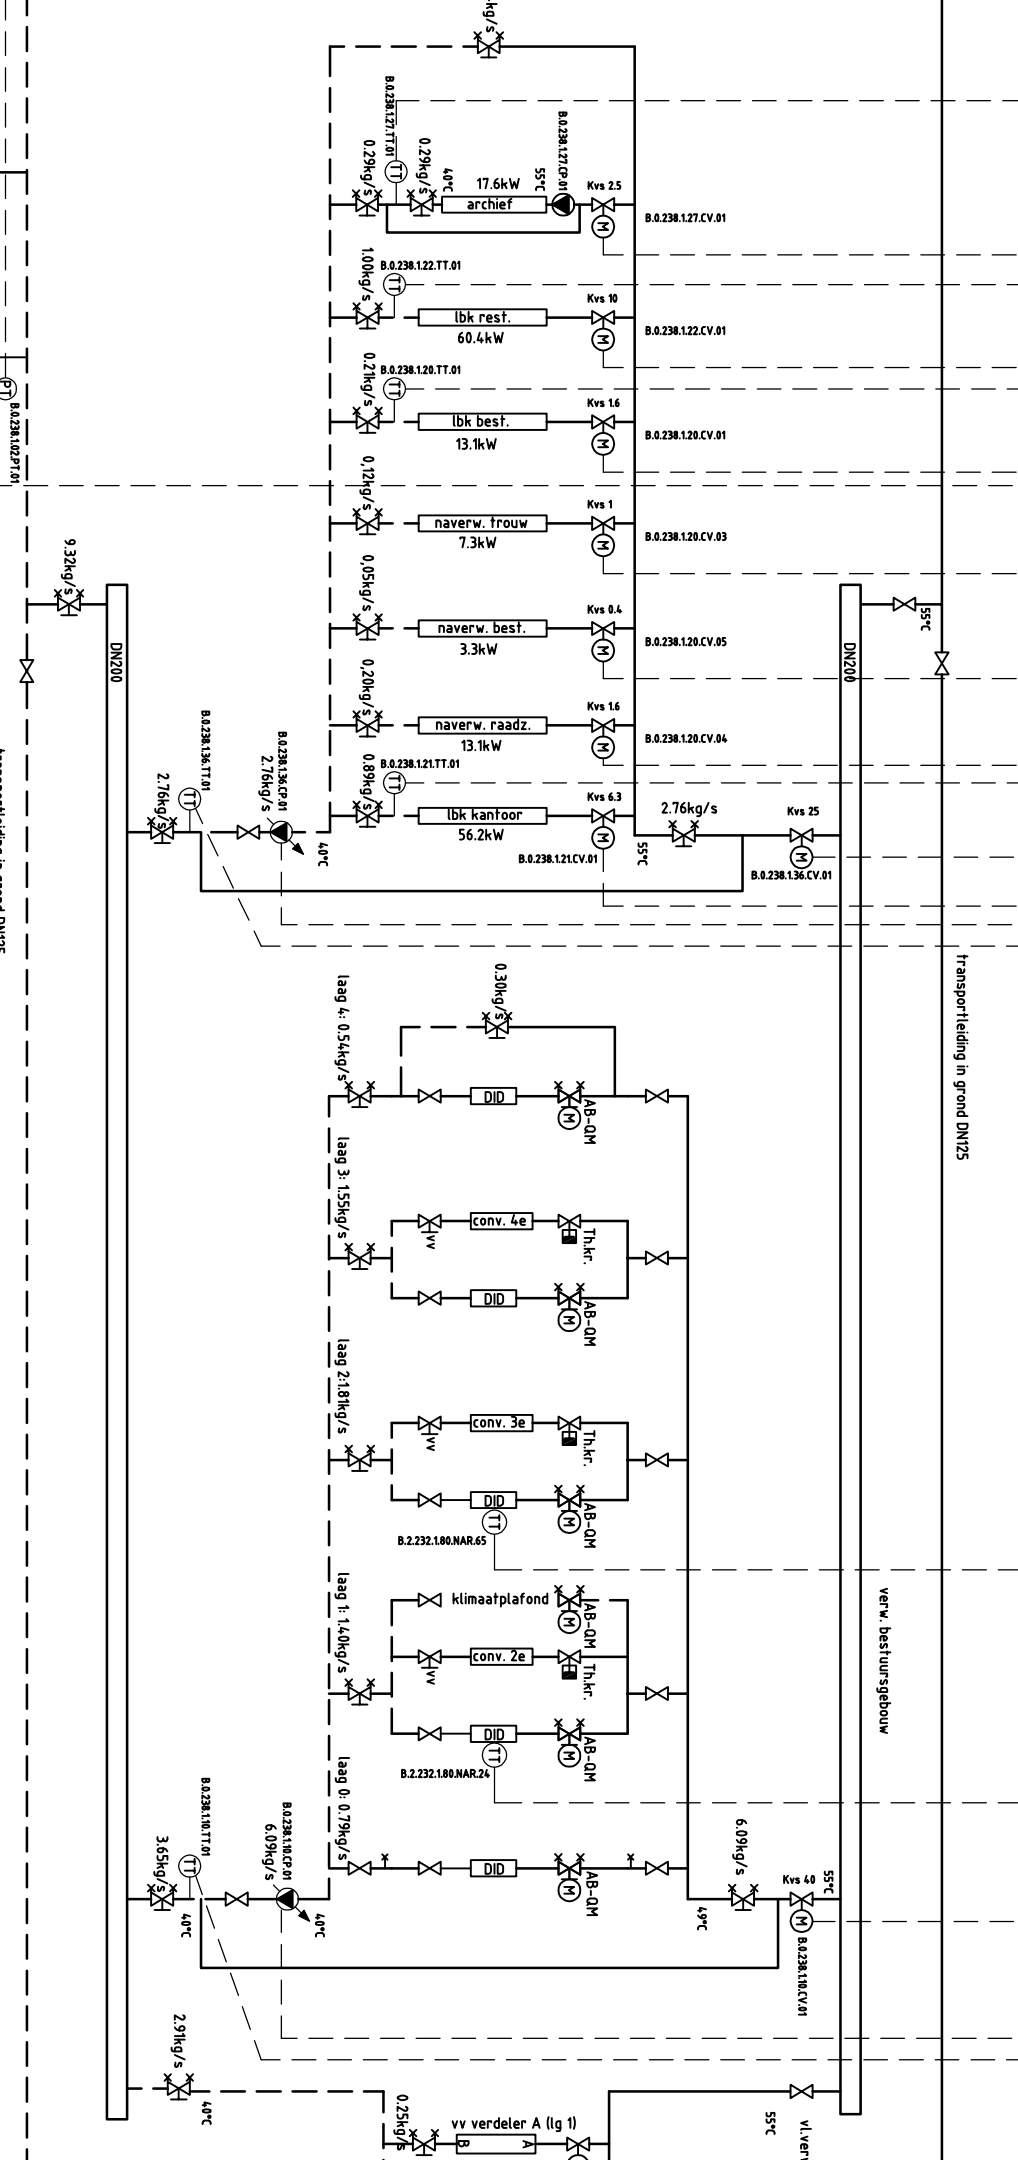

koeing

koude bron
warme bron

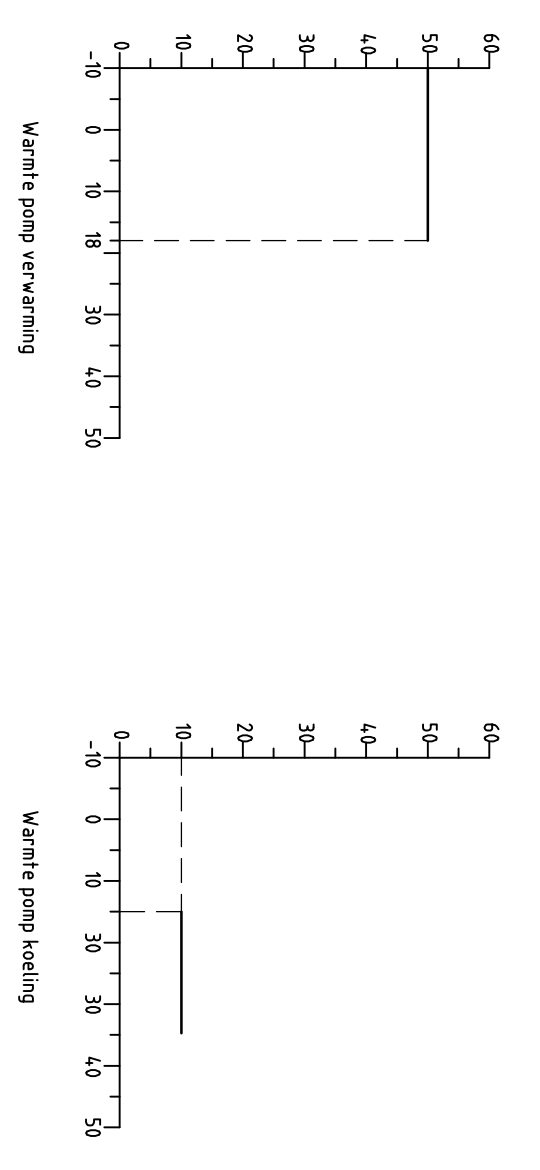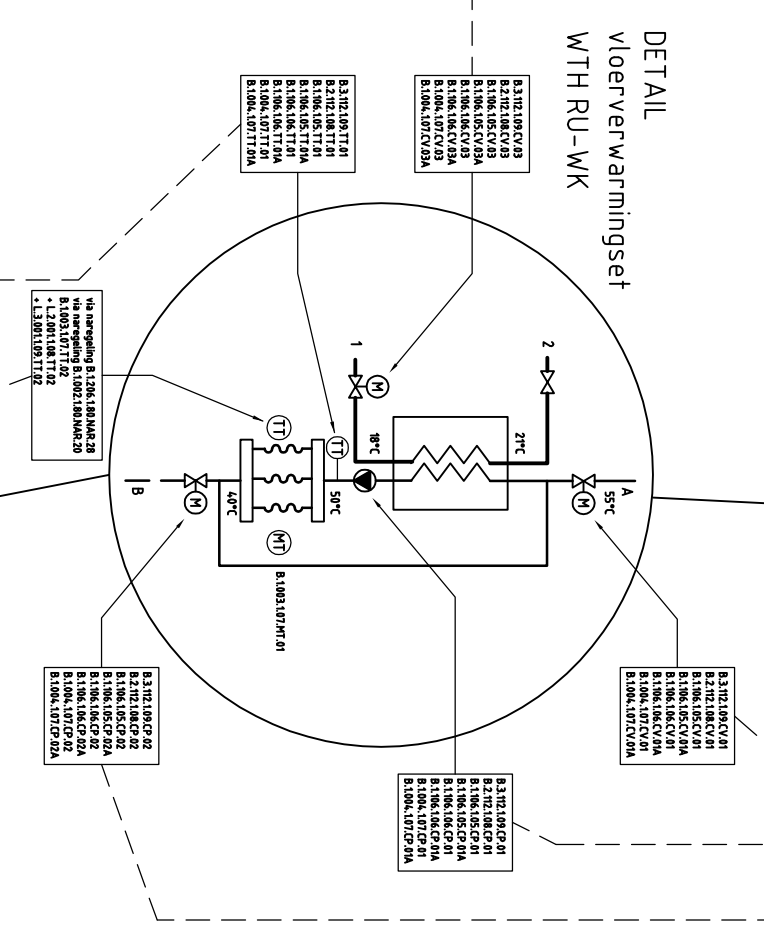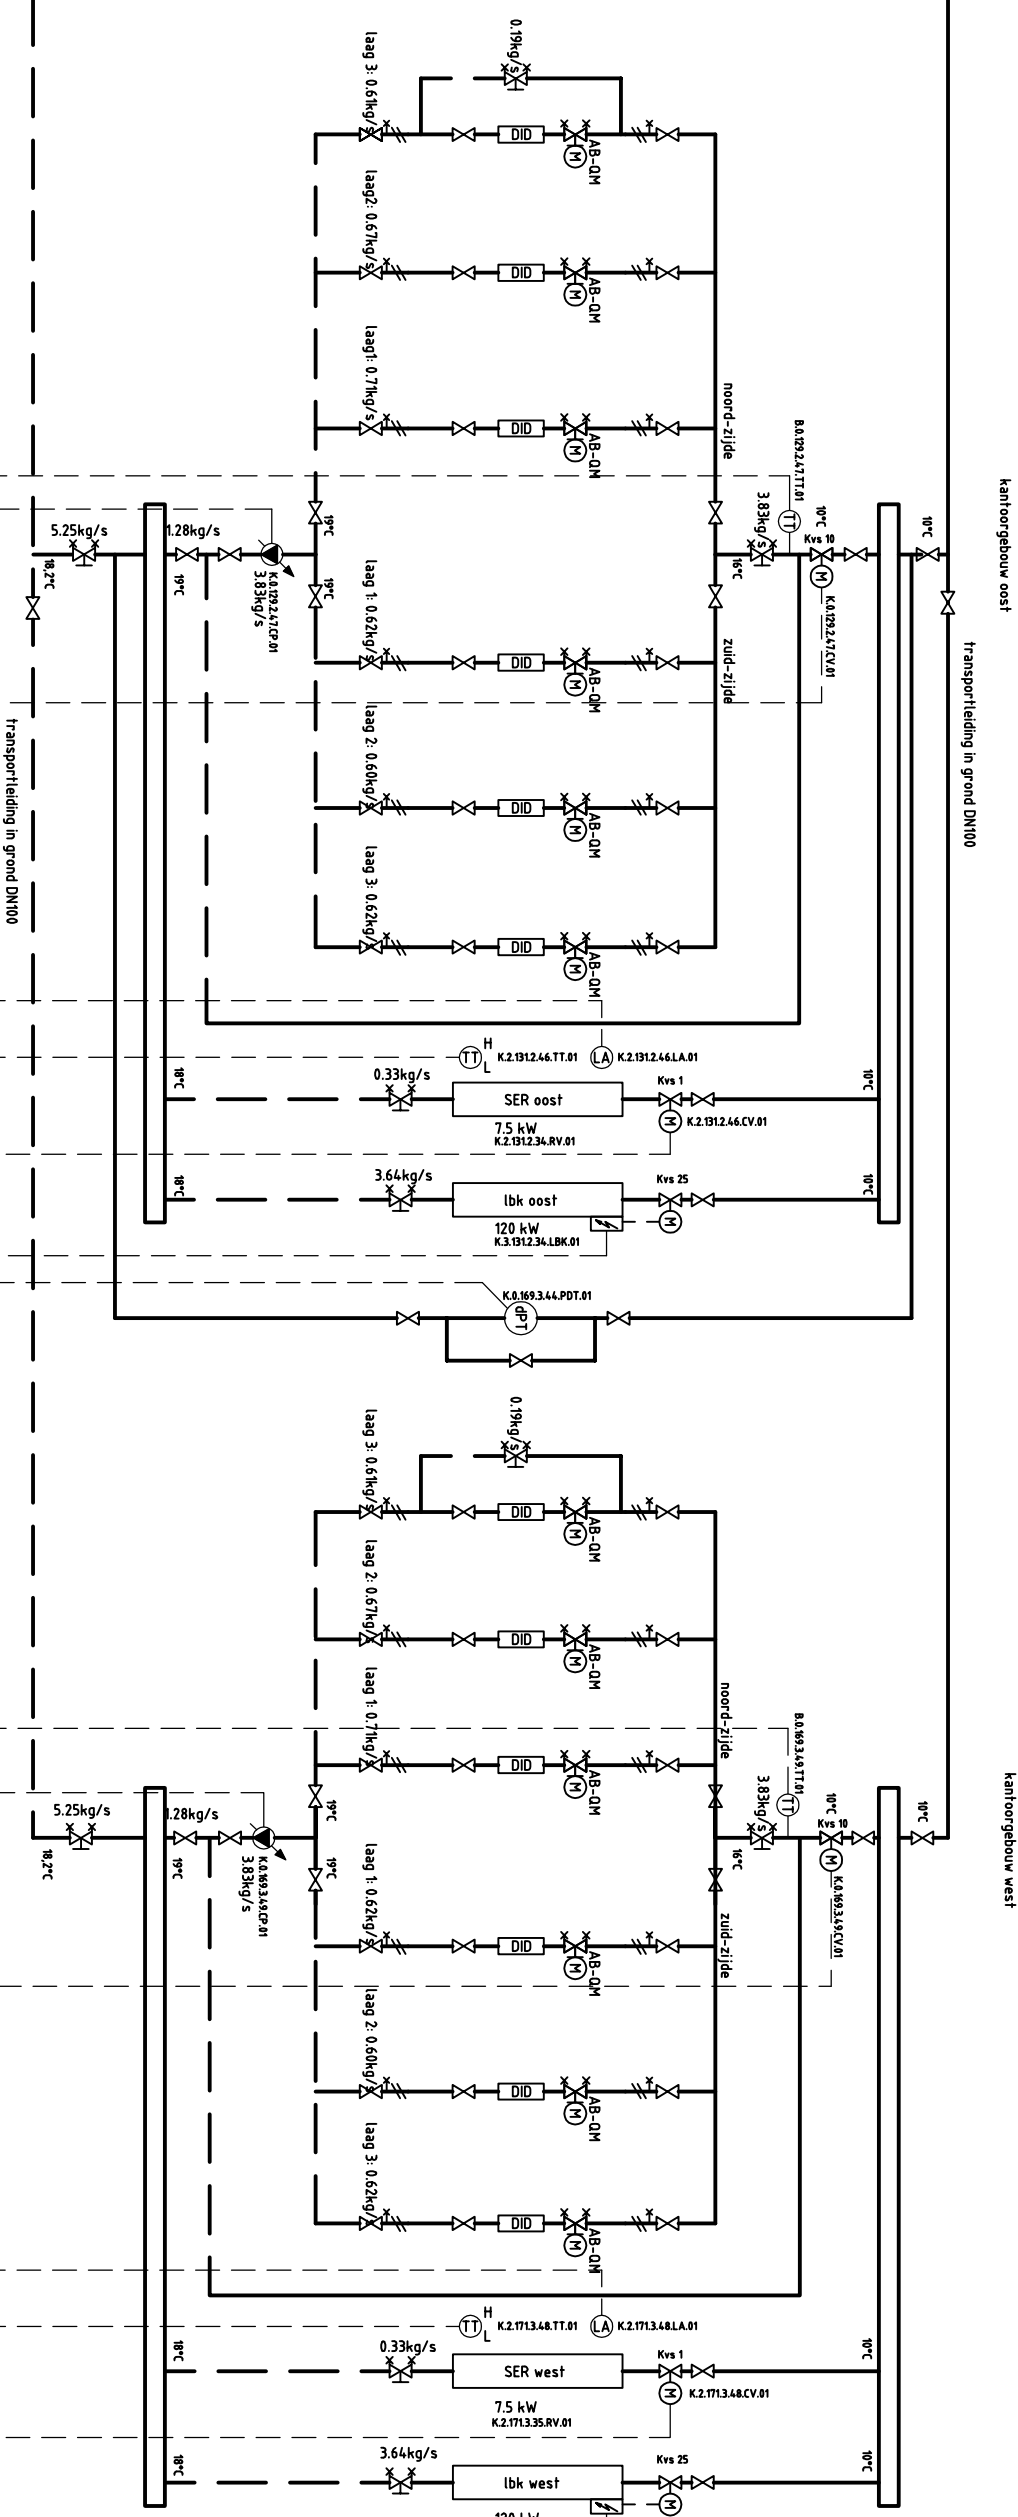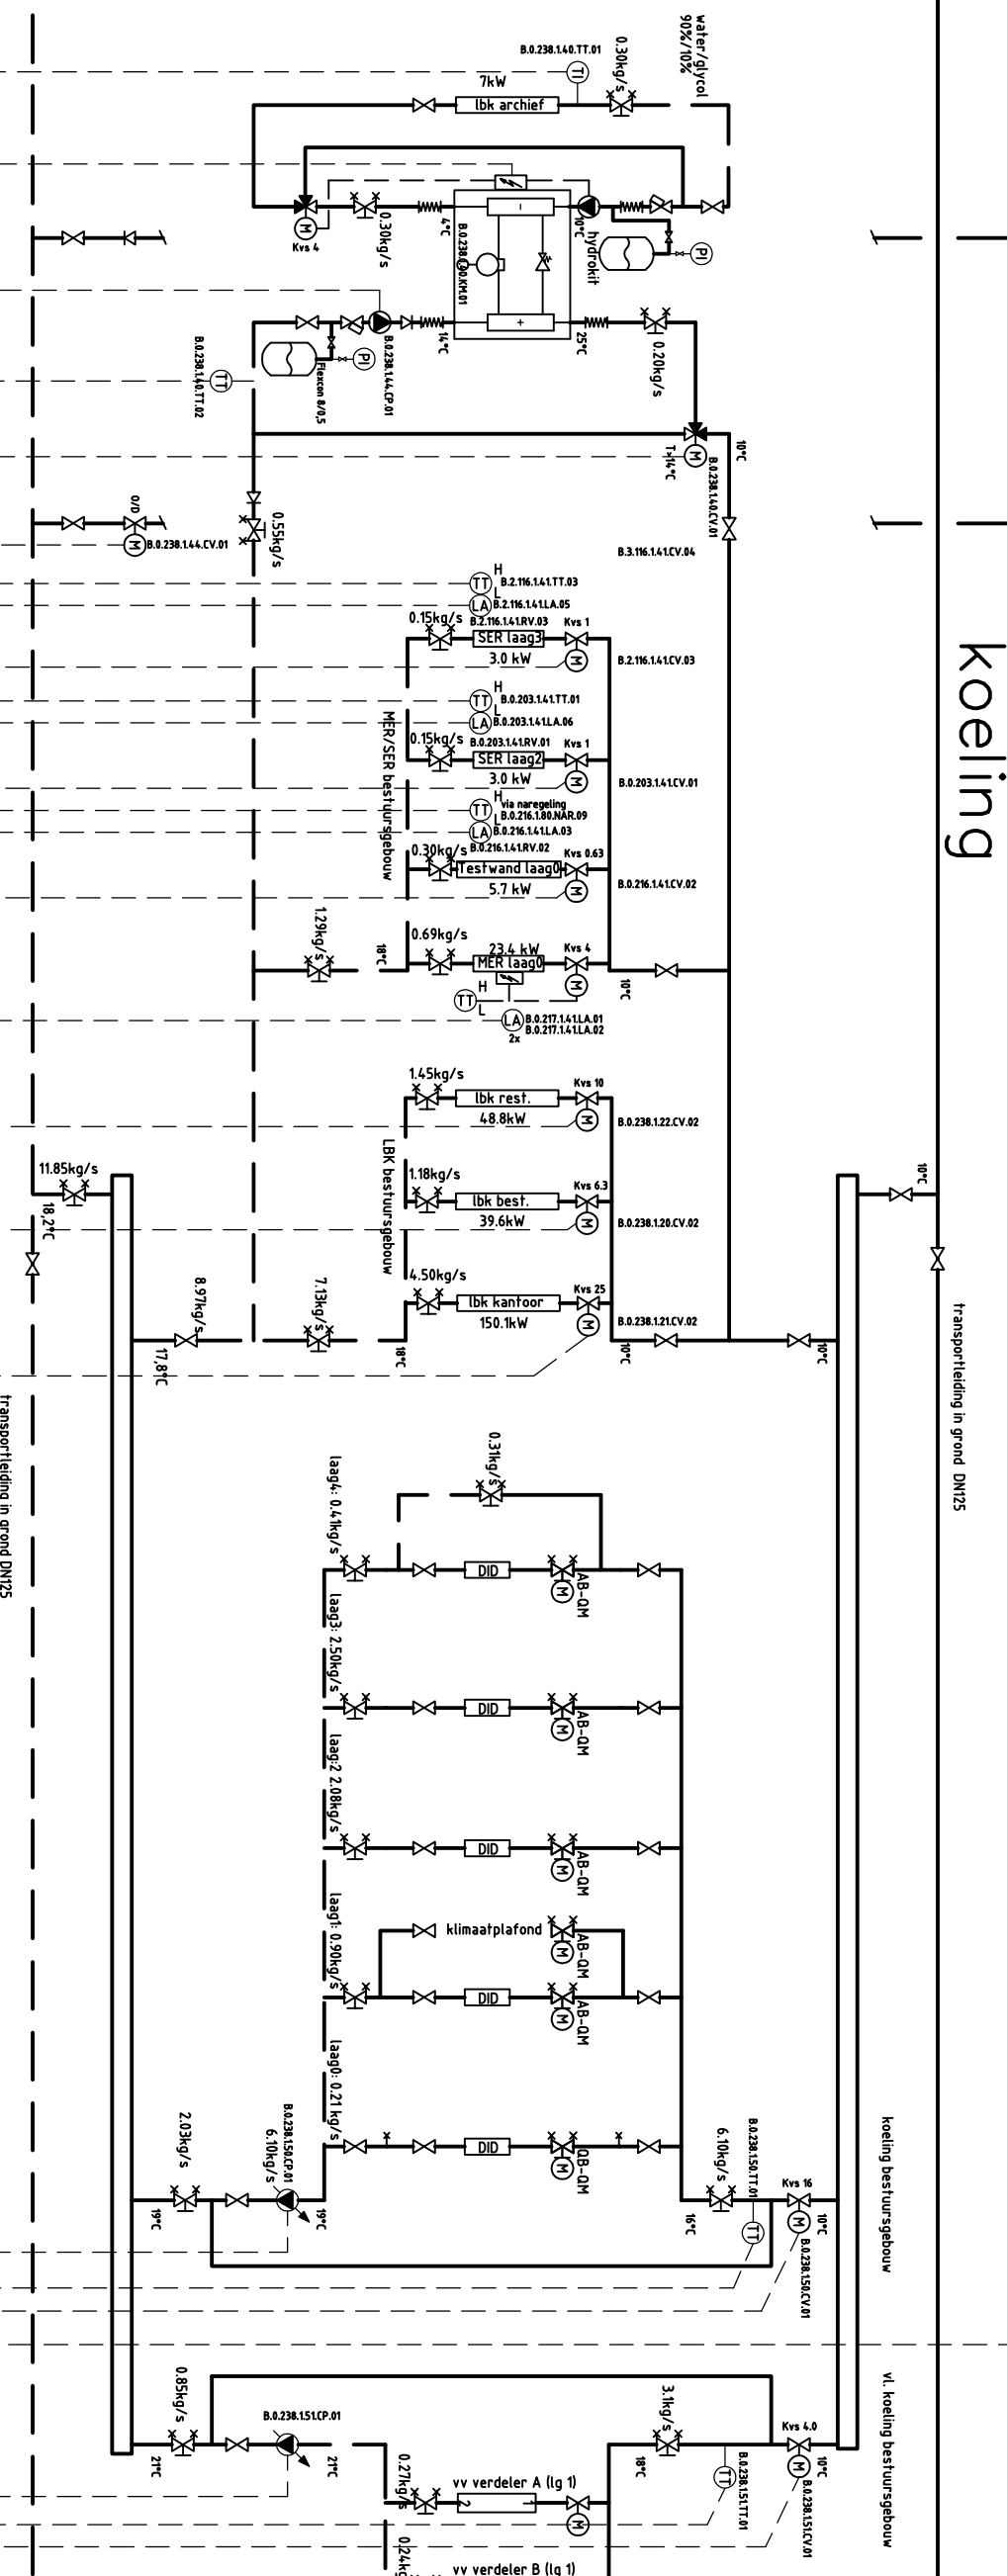


Revisie

Gemeentehuis Lansingerland

Bergschenhoek

Principeschema

CV- & GW installatie

Technische Installaties

W50-PS-01

