
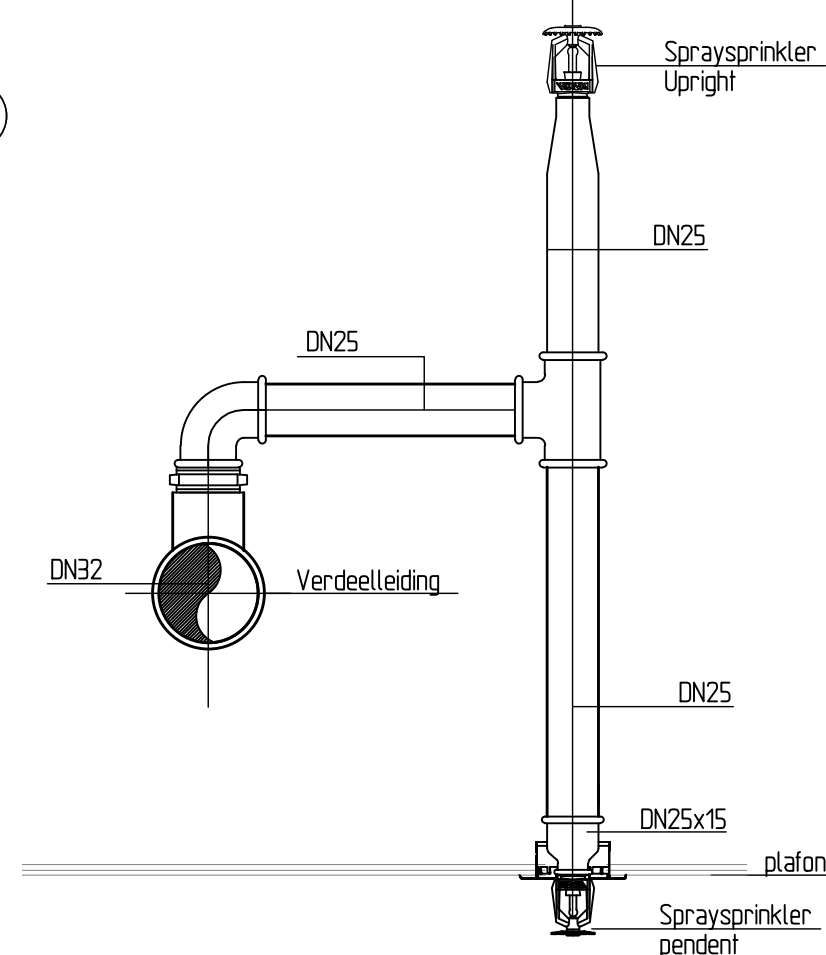 

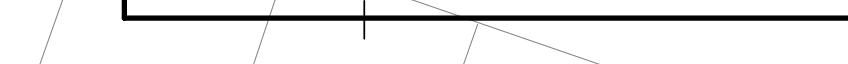
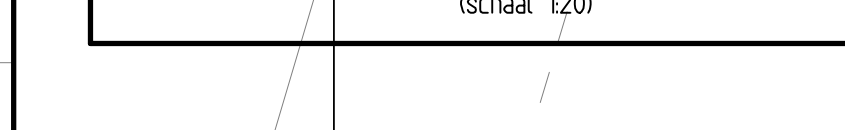


- LEIDINGWERK > DMS: GEMEENDE VLAMPUI VOLGENS DIN 2458.
- LEIDINGVERBINDINGEN: ≤ DMS: D.M.V. SNEEDBARE GETUZZEREN FITTINGEN VOLGENS DIN 2950.
- LEIDINGVERBINDINGEN: > DMS: D.M.V. LASSEN OF GROEFKOPFINGEN

146x	TOTAAL AANTAL SPRINKLERS OP DE TEKENING
	SYMBOLEN

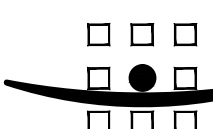

		Koningrijk 17 5047 PA Tilburg Postbus 606 4006 AB Tilburg Telefoon: 013 - 6194 176 Telefax: 013 - 6194 389	
HASKONING NEDERLAND B.V. A. KONINK 17			
		Haskoning 133 Postbus 1122 8006 CA Zwolle Telefoon: 031 628 181 031 628 181 73 info@haskoning-nederland.nl www.haskoning-nederland.nl	
ROYAL HASKONING Gebouwinstallaties		Telefoon E-mail	
Status: "AS-BUILT"		PROJECTNUMMER: 972075 A4	
Project: GEMEENTEHUIS LANSINGERLAND BESTUURSGEBOUW		Bouwkundige ordening: rd 160308 XR B 00 / 23-1-2010	
Installatie: SPRINKLERINSTALLATIE BOUWLAAG 0		A. S. B. A. D. 06-07-2010 Nr. 06-0307 Datum Divisie Lijflijn Nieuwgenen www.hz.nl	
Datum: 26-03-2010		Schaal: 1:50	
Get.: B.A.R.		Get.: -	
		Technische Installaties bv Nieuwgenen 1	