




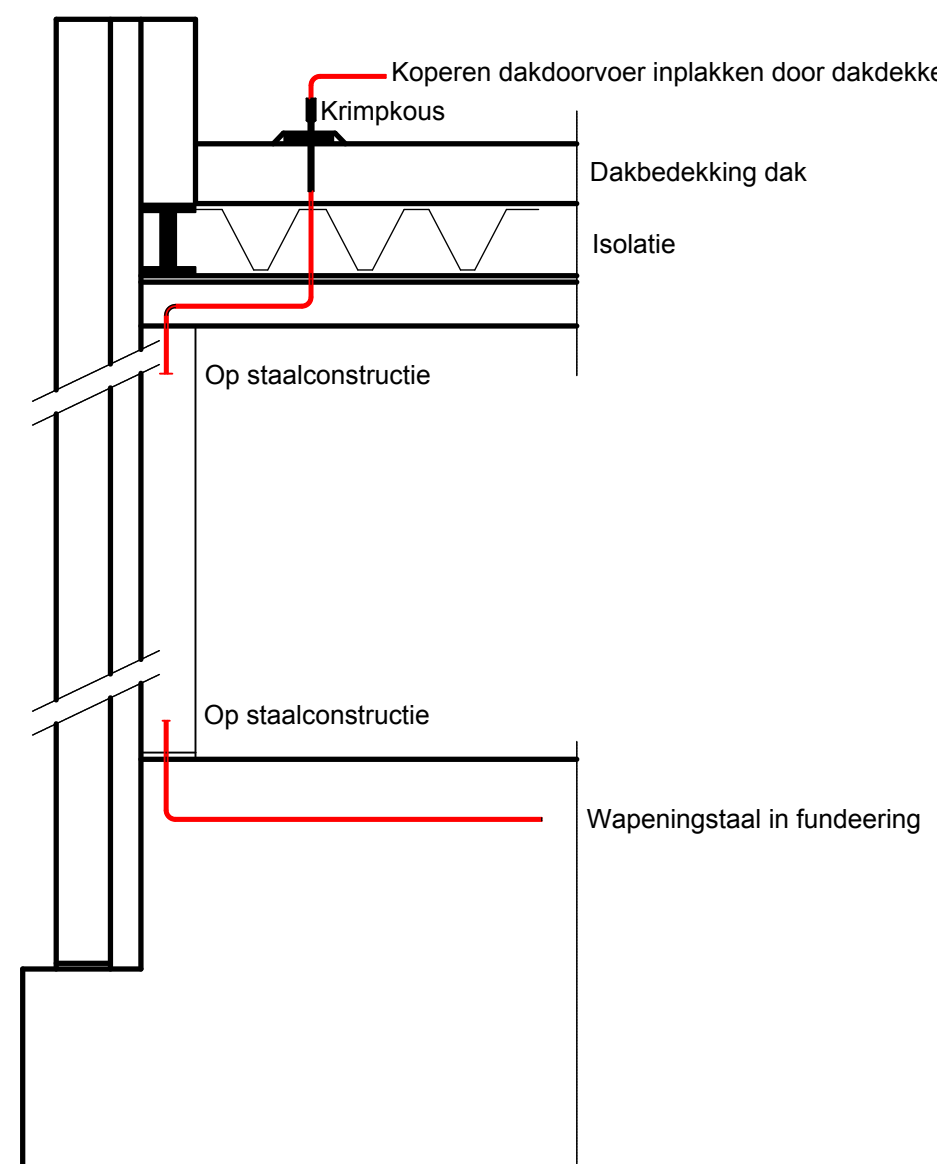

Detail dakdoorvoer

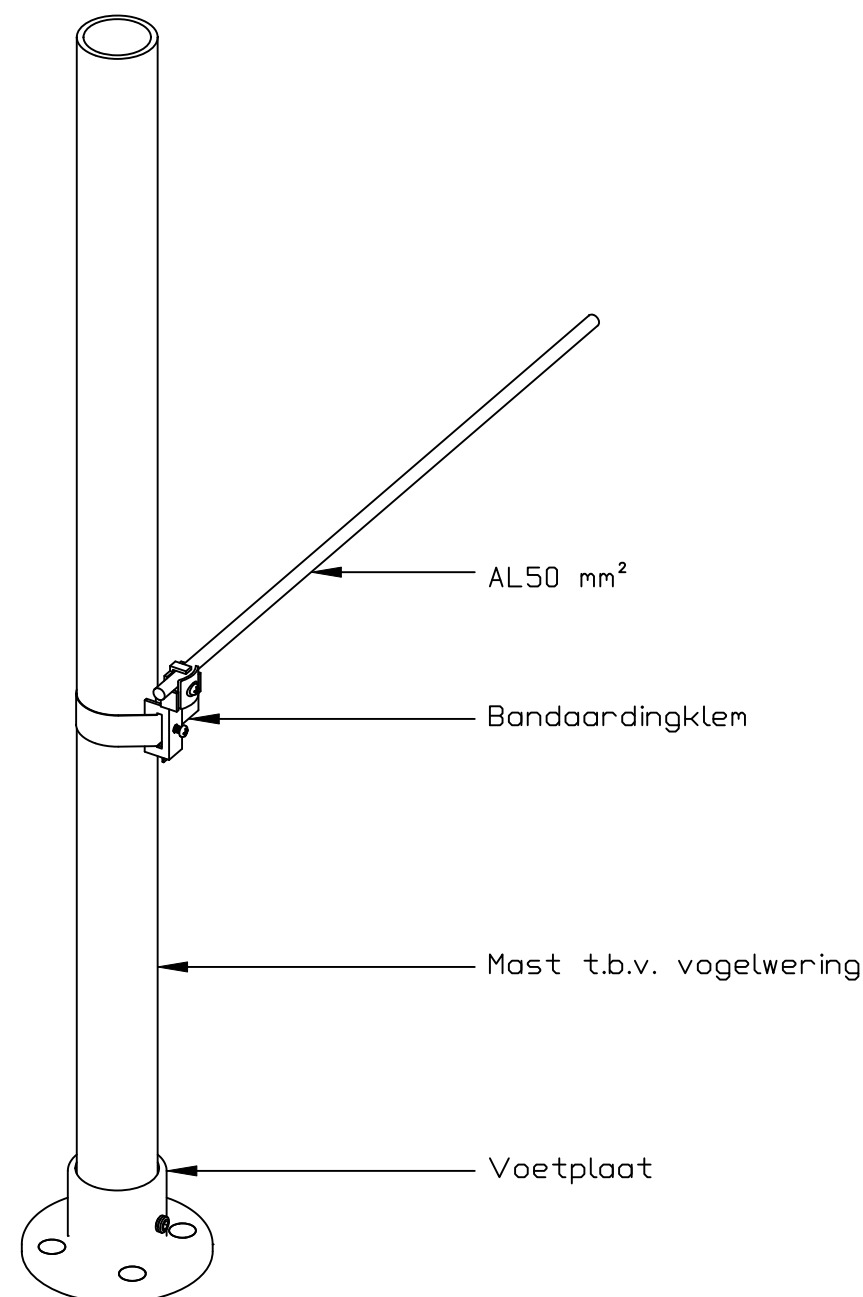

Detail mast vogelwering

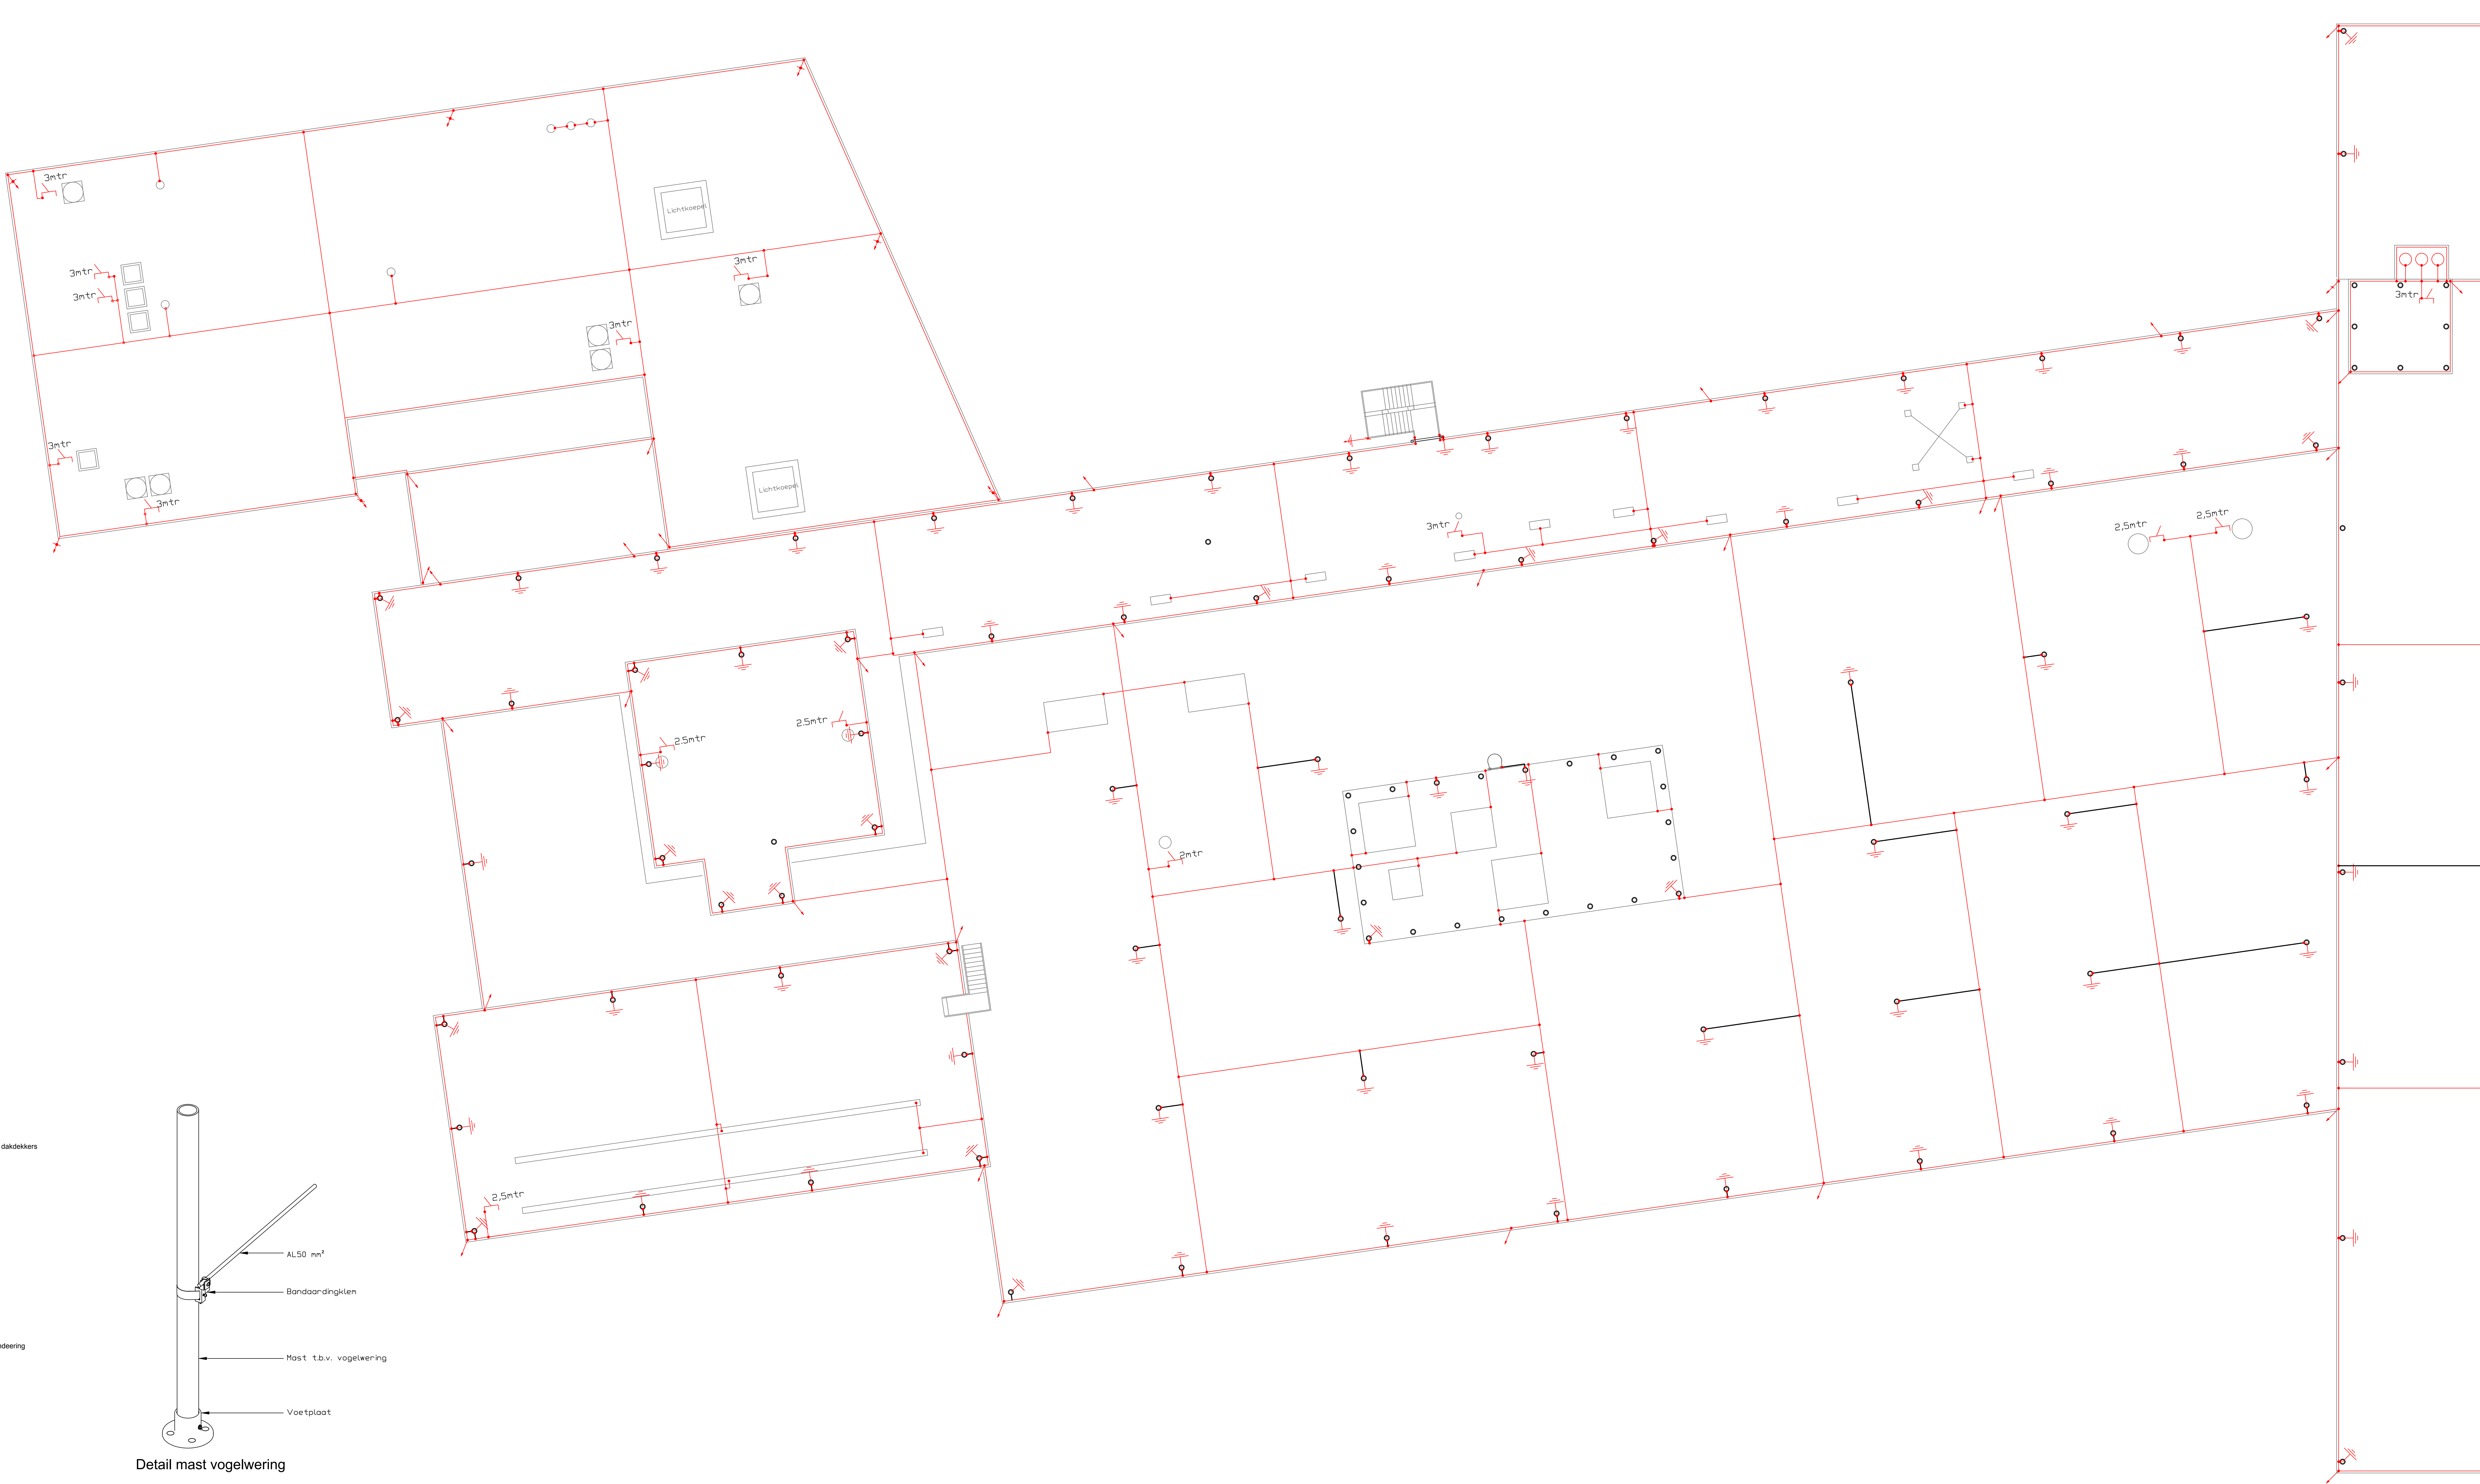

Renvooi	
—	Gebouw
—	CUSO mm²
—	AL50 mm² / Neopreen 35 mm²
○	Mast t.b.v. vogelwering
—	Verbinding mast t.b.v. vogelwering
●	Verbinding
—	Electro inclusief kunststof meelbus + koppeling
—	Spits (met betonvoet)
—	Leiding naar beneden gaand

Complex nieuwe haven	
Noorderkroon	
Specificatie	
Installatietekening	
Bliksembeveiliging en anticimex vogelweer systeem	
Daknivo	
Revisietekening	
Objectnummer:	14003
Gebouwnummer:	N003
Besteknummer:	n.v.t.
Projectnummer:	Revisie
Fase:	Formaat:
Revisie:	Formaat:
Documentcode:	14003_N003_E01_00_SSB_70
Blad:	1
van:	2
