


Schetsontwerp De Pionier / De Wiekslag

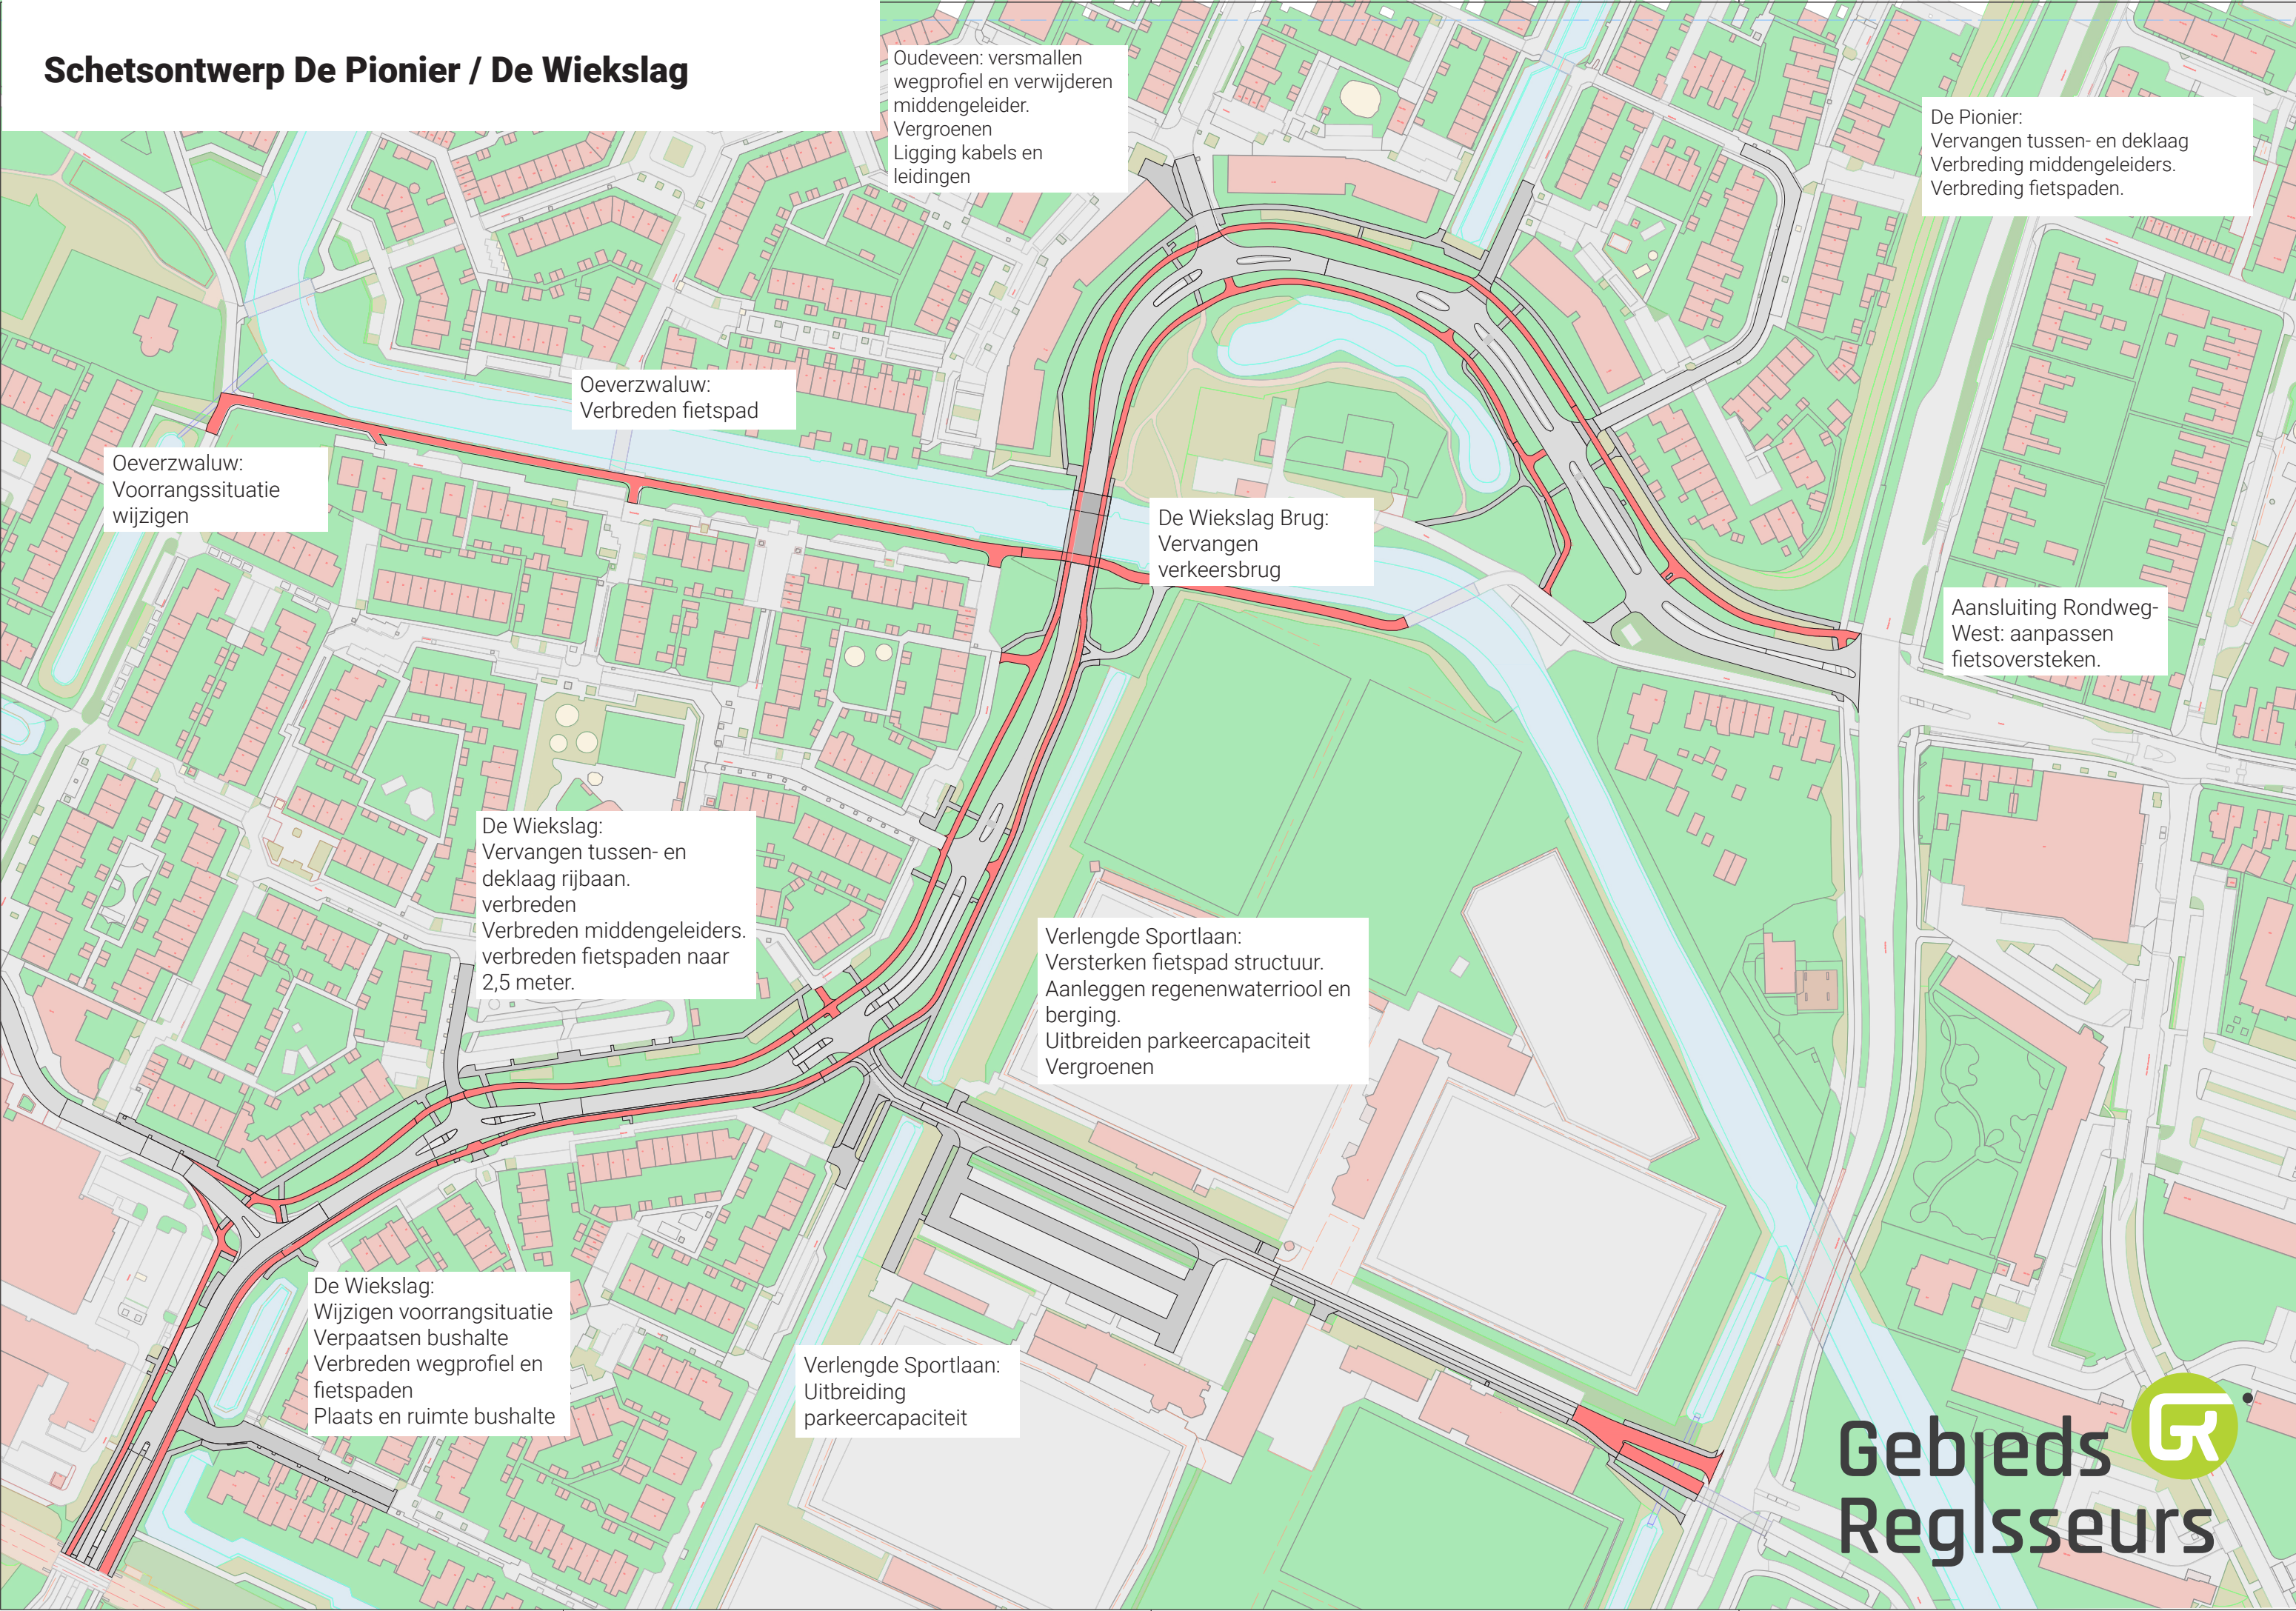

Oudeveen: versmallen
wegprofiel en verwijderen
middengeleider.
Vergroenen
Ligging kabels en
leidingen

De Pionier:
Vervangen tussen- en deklaag
Verbreding middengeleiders.
Verbreding fietspaden.

Oeverwaluw:
Verbreden fietspad

De Wiekslag Brug:
Vervangen
verkeersbrug

Aansluiting Rondweg-
West: aanpassen
fietsoversteken.

Oeverwaluw:
Voorrangssituatie
wijzigen

De Wiekslag:
Vervangen tussen- en
deklaag rijbaan.
verbreden
Verbreden middengeleiders.
verbreden fietspaden naar
2,5 meter.

Verlengde Sportlaan:
Versterken fietspad structuur.
Aanleggen regenwaterriool en
berging.
Uitbreiden parkeercapaciteit
Vergroenen

De Wiekslag:
Wijzigen voorrangssituatie
Verpaatsen bushalte
Verbreden wegprofiel en
fietspaden
Plaats en ruimte bushalte

Verlengde Sportlaan:
Uitbreiding
parkeercapaciteit

Schetsontwerp De Pionier / De Wiekslag

Oudeveen: versmallen
wegprofiel en verwijderen
middengeleider.
Vergroenen
Ligging kabels en
leidingen

De Pionier:
Vervangen tussen- en deklaag
Verbreding middengeleiders.
~~Verbreding fietspaden.~~

Oeverwaluw:
Verbreden fietspad

Oeverwaluw:
Voorrangssituatie
wijzigen

De Wiekslag Brug:
Vervangen
verkeersbrug

Aansluiting Rondweg
West: aanpassen
fietsoversteken.

De Wiekslag:
Vervangen tussen- en
deklaag rijbaan.
~~verbreden~~
Verbreden middengeleiders.
verbreden fietspaden naar
2,5 meter.

Verlengde Sportlaan:
Versterken fietspad structuur.
Aanleggen regenwaterriool en
berging.
~~Uitbreiden~~ parkeercapaciteit
Vergroenen

De Wiekslag:
Wijz  voorrangssituatie
Verpaatsen bushalte
Verbreden wegprofiel en
fietspaden
Plaats en ruimte bushalte

Verlengde Sportlaan:
~~Uitbreiding~~
~~parkeercapaciteit~~

XREF:
x-BGT.dwg
x-Aalijn.dwg

IN BEWERKING

- ALGEMENE TOELICHTING:
- Maten in meters, tenzij anders vermeld
 - Materiaalmaten in mm, tenzij anders vermeld;
 - Peilmaten in meters t.o.v. N.A.P., tenzij anders vermeld;
 - Diameters in mm, tenzij anders vermeld.

0 5m 10m
SCHAAL 1:200

Opdrachtgever:
Gemeente Veenendaal

Gebieds
Regisseurs

Project:
De Pionier / De Wiekslag

Formaat:
A1
Status:
Concept
Getekend:
TDL

Schaal:
Versie:
Gecontroleerd:
Vrijgave:

Blad van
Datum:
21-09-2022

Tekening nr.

Stegehuis
T 0541 - 769057

STEGEHUIS
OPLOSSINGEN VOOR RUIMTELIJKE OPGAVEN