



B2	15-03-2023	
	R-50550	
	Getekend	Arccadis
	15-03-2023	M. Stoffe
	Controle	Arccadis
	15-03-2023	Van Harde
	Akkoord	Arccadis
	15-03-2023	A. Burggraaf
	Type DO	
	Fase F1	
	Definitief	
	RTG Buisleiding	
	Kabelverlegging	
	i.v.m. netwerk	
B	19-02-2020	
	R-517200	
	Gerotech	
	GV Verbind	
	Zee-Zev	
	TYS00002-V009.00	
	Foormaat	Schaal
	A2x3	1:200
	Grootde	Verste
	155	B
	As-built	
	155KS39	

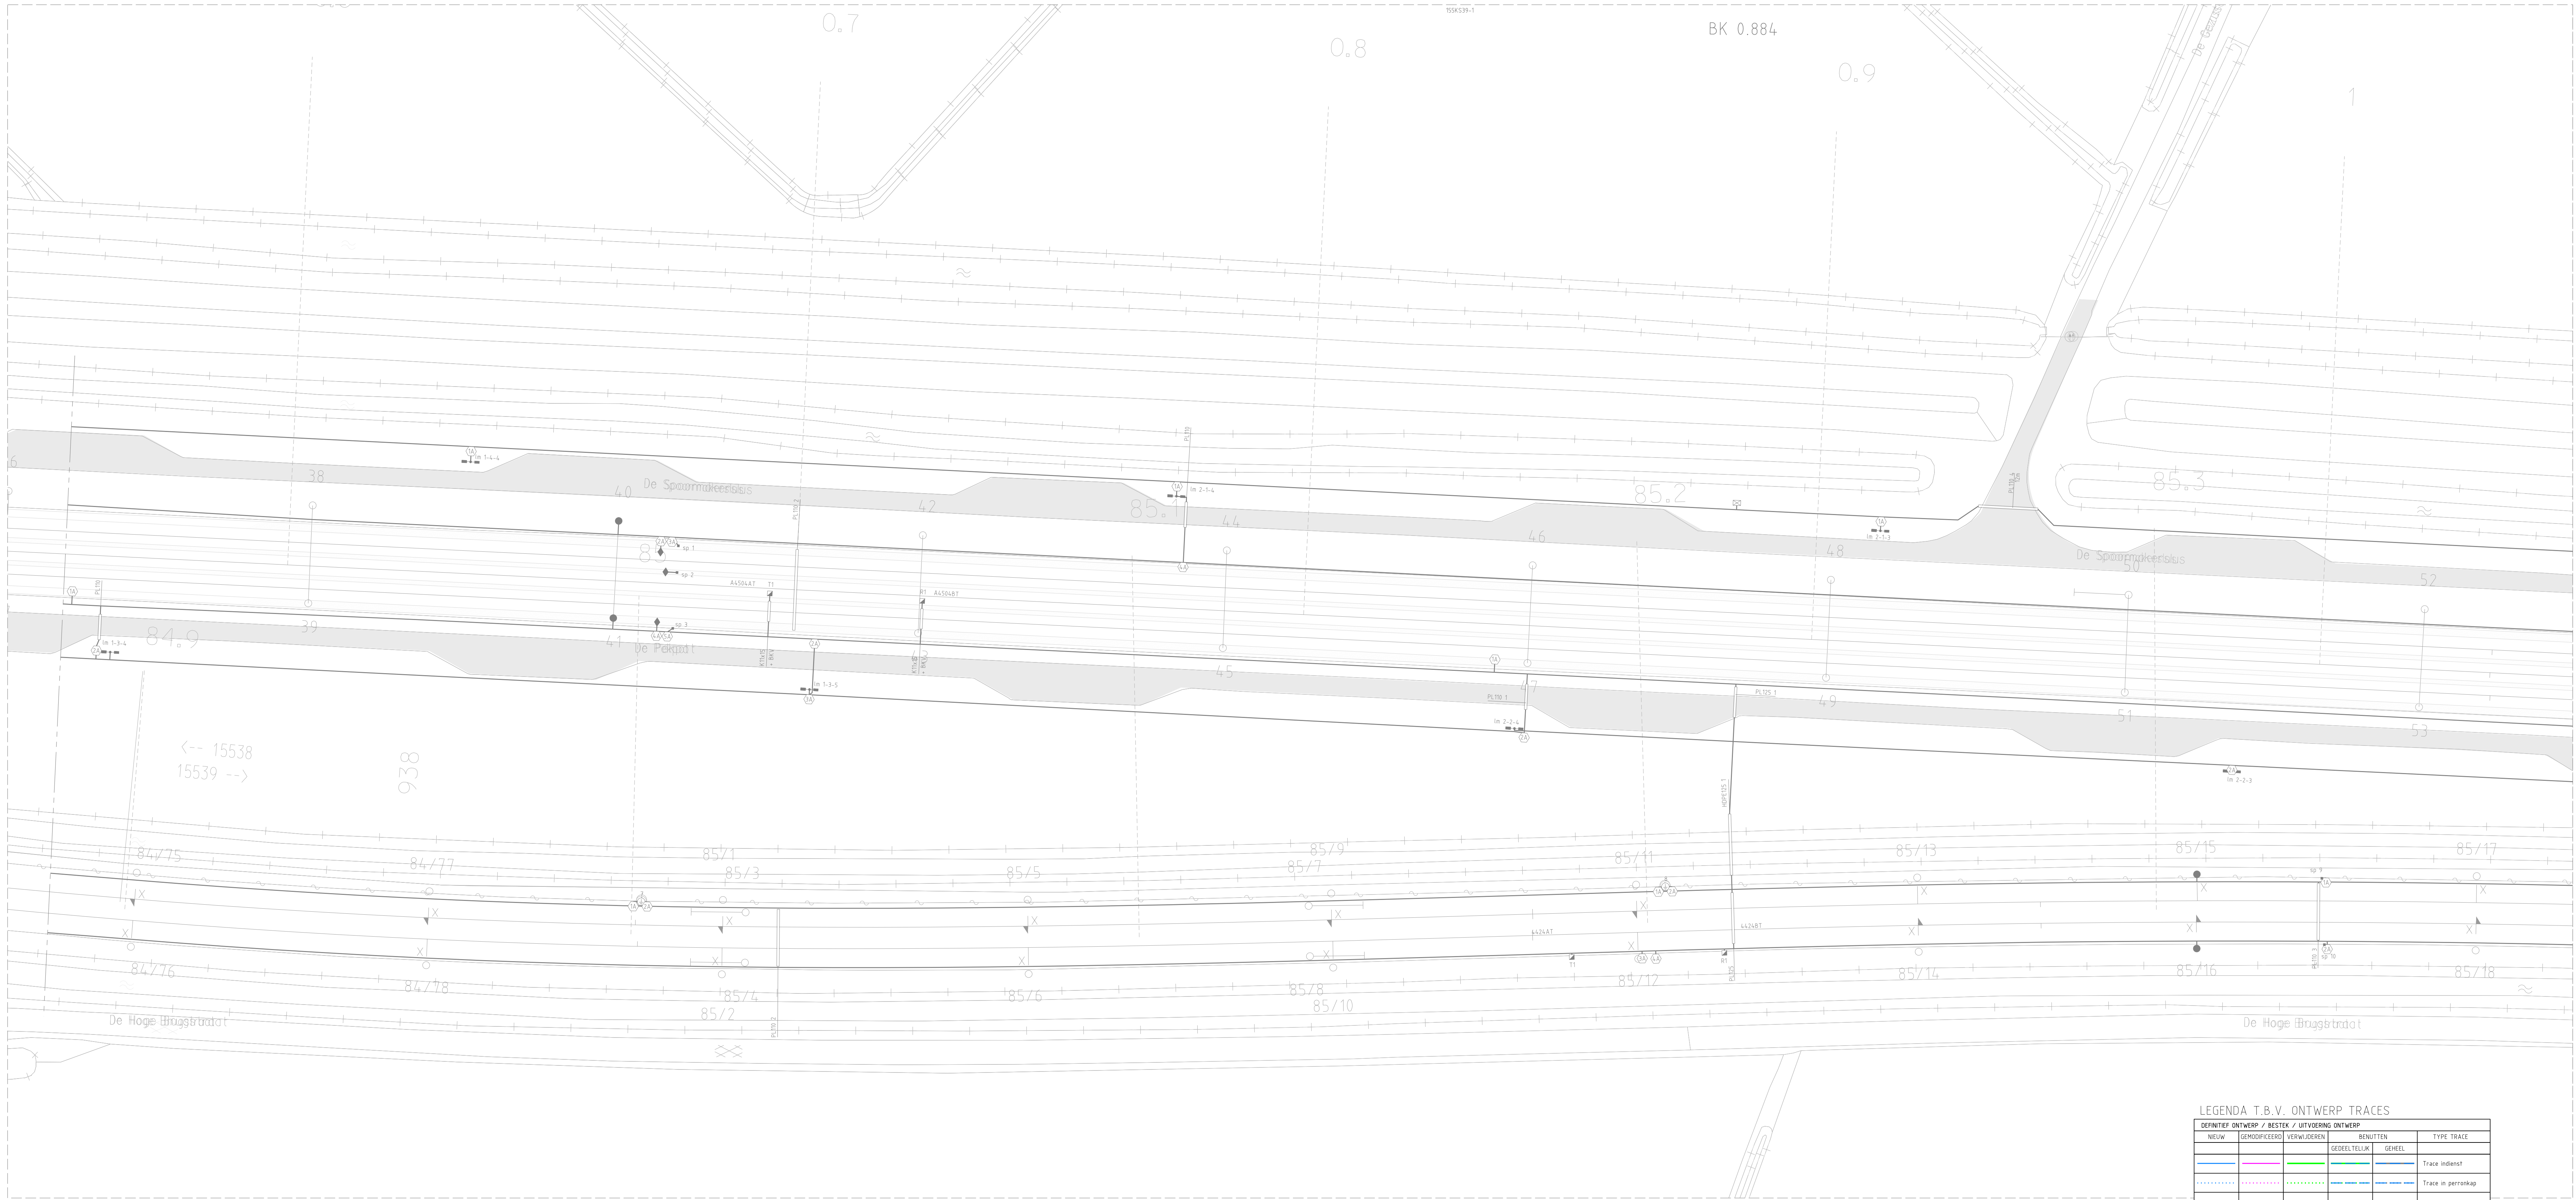

LEGENDA T.B.V. ONTWERP TRACES


DEFINITIEF ONTWERP / BESTEK / UITVOERING ONTWERP					TYPE TRACÉ
NEUW	GEWISSE	VERWIJDEREN	BEWAKEN	GEHEEL	
					Trace indienst
					Trace in perronkap
					Trace verlaten
					Trace inhoud onbekend
					Trace met rokers en/of buizen
					Trace met hieldak buizen op meubel
GRUS = bestaande situatie					
GEWISSE = alleen aangegeven t.b.v. de retrace, inhoud en ligging zijn ongewijzigd					
Ontwerpen van traces wordt verduidelijkt met					
Voor wijzigingen aan afzonderlijke verbindingen, raadpleeg bijbehorende To-buitel GL-lijst					

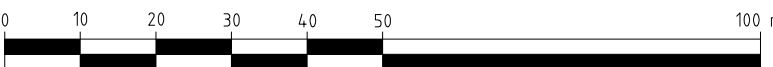

Detailtekening: 155KS39-1
behorende bij: 155KS39_D0_F0

Deze tekening vervangt		TVS00002-V009.000	
001548279	Kabelsituatie Echfd - Zevenaar	Formaat	Schaal
		A2x3	1:500
		Gecode	Yersie
155		B	
Hoogste GIL-nr 373			
ProRail	84.900	85.800	As-built
			155KS39

B2	15-03-2023
Geleend	R-505550
Ts-03-2023	M. Oortman
Controle	Arcadis
Ts-03-2023	Van Harten
Aankond	Arcadis
Ts-03-2023	A. Burggraaf
Type D0	
Fase F1	
Definitief	
RTG Kluisdij	
Kabelverlenging	
La. m. netwerk	
B	19-02-2020
R-517200	
Gerotech	
GV Verbind	
Zee-Zee	

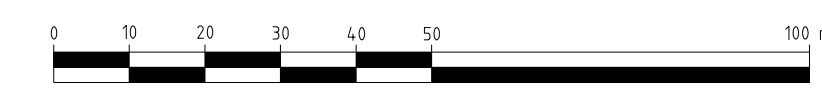

Naam	Kubus/Typeplan	ObjectVan	ObjectTot	Grp	Snijvlak	Lengte
MSV 01 01	GV 1xV	MSV 30 CUP	MS 4 Cg	I	G	8,5x4,5
MSV 01 02	GV 1xV	MSV 30 CUP	MS 4 Cg	I	G	8,5x4,5
MSV 1/2 1-2	GV 0	MSV 3	MS 3 CUP	IV/2 1 Cg	IV	58x 62
MSV 1/2 3-4	GV 0	MSV 3	MS 2-3	IV	IV	70x 62
MSV 1/2 5-6	GV 0	MSV 3	MS 2-3	IV	IV	58x 62
MSV 1/2 6- 8	GV 0	MSV 3	MS 2-4	IV	IV	58x 62
MSV 1/2 8- 9	GV 0	MSV 4	MS 8- 9	IV	IV	58x 62
MSV 1/2 9- 10	GV 0	MSV 4	MS 8- 9	IV	IV	58x 62
MSV 2/1 1-5	GV 0	MSV 30 CUP	IV/5 1	IV	IV	53x 69
LA 1-meri	GV 0	A12-1-2	A13-1-2	IV	A	70x 12
LA 1-meri	GV 0	A12-1-2	A13-1-2	IV	A	70x 12
LA 1-meri	GV 0	LM 8F	LM 8F	I	G	33x 62

[illegible]

Naam	KabelTypeNaam	ObjectVan	ObjectTot	Groep	SubGroep	Lengte
lvzls W3/1	3x25 VDMKas	Als Est	lvzls W3	E	lvzls	267,50
lvzls W3/2	5x25 VDMKas	Als Est	lvzls W3	E	lvzls	267,50
lvzls W4/1	3x25 VDMKas	Als Est	lvzls W4	E	lvzls	267,98
lvzls W4/2	5x25 VDMKas	Als Est	lvzls W4	E	lvzls	267,98
938 LA-1	1x50 Cu Bz 1	Al 1-3A	Al 4-1A	E	Aarding	58,59

Nieuwe gebiedsgrens ProRail

Te verwijderen hekwerk

Tijdelijk hekwerk

Nieuw hekwerk
(met brandweerpoort)

Detailtekening: 155KS39-2
behorende bij: 155KS39_DO_F0

Deze rekening verslangt			TWS00002-V009.00	
001548279	Kabelsituatie Echtend - Zevenaer		Formaat A2x3	Schaal 1:500
		Hoogte GL-nr 373	Gesceid 155	Yersie B
ProRail		84.900	85.800	As-buult 15K539

B2	15-03-2023	
	R-505500	
Getekend	Arcadis	
15-03-2023	M. Stoffe	
Centrale	Arcadis	
15-03-2023	Van Harten	
Akkoord	A. Burggraaf	
15-03-2023	D. Type DD	
	Fase F1	
	Definitief	
RTG Buitstanding		
Kabelverlegging		
i.v.m. hekwerk		
B	19-02-2020	
	R-517200	
Gerotech		
GV Verbind		
Zee-Zwemb		
TVS00002-V009.00		
Formaat	A2x3	Schaal 1:500
Geocode	155	Versie B
As-built		
155KS39		