


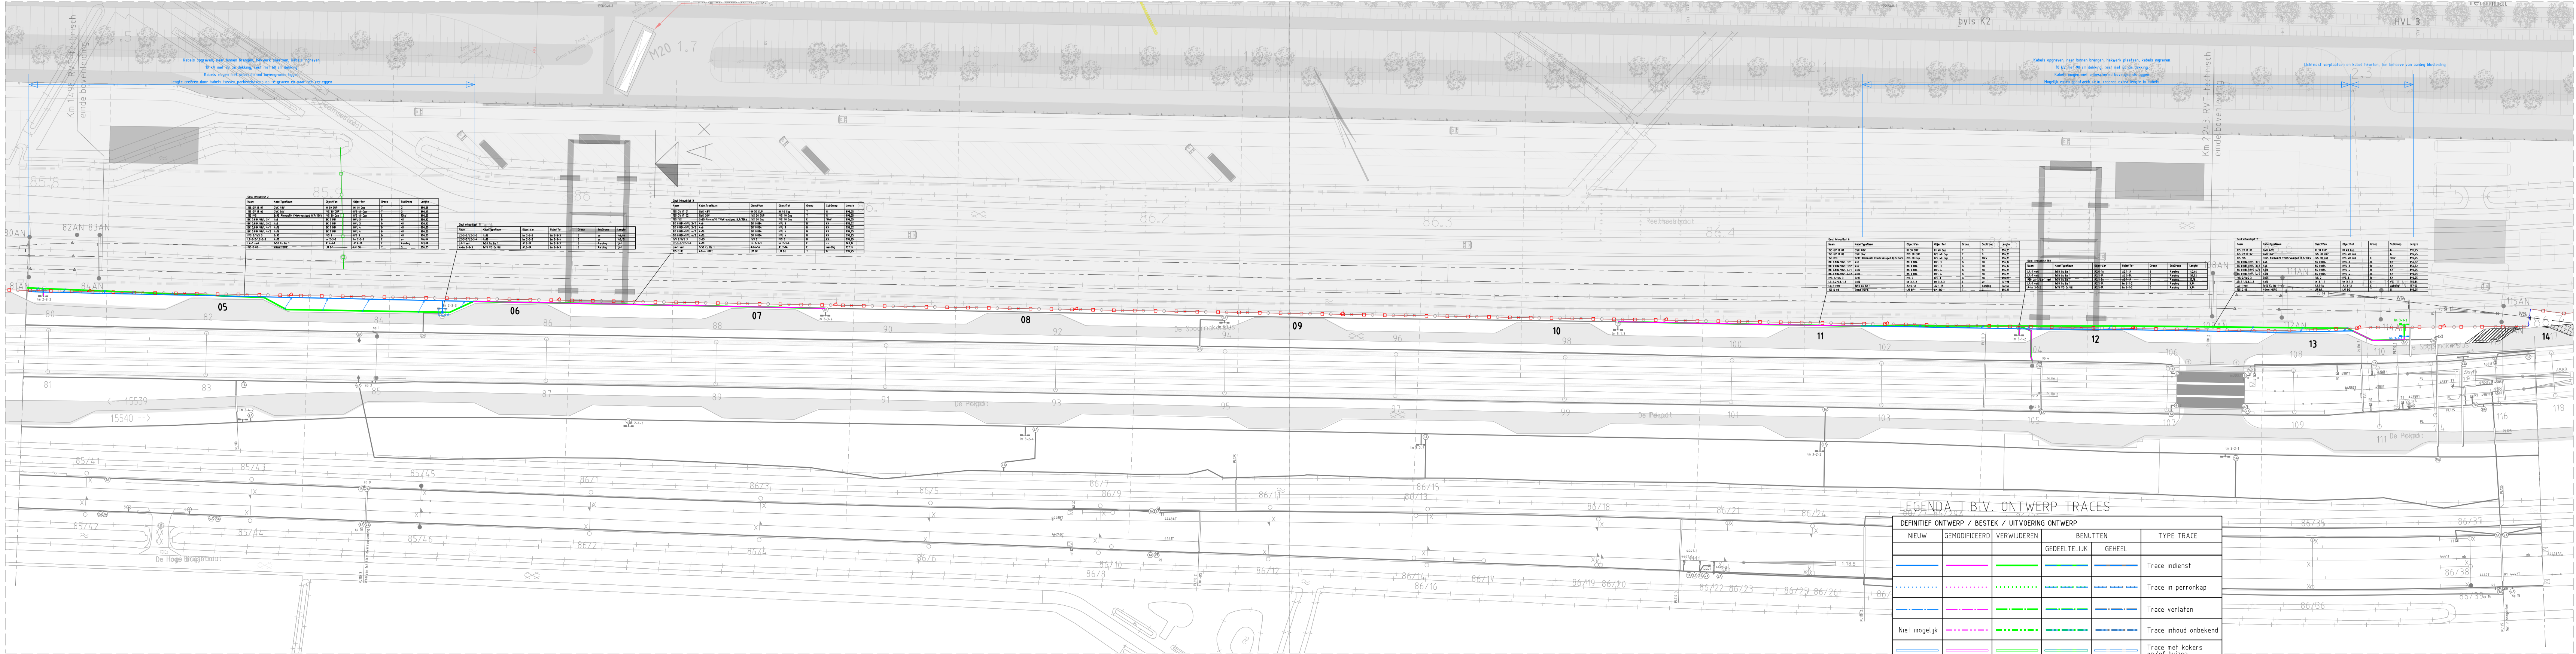


Legenda:

- Nieuwe gebiedsgrens ProRail
- Te verwijderen hekwerk
- Tijdelijk hekwerk
- Nieuw hekwerk (met brandwerppoort)

Vanwege de leesbaarheid zijn de GIL hokjes niet weergegeven. Zie hiervoor de originele tekeningen.


LEGENDA T.B.V. ONTWERP TRACES

DEFINITIEF ONTWERP / BESTEK / UITVOERING ONTWERP				
NIUW	GEMODIFICEERD	VERWIJDEREN	BENUTTEN	TYPE TRACE
				Trace indienst
				Trace in perronkap
				Trace verlaten
				Trace inhoud onbekend
				Trace met kokers en/of buizen
				Trace met tijdelijke buizen op maaiveld
GRIS = bestaande situatie				
GEMODIFICEERD = alleen aangepast t.b.v. de netlogica, inhoud en ligging zijn ongewijzigd.				
Omleggen van traces wordt verduidelijkt met:				
Voor wijzigingen aan afzonderlijke verbindingen, raadpleeg bijbehorende To-build GIL-lijst				

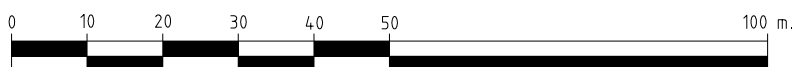


Deze tekening vervangt:			
001548280	Kabelsituatie Echteld - Zevenaar	Hoogste GIL-nr: 312	TVS00002-V009.000
ProRail	85.800 86.700	155KS40	Formaat A4x5 Schaal 1:1000 Geocode 155 Versie B As-built

ProRail is eigenaar van alle digitale en analoge verschijningsvormen van deze tekening en rechtshabende op grond van de Auteurswet 1912. Wijziging, vermenigvuldiging en/of openbaarmaking van deze tekening zonder voorafgaande schriftelijke toestemming van ProRail is niet toegestaan.

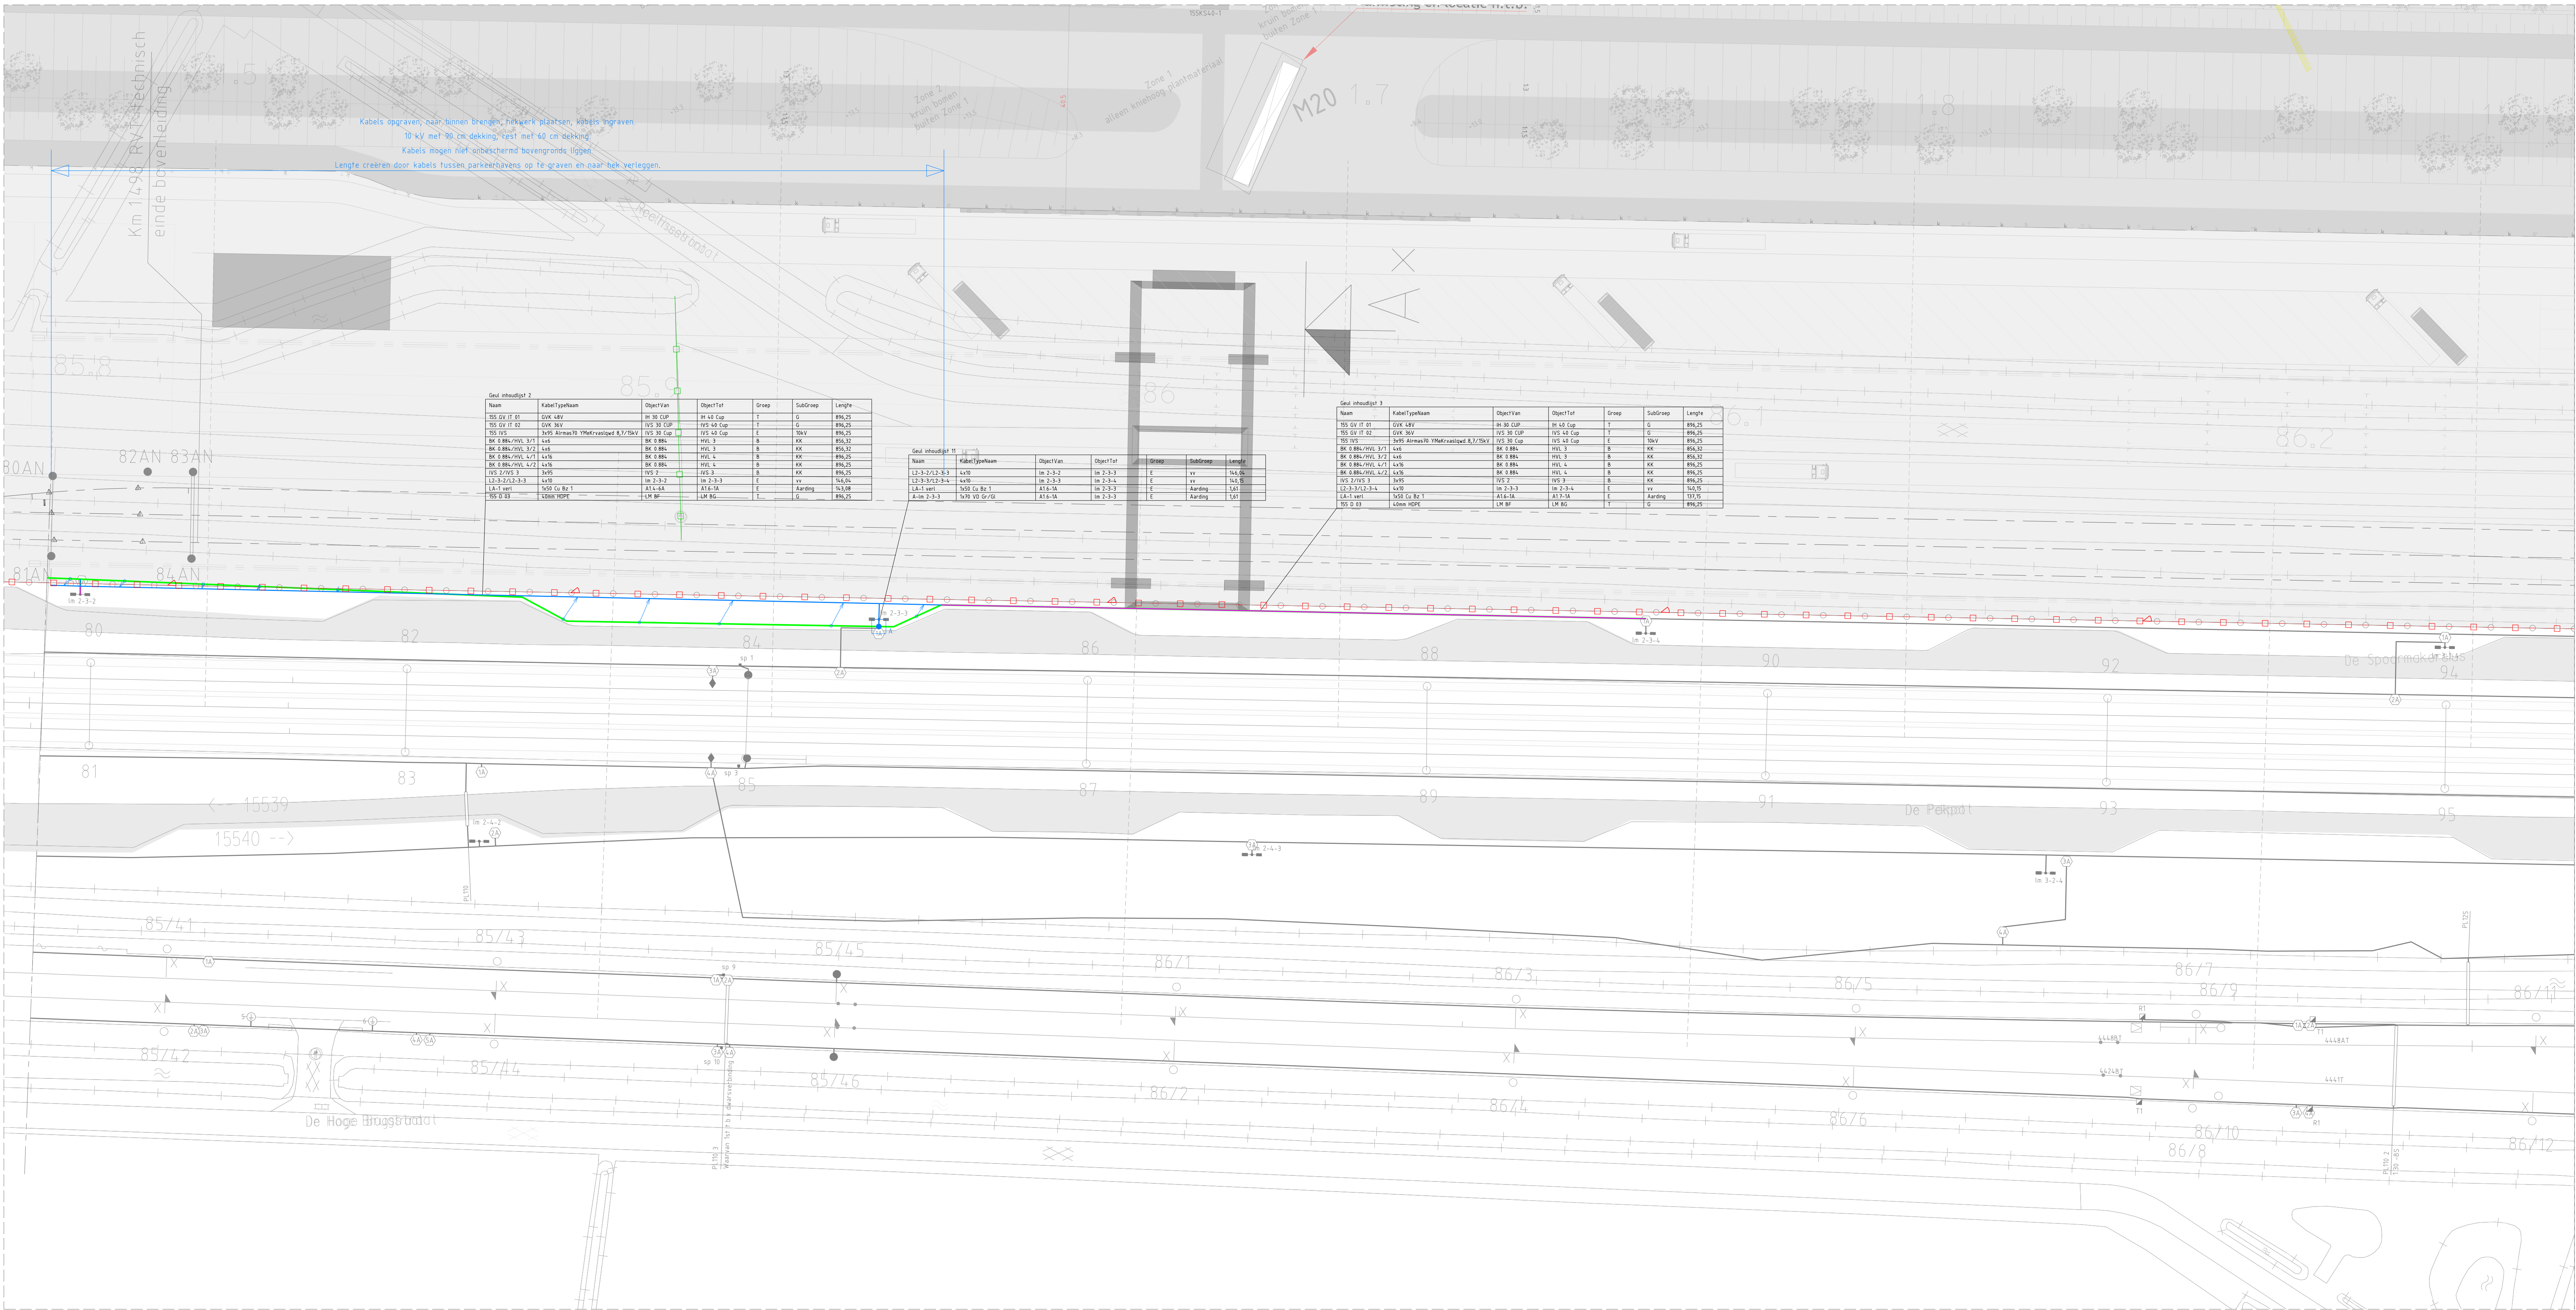

LEGENDA T.B.V. ONTWERP TRACES

			GEHEEL	GEHEEL	Trace indienst
					Trace in perronkap
					Trace verlaten
					Trace inhoud onbekend
					Trace met kokers en/of buizen
					Trace met tijdelijke buizen op niveau
					GRUS = bestaande situatie
					GEWISSE = alleen aangegeven t.b.v. de netlengte, inhoud en ligging zijn ongewijzigd
					Ontwerpen van traces wordt verduidelijkt met:
					Voor wijzigingen aan afzonderlijke verbindingen, raadpleeg bijbehorende Te-buult GIL-lijst

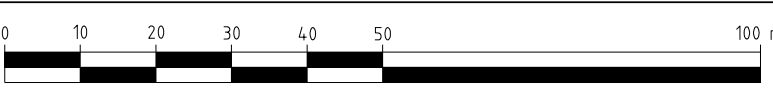

Legenda:


Detailtekening: 155KS40-1
behorende bij: 155KS40_00_F0

Deze tekening vervangt	001548280	Kabelsituatie Echfeld - Zevenaar	Hoogte GIL-er	312	155KS40
ProRail is eigenaar van alle digitale en analoge verspreidingsvormen van deze tekening en rechtshabende op grond van de auteurswet 1912. Wijzigingen, aanpassingen en/of opmerkingen aan deze tekening, zoals: voorafgaande schriftelijke toestemming van ProRail, is niet toegestaan.					155KS40

B4	20-03-2023	R-505550
Gepland	Arccadis	
Dit document is	M. Oortman	
Controle	Arccadis	
20-03-2023	Van Harten	
Aankond	Arccadis	
20-03-2023	A. Burggraaf	
Type DO		
Fase P1		
Definitief		
RTG Rijsland		
Kabelverlenging		
15.0.0.0		
B	19-02-2020	
Gerotech		
GV Verbind		
Zed-Zed		
TVS00002-V009.000		
Formaat	Schaal	
A2x3	1:500	
Gedate	Versie	
155	B	
As-built		

