





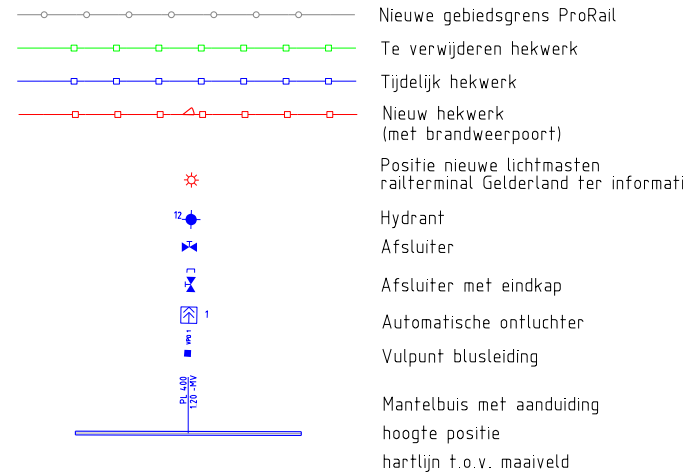

Vanwege de leesbaarheid zijn de GIL hokjes niet weergegeven.
Zie hiervoor de originele tekeningen.

As-built
155WB40


001548280	Water- en brandblusleiding Echteld - Zevenaar	Hoogste GIL-nr.: 312	Formaat	Schaal
			A4x5	1:1000
ProRail	85.800	86.700	Geocode	Versie
			155	A
			As-built	
			155WB40	

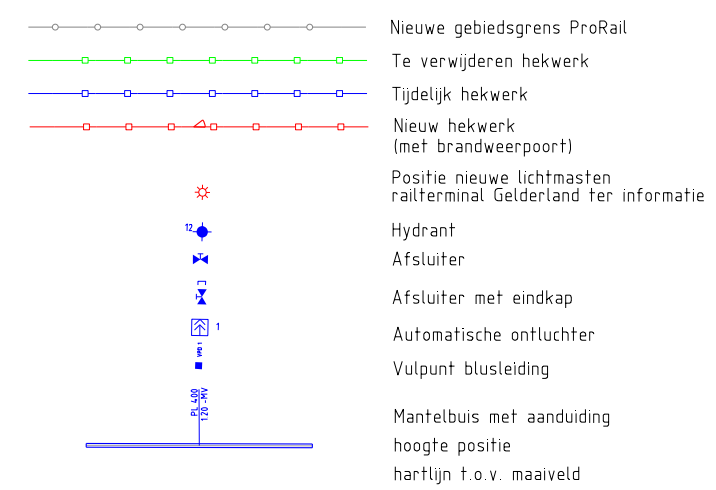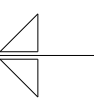


Vanwege de leesbaarheid zijn de GIL hokjes niet weergegeven.
Zie hiervoor de originele tekeningen.

WB	
RTG	
Blusleiding	
A	18-10-2022
Arcadis	
RTG Blusleiding	
Zee-Zev	
TVS00002-V009.00	
Formaat	Schaal
A2x3	1:500
Geocode	Versie
155	A
As-built	
155WB40	

001548280	Water- en brandblusleiding Echeld - Zevenaar	Hoogste GL-nr. 312	Formaat A2x3 Schaal 1:50 Getoede 155 Versie A
ProRail	85.800	86.700	AS=buil 155WB40

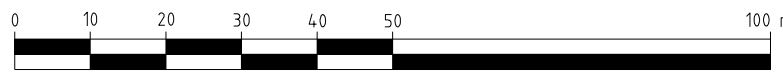[illegible]

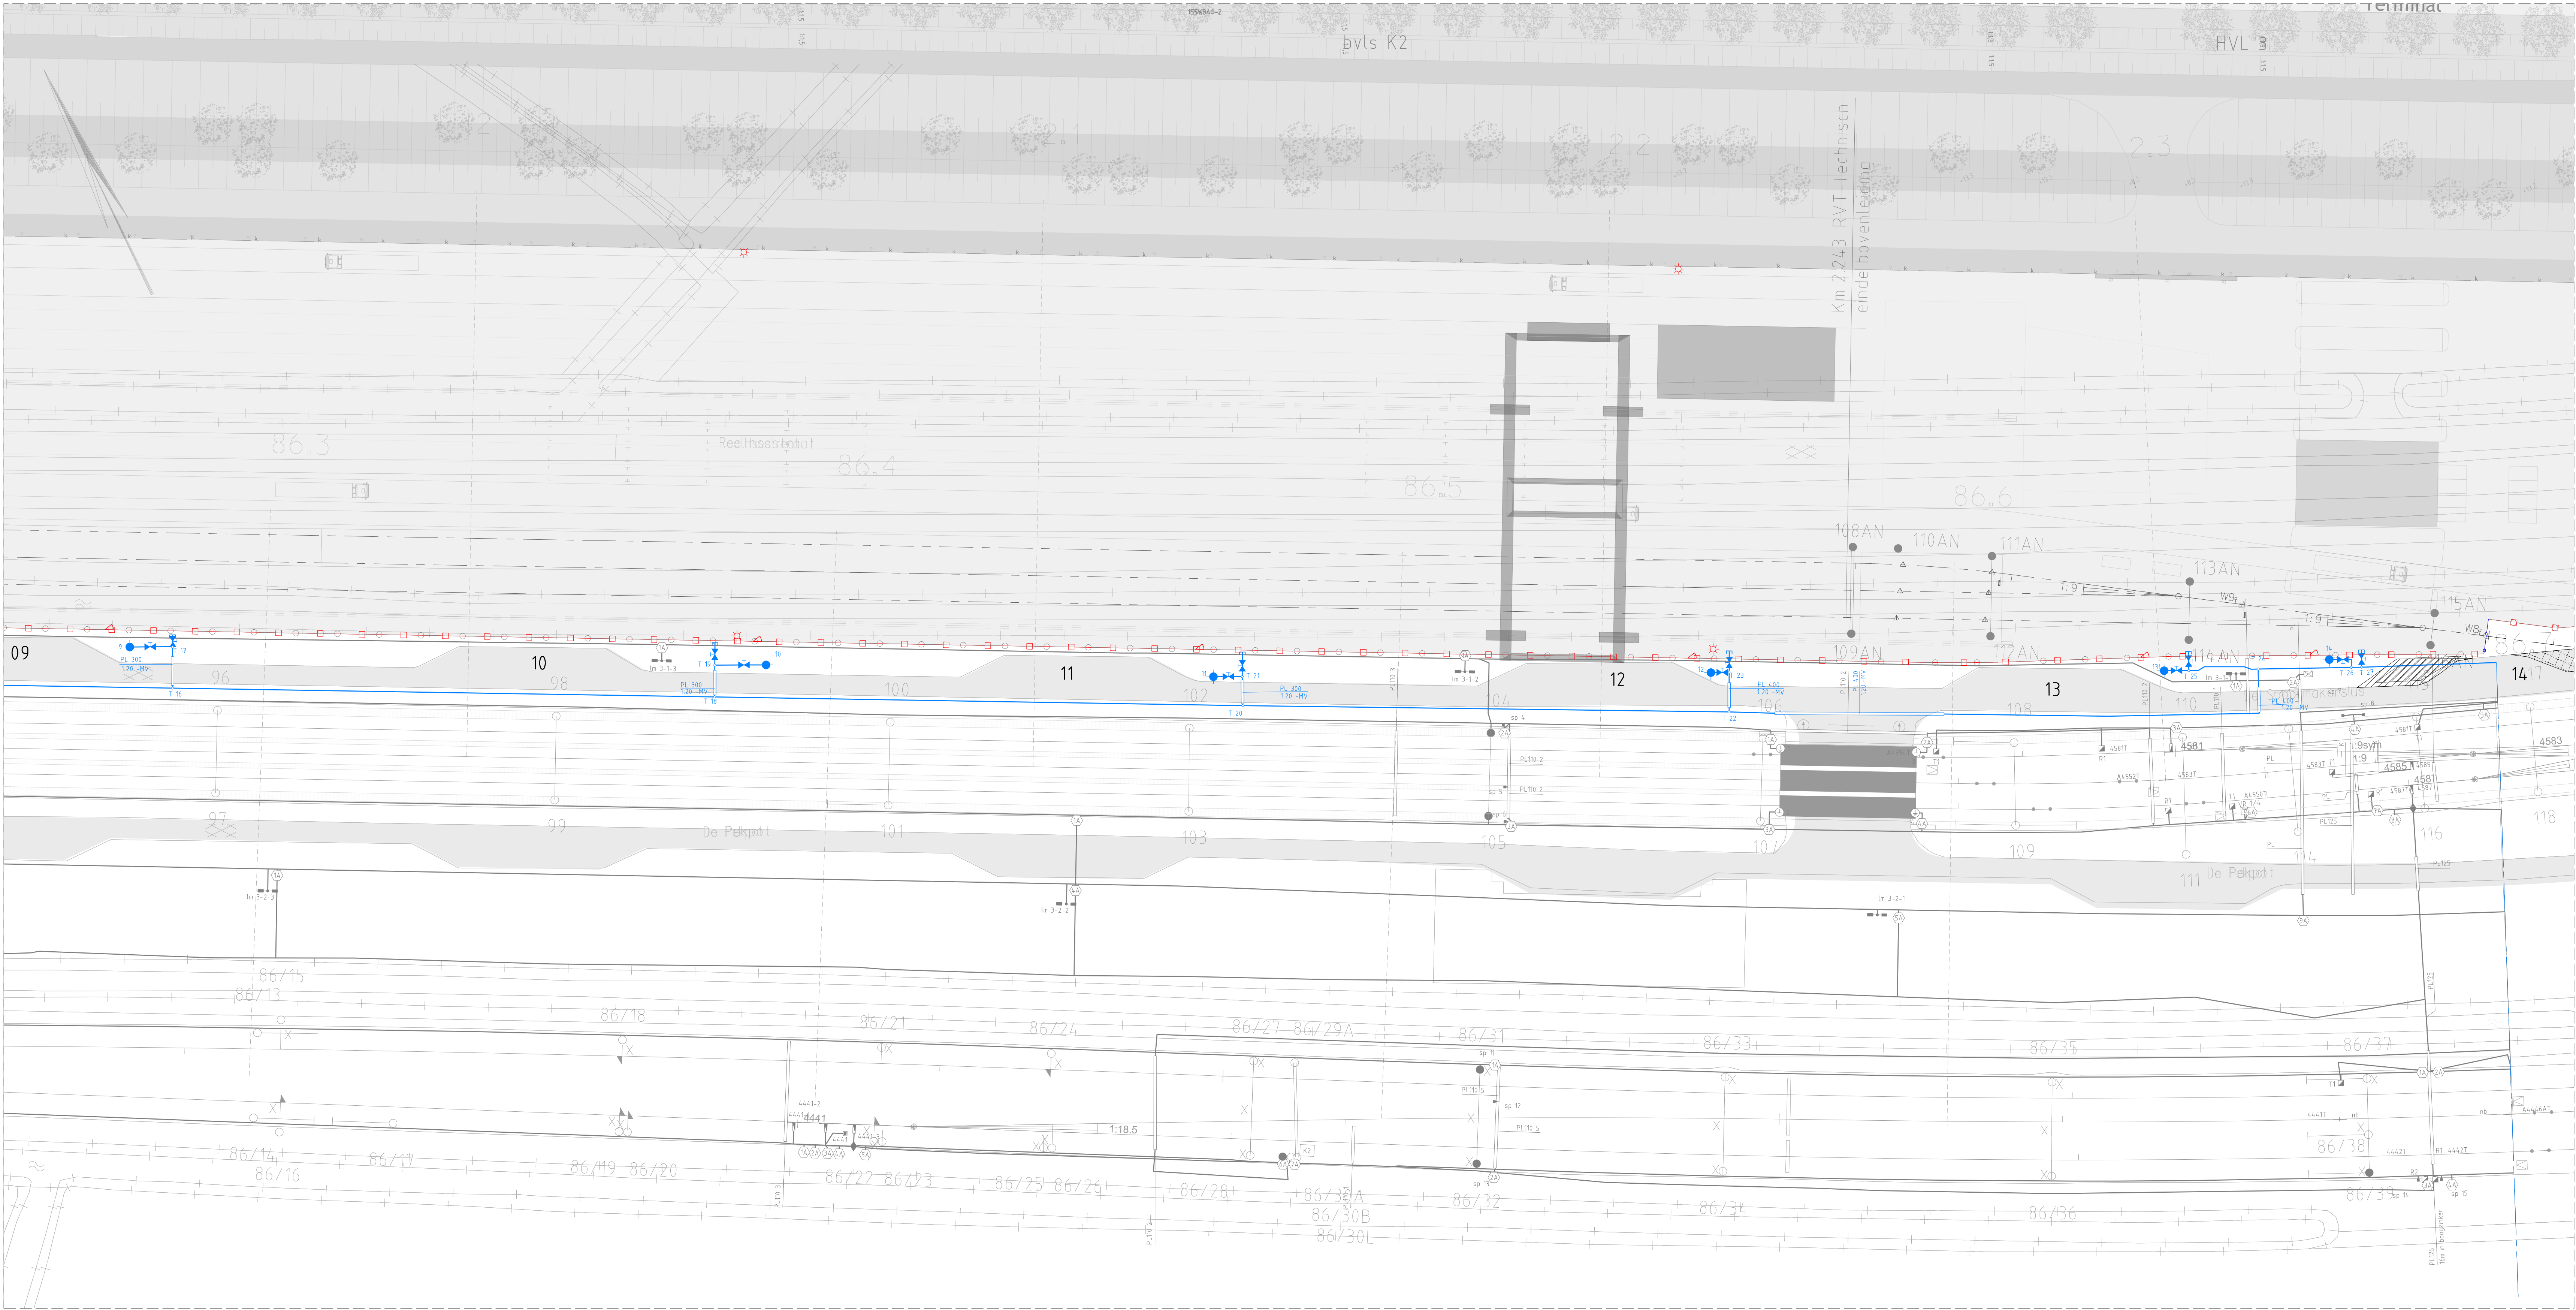

Legenda:

- Nieuwe gebiedsgrens ProRail
- Te verwijderen hekwerk
- Tijdelijk hekwerk
- Nieuw hekwerk (met brandveerspoort)
- Positie nieuwe lichtmasten
- Hydrant
- Afsluiter
- Afsluiter met eindkap
- Automatische ontluchter
- Vulpunt blusleiding
- Mantelbus met aanduiding
- hoogte positie
- hartlijn t.o.v. meerd

- Opmerking:
- Hekwerk en kabelverlegging worden vooraf, aan de santee van de blusleiding uitgevoerd.
 - Ligging van het hekwerk en kabeltracé is op basis van ontwerp. (zie 155KB40_D0_F0)
 - Aannemer dient revisie van deze werkzaamheden op te vragen.

Vanwege de leesbaarheid zijn de GL-hokjes niet weergegeven. Zie hiervoor de originele tekeningen

LEGENDA T.B.V. ONTWERP TRACES

DEFINITIEF ONTWERP / BESTEN / UITVOERING ONTWERP	RENIJTTEN	TYPE TRACÉ
GEDEELTELIJK	GEHEEL	
Trace indienst		
Trace in perronkap		
Trace verlaten		
Trace inhoud onbekend		
Trace met kolers en/of buizen		
Trace met tijdelijke buizen op meerd		
GRUS = bestaande situatie		
GEDEELTELIJK = alleen aangegeven t.b.v. de nelligie, inhoud en ligging zijn ongewijzigd.		
Onleggen van traces wordt verduidelijkt met:		
Voor wijzigingen aan afzonderlijke veranderingen, raadpleeg bijbehorende To-build GL-lijst		

Detailtekening: 155WB40-2
behorende bij: 155WB40_D0_F1

Deze tekening vervangt	Water- en brandblusleiding Echfeld - Zevenaar	Hoogte GL-er	312
001548280			
ProRail	85.800	86.700	155WB40

AS	20-03-2023	R-505550
Gefekend	Arcadis	
Controle	Arcadis	
20-03-2023	Van Harten	
Aankend	Arcadis	
20-03-2023	15-03-2023	
Type D0		
Fase F1		
Definitief		
WB		
RTG		
Blusleiding		
A	18-10-2022	
Arcadis		
RTG Blusleiding		
Zee-Zak		
TVS00002-V009.000		
Formaat	Schaal	
A2x3	1:500	
Gesce	155	
Versie	A	
As-built		