


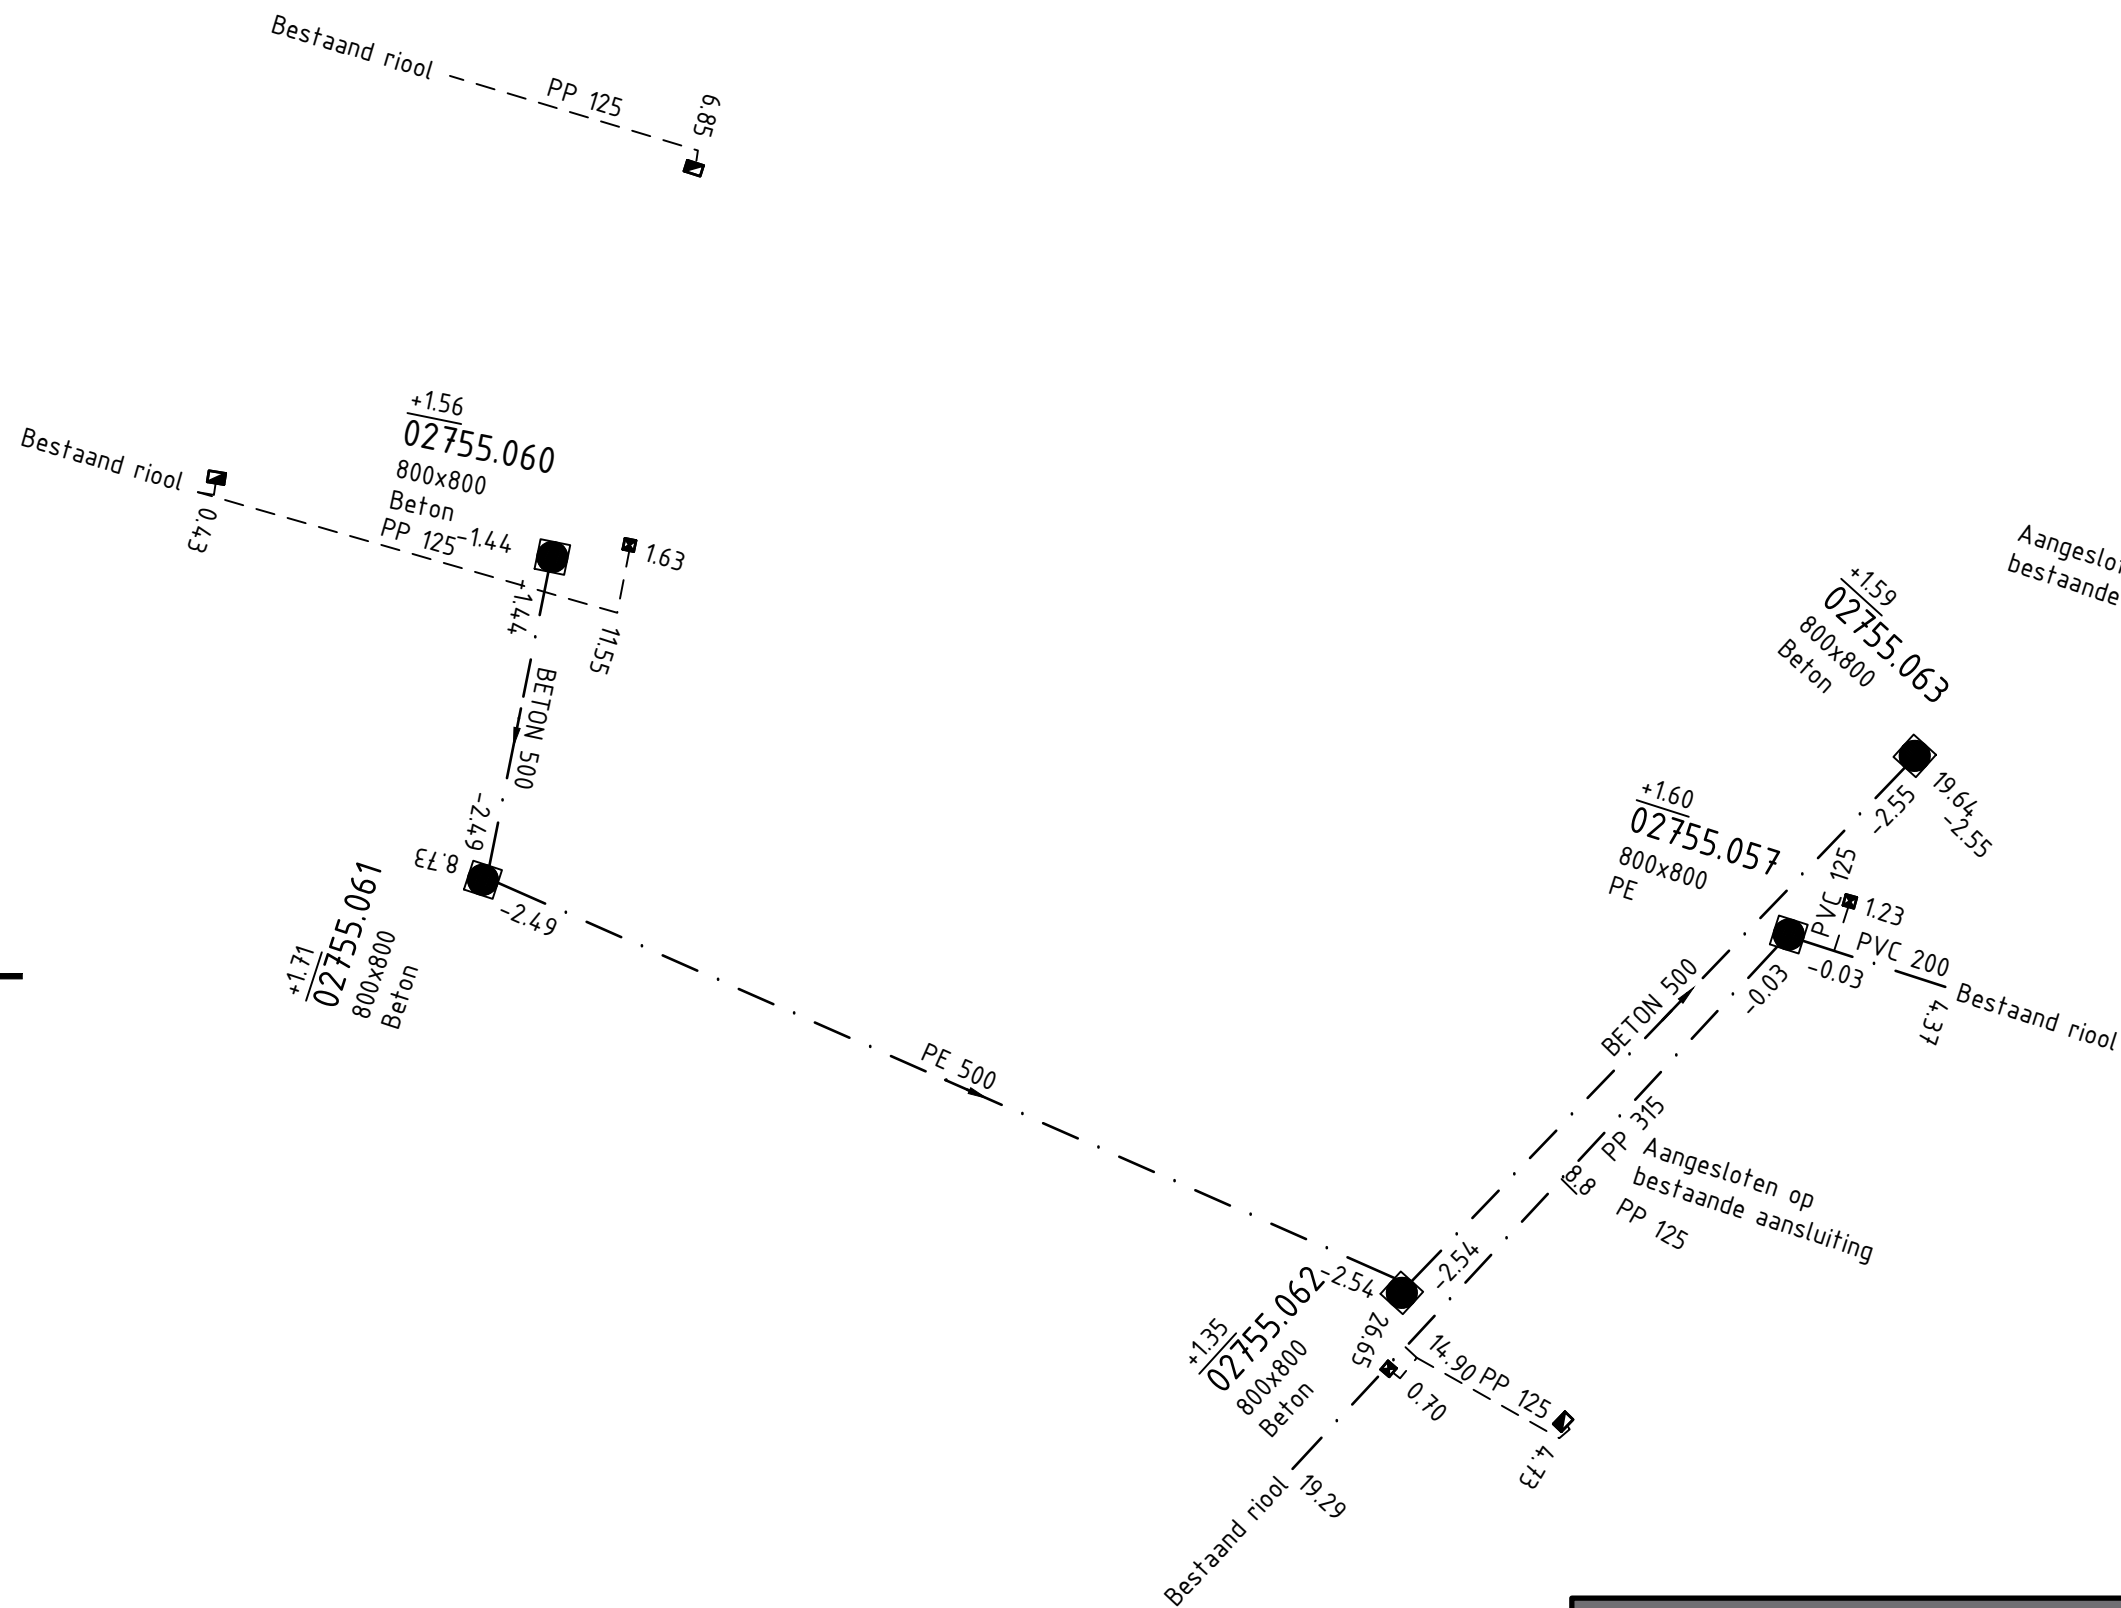

LEGENDA (schaal 1:200)

- DWA put, level 27
- kolk, level 26
- RWA leiding, level 22
- DWA leiding, level 21

Maatvoering

- 4.00 30.00 maatvoering: level 14, pen 0.25
- 1.36 BETON 500 B.o.b./buismateriaal/diameter: level 30, pen 0.25
- +1.56 02755.060 putdekselhoogte: level 31, pen 0.25
- 800x800 putnummer: level 31, pen 0.35
- putafmeting: level 31, pen 0.25



Van Spijker Infrabouw B.V.
Pieter Mastebroekweg 4
7942 JZ Meppel

0522 - 252 589

330-meppel@vsib.nl

Project
Meppel - Vervangen brug Ceintuurbaan

Onderdeel
As-Built tekening; revisie riolering

Opdrachtgever
Gemeente Meppel

Getekend A.M. Wolfsen	Gecontroleerd S. Pothoven	Vrijgegeven G. de Haan	Formaat A3	Schaal 1:200	Documentstatus Definitief
Datum eerste uitgave 26-5-2021	Paraaf Spo	Paraaf	Bladnummer 1/1	Projectnummer - tekeningnummer - versienummer T330-AB-001 01-00	