
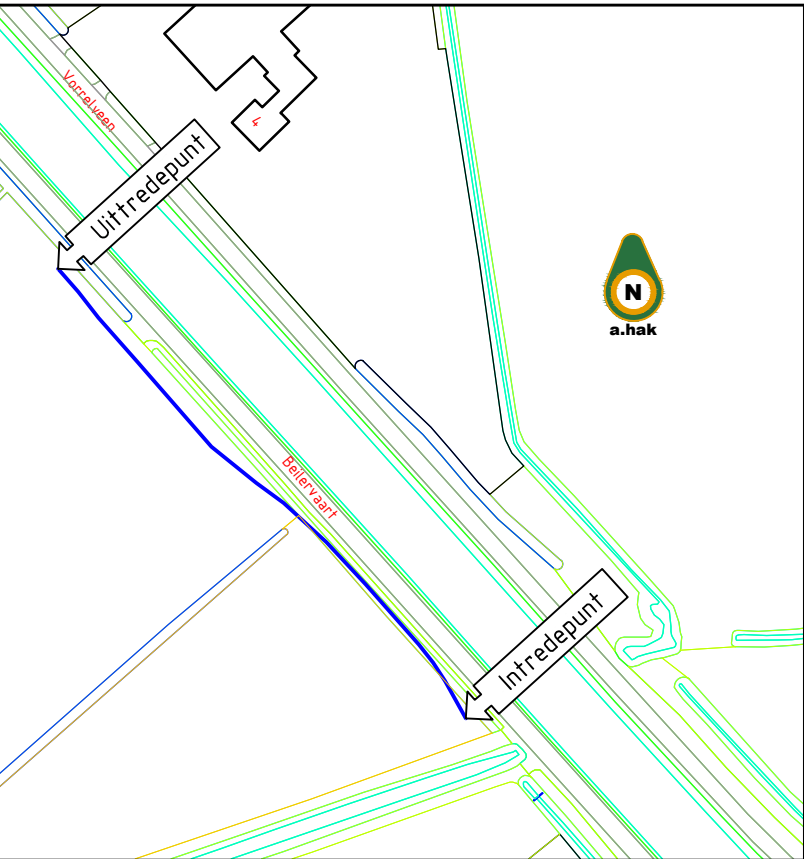


orrelveen

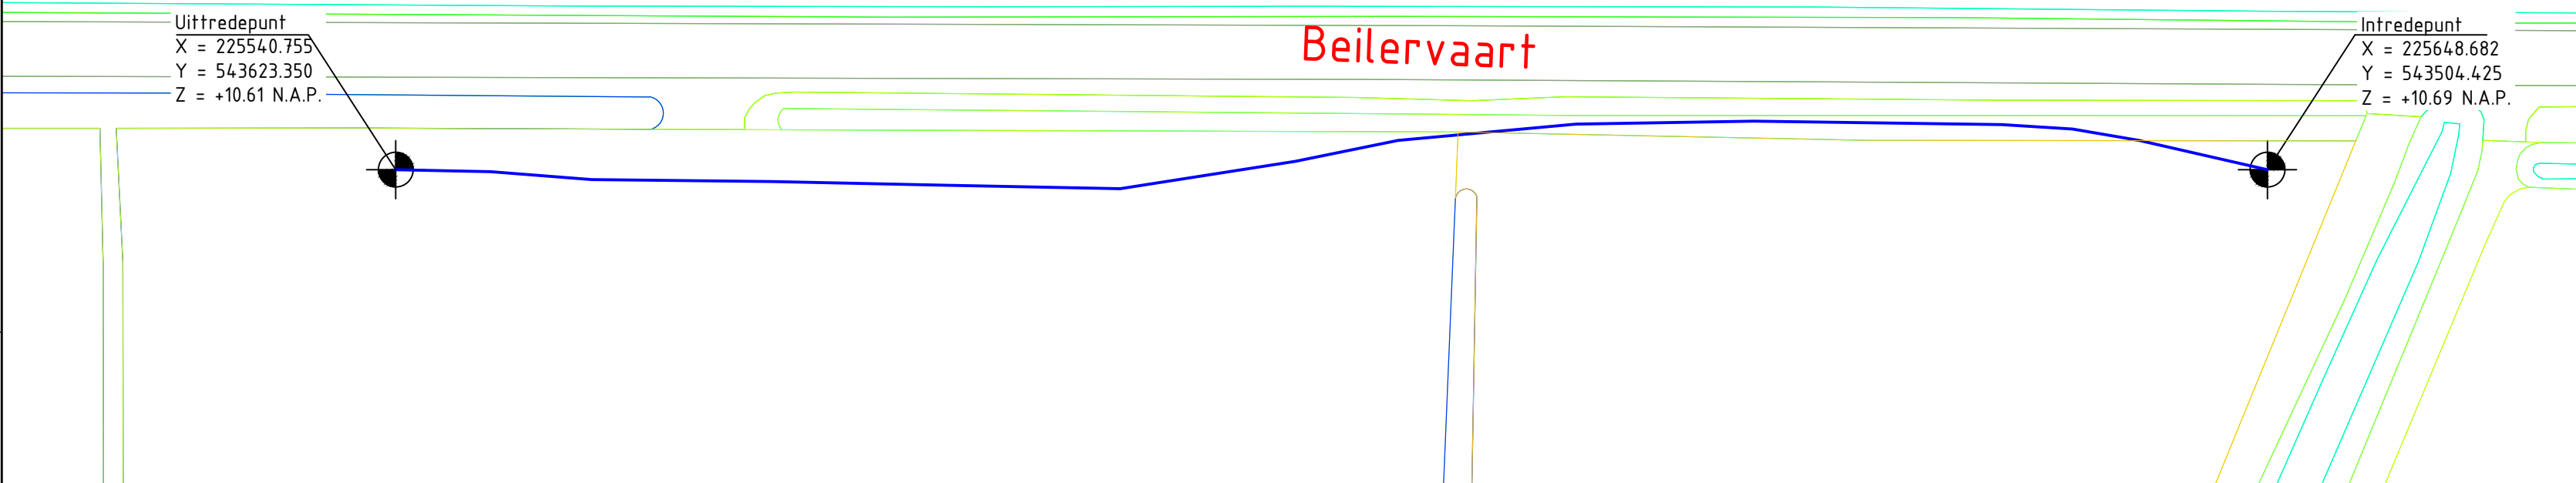


Overzicht

schaal 1: 2000

Overzicht

schaal 1: 500

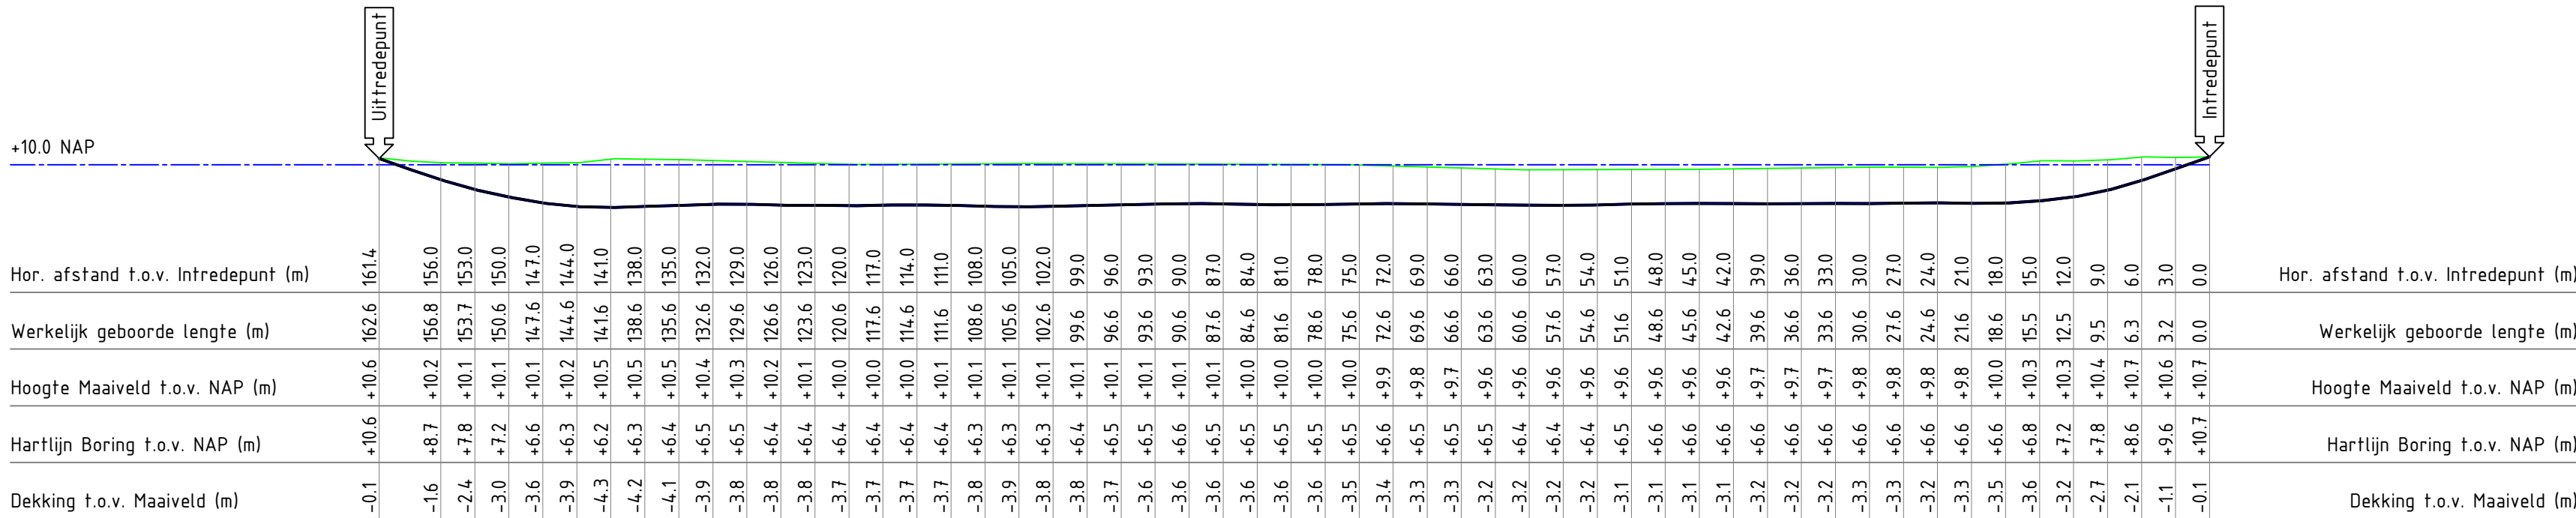


Lengteprofiel

schaal 1: 500

Doorsnede HDD

schaal 1: 5

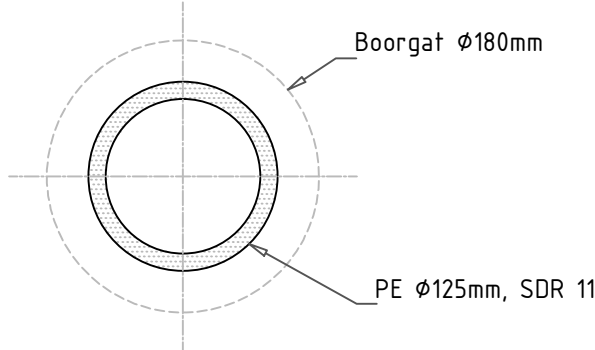

A. Hak Steenhoven 2-6 4196 HG Tricht Postbus 151 4190 CD Geldermalsen T +31 (0)345-579-211 F +31 (0)345-576-443 E drillcon@a-hak.nl I www.a-hak.nl					
Opdrachtgever: Enexis		Project		Netverbinding LD Beilervaart, Hijken HDPE Ø125mm + Ø110mm, SDR11 As Built	
Getekend ED 22-06-2020		Gecontroleerd AT 22-06-2020		Formaat A2	
Schaal 1 : 500		Fase Definitief		Tekeningnummer 20530001-012-04-AB	
Blad 1 / 1		Revisie 0			

A2 (594 X 420)