





BOVENAANZICHT
SCHAAL 1:1000

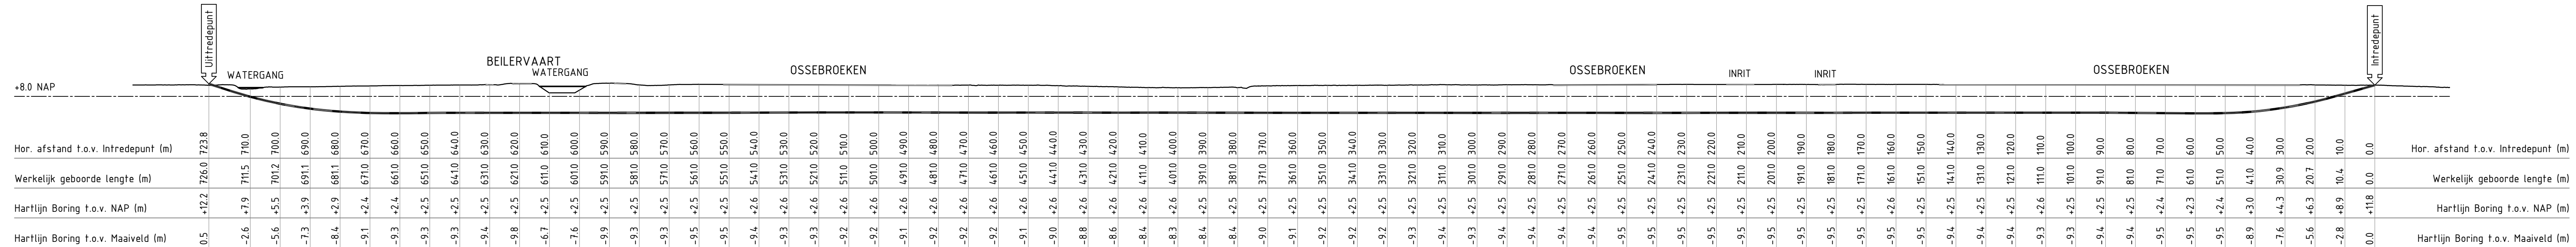


LENGTEPROFIEL BIJ REVISIE
SCHAAL 1:1000

MEETPUNT	X	Y	Z
1	229644.89	542699.83	11.76
2	229640.30	542691.38	9.03
3	229635.74	542482.88	6.42
4	229631.13	542474.24	4.41
5	229626.47	542465.50	3.09
6	229621.77	542456.70	2.43
7	229617.06	542447.88	2.34
8	229612.33	542439.07	2.41
9	229607.60	542430.26	2.48
10	229602.86	542421.45	2.54
11	229598.12	542412.65	2.57
12	229593.38	542403.84	2.58
13	229588.65	542395.04	2.57
14	229583.91	542386.23	2.56
15	229579.17	542377.43	2.55
16	229574.43	542368.62	2.57
17	229569.71	542359.80	2.58
18	229564.99	542350.99	2.58
19	229560.26	542342.18	2.52
20	229555.54	542333.36	2.52
21	229550.83	542324.54	2.54
22	229546.10	542315.73	2.54
23	229541.37	542306.92	2.52
24	229536.66	542298.10	2.52
25	229531.95	542289.28	2.50
26	229527.22	542280.47	2.50
27	229522.50	542271.65	2.52
28	229517.78	542262.83	2.51
29	229513.08	542254.01	2.49
30	229508.35	542245.20	2.49
31	229503.64	542236.38	2.49
32	229498.88	542227.58	2.50
33	229493.92	542218.90	2.51
34	229488.78	542210.33	2.52
35	229483.64	542201.75	2.51
36	229478.50	542193.17	2.52
37	229473.39	542184.58	2.52
38	229468.25	542176.00	2.53
39	229463.17	542167.39	2.55
40	229458.11	542158.76	2.57
41	229453.07	542150.12	2.58
42	229448.04	542141.48	2.60
43	229442.99	542132.85	2.58
44	229437.93	542124.23	2.58
45	229432.87	542115.60	2.60
46	229427.82	542106.97	2.60
47	229422.78	542098.33	2.59
48	229417.75	542089.69	2.61
49	229412.68	542081.07	2.62
50	229407.62	542072.44	2.64
51	229402.57	542063.82	2.66
52	229397.52	542055.18	2.66
53	229392.47	542046.55	2.66
54	229387.43	542037.91	2.64
55	229382.38	542029.28	2.60
56	229377.35	542020.64	2.57
57	229372.30	542012.01	2.56
58	229367.26	542003.37	2.57
59	229362.24	541994.73	2.56
60	229357.17	541986.11	2.56
61	229352.19	541977.62	2.58
62	229347.22	541969.38	2.60
63	229342.21	541961.39	2.59
64	229337.22	541953.62	2.57
65	229332.31	541946.12	2.58
66	229327.44	541938.86	2.56
67	229322.46	541931.69	2.46
68	229317.43	541924.58	2.46
69	229312.40	541917.80	2.88
70	229307.43	541910.29	3.78
71	229302.44	541904.91	5.33
72	229297.56	541898.64	7.52
73	229292.69	541892.49	10.36
74	229287.88	541888.88	12.55

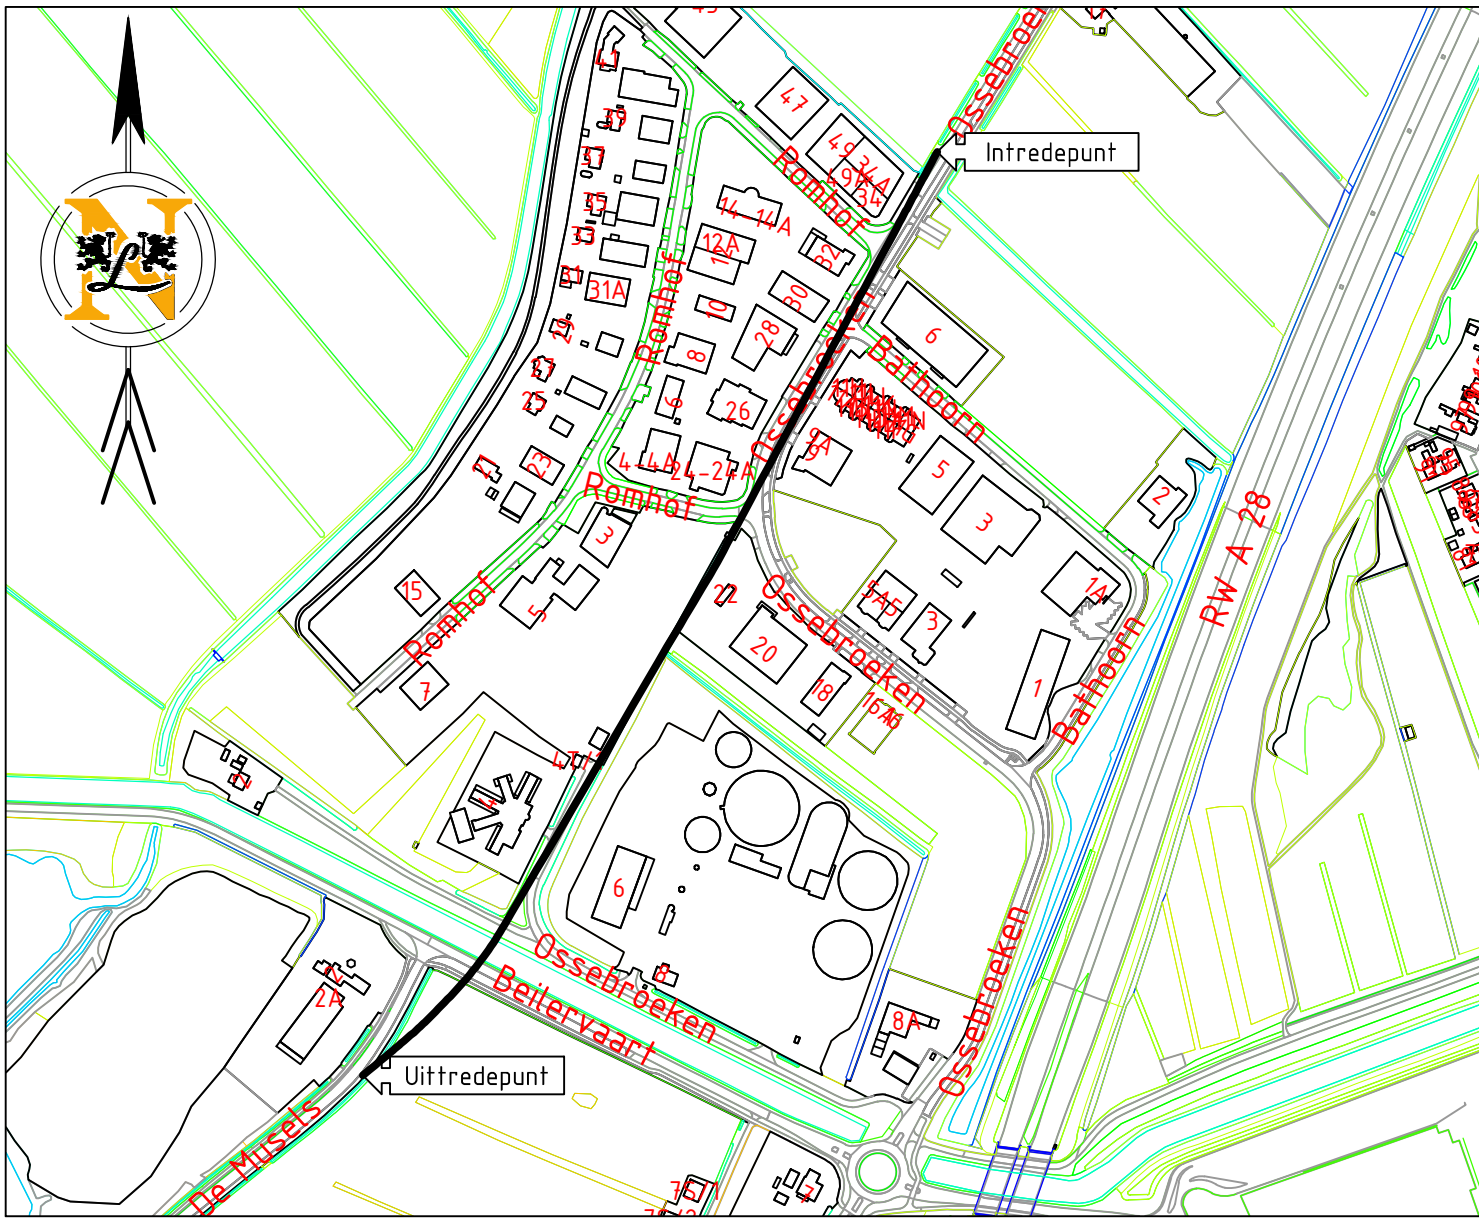

SITUATIE
SCHAAL 1:5000

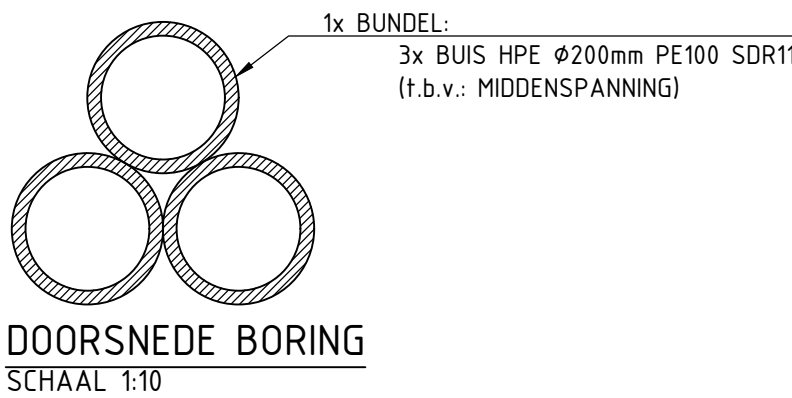

DOORSNED E BORING
SCHAAL 1:10

REVISIE

REVISIETEKENING OP BASIS VAN BROWNLIN E
ONDERGROND GEDOWNLOAD VAN PDOK

				Van Leeuwen Sleufloze Technieken Ampéroweg 17, 3442 AB Woerden T +31 (0)348 44 14 99	
Onderwerp					
HDD GESTUURDE BORING LENGTE CA. 723.8m, 3xØ200mm SDR11 OSSEBROEKEN / DE MUSSELS TE BEILEN					
Opdrachtgever					
BAM INFRA E&W NOORD-OOST BV					
Dossiernummer		Getekend	Datum tekening	Schaal	Fase
-		I.VANDERMAST	17-06-2020	1:10 / 1:1000 / 1:5000	AS-BUILT
Kenmerk		Gezien	Datum uitvoering	Formaat	Tekeningnummer
-		O. v. BEEK	05-06-2020	A2.6 (420x1260)	Blad 1 / 1
					20106200-RV06
Coördinaatsstelsel: Rijksdriehoek (RD)					